

工程指示 / 要求簡箋(E.I.)

工程指示編號：EI/0978

修改版次：-

工程編號：J837 平台

工程名稱：觀塘 裕民坊

工程項目：地盤用配件(兩棚位置用)

收件人：生統

發件人

Ley Nin Wan

日期：20/8-2019

要求提供 / 確認 事項：

- 初步鋁料 B.M.
- 正式鋁料 B.M.
- 配件 B.M.
- 其他：_____
- 加工拆圖，然後生產
- 技術上資料 / 指示
- 樣辦或貨品說明書
- 尺寸表
- 報價
- 分判合約

內容：

請按附頁訂配件。(急用，可跟大樓車送交地盤)

(M6 絲母 300 粒，介乎 300 粒)

(是用於固定加力骨，請看附頁圖參考)

請在 23-8-2019 前完成上列要求。

附有關圖紙 / 文件：

1+1 頁

以上項目為：

- 原合約工程包
- 原合約工程加 / 減賬
- 新工程報價

原因：-

分發東莞各部門：

- 生產技術總監 連附件
- 技術部 連附件
- 生產部 連附件
- 機械設計部 連附件
- 採購部 連附件
- 生產統籌部 連附件
- 質檢部 連附件
- 會計部 連附件
- 報關組 連附件
- 其他 _____ 連附件

分發香港各部門：

- 行政部 連附件
- 會計部 連附件
- 統籌部 連附件
- 工程部地盤科文 連附件 炳哥
- 採購部 連附件
- QS 部 連附件
- 維修部 連附件
- 其他 _____ 連附件

傳遞編號：


AK 1041


發件人簽署：

Ley Nin Wan

項目經理簽署：

Handwritten signature

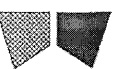
美特鋁質有限公司
 MIDI Aluminum Fabricator Ltd.
 工程號 U-837 表號 圖號
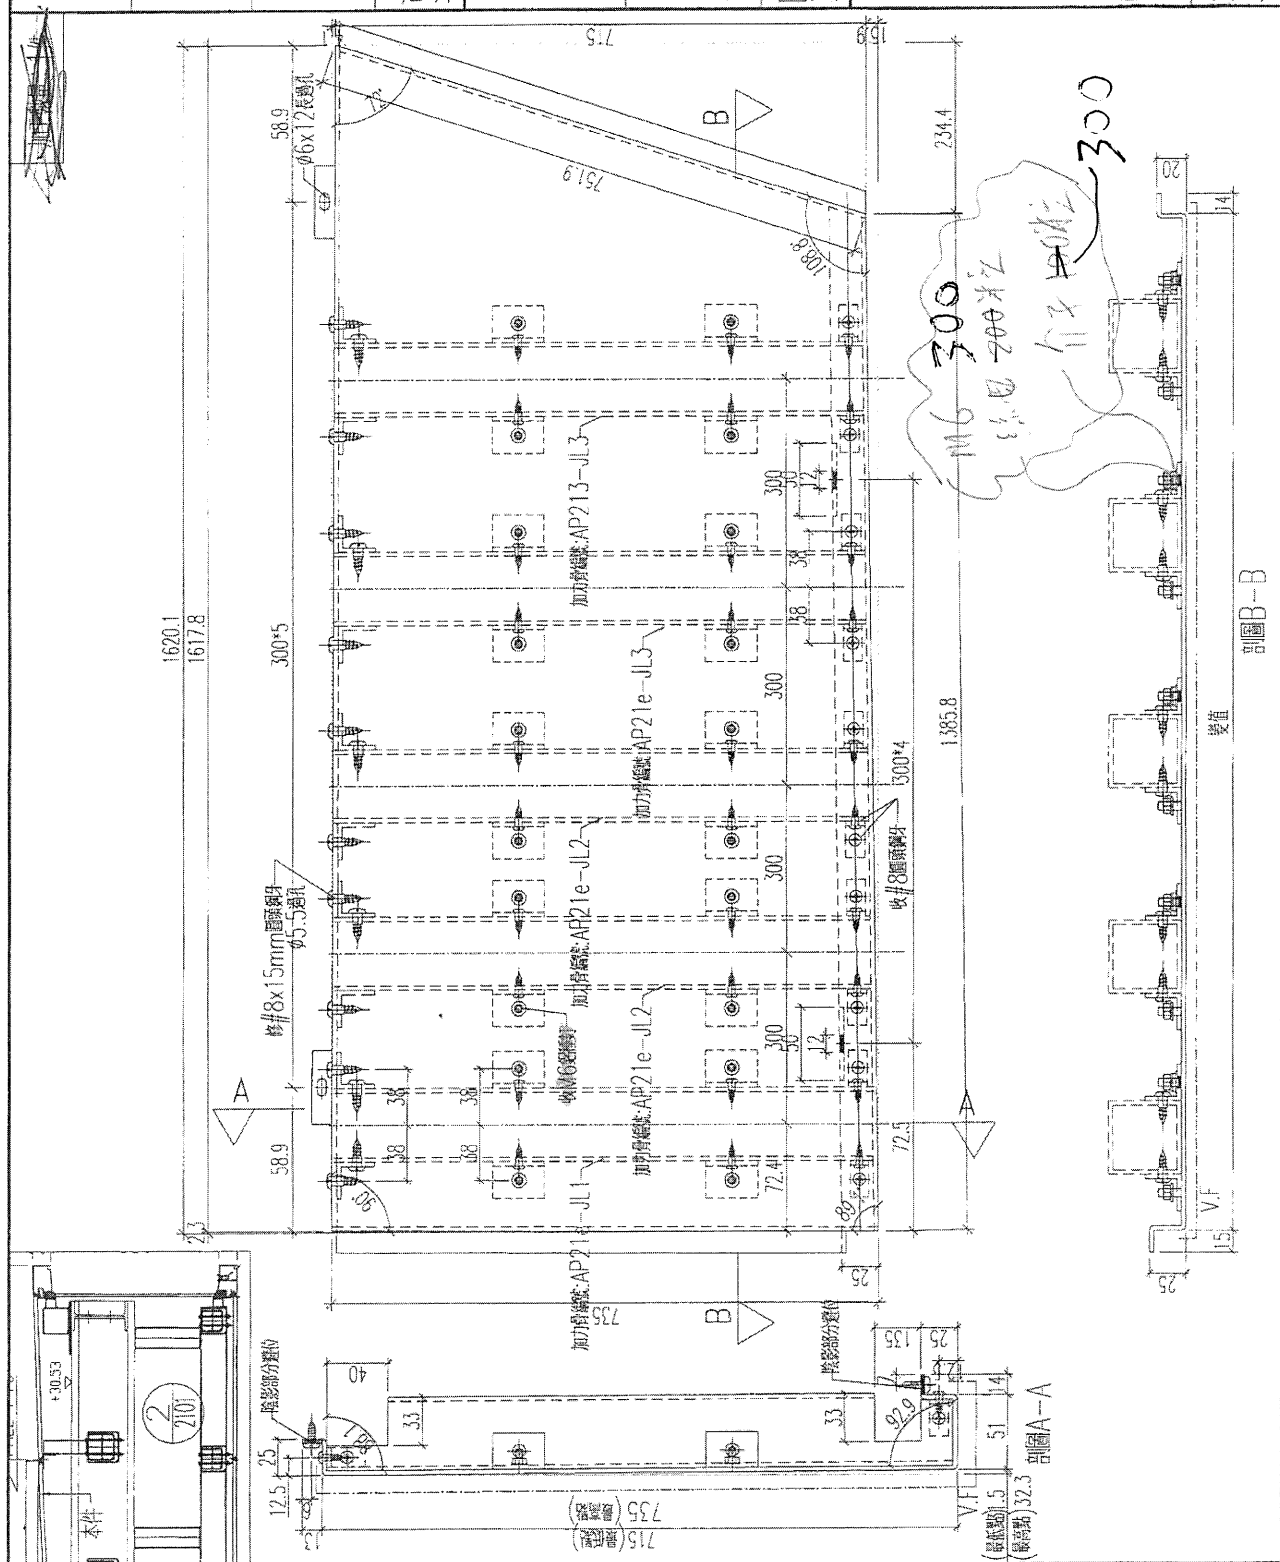