



工程指示 / 要求簡箋(E.I.)

工程指示編號：EI/1508

修改版次：-

工程編號：J837 平台

工程名稱：觀塘 裕民坊平台

工程項目：地盤用配件 BM(GLASS WALL 3樓內圍)

收件人：林哥/生統

發件人：Leung Hin Wai

日期：7/2-2020

要求提供 / 確認 事項：

- |                                    |                                     |                               |
|------------------------------------|-------------------------------------|-------------------------------|
| <input type="checkbox"/> 初步鋁料 B.M. | <input type="checkbox"/> 加工拆圖，然後生產  | <input type="checkbox"/> 尺寸表  |
| <input type="checkbox"/> 正式鋁料 B.M. | <input type="checkbox"/> 技術上資料 / 指示 | <input type="checkbox"/> 報價   |
| <input type="checkbox"/> 配件 B.M.   | <input type="checkbox"/> 樣辦或貨品說明書   | <input type="checkbox"/> 分判合約 |
| <input type="checkbox"/> 其他：_____  |                                     |                               |

內容：

請按附頁配件 BM 訂購。此位置的配件之前已訂，但因改設計而重新訂貨。  
改設計文件編號：SI.No.: A/WT/RW/19/12/27

請在\_\_\_\_\_前完成上列要求。

附：-

以上項目為：

- 原合約工程包                       原合約工程加 / 減賬                       新工程報價

原因：-

分發東莞各部門：

- ( ) 生產技術總監  連附件    ( ) 技術部  連附件    ( ) 生產部  連附件    ( ) 機械設計部  連附件  
( ) 採購部  連附件    ( ) 生產統籌部  連附件  
( ) 質檢部  連附件    ( ) 會計部  連附件    ( ) 報關組  連附件    ( ) 其他 \_\_\_\_\_  連附件

分發香港各部門：

- ( ) 行政部  連附件    ( ) 會計部  連附件    ( ) 統籌部  連附件    ( / ) 工程部地盤科文(柄)  連附件  
( ) 採購部  連附件    ( ) QS 部  連附件    ( ) 維修部  連附件    ( ) 其他 \_\_\_\_\_  連附件


傳遞編號：

發件人簽署：

項目經理簽署：

文件: SI.No: A/WT/RW/19/12/27

Site plan has been to be  
placed with top and bottom  
portion.

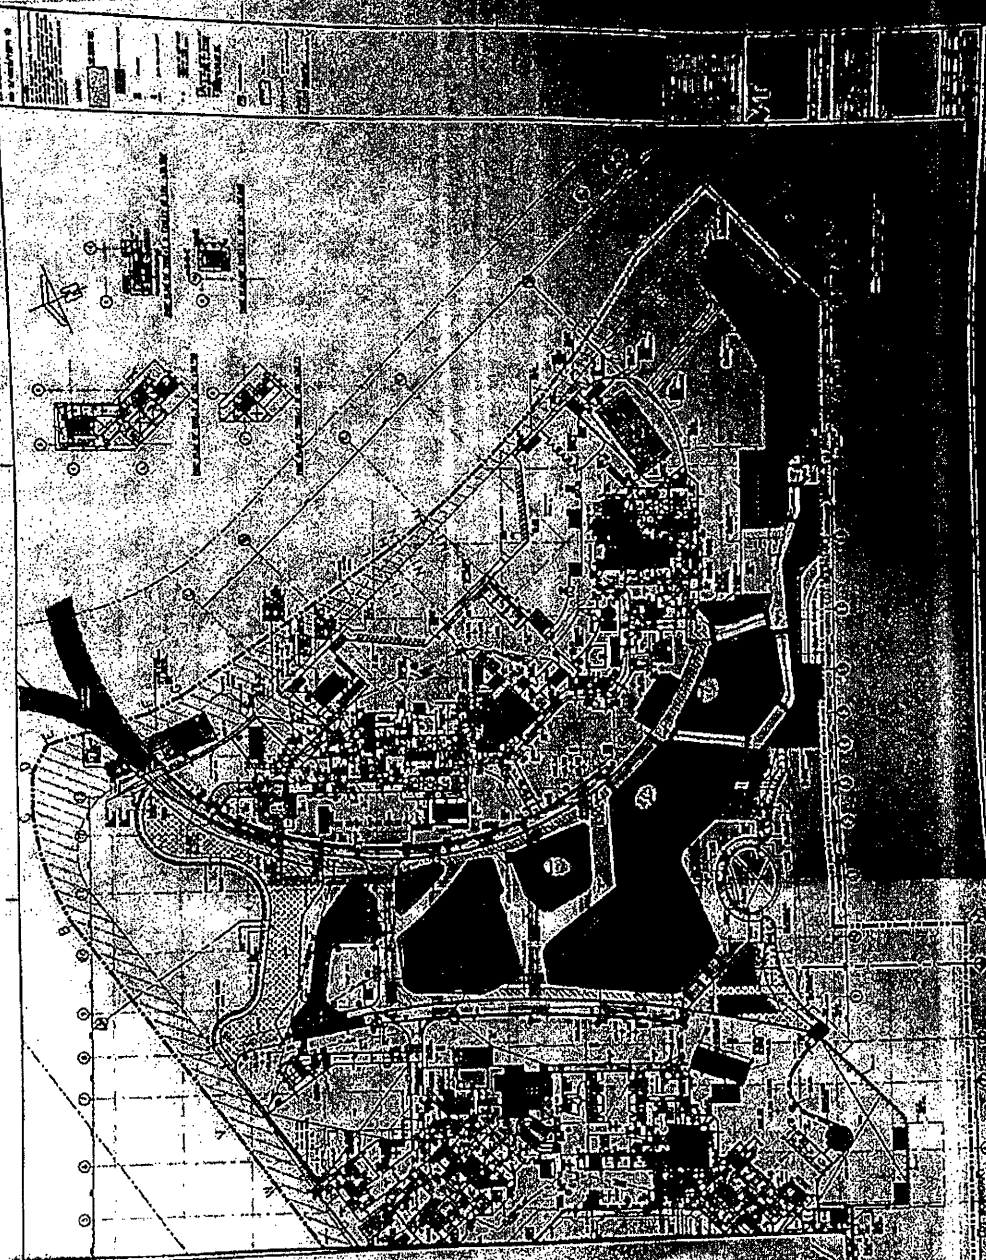

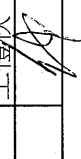
 美特鋁質有限公司 MIDI Aluminium Fabricator Ltd.		工程號: J-837	計算: 吳禕瑜	日期: 9/1/2020	送呈: 施哥					
地盤名稱: 觀塘		核對: 王禮秋	日期: 9/1/2020	副本:						
項目類別: GLASS WALL		批准: 	日期: 7/2-2020							
BM編號: A/C Code: 此BM依據 2019.12.20收施工圖計算										
序號	修改標示	配件圖號	物料編號	配件名稱	顏色	實用	後備	總數	單位	備注
1			HST3-R	M12x115mm拉爆螺絲	S.S#316 A4-70	3135	100	3235	套	(配1螺母,1平介,1彈介)固定頂底铁件
2				M8x85mm六角頭螺絲 (牙長25mm)	S.S#316 A4-70	972	78	1050	套	(配1螺母,1平介,1彈介)固定铁角在铁通上
3				M8x75mm六角頭螺絲 (牙長25mm)	S.S#316 A4-70	96	4	100	套	(配1螺母,1平介,1彈介)固定铁角在铁通上
4			硬度85±5	255x15.5mm墊塊(L=150mm)	黑色	254	20	274	支	梗窗底部(HARDNESS 85±5)
5				雙面貼20(W)x10(H)	黑色	498	52	550	米	玻璃頂部使用
6				D.C.791防水膠	灰色	2698	102	2800	支	收口鋁板與玻璃縫打膠
7				Φ20mm海綿棒	白色	521	59	580	米	牆邊企向玻璃膠縫+玻璃底部膠縫
8				3.2mm.焊枝(E43)	"OK牌"	29	1	30	包	175支/包
9										
10										
11										
12										
13										

# DOW CORNING® 791

## Silicone Weatherproofing Sealant

When You Need a Weatherseal Glazing Sealant

- Excellent weather-proofing performance
- Meets ASTM Specification D 921
- High movement capability - 50%

### STANDARD COLORS




黑色  
Black




灰色  
Grey



金屬灰色  
Metal Grey

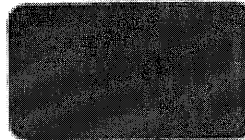

古銅色  
Bronze

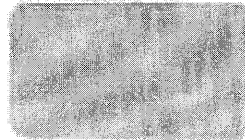

石灰岩色  
Limestone

瓷白色  
Precast White



白色  
White

深灰色  
Dark Grey