



工程指示編號：EI / 1568 修改版次：A
 工程編號：J837 平台 工程名稱：觀塘 裕民坊平台
 工程項目：地盤用鐵件加工圖(天窗 SKYLIGHT)
 收件人：Maggie 發件人：Leung Hin Wai 日期：11/3-2020

要求提供 / 確認 事項：

- | | | |
|------------------------------------|-------------------------------------|-------------------------------|
| <input type="checkbox"/> 初步鋁料 B.M. | <input type="checkbox"/> 加工拆圖，然後生產 | <input type="checkbox"/> 尺寸表 |
| <input type="checkbox"/> 正式鋁料 B.M. | <input type="checkbox"/> 技術上資料 / 指示 | <input type="checkbox"/> 報價 |
| <input type="checkbox"/> 配件 B.M. | <input type="checkbox"/> 樣辦或貨品說明書 | <input type="checkbox"/> 分判合約 |
| <input type="checkbox"/> 其他：_____ | | |

內容：

現附上天窗鐵件加工圖，請加工並須驗得 100% 目測，20% 磁粉

修改 J837-SK-ST56 和 J837-SK-ST59b

請在 _____ 前完成上列要求。

附：

以上項目為：

- 原合約工程包 原合約工程加 / 減賬 新工程報價

原因：-


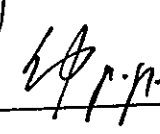
分發東莞各部門：

- () 生產技術總監 連附件 () 技術部 連附件 () 生產部 連附件 () 機械設計部 連附件
 () 採購部 連附件 () 生產統籌部 連附件
 () 質檢部 連附件 () 會計部 連附件 () 報關組 連附件 () 其他 _____ 連附件

分發香港各部門：

- () 行政部 連附件 () 會計部 連附件 () 統籌部 連附件 () 工程部地盤科文(柄) 連附件
 () 採購部 連附件 () QS 部 連附件 () 維修部 連附件 () 其他 _____ 連附件

傳遞編號：

發件人簽署： 
 項目經理簽署： 



EG-DWG3

美特鋁質有限公司
MIDI Aluminium Fabricator Ltd.

产品编号	L(MM)	数量	A	B	C	D	E	N	M
		6							

工程號	J837	地盤	觀塘
-----	------	----	----

用250x150x10mm通削成

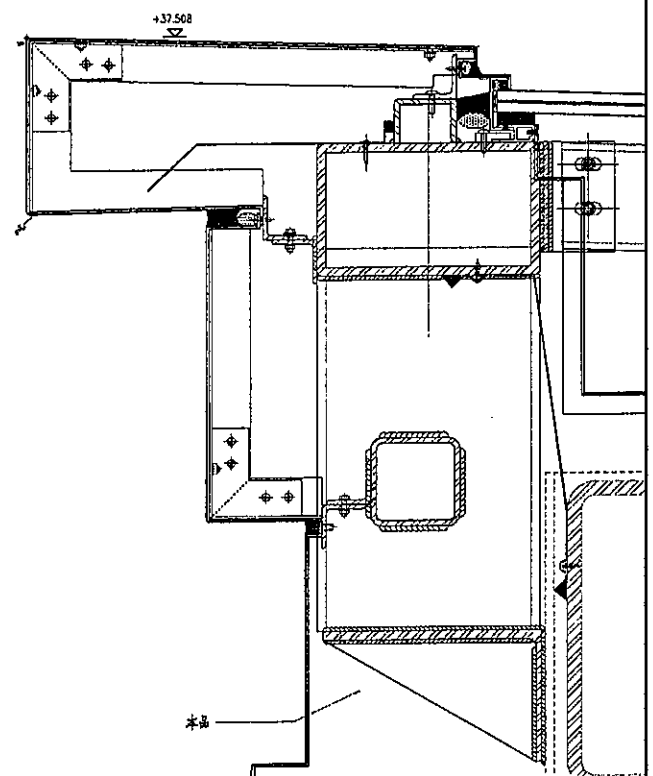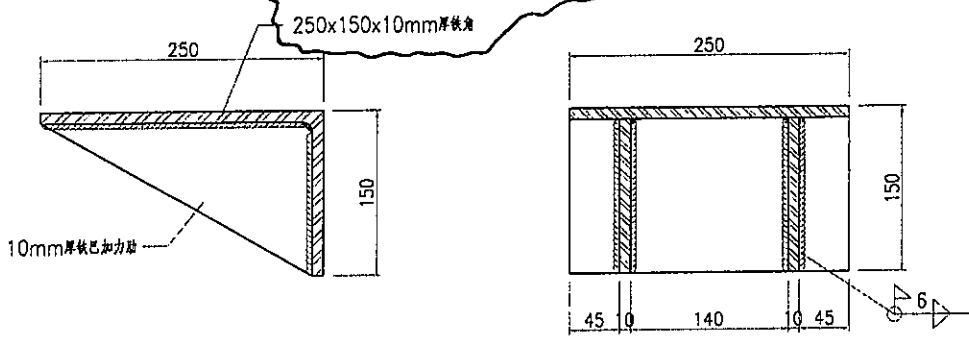

名稱	鐵件加工圖	制圖	曾建平	2020-02-05	修改	A			
材料	詳見加工圖	復核			日期	1/3			
顏色	熱浸鋅	批准			圖號	J837-SK-ST56			


EG-DWG3



美特鋁質 有限公司
MIDI Aluminium Fabricator Ltd.


產品編號	L(MM)	數量	A	B	C	D	E	N	M
J837-SK-ST59b-01	3900	2							
J837-SK-ST59b-02	3800	2							
J837-SK-ST59b-03	3700	2							

工程號	J837	地盤	觀塘
-----	------	----	----

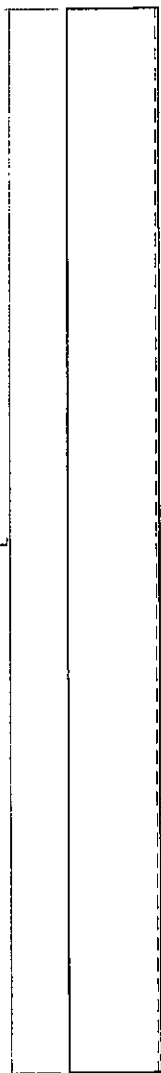

A

A

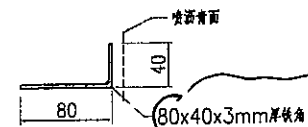


SECTION A-A

噴漆表面

80x40x3mm 厚鐵角

可用3mm 鐵板摺成

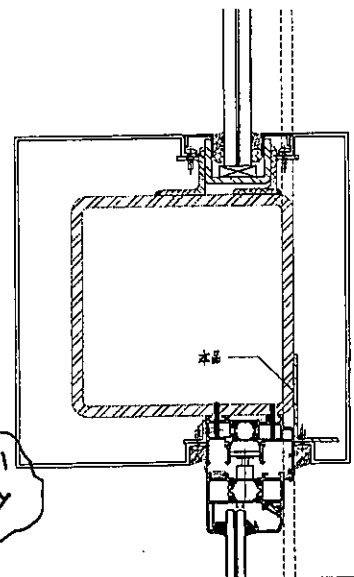

水區

名稱	鐵件加工圖	制圖	曾建平	2020-02-05	修改	A		
材料	詳見加工圖	復核			日期	1/3		
顏色	熱浸鋅+噴漆青油	批准			圖號	J837-SK-ST59b		