



工程指示 / 要求簡箋(E.I.)

工程指示編號：EI/1630

修改版次：-

工程編號：J837 平台

工程名稱：觀塘 裕民坊平台

工程項目：廠用鋁摺件加工圖(百業 位置)

收件人：生統

發件人：Leung Hin Wai

日期：26/3-2020

要求提供 / 確認 事項：

- | | | |
|------------------------------------|-------------------------------------|-------------------------------|
| <input type="checkbox"/> 初步鋁料 B.M. | <input type="checkbox"/> 加工拆圖，然後生產 | <input type="checkbox"/> 尺寸表 |
| <input type="checkbox"/> 正式鋁料 B.M. | <input type="checkbox"/> 技術上資料 / 指示 | <input type="checkbox"/> 報價 |
| <input type="checkbox"/> 配件 B.M. | <input type="checkbox"/> 樣辦或貨品說明書 | <input type="checkbox"/> 分判合約 |
| <input type="checkbox"/> 其他：_____ | | |

內容：

請按附頁加工，廠用，是配合 EI/627。

請在_____前完成上列要求。

附：1+4 頁

以上項目為：

原合約工程包

原合約工程加 / 減賬

新工程報價

原因：-

分發東莞各部門：

- () 生產技術總監 連附件 () 技術部 連附件 () 生產部 連附件 () 機械設計部 連附件
 () 採購部 連附件 () 生產統籌部 連附件
 () 質檢部 連附件 () 會計部 連附件 () 報關組 連附件 () 其他 _____ 連附件

分發香港各部門：

- () 行政部 連附件 () 會計部 連附件 () 統籌部 連附件 () 工程部地盤科文(柄) 連附件
 () 採購部 連附件 () QS 部 連附件 () 維修部 連附件 () 其他 _____ 連附件

傳遞編號：

HK 0435

發件人簽署：

項目經理簽署：




工程號

J-837

地盤

觀塘

數據表見: ~~J837-FC-BB1-1~2~~

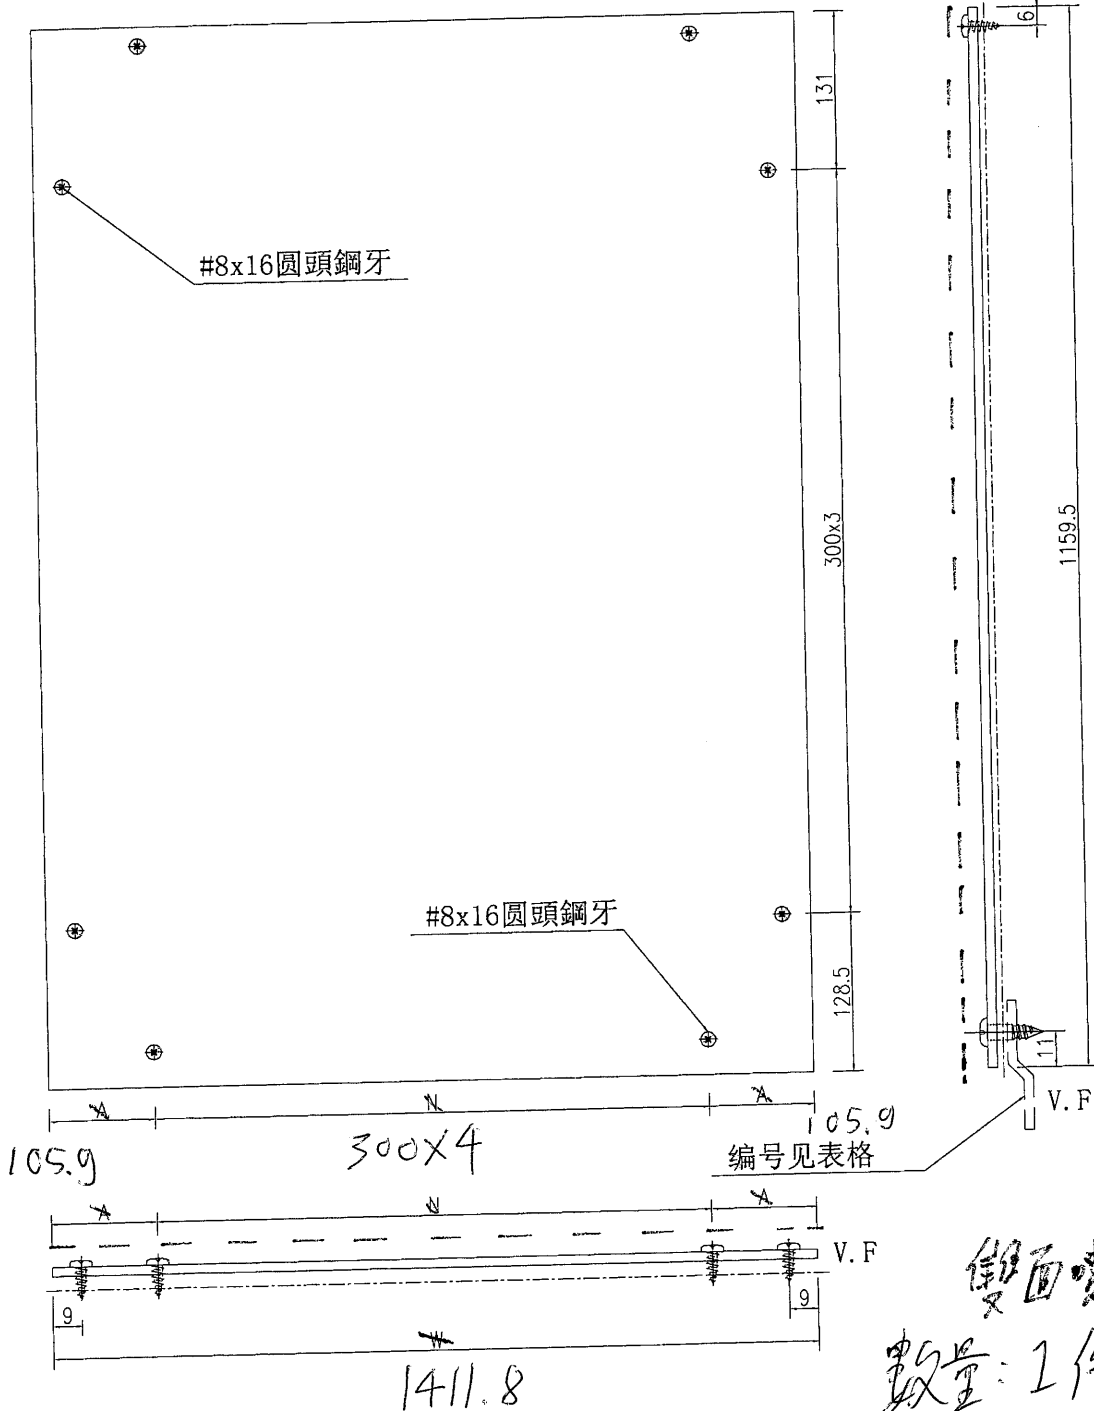

| | | | | | | | |
|----|---------------------|----|-----|-----------|----|-------------|--|
| 名稱 | 鋁背板加工圖 | 制圖 | 吳禕瑜 | 2019-5-21 | 修改 | | |
| 材料 | 3mm鋁板 | 復核 | | | 日期 | | |
| 顏色 | UCT803649FXL-3(香檳金) | 批准 | | | 圖號 | J837-FC-BB6 | |

EG-DWG3



美特鋁質 有限公司
MIDI Aluminium Fabricator Ltd.


工程號

J-837

地盤

觀塘

數據表見: ~~J837-FC-BB1-1~2~~


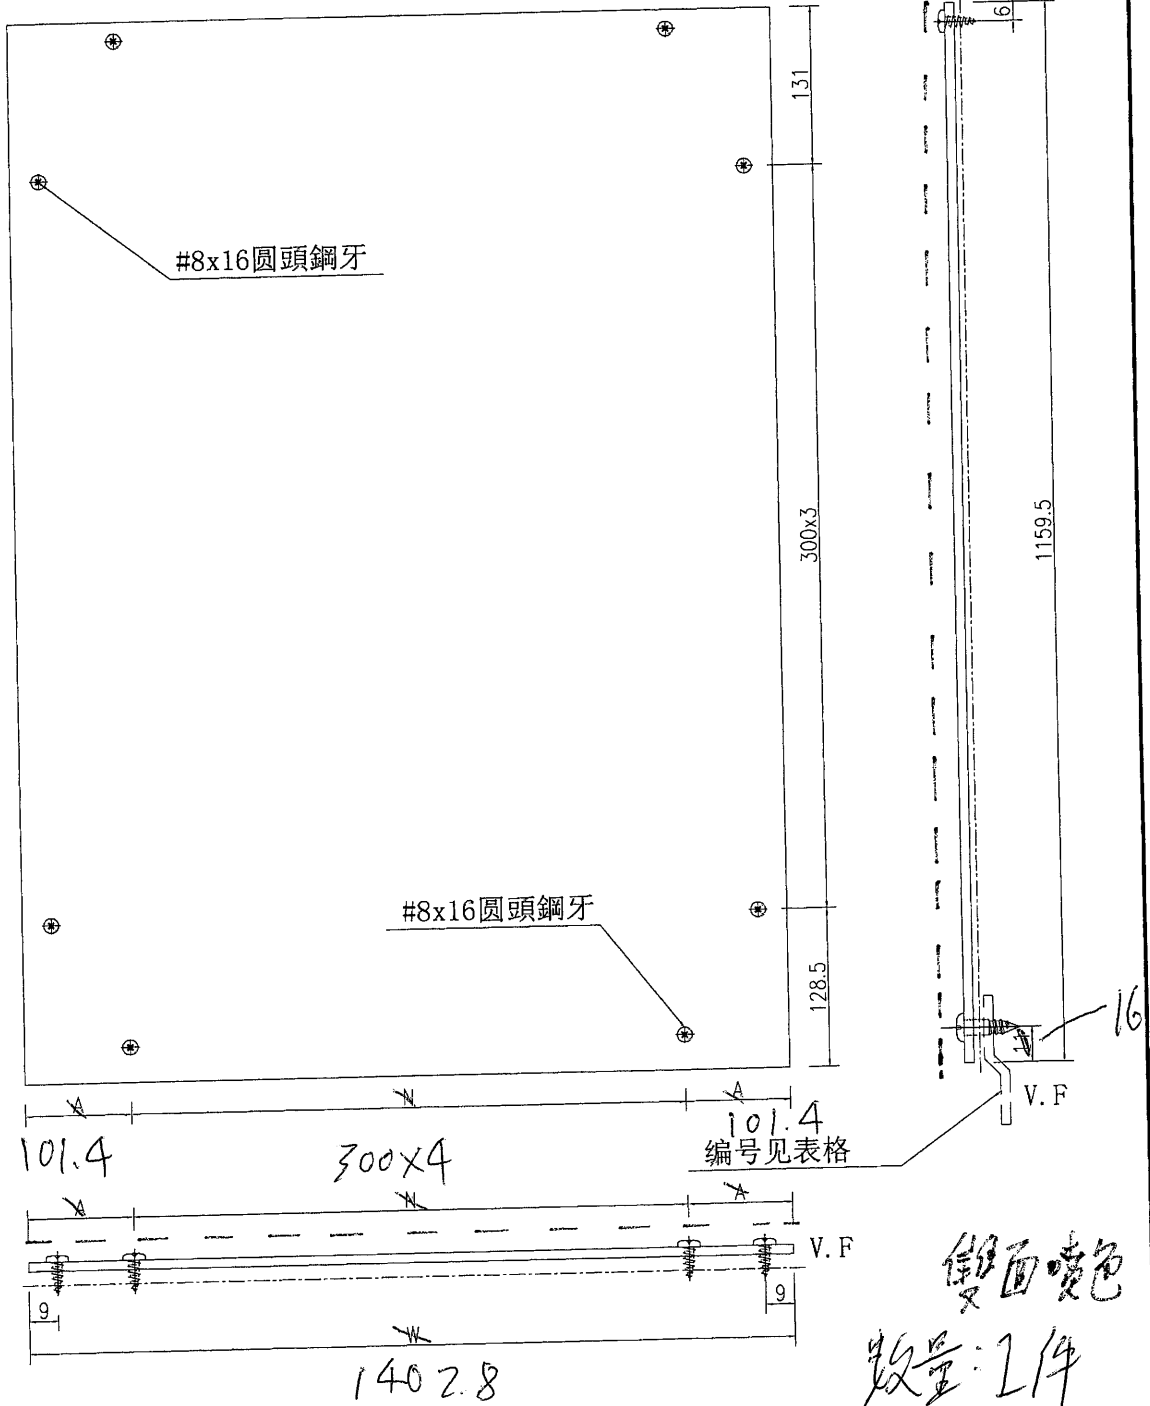


雙面噴色
數量: 2件

| | | | | | | | |
|----|---------------------|----|-----|-----------|----|-------------|--|
| 名稱 | 鋁背板加工圖 | 制圖 | 吳禕瑜 | 2019-5-21 | 修改 | | |
| 材料 | 3mm鋁板 | 復核 | | | 日期 | | |
| 顏色 | UCT803649FXL-3(香檳金) | 批准 | | | 圖號 | J837-FC-BB9 | |



數據表見: FC-BB1a-1~2

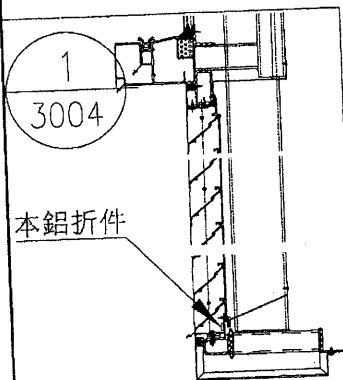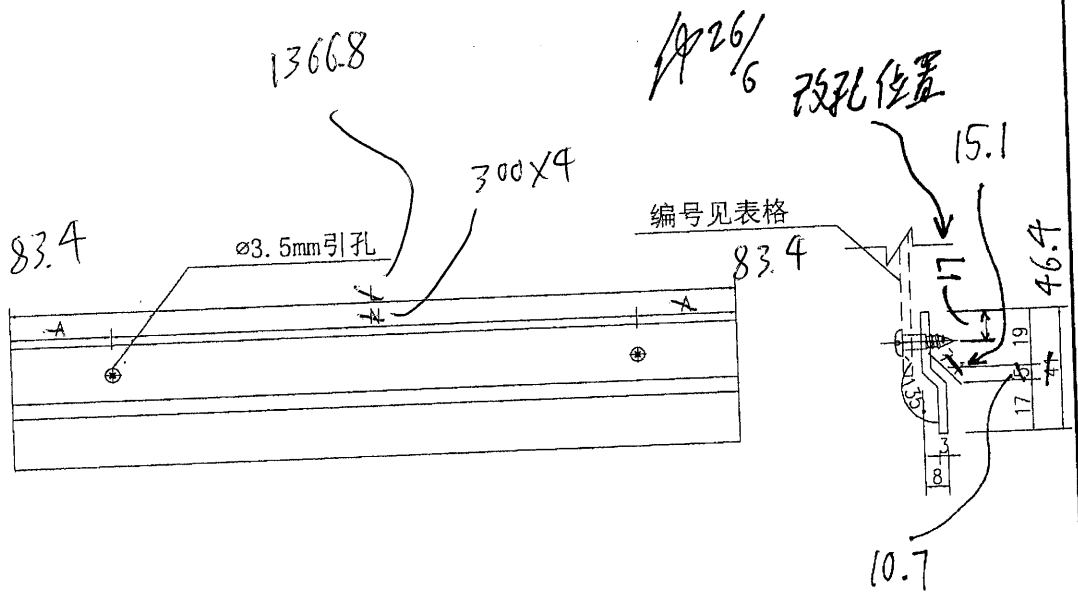

數量: 2件



| | | | | | | | | |
|----|--------|----|-----|-----------|----|----------|--|--|
| 名稱 | 鋁折件加工圖 | 制圖 | 吳禕瑜 | 2019-5-21 | 修改 | A | | |
| 材料 | 3mm鋁板 | 復核 | | | 日期 | 24/5 | | |
| 顏色 | MILL | 批准 | | | 圖號 | FC-BB 6a | | |

EG-DWG3

美特鋁質 有限公司
MIDI Aluminium Fabricator Ltd.

工程號 J-837 地盤 觀塘

數據表見: FC-BB1a-1~2

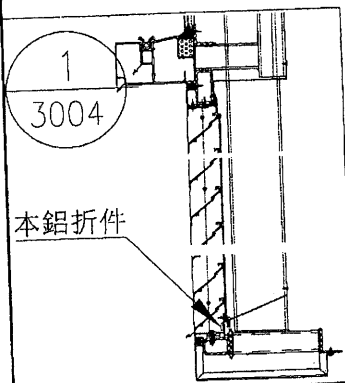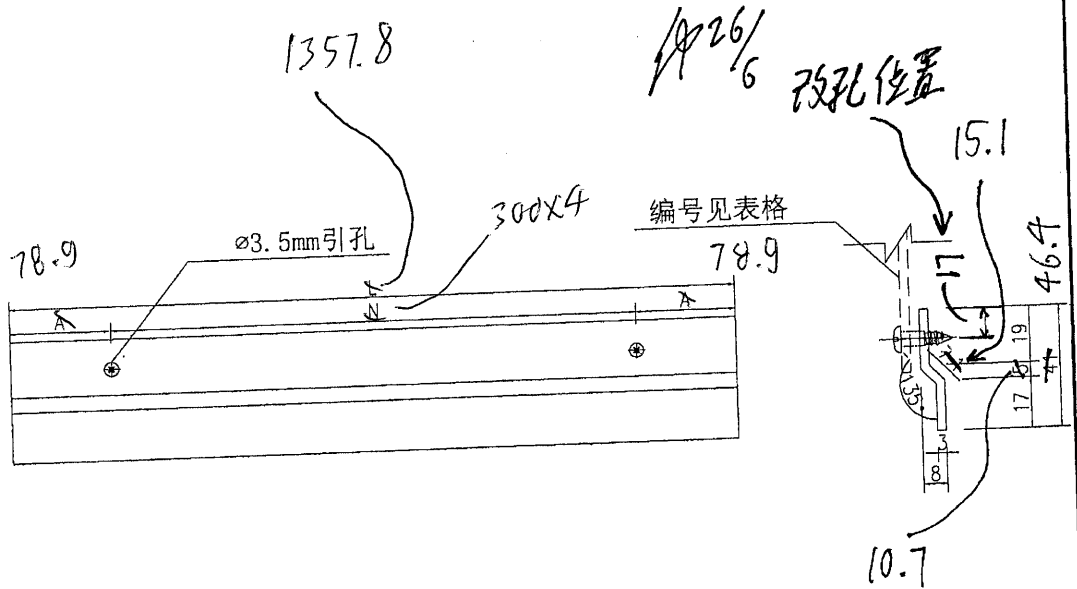

数量: 2件

| | | | | | | | | |
|----|--------|----|-----|-----------|----|----------|--|--|
| 名稱 | 鋁折件加工圖 | 制圖 | 吳禕瑜 | 2019-5-21 | 修改 | A | | |
| 材料 | 3mm鋁板 | 復核 | | | 日期 | 24/5 | | |
| 顏色 | MILL | 批准 | | | 圖號 | FC-BB 9a | | |