

美 特 鋁 質 有 限 公 司

MIDI ALUMINIUM FABRICATOR LTD.

工程指示 / 要求簡箋(E.I.)

工程指示編號：EI / 1730

修改版次：-

工程編號：J837 平台

工程名稱：觀塘 裕民坊

工程項目：地盤用鋁摺件加工圖(鋁飾線位置)

收件人：生統

發件人：Leung Hin Wai 日期：23/4-2020

□要求提供 / □確認 事項：

- () 初步鋁料 B.M.
- () 正式鋁料 B.M.
- () 配件 B.M.
- () 其他：_____
- () 加工拆圖，然後生產
- () 技術上資料 / 指示
- () 樣辦或貨品說明書
- () 尺寸表
- () 報價
- () 分判合約

內容：

請按附頁加工，送交地盤。

請在 23/5 前完成上列要求。

附有關圖紙 / 文件：1+2頁

以上項目為：

原合約工程包 原合約工程加 / 減賬 新工程報價

原因：-

分發東莞各部門：

() 生產技術總監 □連附件 () 技術部 □連附件 () 生產部 □連附件 () 機械設計部 □連附件

() 採購部 □連附件 (✓) 生產統籌部 (✓) 連附件

() 質檢部 □連附件 () 會計部 □連附件 () 報關組 □連附件 () 其他 _____ □連附件

分發香港各部門：

() 行政部 □連附件 () 會計部 □連附件 () 統籌部 □連附件 (✓) 工程部地盤科文區連附件 炳哥

() 採購部 □連附件 () QS 部 □連附件 () 維修部 □連附件 () 其他 _____ □連附件

傳遞編號：HK 0671

發件人簽署： [Signature]


項目經理簽署： [Signature]

EG-DWG3



美特鋁質 有限公司
MIDI Aluminium Fabricator Ltd.

工程號 J-837 地盤 觀塘

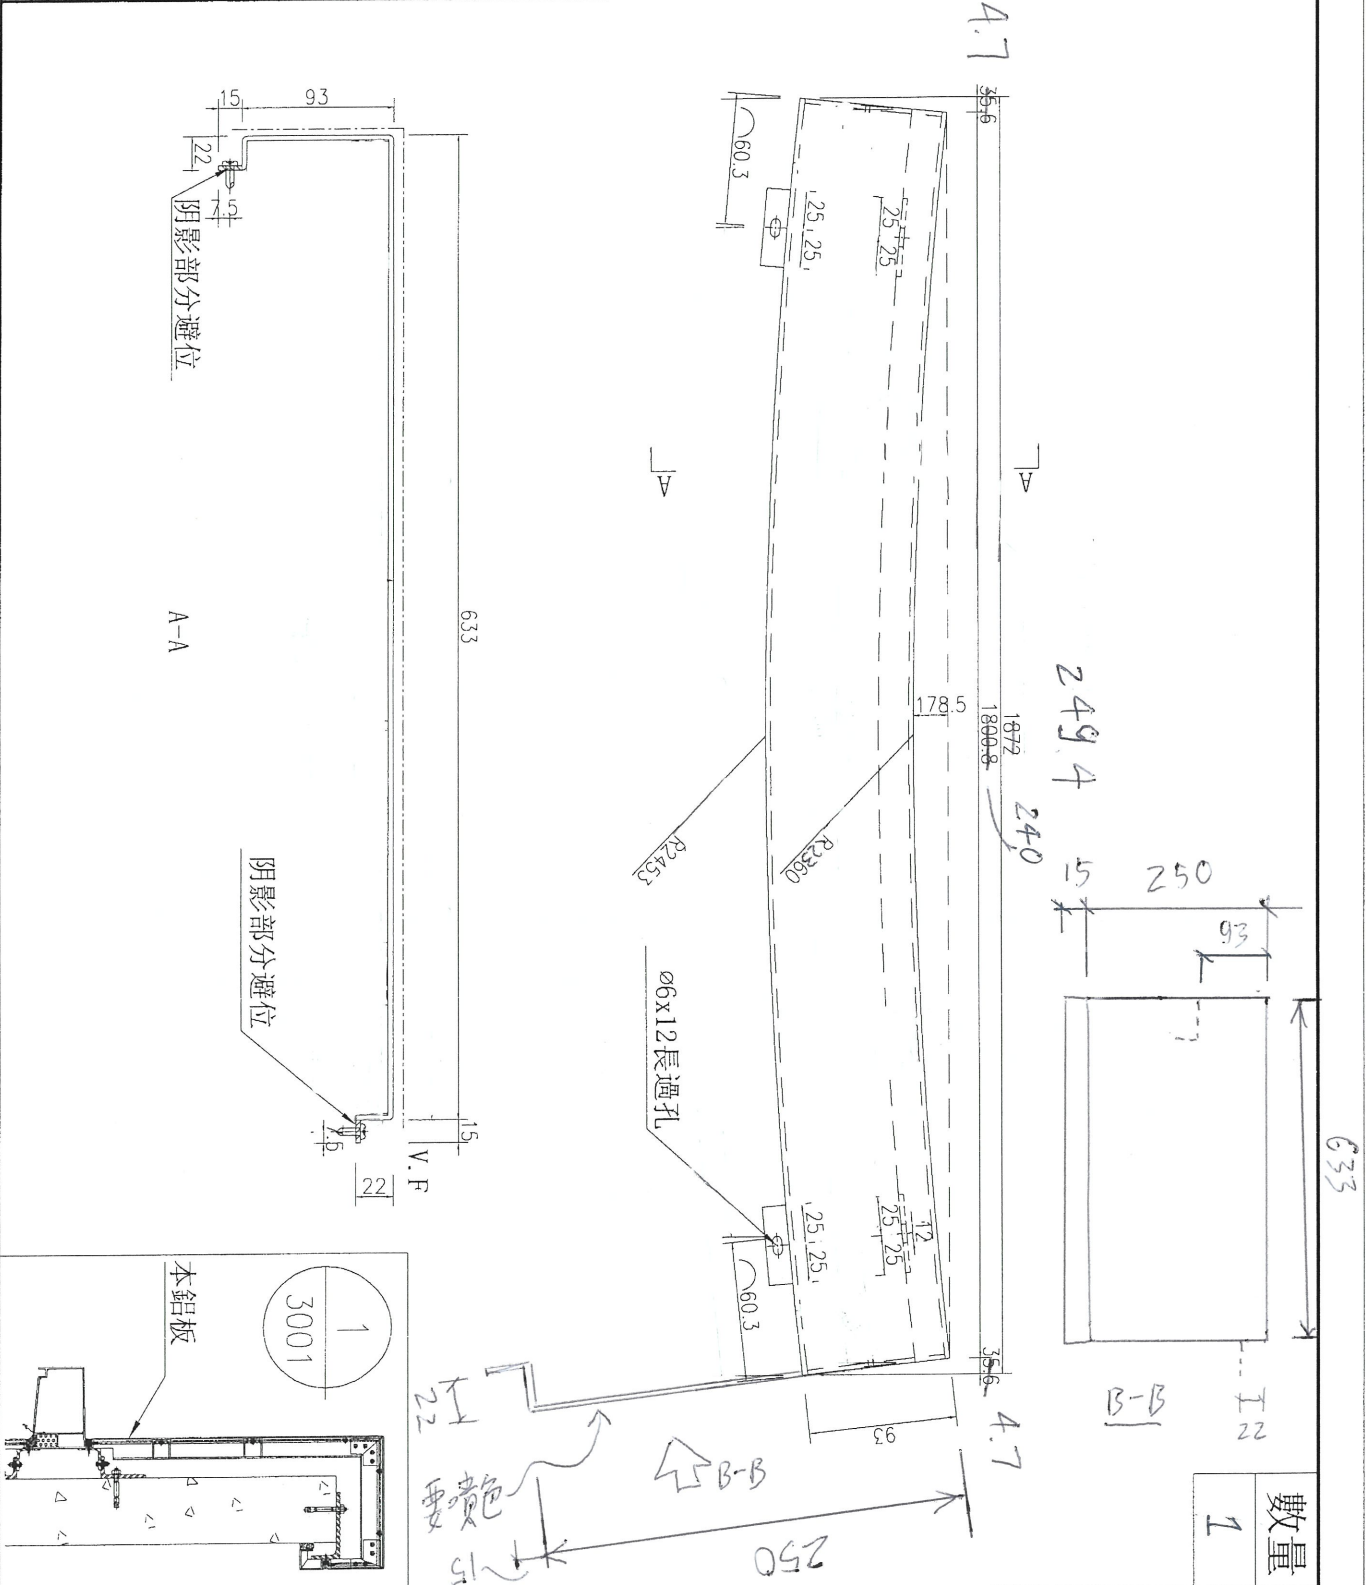

數量	1
----	---

名稱	鋁板加工圖	制圖	吳禕瑜	2019.7.01	修改	
材料	3mm厚鋁板	復核			日期	
顏色	UCT803649FXL-3 (香檳金)	批准			圖號	J837-FCA-LB2