



工程指示 / 要求簡箋(E.I.)

工程指示編號：EI/1736

修改版次：D

工程編號：J837 平台

工程名稱：觀塘 裕民坊平台

工程項目：鋁料加工圖(WINDOWWALL PE-09)

收件人：生統

發件人：Leung Hin Wai

日期：11/1-2020

要求提供 / 確認 事項：

- | | | |
|------------------------------------|-------------------------------------|-------------------------------|
| <input type="checkbox"/> 初步鋁料 B.M. | <input type="checkbox"/> 加工拆圖，然後生產 | <input type="checkbox"/> 尺寸表 |
| <input type="checkbox"/> 正式鋁料 B.M. | <input type="checkbox"/> 技術上資料 / 指示 | <input type="checkbox"/> 報價 |
| <input type="checkbox"/> 配件 B.M. | <input type="checkbox"/> 樣辦或貨品說明書 | <input type="checkbox"/> 分判合約 |
| <input type="checkbox"/> 其他：_____ | | |

內容：

修改圖紙

請在 _____ 前完成上列要求。

附：-

1+2 頁

以上項目為：

原合約工程包

原合約工程加 / 減賬

新工程報價

原因：-

分發東莞各部門：

- 生產技術總監 連附件
 技術部 連附件
 生產部 連附件
 機械設計部 連附件
 採購部 連附件
 生產統籌部 連附件
 質檢部 連附件
 會計部 連附件
 報關組 連附件
 其他 _____ 連附件

分發香港各部門：

- 行政部 連附件
 會計部 連附件
 統籌部 連附件
 工程部地盤科文(柄) 連附件
 採購部 連附件
 QS 部 連附件
 維修部 連附件
 其他 _____ 連附件

傳遞編號：

HK1382

發件人簽署：


項目經理簽署：




美特鋁質 有限公司
MIDI Aluminium Fabricator Ltd.

产品编号	L(MM)	数量	A	B	C	D	E	N	M
		1							

工程號	J837	地盤	觀塘平台
-----	------	----	------

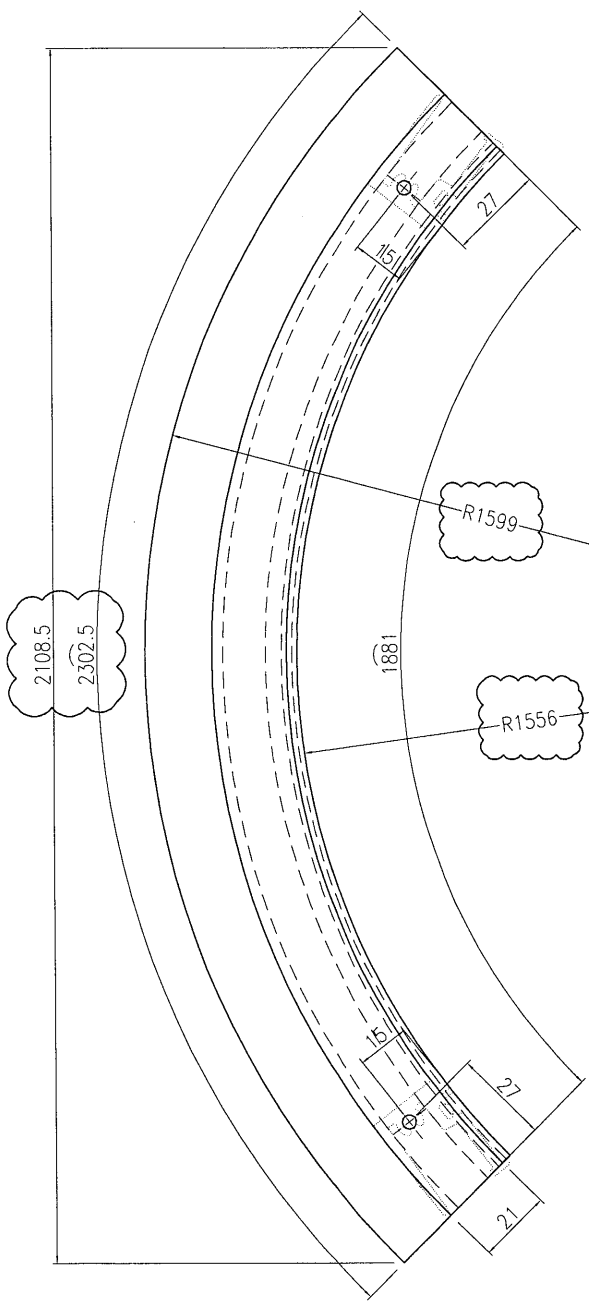

此鋁料用EI2097的
鋁摺件代替

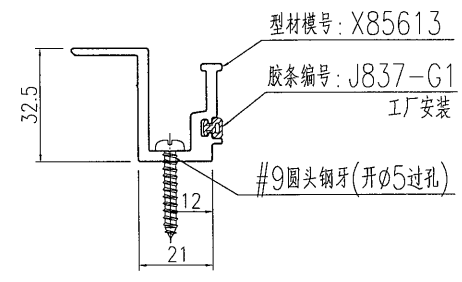

型材模号: X85613
胶条编号: J837-G1
工厂安装
#9圆头钢牙(开Φ5过孔)

名稱	型材加工圖	制圖	曾建平	2020-04-21	修改	A		
材料	X85613	復核			日期	2020-06-01		
顏色	EC-DG-W333007RY 白色	批准			圖號	J837-GW-AL04		





美特鋁質 有限公司
MIDI Aluminium Fabricator Ltd.

产品编号	L(MM)	数量	A	B	C	D	E	N	M
		1							

工程號	J837	地盤	觀塘平台
-----	------	----	------



此鋁料用EI2097的
鋁摺件代替

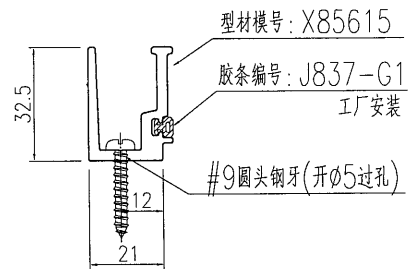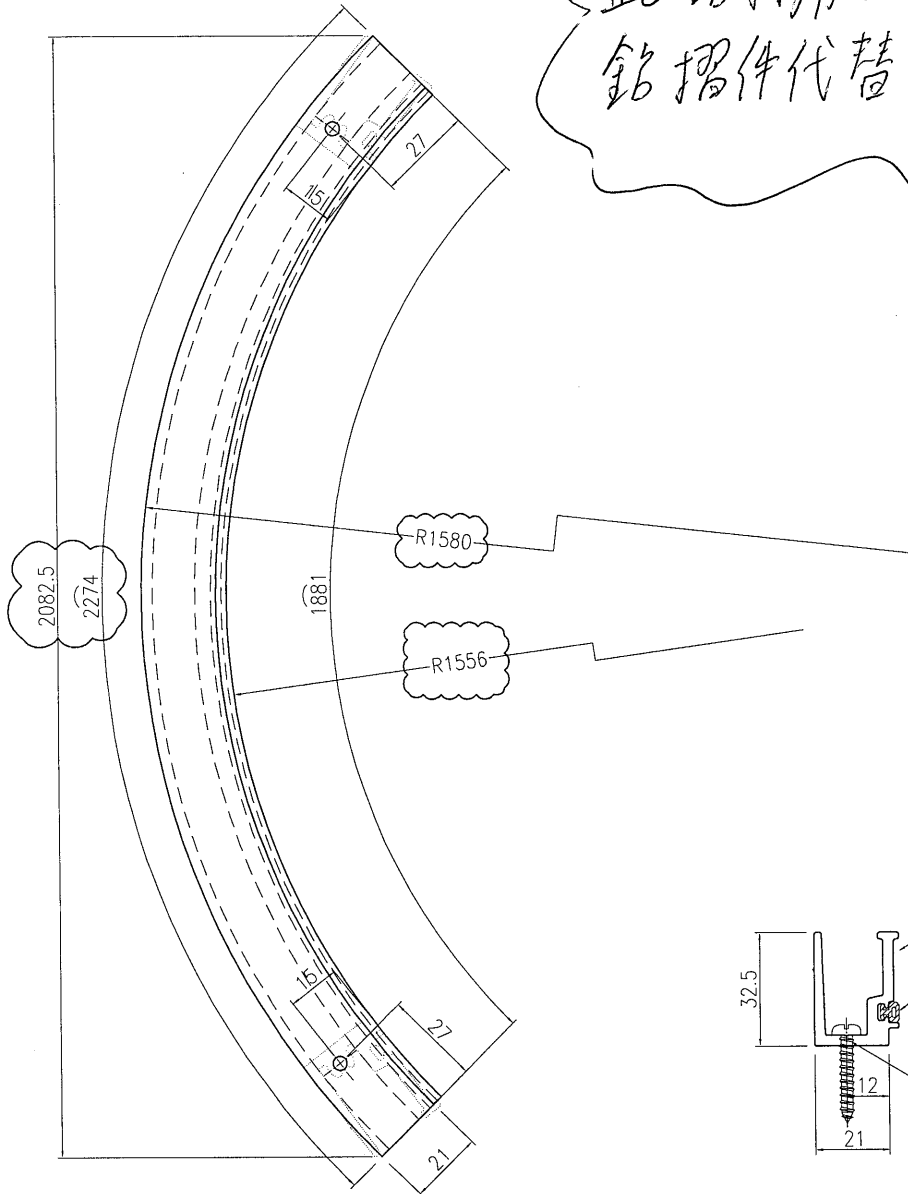

名稱	型材加工圖	制圖	曾建平	2020-04-21	修改	A		
材料	X85615	復核			日期	2020-06-01		
顏色	EC-DG-W333007RY 白色	批准			圖號	J837-GW-AL04a		