

工程指示 / 要求簡箋(E.I.)

工程指示編號：EI /1789

修改版次：A

工程編號：J837 平台

工程名稱：觀塘 裕民坊平台

工程項目：地盤用玻璃 BM(3 樓玻璃牆位置)

收件人：Maggie

發件人：Leung Hin Wai

日期：19/05/2020

要求提供 / 確認 事項：

- |                                    |                                     |                               |
|------------------------------------|-------------------------------------|-------------------------------|
| <input type="checkbox"/> 初步鋁料 B.M. | <input type="checkbox"/> 加工拆圖，然後生產  | <input type="checkbox"/> 尺寸表  |
| <input type="checkbox"/> 正式鋁料 B.M. | <input type="checkbox"/> 技術上資料 / 指示 | <input type="checkbox"/> 報價   |
| <input type="checkbox"/> 配件 B.M.   | <input type="checkbox"/> 樣辦或貨品說明書   | <input type="checkbox"/> 分判合約 |
| <input type="checkbox"/> 其他：_____  |                                     |                               |

內容：

此玻璃 BM 和加工圖可加工。

用 22mm 普通清片玻璃

第 1 至 5 頁是弧形玻璃，第 6 至 13 頁是直玻璃(直玻璃三鑫玻璃樣板編號:D20040190)

請在 6月中 前完成上列要求。

附：-

以上項目為：

- 原合約工程包                       原合約工程加 / 減賬                       新工程報價

原因：-

分發東莞各部門：

- ( )生產技術總監 連附件    ( )技術部    連附件    ( )生產部    連附件    ( )機械設計部 連附件  
 ( )採購部    連附件    ( )生產統籌部 連附件  
 ( )質檢部    連附件    ( )會計部    連附件    ( )報關組    連附件    ( )其他 \_\_\_\_\_ 連附件

分發香港各部門：


- ( )行政部 連附件    ( )會計部 連附件    ( )統籌部 連附件    ( )工程地盤科文(柄) 連附件  
 ( )採購部 連附件    ( )QS 部    連附件    ( )維修部 連附件    ( )其他 \_\_\_\_\_ 連附件

傳遞編號：


發件人簽署：

項目經理簽署：

訂貨用單

 <b>美特鋁質</b> 有限公司 MIDI Aluminium Fabricator Ltd.		工程號: J-837	計算: 黃双卿	日期: 7/5/2020	送呈: 施哥
地盤名稱: 欄埔平台		核對: 日期:	副本:		
項目類別: 3F GLASS WALL		批准: 日期:	A/C Code:		
修改版次:		總計玻璃面積 (平方米): #REF!		此BM依據	
BM編號:	顏色與類型 22mm THK. TEMPERED GLASS	厚度 (mm) 22	玻璃尺寸 寬度 (mm) 高度 (mm)	數量 (塊)	總面積 (平方米)
修改內容 2 3 10 63 64	玻璃圖號 J837-GW1-G3 J837-GW1-G3A J837-GW2-G1	22 22 22	1748.0 2970.0 1755.0 2970.0 1499.0 2970.0 合計	3 1 3 7	15.575 5.212 13.356 34.14
備注 弧玻璃, 加工圖見: J837-GW1-G3 弧玻璃, 加工圖見: J837-GW1-G3A 弧形玻璃加工圖見: J837-GW2-G1					
加工注意事項: 1) 本表中所有採用之玻璃為信義玻璃廠出品之玻璃原片。 2) 本表中所有玻璃對角線尺寸偏差要求不超過正負2mm。 3) 本表中所有玻璃要求倒棱角。 4) 本表中不同種類玻璃參照玻璃加工圖加工。 5) 本表中所有強化玻璃均需HEAT SOAK TEST。 6) 本表中所有強化玻璃之入爐方向均以寬度方向進入。 7) 本表中所有玻璃成品送地盤 特廠, 每次交貨時須齊層 齊款 齊數量, 每次來貨之具體數量由美而特廠生產統籌部提供。 8) 本表中所有玻璃成品均需注明室內外面及其玻璃編號, 以便識別。					

第二頁 此單只供參考，請按第一頁訂貨

 <b>美特鋁質</b> 有限公司 MIDI Aluminium Fabricator Ltd.		工程號: J-837	計算: 曾建平	日期: 7/5/2020	送呈: 施哥
地盤名稱: 觀塘平台		核對:	日期:	副本:	
項目類別: 3F GLASS WALL		批准:	日期:	A/C Code:	
修改版次:		總計玻璃面積 (平方米):		此BM依據	
BM編號:	顏色與類型	厚度 (mm)	玻璃尺寸	數量 (塊)	總面積 (平方米)
修改內容			寬度 (mm) 高度 (mm)		備注
2	J837-GW1-G3	22	1748.0 2970.0	3	15.575 弧玻璃，加工圖見：J837-GW1-G3
3	J837-GW1-G3A	22	1755.0 2970.0	1	5.212 弧玻璃，加工圖見：J837-GW1-G3A
10	J837-GW2-G1	22	1499.0 2970.0	3	13.356 弧形玻璃加工圖見：J837-GW2-G1
63			合計	7	34.14
64					
1). 本表中所採用之玻璃為信義玻璃廠出品之玻璃原片 2). 本表中所有玻璃對角線尺寸偏差要求不超過正負2mm。 3). 本表中所有玻璃要求倒棱角。 4). 本表中不同種類玻璃參照玻璃加工圖加工。 5). 本表中所有強化玻璃均需HEAT SOAK TEST。 6). 本表中所有強化玻璃之入爐方向均以寬度方向進入。 7). 本表中所有玻璃成品送地盤 而特廠、每次交貨時須齊層、齊款、齊數量，每次來貨之具體數量由美而特廠生產統籌部提供。 8). 本表中所有玻璃成品均需注明室內外面及其玻璃編號，以便識別。					
<b>加工注意事項：</b>					


EG-DWG3



美特鋁質 有限公司  
MIDI Aluminium Fabricator Ltd.

加工数量: 3

工程號 J-837 地盤 觀磨平台


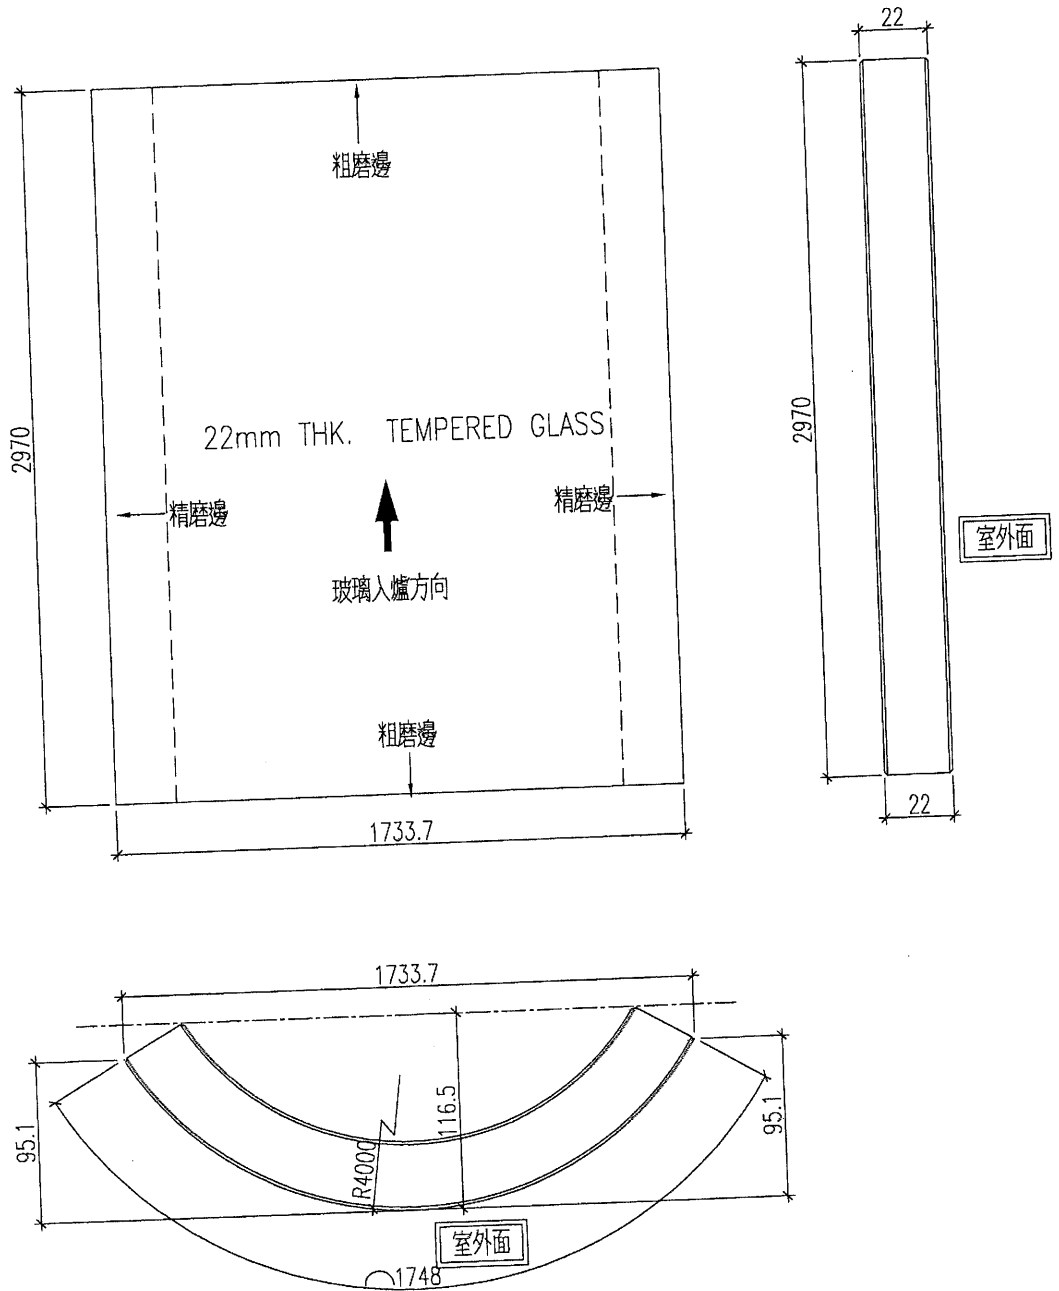


名稱	玻璃加工圖	制圖	黃漢卿	2020.5.7	修改			
材料		復核			日期			
顏色		批准			圖號	J837-GW1-G3		

美特鋁質有限公司  
MIDI Aluminium Fabricator Ltd.

加工数量: 1

工程號	J-837	地盤	觀塘平台
-----	-------	----	------

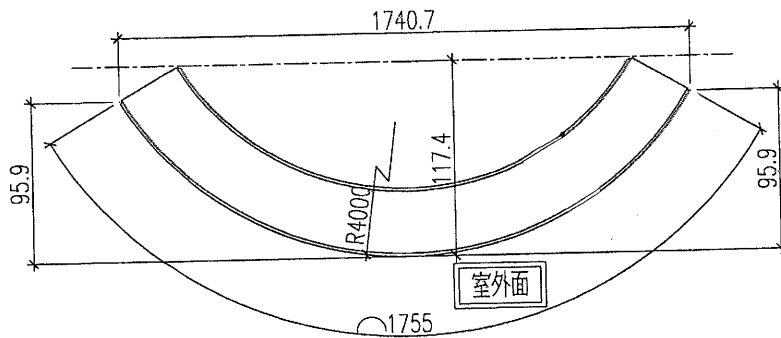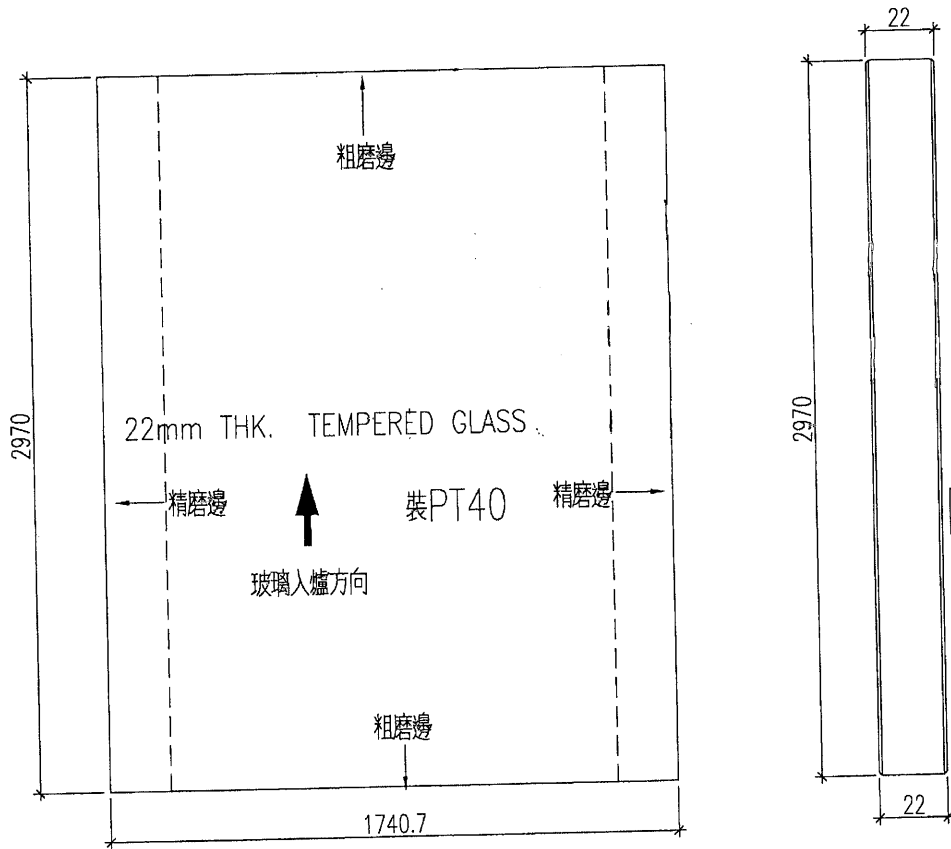


名稱	玻璃加工圖	制圖	黃漢卿	2020.5.7	修改			
材料		復核			日期			
顏色		批准			圖號	J837-GW1-G3A		



美特鋁質 有限公司  
MIDI Aluminium Fabricator Ltd.


加工数量: 3

工程號	J-837	地盤	觀塘平台
-----	-------	----	------

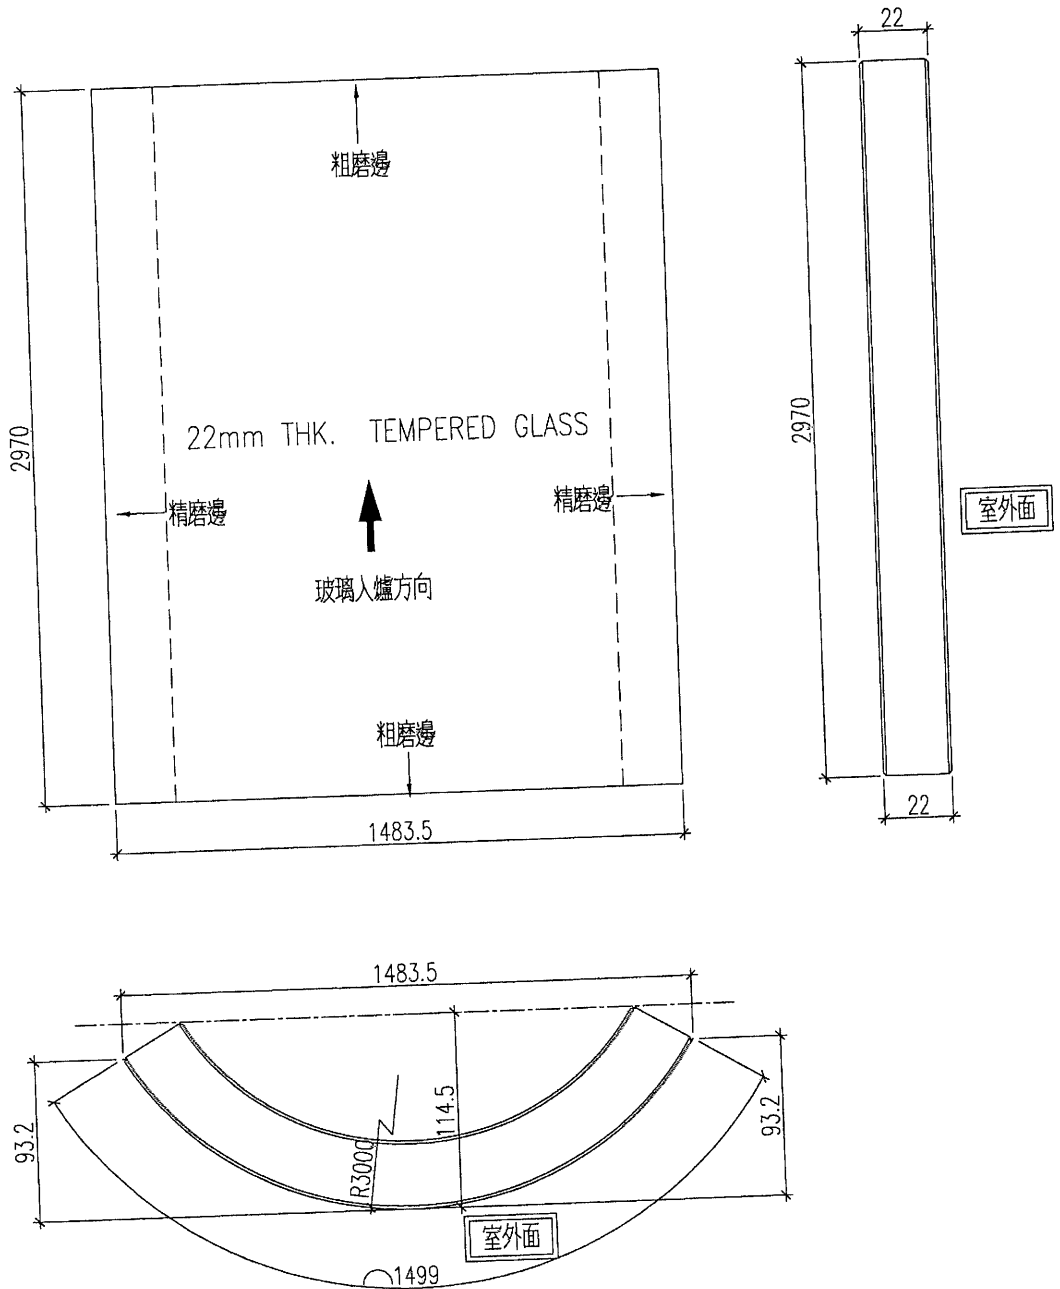

名稱	玻璃加工圖	制圖	黃漢卿	2020.5.7	修改		
材料		復核			日期		
顏色		批准			圖號	J837-GW2-G1	


第 14 頁 訂貨用表

 <b>美特鋁質</b> 有限公司 MIDI Aluminium Fabricator Ltd.		工程號: J-837	黃汉卿	日期: 7/5/2020	送呈: 施哥					
地盤名稱: 觀塘平台		計算: 核對: 批准:	日期: 日期: 日期:	副本: A/C Code:						
項目類別: 3F GLASS WALL		總計玻璃面積 (平方米): 350.144								
修改版次:		此BM依據								
BM編號:	修改內容	玻璃圖號	顏色與類型		厚度 (mm)	玻璃尺寸		數量 (塊)	總面積 (平方米)	備注
			寬度 (mm)	高度 (mm)		寬度 (mm)	高度 (mm)			
4		J837-GW1-G4A	1917.0	2970.0	22	1917.0	2970.0	1	5.693	加工圖見: J837-GW-G4A
5		J837-GW1-G4B	1917.0	2970.0	22	1917.0	2970.0	1	5.693	加工圖見: J837-GW-G4B
6		J837-GW1-G4	1912.0	2970.0	22	1912.0	2970.0	5	28.393	加工圖見: J837-GW-G1
7		J837-GW1-G5B	1940.0	2970.0	22	1940.0	2970.0	1	5.762	加工圖見: J837-GW-G4B
8		J837-GW1-G5A	1935.0	2970.0	22	1935.0	2970.0	1	5.747	加工圖見: J837-GW-G1
9		J837-GW1-G5C	1890.0	2970.0	22	1890.0	2970.0	1	5.613	加工圖見: J837-GW-G1
11		J837-GW2-G2	2233.0	2970.0	22	2233.0	2970.0	1	6.632	加工圖見: J837-GW-G1
13		J837-GW3-G1	295.0	2970.0	22	295.0	2970.0	1	0.876	加工圖見: J837-GW-G4A
14		J837-GW3-G1A	312.0	2970.0	22	312.0	2970.0	1	0.927	加工圖見: J837-GW-G4B
15		J837-GW3-G1B	1975.0	2970.0	22	1975.0	2970.0	1	5.866	加工圖見: J837-GW-G1
16		J837-GW3-G2	1948.0	2970.0	22	1948.0	2970.0	8	46.284	加工圖見: J837-GW-G1
17		J837-GW3-G2A	1953.0	2970.0	22	1953.0	2970.0	4	23.202	加工圖見: J837-GW-G4A
18		J837-GW3-G2B	1953.0	2970.0	22	1953.0	2970.0	4	23.202	加工圖見: J837-GW-G4B
20		J837-GW3a-G2	2026.0	1620.0	22	2026.0	1620.0	8	26.257	加工圖見: J837-GW-G1
21		J837-GW3a-G3	1646.0	2970.0	22	1646.0	2970.0	1	4.889	加工圖見: J837-GW-G1
22		J837-GW4-G1	2055.0	2970.0	22	2055.0	2970.0	1	6.103	加工圖見: J837-GW4-G1
23		J837-GW4-G2A	2050.0	2970.0	22	2050.0	2970.0	1	6.089	加工圖見: J837-GW-G4A
24		J837-GW4-G2B	2050.0	2970.0	22	2050.0	2970.0	1	6.089	加工圖見: J837-GW-G4B
31		J837-GW4-G9	1956.0	2970.0	22	1956.0	2970.0	1	5.809	加工圖見: J837-GW-G1
32		J837-GW4-G9A	1961.0	2970.0	22	1961.0	2970.0	1	5.824	加工圖見: J837-GW-G4A
33		J837-GW4-G9B	1961.0	2970.0	22	1961.0	2970.0	1	5.824	加工圖見: J837-GW-G4B
34		J837-GW4-G10	1927.0	2970.0	22	1927.0	2970.0	1	5.723	加工圖見: J837-GW-G1
37		J837-GW5-G1	1909.0	2970.0	22	1909.0	2970.0	1	5.670	加工圖見: J837-GW-G1


22mm THK. TEMPERED GLASS

6

第7頁 訂貨用紙

 <b>美特鋁質</b> 有限公司 MIDI Aluminium Fabricator Ltd.		工程號: J-837	計算: 黃漢卿	日期: 7/5/2020	送呈: 施哥				
地盤名稱: 觀塘平台		核對:	日期:	副本:					
項目類別: 3F GLASS WALL		批准:	日期:	A/C Code:					
修改版次:		總計玻璃面積 (平方米): 350.144		此BM依據					
BM編號	修改內容	玻璃圖號	顏色與類型	厚度 (mm)	玻璃尺寸		數量 (塊)	總面積 (平方米)	備注
					寬度 (mm)	高度 (mm)			
38		J837-GW5-G2	22mm THK. TEMPERED GLASS	22	1963.0	2970.0	9	52.471	加工圖見: J837-GW-G1
39		J837-GW5-G3A		22	1968.0	2970.0	4	23.380	加工圖見: J837-GW-G4A
40		J837-GW5-G3B		22	1968.0	2970.0	3	17.535	加工圖見: J837-GW-G4B
41		J837-GW5-G4B		22	1973.0	2970.0	1	5.860	加工圖見: J837-GW-G4B
42		J837-GW5-G5		22	1435.0	2970.0	1	4.262	加工圖見: J837-GW-G1
43		J837-GW5-G6		22	1505.0	2970.0	1	4.470	加工圖見: J837-GW-G1
63						合計	66	350.14	
64									
1. 本表中所有採用之玻璃為信義玻璃廠出品之玻璃原片。 2. 本表中所有玻璃對角線尺寸偏差要求不超過正負2mm。 3. 本表中所有玻璃要求倒棱角。 4. 本表中所有種類玻璃參照玻璃加工圖加工。 5. 本表中所有強化玻璃均需HEAT SOAK TEST。 6. 本表中所有強化玻璃之人爐方向均以寬度方向進入。 7. 本表中所有玻璃成品送地盤美而特廠，每次交貨時須齊層、齊款、齊數量，每次來貨之具體數量由美而特廠生產統籌部提供。 8. 本表中所有玻璃成品均需注明室內外面及其玻璃編號，以便識別。									
<b>加工注意事項:</b>									

第八頁 此列只供參考)請按第6和7頁訂貨

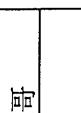
 <b>美特鋁質</b> 有限公司 MIDI Aluminium Fabricator Ltd.		工程號: J-837	計算: 曾建平	日期: 7/5/2020	送呈: 施哥			
地盤名稱: 觀塘平台		核對:	日期:	副本:				
項目類別: 3F GLASS WALL		批准:	日期:	A/C Code:				
修改版次:		總計玻璃面積 (平方米): 350.144		此BM依據				
序號	修改內容	玻璃圖號	顏色與類型	玻璃尺寸		數量 (塊)	總面積 (平方米)	備注
				厚度 (mm)	高度 (mm)			
4		J837-GW1-G4A	22	1917.0	2970.0	1	5.693	加工圖見: J837-GW-G4A
5		J837-GW1-G4B	22	1917.0	2970.0	1	5.693	加工圖見: J837-GW-G4B
6		J837-GW1-G4	22	1912.0	2970.0	5	28.393	加工圖見: J837-GW-G1
7		J837-GW1-G5B	22	1940.0	2970.0	1	5.762	加工圖見: J837-GW-G4B
8		J837-GW1-G5A	22	1935.0	2970.0	1	5.747	加工圖見: J837-GW-G1
9		J837-GW1-G5C	22	1890.0	2970.0	1	5.613	加工圖見: J837-GW-G1
11		J837-GW2-G2	22	2233.0	2970.0	1	6.632	加工圖見: J837-GW-G1
13		J837-GW3-G1	22	295.0	2970.0	1	0.876	加工圖見: J837-GW-G4A
14		J837-GW3-G1A	22	312.0	2970.0	1	0.927	加工圖見: J837-GW-G4B
15		J837-GW3-G1B	22	1975.0	2970.0	1	5.866	加工圖見: J837-GW-G1
16		J837-GW3-G2	22	1948.0	2970.0	8	46.284	加工圖見: J837-GW-G1
17		J837-GW3-G2A	22	1953.0	2970.0	4	23.202	加工圖見: J837-GW-G4A
18		J837-GW3-G2B	22	1953.0	2970.0	4	23.202	加工圖見: J837-GW-G4B
20		J837-GW3a-G2	22	2026.0	1620.0	8	26.257	加工圖見: J837-GW-G1
21		J837-GW3a-G3	22	1646.0	2970.0	1	4.889	加工圖見: J837-GW-G1
22		J837-GW4-G1	22	2055.0	2970.0	1	6.103	加工圖見: J837-GW4-G1
23		J837-GW4-G2A	22	2050.0	2970.0	1	6.089	加工圖見: J837-GW-G4A
24		J837-GW4-G2B	22	2050.0	2970.0	1	6.089	加工圖見: J837-GW-G4B
31		J837-GW4-G9	22	1956.0	2970.0	1	5.809	加工圖見: J837-GW-G1
32		J837-GW4-G9A	22	1961.0	2970.0	1	5.824	加工圖見: J837-GW-G4A
33		J837-GW4-G9B	22	1961.0	2970.0	1	5.824	加工圖見: J837-GW-G4B
34		J837-GW4-G10	22	1927.0	2970.0	1	5.723	加工圖見: J837-GW-G1
37		J837-GW5-G1	22	1909.0	2970.0	1	5.670	加工圖見: J837-GW-G1

22mm THK. TEMPERED GLASS



16年九月

此項只供參考，請按第6和7頁訂貨

 <b>美特鋁質</b> 有限公司 MIDI Aluminium Fabricator Ltd.		工程號: J-837	計算: 曾建平	日期: 7/5/2020	送呈: 施哥				
地盤名稱: 觀塘平台		核對:	日期:	副本:					
項目類別: 3F GLASS WALL		批准:	日期:	A/C Code:					
修改版次:		總計玻璃面積 (平方米): 350.144		此BM依據					
序號	修改內容	玻璃圖號	顏色與類型	厚度 (mm)	玻璃尺寸		數量 (塊)	總面積 (平方米)	備注
38		J837-GW5-G2	22mm THK. TEMPERED GLASS	22	寬度 (mm)	高度 (mm)	9	52.471	加工圖見: J837-GW-G1
39		J837-GW5-G3A		22	1963.0	2970.0	4	23.380	加工圖見: J837-GW-G4A
40		J837-GW5-G3B		22	1968.0	2970.0	3	17.535	加工圖見: J837-GW-G4B
41		J837-GW5-G4B		22	1973.0	2970.0	1	5.860	加工圖見: J837-GW-G4B
42		J837-GW5-G5		22	1435.0	2970.0	1	4.262	加工圖見: J837-GW-G1
43		J837-GW5-G6		22	1505.0	2970.0	1	4.470	加工圖見: J837-GW-G1
63					合計		66	350.14	
64									
加工注意事項: <ol style="list-style-type: none"> <li>1) 本表中所有採用之玻璃為信義玻璃廠出品之玻璃原片。</li> <li>2) 本表中所有玻璃對角線尺寸偏差要求不超過正負2mm。</li> <li>3) 本表中所有玻璃要求倒棱角。</li> <li>4) 本表中不同種類玻璃參照玻璃加工圖加工。</li> <li>5) 本表中所有強化玻璃均需HEAT SOAK TEST。</li> <li>6) 本表中所有強化玻璃之入爐方向均以寬度方向進入。</li> <li>7) 本表中所有玻璃成品送地盤面特廠，每次交貨時須齊層、齊款、齊數量，每次來貨之具體數量由美而特廠生產統籌部提供。</li> <li>8) 本表中所有玻璃成品均需注明室內外面及其玻璃編號，以便識別。</li> </ol>									


# EG-DWG3



美特鋁質 有限公司  
MIDI Aluminium Fabricator Ltd.

數據表請看J837-GW-G1a

工程號	J-837	地盤	觀塘平台
-----	-------	----	------

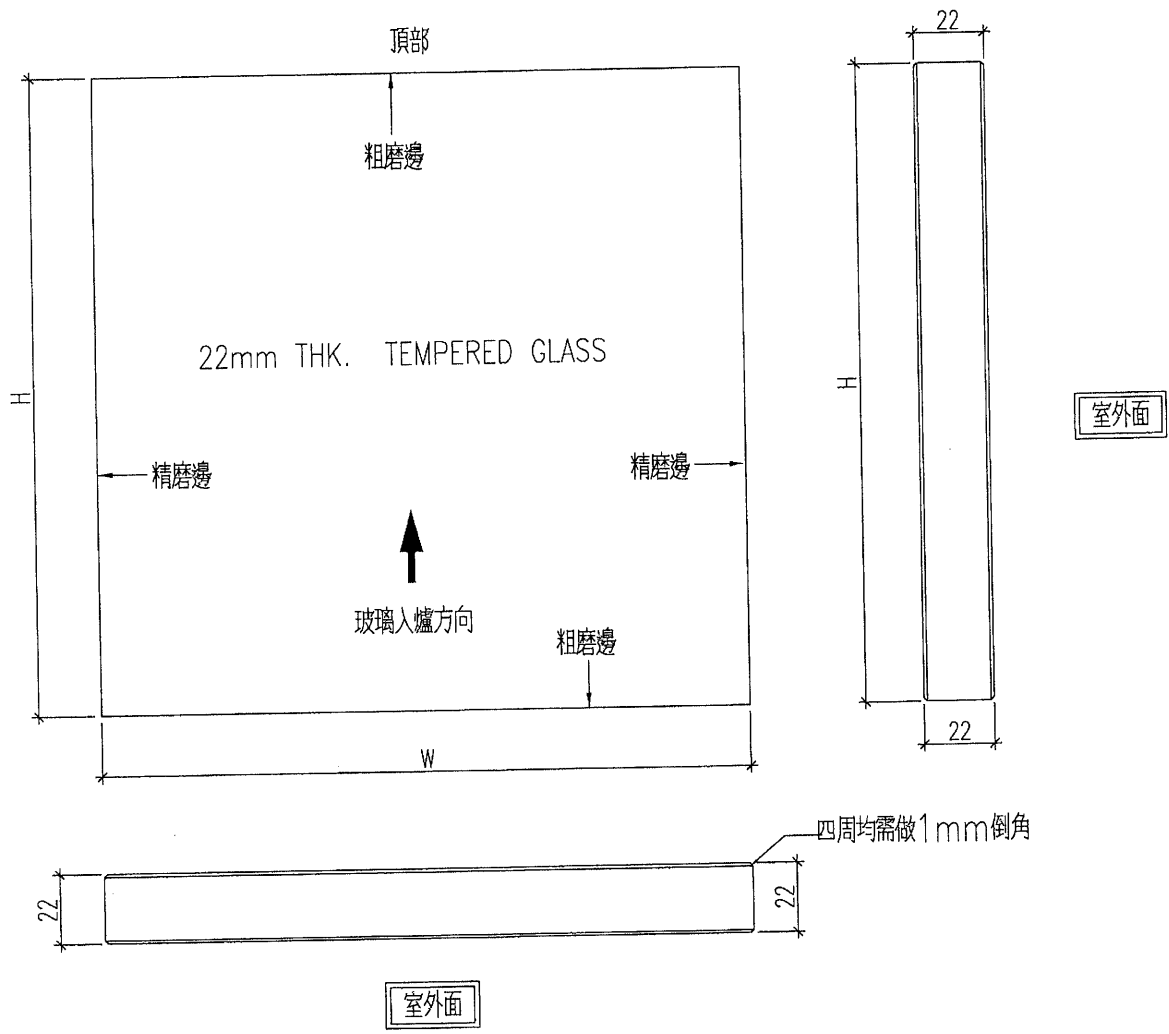

名稱	玻璃加工圖	制圖	黃漢卿	2020.5.7	修改			
材料		復核			日期			
顏色		批准			圖號	J837-GW-G1		

EG-DWG3



美特鋁質 有限公司  
MIDI Aluminium Fabricator Ltd.

加工圖請看J837-GW-G1

工程號	J-837	地盤	觀塘平台
-----	-------	----	------

备注	玻璃编号	宽度	高度	数量
	<del>J837-GW1-G2</del>	1144	2970	<del>1</del>
	· J837-GW1-G4	1912	2970	5
	· J837-GW1-G5A	1935	2970	1
	· J837-GW1-G5C	1890	2970	1
	· J837-GW3-G1B	1975	2970	1
	· J837-GW2-G2	2233	2970	1
	<del>J837-GW2-G3</del>	1289	2970	<del>1</del>
	· J837-GW3-G2	1948	2970	8
	<del>J837-GW3a-G1</del>	2077	1620	<del>1</del>
	· J837-GW3a-G2	2026	1620	8
	· J837-GW3a-G3	1646	2970	1
	· J837-GW4-G1	2055	2970	1
	<del>J837-GW4-G4</del>	1188	2970	<del>3</del>
	<del>J837-GW4-G5</del>	1490	2970	<del>2</del>
	<del>J837-GW4-G6</del>	1468	2970	<del>2</del>
	<del>J837-GW4-G7</del>	500	2970	<del>2</del>
	<del>J837-GW4-G8</del>	2268	2970	<del>1</del>
	· J837-GW4-G9	1956	2970	1
	· J837-GW4-G10	1927	2970	1
	· J837-GW5-G1	1909	2970	1
	· J837-GW5-G2	1963	2970	9
	· J837-GW5-G5	1435	2970	1
	· J837-GW5-G6	1505	2970	1
	<del>J837-GW6-G1</del>	1491	2970	<del>1</del>
	<del>J837-GW6-G2</del>	1421	2970	<del>1</del>
	<del>J837-GW6-G3</del>	2056	2970	<del>1</del>
	<del>J837-GW6-G4</del>	2051	2970	<del>4</del>
	<del>J837-GW6-G8</del>	1890	2500	<del>14</del>
	<del>J837-GW6-G9</del>	1270	2500	<del>1</del>
	<del>J837-GW6-G11</del>	1634	2500	<del>1</del>
	<del>J837-GW6-G5C</del>	385	2970	<del>1</del>


名稱	玻璃加工圖	制圖	黃漢卿	2020.5.7	修改		
材料		復核			日期		
顏色		批准			圖號	J837-GW-G1a	

EG-DWG3


**美特鋁質** 有限公司  
 MIDI Aluminium Fabricator Ltd.

工程號 J-837 地盤 觀塘平台

备注	玻璃编号	宽度W	高度H	数量
	J837-GW1-G4A	1917	2970	1
	J837-GW3-G1	295	2970	1
	J837-GW3-G2A	1953	2970	4
	J837-GW4-G2A	2050	2970	1
	J837-GW4-G9A	1961	2970	1
	J837-GW4-G11A	296	2970	1
	J837-GW5-G3A	1968	2970	4

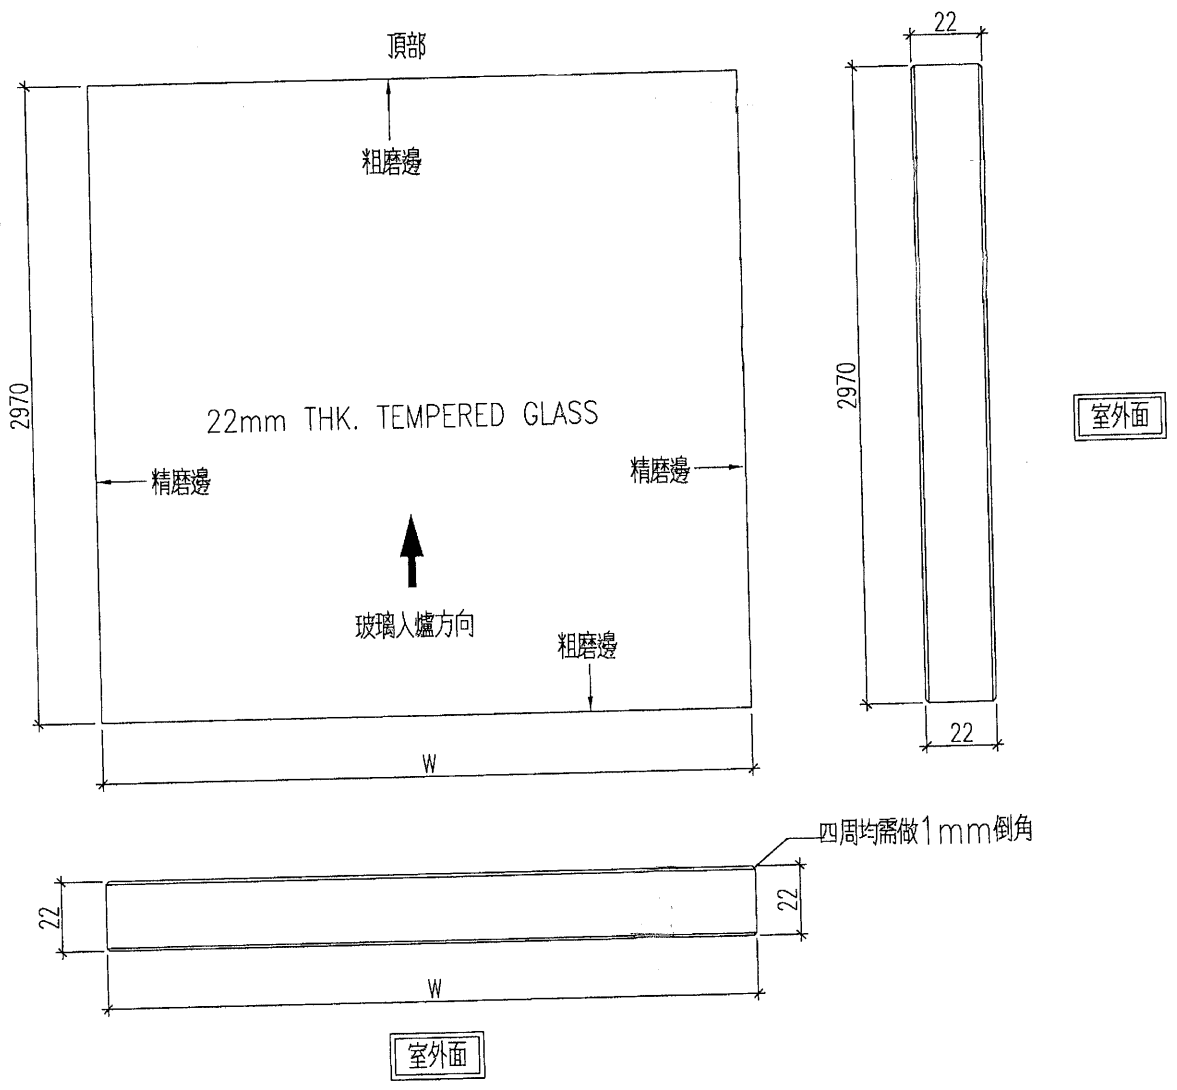

名稱	玻璃加工圖	制圖	黃漢卿	2020.5.7	修改			
材料		復核			日期			
顏色		批准			圖號	J837-GW-G4A		

EG-DWG3





美特鋁質 有限公司  
MIDI Aluminium Fabricator Ltd.


工程號	J-837	地盤	觀塘平台
-----	-------	----	------

玻璃编号	宽度W	高度H	数量
• J837-GW1-G4B	1917	2970	1
• J837-GW1-G5B	1940	2970	1
• J837-GW3-G1A	312	2970	1
• J837-GW3-G2B	1953	2970	4
• J837-GW4-G2B	2050	2970	1
• J837-GW4-G9B	1961	2970	1
• J837-GW4-G11B	296	2970	1
• J837-GW5-G3B	1968	2970	3
• J837-GW5-G4B	1973	2970	1
• J837-GW6-G5B	234	2970	1

室外面

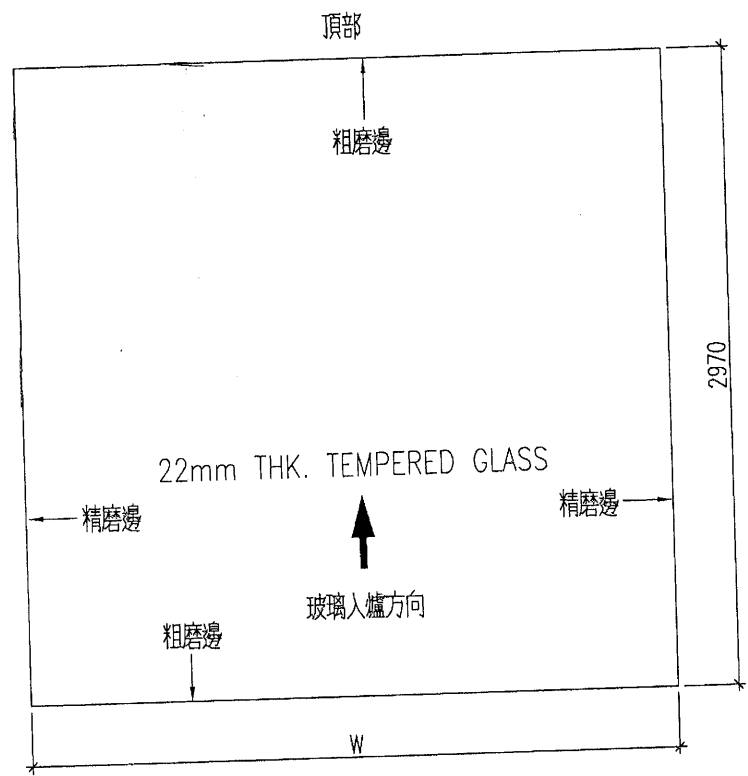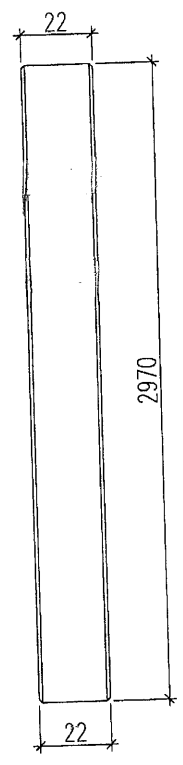

四周均需做1mm倒角

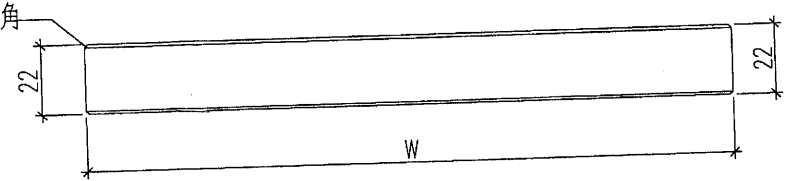

室外面

名稱	玻璃加工圖	制圖	黃漢卿	2020.5.7	修改		
材料		復核			日期		
顏色		批准			圖號	J837-GW-G4B	