

工程指示 / 要求簡箋(E.I.)

工程指示編號：EI / 1796

修改版次：-

工程編號：J837 平台

工程名稱：觀塘 裕民坊平台

工程項目：玻璃 BM(天窗位置)

收件人：Maggie

發件人：Leung Hin Wai

日期：11/05/2020

要求提供 / 確認 事項：

- | | | |
|------------------------------------|-------------------------------------|-------------------------------|
| <input type="checkbox"/> 初步鋁料 B.M. | <input type="checkbox"/> 加工拆圖，然後生產 | <input type="checkbox"/> 尺寸表 |
| <input type="checkbox"/> 正式鋁料 B.M. | <input type="checkbox"/> 技術上資料 / 指示 | <input type="checkbox"/> 報價 |
| <input type="checkbox"/> 配件 B.M. | <input type="checkbox"/> 樣辦或貨品說明書 | <input type="checkbox"/> 分判合約 |
| <input type="checkbox"/> 其他：_____ | | |

內容：

此玻璃 BM 和加工圖不要加工，只作備料用。

玻璃是 12mm 普通清片+1.52PVB+12mm 普通清片夾膠玻璃 和 12 超白單片玻璃
第 1 至 3 頁是地盤用玻璃，第 4 至 21 頁是廠用玻璃

請在_____前完成上列要求。

附： -

以上項目為：

- 原合約工程包 原合約工程加 / 減賬 新工程報價

原因：-

分發東莞各部門：

- 生產技術總監 連附件 技術部 連附件 生產部 連附件 機械設計部 連附件
 採購部 連附件 生產統籌部 連附件
 質檢部 連附件 會計部 連附件 報關組 連附件 其他 _____ 連附件

分發香港各部門：

- 行政部 連附件 會計部 連附件 統籌部 連附件 工程部地盤科文(柄) 連附件
 採購部 連附件 QS 部 連附件 維修部 連附件 其他 _____ 連附件

傳遞編號：


HK0808

發件人簽署：

Handwritten signature

項目經理簽署：

Handwritten signature

 美特鋁質 MIDI Aluminium Fabricator Ltd.		工程號: 地盤名稱:	J-837 觀塘	計算: 核對:	黃漢卿	日期: 日期:	28/2/2020	送呈: 副本:	施哥
地盘用玻璃B.M.表		項目類別:	天窗	批准:		日期:		A/C Code:	
BM編號:		修改版次:		總計玻璃面積 (平方米):		0.000	此BM依據		
序號	修改內容	玻璃圖號	顏色與類型	玻璃尺寸			數量 (塊)	總面積 (平方米)	備注
				厚度 (mm)	寬度 (mm)	高度 (mm)			
1		J837-SK-B06	12mm 普通清片 + 1.52 PVB + 12mm 普通清片 弓形化玻璃	25.52	3264.0	1543.0	2	10.073	玻璃加工圖見: J837-SK-GL6
2		J837-SK-B07	12mm 弓形化玻璃	25.52	3220.0	1543.0	2	9.937	玻璃加工圖見: J837-SK-GL6
3		J837-SK-B08	12mm CRYSTAL GREY + 1.52mm PVB + 12mm CLEAR LAMINATED TEMPERED GLASS	25.52	3199.0	1543.0	2	9.872	玻璃加工圖見: J837-SK-GL6
							6	29.882	
				總計:					
加工注意事項: 1). 本表中所採用之玻璃為信義玻璃廠出品之玻璃原片 2). 本表中所有玻璃對角線尺寸偏差要求不超過正負2mm。 3). 本表中所有玻璃要求粗磨邊處理並倒棱角。 4). 本表中不同種類玻璃參照玻璃加工圖加工。 5). 本表中所有強化玻璃均需HEAT SOAK TEST。 6). 本表中所有強化玻璃之入爐方向均以寬度方向進入。 7). 本表中所有玻璃成品送交東莞美而特廠, 每次交貨時須齊層、齊款、齊數量, 每次來貨之具體數量由美而特廠生產統籌部提供。 8). 本表中所有玻璃成品均需注明室內外面及其玻璃編號, 以便識別。									


EG-DWG3



美特鋁質 有限公司
MIDI Aluminium Fabricator Ltd.

玻璃编号	宽度W	高度H	数量
J837-SK-B06	3264	1543	2
J837-SK-B07	3220	1543	2
J837-SK-B08	3199	1543	2

工程號	J-837	地盤	觀塘
-----	-------	----	----

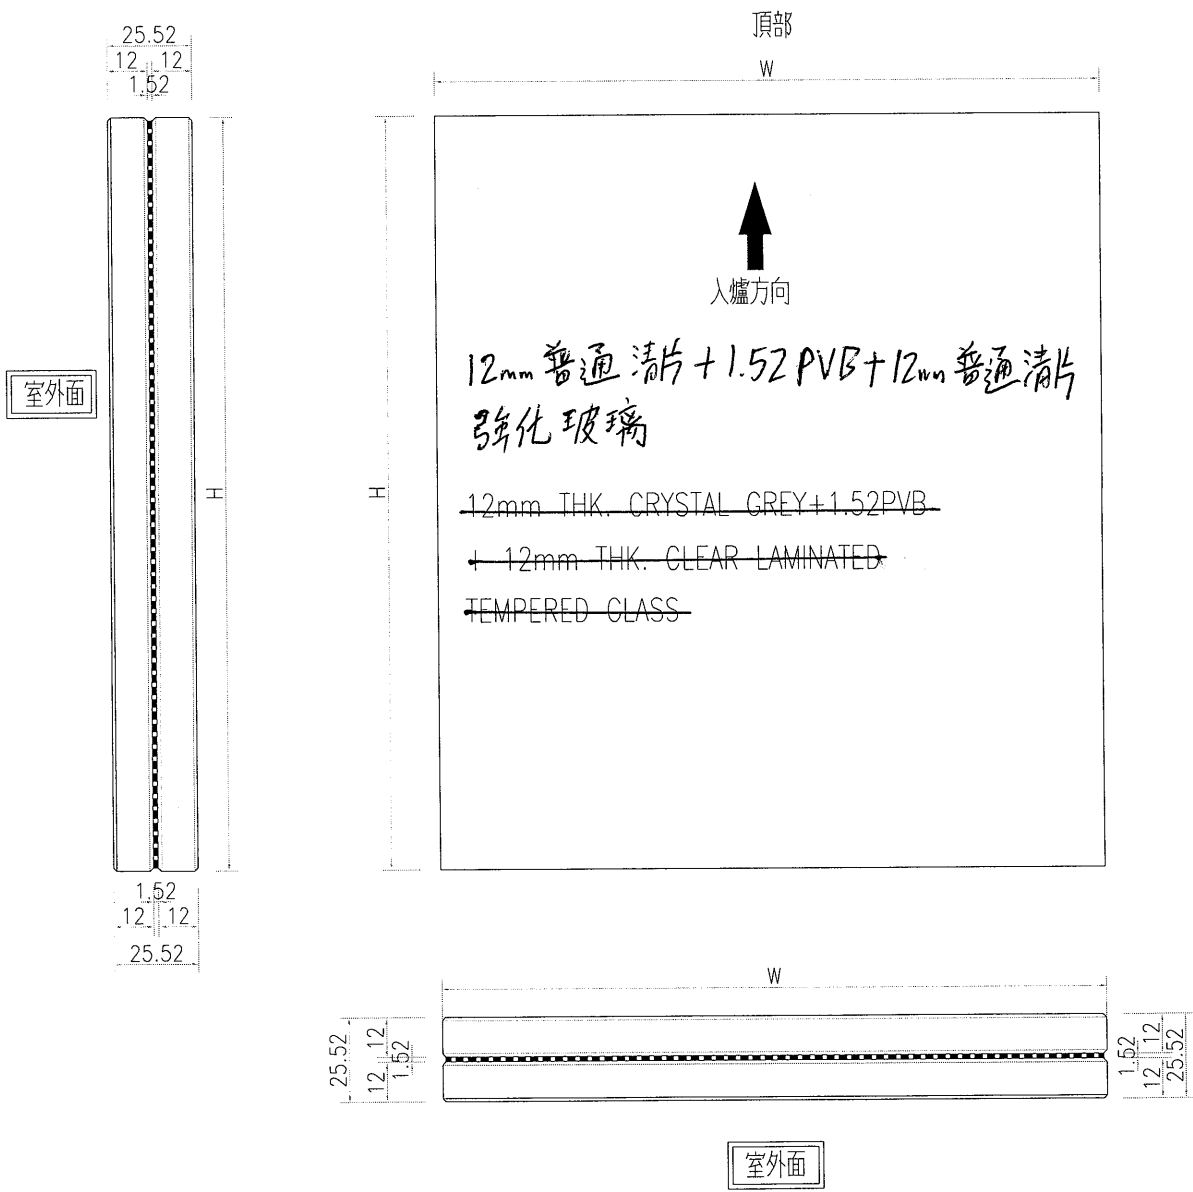


名稱	玻璃加工圖	制圖	黃漢卿	2020.2.28	修改			
材料		復核			日期			
顏色		批准			圖號	J837-SK-GL6		

EG-DWG3





美特鋁質 有限公司
MIDI Aluminium Fabricator Ltd.

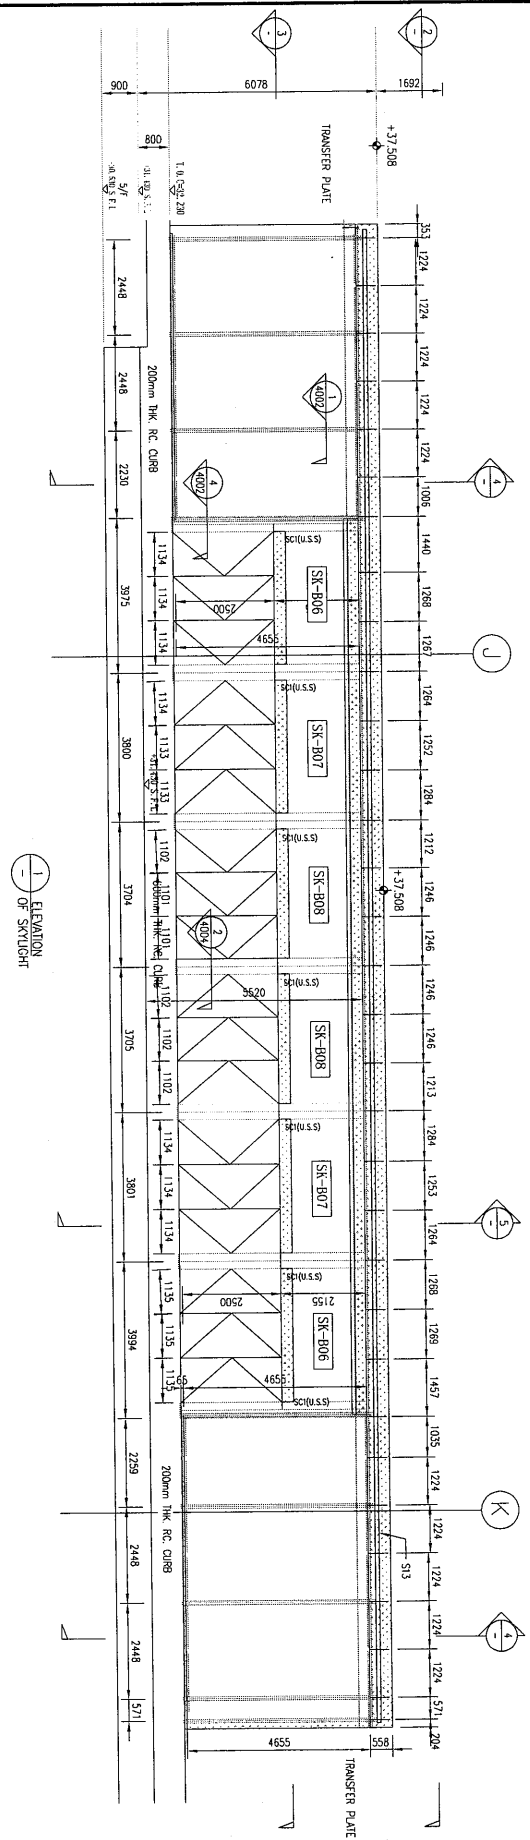工程號 J-837 地盤 觀塘



名稱	玻璃安裝位置圖	制圖	黃漢卿	2020.2.28	修改	
材料		復核			日期	
顏色		批准			圖號	J837-BLW2

 美特鋁質 有限公司 MIDI Aluminum Fabricator Ltd.		工程號:	J-837	計算:	黃漢卿	日期:	25/2/2020	送呈:	施哥
廠用玻璃B.M.表		地盤名稱:	觀塘 <th>核對:</th> <td></td> <th>日期:</th> <td></td> <th>副本:</th> <td></td>	核對:		日期:		副本:	
		項目類別:	天窗 <th>批准:</th> <td></td> <th>日期:</th> <td></td> <th>A/C Code:</th> <td></td>	批准:		日期:		A/C Code:	
BM編號:		修改版次:		總計玻璃面積 (平方米):		0.000	此BM依據		
序號	修改內容	玻璃圖號	顏色與類型	厚度 (mm)	玻璃尺寸		數量 (塊)	總面積 (平方米)	備註
					寬度 (mm)	高度 (mm)			
1		J837-SK-A01	12mm 普通清片+1.52PVB+12mm 普通清片 弓型化玻璃 12mm THK. CRYSTAL-GREY+1.52PVB+ 12mm THK. CLEAR LAMINATED TEMPERED-GLASS-	25.52	1813.0	1766.0	1	3.202	玻璃加工圖見: J837-SK-GL1
2		J837-SK-A02		25.52	1813.0	2075.0	1	3.762	玻璃加工圖見: J837-SK-GL1
3		J837-SK-A03		25.52	1813.0	2314.0	1	4.195	玻璃加工圖見: J837-SK-GL1
4		J837-SK-A04		25.52	1813.0	2483.0	1	4.502	玻璃加工圖見: J837-SK-GL1
5		J837-SK-A05		25.52	1813.0	2584.0	1	4.685	玻璃加工圖見: J837-SK-GL1
6		J837-SK-A06		25.52	1813.0	2616.0	1	4.743	玻璃加工圖見: J837-SK-GL1
7		J837-SK-A07		25.52	1813.0	2616.0	1	4.743	玻璃加工圖見: J837-SK-GL2
8		J837-SK-A08		25.52	1813.0	2579.0	1	4.676	玻璃加工圖見: J837-SK-GL2
9		J837-SK-A09		25.52	1813.0	2474.0	1	4.485	玻璃加工圖見: J837-SK-GL2
10		J837-SK-A10		25.52	1814.0	2300.0	1	4.172	玻璃加工圖見: J837-SK-GL2
11		J837-SK-A11		25.52	1813.0	2056.0	1	3.728	玻璃加工圖見: J837-SK-GL2
12		J837-SK-A12		25.52	1813.0	1743.0	1	3.160	玻璃加工圖見: J837-SK-GL2
13		J837-SK-A13		25.52	1813.0	2617.0	12	56.935	玻璃加工圖見: J837-SK-GL3
14		J837-SK-A14		25.52	1813.0	2520.0	1	4.569	玻璃加工圖見: J837-SK-GL4
15		J837-SK-A15		25.52	1813.0	2520.0	10	45.688	玻璃加工圖見: J837-SK-GL3
16		J837-SK-A16		25.52	1813.0	2520.0	1	4.569	玻璃加工圖見: J837-SK-GL5
17		J837-SK-B01		25.52	2417.0	4624.5	4	44.710	玻璃加工圖見: J837-SK-GL6
18		J837-SK-B02		25.52	2201.0	4624.5	1	10.179	玻璃加工圖見: J837-SK-GL6
19		J837-SK-B03		25.52	2228.0	4624.5	1	10.303	玻璃加工圖見: J837-SK-GL6
20		J837-SK-B05		25.52	541.0	4624.5	1	2.502	玻璃加工圖見: J837-SK-GL6
21									


		美特鋁質有限公司 MIDI Aluminium Fabricator Ltd.		工程號: J-837	計算: 黃漢卿	日期: 25/2/2020	送呈: 施哥
廠用玻璃B.M.表		地盤名稱: 觀塘		核對: 天窗	批准:	日期:	副本:
BM編號:		修改版次:		總計玻璃面積 (平方米):		A/C Code:	
修改內容		玻璃圖號		厚度 (mm)		此BM依據	
		顏色與類型		玻璃尺寸		備注	
		12mm 超白強化玻璃		寬度 (mm) 高度 (mm)		數量 (塊)	
		40mm CLEAR TEMPERED +12A +10mm CLEAR TEMPERED IGU		2662.0 2662.0		總面積 (平方米)	
22	J837-SK-C1			32.00	713.0 2662.0	1	1.898
23	J837-SK-C2			32.00	777.5 2662.0	1	2.070
24	J837-SK-C3			32.00	717.5 2662.0	1	1.910
25	J837-SK-C4			32.00	1475.0 2662.0	5	19.632
26	J837-SK-C4a			32.00	1457.5 2662.0	1	3.880
27	J837-SK-C5			32.00	884.0 2662.0	1	2.353
28							
29	四周精磨邊		12mm THK. LOW IRON TEMPERED GLASS	12.00	745.0 2619.0	2	3.902
30	四周精磨邊		12mm 超白強化玻璃	12.00	785.0 2769.0	2	4.347
						57	261.249
				總計:			
加工注意事項:							
1). 本表中所採用之玻璃為信義玻璃廠出品之玻璃原片							
2). 本表中所有玻璃對角線尺寸偏差要求不超過正負2mm。							
3). 本表中所有玻璃要求粗磨邊處理並倒稜角。							
4). 本表中所有種類玻璃參照玻璃加工圖加工。							
5). 本表中所有強化玻璃均需HEAT SOAK TEST。							
6). 本表中所有強化玻璃之入爐方向均以寬度方向進入。							
7). 本表中所有玻璃成品送交東莞美而特廠，每次交貨時須齊層、齊款、齊數量，每次來貨之具體數量由美而特廠生產統籌部提供。							
8). 本表中所有玻璃成品均需注明室內外面及其玻璃編號，以便識別。							



美特鋁質 有限公司
MIDI Aluminium Fabricator Ltd.

工程號 J-837 地盤 觀塘

玻璃圖號	宽度W	W1	高度H1	高度H	角度S°	角度N°	数量
J837-SK-A1	1813	1851.2	1392	1766	101.7	78.3	1
J837-SK-A2	1813	1838	1772	2075	99.5	80.5	1
J837-SK-A3	1813	1827.8	2080	2314	97.4	82.6	1
J837-SK-A4	1813	1820.2	2317	2483	95.3	84.7	1
J837-SK-A5	1813	1815.5	2485	2584	93.1	86.9	1
J837-SK-A6	1813	1813.5	2585	2616	91	89	1

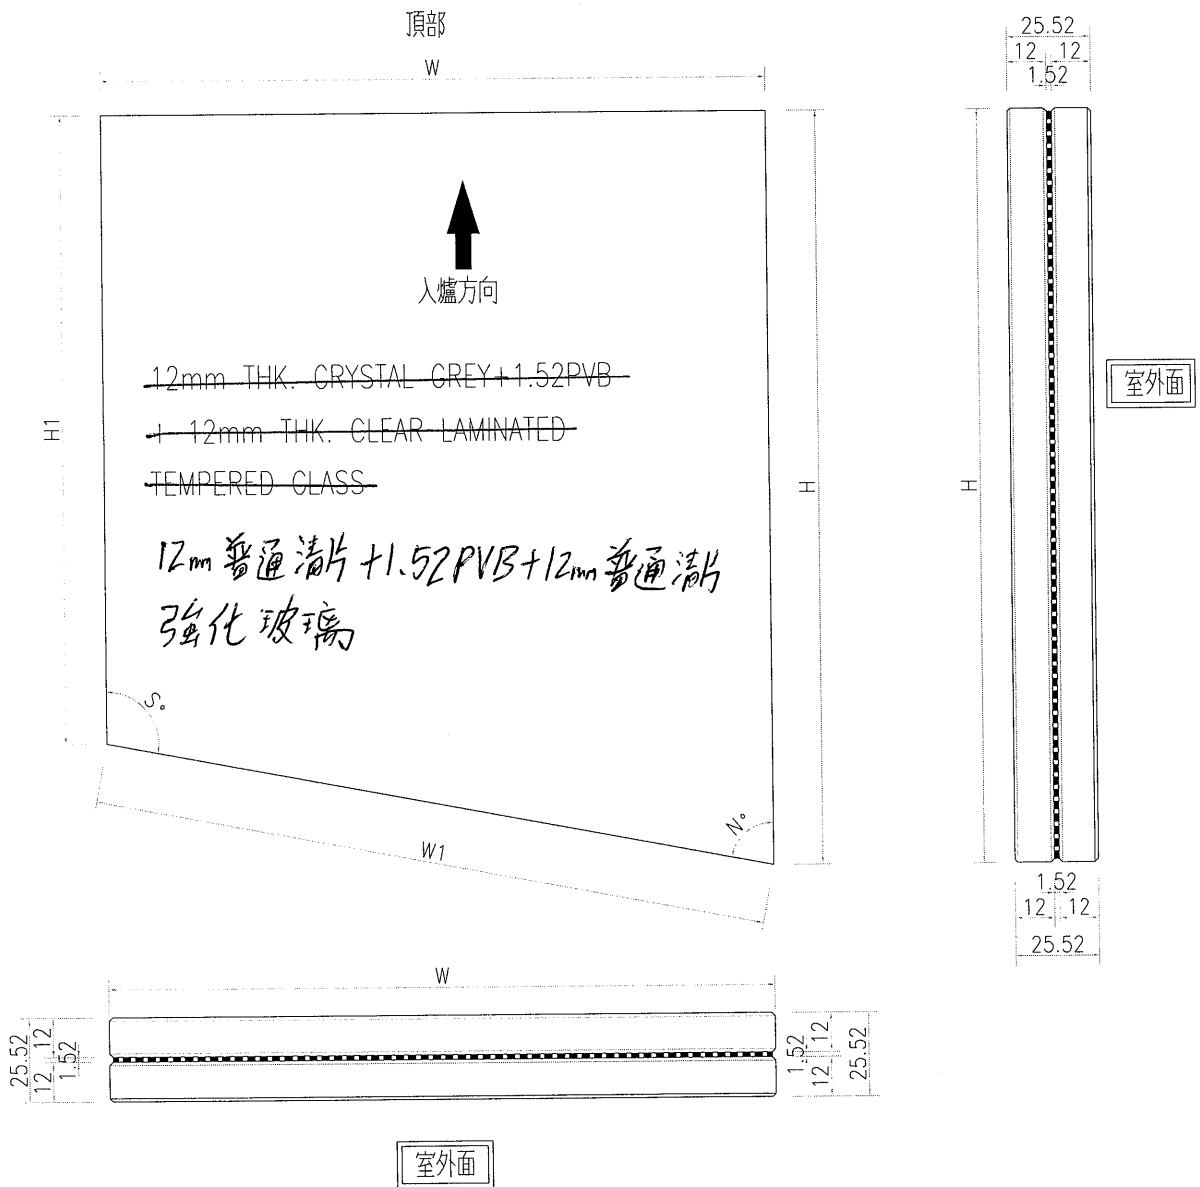

名稱	玻璃加工圖	制圖	黃漢卿	2020.2.25	修改		
材料		復核			日期		
顏色		批准			圖號	J837-SK-GL1	


EG-DWG3



美特鋁質 有限公司
MIDI Aluminium Fabricator Ltd.

工程號 J-837 地盤 觀塘

玻璃圖號	宽度W	W1	高度H1	高度H	角度S°	角度N°	数量
J837-SK-A7	1813	1813.1	2616	2580	88.9	91.1	1
J837-SK-A8	1813	1515.6	2579	2476	86.8	93.2	1
J837-SK-A9	1813	1820.6	2474	2303	84.6	95.4	1
J837-SK-A10	1813	1828.4	2300	2061	82.5	97.5	1
J837-SK-A11	1813	1838.8	2056	1748	80.4	99.6	1
J837-SK-A12	1813	1852.3	1743	1364	78.2	101.8	1

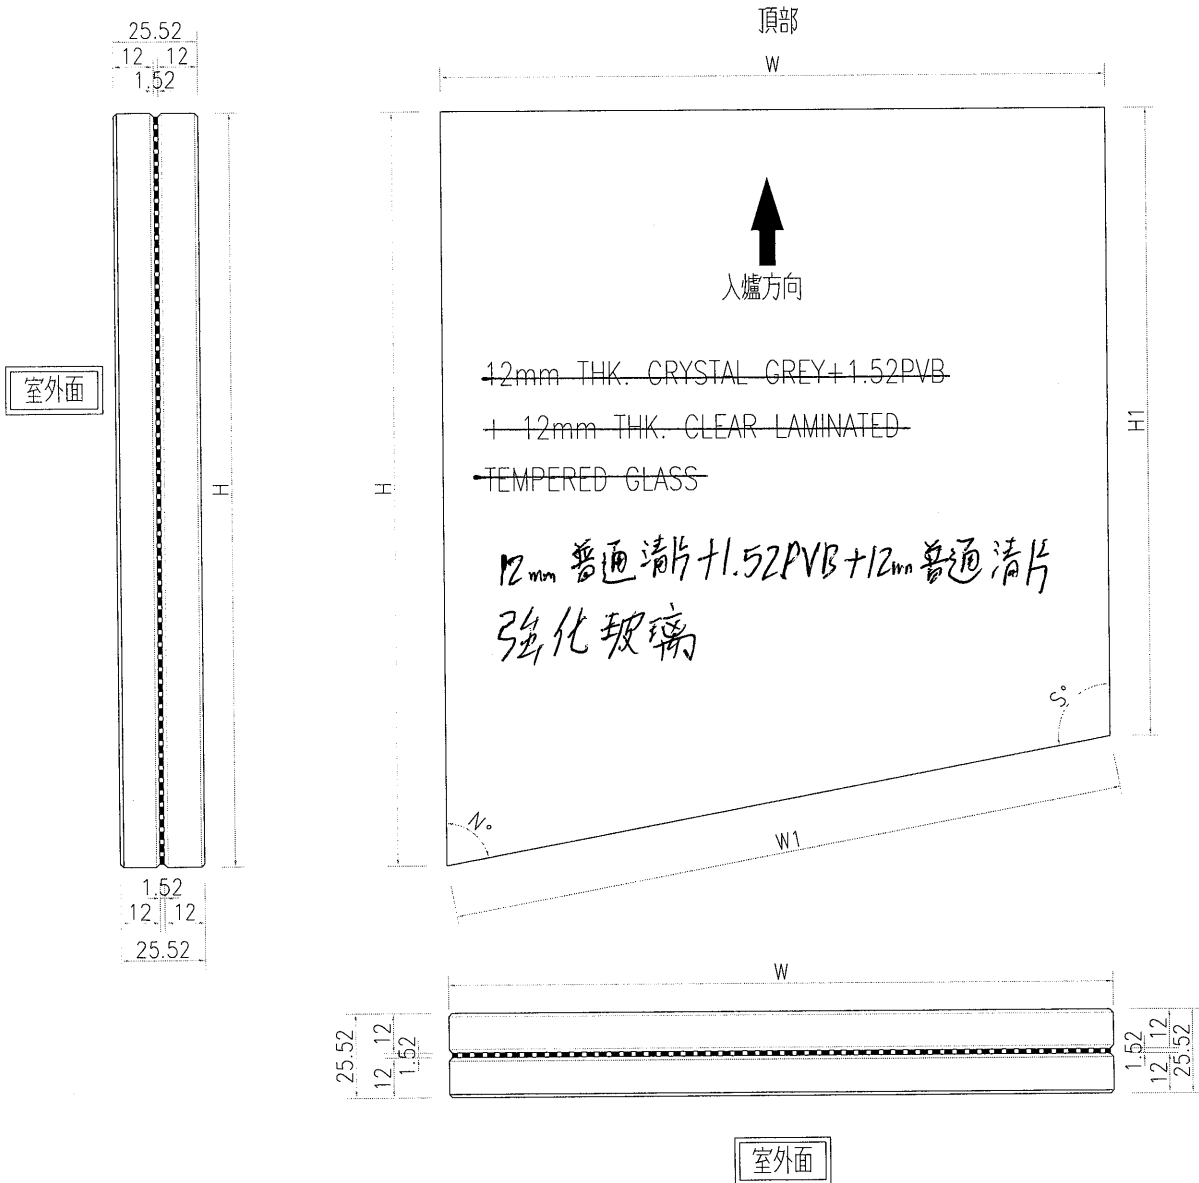


名稱	玻璃加工圖	制圖	黃漢卿	2020.2.25	修改		
材料		復核			日期		
顏色		批准			圖號	J837-SK-GL2	

EG-DWG3




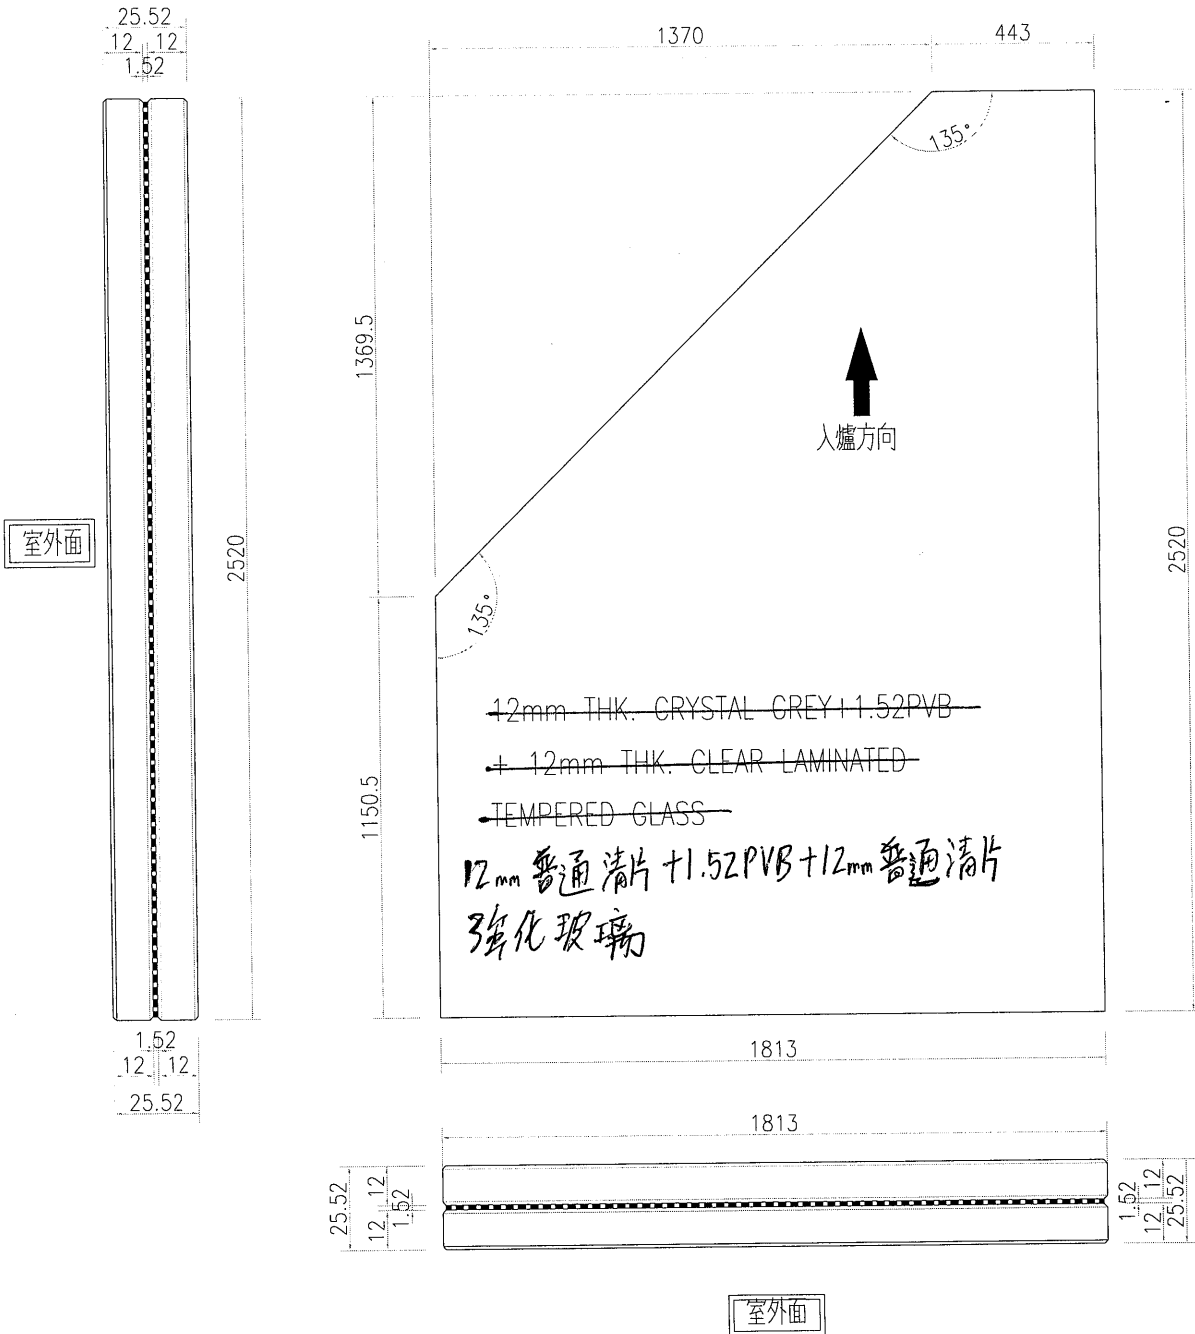
美特鋁質 有限公司
MIDI Aluminium Fabricator Ltd.

美特鋁質 有限公司 MIDI Aluminium Fabricator Ltd.				玻璃編號	寬度	高度	數量
工程號	J-837	地盤	觀塘	J837-SK-A13	1813	2617	12
				J837-SK-A15	1813	2520	10

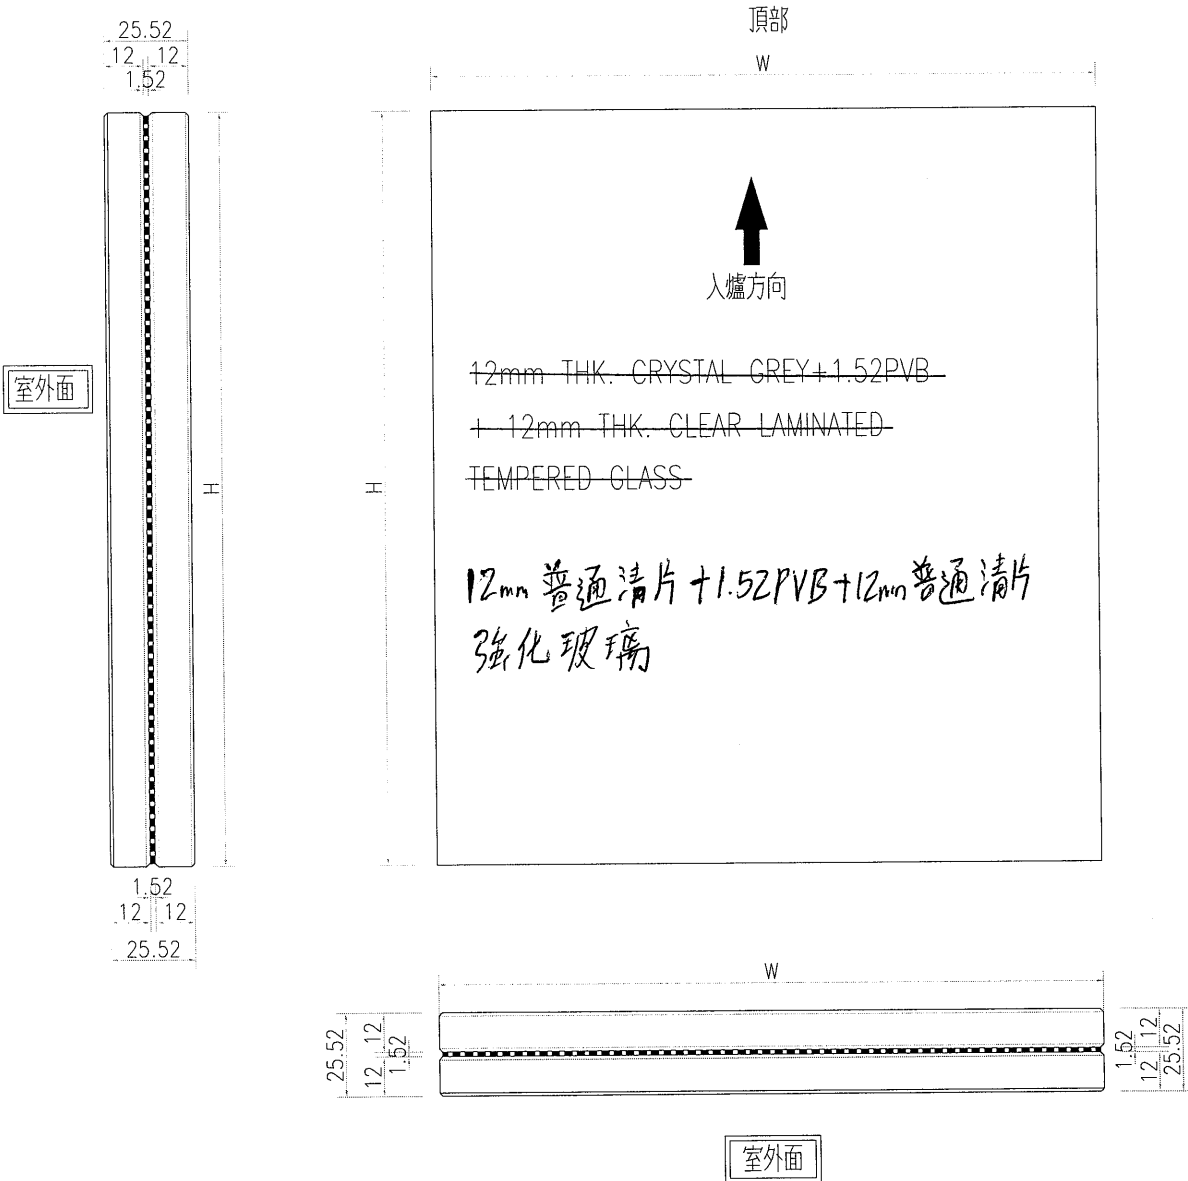


名稱	玻璃加工圖	制圖	黃漢卿	2020.2.25	修改		
材料		復核			日期		
顏色		批准			圖號	J837-SK-GL3	


 美特鋁質 有限公司 MIDI Aluminium Fabricator Ltd.				玻璃編號	數量		
				J837-SK-A14	1		
工程號	J-837	地盤	觀塘				




名稱	玻璃加工圖	制圖	黃漢卿	2020.2.25	修改		
材料		復核			日期		
顏色		批准			圖號	J837-SK-GL4	


EG-DWG3

 美特鋁質 有限公司 MIDI Aluminium Fabricator Ltd.				玻璃編號	數量		
				J837-SK-A16	1		
工程號	J-837	地盤	觀塘				

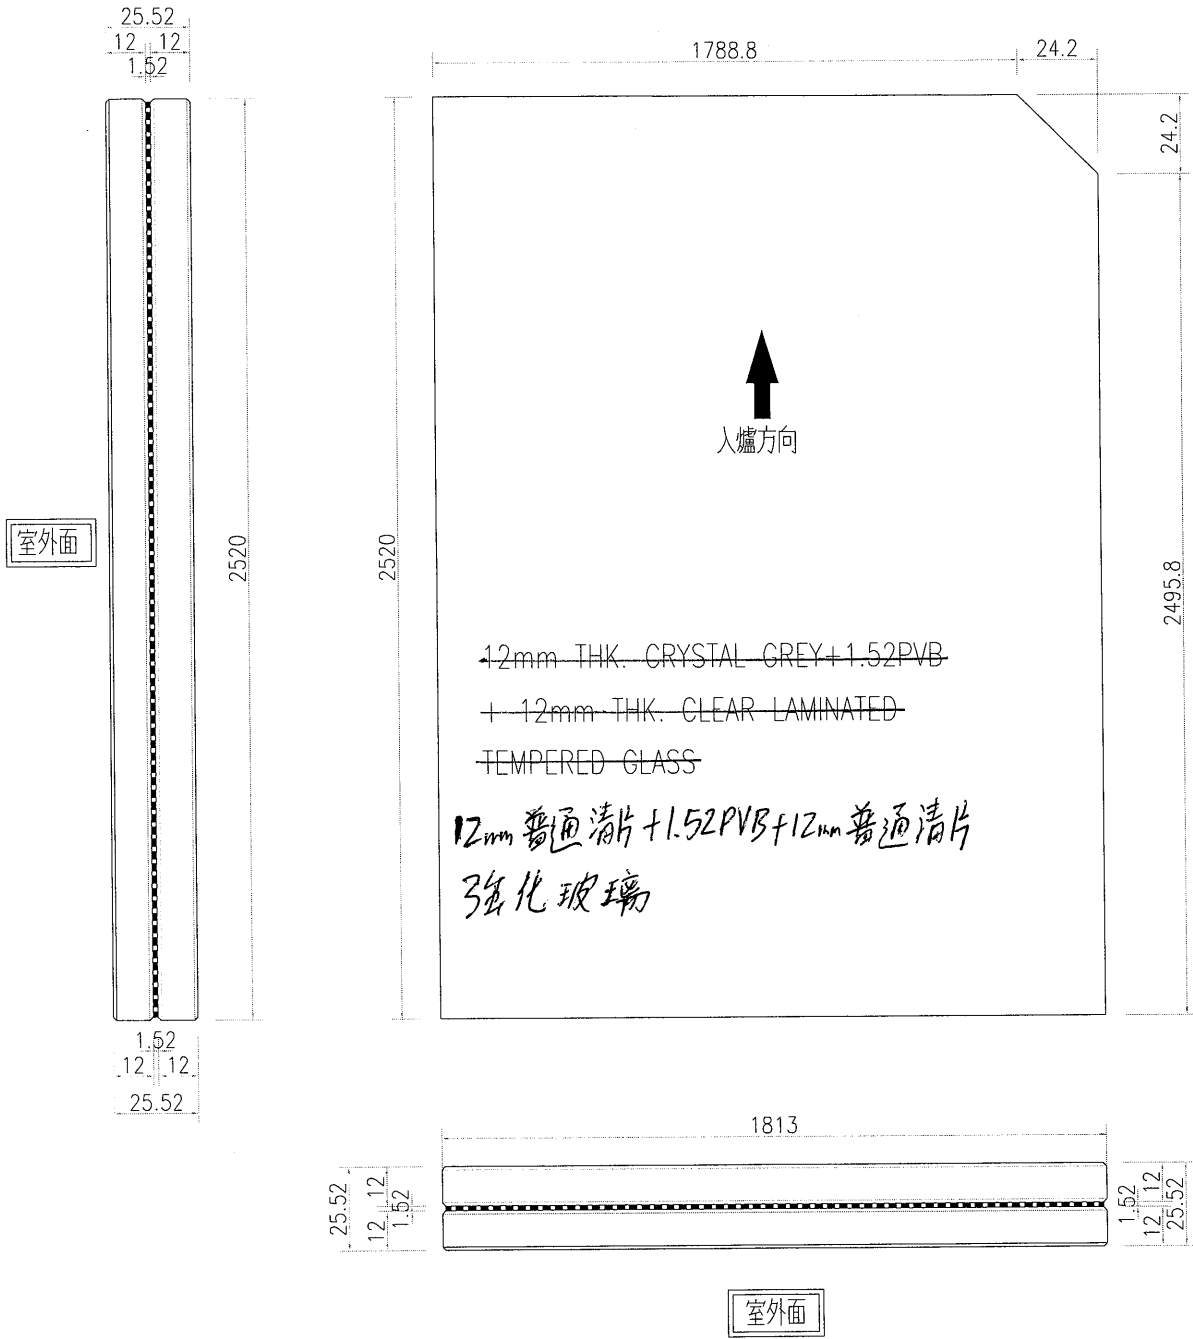

名稱	玻璃加工圖	制圖	黃漢卿	2020.2.25	修改		
材料		復核			日期		
顏色		批准			圖號	J837-SK-GL5	

 美特鋁質 有限公司 MIDI Aluminium Fabricator Ltd.				玻璃编号	宽度W	高度H	数量
				J837-SK-B01	2417	4624.5	4
工程號 J-837 地盤 觀塘				J837-SK-B02	2201	4624.5	1
				J837-SK-B03	2228	4624.5	1
				J837-SK-B05	541	4624.5	1

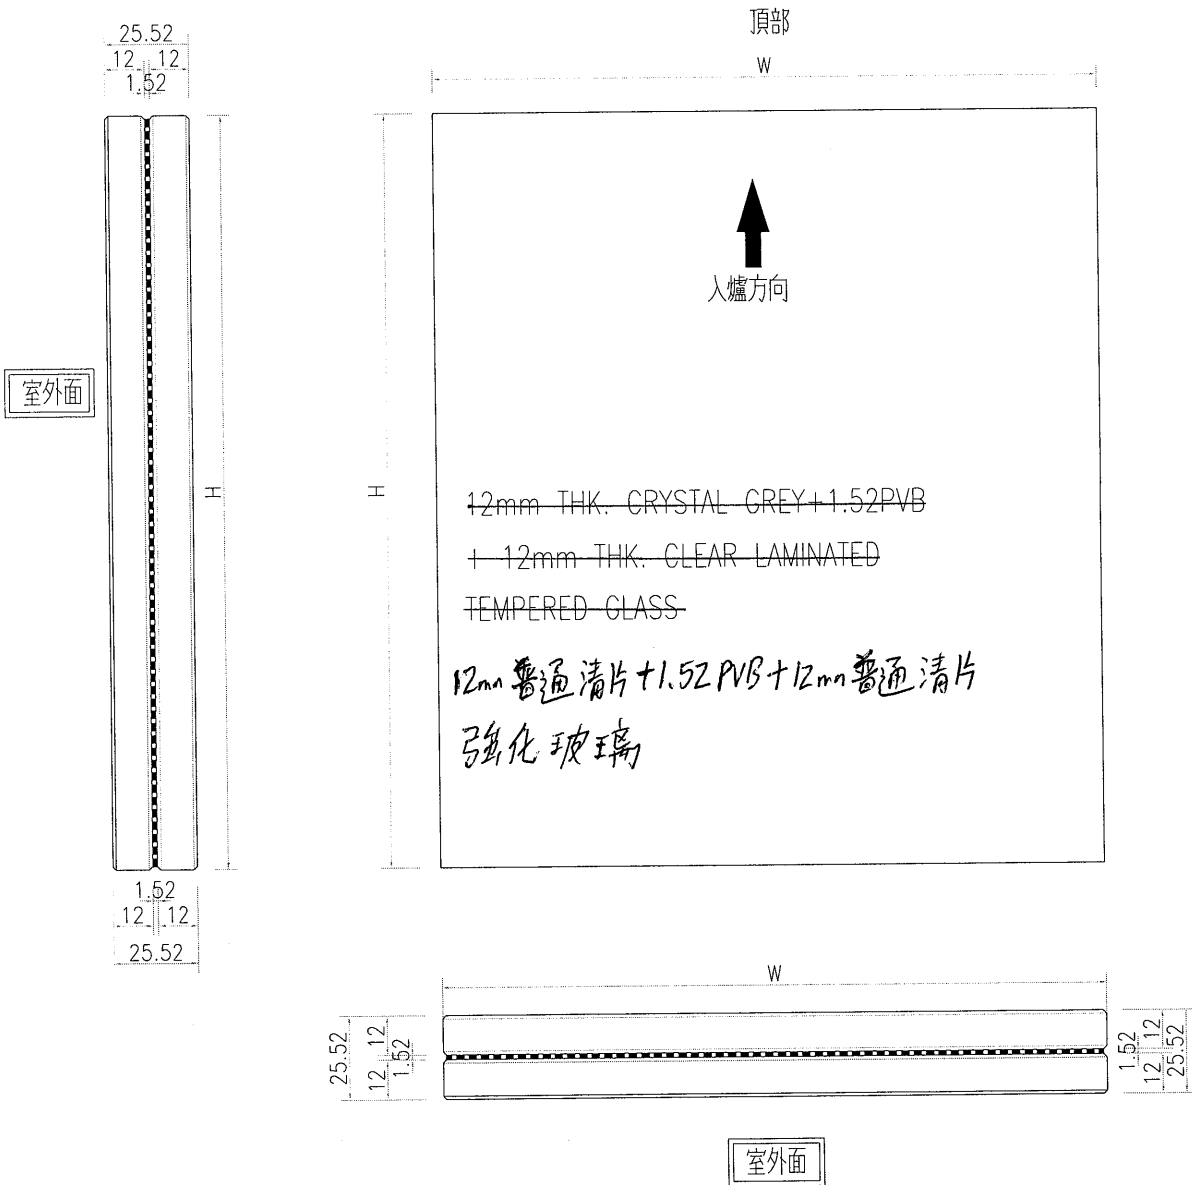

名稱	玻璃加工圖	制圖	黃漢卿	2020.2.25	修改			
材料		復核			日期			
顏色		批准			圖號	J837-SK-GL6		




美特鋁質 有限公司
MIDI Aluminium Fabricator Ltd.

工程號

J-837

地盤

觀塘

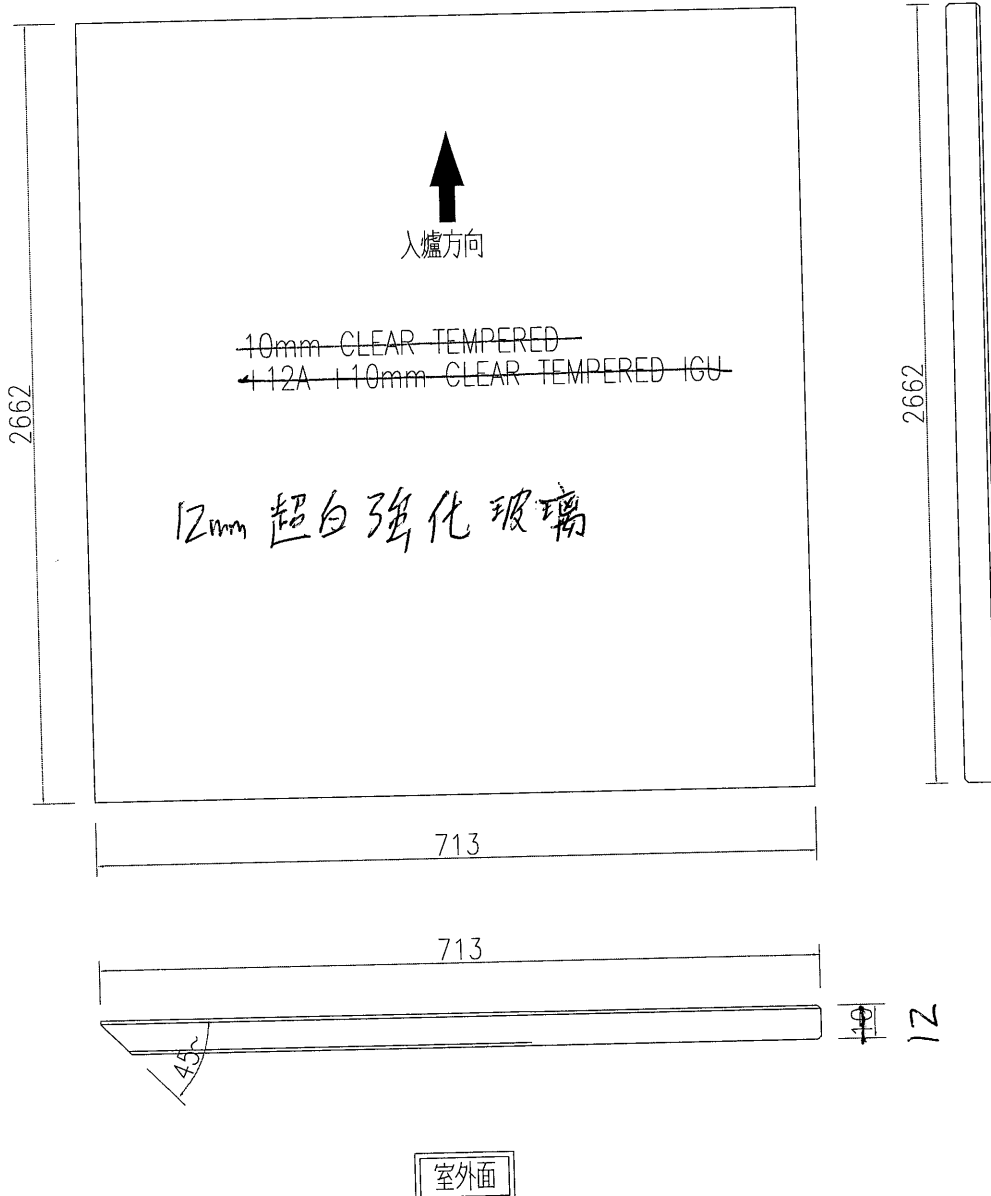


名稱	玻璃加工圖	制圖	黃漢卿	2020.2.25	修改		
材料		復核			日期		
顏色		批准			圖號	J837-SK-C1	



美特鋁質 有限公司
MIDI Aluminium Fabricator Ltd.

工程號	J-837	地盤	觀塘
-----	-------	----	----

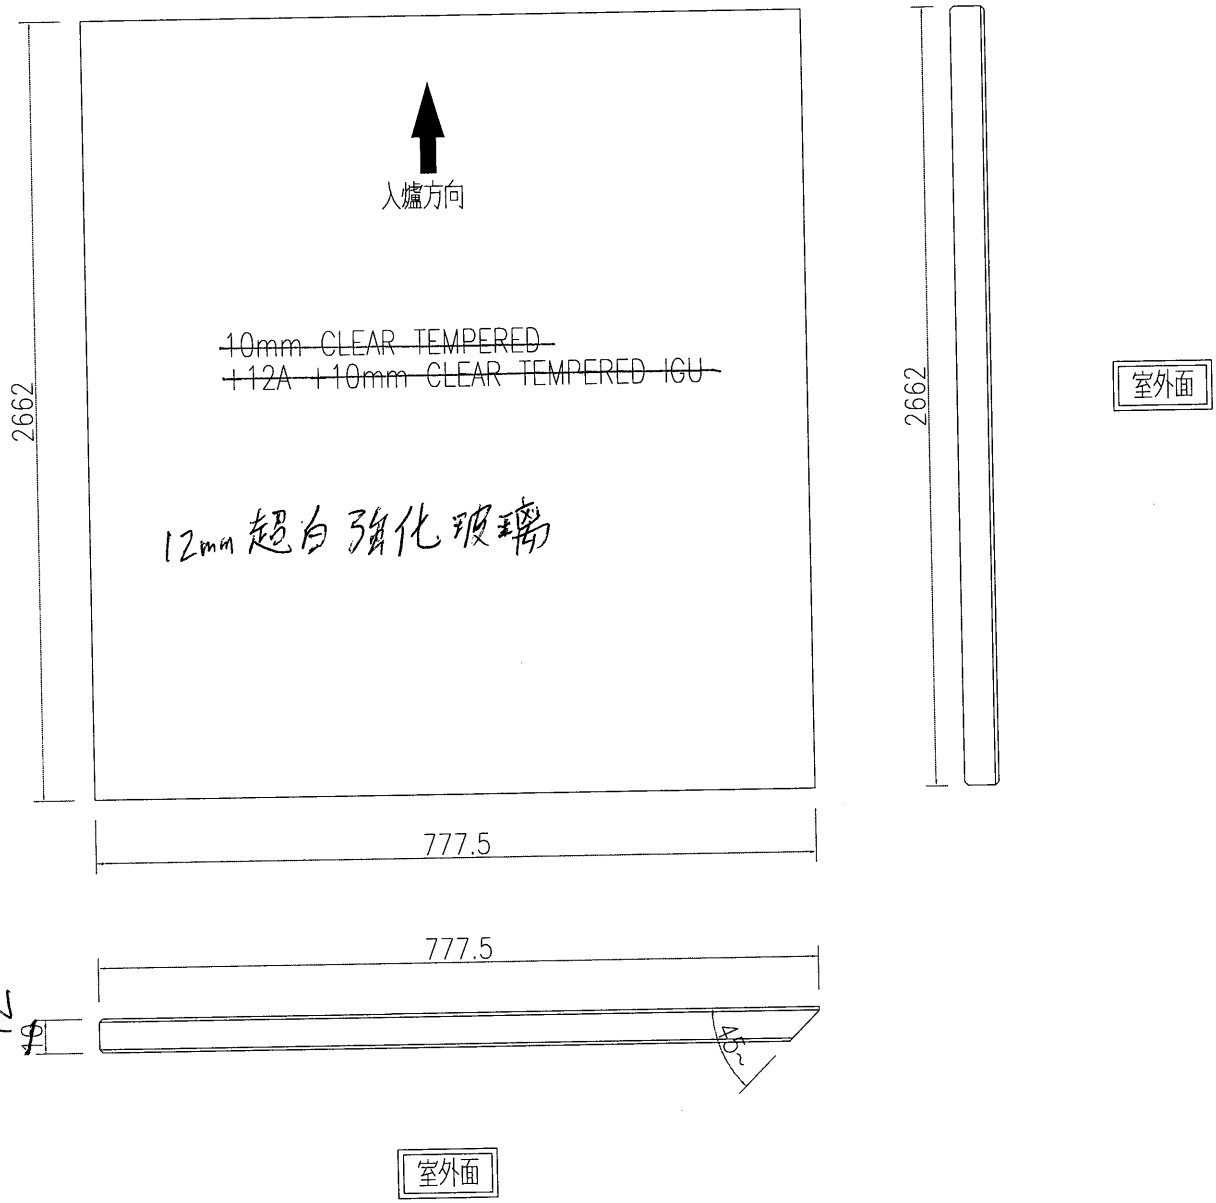

名稱	玻璃加工圖	制圖	黃漢卿	2020.2.25	修改		
材料		復核			日期		
顏色		批准			圖號	J837-SK-C2	





美特鋁質 有限公司
MIDI Aluminium Fabricator Ltd.

工程號

J-837

地盤

觀塘

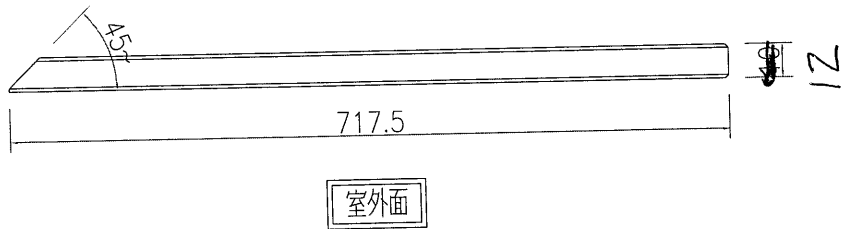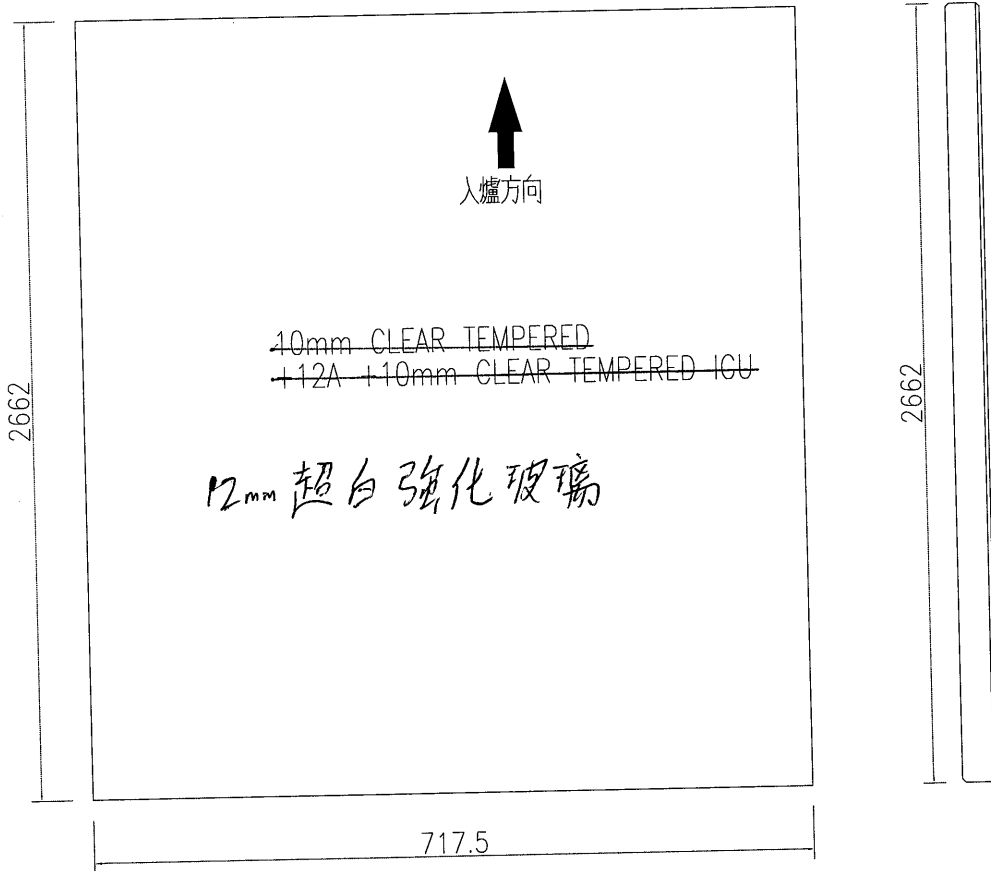

名稱	玻璃加工圖	制圖	黃漢卿	2020.2.25	修改		
材料		復核			日期		
顏色		批准			圖號	J837-SK-C3	





美特鋁質 有限公司
MIDI Aluminium Fabricator Ltd.

工程號


J-837

地盤

觀塘

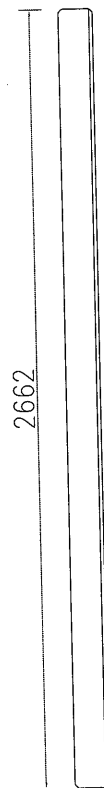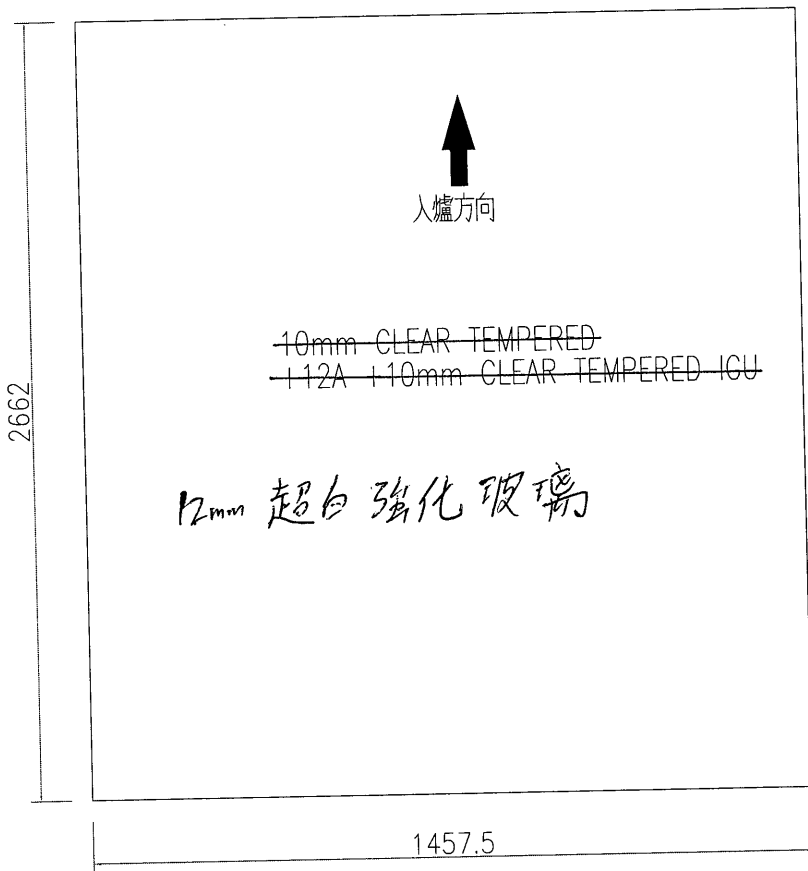

室外面


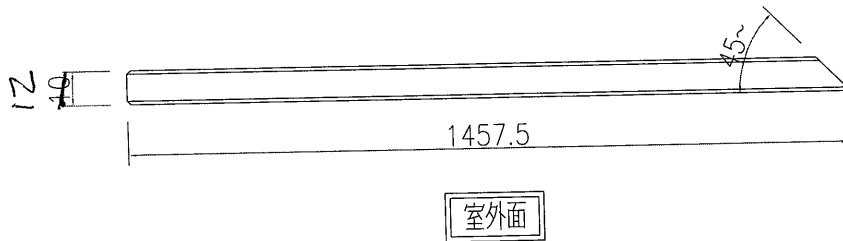


名稱	玻璃加工圖	制圖	黃漢卿	2020.2.25	修改			
材料		復核			日期			
顏色		批准			圖號	J837-SK-C4a		



美特鋁質 有限公司
MIDI Aluminium Fabricator Ltd.

工程號				玻璃编号	宽度W	高度H	数量
J-837							
地盤							
觀塘							
				J837-SK-C4	1475	2662	5
				J837-SK-C5	884	2662	1

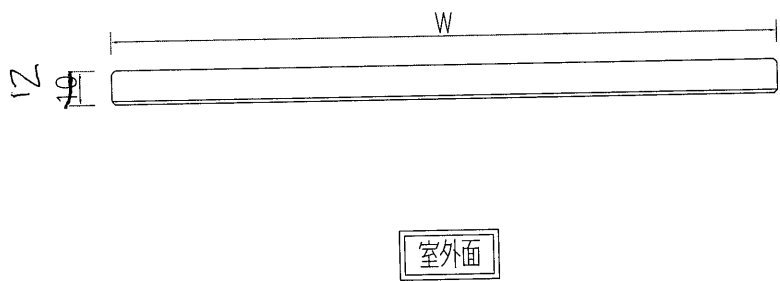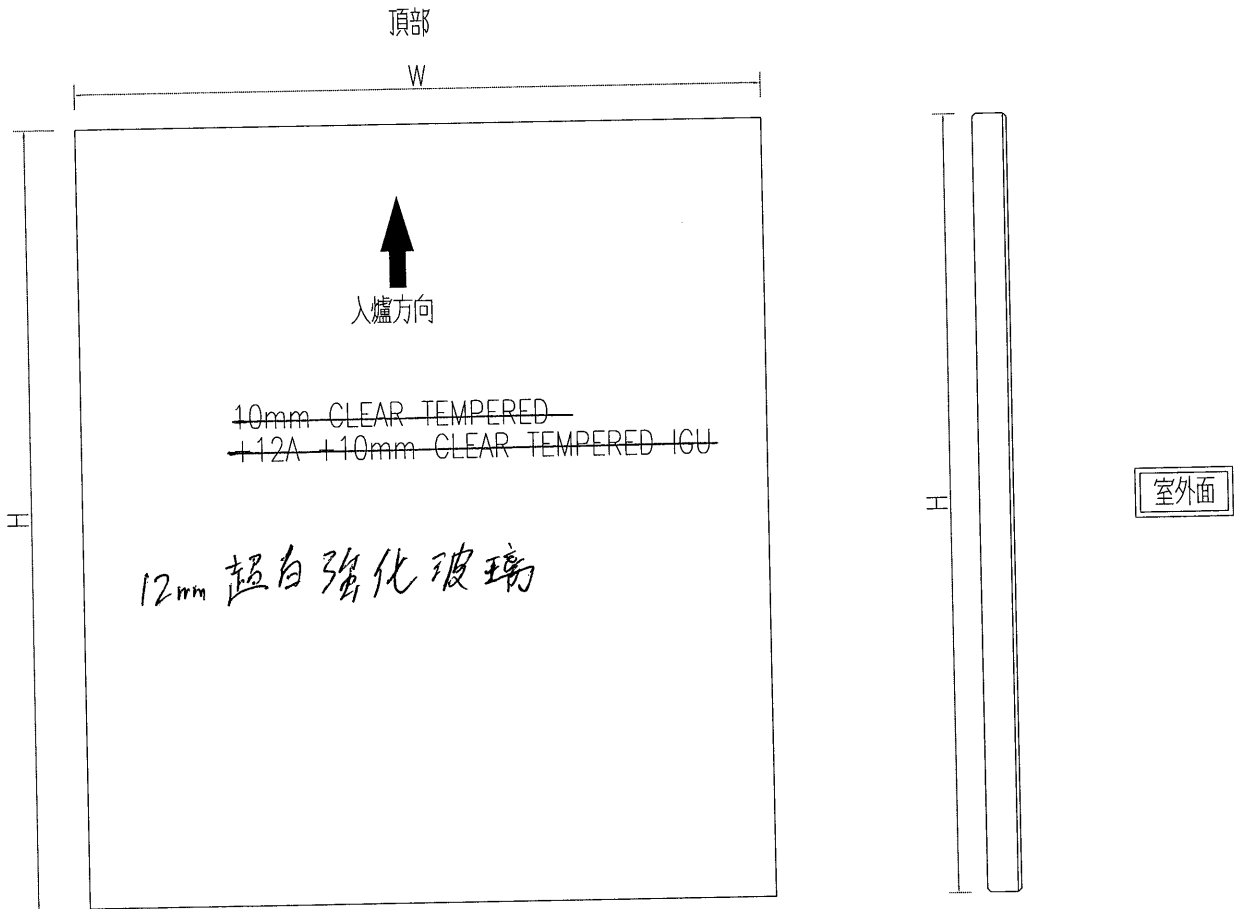


名稱	玻璃加工圖	制圖	黃漢卿	2020.2.25	修改		
材料		復核			日期		
顏色		批准			圖號	J837-SK-C4	

EG-DWG3

 美特鋁質 有限公司 MIDI Aluminium Fabricator Ltd.	玻璃编号	宽度	高度	数量
	J837-SK-D1	745	2619	2
	J837-SK-D2	785	2769	2
工程號	J-837	地盤	觀塘	

注：玻璃四邊精磨邊

注：此款玻璃需要開孔，由香港確定，暫停加工

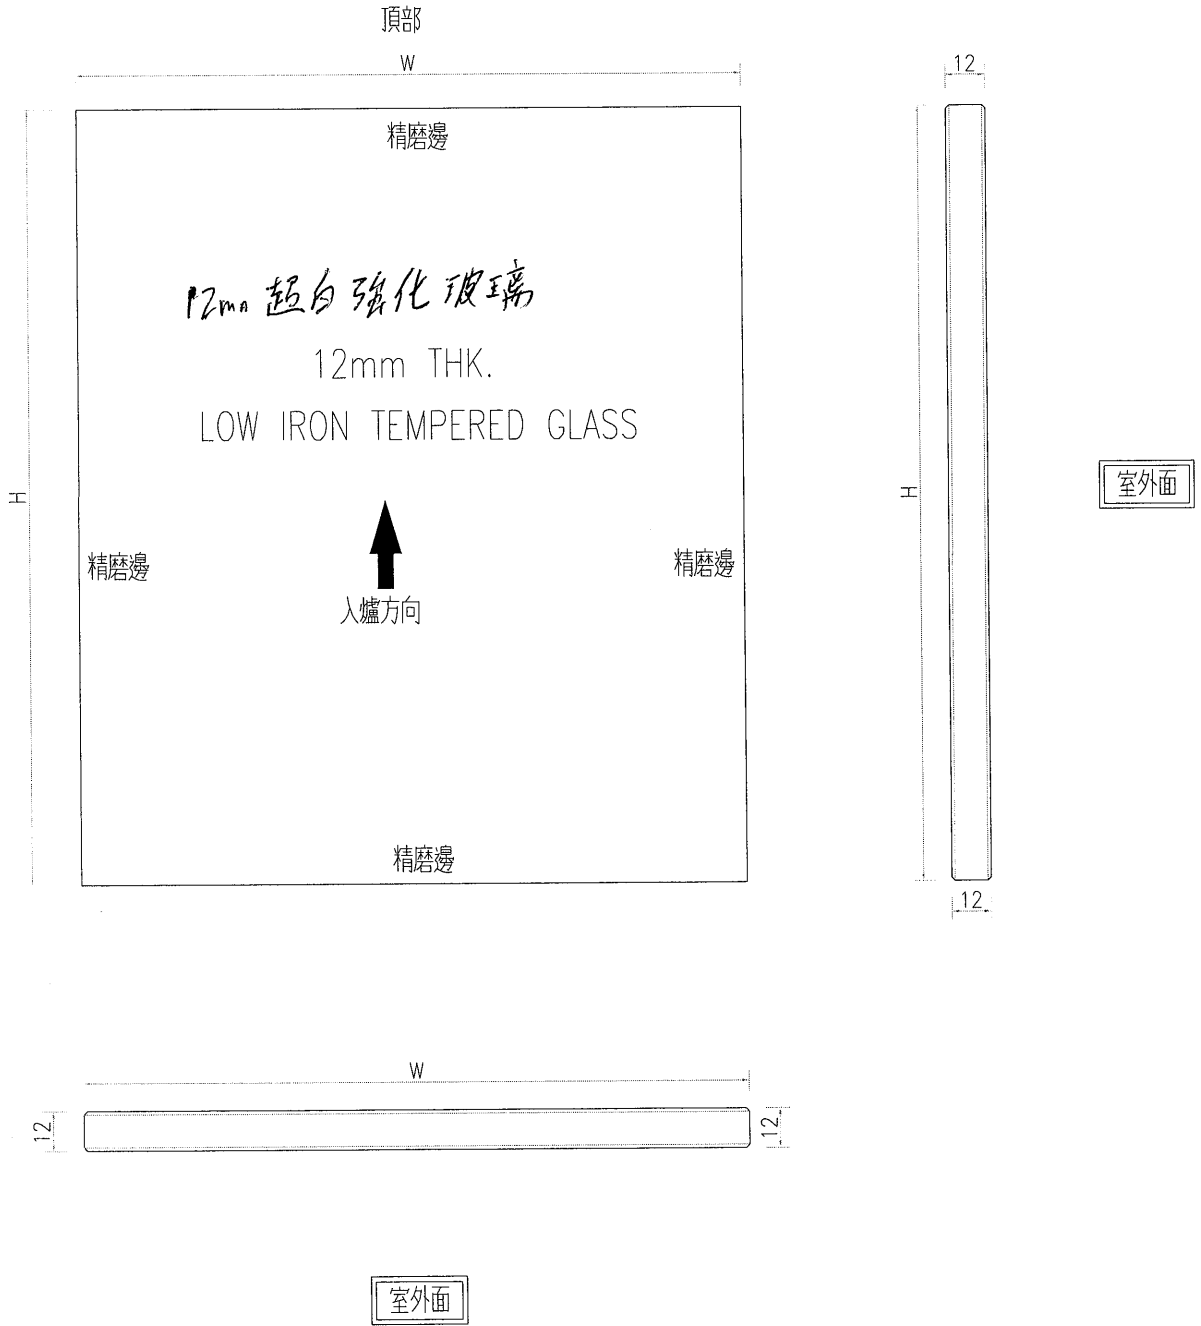


名稱	玻璃加工圖	制圖	黃漢卿	2020.2.25	修改			
材料		復核			日期			
顏色		批准			圖號	J837-SK-GL8		

EG-DWG3



美特鋁質 有限公司
MIDI Aluminium Fabricator Ltd.

工程號	J-837	地盤	觀塘
-----	-------	----	----

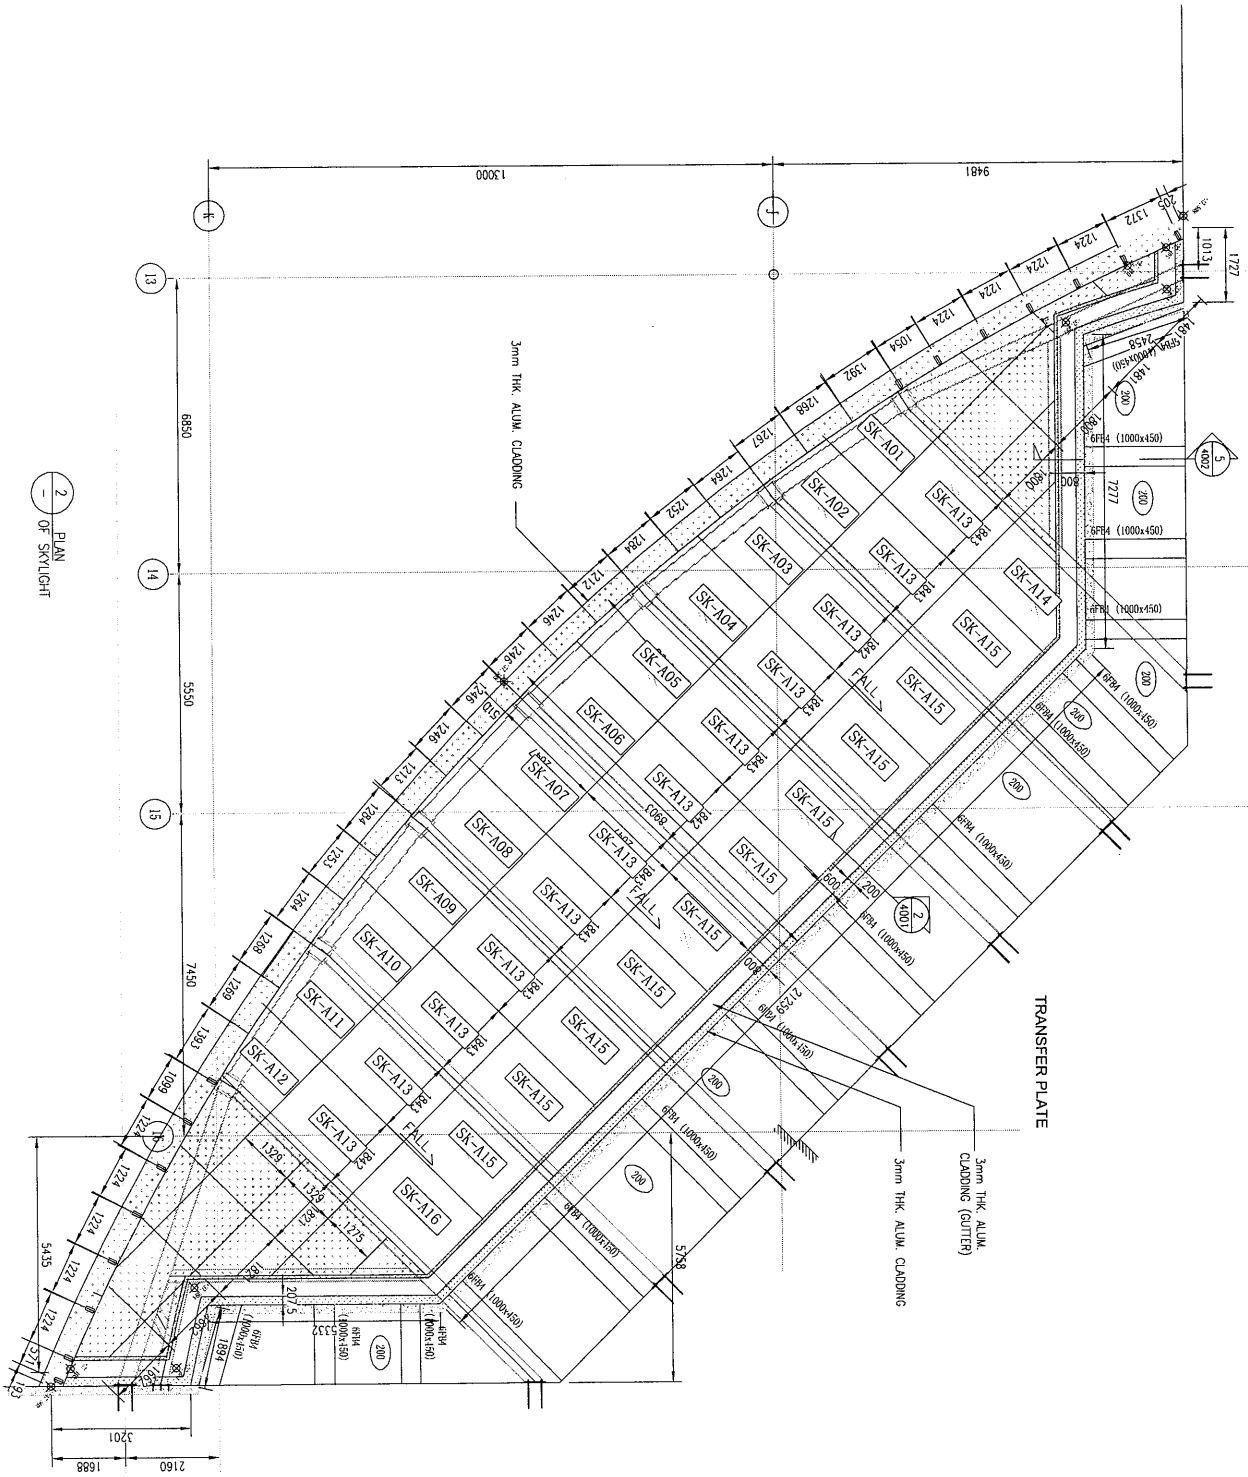


名稱	玻璃安裝位置圖	制圖	黃漢卿	2020.2.25	修改		
材料		復核			日期		
顏色		批准			圖號	J837-BLW1	

EG-DWG3


美特鋁質 有限公司
 MIDI Aluminium Fabricator Ltd.

工程號	J-837	地盤	觀塘
-----	-------	----	----

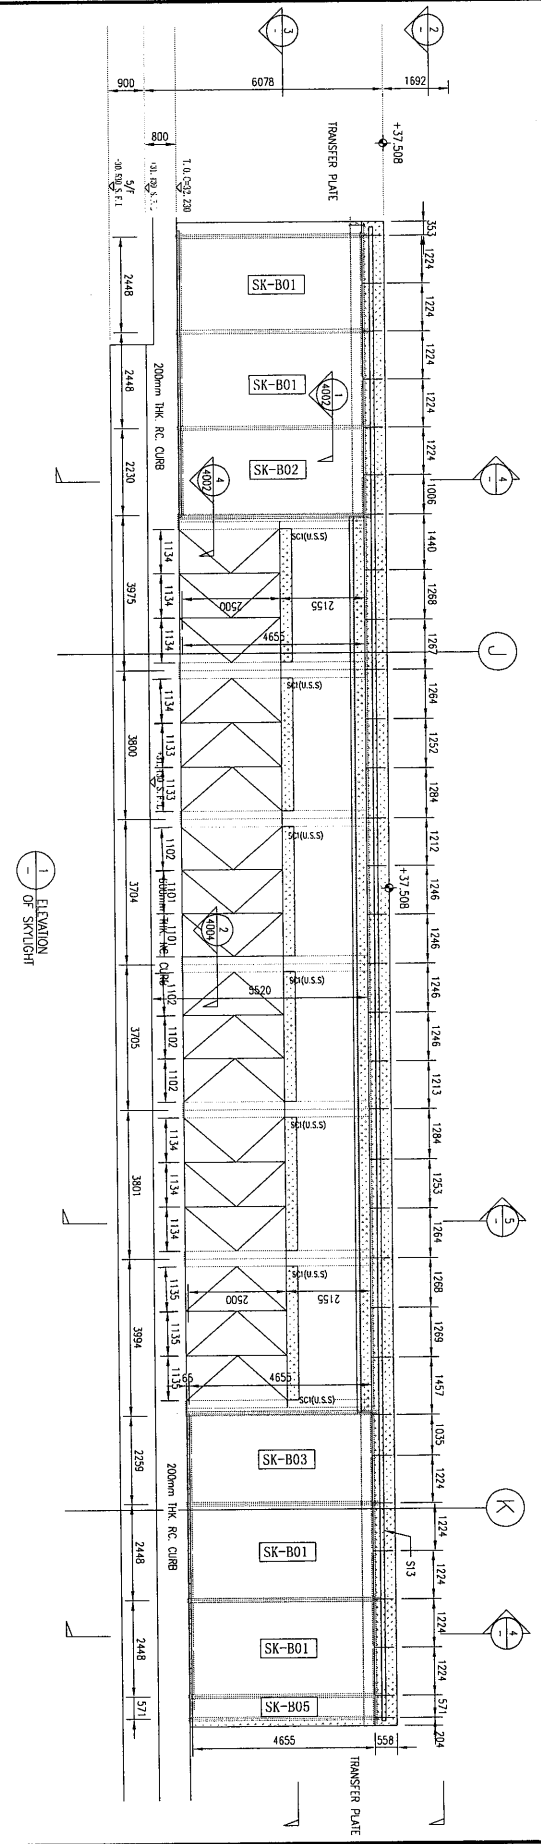


名稱	玻璃安裝位置圖	制圖	黃漢卿	2020.2.25	修改		
材料		復核			日期		
顏色		批准			圖號	J837-BLW2	

EG-DWG3



美特鋁質 有限公司
MIDI Aluminium Fabricator Ltd.

工程號	J-837	地盤	觀塘
-----	-------	----	----

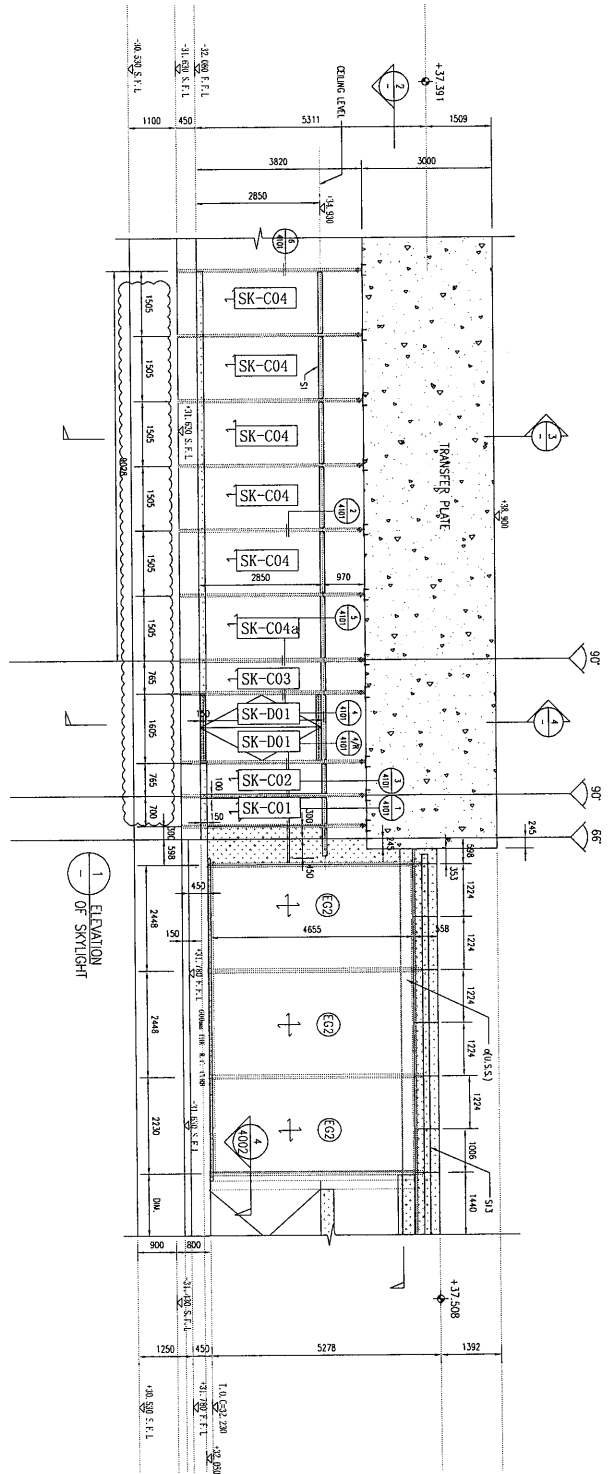


1 ELEVATION OF SKYLIGHT

名稱	玻璃安裝位置圖	制圖	黃漢卿	2020.2.25	修改			
材料		復核			日期			
顏色		批准			圖號	J837-BLW3		

EG-DWG3


美特鋁質 有限公司
 MIDI Aluminium Fabricator Ltd.

工程號	J-837	地盤	觀塘
-----	-------	----	----

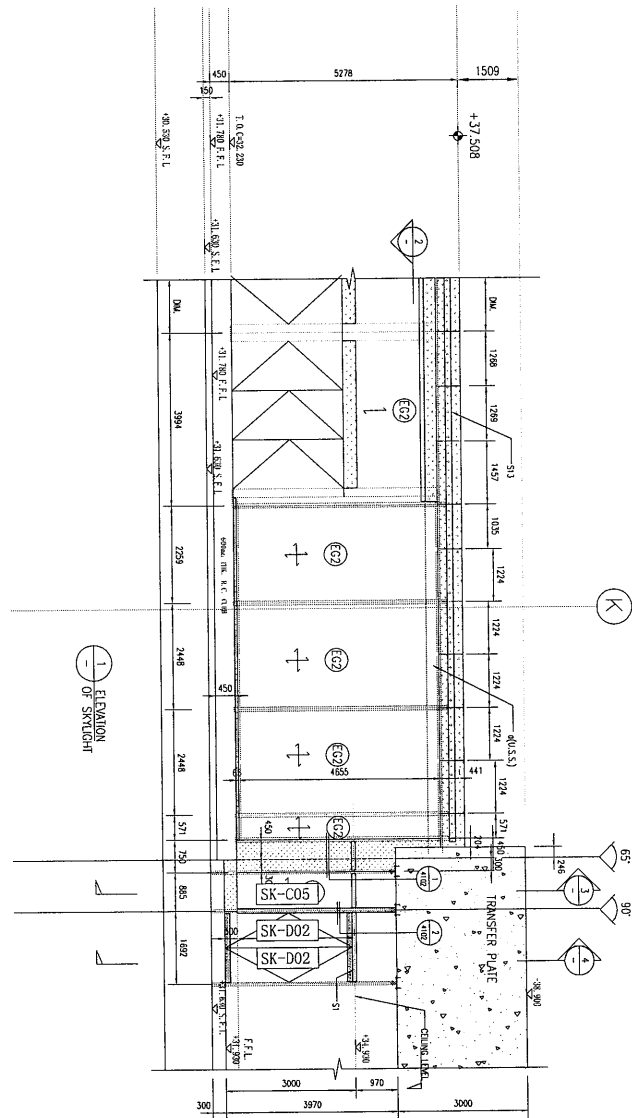

名稱	玻璃安裝位置圖	制圖	黃漢卿	2020.2.25	修改			
材料		復核			日期			
顏色		批准			圖號	J837-BLW4		