



工程指示 / 要求簡箋(E.I.)

工程指示編號：EI / 1837

修改版次：-

工程編號：J837 平台

工程名稱：觀塘 裕民坊

工程項目：地盤用鋁摺件加工圖(鋁飾線位置)

收件人：生統

發件人：Leung Ho Wai

日期：22/5-2020

要求提供 / 確認 事項：

- | | | |
|------------------------------------|-------------------------------------|-------------------------------|
| <input type="checkbox"/> 初步鋁料 B.M. | <input type="checkbox"/> 加工拆圖，然後生產 | <input type="checkbox"/> 尺寸表 |
| <input type="checkbox"/> 正式鋁料 B.M. | <input type="checkbox"/> 技術上資料 / 指示 | <input type="checkbox"/> 報價 |
| <input type="checkbox"/> 配件 B.M. | <input type="checkbox"/> 樣辦或貨品說明書 | <input type="checkbox"/> 分判合約 |
| <input type="checkbox"/> 其他：_____ | | |

內容：

請按附頁加工，送交地盤。

請在 15/6 前完成上列要求。

附有關圖紙 / 文件：1 + 2頁

以上項目為：

- 原合約工程包 原合約工程加 / 減賬 新工程報價

原因：-

分發東莞各部門：

- () 生產技術總監 連附件 () 技術部 連附件 () 生產部 連附件 () 機械設計部 連附件
 () 採購部 連附件 (✓) 生產統籌部 連附件
 () 質檢部 連附件 () 會計部 連附件 () 報關組 連附件 () 其他 _____ 連附件

分發香港各部門：

- () 行政部 連附件 () 會計部 連附件 () 統籌部 連附件 (✓) 工程部地盤科文 連附件 (丙哥)
 () 採購部 連附件 () QS 部 連附件 () 維修部 連附件 () 其他 _____ 連附件

傳遞編號：HK0907



發件人簽署：[Signature]
 項目經理簽署：[Signature]

EG-DWG3




美特鋁質 有限公司
MIDI Aluminium Fabricator Ltd.

工程號 J-837 地盤 觀塘

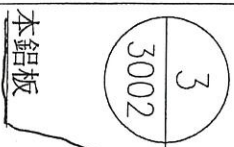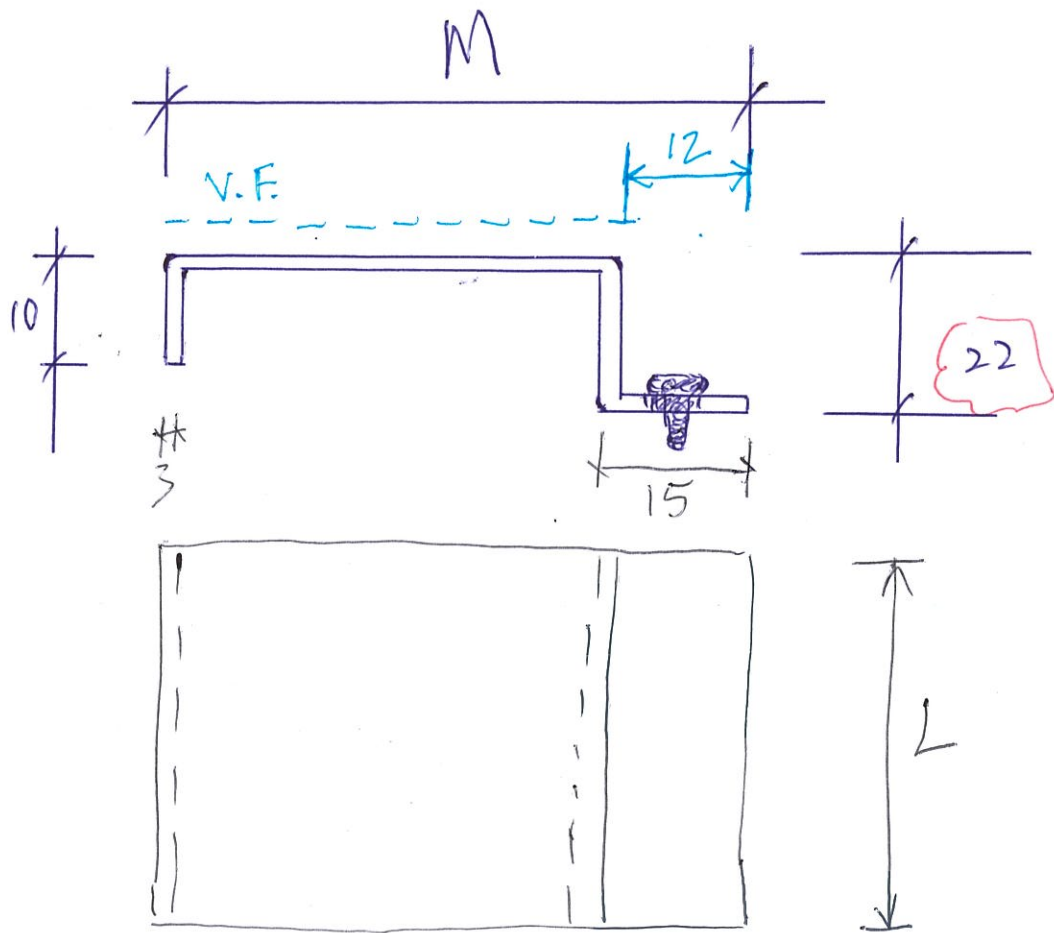

本鋁板

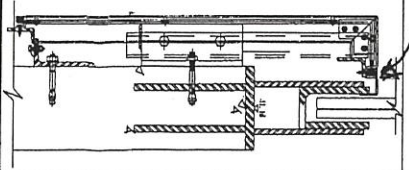

尺寸請看附頁
 數量每個編號 1件
 除了編號118要5件

數量

名稱	鋁板加工圖	制圖	吳禕瑜	2019.7.01	修改		
材料	3mm厚鋁板	復核			日期		
顏色	UCT803649FXL-3(香檳金)	批准			圖號	FA-XXX	

大雨棚

編號	L	M
1	2000	48
2	1200	48
3	2350	55
4	2350	53
5	2350	48
6	2350	51
7	2350	53
8	2350	53
9	2350	53
10	2350	53
11	2350	56
12	2350	58
13	2350	55
14	2210	53
15	2500	50
16	2350	53
17	2350	53
18	2490	53
19	2350	53
20	2350	48
21	2350	53
22	2350	53
23	2350	53
24	2350	53
25	2350	48
26	2350	48
27	1800	48
28	1385	48
29	1385	48
30	1385	53

編號	L	M
31	1385	46
32	1385	48
33	1385	48
34	1385	53
35	1385	53
36	1175	55
37	1175	58
38	1650	63
39	2090	73
40	1600	68
41	1735	72
42	1162	75
43	1162	76
44	1165	74
45	1165	73
46	1112	73
47	1112	71
48	1728	43
49	1165	45
50	1165	45
51	1455	48
52	1455	48
53	1380	53
54	1380	58
55	1380	58
56	1380	53
57	1380	56
58	1380	56
59	1457	56
60	1993	62

52A	1210	55
53A	1150	55

編號	L	M
61	1413	68
62	1413	68
63	1413	68
64	1413	67
65	1413	61
66	1413	66
67	1364	68
68	1757	71
69	1757	71
70	1263	63
71	1230	63
72	1213	63
73	1580	70
74	1630	70
75	1250	59
76	1287	54
77	1333	51
78	1333	55
79	1567	57
80	1580	65
81	1502	67
82	1310	67
83	1426	70
84	1963	70
85	1240	45
86	1215	45
87	1215	45
88	1380	45
89	1380	45
90	1380	48

編號	L	M
91	1380	48
92	1380	48
93	1380	46
94	1221	46
95	1375	43
96	2222	50
97	1522	55
98	1489	45
99	1570	48
100	1570	45
101	1461	48
102	1522	48
103	1522	43
104	1522	43
105	1522	41
106	1700	48
107	1708	63
108	2227	58
109	2227	58
110	2144	57
111	877	57
112	1260	58
113	1960	68
114	1992	63
115	730	61
116	1295	68
117	2280	68
118	2300	70
119		
120		

→5支

①

<5/F 成品板磁欄河被邊中間收口料加工數>

20/5/2020 <加工圖見附頁>