

工程指示 / 要求簡箋(E.I.)

工程指示編號：EI / 1870

修改版次：-

工程編號：J837 平台

工程名稱：觀塘 裕民坊平台

工程項目：廠用玻璃 BM 和加工圖(天窗位置)

收件人：Maggie

發件人：Leung Hin Wai

日期：28/05/2020

要求提供 /  確認 事項：

- |                                    |                                     |                               |
|------------------------------------|-------------------------------------|-------------------------------|
| <input type="checkbox"/> 初步鋁料 B.M. | <input type="checkbox"/> 加工拆圖，然後生產  | <input type="checkbox"/> 尺寸表  |
| <input type="checkbox"/> 正式鋁料 B.M. | <input type="checkbox"/> 技術上資料 / 指示 | <input type="checkbox"/> 報價   |
| <input type="checkbox"/> 配件 B.M.   | <input type="checkbox"/> 樣辦或貨品說明書   | <input type="checkbox"/> 分判合約 |
| <input type="checkbox"/> 其他：_____  |                                     |                               |

內容：

請按附頁玻璃 BM 和加工圖加工，交廠。原 EI 是 1796。

HEAT SOAK TEST 用舊例測試。

請在 6 月中 前完成上列要求。

附：-

1 + 8 頁

以上項目為：

- 原合約工程包                       原合約工程加 / 減賬                       新工程報價

原因：-

分發東莞各部門：

- ( ) 生產技術總監  連附件    ( ) 技術部     連附件    ( ) 生產部     連附件    ( ) 機械設計部  連附件  
 ( ) 採購部     連附件    ( ) 生產統籌部  連附件  
 ( ) 質檢部     連附件    ( ) 會計部     連附件    ( ) 報關組     連附件    ( ) 其他 \_\_\_\_\_  連附件

分發香港各部門：

- ( ) 行政部  連附件    ( ) 會計部  連附件    ( ) 統籌部  連附件    ( / ) 工程部地盤科文(柄)  連附件  
 ( ) 採購部  連附件    ( ) QS 部     連附件    ( ) 維修部  連附件    ( ) 其他 \_\_\_\_\_  連附件


傳遞編號：

HK 0977

發件人簽署：

項目經理簽署：

第一頁 訂貨 B

 <b>美特鋁質</b> 有限公司 MIDI Aluminium Fabricator Ltd.		工程號: J-837	計算:	黃漢卿	日期: 25/2/2020	送呈: 施哥	
廠用玻璃B.M.表		地盤名稱: 觀塘	核對:	日期: 2/1/5	副本:		
BM編號:		項目類別: 天窗	批准:	日期:	A/C Code:		
修改內容		修改版次: E11796 A版次 2020.5.26	總計玻璃面積 (平方米): 0.000		此BM依據		
序號	玻璃圖號	顏色與類型	厚度 (mm)	玻璃尺寸 寬度 (mm) 高度 (mm)	數量 (塊)	總面積 (平方米)	備注
1	J837-SK-A01		25.52	1813.0 1766.0	1	3.202	玻璃加工圖見: J837-SK-GL1
2	J837-SK-A02		25.52	1813.0 2075.0	1	3.762	玻璃加工圖見: J837-SK-GL1
3	J837-SK-A03		25.52	1813.0 2314.0	1	4.195	玻璃加工圖見: J837-SK-GL1
4	J837-SK-A04		25.52	1813.0 2483.0	1	4.502	玻璃加工圖見: J837-SK-GL1
5	J837-SK-A05		25.52	1813.0 2584.0	1	4.685	玻璃加工圖見: J837-SK-GL1
6	J837-SK-A06		25.52	1813.0 2616.0	1	4.743	玻璃加工圖見: J837-SK-GL1
7	J837-SK-A07		25.52	1813.0 2616.0	1	4.743	玻璃加工圖見: J837-SK-GL2
8	J837-SK-A08		25.52	1813.0 2579.0	1	4.676	玻璃加工圖見: J837-SK-GL2
9	J837-SK-A09		25.52	1813.0 2474.0	1	4.485	玻璃加工圖見: J837-SK-GL2
10	J837-SK-A10	12mm普通清片強化+1.52PVB+12mm普通清片強化玻璃	25.52	1814.0 2300.0	1	4.172	玻璃加工圖見: J837-SK-GL2
11	J837-SK-A11	三鑫 Sample Code: D20040191	25.52	1813.0 2056.0	1	3.728	玻璃加工圖見: J837-SK-GL2
12	J837-SK-A12		25.52	1813.0 1743.0	1	3.160	玻璃加工圖見: J837-SK-GL2
13	J837-SK-A13		25.52	1813.0 2617.0	12	56.935	玻璃加工圖見: J837-SK-GL3
14	J837-SK-A14		25.52	1813.0 2520.0	1	4.569	玻璃加工圖見: J837-SK-GL4
15	J837-SK-A15		25.52	1813.0 2520.0	10	45.688	玻璃加工圖見: J837-SK-GL3
16	J837-SK-A16		25.52	1813.0 2520.0	1	4.569	玻璃加工圖見: J837-SK-GL5
17	J837-SK-B01		25.52	2417.0 4624.5	4	44.710	玻璃加工圖見: J837-SK-GL6
18	J837-SK-B02		25.52	2201.0 4624.5	1	10.179	玻璃加工圖見: J837-SK-GL6
19	A版次		25.52	2246.0 4624.5	1	10.387	玻璃加工圖見: J837-SK-GL6
20	J837-SK-B05		25.52	541.0 4624.5	1	2.502	玻璃加工圖見: J837-SK-GL6
				總計:	43	229.589	
1) 本表中所採用之玻璃為信義玻璃廠出品之玻璃原片 2) 本表中所有玻璃對角線尺寸偏差要求不超過正負2mm。 3) 本表中所有玻璃要求粗磨邊處理並倒棱角。 4) 本表中不同種類玻璃參照玻璃加工圖加工。 5) 本表中所有強化玻璃均需HEAT SOAK TEST(用舊例測試)。 6) 本表中所有強化玻璃之入櫃方向均以寬度方向進入。 7) 本表中所有玻璃成品送交東莞美而特廠, 每次交貨時須齊層、齊款、齊數量, 每次來貨之具體數量由美而特廠生產統籌部提供。 8) 本表中所有玻璃成品均需注明室內外面及其玻璃編號, 以便識別。							
加工注意事項:							

第二頁 此BM只供參考，請按第一頁訂貨


		工程號: J-837	計算: 曾建平	日期: 25/2/2020	送呈: 施哥			
廠用玻璃B.M.表		地盤名稱: 觀塘	核對: 4	日期: 24/5	副本:			
BM編號:		項目類別: 天窗	批准:	日期:	A/C Code:			
修改版次: E11796 A版次 2020.5.26		總計玻璃面積 (平方米): 0.000		此BM依據				
序號	修改內容	玻璃圖號	厚度 (mm)	玻璃尺寸		數量 (塊)	總面積 (平方米)	備注
				寬度 (mm)	高度 (mm)			
1		J837-SK-A01	25.52	1813.0	1766.0	1	3.202	玻璃加工圖見: J837-SK-GL1
2		J837-SK-A02	25.52	1813.0	2075.0	1	3.762	玻璃加工圖見: J837-SK-GL1
3		J837-SK-A03	25.52	1813.0	2314.0	1	4.195	玻璃加工圖見: J837-SK-GL1
4		J837-SK-A04	25.52	1813.0	2483.0	1	4.502	玻璃加工圖見: J837-SK-GL1
5		J837-SK-A05	25.52	1813.0	2584.0	1	4.685	玻璃加工圖見: J837-SK-GL1
6		J837-SK-A06	25.52	1813.0	2616.0	1	4.743	玻璃加工圖見: J837-SK-GL1
7		J837-SK-A07	25.52	1813.0	2616.0	1	4.743	玻璃加工圖見: J837-SK-GL2
8		J837-SK-A08	25.52	1813.0	2579.0	1	4.676	玻璃加工圖見: J837-SK-GL2
9		J837-SK-A09	25.52	1813.0	2474.0	1	4.485	玻璃加工圖見: J837-SK-GL2
10		J837-SK-A10	25.52	1814.0	2300.0	1	4.172	玻璃加工圖見: J837-SK-GL2
11		J837-SK-A11	25.52	1813.0	2056.0	1	3.728	玻璃加工圖見: J837-SK-GL2
12		J837-SK-A12	25.52	1813.0	1743.0	1	3.160	玻璃加工圖見: J837-SK-GL2
13		J837-SK-A13	25.52	1813.0	2617.0	12	56.935	玻璃加工圖見: J837-SK-GL3
14		J837-SK-A14	25.52	1813.0	2520.0	1	4.569	玻璃加工圖見: J837-SK-GL4
15		J837-SK-A15	25.52	1813.0	2520.0	10	45.688	玻璃加工圖見: J837-SK-GL3
16		J837-SK-A16	25.52	1813.0	2520.0	1	4.569	玻璃加工圖見: J837-SK-GL5
17		J837-SK-B01	25.52	2417.0	4624.5	4	44.710	玻璃加工圖見: J837-SK-GL6
18		J837-SK-B02	25.52	2201.0	4624.5	1	10.179	玻璃加工圖見: J837-SK-GL6
19	A版次	J837-SK-B03	25.52	2246.0	4624.5	1	10.387	玻璃加工圖見: J837-SK-GL6
20		J837-SK-B05	25.52	541.0	4624.5	1	2.502	玻璃加工圖見: J837-SK-GL6
						43	229.589	
						總計:		
加工注意事項:		<p>1). 本表中所採用之玻璃為信義玻璃廠出品之玻璃原片</p> <p>2). 本表中所有玻璃對角線尺寸偏差要求不超過正負2mm。</p> <p>3). 本表中所有玻璃要求粗磨邊處理並倒棱角。</p> <p>4). 本表中不同種類玻璃參照玻璃加工圖加工。</p> <p>5). 本表中所有強化玻璃均需HEAT SOAK TEST(用舊例測試)。</p> <p>6). 本表中所有強化玻璃之入櫃方向均以寬度方向建入。</p> <p>7). 本表中所有玻璃成品送交東莞莞美而特廠，每次交貨時須齊層、齊款、齊數量，每次來貨之具體數量由美而特廠生產統籌部提供。</p> <p>8). 本表中所有玻璃成品均需注明室內外面及其玻璃編號，以便識別。</p>						



美特鋁質 有限公司  
MIDI Aluminium Fabricator Ltd.

工程號	J-837	地盤	觀塘
-----	-------	----	----

玻璃圖號	宽度W	W1	高度H1	高度H	角度S°	角度N°	数量
J837-SK-A1	1813	1851.2	1392	1766	101.7	78.3	1
J837-SK-A2	1813	1838	1772	2075	99.5	80.5	1
J837-SK-A3	1813	1827.8	2080	2314	97.4	82.6	1
J837-SK-A4	1813	1820.2	2317	2483	95.3	84.7	1
J837-SK-A5	1813	1815.5	2485	2584	93.1	86.9	1
J837-SK-A6	1813	1813.5	2585	2616	91	89	1

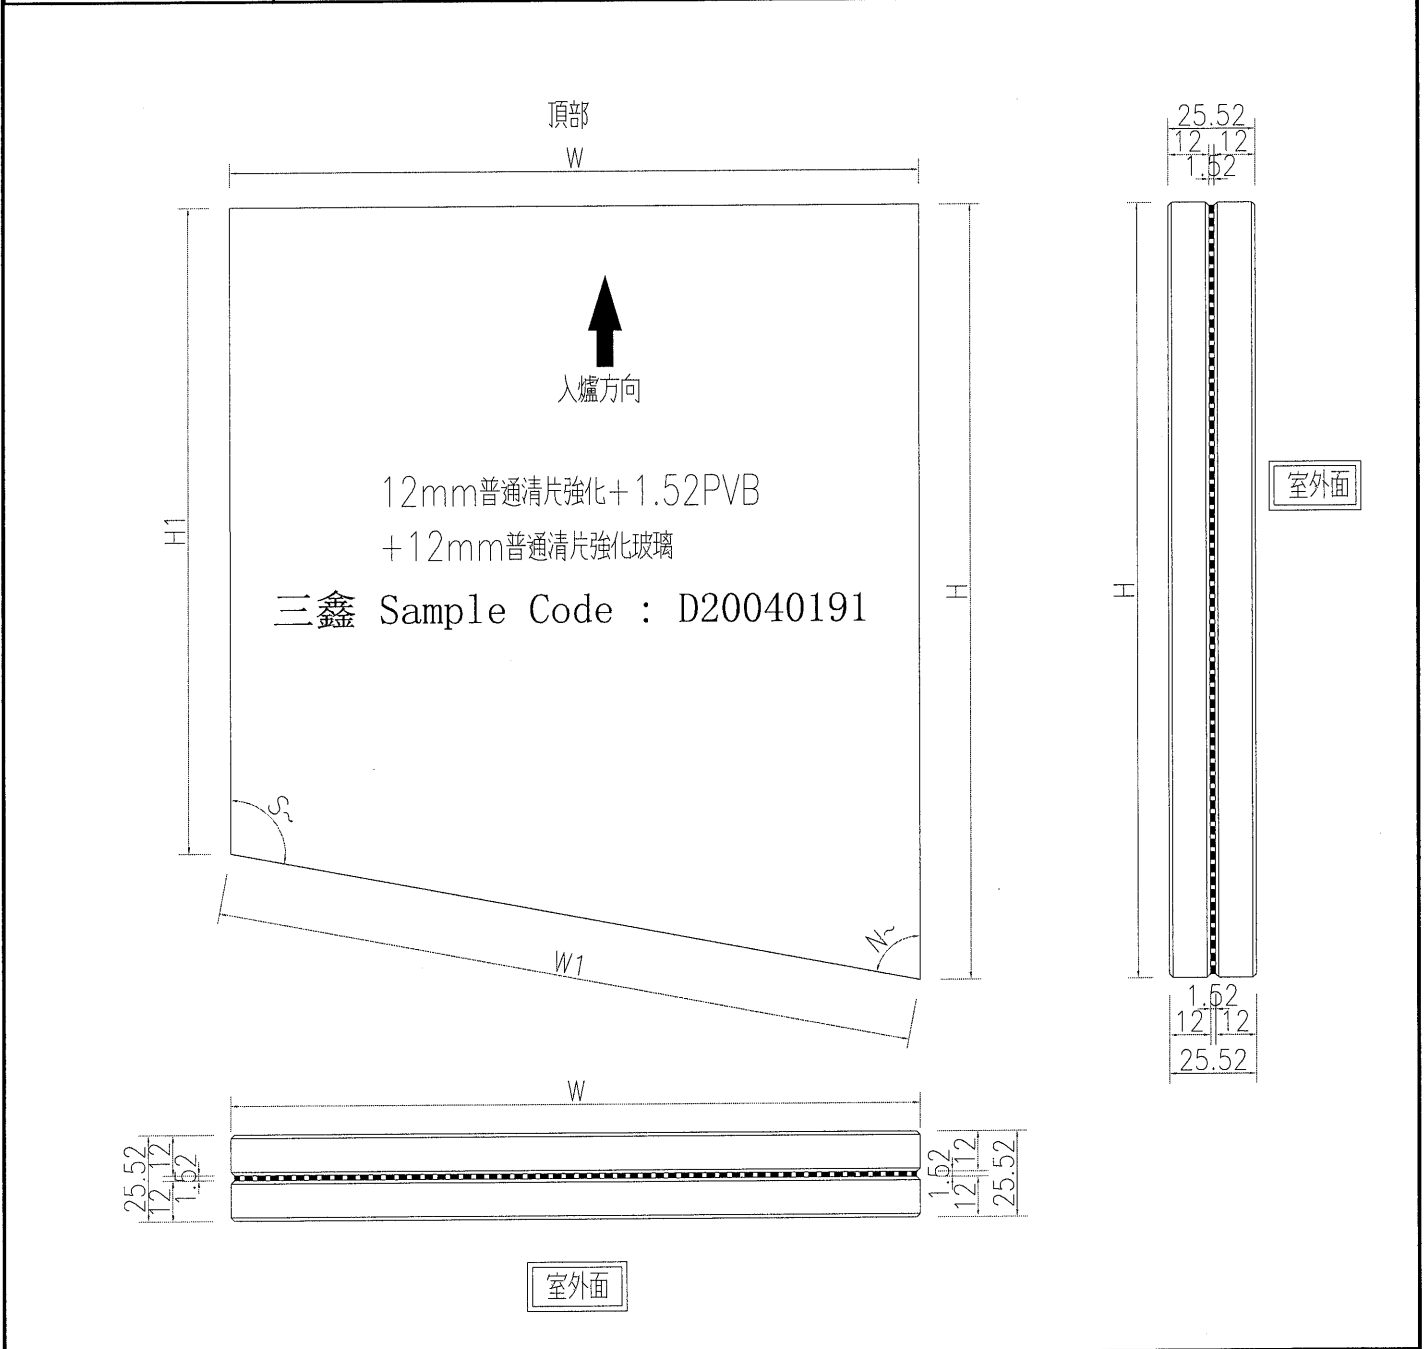


名稱	玻璃加工圖	制圖	黃漢卿	2020.2.25	修改			
材料		復核			日期			
顏色		批准			圖號	J837-SK-GL1		



美特鋁質 有限公司  
MIDI Aluminium Fabricator Ltd.

工程號 J-837 地盤 觀塘

玻璃圖號	宽度W	W1	高度H1	高度H	角度S°	角度N°	数量
J837-SK-A7	1813	1813.1	2616	2580	88.9	91.1	1
J837-SK-A8	1813	1515.6	2579	2476	86.8	93.2	1
J837-SK-A9	1813	1820.6	2474	2303	84.6	95.4	1
J837-SK-A10	1813	1828.4	2300	2061	82.5	97.5	1
J837-SK-A11	1813	1838.8	2056	1748	80.4	99.6	1
J837-SK-A12	1813	1852.3	1743	1364	78.2	101.8	1

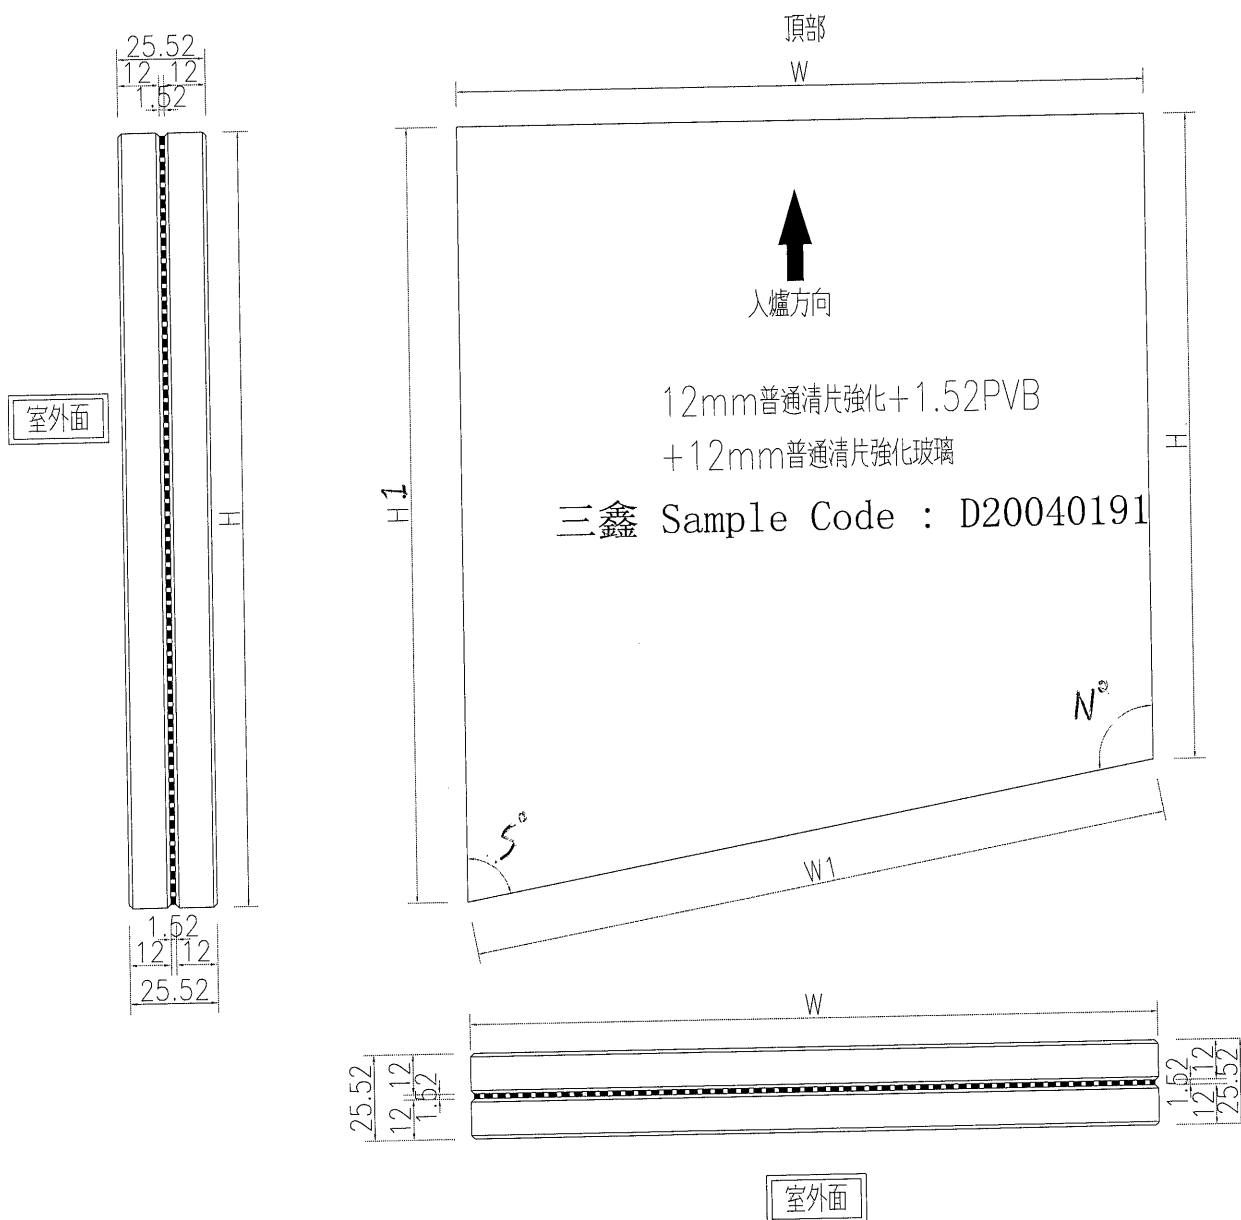


名稱	玻璃加工圖	制圖	黃漢卿	2020.2.25	修改		
材料		復核			日期		
顏色		批准			圖號	J837-SK-GL2	


EG-DWG3

 <b>美特鋁質</b> 有限公司 MIDI Aluminium Fabricator Ltd.			
工程號	J-837	地盤	觀塘


玻璃編號	寬度	高度	數量
J837-SK-A13	1813	2617	12
J837-SK-A15	1813	2520	10

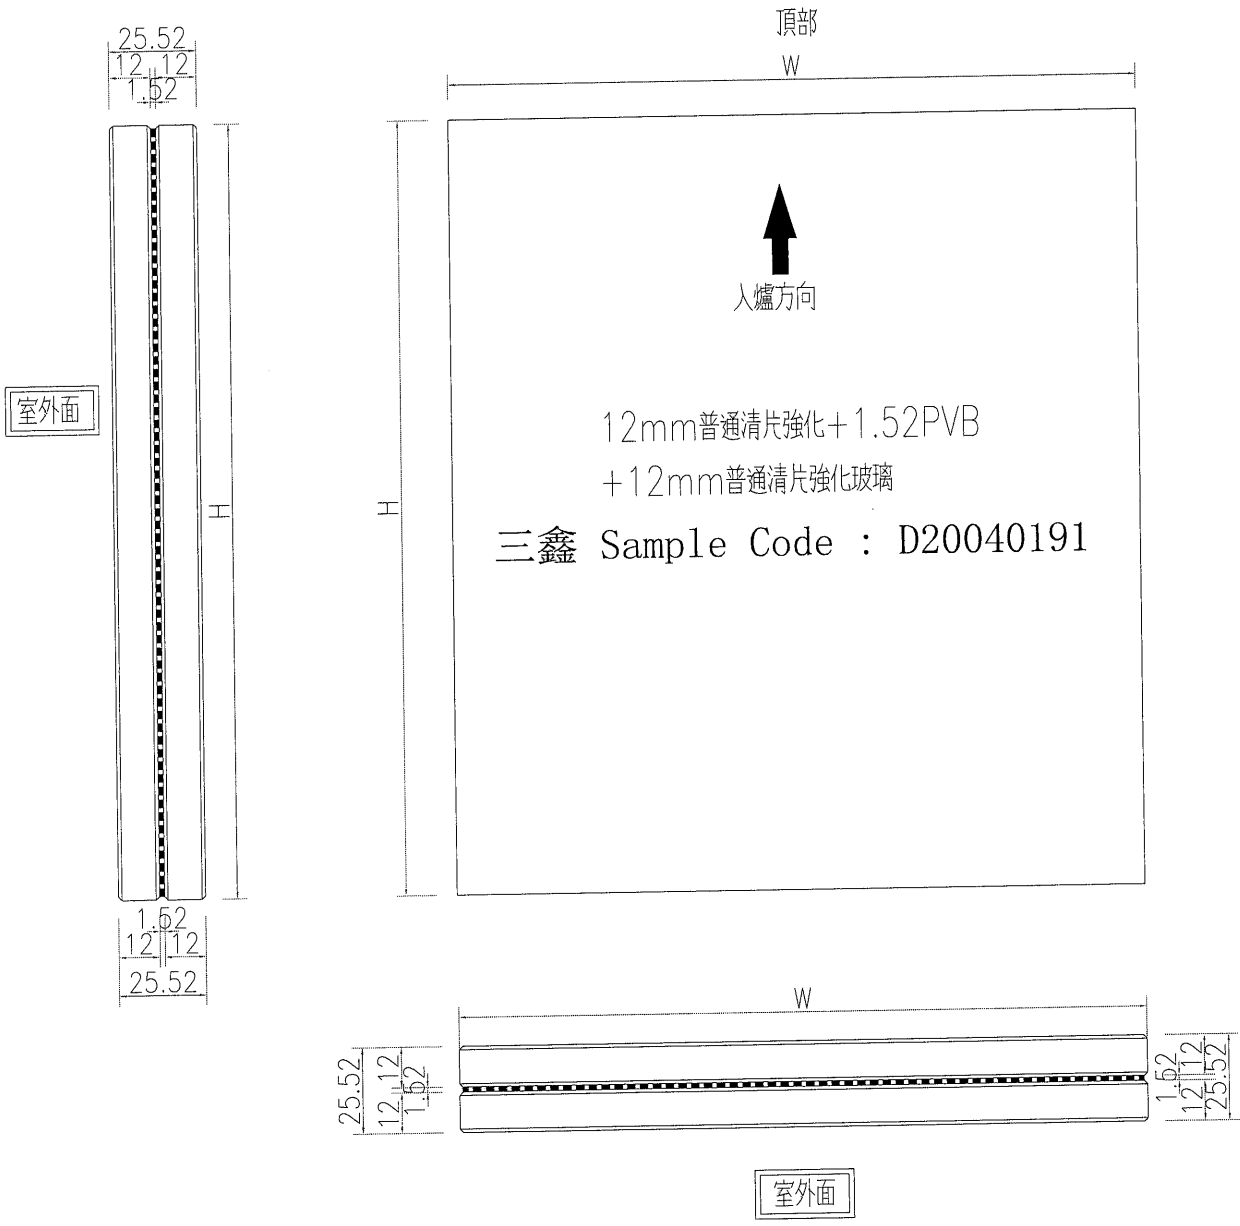


名稱	玻璃加工圖	制圖	黃漢卿	2020.2.25	修改		
材料		復核			日期		
顏色		批准			圖號	J837-SK-GL3	

 美特鋁質 有限公司 MIDI Aluminium Fabricator Ltd.	玻璃編號	數量		
	J837-SK-A14	1		
工程號	J-837	地盤	觀塘	


原E11796/20

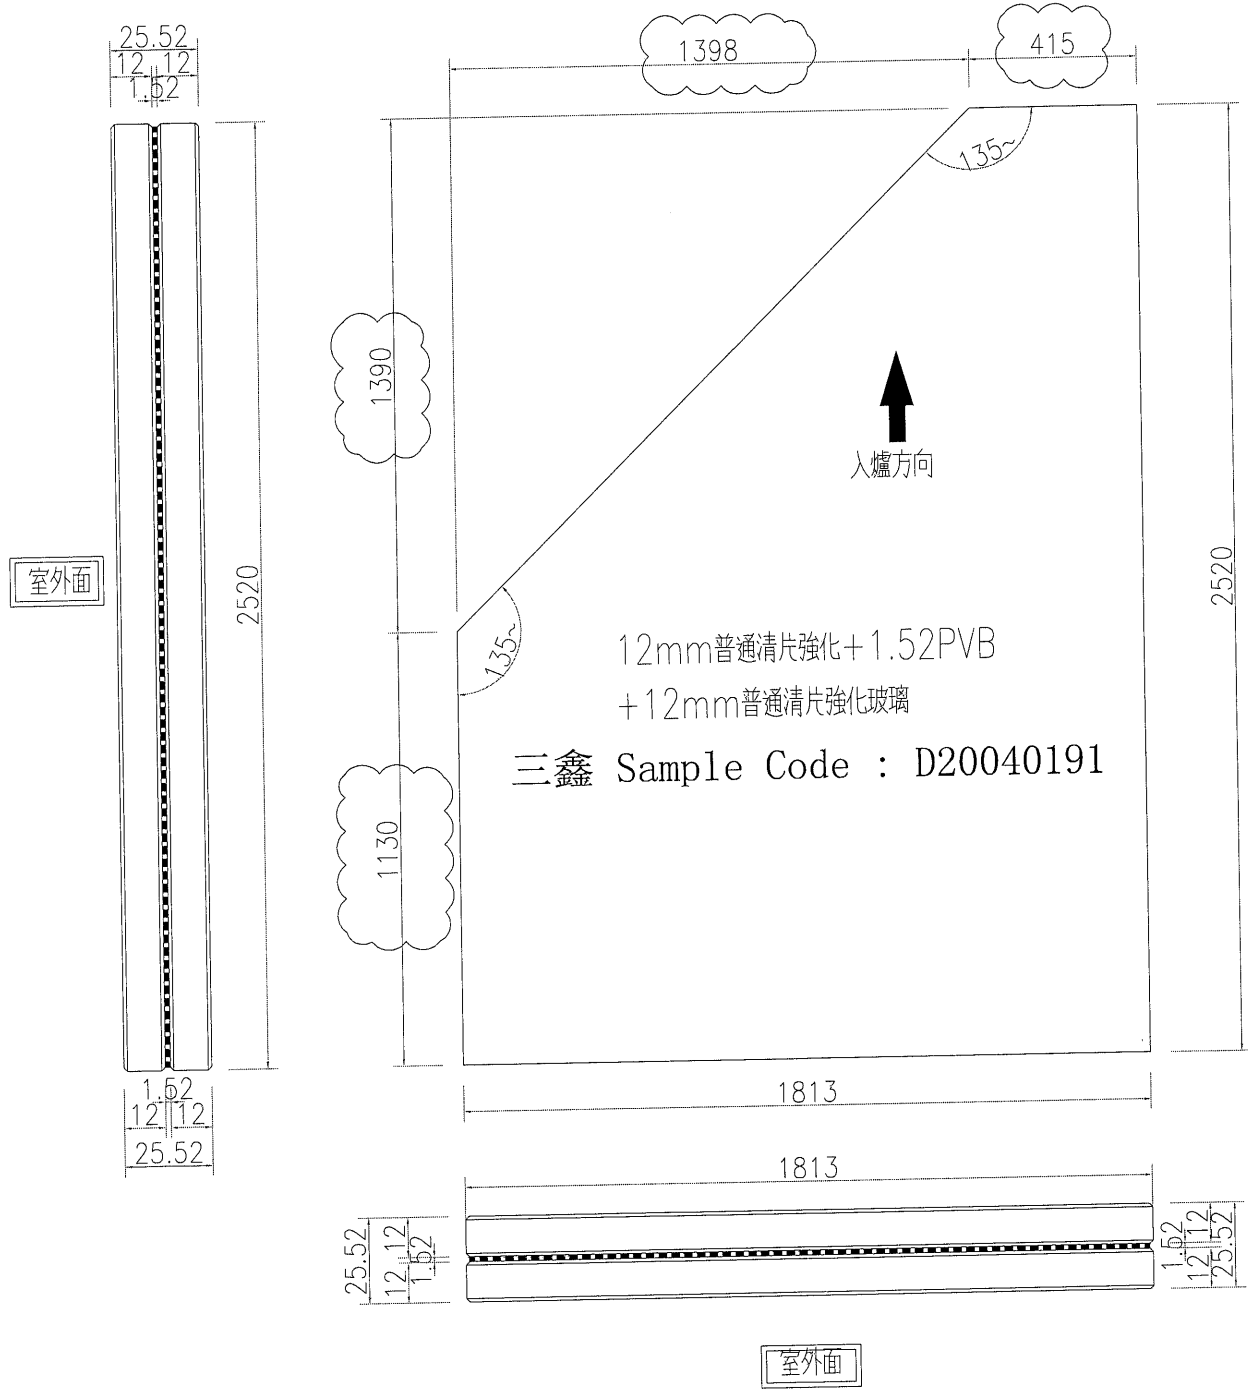

名稱	玻璃加工圖	制圖	黃漢卿	2020.2.25	修改	A	
材料		復核			日期	5.26	
顏色		批准			圖號	J837-SK-GL4	

 美特鋁質 有限公司 MIDI Aluminium Fabricator Ltd.	玻璃編號	數量		
	J837-SK-A16	1		
工程號	J-837	地盤	觀塘	

原E11796/20

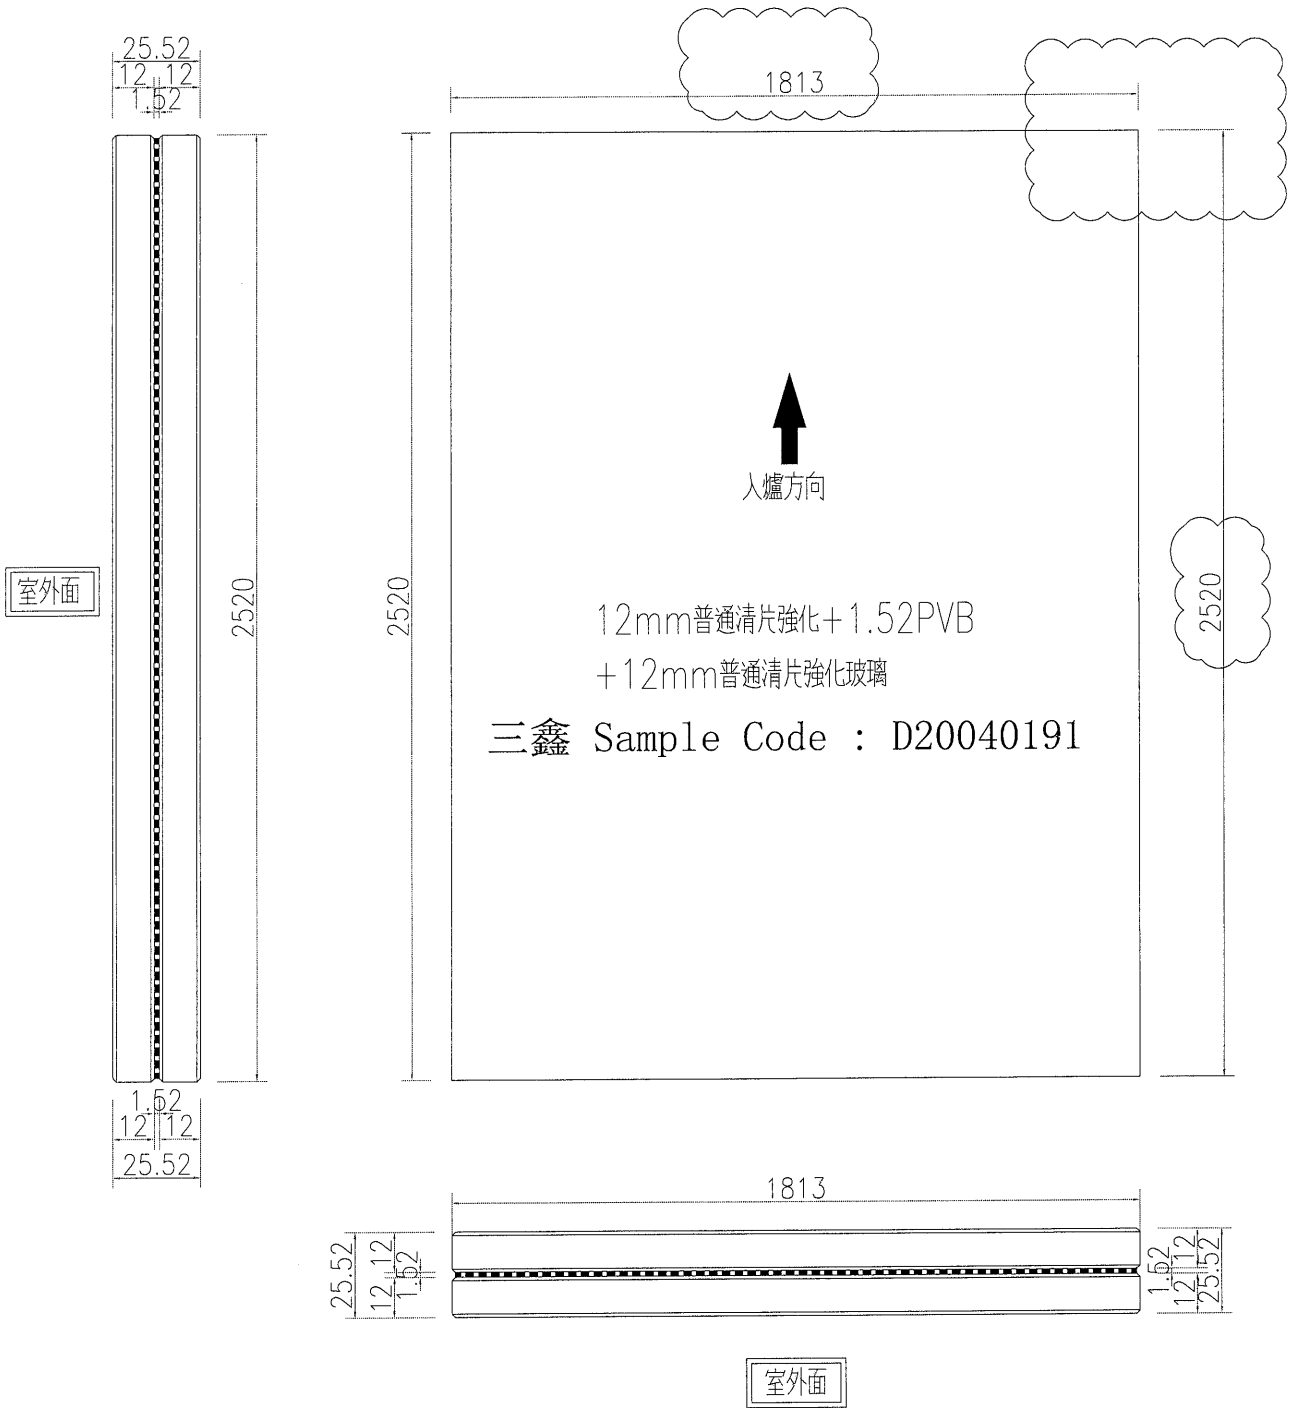

名稱	玻璃加工圖	制圖	黃漢卿	2020.2.25	修改	A		
材料		復核			日期	5.26		
顏色		批准			圖號	J837-SK-GL5		




美特鋁質 有限公司  
MIDI Aluminium Fabricator Ltd.

玻璃编号	宽度W	高度H	数量
J837-SK-B01	2417	4624.5	4
J837-SK-B02	2201	4624.5	1
J837-SK-B03	2246	4624.5	1
J837-SK-B05	541	4624.5	1

工程號	J-837	地盤	觀塘
-----	-------	----	----

原E11796/20

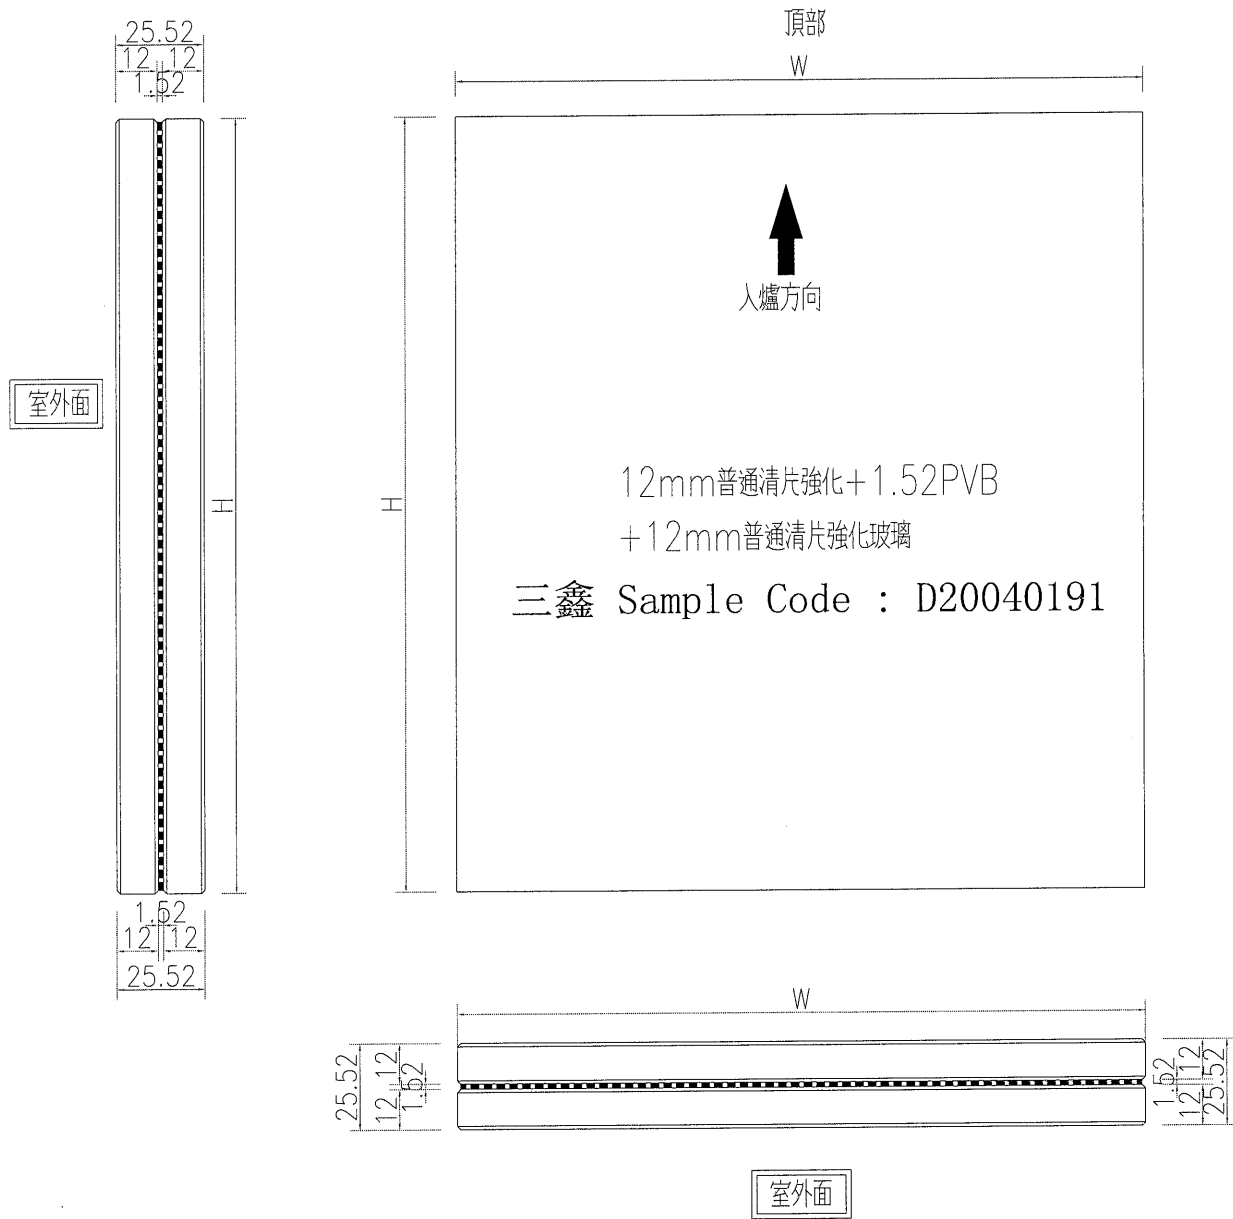

名稱	玻璃加工圖	制圖	黃漢卿	2020.2.25	修改	A		
材料		復核			日期	5.26		
顏色		批准			圖號	J837-SK-GL6		