



工程指示 / 要求簡箋(E.I.)

工程指示編號：EI/1975

修改版次：N

工程編號：J837 平台

工程名稱：觀塘 裕民坊平台

工程項目：玻璃單元鋁料(天窗位置)

收件人：生統

發件人：Leung Hin Wai

日期：3/8-2020

要求提供 / 確認 事項：

- | | | |
|------------------------------------|-------------------------------------|-------------------------------|
| <input type="checkbox"/> 初步鋁料 B.M. | <input type="checkbox"/> 加工拆圖，然後生產 | <input type="checkbox"/> 尺寸表 |
| <input type="checkbox"/> 正式鋁料 B.M. | <input type="checkbox"/> 技術上資料 / 指示 | <input type="checkbox"/> 報價 |
| <input type="checkbox"/> 配件 B.M. | <input type="checkbox"/> 樣辦或貨品說明書 | <input type="checkbox"/> 分判合約 |
| <input type="checkbox"/> 其他：_____ | | |

內容：

請按附頁加工。

請在 _____ 前完成上列要求。

附：

以上項目為：

- 原合約工程包 原合約工程加 / 減賬 新工程報價

原因：-

分發東莞各部門：

- () 生產技術總監 連附件 () 技術部 連附件 () 生產部 連附件 () 機械設計部 連附件
 () 採購部 連附件 () 生產統籌部 連附件
 () 質檢部 連附件 () 會計部 連附件 () 報關組 連附件 () 其他 _____ 連附件

分發香港各部門：

- () 行政部 連附件 () 會計部 連附件 () 統籌部 連附件 () 工程部地盤科文(柄) 連附件
 () 採購部 連附件 () QS 部 連附件 () 維修部 連附件 () 其他 _____ 連附件

傳遞編號：

HK1953

發件人簽署：

項目經理簽署：

鋁材開料總表

工程號碼: J-837 工程名稱: 天窗項目

序號	鋁料編號	名稱	表面處理		開料長度	實用長料總數量		浪費率(%)
			顏色	層厚		支數	長度	
1	X85366-九字料		香檳金		5550	12	66600	4.60
2	X85380-斜九字料		香檳金		5550	2	11100	3.59
5	X85319-門玉底		香檳金		5800	1	5800	42.17
6	X85320-門玉頂		香檳金		5800	1	5800	42.17
7	40x25x3mm鋁角		香檳金		5800	3	17400	23.01

送至: _____

由: _____

日期: _____

簡短說明: _____

共6頁 第1頁

打印日期: 2020-8-27 打印時間: 15:45

工程號碼:J-837, 工程名稱:天窗項目
開料長度:5800, 總長料支數:3, 總開料支數:16
鋸片厚度(mm):4, 料頭尾總切除(mm):20, 浪費率(%):23.01

鋁材開料清單 40x25x3mm 鋁角

鋁料 長度	窗號	編號(用料狀況)	實用長度(長料開數)	需要 支數	開料 支數	長料 支數	餘料 支數	編號(剩餘長度)
5800	J837-SK-DT3	1-2	889.0	8	8	2	0	1@(422)x1 2@(3994)x1
5800	J837-SK-DT3a	(餘料)2	770.0	8	5	0	1	2@(124)x1
5800	J837-SK-DT3a	3	770.0		3	1	0	3@(3458)x1

工程號碼: J-837, 工程名稱: 天窗項目
 開料長度: 5800, 總長料支數: 1, 總開料支數: 4
 鋸片厚度(mm): 4, 料頭尾總切除(mm): 20, 浪費率(%): 42.17

鋁材開料清單 X85320-門玉頂

鋁料 長度	窗號	編號(用料狀況)	實用長度(長料開數)	需要 支數	開料 支數	長料 支數	餘料 支數	編號(剩餘長度)
5800	837-SK-DT2	1	889.0	2	2	1	0	1@(3994)x1
5800	837-SK-DT2a	(餘料)1	770.0	2	2	0	1	1@(2446)x1


鋁料 長度	窗號	編號(用料狀況)	實用長度(長料開數)	需要 支數	開料 支數	長料 支數	餘料 支數	編號(剩餘長度)
5800	837-SK-DT1	1	889.0	2	2	1	0	1@(3994)x1
5800	837-SK-DT1a	(餘料)1	770.0	2	2	0	1	1@(2446)x1

鋁材開料清單 X85380-斜九字料



鋁料 長度	窗號	編號(用料狀況)	實用長度(長料開數)	需要 支數	開料 支數	長料 支數	餘料 支數	編號(剩餘長度)
5550	SK-ZZ25-L1	(餘料)1	2684.0	3	1	0	1	1@(154)x1
5550	SK-ZZ24-R1, SK-ZZ26-R1	1-2	2684.0		2	2	0	1-2@(2842)x2
5550	SK-ZZ23-L1	(餘料)2	2593.0	1	1	0	1	2@(245)x1

鋁材開料清單 X85366-九字料


鋁料 長度	窗號	編號(用料狀況)	實用長度(長料開數)	需要 支數	開料 支數	長料 支數	餘料 支數	編號(剩餘長度)
5550	SK-ZZ21-R1	(餘料)4	2684.0	13	1	0	1	4@(154)x1
5550	SK-ZZ21-L1, SK-ZZ21-R1	1-7	2684.0		12	7	0	1-3@(154)x3 4@(2842)x1 5-6@(154)x2 7@(2842)x1
5550	SK-ZZ22-L1	(餘料)7	2593.0	2	1	0	1	7@(245)x1
5550	SK-ZZ23-R1	8	2593.0		1	1	0	8@(2933)x1
5550	SK-ZZ21-B1, SK-ZZ21-T1	(餘料)8, 10	1487.0	10	3	0	2	8@(1442)x1 10@(1057)x1
5550	SK-ZZ21-B1, SK-ZZ21-T1	9-11	1487.0		7	3	0	9@(1057)x1 10@(4039)x1 11@(1057)x1
5550	SK-ZZ26-B1	12	1484.0	1	1	1	0	12@(4042)x1
5550	SK-ZZ26-T1	(餘料)8	1403.7	1	1	0	1	8@(34.3)x1
5550	SK-ZZ22-B1, SK-ZZ22-T1	(餘料)9-10	860.0	2	2	0	2	9-10@(193)x2
5550	SK-ZZ23-B1	(餘料)11	693.0	1	1	0	1	11@(360)x1
5550	SK-ZZ23-T1	(餘料)12	660.3	1	1	0	1	12@(3377.7)x1
5550	SK-ZZ24-B1	(餘料)12	612.0	1	1	0	1	12@(2761.7)x1
5550	SK-ZZ24-T1	(餘料)12	579.3	1	1	0	1	12@(2178.4)x1
5550	SK-ZZ25-B1	(餘料)12	567.0	1	1	0	1	12@(1607.4)x1
5550	SK-ZZ25-T1	(餘料)12	486.7	1	1	0	1	12@(1116.7)x1

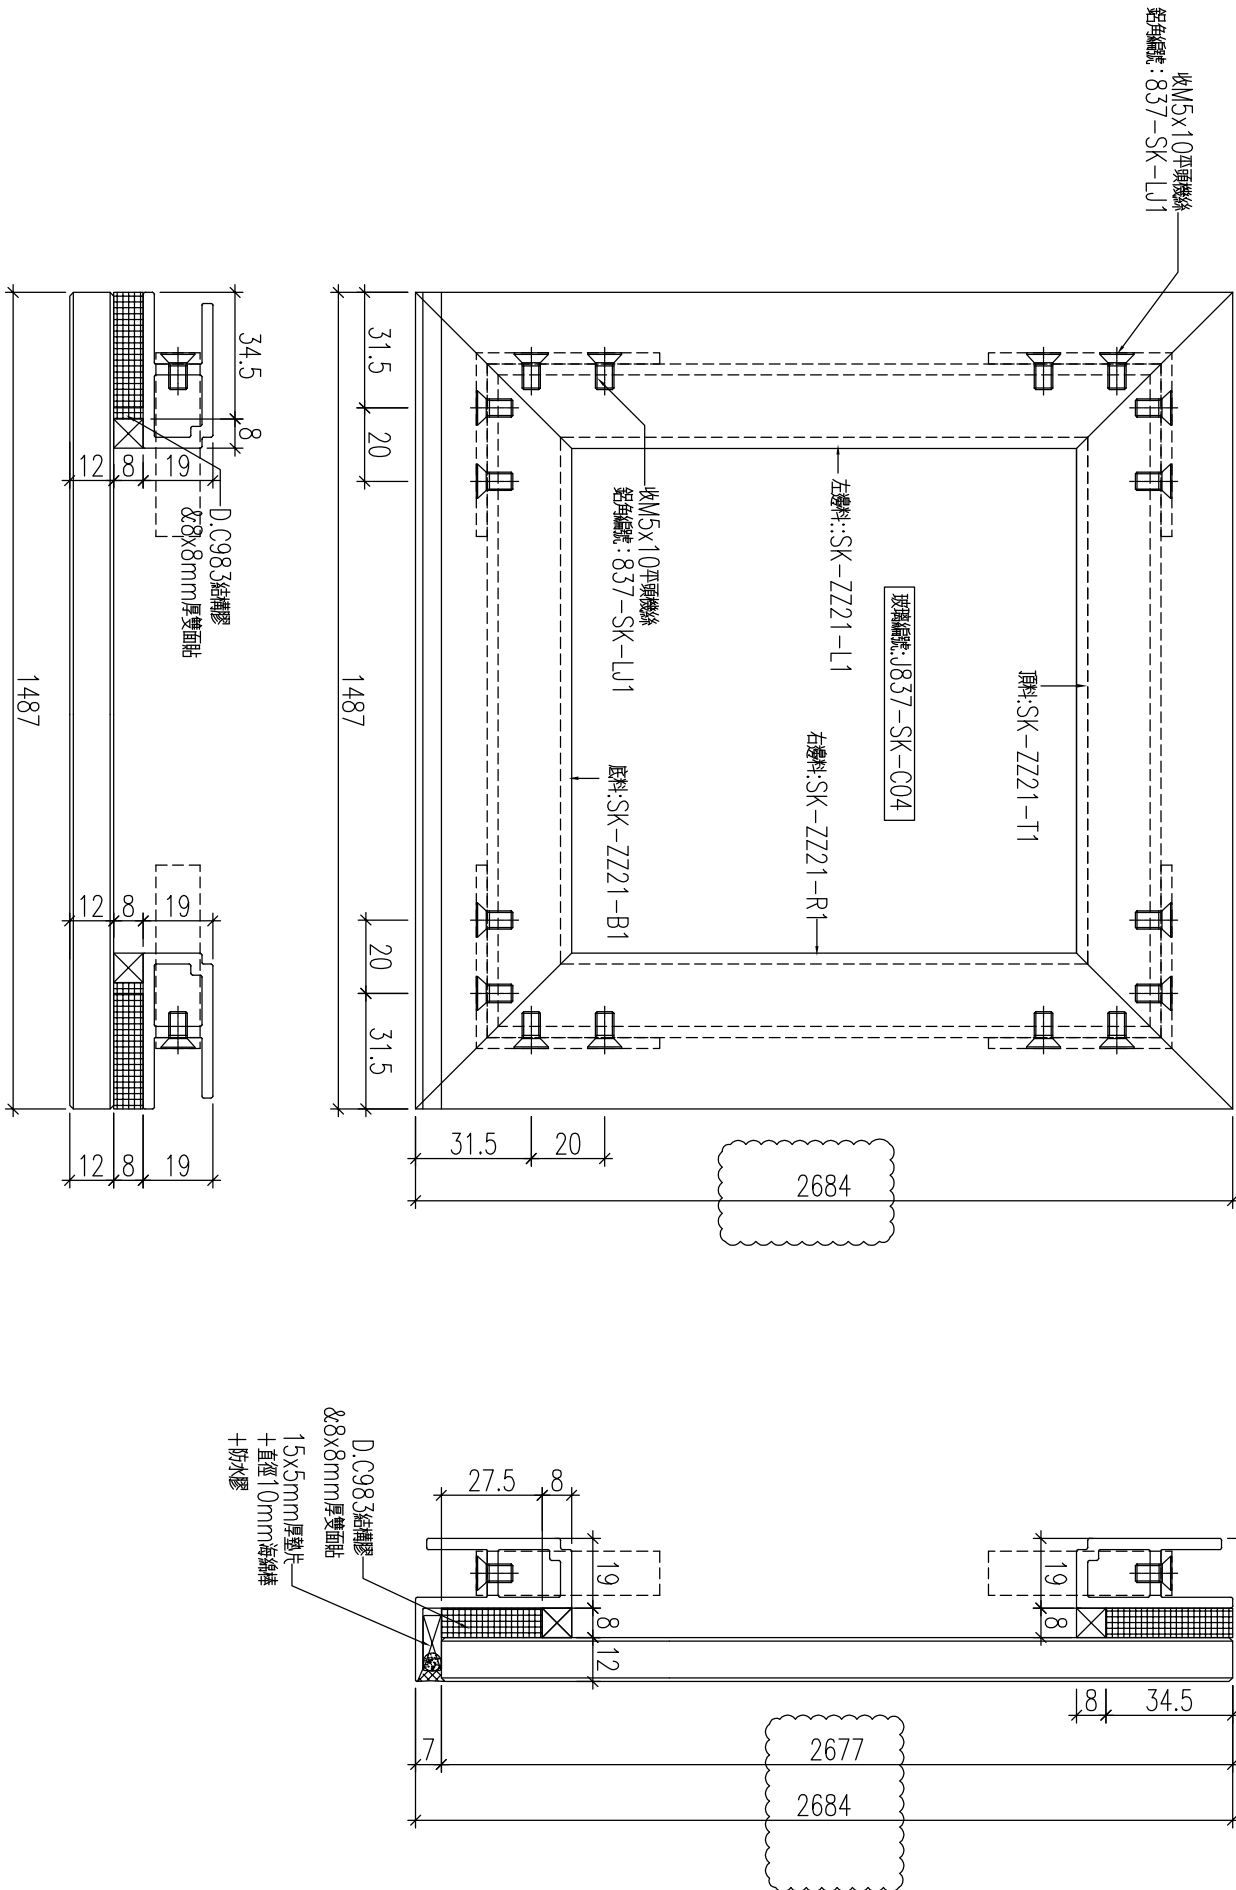


名稱	單元組裝圖	制圖	黃漢卿	2020.6.9	修改	A	
材料	---	復核	王禮秋	2020.6.9	日期	2020.8.26	
顏色	---	批准			圖號	J837-SK-ZZ21	

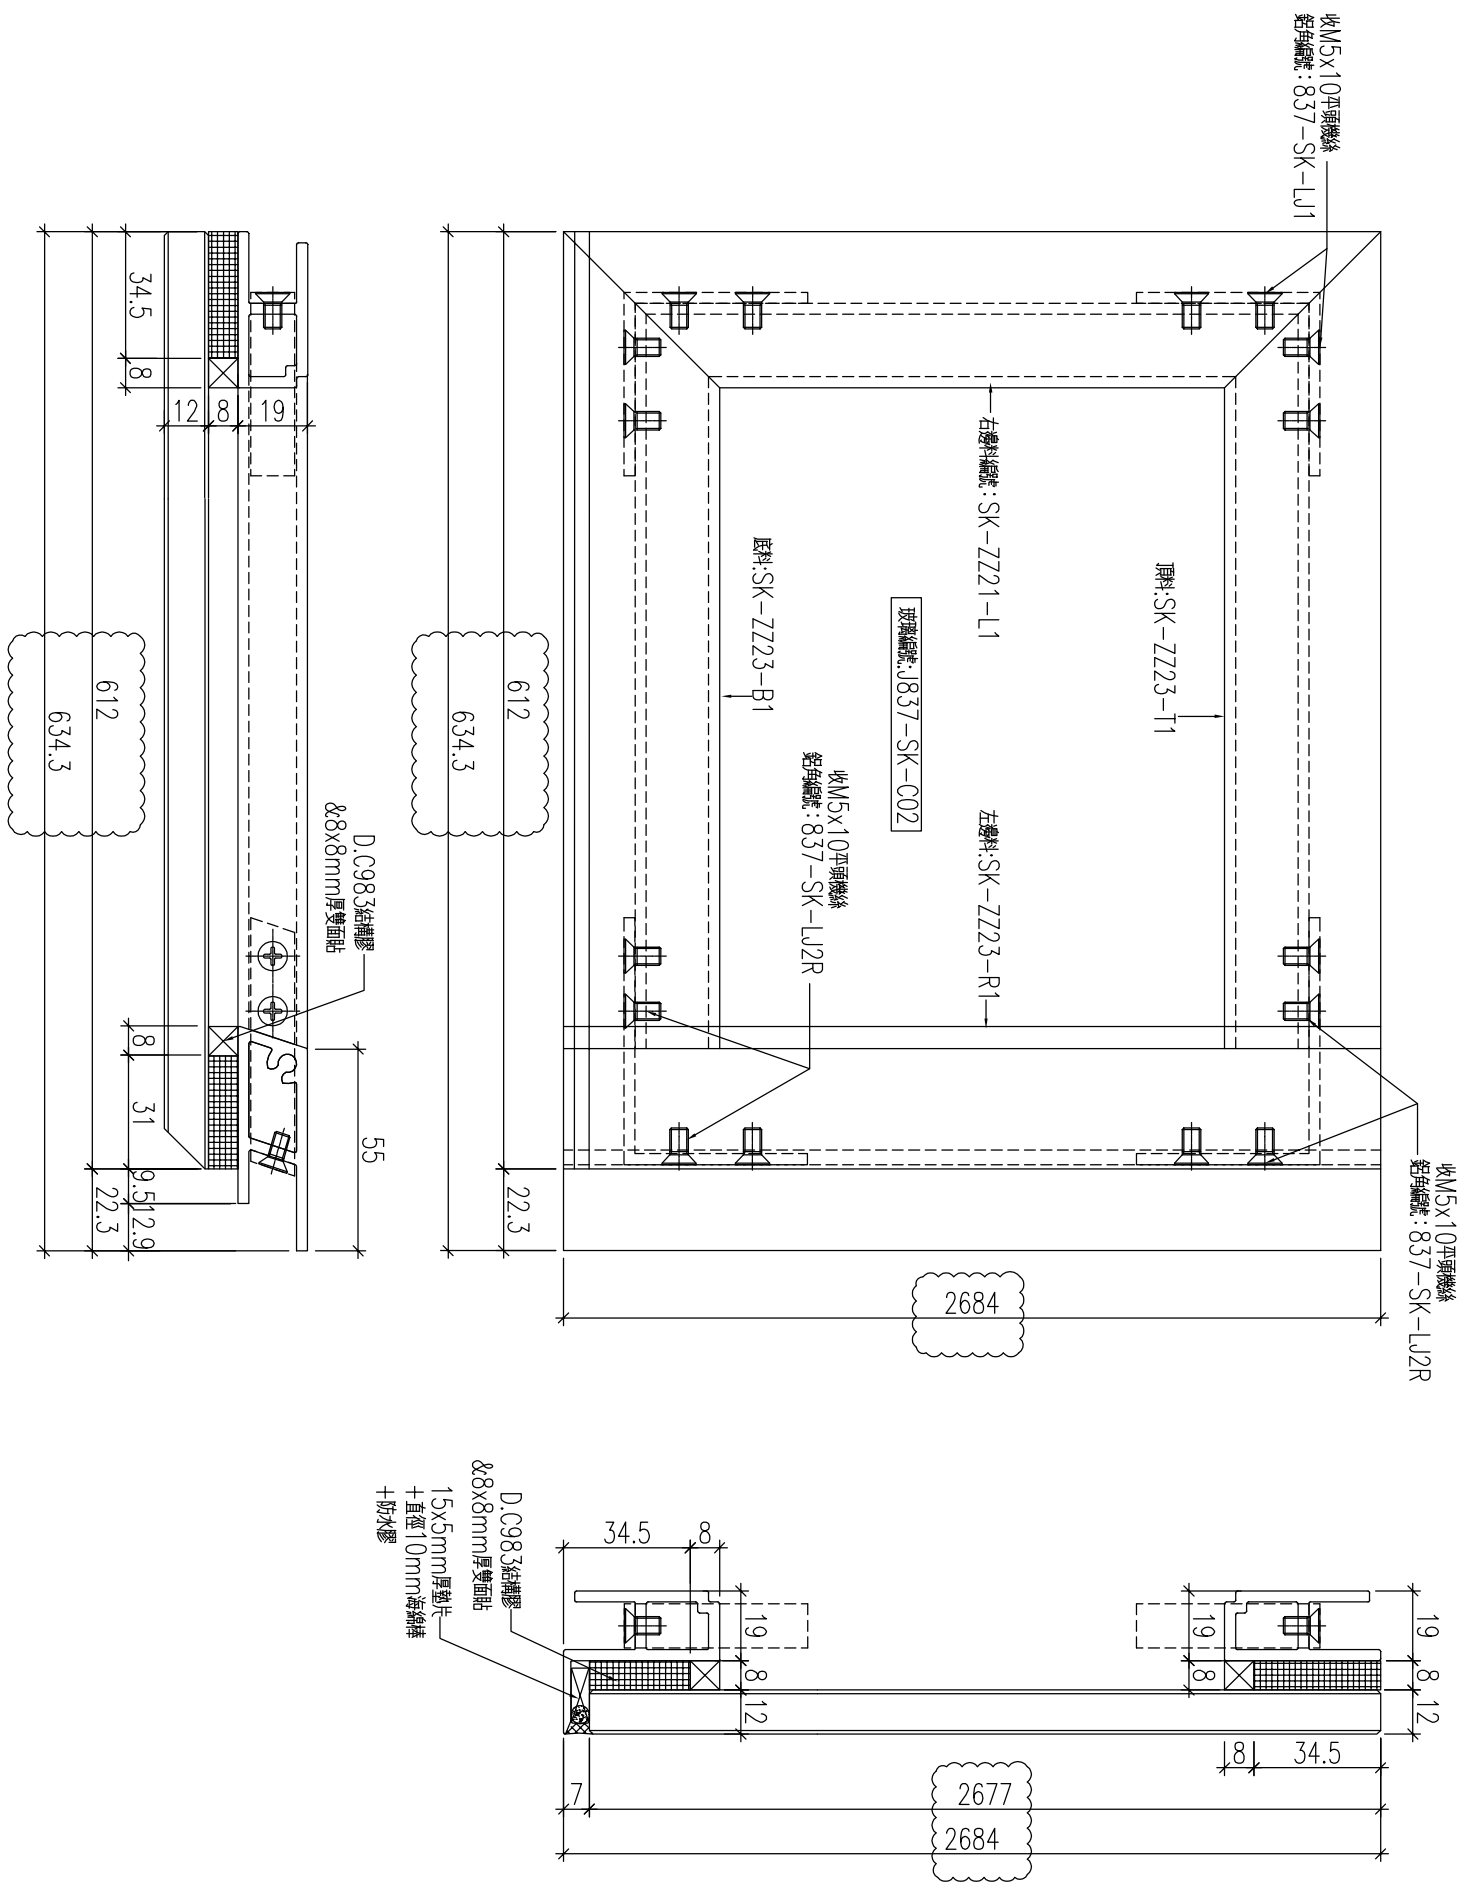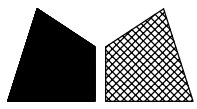

名稱	單元組裝圖	制圖	黃漢卿	2020.6.9	修改	A	
材料	—	復核	王禮秋	2020.6.9	日期	2020.8.26	
顏色	---	批准			圖號	J837-SK-ZZ24	

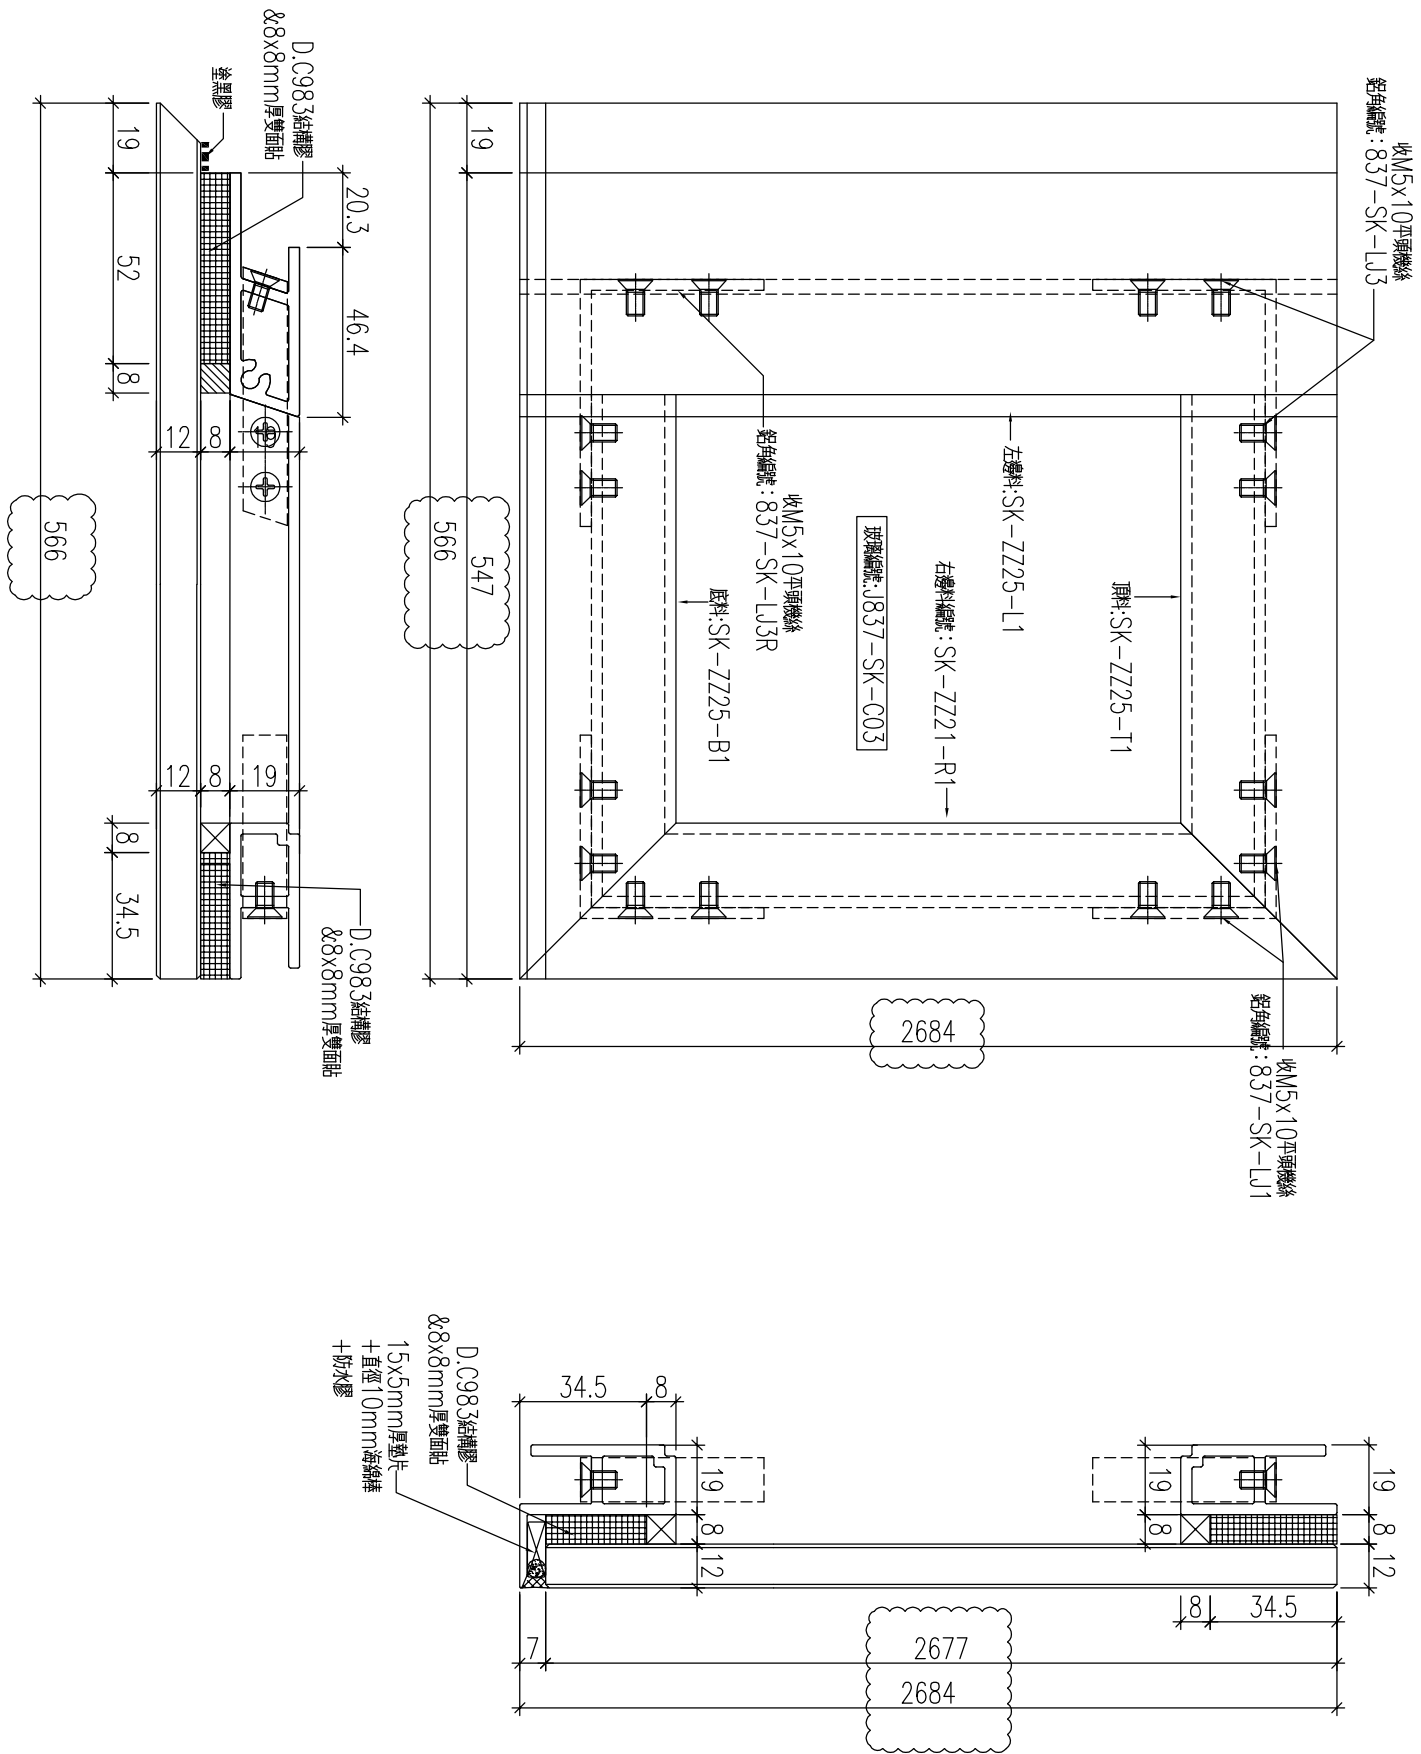

名稱	單元組裝圖	制圖	黃漢卿	2020.6.9	修改	A	
材料	---	復核	王禮秋	2020.6.9	日期	2020.8.26	
顏色	---	批准			圖號	J837-SK-ZZ25	

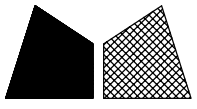


工程號

J-837


地盤

觀塘


原圖/1975/20

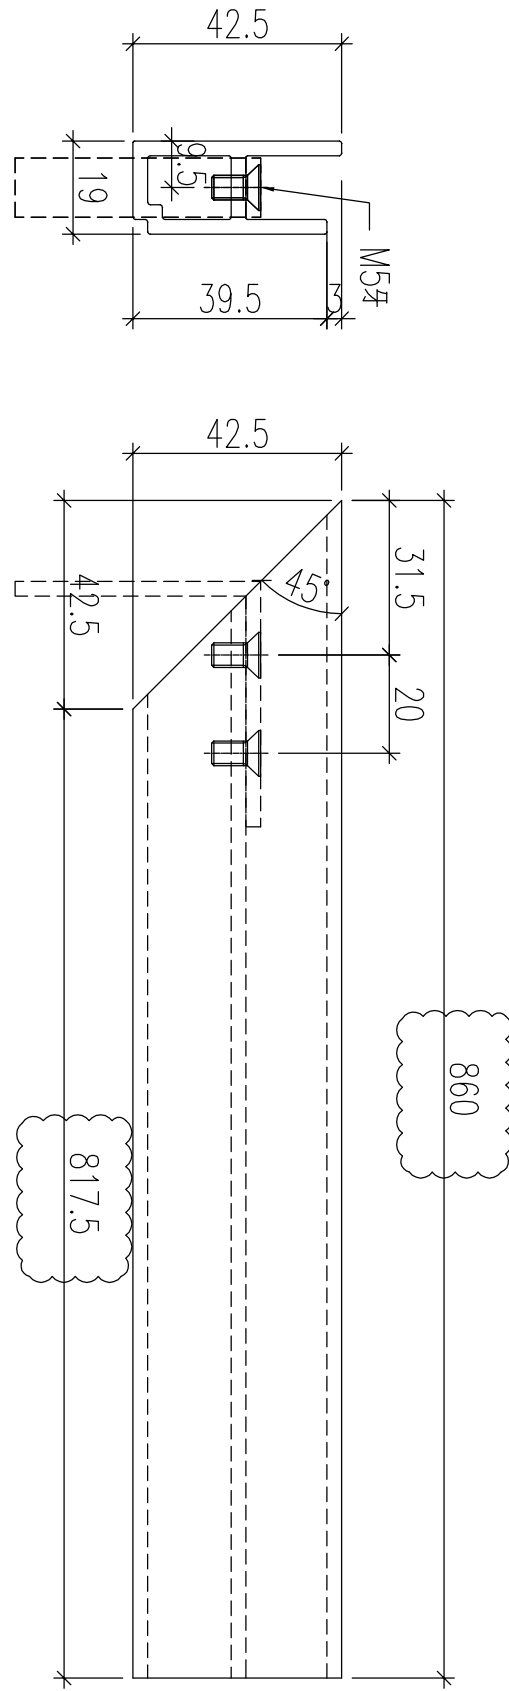

加工數量：1支

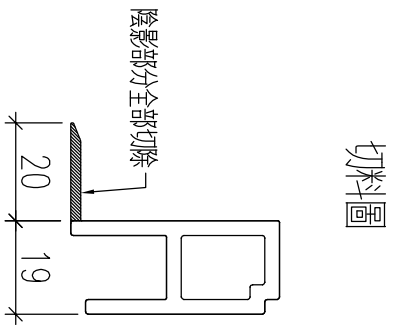

名稱	九字料加工圖	制圖	黃漢卿	2020.6.9	修改	A	
材料	X85366	復核	王禮秋	2020.6.9	日期	2020.8.26	
顏色	EC-DG-S332054香檳金	批准			圖號	SK-ZZ22-T1	

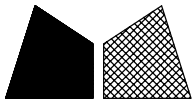



工程號

J-837


地盤

觀塘


原圖/1975/20

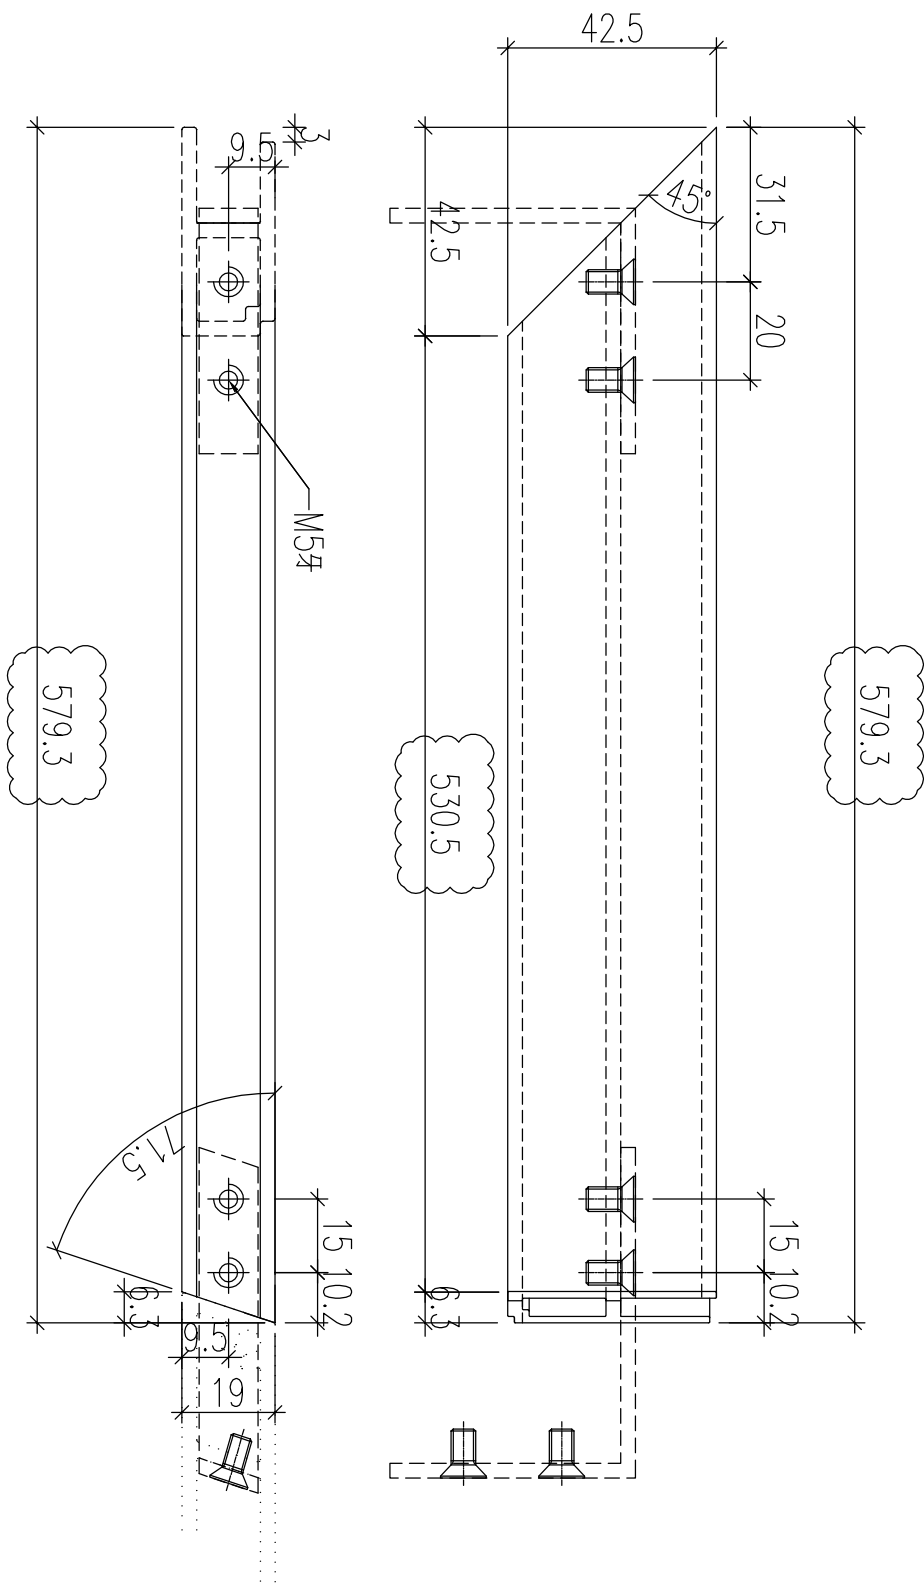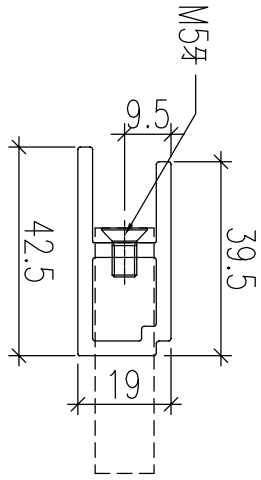

加工數量：1支

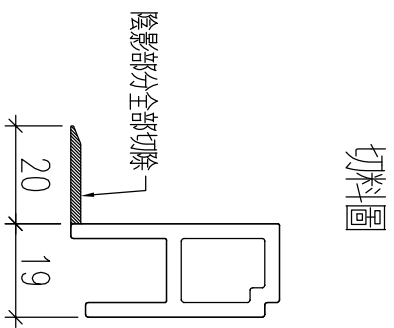

名稱	九字料加工圖	制圖	黃漢卿	2020.6.9	修改	A	
材料	X85366	復核	王禮秋	2020.6.9	日期	2020.8.26	
顏色	EC-DG-S332054香檳金	批准			圖號	SK-ZZ24-T1	

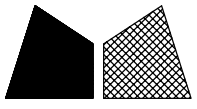


工程號

J-837


地盤

觀塘


原圖/1975/20

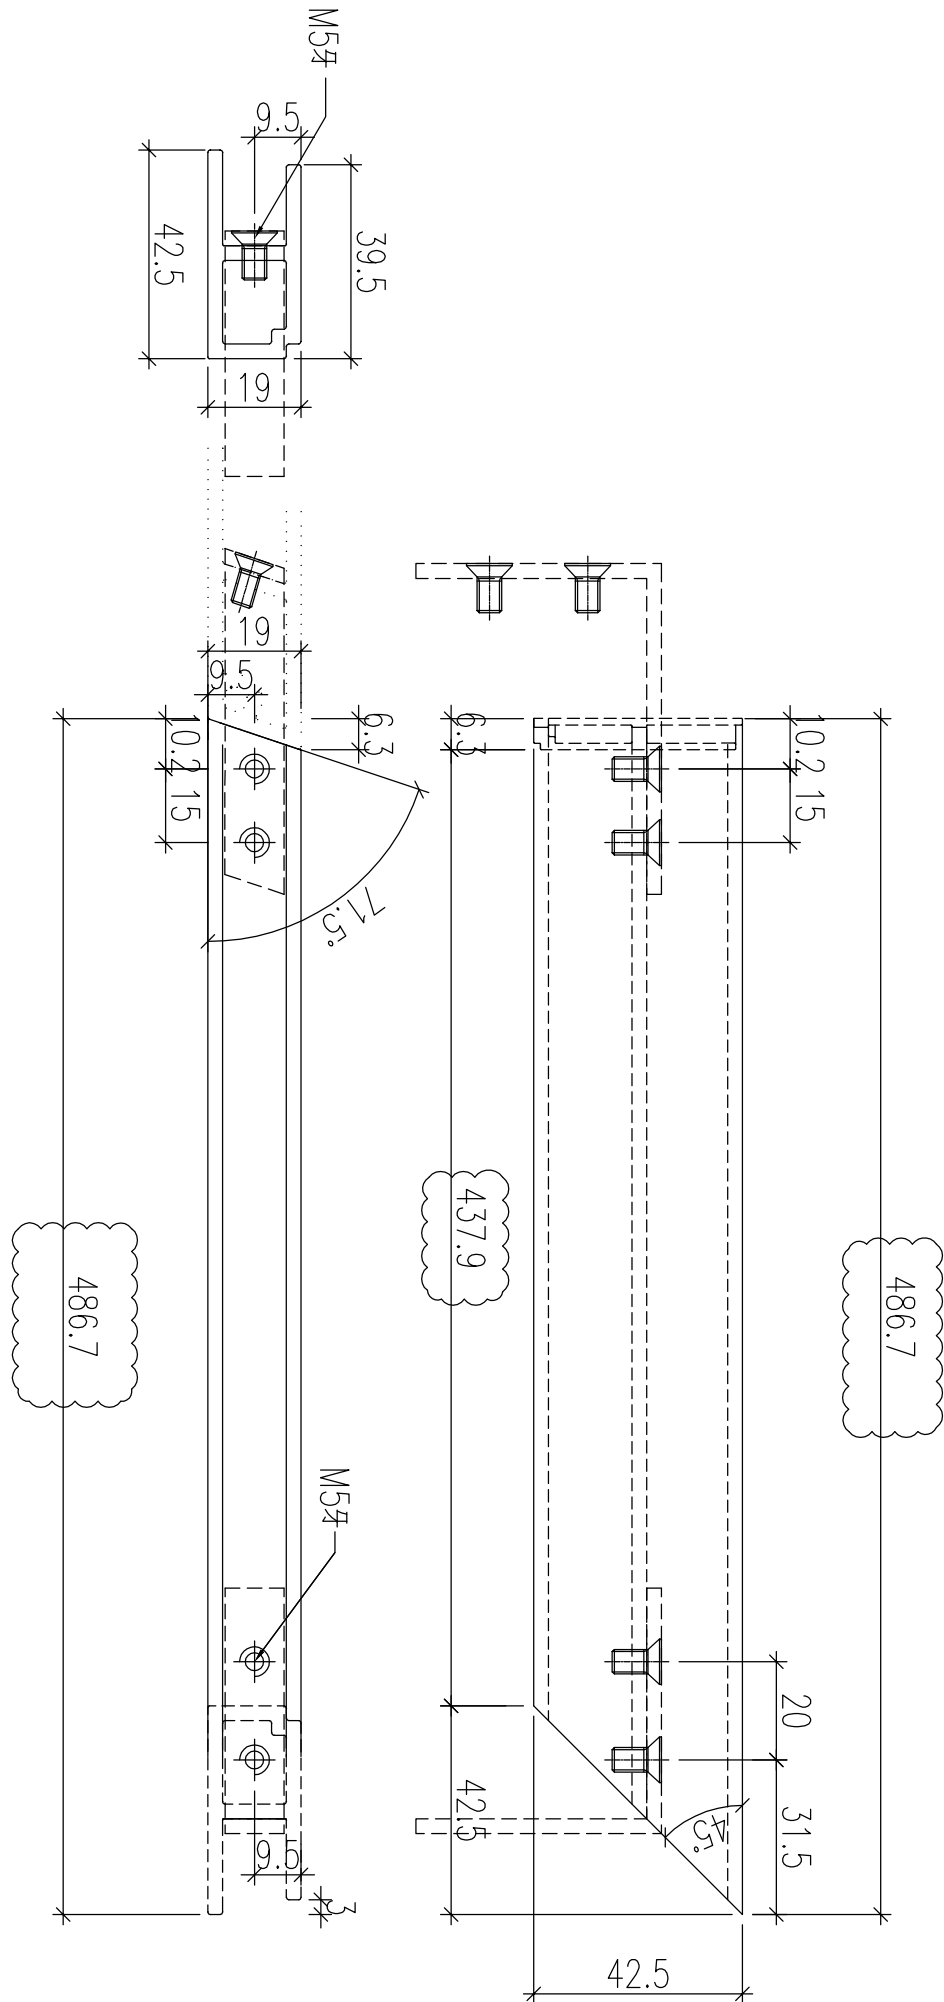

加工數量：1支

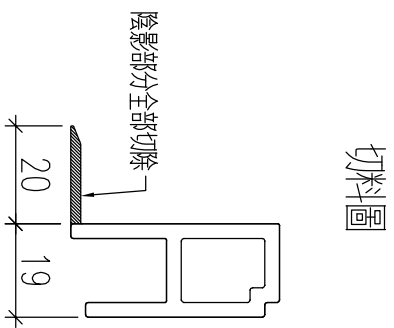

名稱	九字料加工圖	制圖	黃漢卿	2020.6.9	修改	A	
材料	X85366	復核	王禮秋	2020.6.9	日期	2020.8.26	
顏色	EC-DG-S332054香檳金	批准			圖號	SK-ZZ25-T1	

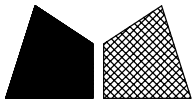



工程號

J-837


地盤

觀塘


原圖/1975/20

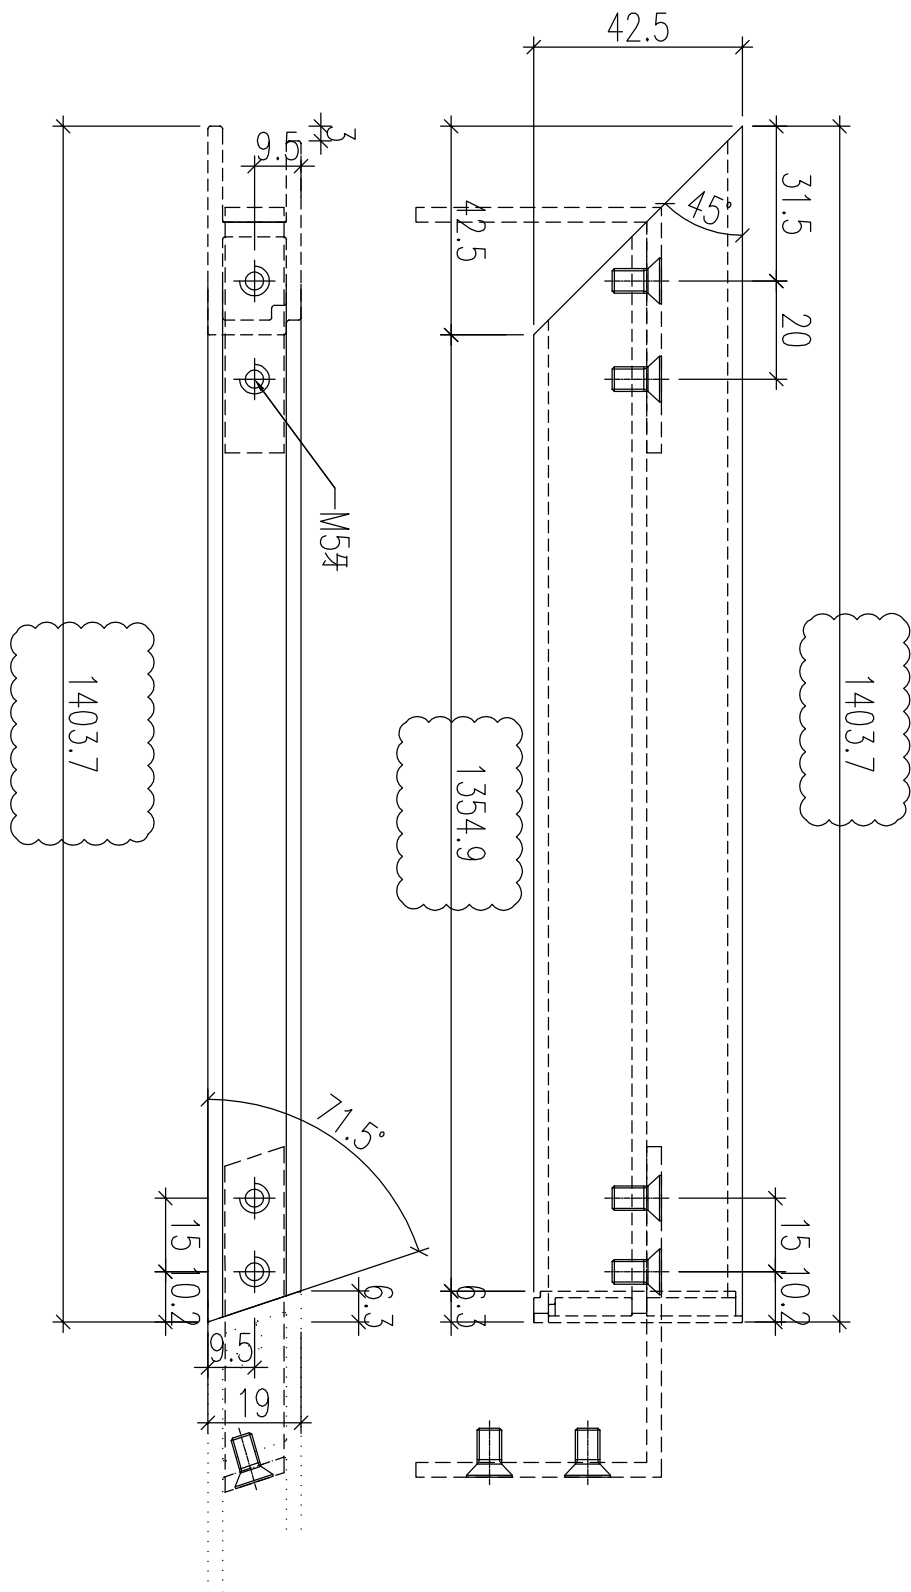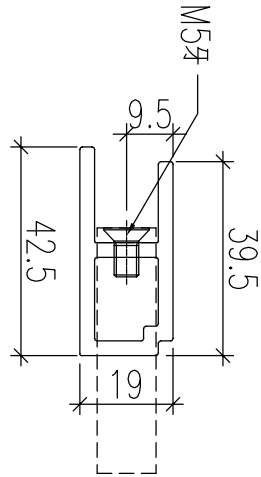

加工數量：1支

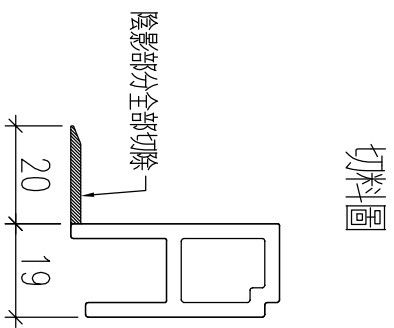

名稱	九字料加工圖	制圖	黃漢卿	2020.6.9	修改	A	
材料	X85366	復核	王禮秋	2020.6.9	日期	2020.8.26	
顏色	EC-DG-S332054香檳金	批准			圖號	SK-ZZ26-T1	

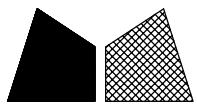



工程號

J-837

地盤


觀塘

原圖/1975/20

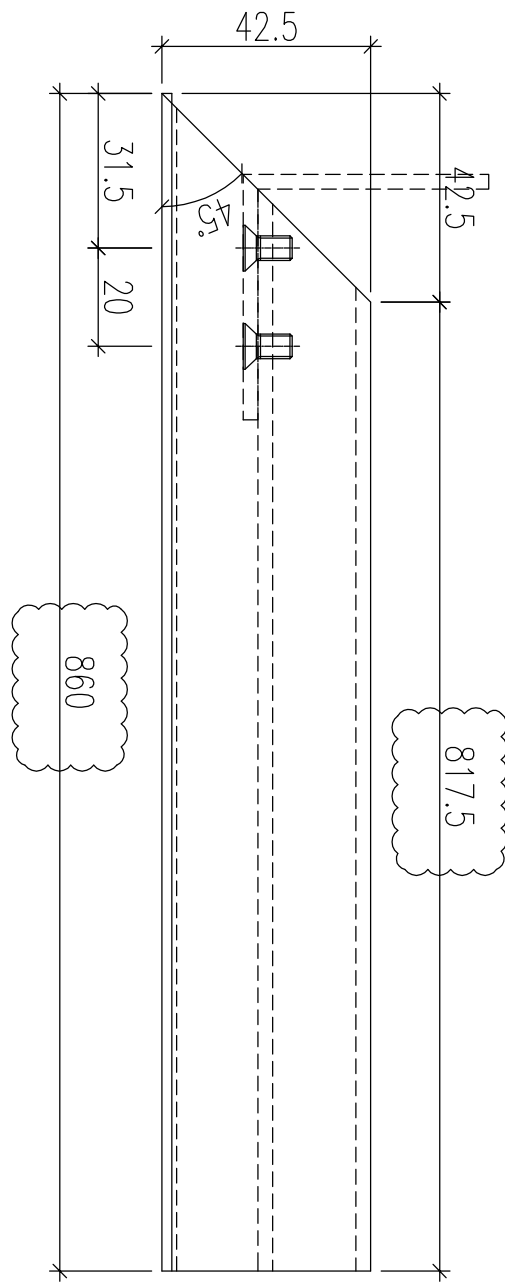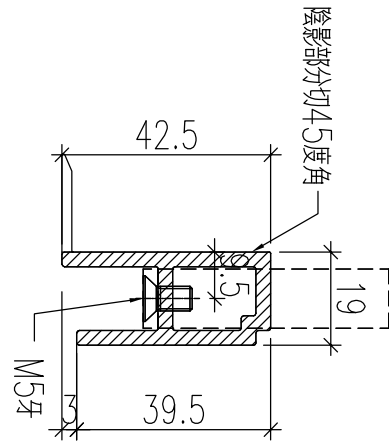

加工數量：1支

名稱	九字料加工圖	制圖	黃漢卿	2020.6.9	修改	A	
材料	X85366	復核	王禮秋	2020.6.9	日期	2020.8.26	
顏色	EC-DG-S332054香檳金	批准			圖號	SK-ZZ22-B1	

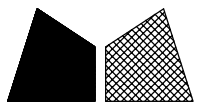




工程號

J-837

地盤


觀塘

原圖/1975/20

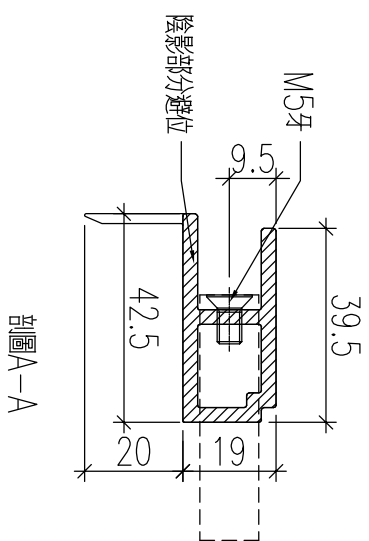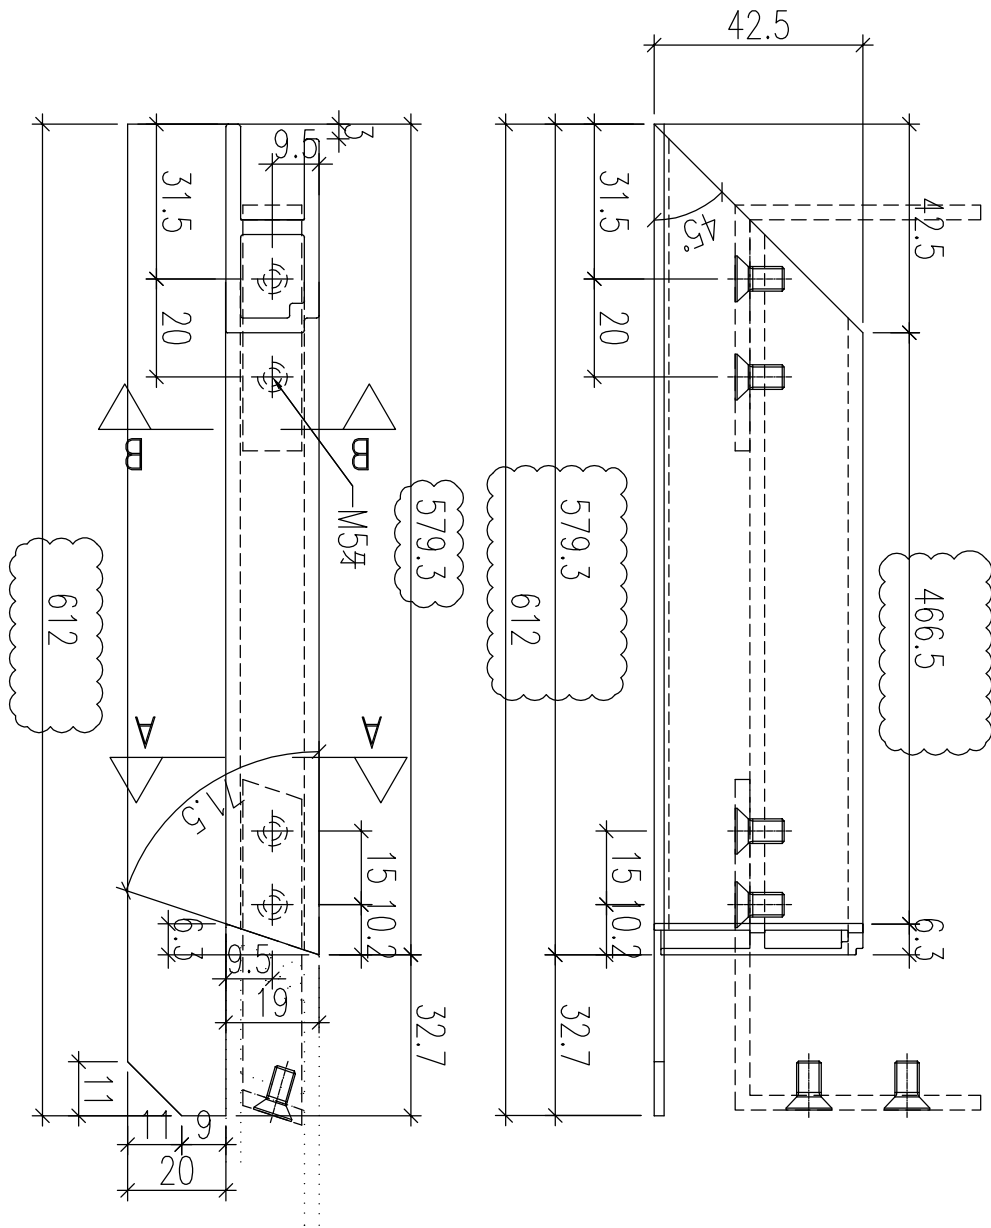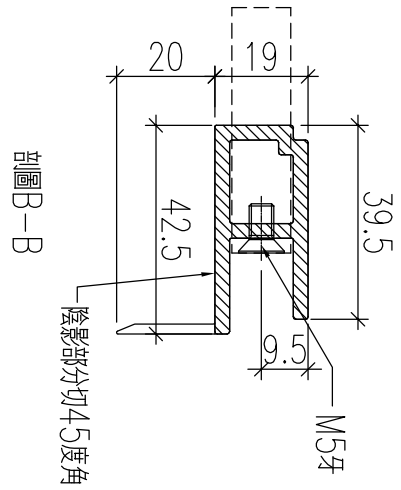

加工數量：1支

名稱	九字料加工圖	制圖	黃漢卿	2020.6.9	修改	A	
材料	X85366	復核	王禮秋	2020.6.9	日期	2020.8.26	
顏色	EC-DG-S332054香檳金	批准			圖號	SK-ZZ24-B1	


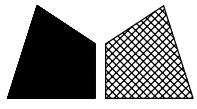


美特鋁質 有限公司
MIDI Aluminium Fabricator Ltd.

加工數量：7支



工程號	J-837	地盤	觀塘
-----	-------	----	----

原E1/1975/20

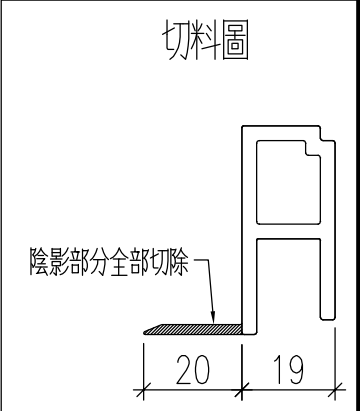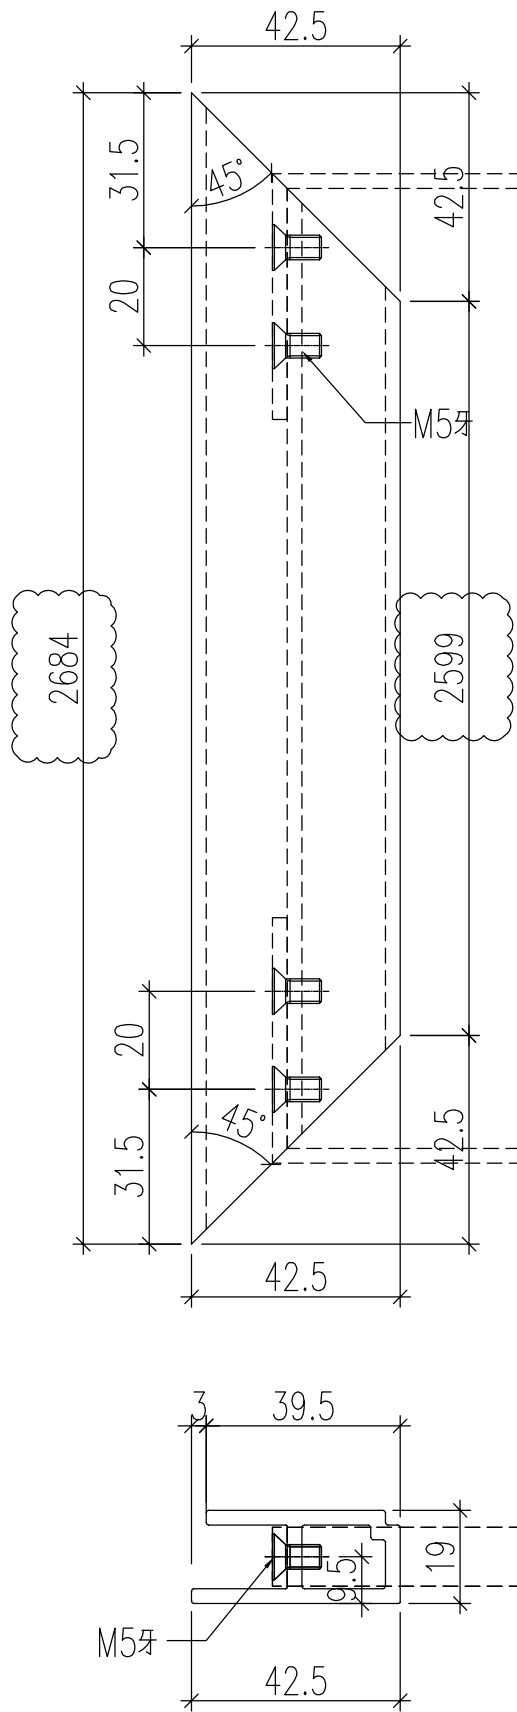


名稱	九字料加工圖	制圖	黃漢卿	2020.6.9	修改	A	
材料	X85366	復核	王禮秋	2020.6.9	日期	2020.8.26	
顏色	EC-DG-S332054香檳金	批准			圖號	SK-ZZ21-L1	

原EI/1975/20 新增

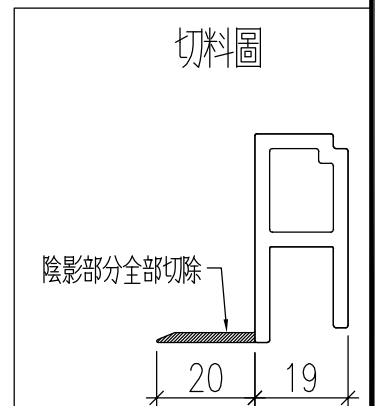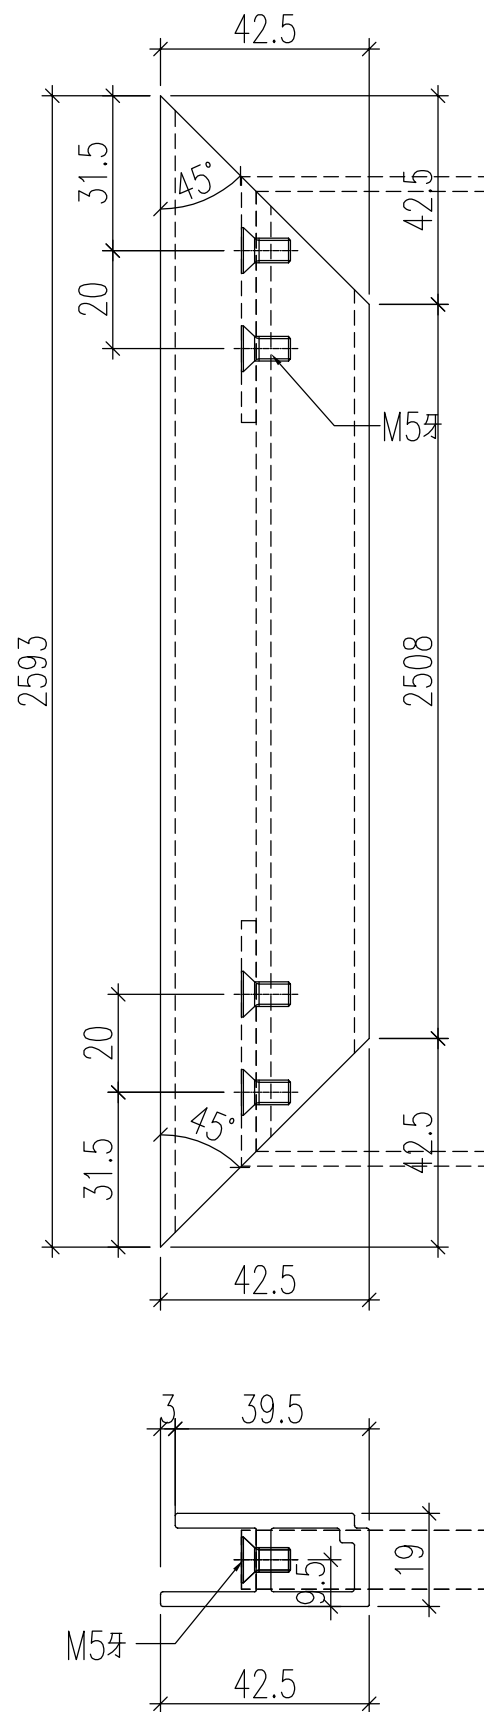




名稱	九字料加工圖	制圖	黃漢卿	2020.6.9	修改		
材料	X85366	復核	王禮秋	2020.6.9	日期		
顏色	EC-DG-S332054香檳金	批准			圖號	SK-ZZ22-L1	

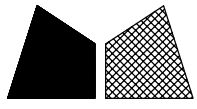


加工數量：6支

工程號	J-837	地盤	觀塘
-----	-------	----	----




原E1/1975/20

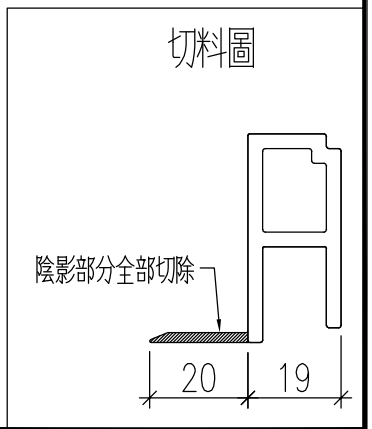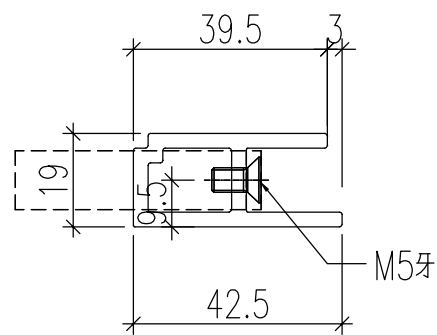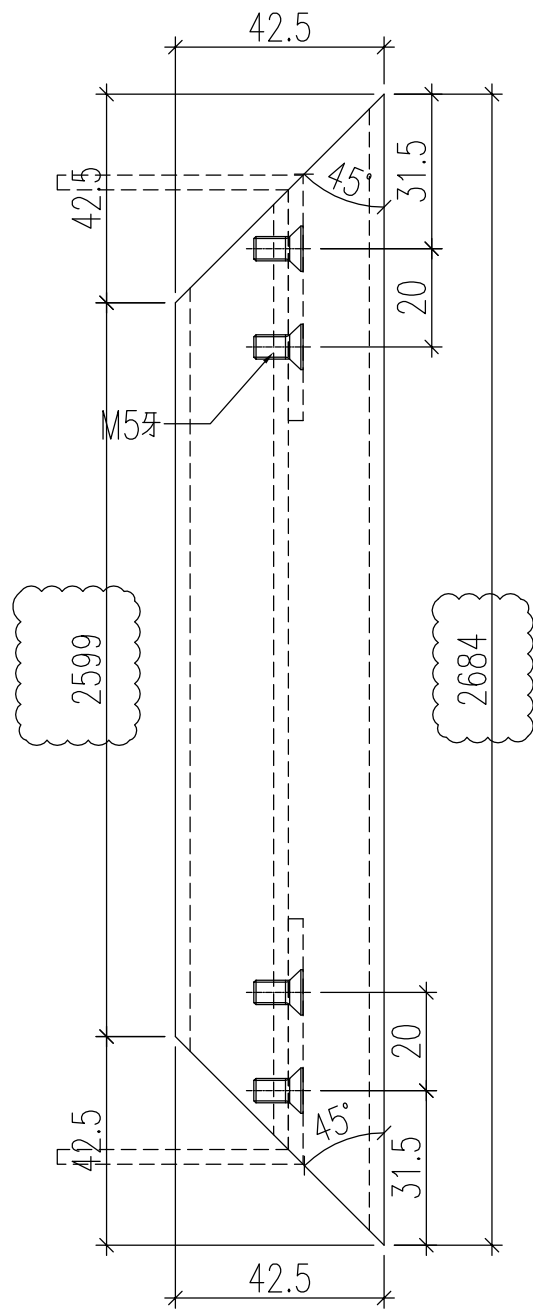

名稱	九字料加工圖	制圖	黃漢卿	2020.6.9	修改	A	
材料	X85366	復核	王禮秋	2020.6.9	日期	2020.8.26	
顏色	EC-DG-S332054香檳金	批准			圖號	SK-ZZ21-R1	



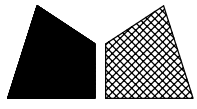


原EI/1975/20 新增

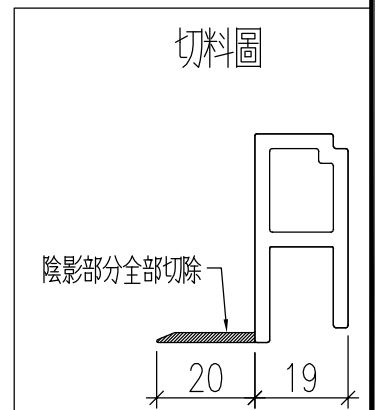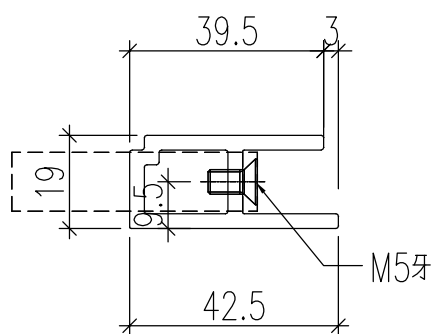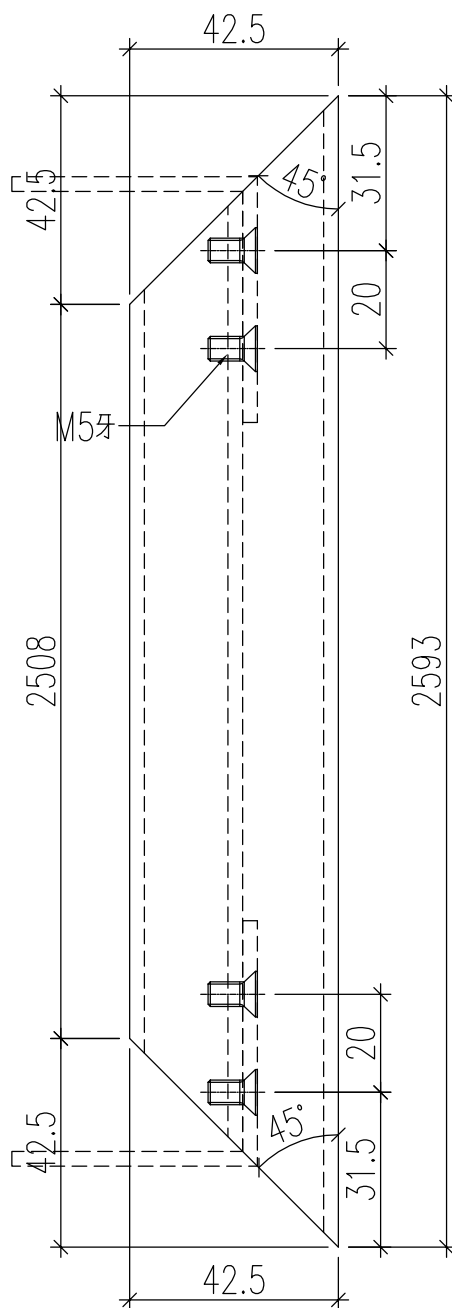




名稱	九字料加工圖	制圖	黃漢卿	2020.6.9	修改		
材料	X85366	復核	王禮秋	2020.6.9	日期		
顏色	EC-DG-S332054香檳金	批准			圖號	SK-ZZ23-R1	

原E1/1975/20

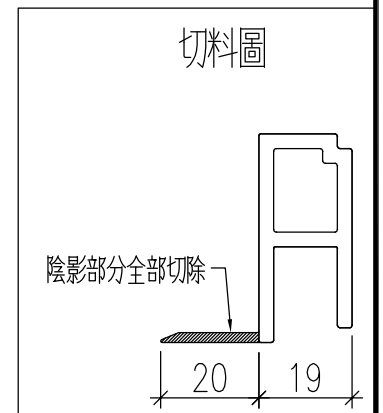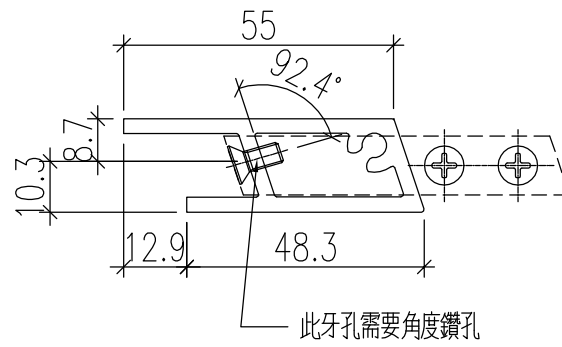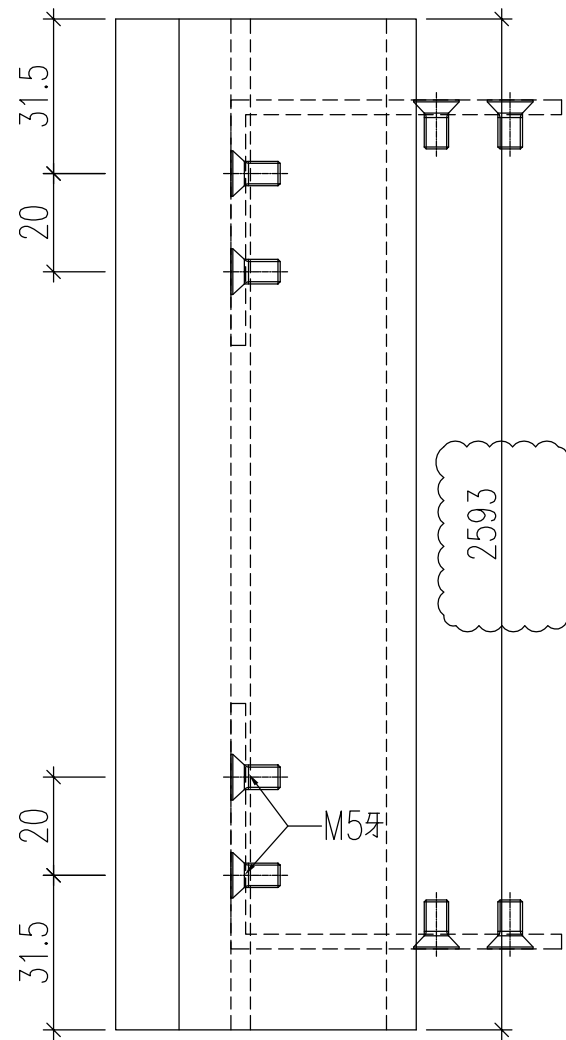




名稱	九字料加工圖	制圖	黃漢卿	2020.6.9	修改	A	
材料	x85380	復核	王禮秋	2020.6.9	日期	2020.8.26	
顏色	EC-DG-S332054香檳金	批准			圖號	SK-ZZ23-L1	

原EI/1975/20

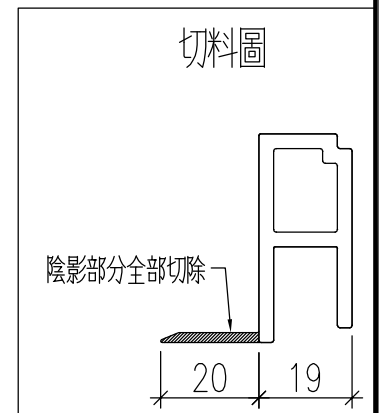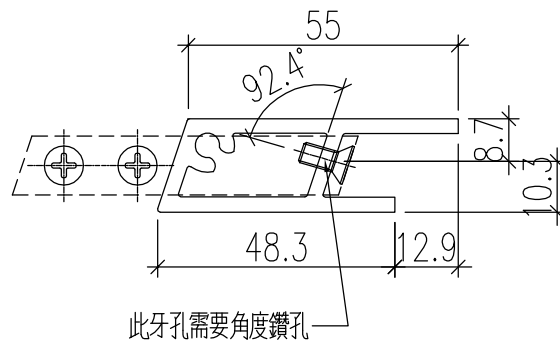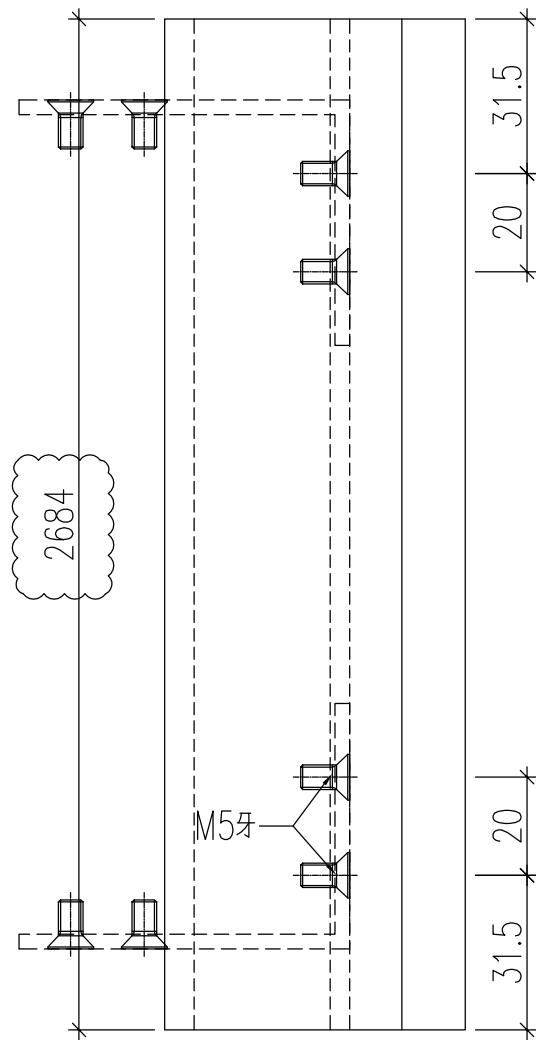




名稱	九字料加工圖	制圖	黃漢卿	2020.6.9	修改	A	
材料	x85380	復核	王禮秋	2020.6.9	日期	2020.8.26	
顏色	EC-DG-S332054香檳金	批准			圖號	SK-ZZ24-R1	

原EI/1975/20

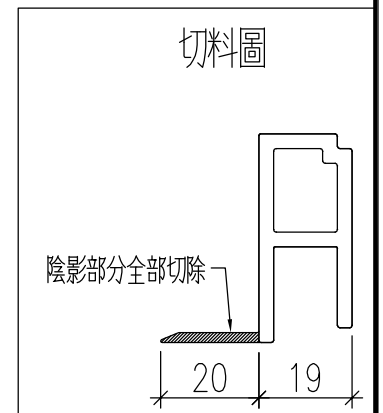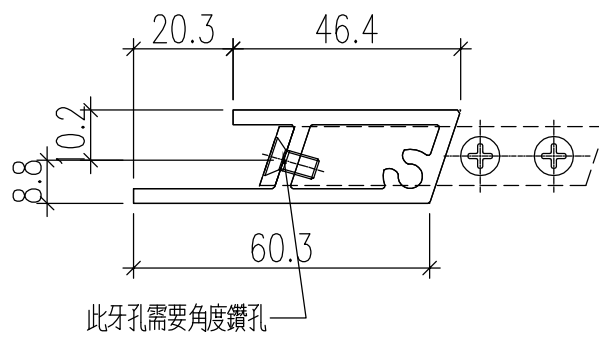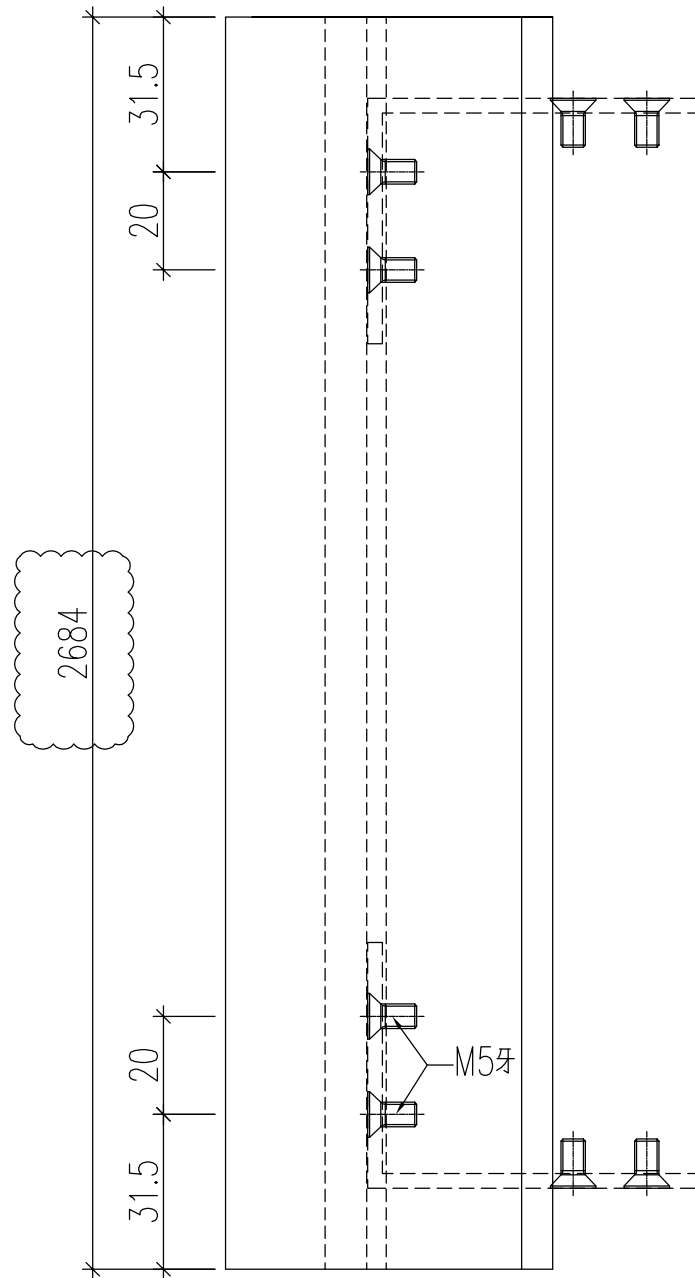


名稱	九字料加工圖	制圖	黃漢卿	2020.6.9	修改	A	
材料	x85380	復核	王禮秋	2020.6.9	日期	2020.8.26	
顏色	EC-DG-S332054香檳金	批准			圖號	SK-ZZ25-L1	

原EI/1975/20

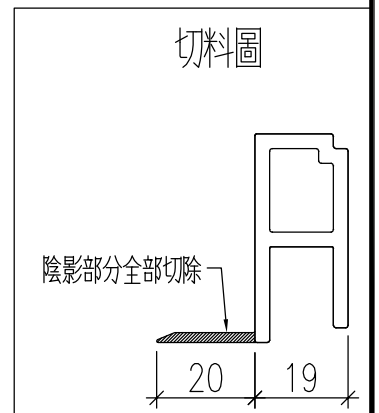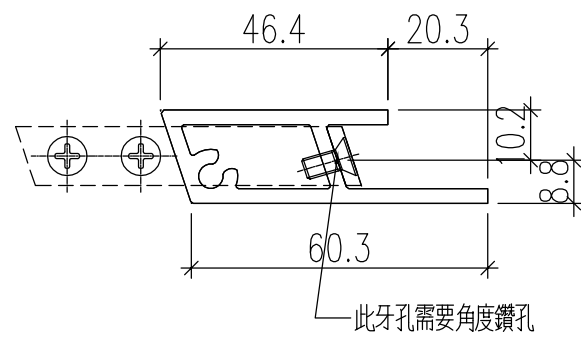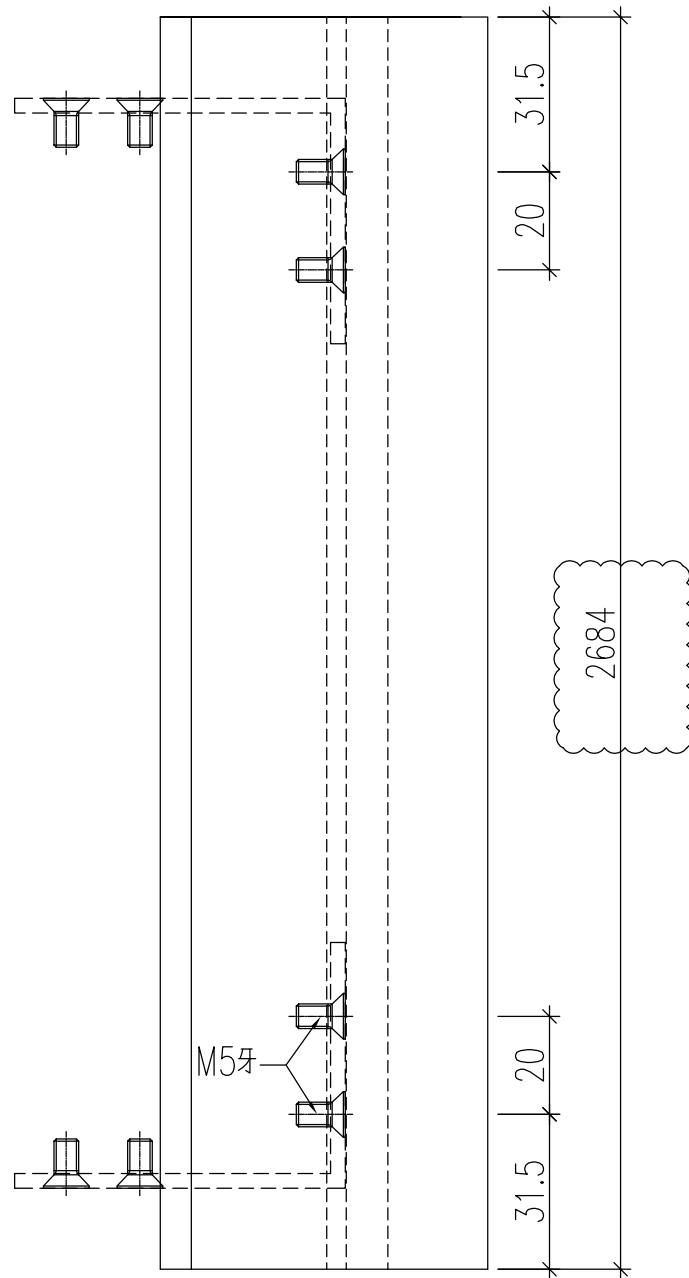


名稱	九字料加工圖	制圖	黃漢卿	2020.6.9	修改	A	
材料	x85380	復核	王禮秋	2020.6.9	日期	2020.8.26	
顏色	EC-DG-S332054香檳金	批准			圖號	SK-ZZ26-R1	

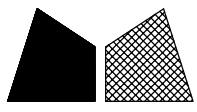


工程號	觀塘	地盤	觀塘
-----	----	----	----

原EI/1975/20

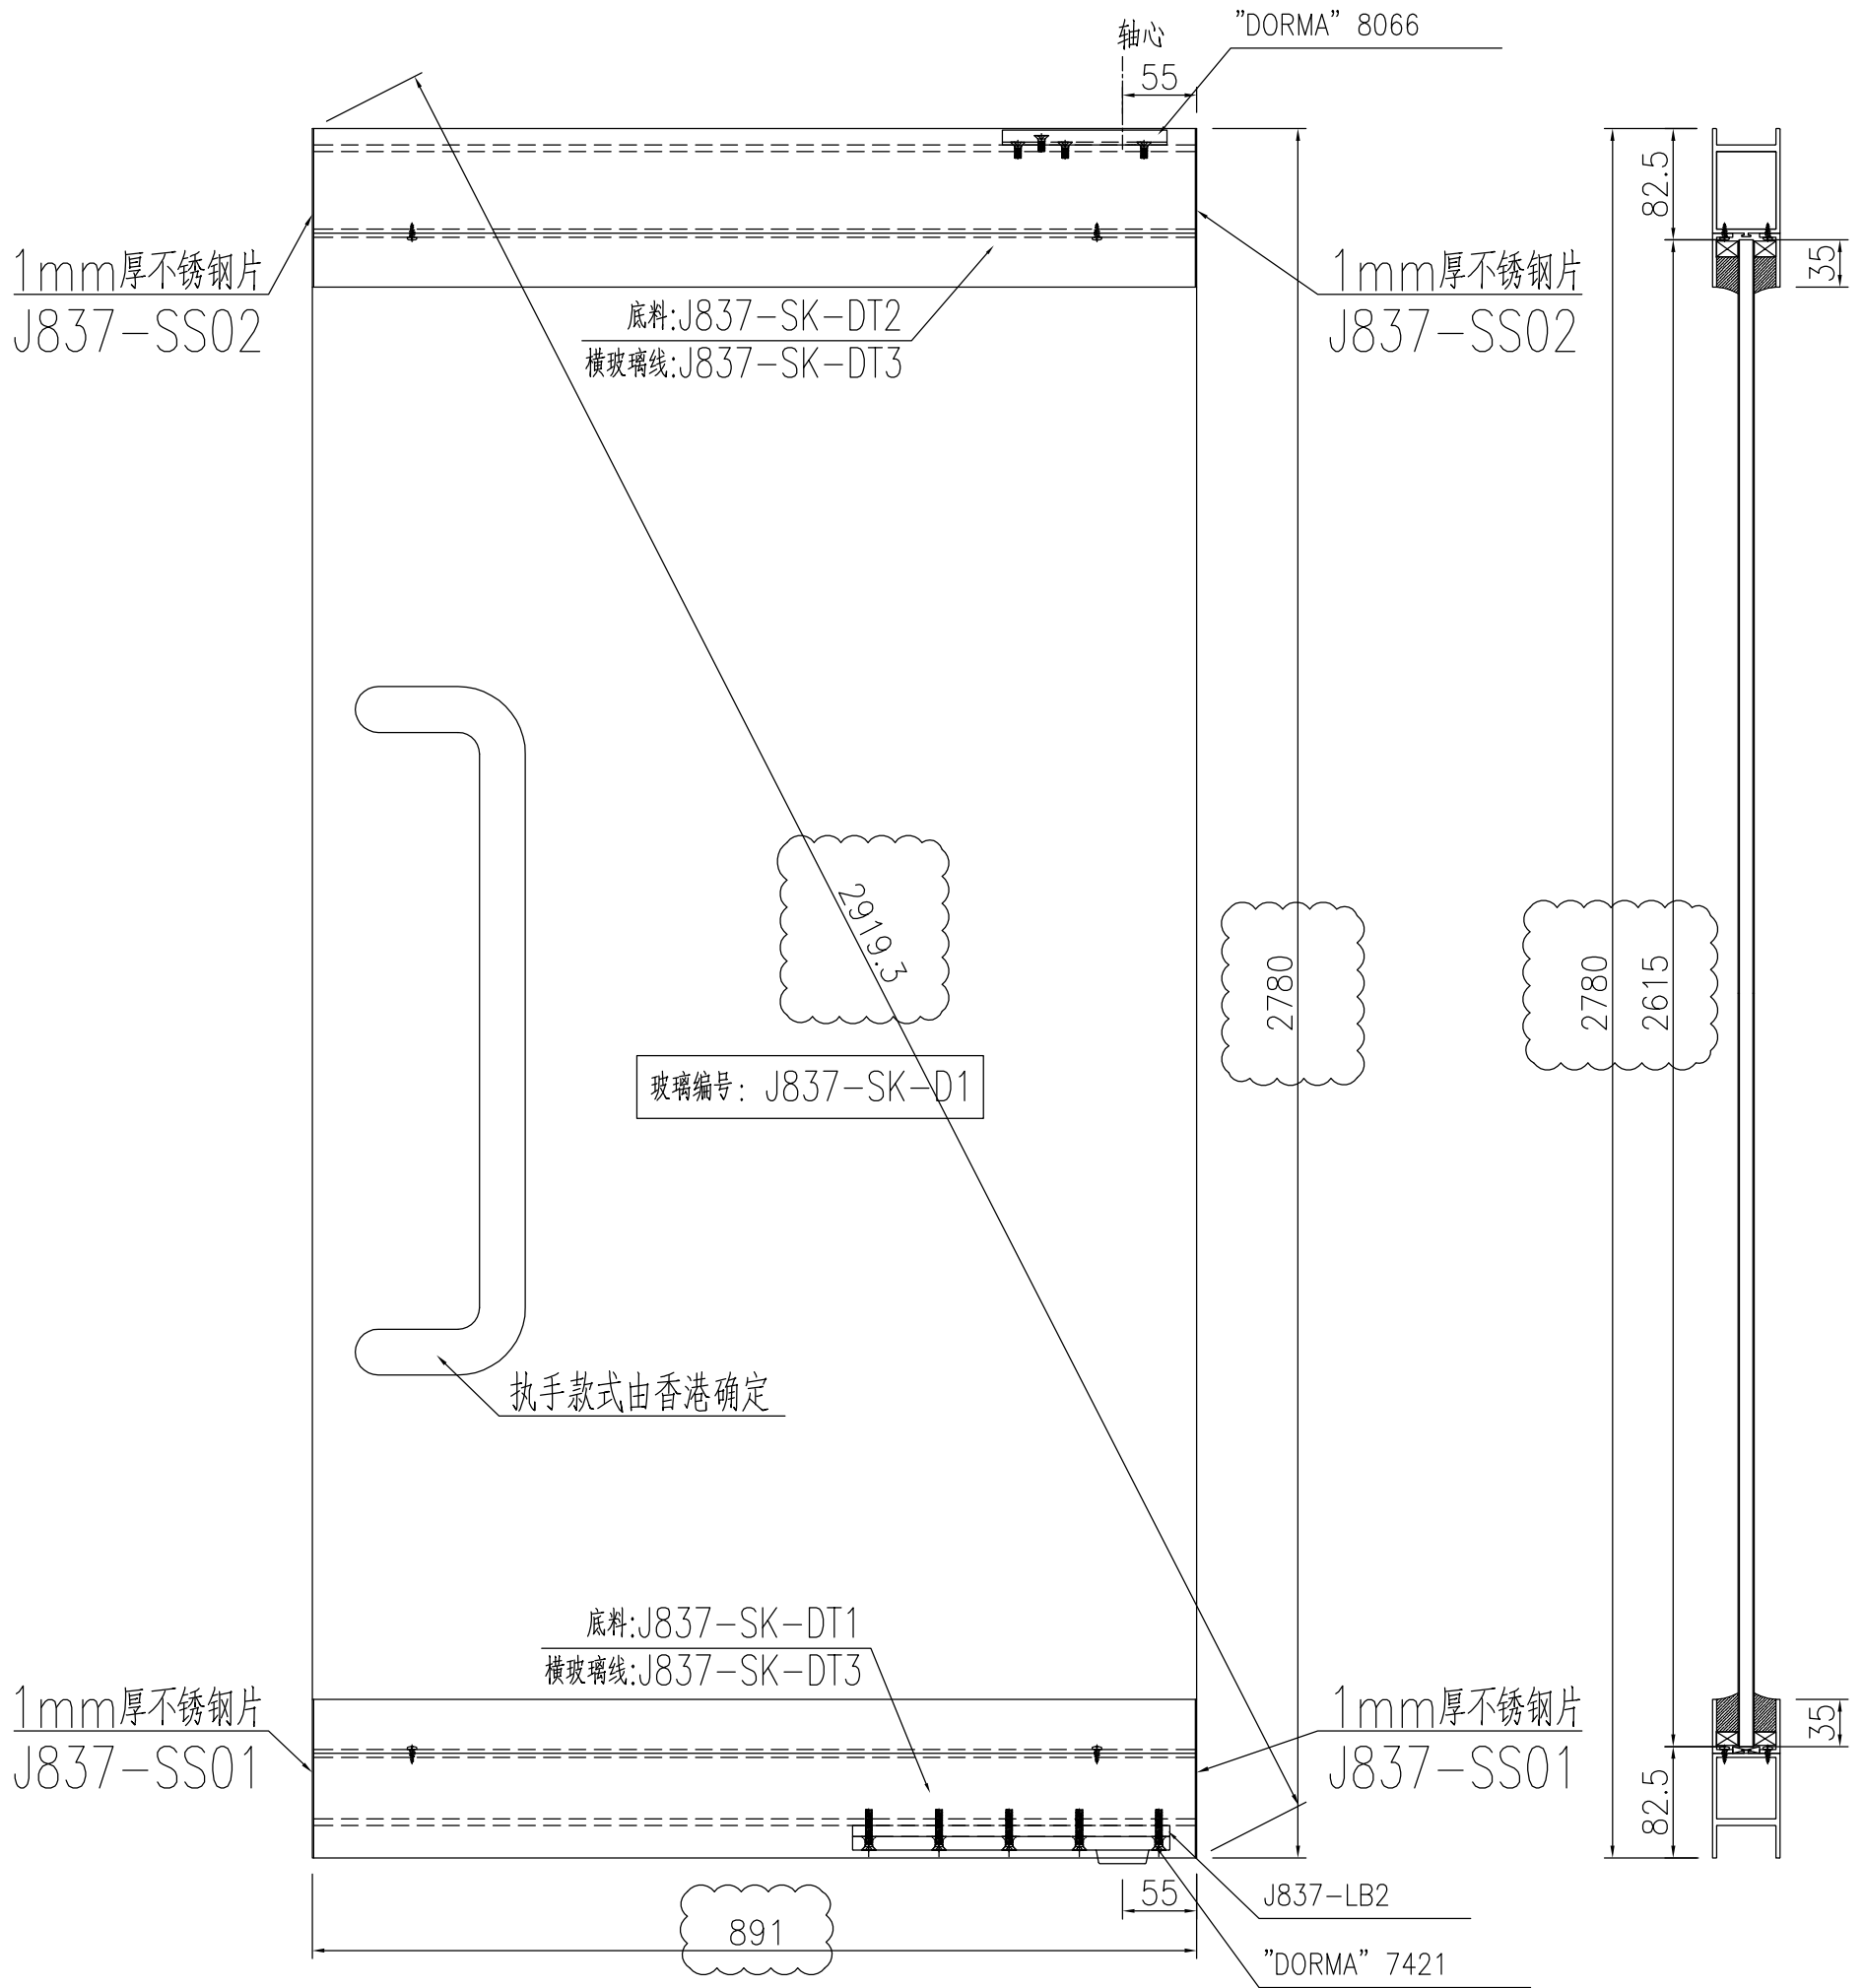


J837-SS01在EI2191中


名稱	地彈門組裝圖	制圖	黃漢卿	2020.6.9	修改	A		
材料	--	復核	王禮秋	2020.6.9	日期	2020.8.26		
顏色	EC-DG-S332054香檳金	批准			圖號	837-SK-M1		

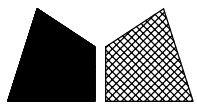


工程號	觀塘	地盤	觀塘
-----	----	----	----

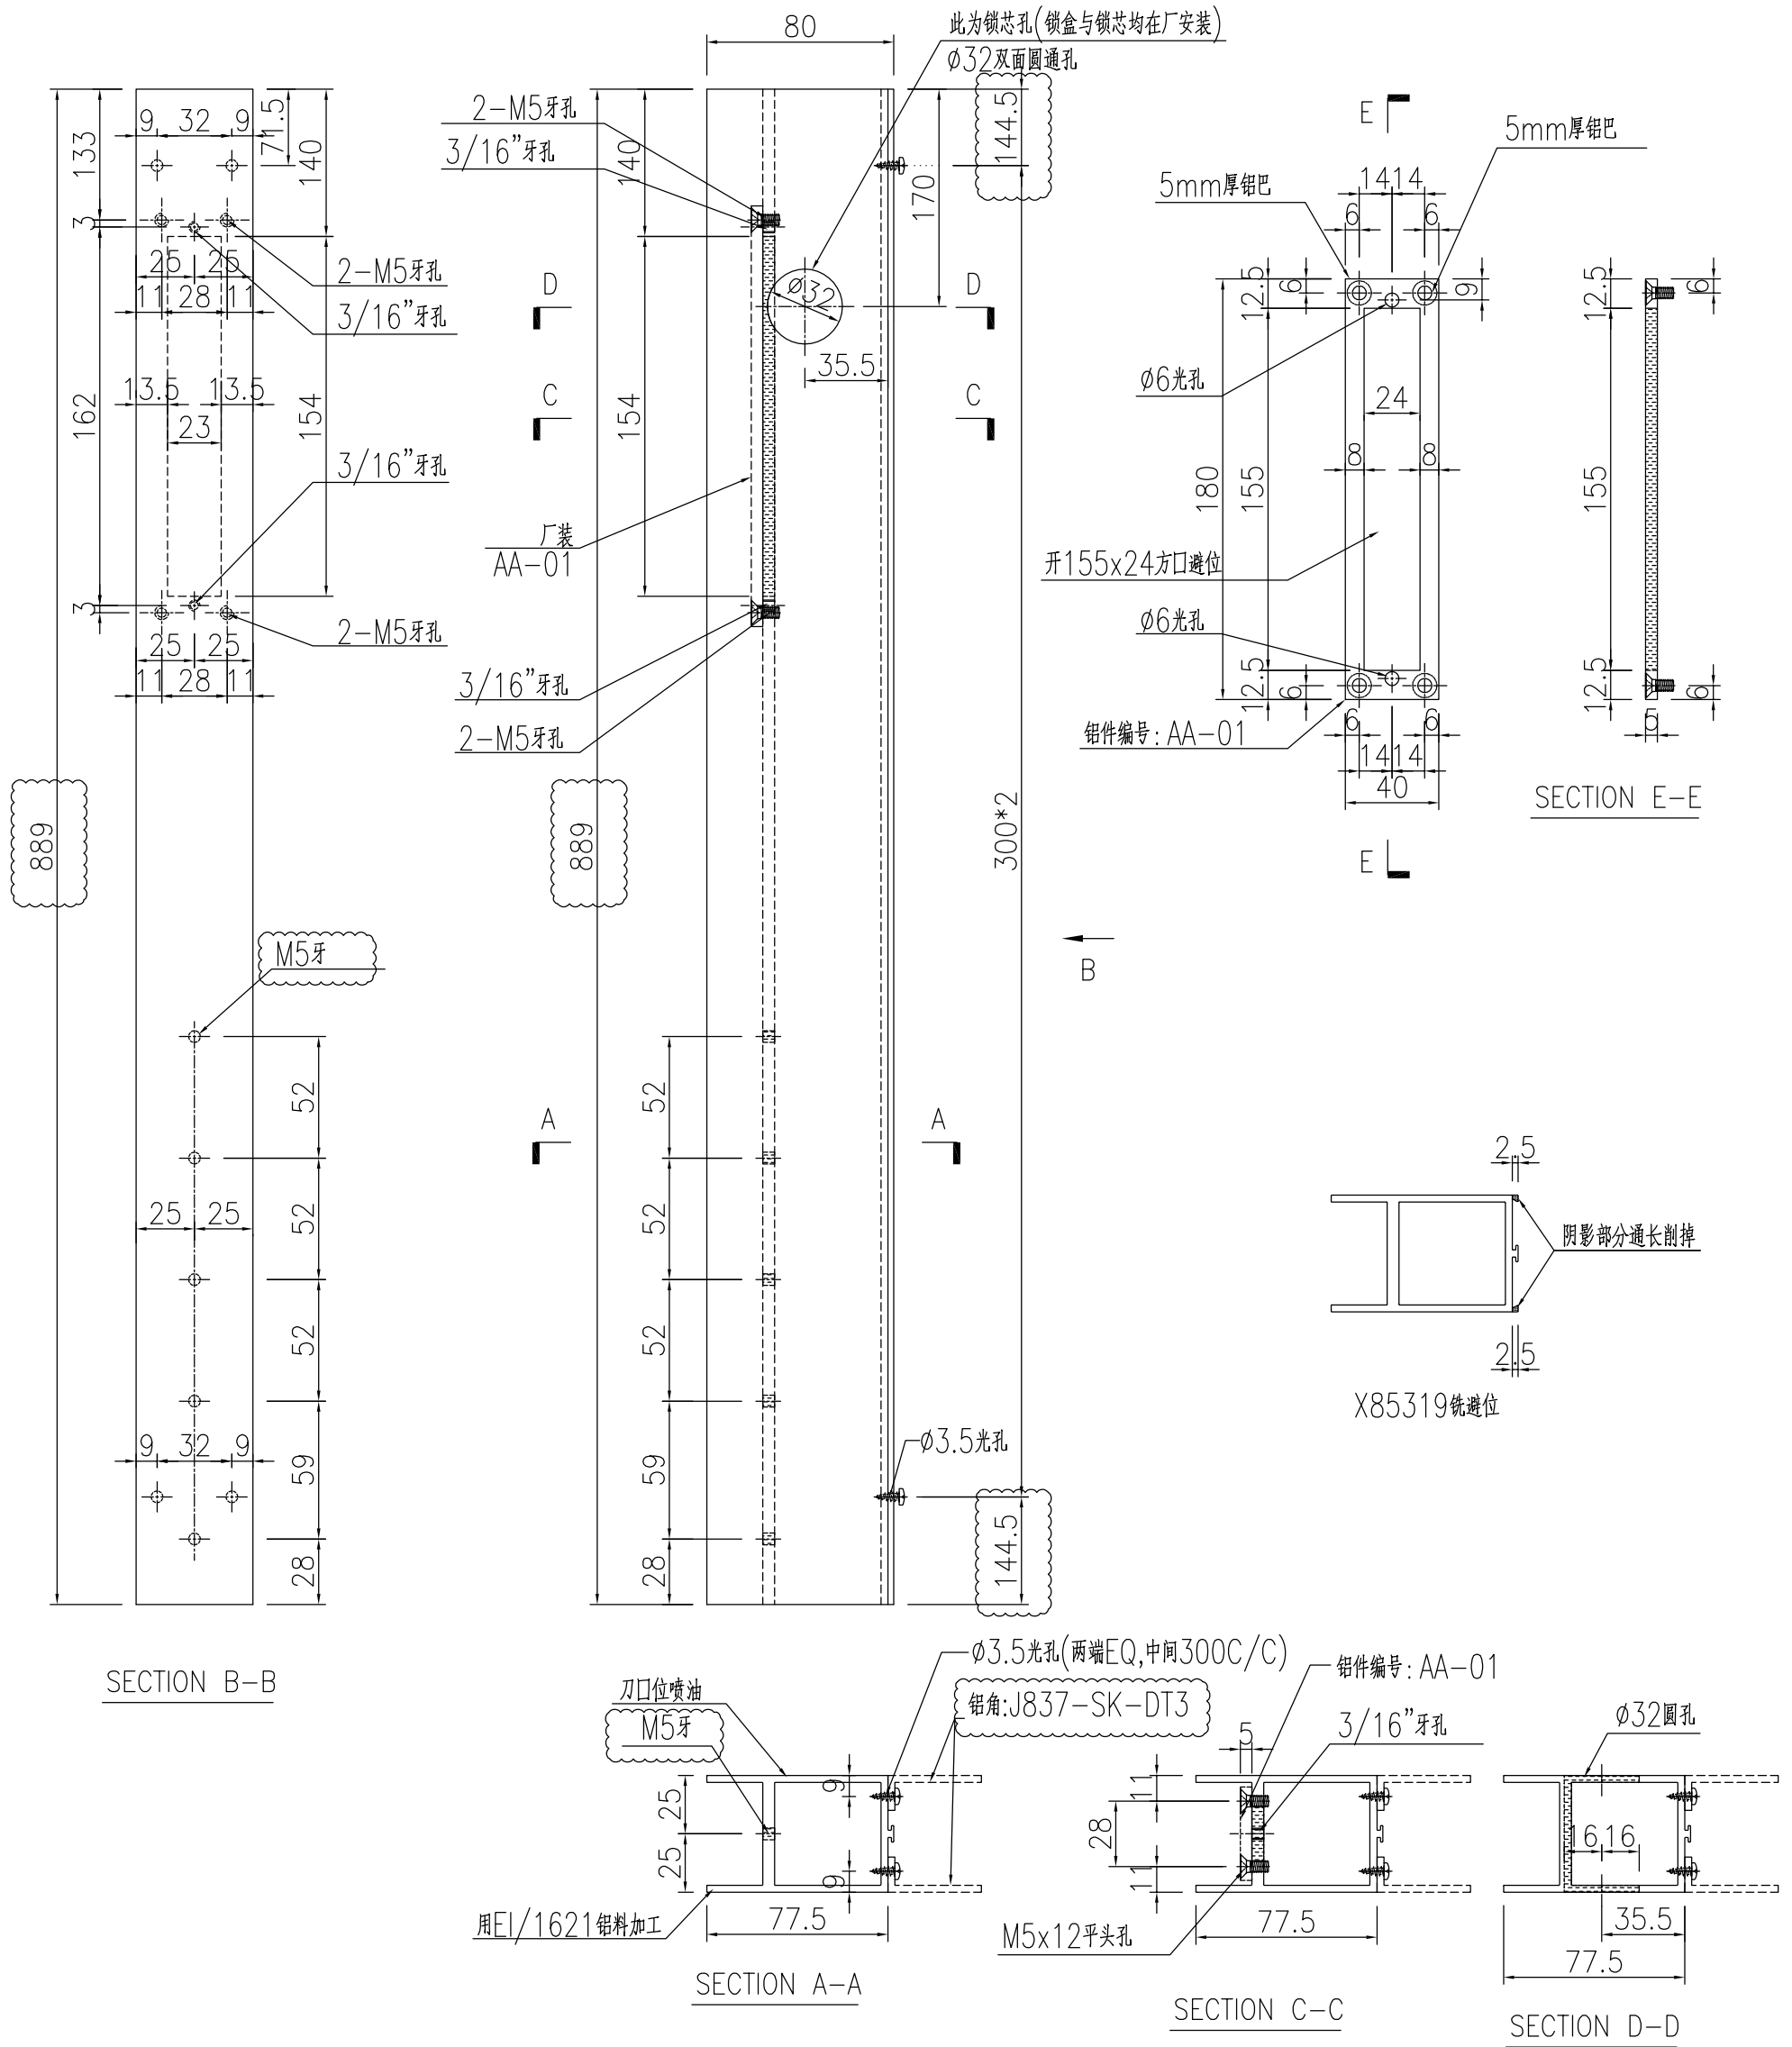


名稱	地臺門玉底加工圖	制圖	黃漢卿	2020.6.9	修改	A	
材料	X85319	復核	王禮秋	2020.6.9	日期	2020.8.26	
顏色	EC-DG-S332054香檳金	批准			圖號	837-SK-DT1	

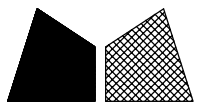




工程號	觀塘	地盤	觀塘
-----	----	----	----

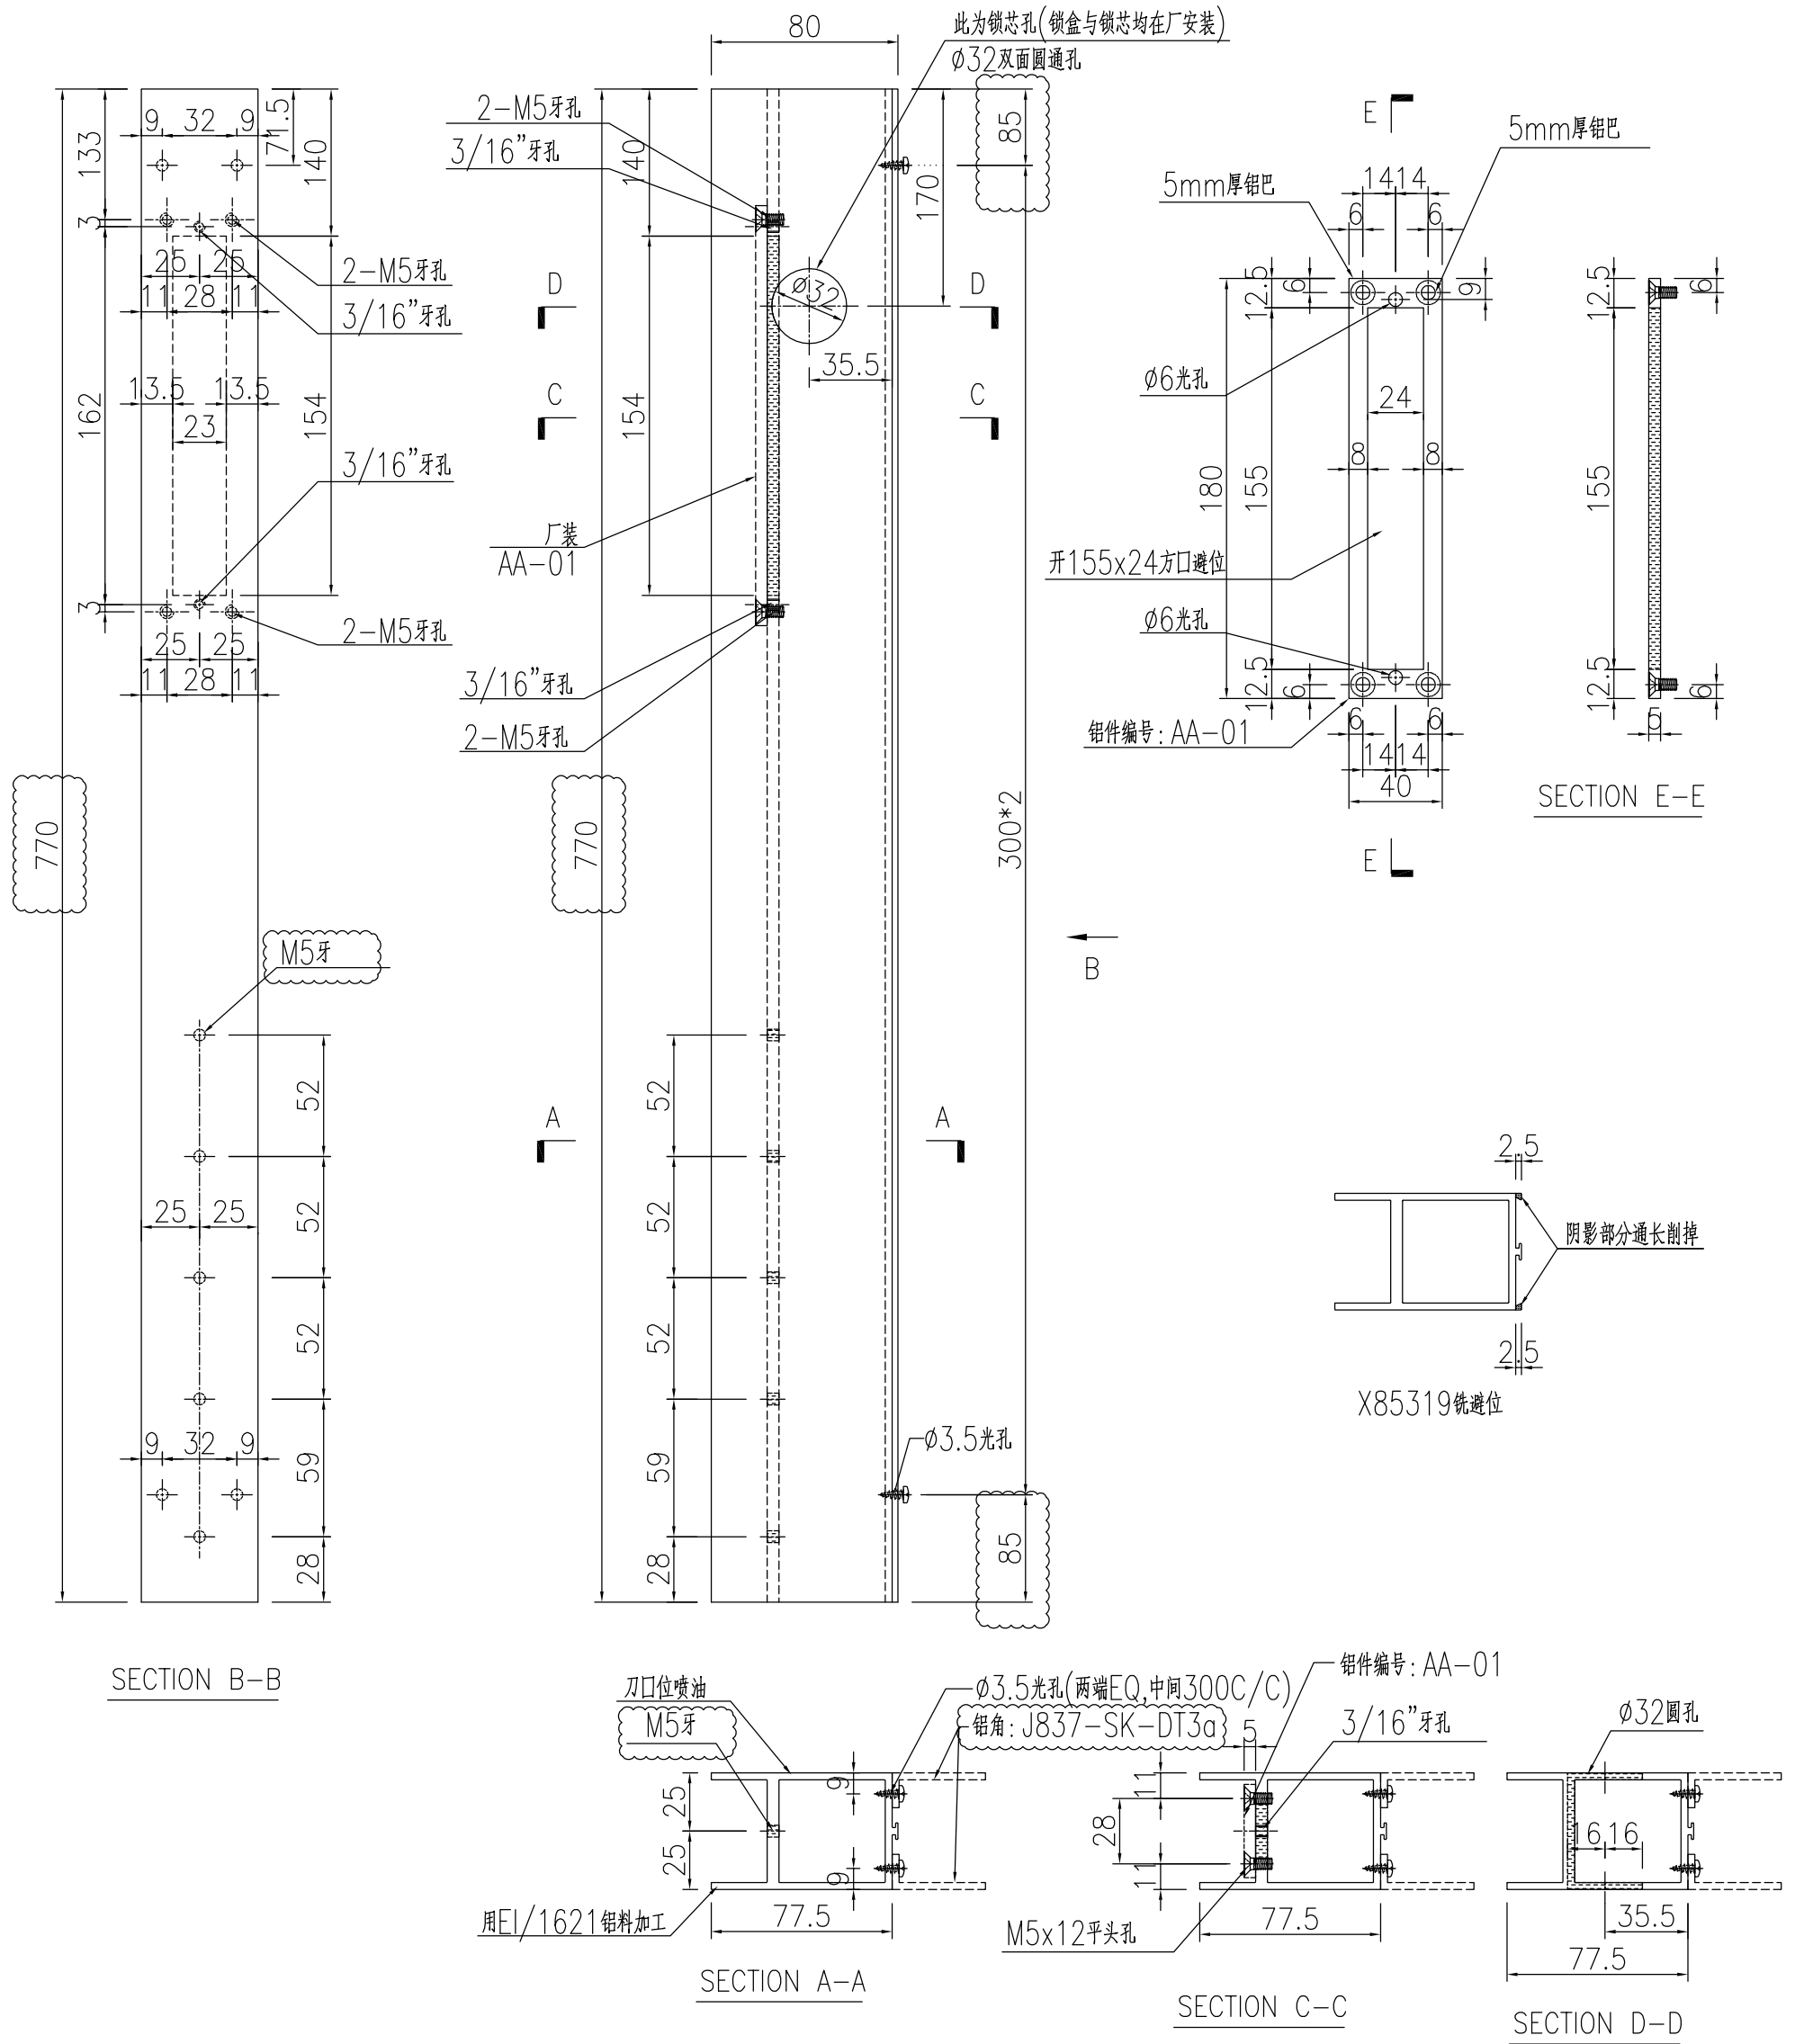


名稱	地臺門玉底加工圖	制圖	黃漢卿	2020.6.9	修改	A	
材料	X85319	復核	王禮秋	2020.6.9	日期	2020.8.26	
顏色	EC-DG-S332054香檳金	批准			圖號	837-SK-DT1a	

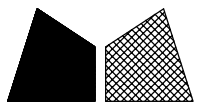




工程號	觀塘	地盤	觀塘
-----	----	----	----

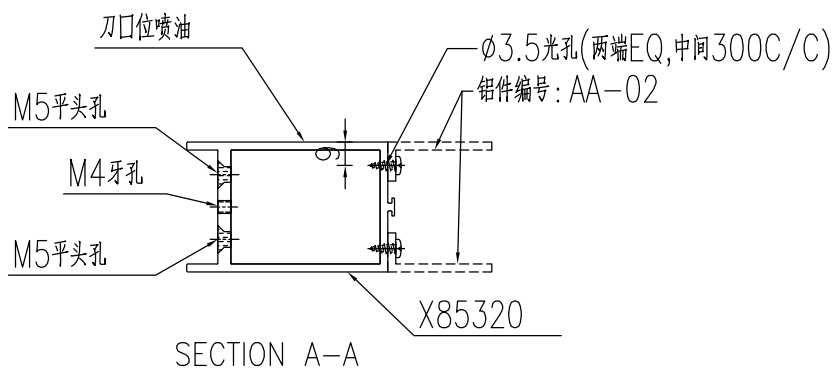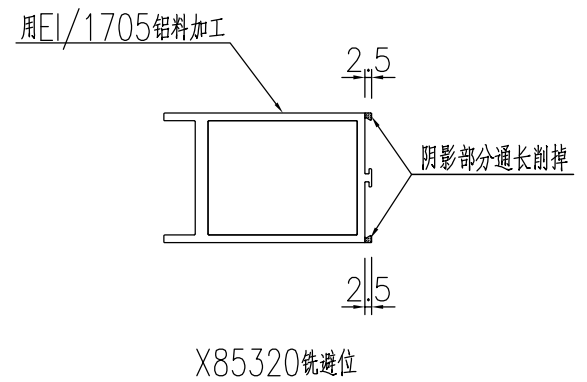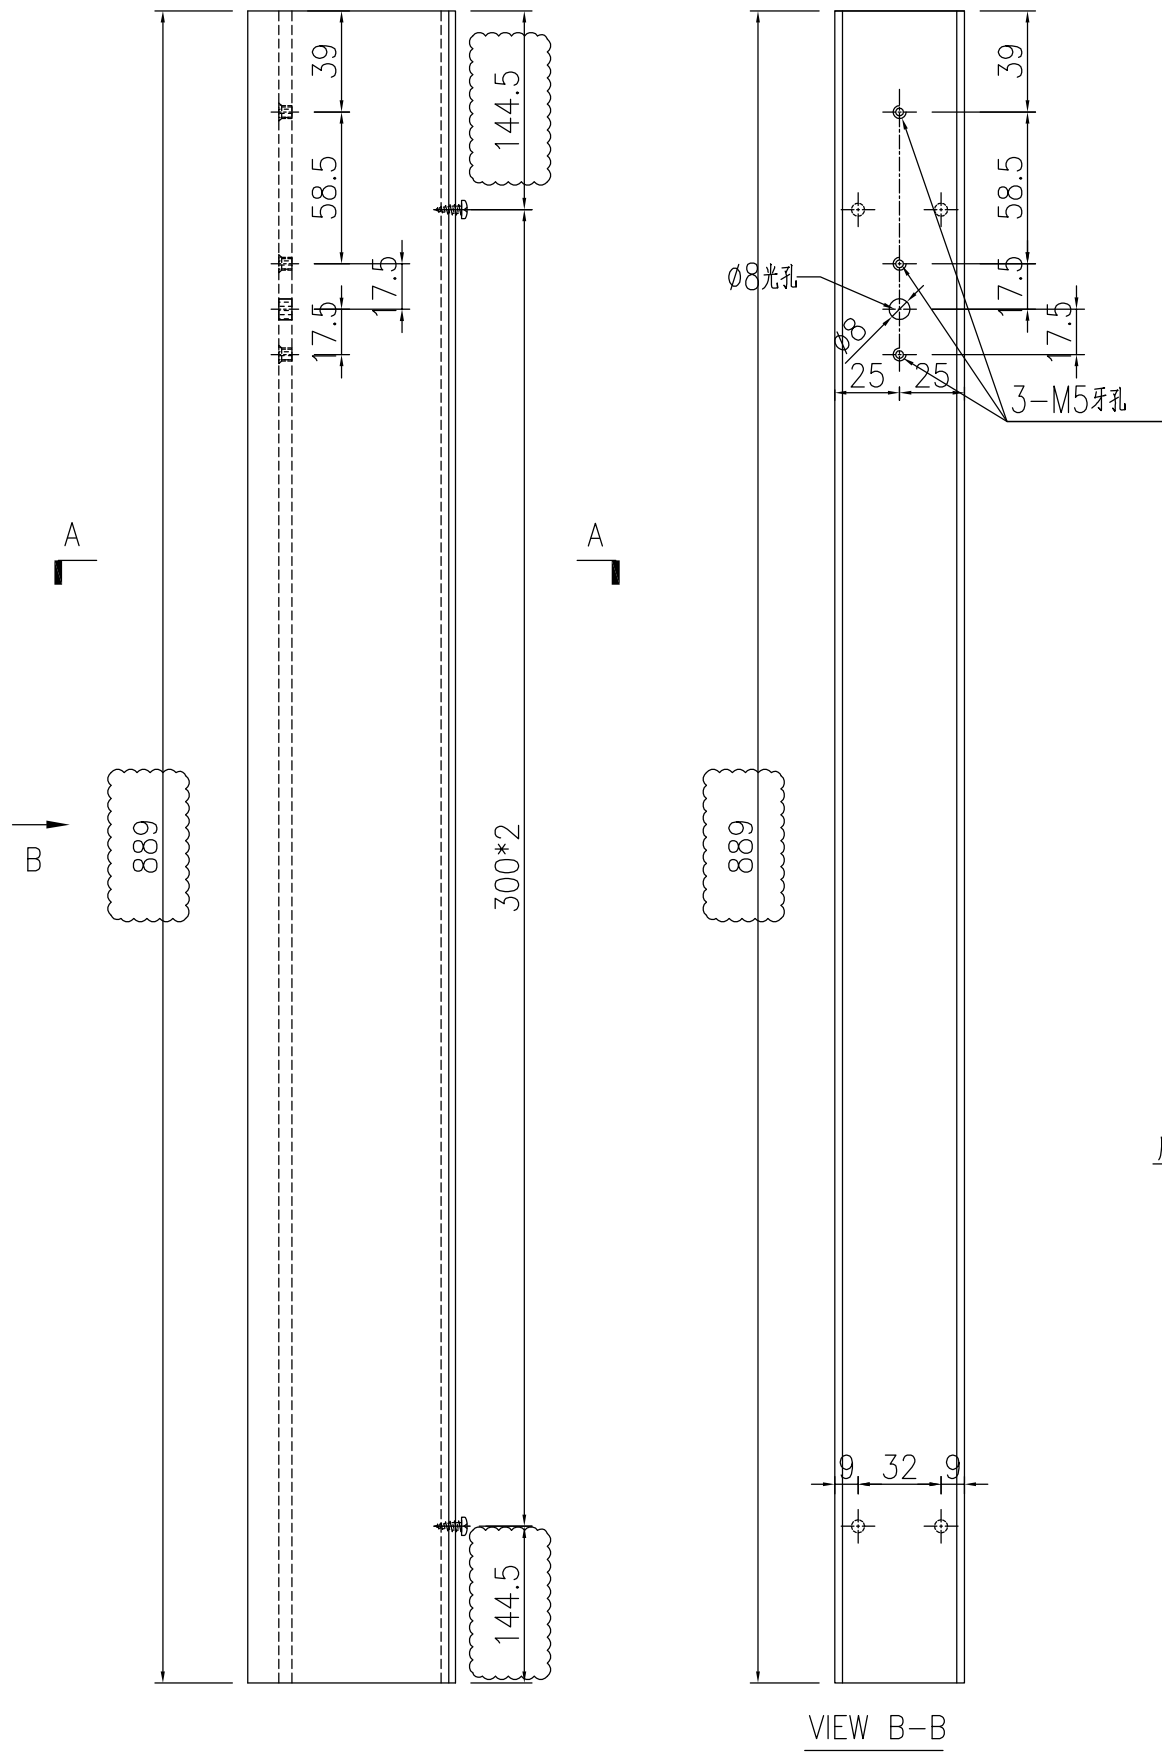


名稱	地臺門玉頂加工圖	制圖	黃漢卿	2020.6.9	修改	A	
材料	X85320	復核	王禮秋	2020.6.9	日期	2020.8.26	
顏色	EC-DG-S332054香檳金	批准			圖號	837-SK-DT2	

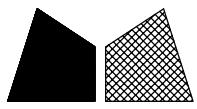

工程號	觀塘	地盤	觀塘
-----	----	----	----

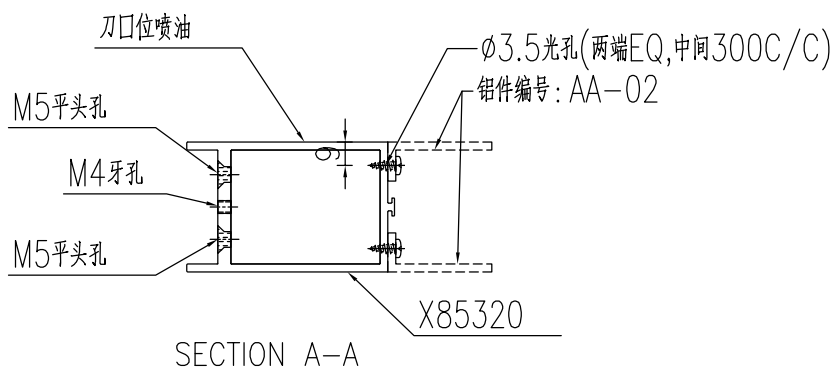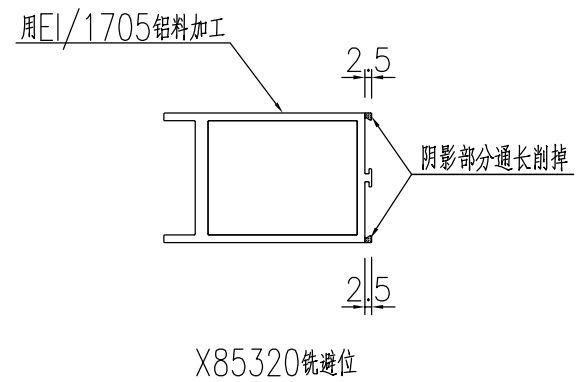
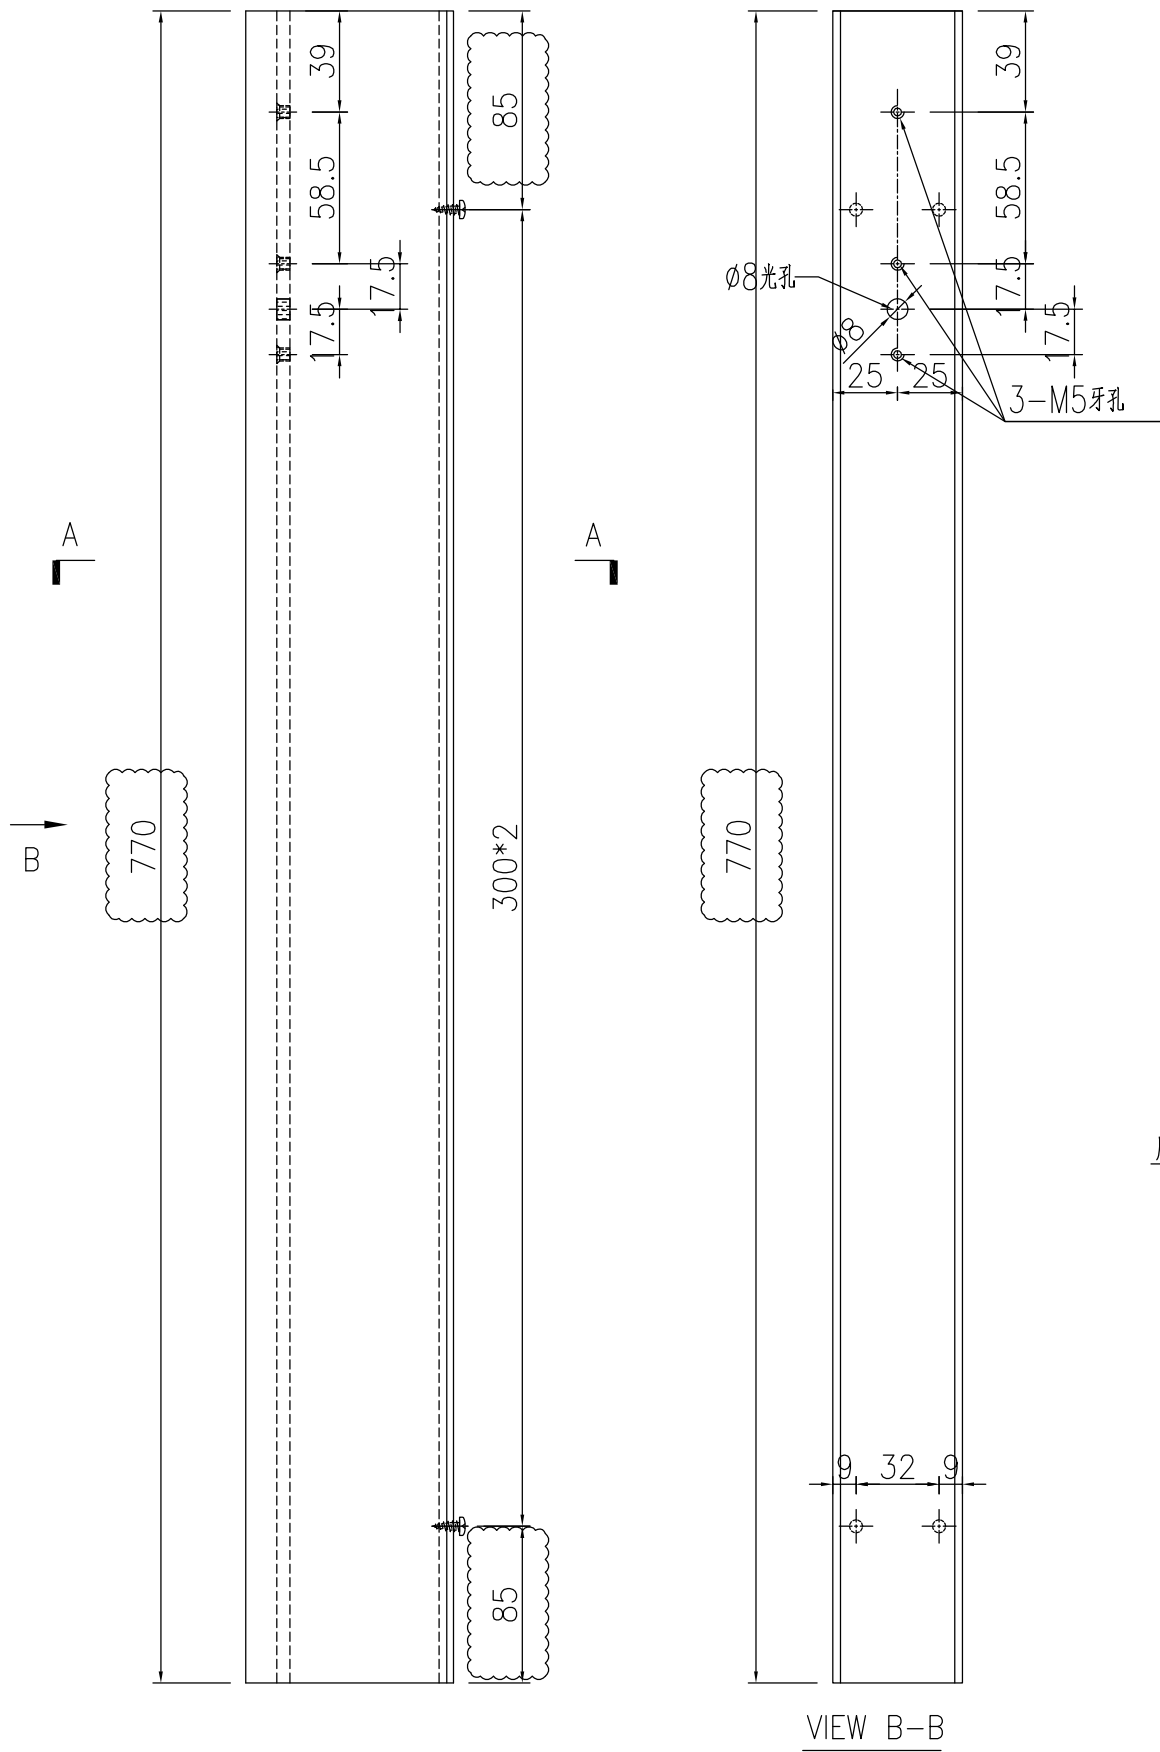


名稱	地臺門玉頂加工圖	制圖	黃漢卿	2020.6.9	修改	A	
材料	X85320	復核	王禮秋	2020.6.9	日期	2020.8.26	
顏色	EC-DG-S332054香檳金	批准			圖號	837-SK-DT2a	

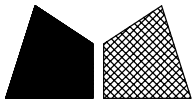


加工数量: 8支

工程號	觀塘	地盤	觀塘
-----	----	----	----

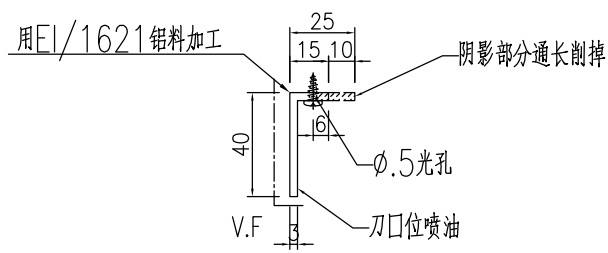
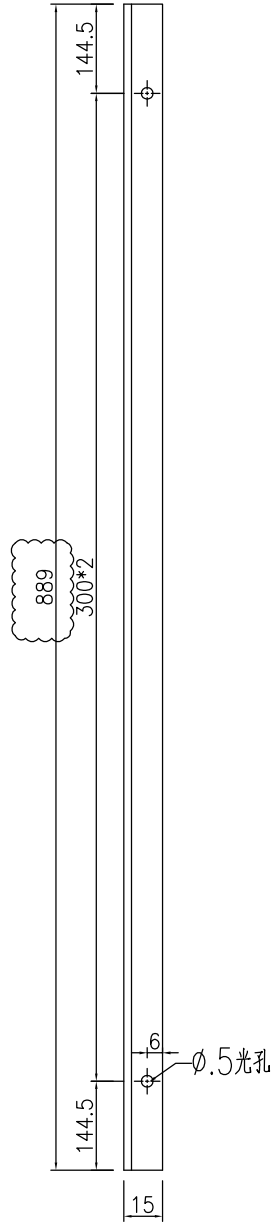


名稱	鋁角加工圖	制圖	黃漢卿	2020.6.9	修改	A		
材料	40x25x3mm鋁角	復核	王禮秋	2020.6.9	日期	2020.8.26		
顏色	EC-DG-S332054香檳金	批准			圖號	J837-SK-DT3		

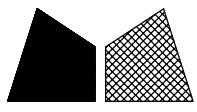

加工数量: 8支

工程號	觀塘	地盤	觀塘
-----	----	----	----

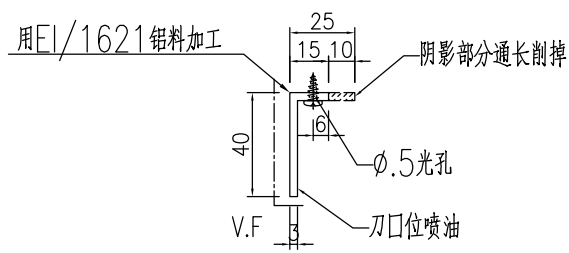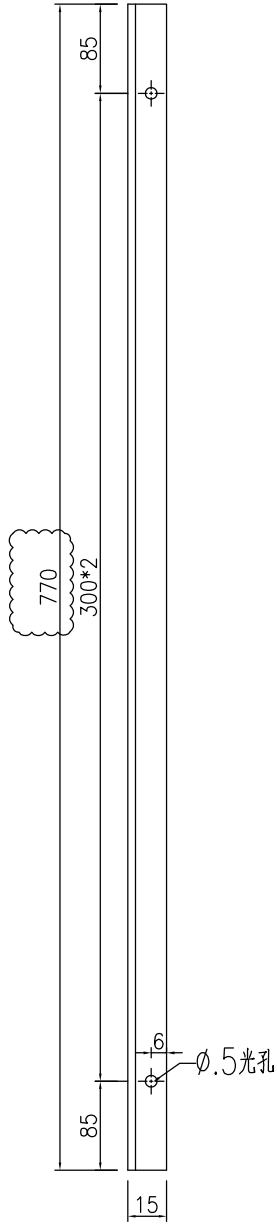

名稱	鋁角加工圖	制圖	黃漢卿	2020.6.9	修改	A		
材料	40x25x3mm鋁角	復核	王禮秋	2020.6.9	日期	2020.8.26		
顏色	EC-DG-S332054香檳金	批准			圖號	J837-SK-DT3a		