



工程指示 / 要求簡箋 (E.I.)

工程指示編號: EI / 2009

修改版次: B

工程編號: J837 平台

工程名稱: 觀塘 裕民坊平台

工程項目: 地盤用鋁料加工圖 (WINDOW WALL 位置)

收件人: 生統

發件人: Leong Hin Wai

日期: 24/6-2020

要求提供 / 確認 事項:

() 初步鋁料 B.M.

() 加工拆圖, 然後生產

() 尺寸表

() 正式鋁料 B.M.

() 技術上資料 / 指示

() 報價

() 配件 B.M.

() 樣辦或貨品說明書

() 分判合約

() 其他: _____

內容:

修改圖紙

請在 7/7 前完成上列要求。

附有關圖紙 / 文件:

以上項目為:

原合約工程包

原合約工程加 / 減賬

新工程報價

原因: - _____

分發東莞各部門:

() 生產技術總監 連附件 () 技術部 連附件

() 生產部

連附件 () 機械設計部 連附件

() 採購部 連附件 () 生產統籌部 連附件

() 質檢部 連附件 () 會計部 連附件

() 報關組

連附件 () 其他 _____ 連附件

分發香港各部門:

() 行政部 連附件 () 會計部 連附件 () 統籌部 連附件

() 工程地盤科文 連附件 () 丙哥

() 採購部 連附件 () QS 部 連附件 () 維修部 連附件 () 其他 _____ 連附件

傳遞編號:

HR 1244

發件人簽署:

項目經理簽署:

837-5F GLASS WALL 項目廠用配件申請單

序號	配件名稱	顏色	數量	單位	備注
1	M8x15圓頭機絲	A4-70	280	粒	固定鋁角于主橫
2	M6x25圓頭機絲	A4-70	350	粒	固定鋁角于主橫上
3	M5x20平頭機絲	A4-70	186	粒	自動感應門組框
4	M5x10平頭機絲	A4-70	70	粒	彎弧料駁接
5	#9x25mm長圓頭鋼牙	A4-70	200	粒	修單元副框
6	8.5x8mm厚双面貼	黑色	85	米	單元件橫向
7	9.5x8mm厚双面貼	黑色	600	米	單元件企向
8	5.5x8mm厚双面貼	黑色	25	米	彎弧單元件橫向
9	J837-G1 (九字料膠条)	黑色	685	米	九字料膠条
10	結構膠	黑色	1.0	組	玻璃單元件
11	防水膠	黑色	8	支	笋口膠
12	靜電膠紙	透明	2	卷	
13	皺紋膠紙	灰黃色	2	卷	
14	四寸保護膠紙	白色	60	卷	
15	三寸保護膠紙	白色	45	卷	
16	二寸保護膠紙	白色	30	卷	
17	一寸保護膠紙	白色	25	卷	
18	地彈門配件		1	套	合配套螺絲

鋁材開料總表

工程號碼: J-837 工程名稱: 5F GLASS WALL

序號	鋁料編號	名稱	表面處理		開料長度	實用長料總數量		浪費率(%)
			顏色	層厚		支數	長度	
1	X85633-	主企料	白色		4100	99	405900	8.30
2	X85635-	主企副框	白色		4100	99	405900	8.30
3	80x25x3mm	鋁通	白色		4100	63	258300	10.76
A版次 →	4	X85612-	企副框	白色	3800	148	562400	4.61
A版次 →	5	X85615-	橫副框	白色	6000	13	78000	6.84
	6	X85614-	壓碼	MILL	6000	5	30000	10.37
	7	X85261-	後蓋底托	MILL	6000	99	594000	38.09
A版次 →	8	50x50x3mm	鋁角	MILL	6000	17	102000	3.94
	10	35x35x5mm	鋁角	MILL	6000	3	18000	15.67
	11	20x20x3mm	鋁角	MILL	4100	2	8200	9.41
	12	50x35x5mm	鋁角	MILL	5800	1	5800	73.01
A版次 →	13	X85611-	頂橫料	白色	6000	16	96000	5.58
	14	X85615-	彎弧九字料	白色	1500	16	24000	14.43
	15	X848840-	玉光企	白色	5800	15	87000	10.42
	16	X848820-	玻璃線	白色	5800	22	127600	22.96
	17	X85319-	地彈玉底	白色	5800	1	5800	83.03
	18	X85320-	地彈玉頂	白色	5800	1	5800	83.03
	19	40x15x3mm	鋁角	白色	5800	1	5800	33.17
	20	24x8mm厚	鋁巴	MILL	5800	1	5800	91.41

送至: _____

由: _____

日期: _____

簡短說明: _____

共1頁 第1頁

打印日期: 2020-6-24 打印時間: 10:06

工程號碼: J-837, 工程名稱: 5F GLASS WALL
 開料長度: 3800, 總長料支數: 148, 總開料支數: 180
 鋸片厚度(mm): 4, 料頭尾總切除(mm): 20, 浪費率(%): 4.61

鋁材開料清單 X85612-企副框

鋁料 長度	窗號	編號(用料狀況)	實用長度(長料開數)	需要 支數	開料 支數	長料 支數	餘料 支數	編號(剩餘長度)
3800	J837-5GW-V1, J837-5GW-V4	1-116	→ 3602.5	116	116	116	0	1-116@(173.5)x116
3800	J837-5GW-V3	117-148	2492.5	32	32	32	0	117-148@(1283.5)x32
3800	J837-5GW-V2, J837-5GW-V2R	(餘料)117-148	→ 1098.0	32	32	0	32	117-148@(181.5)x32

鋁材開料清單 X85615-橫副框

鋸片厚度(mm):4, 料頭尾總切除(mm):20, 浪費率(%):6.84

鋁料 長度	窗號	編號(用料狀況)	實用長度(長料開數)	需要 支數	開料 支數	長料 支數	餘料 支數	編號(剩餘長度)
6000	J837-JZ-T19	1	2058.0	1	1	1	0	1@(3918)x1
6000	J837-JZ-T20	(餘料)1	2054.0	3	1	0	1	1@(1860)x1
6000	J837-JZ-T20	2	2054.0		2	1	0	2@(1864)x1
6000	J837-JZ-T21	3	→ 1996.5	1	1	1	0	3@(3979.5)x1
6000	J837-JZ-T34	(餘料)3	1981.0	4	2	0	1	3@(9.5)x1
6000	J837-JZ-T34	4	1981.0		2	1	0	4@(2010)x1
6000	J837-JZ-T23	(餘料)4	1976.5	1	1	0	1	4@(29.5)x1
6000	J837-JZ-T35	(餘料)5	1960.5	2	1	0	1	5@(2051)x1
6000	J837-JZ-T33	5	→ 1960.5		1	1	0	5@(4015.5)x1
6000	J837-JZ-T22	(餘料)5	1939.5	1	1	0	1	5@(107.5)x1
6000	J837-JZ-T27	6	1936.5	1	1	1	0	6@(4039.5)x1
6000	J837-JZ-T25	(餘料)6	1908.0	4	2	0	1	6@(215.5)x1
6000	J837-JZ-T25	7	1908.0		2	1	0	7@(2156)x1
6000	J837-JZ-T24	(餘料)7	→ 1887.5	1	1	0	1	7@(264.5)x1
6000	J837-JZ-T28	(餘料)1	1855.0	1	1	0	1	1@(1)x1
6000	J837-JZ-T36	(餘料)2	→ 1848.5	1	1	0	1	2@(11.5)x1
6000	J837-JZ-T10	8	1489.0	1	1	1	0	8@(4487)x1
6000	J837-JZ-T12	(餘料)8	1412.5	1	1	0	1	8@(3070.5)x1
6000	J837-JZ-T29	(餘料)8	1326.0	1	1	0	1	8@(1740.5)x1
6000	J837-JZ-T30	(餘料)8	→ 1306.5	1	1	0	1	8@(430)x1
6000	J837-JZ-T5	9	1292.0	2	2	1	0	9@(3388)x1
6000	J837-JZ-T6	(餘料)9	1268.0	1	1	0	1	9@(2116)x1
6000	J837-JZ-T7	(餘料)9	1230.0	1	1	0	1	9@(882)x1
6000	J837-JZ-T8	10	1107.0	2	2	1	0	10@(3758)x1
6000	J837-JZ-T17	(餘料)10	951.0	1	1	0	1	10@(2803)x1
6000	J837-JZ-T13	(餘料)10	938.5	1	1	0	1	10@(1860.5)x1
6000	J837-JZ-T18	(餘料)10	932.0	1	1	0	1	10@(924.5)x1
6000	J837-JZ-T16	(餘料)10	883.5	1	1	0	1	10@(37)x1
6000	J837-JZ-T11	11	883.0	1	1	1	0	11@(5093)x1
6000	J837-JZ-T32	(餘料)9	→ 827.5	1	1	0	1	9@(50.5)x1
6000	J837-JZ-T9	(餘料)11	778.0	1	1	0	1	11@(4311)x1
6000	J837-JZ-T14	(餘料)11	→ 734.5	1	1	0	1	11@(3572.5)x1
6000	J837-JZ-T31	(餘料)11	713.5	1	1	0	1	11@(2855)x1
6000	J837-JZ-T3	(餘料)11	625.0	12	4	0	1	11@(339)x1
6000	J837-JZ-T3	12	625.0		8	1	0	12@(948)x1
6000	J837-JZ-T4	(餘料)12	604.0	4	1	0	1	12@(340)x1
6000	J837-JZ-T4	13	604.0		3	1	0	13@(4156)x1
6000	J837-JZ-T15	(餘料)13	479.5	1	1	0	1	13@(3672.5)x1
6000	J837-JZ-T26	(餘料)6	167.5	1	1	0	1	6@(44)x1

鋁料 長度	窗號	編號(用料狀況)	實用長度(長料開數)	需要 支數	開料 支數	長料 支數	餘料 支數	編號(剩餘長度)
6000	J837-PT-ZH36	1-2	2078.0	3	3	2	0	1@(1816)x1 2@(3898)x1
6000	J840-PT-ZH17	(餘料)2	2075.0	1	1	0	1	2@(1819)x1
6000	J837-PT-ZH18	3-4	2067.0	3	3	2	0	3@(1838)x1 4@(3909)x1
6000	J837-PT-ZH19	(餘料)4	2066.0	1	1	0	1	4@(1839)x1
6000	J841-PT-ZH21	5	2009.5	1	1	1	0	5@(3966.5)x1
6000	J837-PT-ZH20	(餘料)5	2009.0	1	1	0	1	5@(1953.5)x1
6000	J837-PT-ZH32	6-7	1994.0	4	4	2	0	6-7@(1984)x2
6000	J845-PT-ZH31	8	1993.5	1	1	1	0	8@(3982.5)x1
6000	J846-PT-ZH33	(餘料)8	1993.0	1	1	0	1	8@(1985.5)x1
6000	J837-PT-ZH23	(餘料)5-8	1921.0	4	4	0	4	5@(28.5)x1 6-7@(59)x2 8@(60.5)x1
6000	J843-PT-ZH22	9	1920.5	1	1	1	0	9@(4055.5)x1
6000	J847-PT-ZH34	(餘料)9	1881.0	1	1	0	1	9@(2170.5)x1
6000	J837-PT-ZH35	(餘料)9	1878.0	8	1	0	1	9@(288.5)x1
6000	J837-PT-ZH35	10-12	1878.0		7	3	0	10-11@(334)x2 12@(4098)x1
6000	J837-PT-ZH26	(餘料)12	1868.0	1	1	0	1	12@(2226)x1
6000	J837-PT-ZH8	(餘料)1	1502.0	1	1	0	1	1@(310)x1
6000	J837-PT-ZH10	(餘料)2	1425.5	1	1	0	1	2@(389.5)x1
6000	J846-PT-ZH28	(餘料)3	1339.5	1	1	0	1	3@(494.5)x1
6000	J845-PT-ZH27	(餘料)4	1339.0	1	1	0	1	4@(496)x1
6000	J837-PT-ZH1	(餘料)12	1305.0	2	1	0	1	12@(917)x1
6000	J837-PT-ZH1	13	1305.0		1	1	0	13@(4671)x1
6000	J837-PT-ZH3	(餘料)13	1281.0	1	1	0	1	13@(3386)x1
6000	J837-PT-ZH37	(餘料)13	1278.0	1	1	0	1	13@(2104)x1
6000	J837-PT-ZH4	(餘料)13	1243.0	1	1	0	1	13@(857)x1
6000	J837-PT-ZH6	14	1120.0	2	2	1	0	14@(3732)x1
6000	J838-PT-ZH25	(餘料)14	1106.0	1	1	0	1	14@(2622)x1
6000	J837-PT-ZH14a	(餘料)14	1048.0	1	1	0	1	14@(1570)x1
6000	J837-PT-ZH15	(餘料)14	964.0	1	1	0	1	14@(602)x1
6000	J837-PT-ZH11	15	951.5	1	1	1	0	15@(5024.5)x1
6000	J839-PT-ZH16	(餘料)15	949.0	1	1	0	1	15@(4071.5)x1
6000	J837-PT-ZH9	(餘料)12	896.5	1	1	0	1	12@(16.5)x1
6000	J837-PT-ZH14	(餘料)15	896.0	1	1	0	1	15@(3171.5)x1
6000	J844-PT-ZH30	(餘料)15	860.5	1	1	0	1	15@(2307)x1
6000	J837-PT-ZH7	(餘料)13	791.0	1	1	0	1	13@(62)x1
6000	J837-PT-ZH12	(餘料)15	747.5	1	1	0	1	15@(1555.5)x1
6000	J847-PT-ZH29	(餘料)15	746.5	1	1	0	1	15@(805)x1
6000	J837-PT-ZH2	(餘料)15	638.0	12	1	0	1	15@(163)x1
6000	J837-PT-ZH2	16-17	638.0		11	2	0	16@(202)x1 17@(4696)x1
6000	J837-PT-ZH5	(餘料)17	617.0	4	4	0	1	17@(2212)x1
6000	J837-PT-ZH13	(餘料)14	492.5	1	1	0	1	14@(105.5)x1
6000	J837-PT-ZH24	(餘料)1	181.5	1	1	0	1	1@(124.5)x1
6000	837-GY-A1	(餘料)1-4	28.0	44	44	0	4	1@(28.5)x1 2@(5.5)x1 3@(14.5)x1 4@(48)x1

鋁材開料清單 X85611-頂橫料

鋁料 長度	窗號	編號(用料狀況)	實用長度(長料開數)	需要 支數	開料 支數	長料 支數	餘料 支數	編號(剩餘長度)
6000	J840-LT-ZH17	1	2039.5	1	1	1	0	1@(3936.5)x1
6000	J837-LT-ZH36	(餘料)1	1999.0	3	1	0	1	1@(1933.5)x1
6000	J837-LT-ZH36	2	1999.0		2	1	0	2@(1974)x1
6000	J837-LT-ZH18	3	1988.0	3	3	1	0	3@(4)x1
6000	J837-LT-ZH19	(餘料)2	1931.0	1	1	0	1	2@(39)x1
6000	J837-LT-ZH32	(餘料)1	1915.0	4	1	0	1	1@(14.5)x1
6000	J837-LT-ZH32	4	1915.0		3	1	0	4@(223)x1
6000	J841-LT-ZH21	5	1911.0	1	1	1	0	5@(4065)x1
6000	J845-LT-ZH31	(餘料)5	1888.5	1	1	0	1	5@(2172.5)x1
6000	J837-LT-ZH20	(餘料)5	1874.0	1	1	0	1	5@(294.5)x1
6000	J846-LT-ZH33	6	1869.0	1	1	1	0	6@(4107)x1
6000	J837-LT-ZH23	(餘料)6	1842.0	4	2	0	1	6@(415)x1
6000	J837-LT-ZH23	7	1842.0		2	1	0	7@(2288)x1
6000	J843-LT-ZH22	(餘料)7	1822.0	1	1	0	1	7@(462)x1
6000	J837-LT-ZH35	8-10	1799.0	8	8	3	0	8-9@(571)x2 10@(2374)x1
6000	J837-LT-ZH26	(餘料)10	1789.0	1	1	0	1	10@(581)x1
6000	J847-LT-ZH34	11	1757.0	1	1	1	0	11@(4219)x1
6000	J837-LT-ZH8	(餘料)11	1423.0	1	1	0	1	11@(2792)x1
6000	J837-LT-ZH10	(餘料)11	1346.5	1	1	0	1	11@(1441.5)x1
6000	J847-LT-ZH27	(餘料)11	1260.0	1	1	0	1	11@(177.5)x1
6000	J847-LT-ZH28	12	1241.0	1	1	1	0	12@(4735)x1
6000	J837-LT-ZH1	(餘料)12	1226.0	2	2	0	1	12@(2275)x1
6000	J837-LT-ZH3	(餘料)12	1202.0	1	1	0	1	12@(1069)x1
6000	J837-LT-ZH37	13	1199.0	1	1	1	0	13@(4777)x1
6000	J837-LT-ZH4	(餘料)13	1164.0	1	1	0	1	13@(3609)x1
6000	J837-LT-ZH6	(餘料)12-13	1041.0	2	2	0	2	12@(24)x1 13@(2564)x1
6000	J838-LT-ZH25	(餘料)13	971.0	1	1	0	1	13@(1589)x1
6000	J837-LT-ZH14a	(餘料)13	969.0	1	1	0	1	13@(616)x1
6000	J839-LT-ZH16	14	913.5	1	1	1	0	14@(5062.5)x1
6000	J837-LT-ZH15	(餘料)14	885.0	1	1	0	1	14@(4173.5)x1
6000	J837-LT-ZH11	(餘料)14	872.5	1	1	0	1	14@(3297)x1
6000	J837-LT-ZH9	(餘料)14	817.5	1	1	0	1	14@(2475.5)x1
6000	J837-LT-ZH14	(餘料)14	817.0	1	1	0	1	14@(1654.5)x1
6000	J844-LT-ZH30	(餘料)14	755.5	1	1	0	1	14@(895)x1
6000	J837-LT-ZH7	(餘料)14	712.0	1	1	0	1	14@(179)x1
6000	J837-LT-ZH12	15	668.5	1	1	1	0	15@(5307.5)x1
6000	J847-LT-ZH29	(餘料)15	648.0	1	1	0	1	15@(4655.5)x1
6000	J837-LT-ZH2	(餘料)8-10, 13, 15	559.0	12	12	0	5	8-9@(8)x2 10@(18)x1 13@(53)x1 15@(151.5)x1
6000	J837-LT-ZH5	16	538.0	4	4	1	0	16@(3812)x1
6000	J837-LT-ZH13	(餘料)7	413.5	1	1	0	1	7@(44.5)x1
6000	J837-LT-ZH24	(餘料)4	102.0	1	1	0	1	4@(117)x1

圖則登記表
DRAWING REGISTER

圖則登記表 DRAWING REGISTER		接收日期 Receiving Date (適用於客戶圖則)									
工程名稱 Project Title: 觀塘平臺(GW)	年										
工程編號 Project No: J-837	月										
分發予 Distributed To	日										
	年	20	20								
	月	5	6								
	日	20	24								
圖則編號 Drg. No.	圖則名稱 Drawing Title	修訂編號 Revision No.									
J837-GW-WG1	鋁型材加工圖	-	-								
J837-GW-WG2	鋁型材加工圖	-	-								
J837-GW-WG3	鋁型材加工圖	-	-								
J837-GW-WG4	鋁型材加工圖	-	-								
J837-GW-DZ1	鋁型材加工圖	-	-								
J837-GW-KG1	鋁型材加工圖	-	-								
J837-GW-KG2	鋁型材加工圖	-	-								
J837-GW-ZS1	鋁型材加工圖	-	-								
J837-GW-AL01	鋁型材加工圖	-	-								
J837-GW-AL03	鋁型材加工圖	-	-								
J837-GW-AL03a	鋁型材加工圖	-	-								
J837-GW-AL04	鋁型材加工圖	-	-								
J837-GW-AL05	鋁型材加工圖	-	-								
J837-GW-AL07	鋁型材加工圖	-	-								
J837-SK-LJ1	鋁型材加工圖	-	-								
J837-LT-ZH1	鋁型材加工圖	-	A								
J837-LT-ZH16	鋁型材加工圖	-	-								
J837-LT-ZH17	鋁型材加工圖	-	-								
J837-LT-ZH19	鋁型材加工圖	-	-								
J837-LT-ZH20	鋁型材加工圖	-	-								
J837-LT-ZH21	鋁型材加工圖	-	-								
J837-LT-ZH22	鋁型材加工圖	-	-								
J837-LT-ZH24	鋁型材加工圖	-	-								
J837-LT-ZH25	鋁型材加工圖	-	-								
J837-LT-ZH28	鋁型材加工圖	-	A								
J837-LT-ZH29	鋁型材加工圖	-	A								

圖則登記表
DRAWING REGISTER

工程名稱 Project Title: 觀塘平臺(GW)		接收日期 Receiving Date (適用於客戶圖則)									
工程編號 Project No: J-837		年									
分發予 Distributed To		月									
		日									
		發出日期 Issued Date									
		年	20	20							
		月	5	6							
		日	20	24							
圖則編號 Drg. No.	圖則名稱 Drawing Title	修訂編號 Revision No.									
J837-5GW-Z22	單元件組裝圖	-	A								
J837-5GW-Z23	單元件組裝圖	-	A								
J837-5GW-Z24	單元件組裝圖	-	-								
J837-5GW-V1	鋁型材加工圖	-	A								
J837-5GW-V2	鋁型材加工圖	-	A								
J837-5GW-V3	鋁型材加工圖	-	A								
J837-5GW-V4	鋁型材加工圖	-	A								
J837-5GW-V4	鋁型材加工圖		新增								
J837-JZ-T1	鋁型材加工圖	-	A								
J837-JZ-T3	鋁型材加工圖	-	A								
J837-5GW-M1	地彈門組裝圖	-	-								
J837-DT-DH1	鋁型材加工圖	-	A								
J837-DT-DH2	鋁型材加工圖	-	-								
J837-DT-DH3	鋁型材加工圖	-	A								
J836-LB2	鋁型材加工圖	-	-								
J837-5GW-M2	感應門組裝圖	-	-								
J837-5GW-M3	感應門組裝圖	-	-								
837-GY-H1	鋁型材加工圖	-	-								
837-GY-H1a	鋁型材加工圖	-	-								
837-GY-H2	鋁型材加工圖	-	-								
837-GY-H2a	鋁型材加工圖	-	-								
837-GY-V1	鋁型材加工圖	-	-								
837-GY-B1	鋁型材加工圖	-	-								
837-GY-A1	鋁型材加工圖	-	-								
J837-5FGW-WZ01	安裝位置圖	-	-								
J837-5FGW-WZ02	安裝位置圖	-	-								

圖則登記表
DRAWING REGISTER

接收日期 Receiving Date (適用於客戶圖則)	
工程名稱 Project Title: 觀塘平臺(GW)	年
工程編號 Project No: J-837	月
分發予 Distributed To	日
發出日期 Issued Date	
年	20 20
月	5 6
日	20 24
圖則編號 Drg. No.	修訂編號 Revision No.
圖則名稱 Drawing Title	-
J837-5FGW-WZ03	-
J837-5FGW-WZ04	-
J837-5FGW-WZ05	-
J837-5FGW-WZ06	-
J837-5FGW-WZ07	-
J837-5FGW-WZ08	-
J837-5FGW-WZ09	-
J837-5FGW-WZ10	-






美特鋁質 有限公司
MIDI Aluminium Fabricator Ltd.

工程號 J837 地盤 觀塘平台

物料編號	數量	長度L		N		A	分格	廠用鋁角編號
J837-LT-ZH1	2	1226	150	x	7	88	1307	J837-PT-ZH1
J837-LT-ZH2	12	559	150	x	3	54.5	640	J837-PT-ZH2
J837-LT-ZH3	1	1202	150	x	7	76	1283	J837-PT-ZH3
J837-LT-ZH4	1	1164	150	x	7	57	1245	J837-PT-ZH4
J837-LT-ZH5	4	538	150	x	3	44	619	J837-PT-ZH5
J837-LT-ZH6	2	1041	150	x	6	70.5	1122	J837-PT-ZH6
J837-LT-ZH7	1	712	150	x	4	56	793	J837-PT-ZH7
J837-LT-ZH8	1	1423	150	x	9	36.5	1504	J837-PT-ZH8
J837-LT-ZH9	1	817.5	150	x	5	33.75	898.5	J837-PT-ZH9
J837-LT-ZH10	1	1346.5	150	x	8	73.25	1427.5	J837-PT-ZH10
J837-LT-ZH11	1	872.5	150	x	5	61.25	953.5	J837-PT-ZH11
J837-LT-ZH12	1	668.5	150	x	4	34.25	749.5	J837-PT-ZH12
J837-LT-ZH13	1	413.5	150	x	2	56.75	494.5	J837-PT-ZH13
J837-LT-ZH14	1	817	150	x	5	33.5	898	J837-PT-ZH14
J837-LT-ZH14a	1	969	150	x	6	34.5	1050	J837-PT-ZH14a
J837-LT-ZH15	1	885	150	x	5	67.5	966	J837-PT-ZH15
J837-LT-ZH18	3	1988	150	x	12	94	2069	J837-PT-ZH18
J837-LT-ZH23	4	1842	150	x	11	96	1923	J837-PT-ZH23
J837-LT-ZH26	1	1789	150	x	11	69.5	1870	J837-PT-ZH26
J837-LT-ZH27	1	1260	150	x	8	30	1341	J837-PT-ZH27
J837-LT-ZH32	4	1915	150	x	12	57.5	1996	J837-PT-ZH32
J837-LT-ZH35	8	1799	150	x	11	74.5	1880	J837-PT-ZH35
J837-LT-ZH36	3	1999	150	x	12	99.5	2080	J837-PT-ZH36
J837-LT-ZH37	1	1199	150	x	7	74.5	1280	J837-PT-ZH37
J837-LT-ZH38	1	1159	150	x	7	54.5	1240	J837-PT-ZH38

暫停, 无节点
暫停, 无节点

原E/2009/20

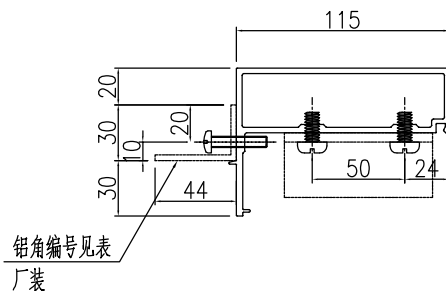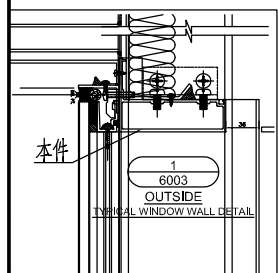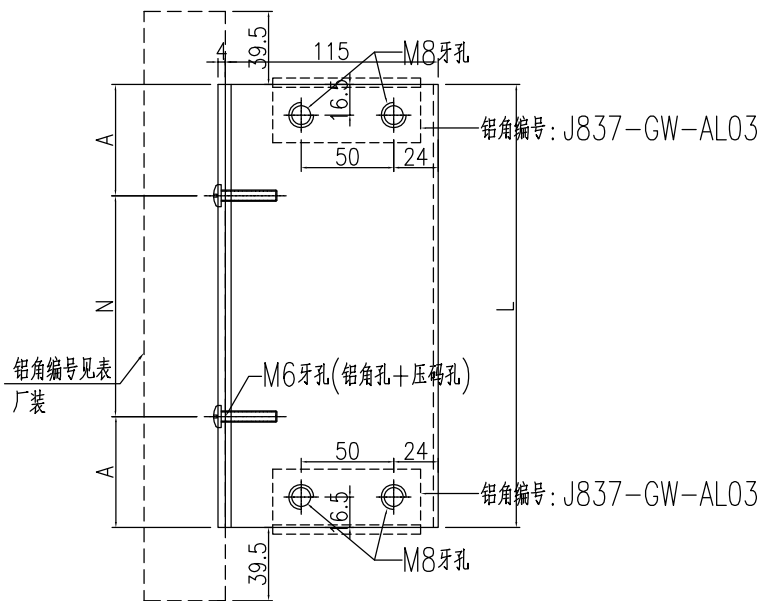

名稱	型材加工圖	制圖	黃漢卿	2020.5.19	修改	A	
材料	X85611	復核			日期	2020.6.24	
顏色	EC-DG-W333007RY 白色	批准			圖號	J837-LT-ZH1	






美特鋁質 有限公司
MIDI Aluminium Fabricator Ltd.

工程號

J837

地盤

觀塘平台

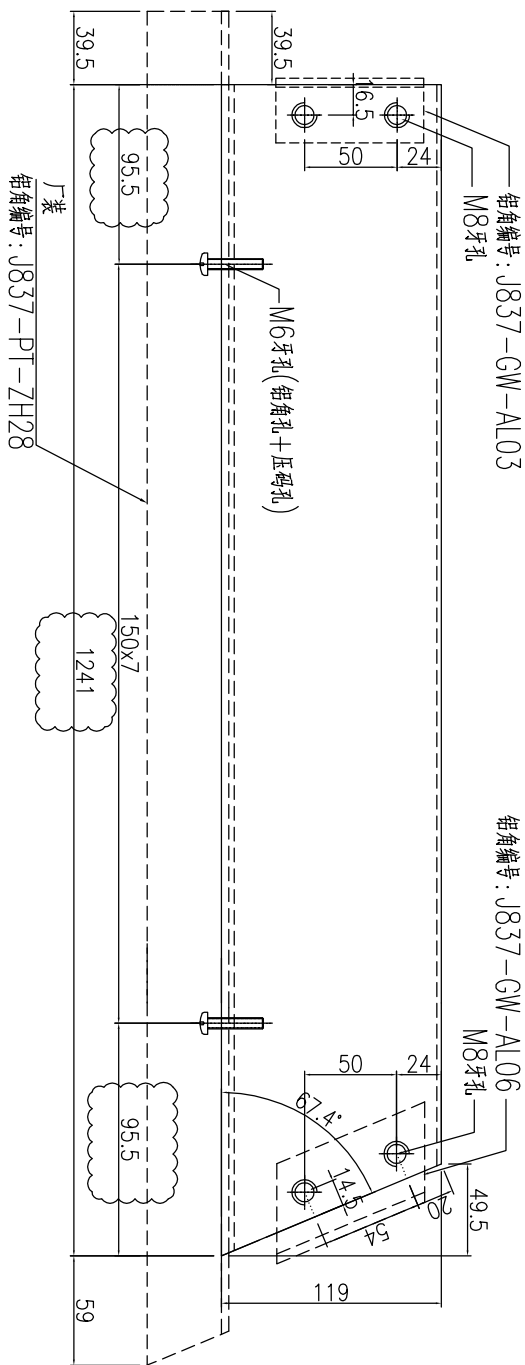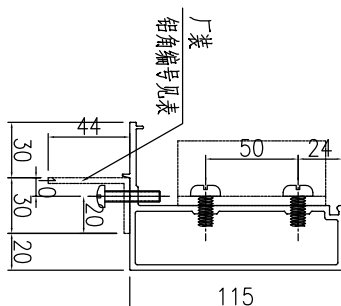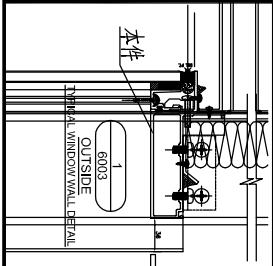

原E1/2009/20

加工数量: 1支

名稱	型材加工圖	制圖	黃漢卿	2020.5.19	修改	A	
材料	X85611	復核			日期	2020.6.24	
顏色	EC-DG-W333007RY 白色	批准			圖號	J837-LT-ZH28	






美特鋁質 有限公司
MIDI Aluminium Fabricator Ltd.

工程號

J837

地盤

觀塘平台

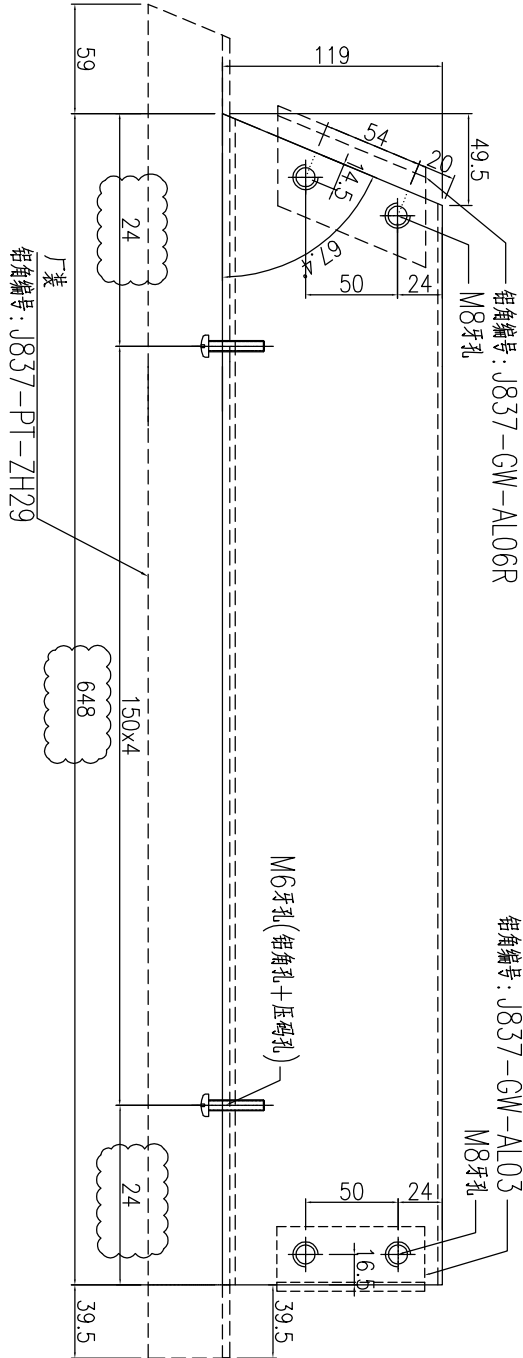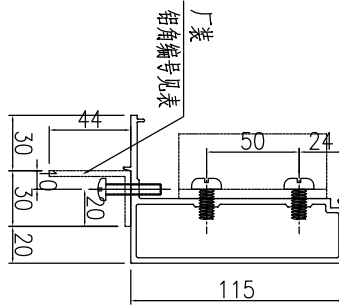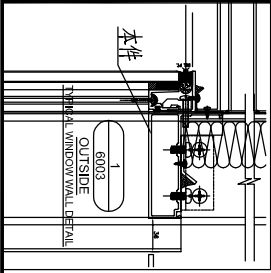


原E1/2009/20

加工数量: 1支



名稱	型材加工圖	制圖	黃漢卿	2020.5.19	修改	A	
材料	X85611	復核			日期	2020.6.24	
顏色	EC-DG-W333007RY 白色	批准			圖號	J837-LT-ZH29	



工程號 J837 地盤 觀塘平台

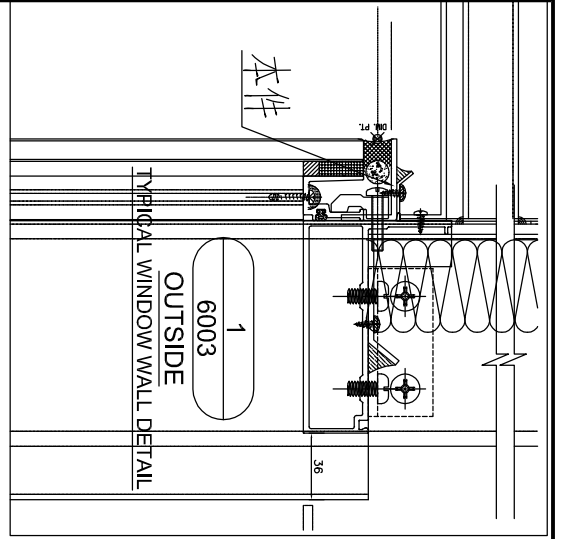

原E/2009/20

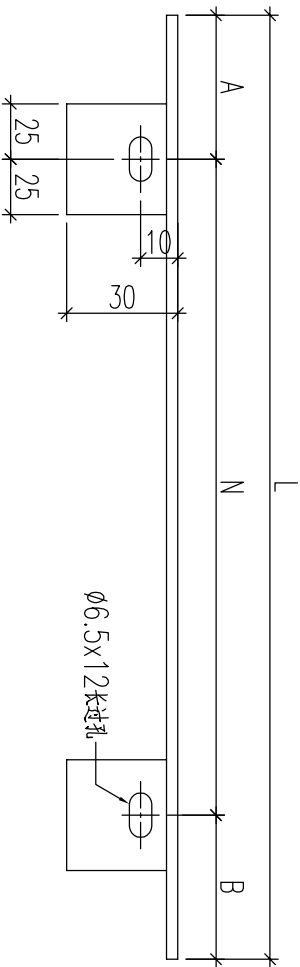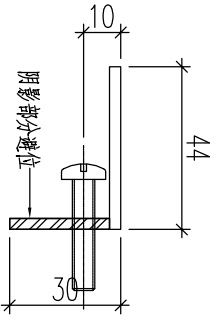

暫停, 无节点
暫停, 无节点

物料編號	數量	長度L	N	A	B	分格	使用位置
J837-PT-ZH1	2	1305	3	127.5	277.5	1307	J837-LT-ZH1
J837-PT-ZH2	12	638	1	94	244	640	J837-LT-ZH2
J837-PT-ZH3	1	1281	3	115.5	265.5	1283	J837-LT-ZH3
J837-PT-ZH4	1	1243	3	96.5	246.5	1245	J837-LT-ZH4
J837-PT-ZH5	4	617	1	83.5	233.5	619	J837-LT-ZH5
J837-PT-ZH6	2	1120	3	110	110	1122	J837-LT-ZH6
J837-PT-ZH7	1	791	2	95.5	95.5	793	J837-LT-ZH7
J837-PT-ZH8	1	1502	4	76	226	1504	J837-LT-ZH8
J837-PT-ZH9	1	896.5	2	73.25	223.25	898.5	J837-LT-ZH9
J837-PT-ZH10	1	1425.5	4	112.75	112.75	1427.5	J837-LT-ZH10
J837-PT-ZH11	1	951.5	2	100.75	250.75	953.5	J837-LT-ZH11
J837-PT-ZH12	1	747.5	2	73.75	73.75	749.5	J837-LT-ZH12
J837-PT-ZH13	1	492.5	1	96.25	96.25	494.5	J837-LT-ZH13
J837-PT-ZH14	1	896	2	73.25	222.75	898	J837-LT-ZH14
J837-PT-ZH14a	1	1048	3	74	74	1050	J837-LT-ZH14a
J837-PT-ZH15	1	964	2	107	257	966	J837-LT-ZH15
J837-PT-ZH18	3	2067	6	133.5	133.5	2069	J837-LT-ZH18
J837-PT-ZH23	4	1921	5	135.5	285.5	1923	J837-LT-ZH23
J837-PT-ZH26	1	1868	5	109	259	1870	J837-LT-ZH26
J837-PT-ZH27	1	1339	4	69.5	69.5	1341	J837-LT-ZH27
J837-PT-ZH32	4	1994	6	97	97	1996	J837-LT-ZH32
J837-PT-ZH35	8	1878	5	114	264	1880	J837-LT-ZH35
J837-PT-ZH36	3	2078	6	139	139	2080	J837-LT-ZH36
J837-PT-ZH37	1	1278	3	114	264	1280	J837-LT-ZH37
J837-PT-ZH38	1	1238	3	94	244	1240	J837-LT-ZH38

名稱	鋁角加工圖	制圖	黃漢卿	2020.5.19	修改	A
材料	50x50x3鋁角	復核			日期	2020.6.24
顏色	MILL	批准			圖號	J837-PT-ZH1





美特鋁質 有限公司
MIDI Aluminium Fabricator Ltd.

工程號


J837

地盤

觀塘平台

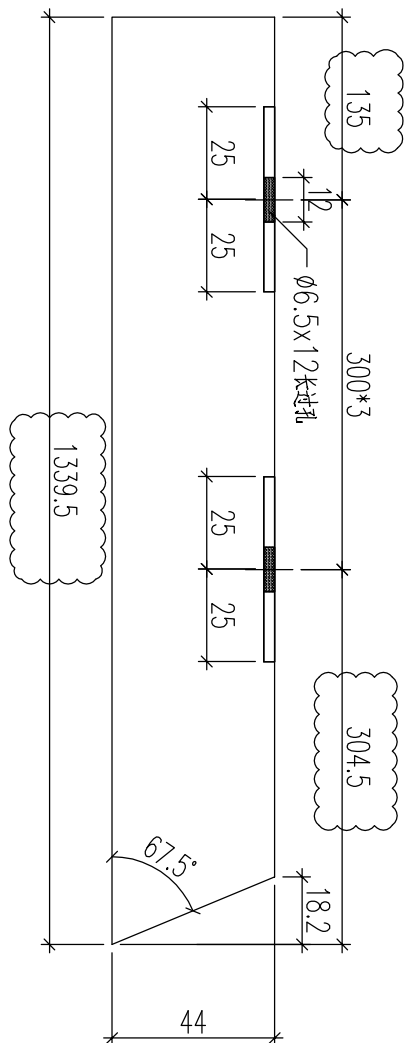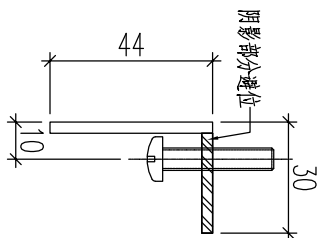


原E1/2009/20

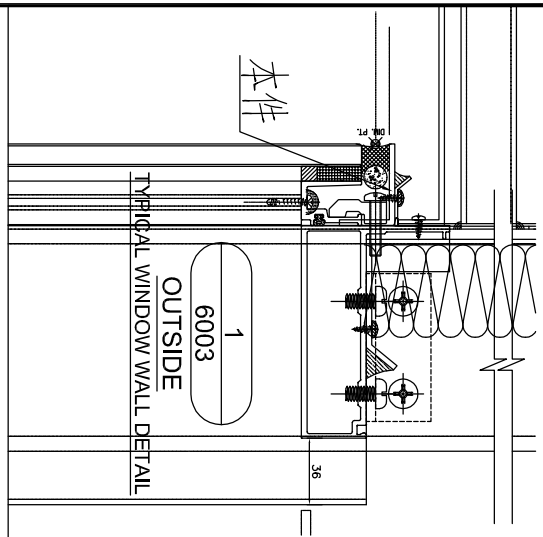

加工数量：1支

名稱	鋁角加工圖	制圖	黃漢卿	2020.5.19	修改	A	
材料	50x50x3鋁角	復核			日期	2020.6.24	
顏色	MILL	批准			圖號	J837-PT-ZH28	


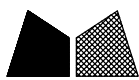


工程號


J837

地盤

觀塘平台

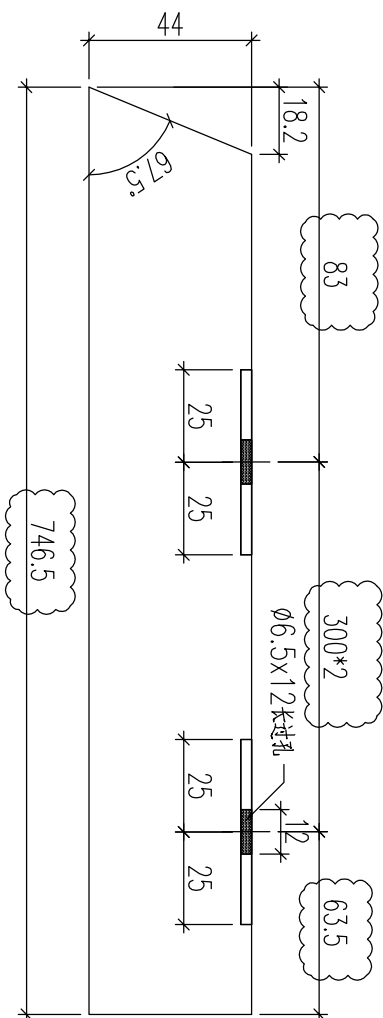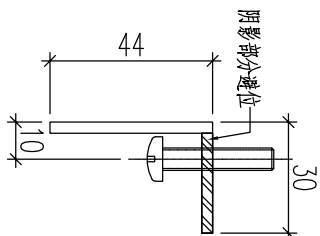

原圖/2009/20

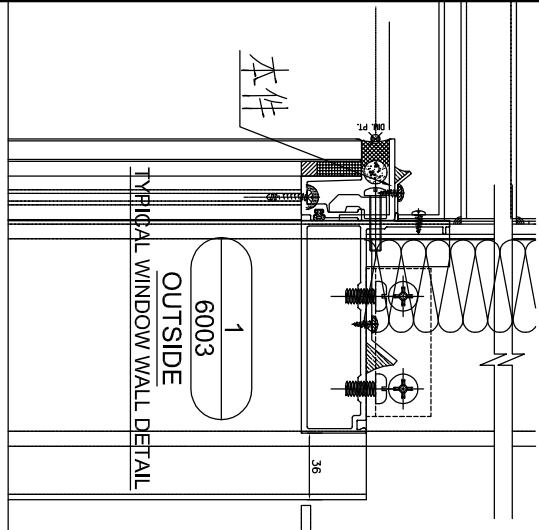

加工數量：1支

名稱	鋁角加工圖	制圖	黃漢卿	2020.5.19	修改	A	
材料	50x50x3鋁角	復核			日期	2020.6.24	
顏色	MILL	批准			圖號	J837-PT-ZH29	



工程號	J837	地盤	觀塘平台
-----	------	----	------





原EI/2009/20

單元編號	幅數	寬度W	對角線長L	頂料編號	玻璃編號
J837-5GW-Z3	12	625	3722.84	J837-JZ-T3	J837-5GW-Z3
J837-5GW-Z4	4	604	3719.37	J837-JZ-T4	J837-5GW-Z4
J837-5GW-Z5	2	1292	3890.78	J837-JZ-T5	J837-5GW-Z5
J837-5GW-Z6	1	1268	3882.88	J837-JZ-T6	J837-5GW-Z6
J837-5GW-Z7	1	1230	3870.63	J837-JZ-T7	J837-5GW-Z7
J837-5GW-Z8	2	1107	3833.32	J837-JZ-T8	J837-5GW-Z8
J837-5GW-Z9	1	778	3751.56	J837-JZ-T9	J837-5GW-Z9
J837-5GW-Z10	1	1489	3960.56	J837-JZ-T10	J837-5GW-Z10
J837-5GW-Z11	1	883	3774.73	J837-JZ-T11	J837-5GW-Z11
J837-5GW-Z12	1	1412.5	3932.44	J837-JZ-T12	J837-5GW-Z12
J837-5GW-Z13	1	938.5	3788.10	J837-JZ-T13	J837-5GW-Z13
J837-5GW-Z14	1	734.5	3742.78	J837-JZ-T14	J837-5GW-Z14
J837-5GW-Z15	1	479.5	3701.19	J837-JZ-T15	J837-5GW-Z15
J837-5GW-Z16	1	883.5	3774.85	J837-JZ-T16	J837-5GW-Z16
J837-5GW-Z17	1	951	3791.21	J837-JZ-T17	J837-5GW-Z17
J837-5GW-Z20	3	2054	4205.69	J837-JZ-T20	J837-5GW-Z20
J837-5GW-Z25	4	1908	4136.35	J837-JZ-T25	J837-5GW-Z25
J837-5GW-Z28	1	1855	4112.17	J837-JZ-T28	J837-5GW-Z28
J837-5GW-Z29	1	1326	3902.20	J837-JZ-T29	J837-5GW-Z29
J837-5GW-Z34	4	1981	4170.52	J837-JZ-T34	J837-5GW-Z34


名稱	單元件組裝圖	制圖	黃漢卿	2020.5.19	修改	A		
材料		復核			日期	2020.6.24		
顏色		批准			圖號	J837-5GW-Z3a		



原EI/2009/20

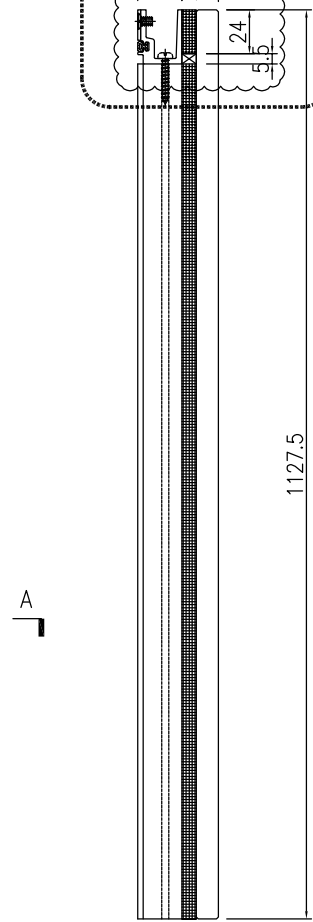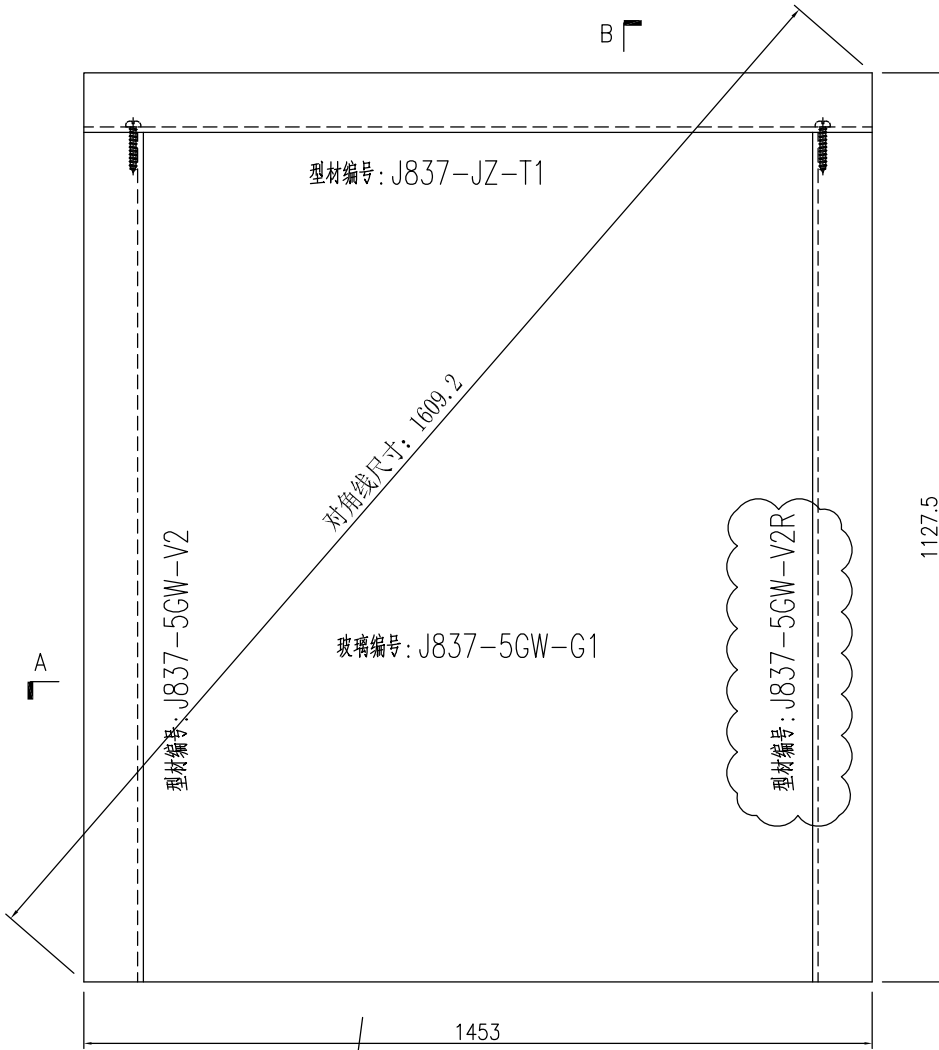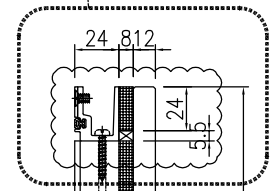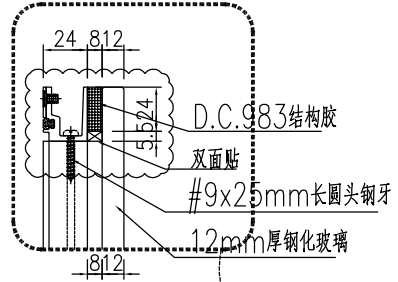

剖图B-B

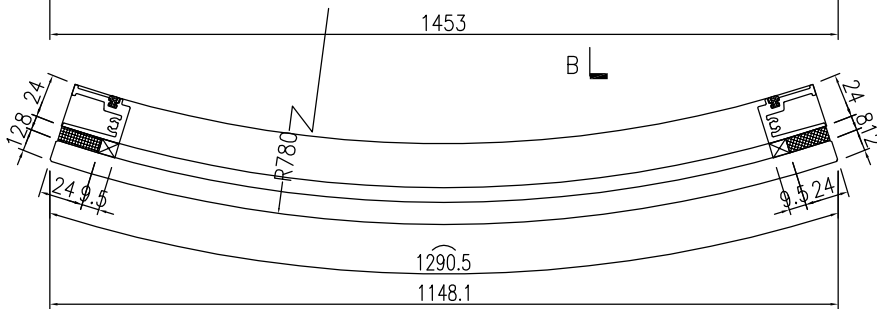


剖图A-A

名稱	單元件組裝圖	制圖	黃漢卿	2020.5.19	修改	A		
材料		復核			日期	2020.6.24		
顏色		批准			圖號	J837-5GW-Z1		




工程號 J837 地盤 觀塘平台

原EI/2009/20


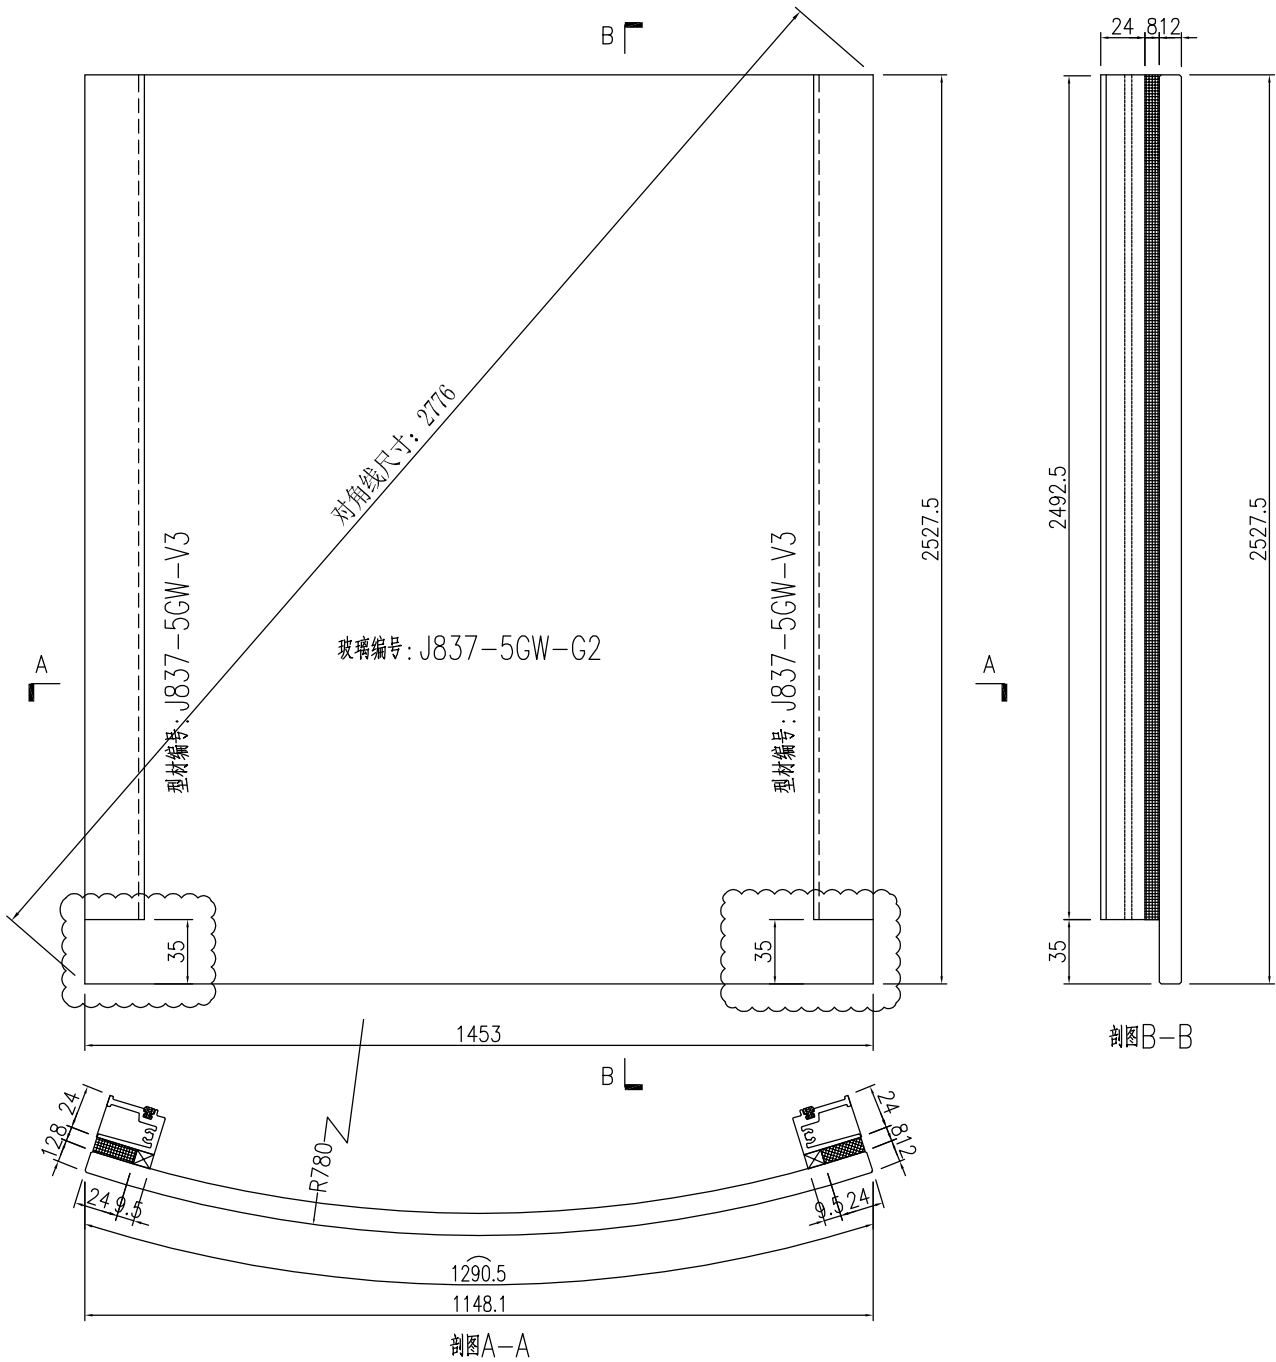


名稱	單元件組裝圖	制圖	黃漢卿	2020.5.19	修改	A		
材料		復核			日期	2020.6.24		
顏色		批准			圖號	J837-5GW-Z2		


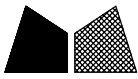


工程號 J837 地盤 觀塘平台

原EI/2009/20

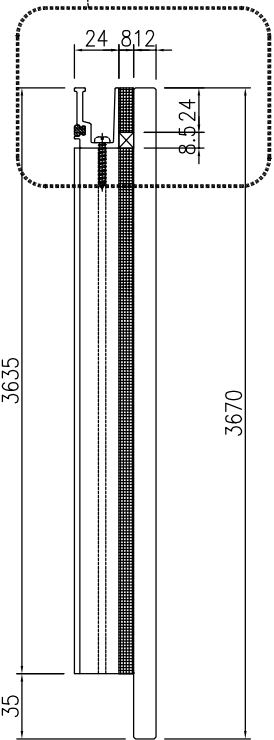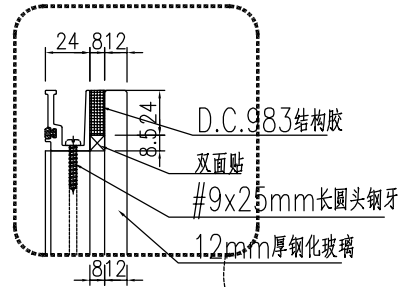

剖图B-B

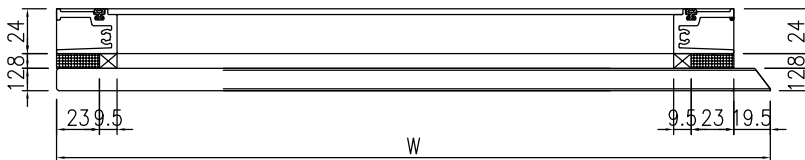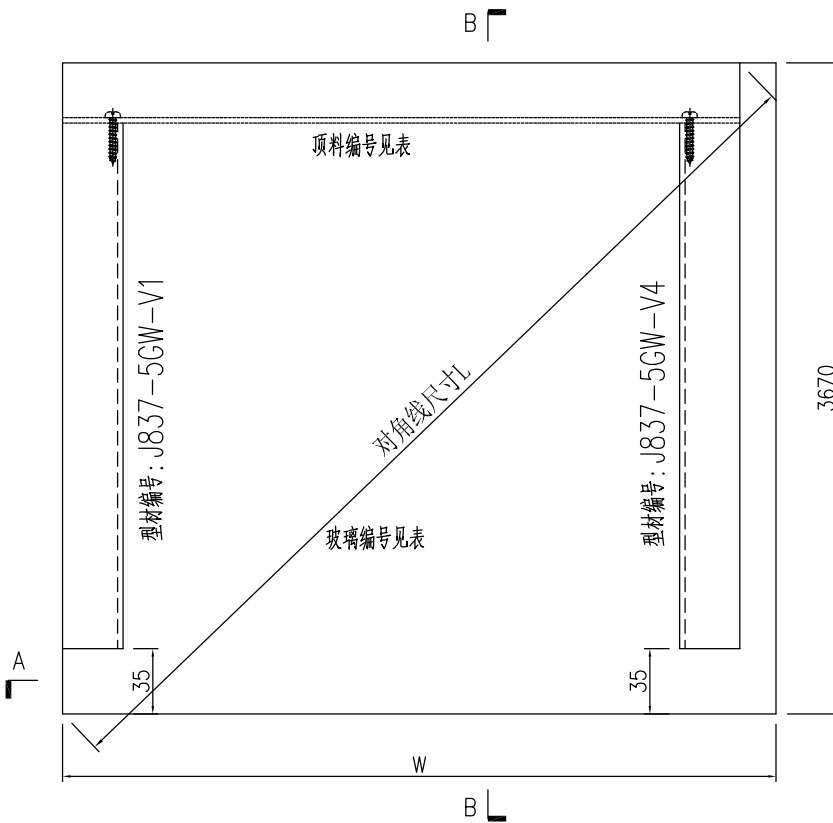

剖图A-A



單元編號	幅數	寬度W	對角線長L	頂料編號	玻璃編號
J837-5GW-Z23	1	1996	4177.67	J837-JZ-T23	J837-5GW-G23
J837-5GW-Z30	1	1326	3902.20	J837-JZ-T30	J837-5GW-G30
J837-5GW-Z32	1	847	3766.47	J837-JZ-T32	J837-5GW-G32
J837-5GW-Z35	1	1980	4170.05	J837-JZ-T35	J837-5GW-G35

名稱	單元件組裝圖	制圖	黃漢卿	2020.5.19	修改	A		
材料		復核			日期	2020.6.24		
顏色		批准			圖號	J837-5GW-G23		





工程號 J837 地盤 觀塘平台

原EI/2009/20

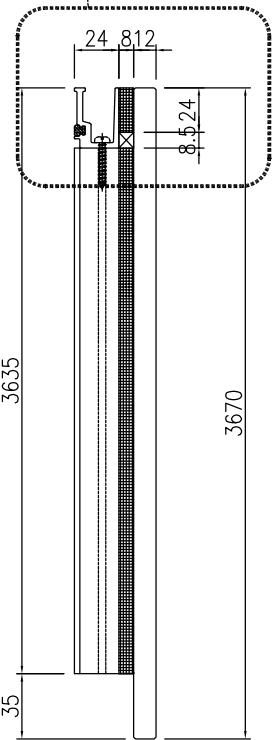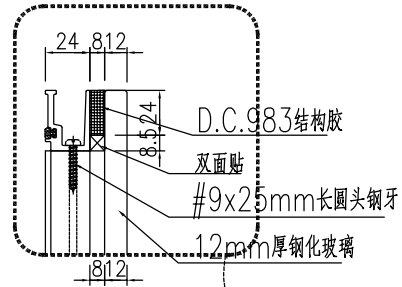


剖图B-B

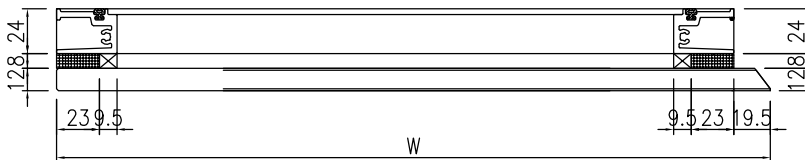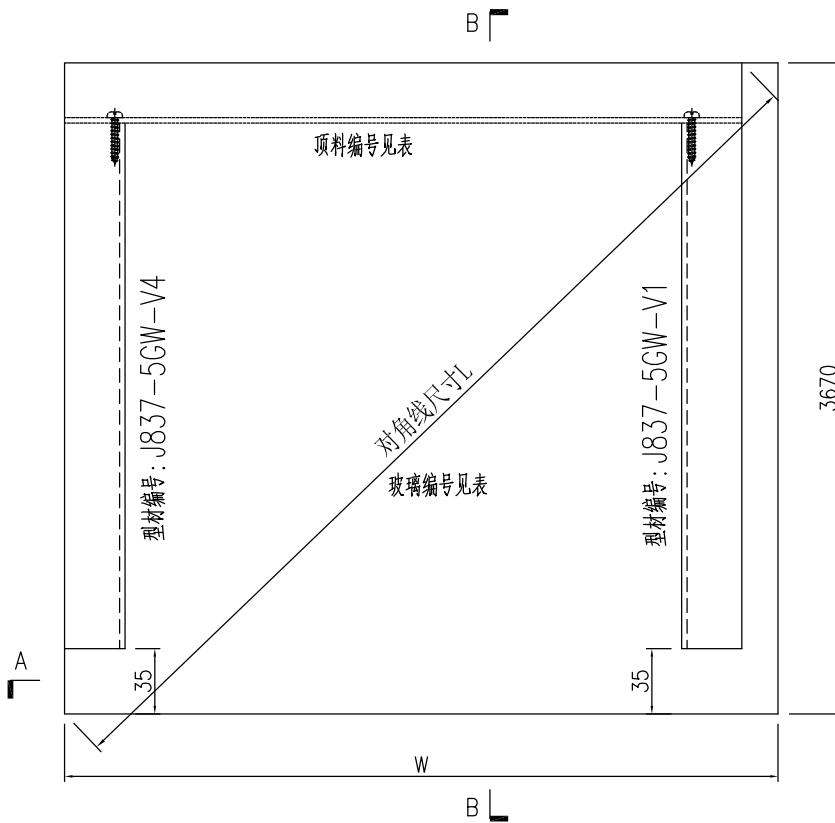

剖图A-A

單元編號	幅數	寬度W	對角線長L	頂料編號	玻璃編號
J837-5GW-Z24	1	1907	4135.89	J837-JZ-T24	J837-5GW-G24
J837-5GW-Z31	1	733	3742.48	J837-JZ-T31	J837-5GW-G31
J837-5GW-Z33	1	1980	4170.05	J837-JZ-T33	J837-5GW-G33
J837-5GW-Z36	1	1868	4118.05	J837-JZ-T36	J837-5GW-G36



名稱	單元件組裝圖	制圖	黃漢卿	2020.5.19	修改	A		
材料		復核			日期	2020.6.24		
顏色		批准			圖號	J837-5GW-G24		

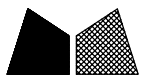

加工数量: 102支

工程號	J837	地盤	觀塘平台
-----	------	----	------

原E1/2009/20

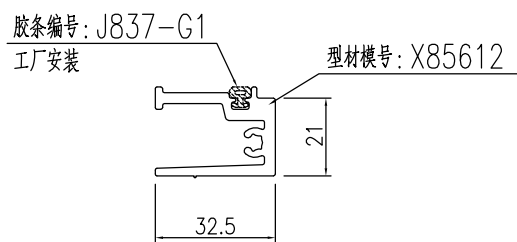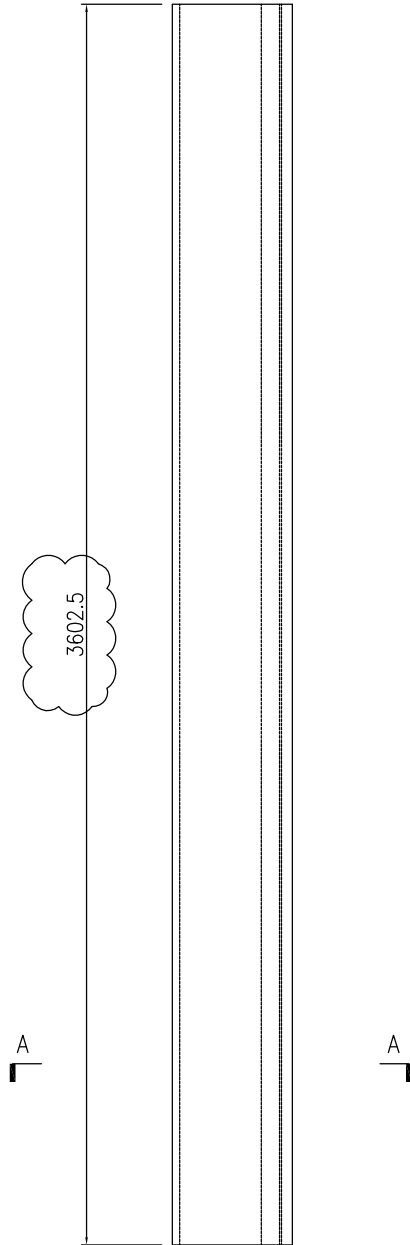

SECTION A-A



名稱	型材加工圖	制圖	黃漢卿	2020.5.19	修改	A		
材料	X85612	復核			日期	2020.6.24		
顏色	EC-DG-W333007RY 白色	批准			圖號	J837-5GW-V1		



加工数量：16支

工程號 J837 地盤 觀塘平台

原E1/2009/20

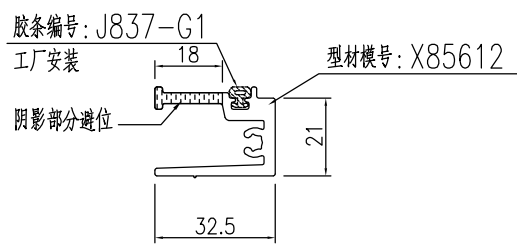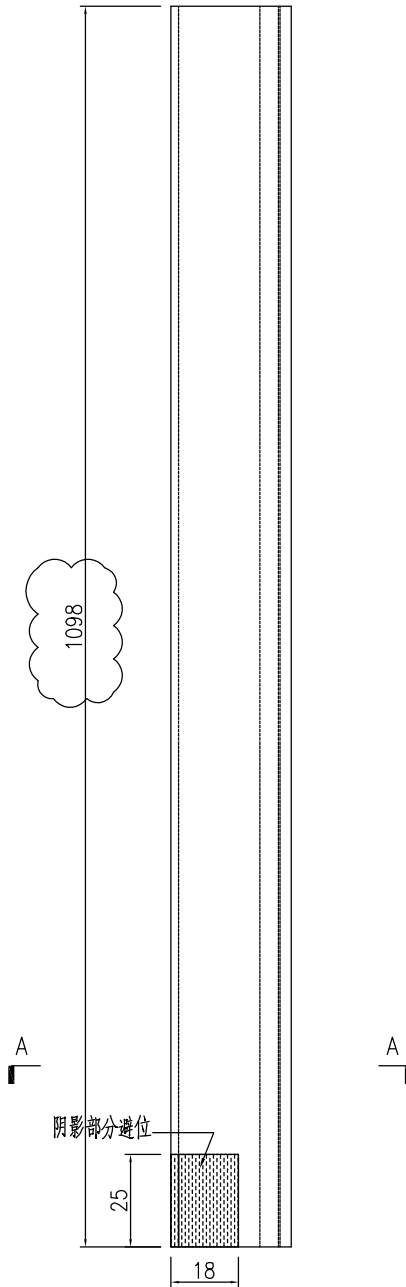


SECTION A-A

名稱	型材加工圖	制圖	黃漢卿	2020.5.19	修改	A		
材料	X85612	復核			日期	2020.6.24		
顏色	EC-DG-W333007RY 白色	批准			圖號	J837-5GW-V2		


加工数量: 32支

工程號	J837	地盤	觀塘平台
-----	------	----	------

原EI/2009/20

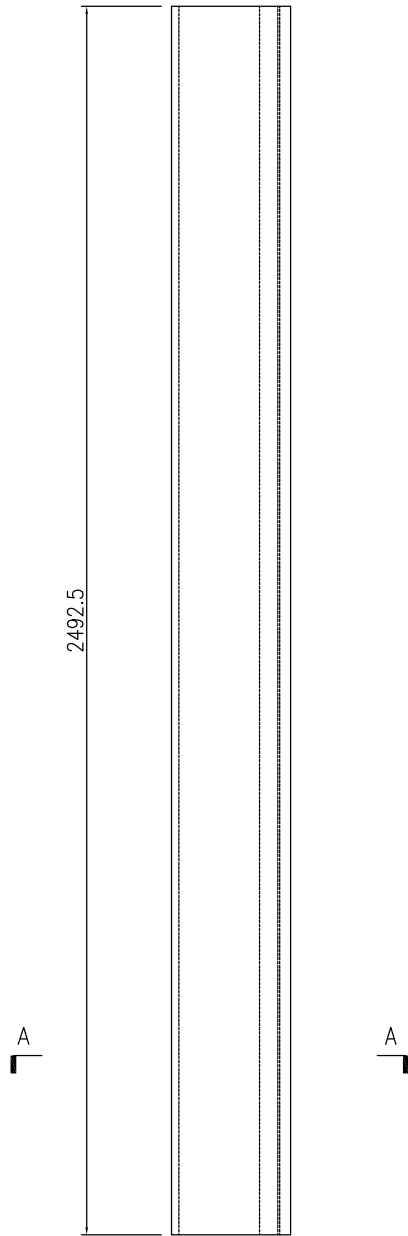

胶条编号: J837-G1
 工厂安装

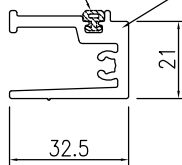

SECTION A-A



名稱	型材加工圖	制圖	黃漢卿	2020.5.19	修改	A	
材料	X85612	復核			日期	2020.6.24	
顏色	EC-DG-W333007RY 白色	批准			圖號	J837-5GW-V3	



加工数量: 14支

工程號	J837	地盤	觀塘平台
-----	------	----	------

原EI/2009/20

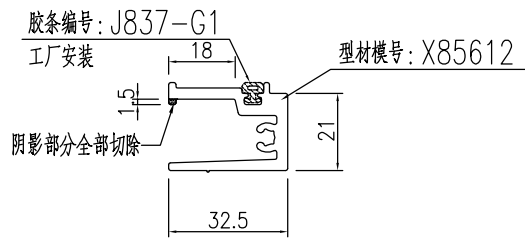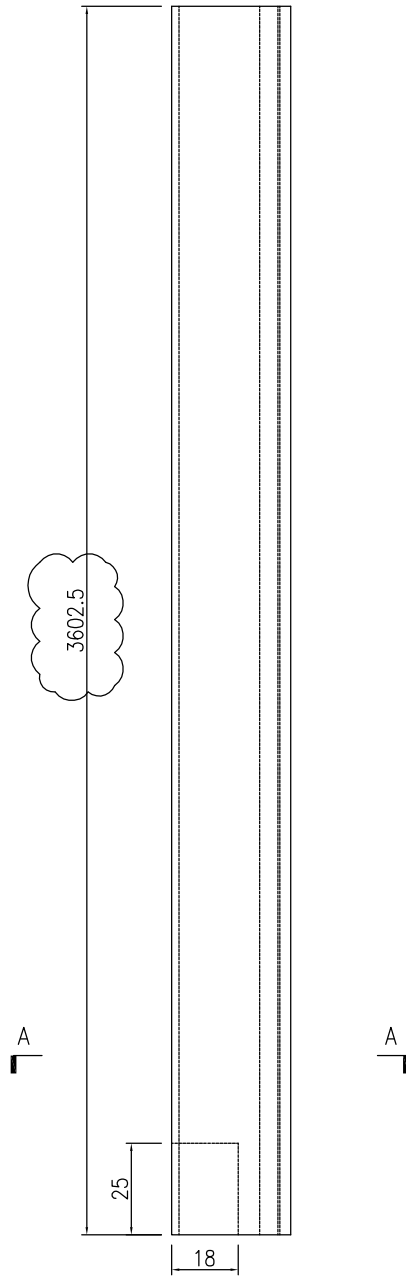



SECTION A-A

名稱	型材加工圖	制圖	黃漢卿	2020.5.19	修改	A		
材料	X85612	復核			日期	2020.6.24		
顏色	EC-DG-W333007RY 白色	批准			圖號	J837-5GW-V4		

加工数量: 16支

工程號 | J837 | 地盤 | 觀塘平台

原EI/2009/20 新增

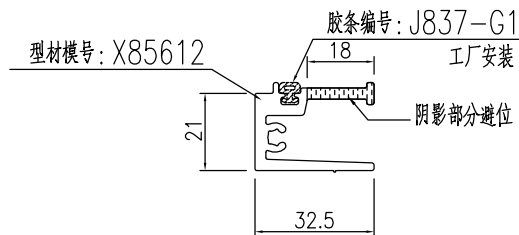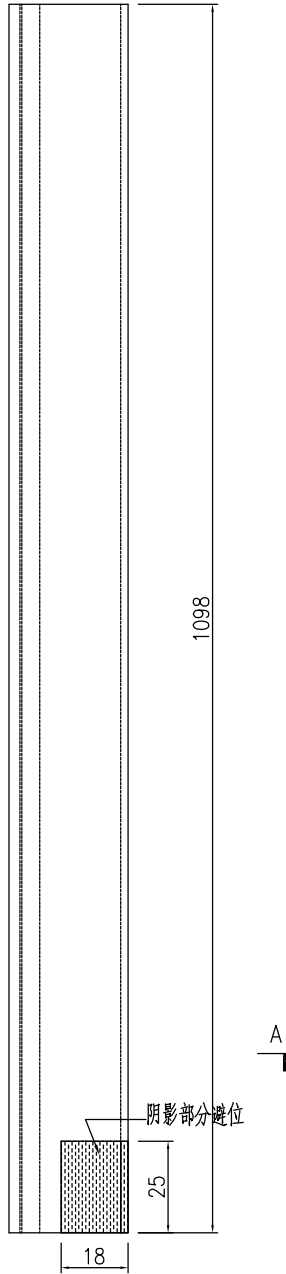

SECTION A-A


名稱	型材加工圖	制圖	黃漢卿	2020.5.19	修改			
材料	X85612	復核			日期			
顏色	EC-DG-W333007RY 白色	批准			圖號	J837-5GW-V2R		



美特鋁質 有限公司
MIDI Aluminium Fabricator Ltd.

工程號 J837 地盤 觀塘平台

原E1/2009/20

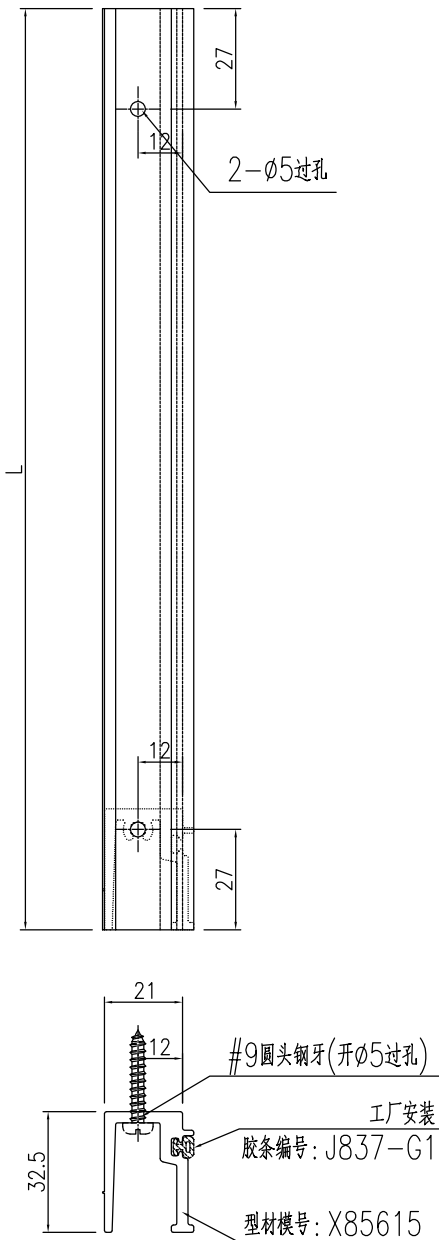

頂料編號	幅數	寬度W	使用位置
J837-JZ-T3	12	625	J837-5GW-Z3
J837-JZ-T4	4	604	J837-5GW-Z4
J837-JZ-T5	2	1292	J837-5GW-Z5
J837-JZ-T6	1	1268	J837-5GW-Z6
J837-JZ-T7	1	1230	J837-5GW-Z7
J837-JZ-T8	2	1107	J837-5GW-Z8
J837-JZ-T9	1	778	J837-5GW-Z9
J837-JZ-T10	1	1489	J837-5GW-Z10
J837-JZ-T11	1	883	J837-5GW-Z11
J837-JZ-T12	1	1412.5	J837-5GW-Z12
J837-JZ-T13	1	938.5	J837-5GW-Z13
J837-JZ-T14	1	734.5	J837-5GW-Z14
J837-JZ-T15	1	479.5	J837-5GW-Z15
J837-JZ-T16	1	883.5	J837-5GW-Z16
J837-JZ-T17	1	951	J837-5GW-Z17
J837-JZ-T20	3	2054	J837-5GW-Z20
J837-JZ-T25	4	1908	J837-5GW-Z25
J837-JZ-T28	1	1855	J837-5GW-Z28
J837-JZ-T29	1	1326	J837-5GW-Z29
J837-JZ-T34	4	1981	J837-5GW-Z34
J837-JZ-T18	1	932	J837-5GW-Z18
J837-JZ-T19	1	2058	J837-5GW-Z19
J837-JZ-T21	1	1996.5	J837-JZ-Z21
J837-JZ-T26	1	167.5	J837-JZ-Z26
J837-JZ-T22	1	1939.5	J837-JZ-Z22
J837-JZ-T27	1	1936.5	J837-JZ-Z27
J837-JZ-T23	1	1976.5	J837-JZ-Z23
J837-JZ-T30	1	1306.5	J837-JZ-Z30
J837-JZ-T32	1	827.5	J837-JZ-Z32
J837-JZ-T35	1	1960.5	J837-JZ-Z35
J837-JZ-T24	1	1887.5	J837-JZ-Z24
J837-JZ-T31	1	713.5	J837-JZ-Z31
J837-JZ-T33	1	1960.5	J837-JZ-Z33
J837-JZ-T36	1	1848.5	J837-JZ-Z36


名稱	型材加工圖	制圖	黃漢卿	2020.5.19	修改	A	
材料	X85615	復核			日期	2020.6.24	
顏色	EC-DG-W333007RY 白色	批准			圖號	J837-JZ-T3	



加工数量: 4支

工程號 J837 地盤 觀塘平台

原EI/2009/20

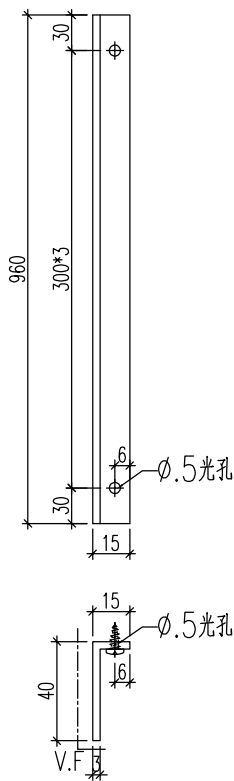

名稱	鋁角加工圖	制圖	黃漢卿	2020.5.19	修改	A		
材料	40x15x3mm鋁角	復核			日期	2020.6.24		
顏色	EC-DG-W333007RY 白色	批准			圖號	J837-DT-DH3		