



工程指示 / 要求簡箋(E.I.)

工程指示編號：EI/ 2009

修改版次：1

工程編號：J837 平台

工程名稱：觀塘 裕民坊平台

工程項目：地盤用鋁料加工圖(WINDOW WALL 位置)

收件人：生統

發件人：Leong Hin Wai 日期：18/9-2020

要求提供 / 確認 事項：

- | | | |
|------------------------------------|-------------------------------------|-------------------------------|
| <input type="checkbox"/> 初步鋁料 B.M. | <input type="checkbox"/> 加工拆圖，然後生產 | <input type="checkbox"/> 尺寸表 |
| <input type="checkbox"/> 正式鋁料 B.M. | <input type="checkbox"/> 技術上資料 / 指示 | <input type="checkbox"/> 報價 |
| <input type="checkbox"/> 配件 B.M. | <input type="checkbox"/> 樣辦或貨品說明書 | <input type="checkbox"/> 分判合約 |
| <input type="checkbox"/> 其他：_____ | | |

內容：1个玻璃門不用裝門配件，門先暫停出貨

請在 _____ 前完成上列要求。

附有關圖紙 / 文件：1 + 1 頁

以上項目為：

- 原合約工程包 原合約工程加 / 減賬 新工程報價

原因：-

分發東莞各部門：

- () 生產技術總監 連附件 () 技術部 連附件 () 生產部 連附件 () 機械設計部 連附件
 () 採購部 連附件 (/) 生產統籌部 連附件
 () 質檢部 連附件 () 會計部 連附件 () 報關組 連附件 () 其他 _____ 連附件

分發香港各部門：

- () 行政部 連附件 () 會計部 連附件 () 統籌部 連附件 (/) 工程部地盤科文 連附件 火丙哥
 () 採購部 連附件 () QS 部 連附件 () 維修部 連附件 () 其他 _____ 連附件

傳遞編號：HW 2136

發件人簽署：[Signature]

項目經理簽署：[Signature]




美特鋁質 有限公司
MIDI Aluminium Fabricator Ltd.

加工数量: 1 幅

工程號 | J837 | 地盤 | 觀塘平台

暫停出貨

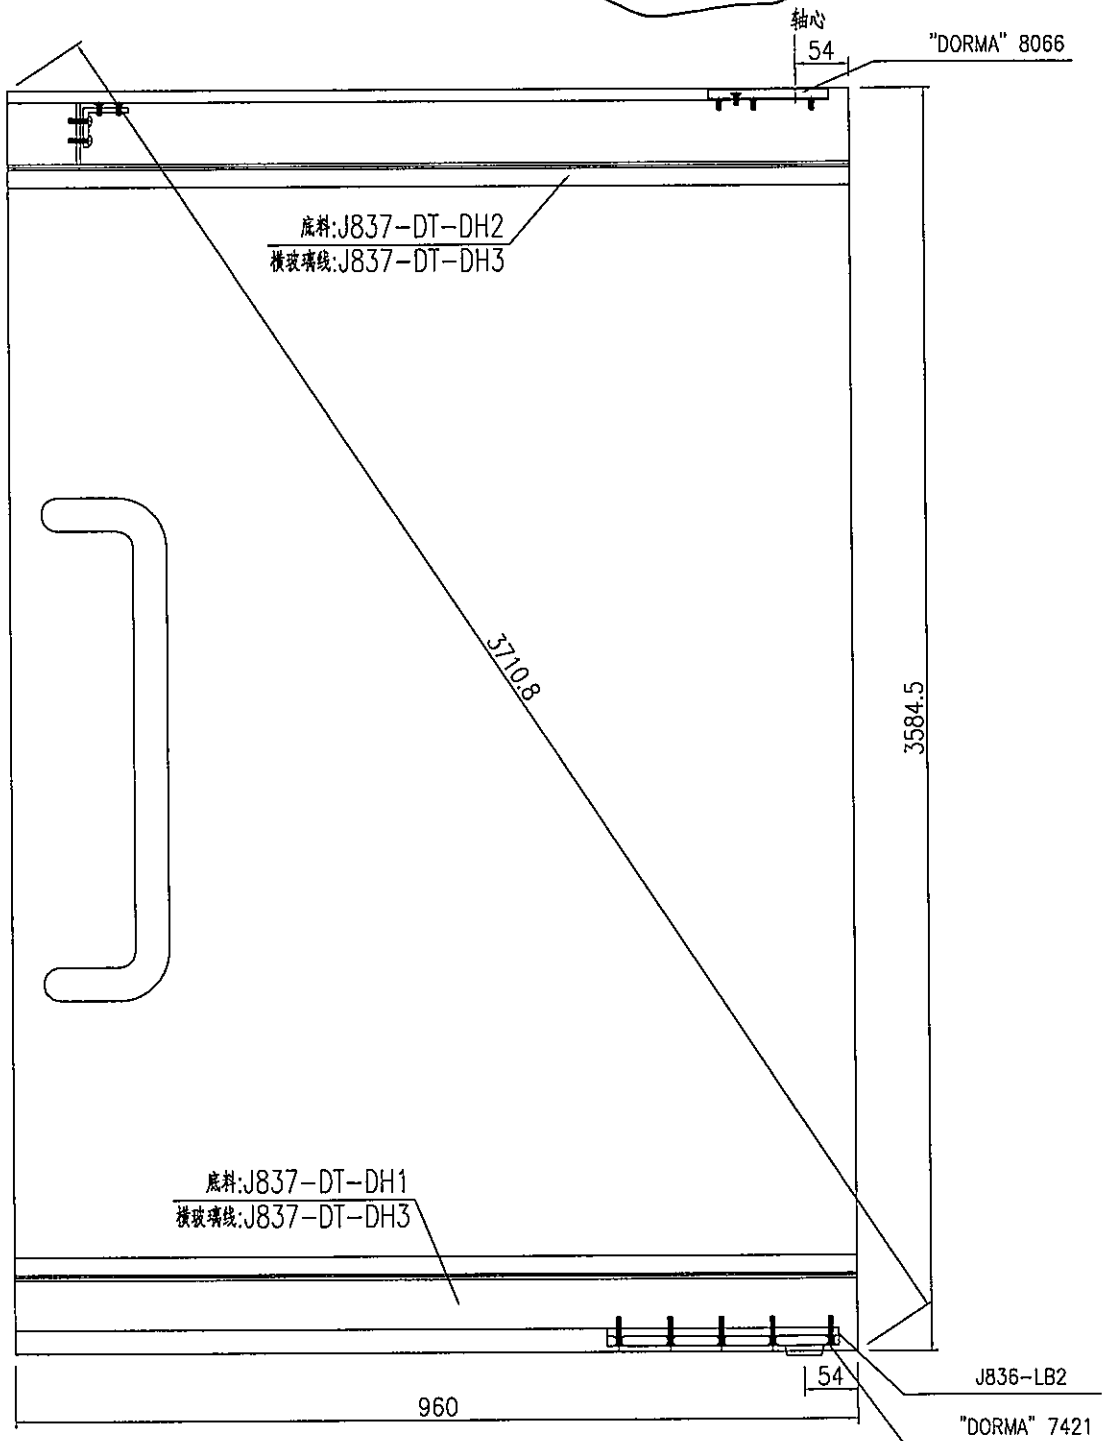

名稱	地彈門組裝圖	制圖	黃漢卿	2020.5.19	修改			
材料	--	復核			日期			
顏色	EC-DG-W333007RY 白色	批准			圖號	J837-5GW-M1		