



工程指示 / 要求簡箋(E.I.)

工程指示編號：EI / 2 / 20

修改版次：-

工程編號：J837 平台

工程名稱：觀塘 裕民坊平台

工程項目：鋁摺件加力骨鋁料加工圖

收件人：生統

發件人：Leung Hin Wai

日期：14/1-2020

要求提供 /  確認 事項：

- |                                    |                                     |                               |
|------------------------------------|-------------------------------------|-------------------------------|
| <input type="checkbox"/> 初步鋁料 B.M. | <input type="checkbox"/> 加工拆圖，然後生產  | <input type="checkbox"/> 尺寸表  |
| <input type="checkbox"/> 正式鋁料 B.M. | <input type="checkbox"/> 技術上資料 / 指示 | <input type="checkbox"/> 報價   |
| <input type="checkbox"/> 配件 B.M.   | <input type="checkbox"/> 樣辦或貨品說明書   | <input type="checkbox"/> 分判合約 |
| <input type="checkbox"/> 其他：_____  |                                     |                               |

內容：

請按附頁加工，配合 EI2119 鋁摺件。

請在 \_\_\_\_\_ 前完成上列要求。

附：

1+2頁

以上項目為：

原合約工程包

原合約工程加 / 減賬

新工程報價

原因：-

分發東莞各部門：

- ( ) 生產技術總監  連附件 ( ) 技術部  連附件 ( ) 生產部  連附件 ( ) 機械設計部  連附件  
 ( ) 採購部  連附件 ( ) 生產統籌部  連附件  
 ( ) 質檢部  連附件 ( ) 會計部  連附件 ( ) 報關組  連附件 ( ) 其他 \_\_\_\_\_  連附件

分發香港各部門：

- ( ) 行政部  連附件 ( ) 會計部  連附件 ( ) 統籌部  連附件 ( ) 工程部地盤科文(柄)  連附件  
 ( ) 採購部  連附件 ( ) QS 部  連附件 ( ) 維修部  連附件 ( ) 其他 \_\_\_\_\_  連附件


傳遞編號：

HRK1413

發件人簽署：



項目經理簽署：

# EG-DWG3



**美特鋁質** 有限公司  
 MIDI Aluminium Fabricator Ltd.

加工數量：~~194~~支  
6

工程號 | J-837 | 地盤 | 觀塘平臺

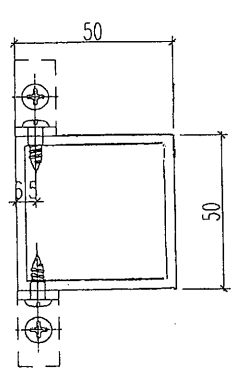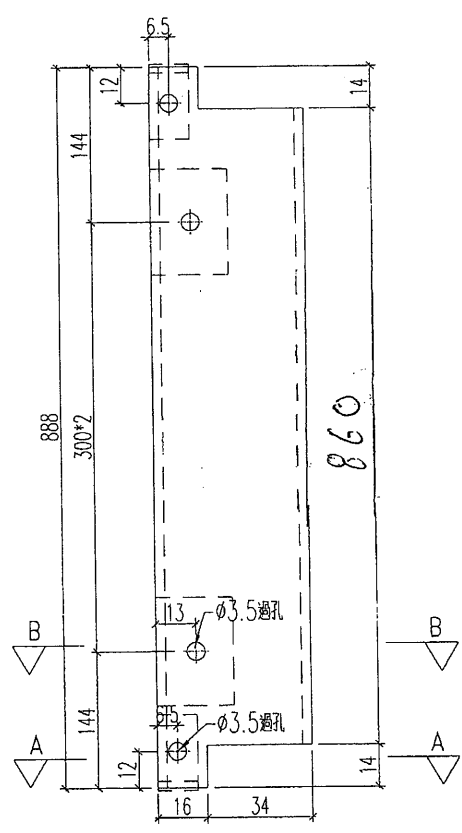

剖圖B-B

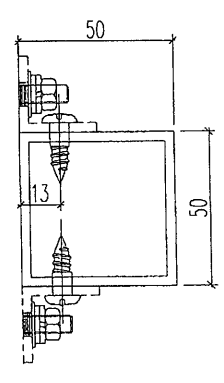


剖圖A-A

名稱	加力骨加工圖	制圖	黃漢卿	2019.4.2	修改		
材料	50x50x3mm方通	復核	王禮秋	2019.4.2	日期		
顏色	MILL	批准			圖號	AP-JL1	

美特鋁質 有限公司  
MIDI Aluminium Fabricator Ltd.

工程號 J-837 地盤 觀塘平臺


此鋁角用於加力骨固定

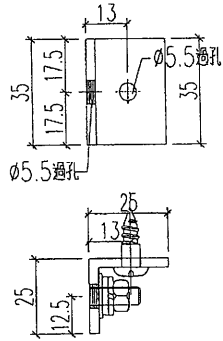

鋁角編號: JL-LJ1  
數量: 42750

36


此鋁角用於加力骨兩頭固定

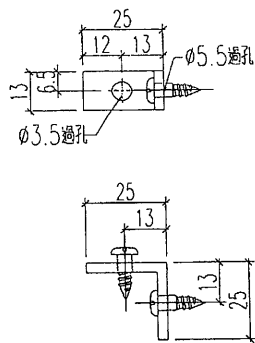

鋁角編號: JL-LJ2  
數量: 5550

28

鋁角安裝示意圖

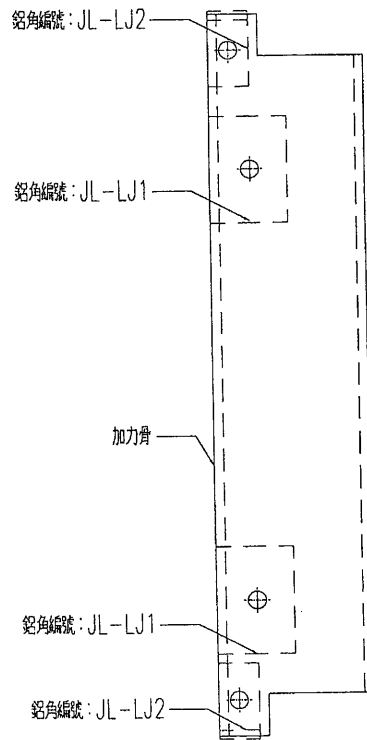

名稱	鋁角加工圖	制圖	黃漢卿	2019.4.2	修改		
材料	25x25x3mm鋁角	復核	王禮秋	2019.4.2	日期		
顏色	MILL	批准			圖號	JL-LJ1	