

工程指示 / 要求簡箋(E.I.)

工程指示編號：EI / 2141

修改版次：A

工程編號：J837 平台

工程名稱：觀塘 裕民坊平台

工程項目：送玻璃到地盤

收件人：生統

發件人：Leung Hin Wai

日期：25/08/2020

要求提供 / 確認 事項：

- | | | |
|------------------------------------|-------------------------------------|-------------------------------|
| <input type="checkbox"/> 初步鋁料 B.M. | <input type="checkbox"/> 加工拆圖，然後生產 | <input type="checkbox"/> 尺寸表 |
| <input type="checkbox"/> 正式鋁料 B.M. | <input type="checkbox"/> 技術上資料 / 指示 | <input type="checkbox"/> 報價 |
| <input type="checkbox"/> 配件 B.M. | <input type="checkbox"/> 樣辦或貨品說明書 | <input type="checkbox"/> 分判合約 |
| <input type="checkbox"/> 其他：_____ | | |

內容：

請按附頁所圈的玻璃送地盤。

時間由地盤呀明決定

請在 9 月 前完成上列要求。

附：-

1 + 2 頁

以上項目為：

- 原合約工程包 原合約工程加 / 減賬 新工程報價

原因：-

分發東莞各部門：

- () 生產技術總監 連附件 () 技術部 連附件 () 生產部 連附件 () 機械設計部 連附件
 () 採購部 連附件 () 生產統籌部 連附件
 () 質檢部 連附件 () 會計部 連附件 () 報關組 連附件 () 其他 _____ 連附件

分發香港各部門：

- () 行政部 連附件 () 會計部 連附件 () 統籌部 連附件 (/) 工程部地盤科文(柄) 連附件
 () 採購部 連附件 () QS 部 連附件 () 維修部 連附件 () 其他 _____ 連附件


傳遞編號：

HR 1905

發件人簽署：

項目經理簽署：

第一頁 訂貨用表

 美特鋁質 有限公司 MIDI Aluminium Fabricator Ltd.		工程號: J-837	計算: 曾建平	日期: 15/7/2020	送呈: 施哥							
廠用玻璃B.M.表		地盤名稱: 觀塘平台	核對:	日期:	副本:							
項目類別: GLASS WALL		修改版次:	批准:	日期:	A/C Code:							
總計玻璃面積 (平方米): 48.027		此BM依據										
序號	修改內容	玻璃圖號	顏色與類型			厚度 (mm)	玻璃尺寸		數量 (塊)	總面積 (平方米)	樓層	備注
			寬度 (mm)	高度 (mm)	寬度 (mm)		高度 (mm)					
1		J837-GW2-G4	1238.0	2435.0	12	1238.0	2435.0	2	6.029	3/F	加工圖見J837-GW2-G4	
2		J837-GW2-GL6	741.0	2195.0	12	741.0	2195.0	2	3.253	3/F	加工圖見J837-GW2-GL6	
3		J837-5GW-M2	973.0	3547.0	12	973.0	3547.0	8	27.610	5/F	加工圖見J837-5GW-M2	
4		J837-5GW-M3a	958.0	3422.0	12	958.0	3422.0	1	3.278	5/F	加工圖見J837-5GW-M3	
5		J837-5GW-M3b	1188.0	3422.0	12	1188.0	3422.0	1	4.065	5/F	加工圖見J837-5GW-M3	
6		J837-5GW-M3c	1108.0	3422.0	12	1108.0	3422.0	1	3.792	5/F	加工圖見J837-5GW-M3	
7												
面積 48.027												
加工注意事項:												
1). 本表中所採用之玻璃為超白玻璃 2). 本表中所有玻璃對角線尺寸偏差要求不超過正負2mm。 3). 本表中玻璃要求粗磨邊處理並倒棱角。 4). 本表中不同種類玻璃參照玻璃加工圖加工。 5). 本表中所有強化玻璃均需HEAT SOAK TEST。 6). 本表中所有強化玻璃之入爐方向均以寬度方向進入。 7). 本表中所有玻璃成品送交東莞莞美而特廠，每次來貨之具體數量由美而特廠生產統籌部提供。 8). 本表中所有玻璃成品均需注明望內外面及其玻璃編號，以便識別。												


EG-DWG3


美特鋁質 有限公司
 MIDI Aluminium Fabricator Ltd.

加工數量：8塊

位置：玻璃門

工程號	J-837	地盤	觀塘平台
-----	-------	----	------

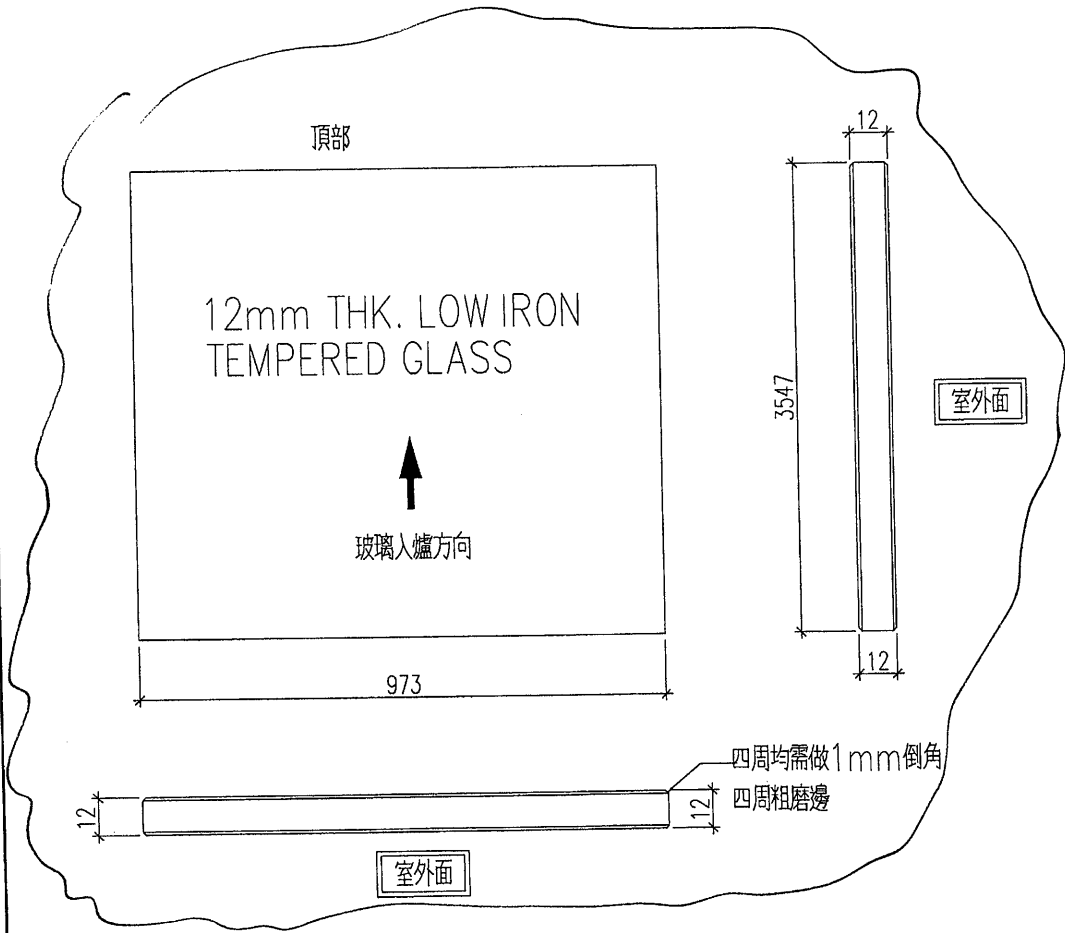

名稱	玻璃加工圖	制圖	黃漢卿	2020.4.3	修改		
材料		復核			日期		
顏色		批准			圖號	J837-5GW-M2	