



工程指示 / 要求簡箋(E.I.)

工程指示編號：EI / 2340

修改版次：-

工程編號：J837 平台

工程名稱：觀塘 裕民坊平台

工程項目：地盤用鋁料加工圖(WINDOW WALL 1023 位置)

收件人：生統

發件人：Leong Hin Wa

日期：24/8-2020

要求提供 /  確認 事項：

( ) 初步鋁料 B.M.

( ) 加工拆圖，然後生產

( ) 尺寸表

( ) 正式鋁料 B.M.

( ) 技術上資料 / 指示

( ) 報價

( ) 配件 B.M.

( ) 樣辦或貨品說明書

( ) 分判合約

( ) 其他：\_\_\_\_\_

內容：

請按附頁加工，送地盤。

請在 31/8 前完成上列要求。

附有關圖紙 / 文件：

1 + 3 頁

以上項目為：

原合約工程包

原合約工程加 / 減賬

新工程報價

原因：-

分發東莞各部門：

( ) 生產技術總監  連附件 ( ) 技術部  連附件 ( ) 生產部  連附件 ( ) 機械設計部  連附件

( ) 採購部  連附件 ( ) 生產統籌部  連附件

( ) 質檢部  連附件 ( ) 會計部  連附件 ( ) 報關組  連附件 ( ) 其他 \_\_\_\_\_  連附件

分發香港各部門：

( ) 行政部  連附件 ( ) 會計部  連附件 ( ) 統籌部  連附件 (  ) 工程部地盤科文  連附件 (  ) 丙哥

( ) 採購部  連附件 ( ) QS 部  連附件 ( ) 維修部  連附件 ( ) 其他 \_\_\_\_\_  連附件

傳遞編號：

HK 1886

發件人簽署：


*Handwritten signature*

項目經理簽署：

*Handwritten signature*





# EG-DWG3


**美特鋁質** 有限公司  
 MIDI Aluminium Fabricator Ltd.

工程號	J837	地盤	觀塘平台
-----	------	----	------

頂料編號	幅數	寬度W	使用位置
J837-JZ-T3	<del>12</del>	625	J837-5GW-Z3

2      950

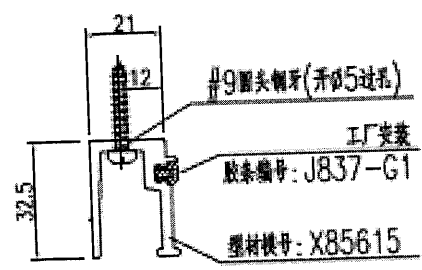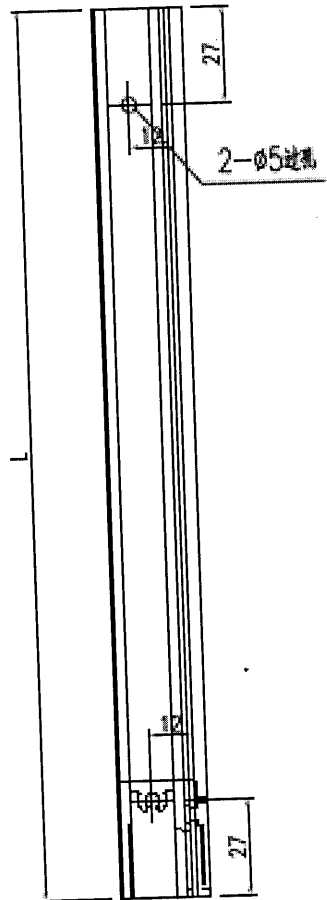


名稱	型材加工圖	制圖	黃漢卿	2020.5.19	修改		
材料	X85615	復核			日期		
顏色	EC-DG-W333007RY 白色	批准			圖號	J837-JZ-T3	


**美特鋁質** 有限公司  
 MIDI Aluminium Fabricator Ltd.

加工数量: ~~102~~支


工程號	J837	地盤	觀塘平台
-----	------	----	------

4

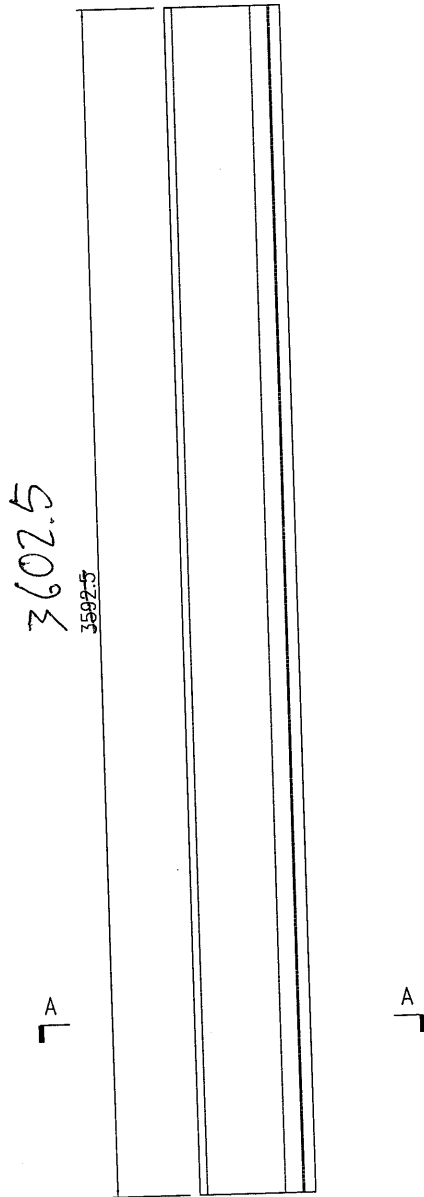

胶条编号: J837-G1  
工厂安装

型材模号: X85612

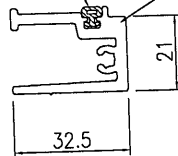

SECTION A-A

名稱	型材加工圖	制圖	黃漢卿	2020.5.19	修改			
材料	X85612	復核			日期			
顏色	EC-DG-W333007RY 白色	批准			圖號	J837-5GW-V1		