



工程指示 / 要求簡箋 (E.I.)

工程指示編號：EI / 2356

修改版次：A

工程編號：J837 平台

工程名稱：觀塘 裕民坊平台

工程項目：地盤用鋁料加工圖 (WINDOW WALL 1023 位置)

收件人：生統

發件人：Leong Hin Wa 日期：28/8-2020

要求提供 /  確認 事項：

- |                                    |                                     |                               |
|------------------------------------|-------------------------------------|-------------------------------|
| <input type="checkbox"/> 初步鋁料 B.M. | <input type="checkbox"/> 加工拆圖，然後生產  | <input type="checkbox"/> 尺寸表  |
| <input type="checkbox"/> 正式鋁料 B.M. | <input type="checkbox"/> 技術上資料 / 指示 | <input type="checkbox"/> 報價   |
| <input type="checkbox"/> 配件 B.M.   | <input type="checkbox"/> 樣辦或貨品說明書   | <input type="checkbox"/> 分判合約 |
| <input type="checkbox"/> 其他：_____  |                                     |                               |

內容：

請按附頁加工，送地盤。

增加數量

請在 7/9 前完成上列要求。

附有關圖紙 / 文件：

1 + 7 頁

以上項目為：

原合約工程包

原合約工程加 / 減脹

新工程報價

原因：-

分發東莞各部門：

- ( ) 生產技術總監  連附件 ( ) 技術部  連附件 ( ) 生產部  連附件 ( ) 機械設計部  連附件  
 ( ) 採購部  連附件 ( ) 生產統籌部  連附件  
 ( ) 質檢部  連附件 ( ) 會計部  連附件 ( ) 報關組  連附件 ( ) 其他 \_\_\_\_\_  連附件

分發香港各部門：

- ( ) 行政部  連附件 ( ) 會計部  連附件 ( ) 統籌部  連附件 ( ) 工程部地盤科文  連附件 火丙哥  
 ( ) 採購部  連附件 ( ) QS 部  連附件 ( ) 維修部  連附件 ( ) 其他 \_\_\_\_\_  連附件

傳遞編號：

HK 1946

發件人簽署：

印

項目經理簽署：

印 p.p.

# 837-5F GLASS WALL項目廠用配件申請單

序號	配件名稱	顏色	數量	單位	備注
1				粒	
2				粒	
3	M5x20平頭機絲	A4-70	92	粒	自動感應門組框
4				粒	

64

EG-DWG3




美特鋁質 有限公司  
MIDI Aluminium Fabricator Ltd.

加工数量: 8幅

工程號 J837 地盤 觀塘平台

原E1/2009/20

2

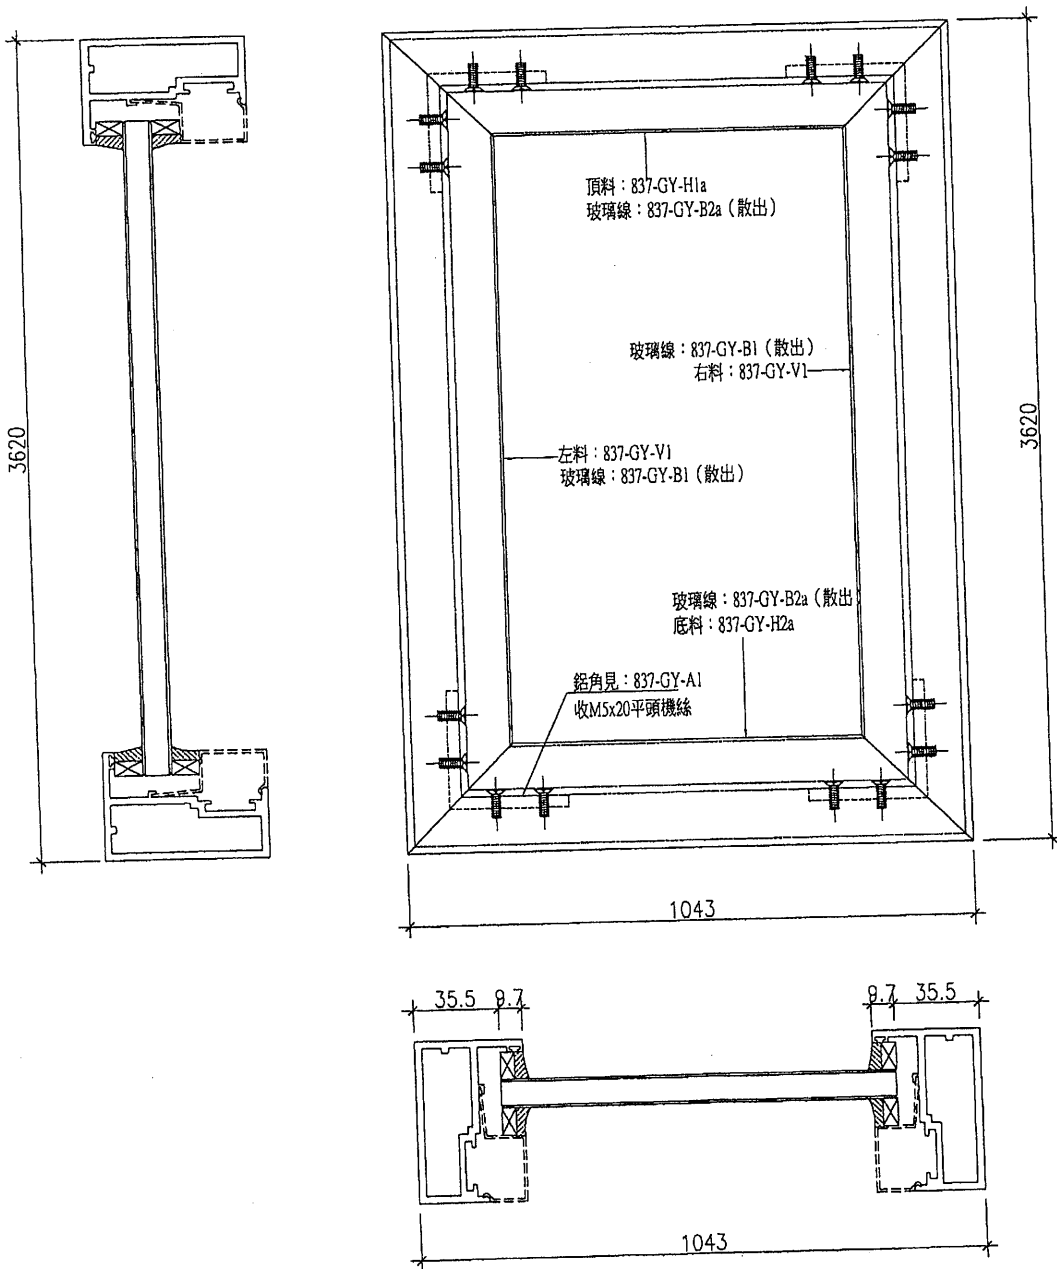

名稱	感應門組裝圖	制圖	黃漢卿	2020.5.19	修改	A		
材料	X848840+X848820	復核			日期	2020.6.26		
顏色	EC-DG-W333007RY 白色	批准			圖號	J837-5GW-M3		

EG-DWG3



美特鋁質 有限公司  
MIDI Aluminium Fabricator Ltd.



加工数量: 6幅

工程號 J837 地盤 觀塘平台

原EI/2009/20

感应门顶部孔位无配件资料  
请香港确定后加工

2

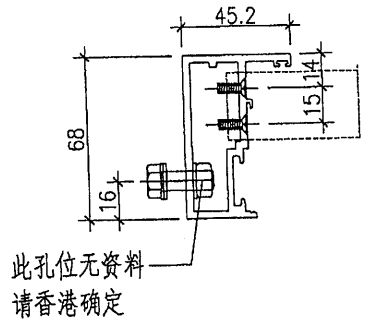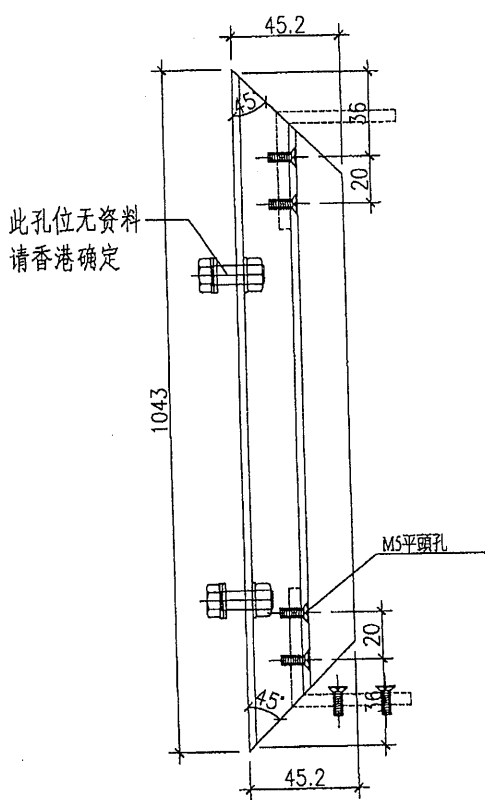

名稱	玉光企	制圖	黃漢卿	2020.5.19	修改	A		
材料	X848840	復核			日期	2020.6.26		
顏色	EC-DG-W333007RY 白色	批准			圖號	837-GY-H1a		

21

EG-DWG3




美特鋁質有限公司  
MIDI Aluminium Fabricator Ltd.

加工数量: 6幅

工程號 J837 地盤 觀塘平台

原E1/2009/20

2

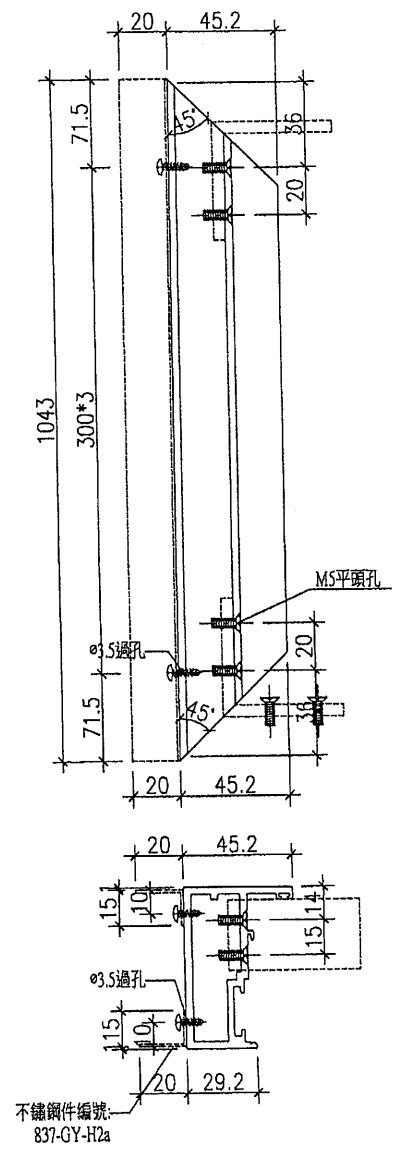

名稱	玉光企	制圖	黃漢卿	2020.5.19	修改	A	
材料	X848840	復核			日期	2020.6.26	
顏色	EC-DG-W333007RY 白色	批准			圖號	837-GY-H2a	

EG-DWG3




美特鋁質 有限公司  
MIDI Aluminium Fabricator Ltd.

加工数量: 44支

工程號 J837 地盤 觀塘平台

原E1/2009/20

4

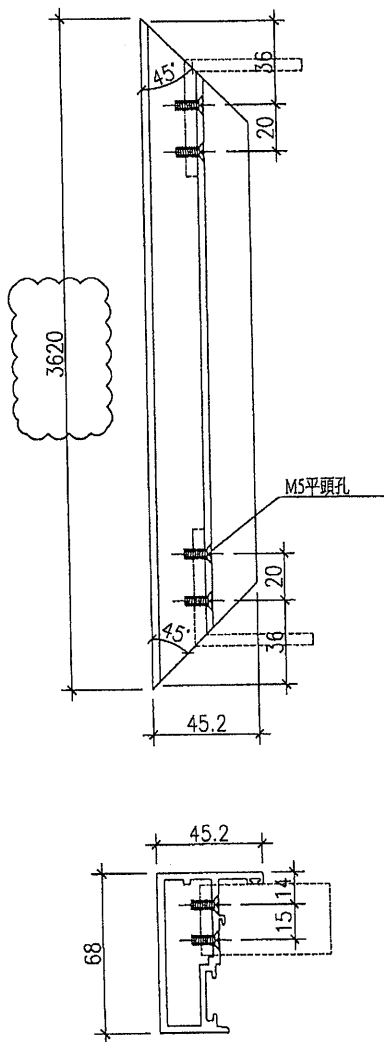

名稱	玉光企	制圖	黃漢卿	2020.5.19	修改	A	
材料	X848840	復核			日期	2020.6.26	
顏色	EC-DG-W333007RY 白色	批准			圖號	837-GY-V1	

EG-DWG3

美特鋁質 有限公司 MIDI Aluminium Fabricator Ltd.				編號	長度L	數量
				837-GY-B1	3561.5	4
工程號	J837	地盤	觀塘平台	<del>837-GY-B2</del>	<del>851.5</del>	<del>32</del>
原圖/2009/20				837-GY-B2a	951.5	4

Technical drawing showing a rectangular frame with a width of 47.9 and a height labeled 'L'. Below it is a cross-section of the frame with a total width of 43.8, a top flange height of 19, a bottom flange height of 18.6, and a central channel width of 4.1.

名稱	玻璃線	制圖	黃漢卿	2020.5.19	修改	A		
材料	X848820	復核			日期	2020.6.26		
顏色	EC-DG-W333007RY 白色	批准			圖號	837-GY-B1		

EG-DWG3





美特鋁質 有限公司  
MIDI Aluminium Fabricator Ltd.

工程號 J837 地盤 觀塘平台

加工数量: 88支

原E1/2009/20

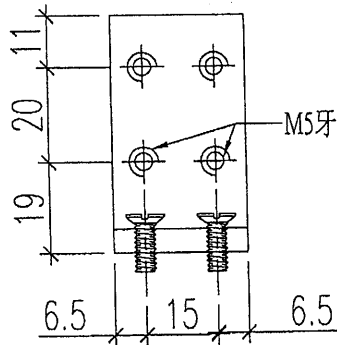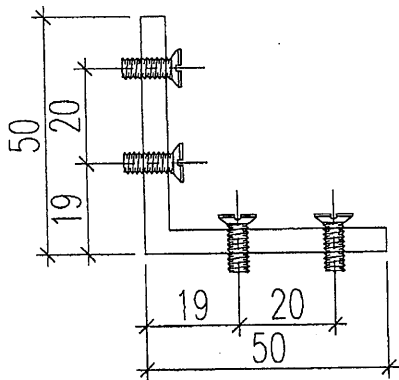

名稱	鋁角加工圖	制圖	黃漢卿	2020.5.19	修改	A		
材料	50x50x5mm鋁角	復核			日期	2020.6.26		
顏色	MILL	批准			圖號	837-GY-A1		