



工程指示 / 要求簡箋(E.I.)

工程指示編號：EI / 2746 / 20 修改版次：

工程編號：J-837

工程名稱：官塘 裕民坊(平台)

工程項目：5/F 大堂玻璃頂收口鋁板

收件人：生統

發件人：大明

日期：25/11/2020

要求提供 / 確認 事項：

- | | | |
|------------------------------------|-------------------------------------|-------------------------------|
| <input type="checkbox"/> 初步鋁料 B.M. | <input type="checkbox"/> 加工拆圖，然後生產 | <input type="checkbox"/> 尺寸表 |
| <input type="checkbox"/> 正式鋁料 B.M. | <input type="checkbox"/> 技術上資料 / 指示 | <input type="checkbox"/> 報價 |
| <input type="checkbox"/> 配件 B.M. | <input type="checkbox"/> 樣辦或貨品說明書 | <input type="checkbox"/> 分判合約 |
| <input type="checkbox"/> 其他：_____ | | |

內容：

煩請 按圖紙生產鋁摺件後，送地盤安裝。

請在 09/12/2020 前完成上列要求。

附有關圖紙 / 文件：BM 表 1 頁, 圖紙 28 頁

以上項目為:

- 原合約工程包 原合約工程加 / 減賬 新工程報價

原因：-

分發東莞各部門：

- () 生產技術總監 連附件 () 技術部 連附件 () 生產部 連附件 () 機械設計部 連附件
 () 採購部 連附件 (✓) 生產統籌部 連附件
 () 質檢部 連附件 () 會計部 連附件 () 報關組 連附件 () 其他 _____ 連附件

分發香港各部門：

- () 行政部 連附件 () 會計部 連附件 () 統籌部 連附件 (✓) 工程部地盤科文 連附件 勝明
 () 採購部 連附件 () QS 部 連附件 () 維修部 連附件 () 其他 _____ 連附件

傳遞編號：

HK 2712

發件人簽署：

項目經理簽署：

FJP

工程號:	J-837	計算:		日期:	25/11/2020	送呈:	
地盤名稱:	觀塘	核對:		日期:	25/11/2020	副本:	
項目類別:		批准:		日期:			
修改版本:		A/C Code:		總面積:	20.062	總重量:	163.10
							由B.M.按樓大圖計算

序號	鋁板圖號	鋁板名稱	顏色	實用	後備	總數	總重量	20.062		總重量:	總V.F.	備註
								單件展開面積	總展開面積			
1	J837-LB-FH2	3mm厚鋁板	ZF20-3170 (古銅色)	6	0	6	10.50	0.22	1.29	0.93	5.57	
2	J837-LB-FH3	3mm厚鋁板	ZF20-3170 (古銅色)	3	0	3	10.54	0.43	1.30	0.93	2.80	
3	J837-LB-FH5	3mm厚鋁板	ZF20-3170 (古銅色)	2	0	2	3.39	0.21	0.42	0.30	0.60	
4	J837-LB-FH6	3mm厚鋁板	ZF20-3170 (古銅色)	2	0	2	6.15	0.38	0.76	0.54	1.09	
5	J837-LB-FH7	3mm厚鋁板	ZF20-3170 (古銅色)	1	0	1	2.17	0.27	0.27	0.19	0.19	
6	J837-LB-FH8	3mm厚鋁板	ZF20-3170 (古銅色)	1	0	1	4.12	0.51	0.51	0.36	0.36	
7	J837-LB-FH9	3mm厚鋁板	ZF20-3170 (古銅色)	1	0	1	2.46	0.30	0.30	0.22	0.22	
8	J837-LB-FH13	3mm厚鋁板	ZF20-3170 (古銅色)	1	0	1	1.35	0.17	0.17	0.12	0.12	
9	J837-LB-FH14	3mm厚鋁板	ZF20-3170 (古銅色)	1	0	1	2.46	0.30	0.30	0.22	0.22	
10	J837-LB-FH14-1	3mm厚鋁板	ZF20-3170 (古銅色)	1	0	1	2.88	0.35	0.35	0.25	0.25	
11	J837-LB-FH41	3mm厚鋁板	ZF20-3170 (古銅色)	8	0	8	35.50	0.55	4.37	3.14	25.10	
12	T1-1-FH11-11	3mm厚鋁板	ZF20-3170 (古銅色)	1	0	1	3.02	0.37	0.37	0.26	0.26	
13	T1-1-FH12-14	3mm厚鋁板	ZF20-3170 (古銅色)	1	0	1	2.34	0.29	0.29	0.20	0.20	
14	T1-1-FH41-12	3mm厚鋁板	ZF20-3170 (古銅色)	1	0	1	5.42	0.67	0.67	0.50	0.50	
15	T1-1-FH41-13	3mm厚鋁板	ZF20-3170 (古銅色)	1	0	1	5.27	0.65	0.65	0.49	0.49	
16	T2-2-FH41-8	3mm厚鋁板	ZF20-3170 (古銅色)	1	0	1	5.31	0.65	0.65	0.49	0.49	
17	T2-2-FH1-8A	3mm厚鋁板	ZF20-3170 (古銅色)	1	0	1	2.60	0.32	0.32	0.23	0.23	
18	T2-2-FH41-9	3mm厚鋁板	ZF20-3170 (古銅色)	1	0	1	5.21	0.64	0.64	0.48	0.48	
19	T2-2-FH10-10	3mm厚鋁板	ZF20-3170 (古銅色)	1	0	1	4.00	0.49	0.49	0.36	0.36	
20	T3-1-FH1-1	3mm厚鋁板	ZF20-3170 (古銅色)	1	0	1	3.82	0.47	0.47	0.35	0.35	
21	T3-1-FH1-2	3mm厚鋁板	ZF20-3170 (古銅色)	1	0	1	3.77	0.46	0.46	0.34	0.34	
22	T3-1-FH41-3	3mm厚鋁板	ZF20-3170 (古銅色)	1	0	1	5.81	0.72	0.72	0.55	0.55	
23	T3-1-FH41-4	3mm厚鋁板	ZF20-3170 (古銅色)	1	0	1	5.83	0.72	0.72	0.55	0.55	
24	T5-1-FH4-5	3mm厚鋁板	ZF20-3170 (古銅色)	1	0	1	3.80	0.47	0.47	0.34	0.34	
25	T5-1-FH41-6	3mm厚鋁板	ZF20-3170 (古銅色)	1	0	1	5.87	0.72	0.72	0.56	0.56	
26	T5-1-FH41-7	3mm厚鋁板	ZF20-3170 (古銅色)	1	0	1	6.69	0.82	0.82	0.65	0.65	
27	J837-LB-101	3mm厚鋁板	ZF20-3170 (古銅色)	10	0	10	12.80	0.16	1.58	0.98	9.75	
				52		52						



美特鋁質 有限公司
MIDI Aluminium Fabricator Ltd.

不選電位

铝板编号	數量	長度L	N	A	分格
J837-LB-FH1	2	1305	X	52.5	1307
J837-LB-FH2	6	638	X	169	640
J837-LB-FH3	3	1281	X	190.5	1283
J837-LB-FH4	1	1243	X	171.5	1245
J837-LB-FH5	2	617	X	158.5	619
J837-LB-FH6	2	1120	X	110	1122
J837-LB-FH7	1	791	X	95.5	793
J837-LB-FH8	1	1502	X	151	1504
J837-LB-FH9	1	896.5	X	148.25	898.5
J837-LB-FH10	1	1425.5	X	112.75	1427.5
J837-LB-FH11	1	951.5	X	63.25	953.5
J837-LB-FH12	1	747.5	X	73.75	749.5
J837-LB-FH13	1	492.5	X	96.25	494.5
J837-LB-FH14	1	896	X	148	898
J837-LB-FH14-1	1	1048	X	149	1050

加工圖請看：J837-LB-FH1

名稱	铝板加工圖	制圖	黃漢卿	2020.6.3	修改	
材料	3mm鋁板	復核	王禮秋	2020.6.3	日期	
顏色	ET20-3170 古銅	批准			圖號	J837-LB-FH1a

EG-DWG3



美特鋁質 有限公司
MIDI Aluminium Fabricator Ltd.



工程號

J-837

地盤


數據表請看：J837-LB-FH1

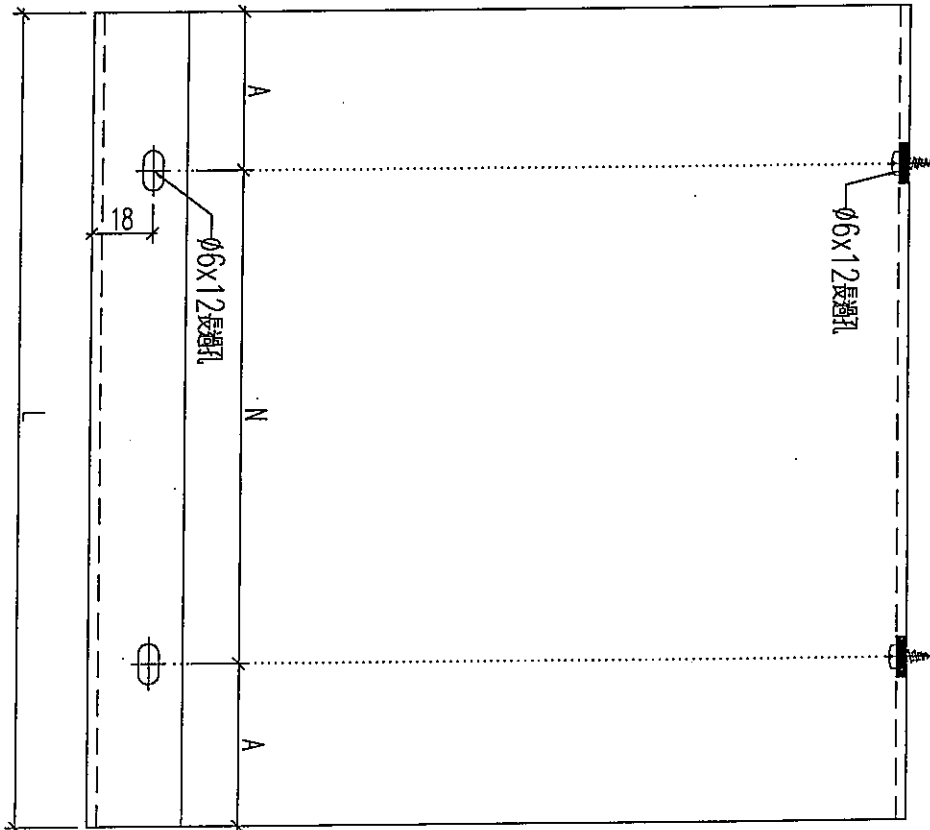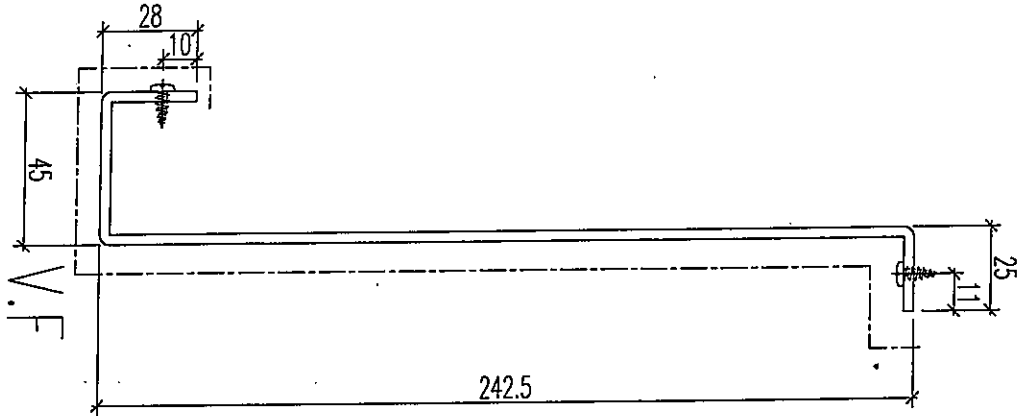

數據表請看：J837-LB-FH1

名稱	鋁板加工圖	制圖	黃漢卿	2020.6.3	修改			
材料	3mm厚板	復核	王禮秋	2020.6.3	日期			
顏色	EF 20-3170 藍色	批准			圖號	J837-LB-FH1		

EG-DWG3



美特鋁質 有限公司
MIDI Aluminium Fabricator Ltd.



工程號

J-837

地盤

觀塘平臺

加工數量: 8 件

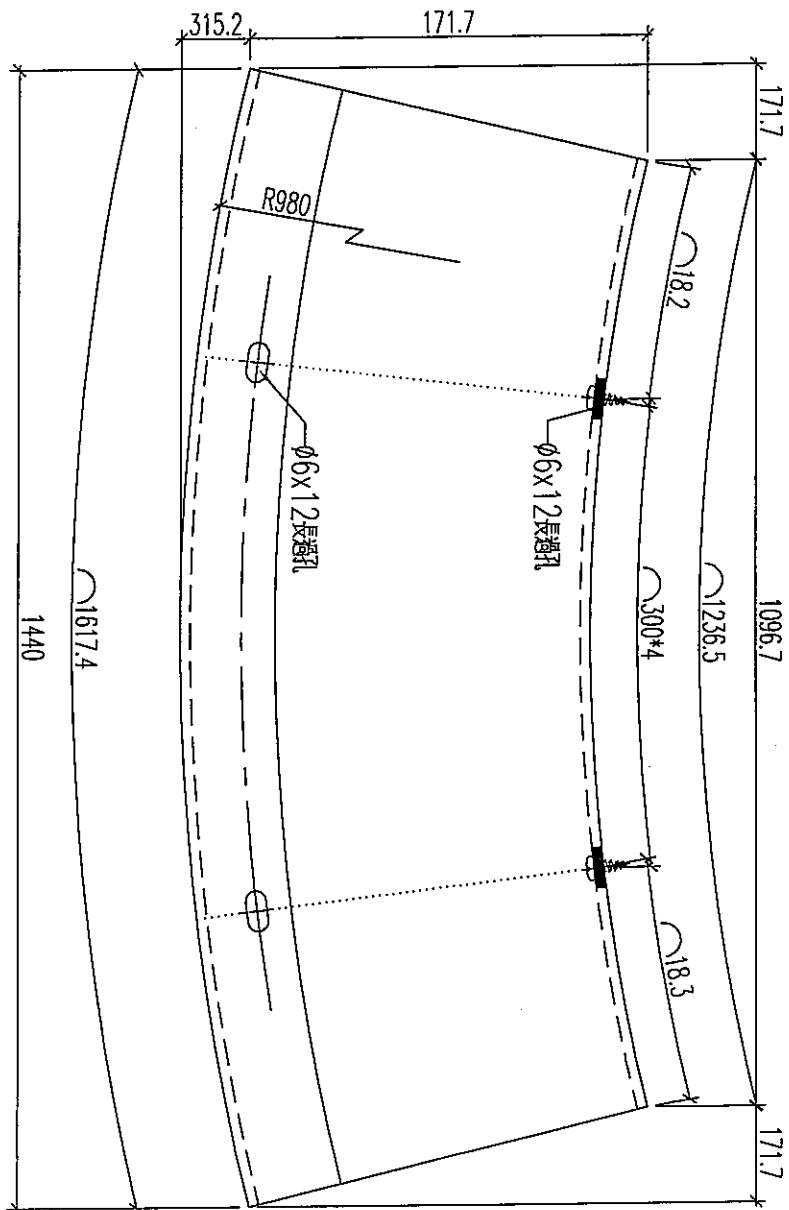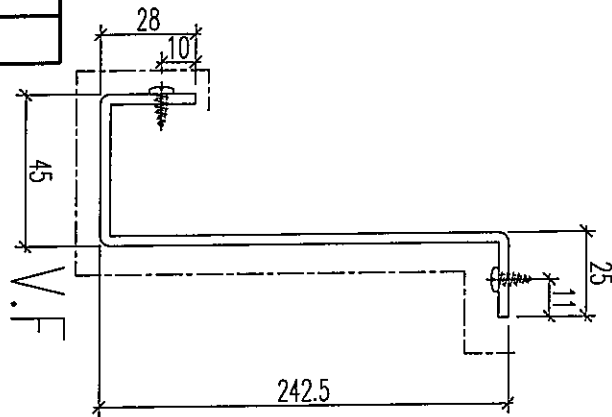

名稱	鋁板加工圖	制圖	黃漢卿	2020.6.3	修改		
材料	3mm厚板	復核	王禮秋	2020.6.3	日期		
顏色	EP20-3170 古銅	批准			圖號	J837-LB-FH41	

EG-DWG3





美特鋁質 有限公司
MIDI Aluminium Fabricator Ltd.

工程號 J-837 地盤 觀塘平臺

數據表請看: J837-LB-FH1/6

數據表請看: J837-LB-FH1

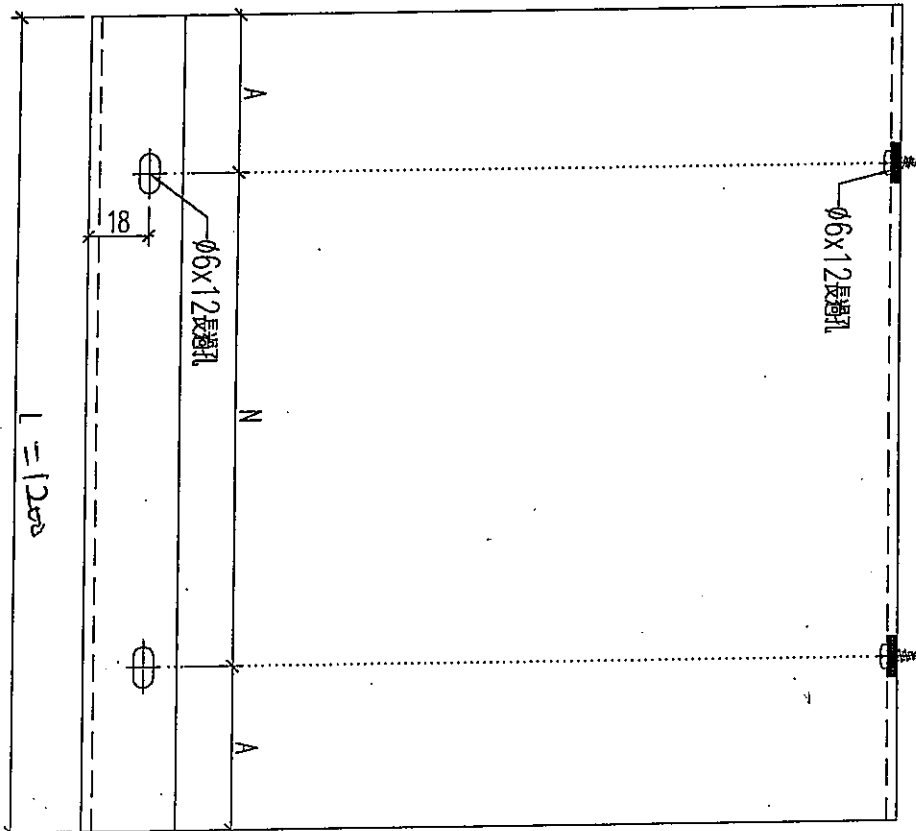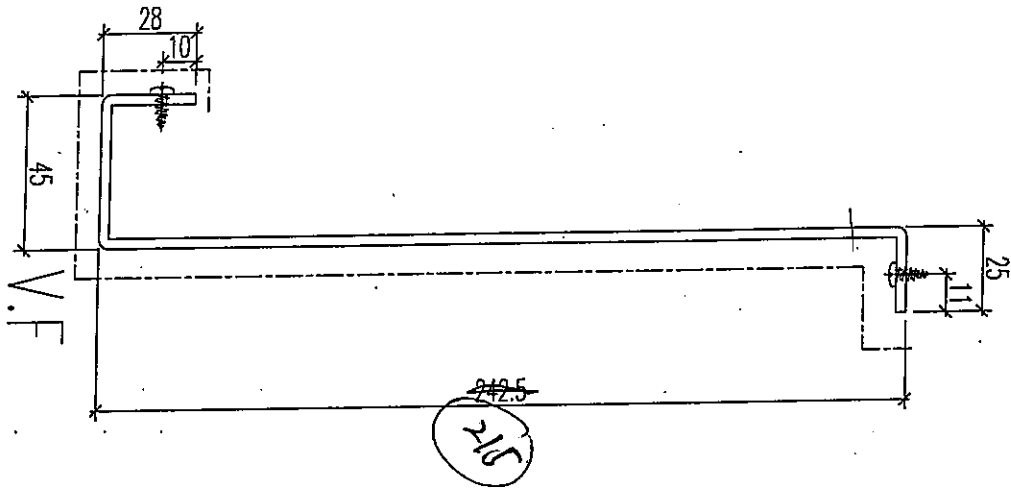

T1-1-FH1-10

T1-1-FH1-11

名稱	鋁板加工圖	制圖	黃漢卿	2020.6.3	修改		
材料	3mm厚鐵	復核	王禮秋	2020.6.3	日期		
顏色	藍色 EF-20-3170 古銅	批准			圖號	J837-LB-FH1	

2/6





美特鋁質 有限公司
MIDI Aluminium Fabricator Ltd.

工程號 J-837 地盤 觀塘平臺

數據表請看: J837-LB-FH10

數據表請看: J837-LB-FH10

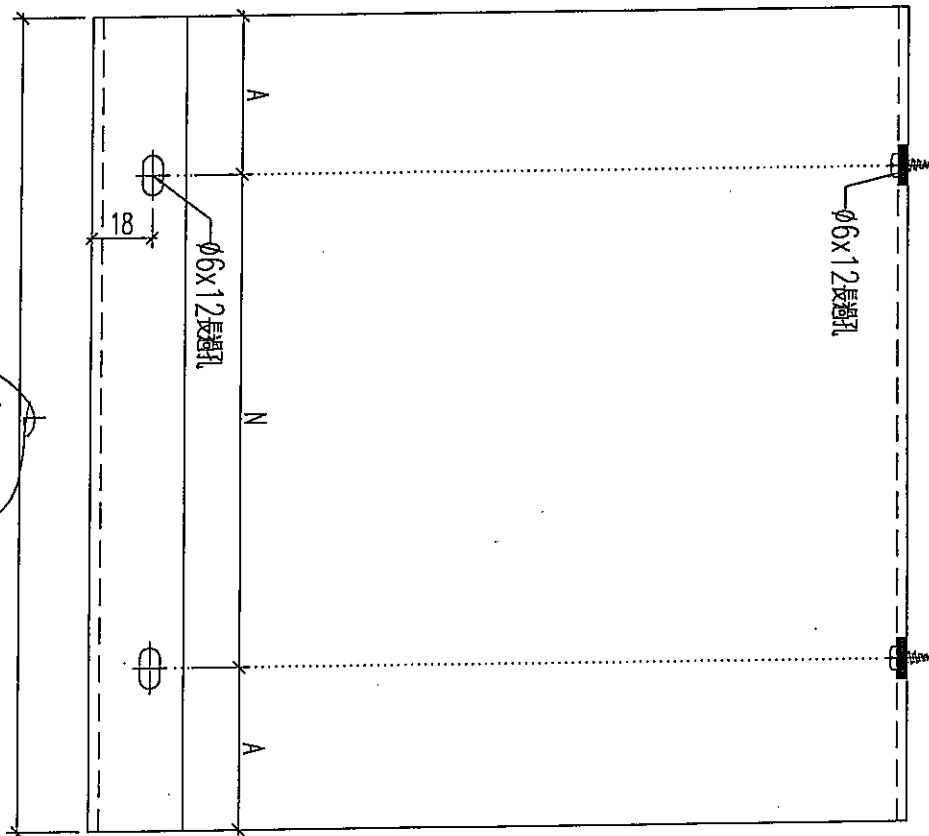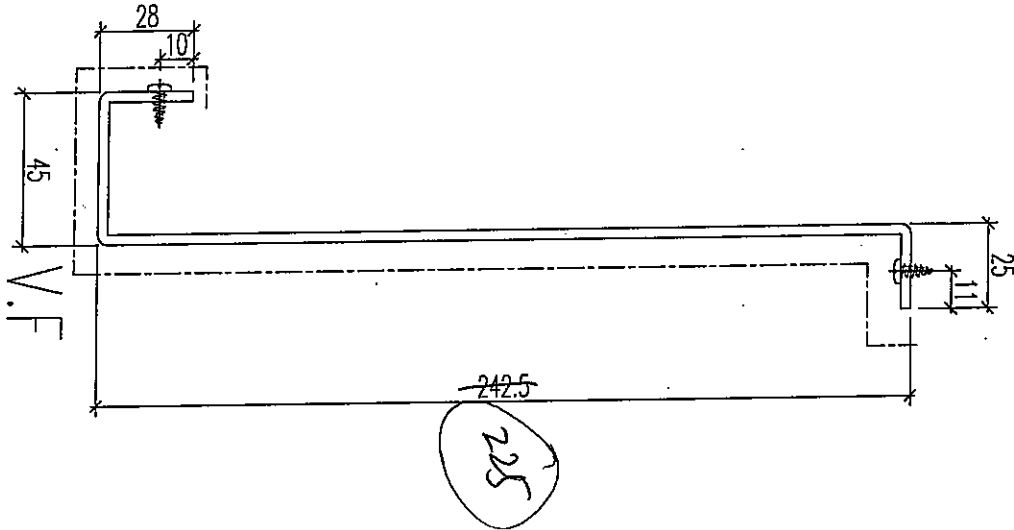

TI-1-FH12-14

900
1件

名稱	鋁板加工圖	制圖	黃漢卿	2020.6.3	修改		
材料	3mm厚鋁	復核	王禮秋	2020.6.3	日期		
顏色	銀 EF20-3170 古銀	批准			圖號	J837-LB-FH1	


EG-DWG3



美特鋁質 有限公司
MIDI Aluminium Fabricator Ltd.

工程號	J-837	地盤	觀塘平臺
-----	-------	----	------

加工數量：1件

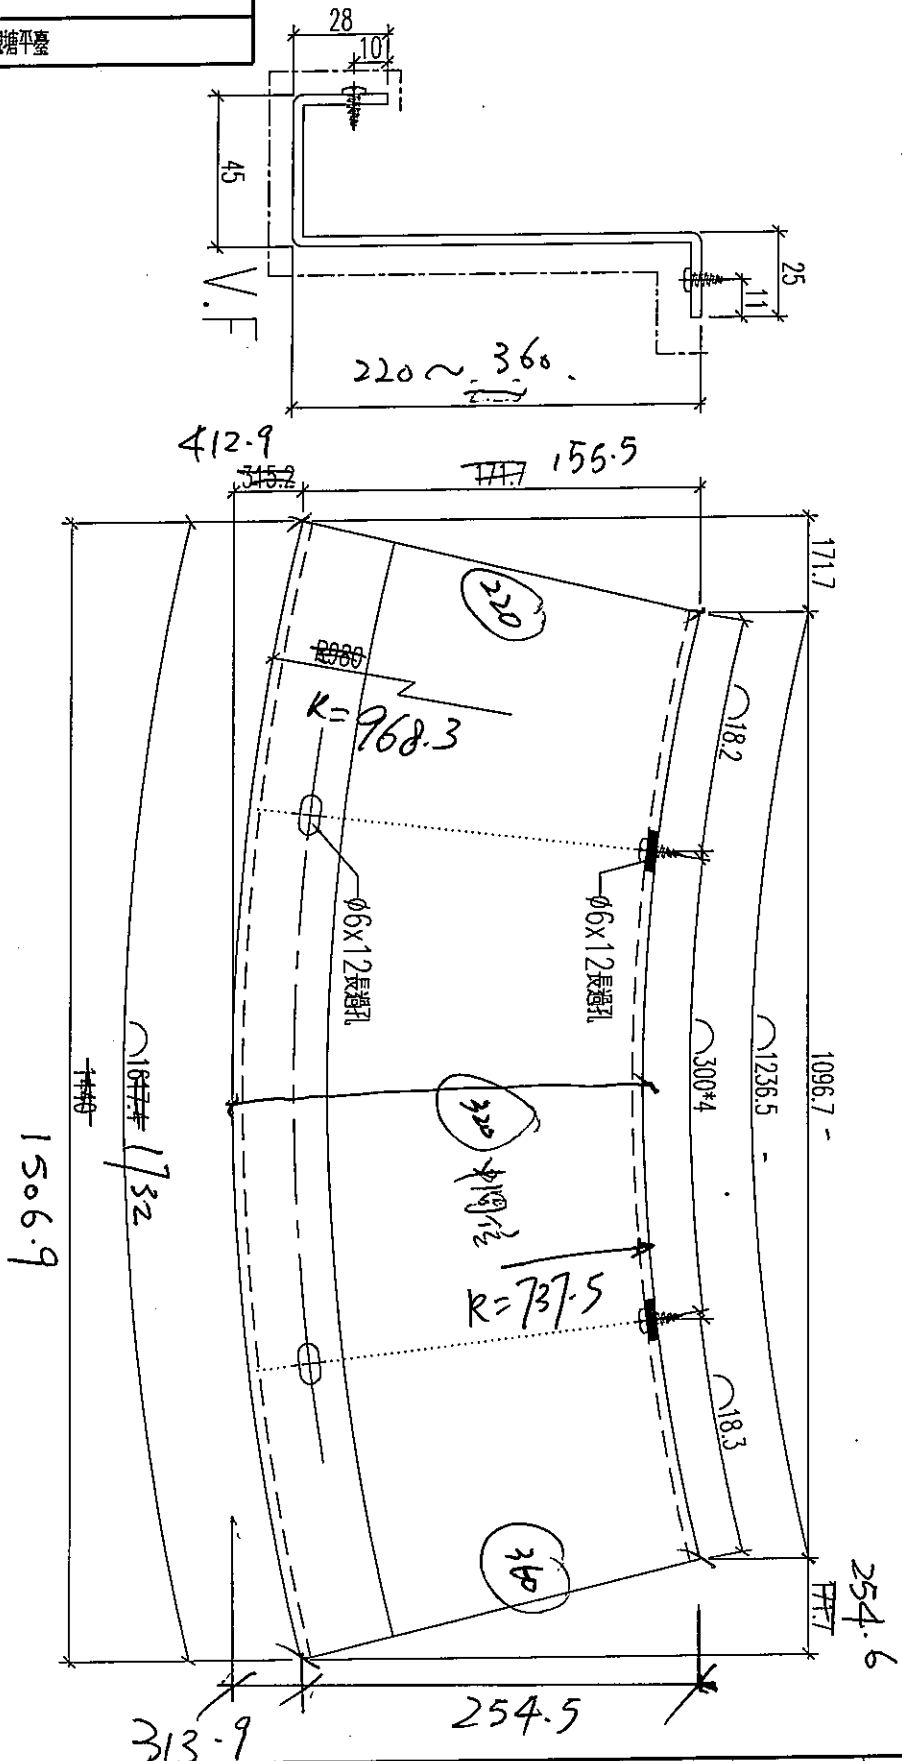

T1-1-FH41-12

名稱	鋁板加工圖	制圖	黃漢卿	2020.6.3	修改	
材料	3mm厚板	復核	王禮秋	2020.6.3	日期	
顏色	白色 EF20-3170 鋁	批准			圖號	J837-LB-FH41


EG-DWG3



美特鋁質 有限公司
MIDI Aluminium Fabricator Ltd.

工程號 J-837 地盤 觀塘平臺

加工數量: 1 件

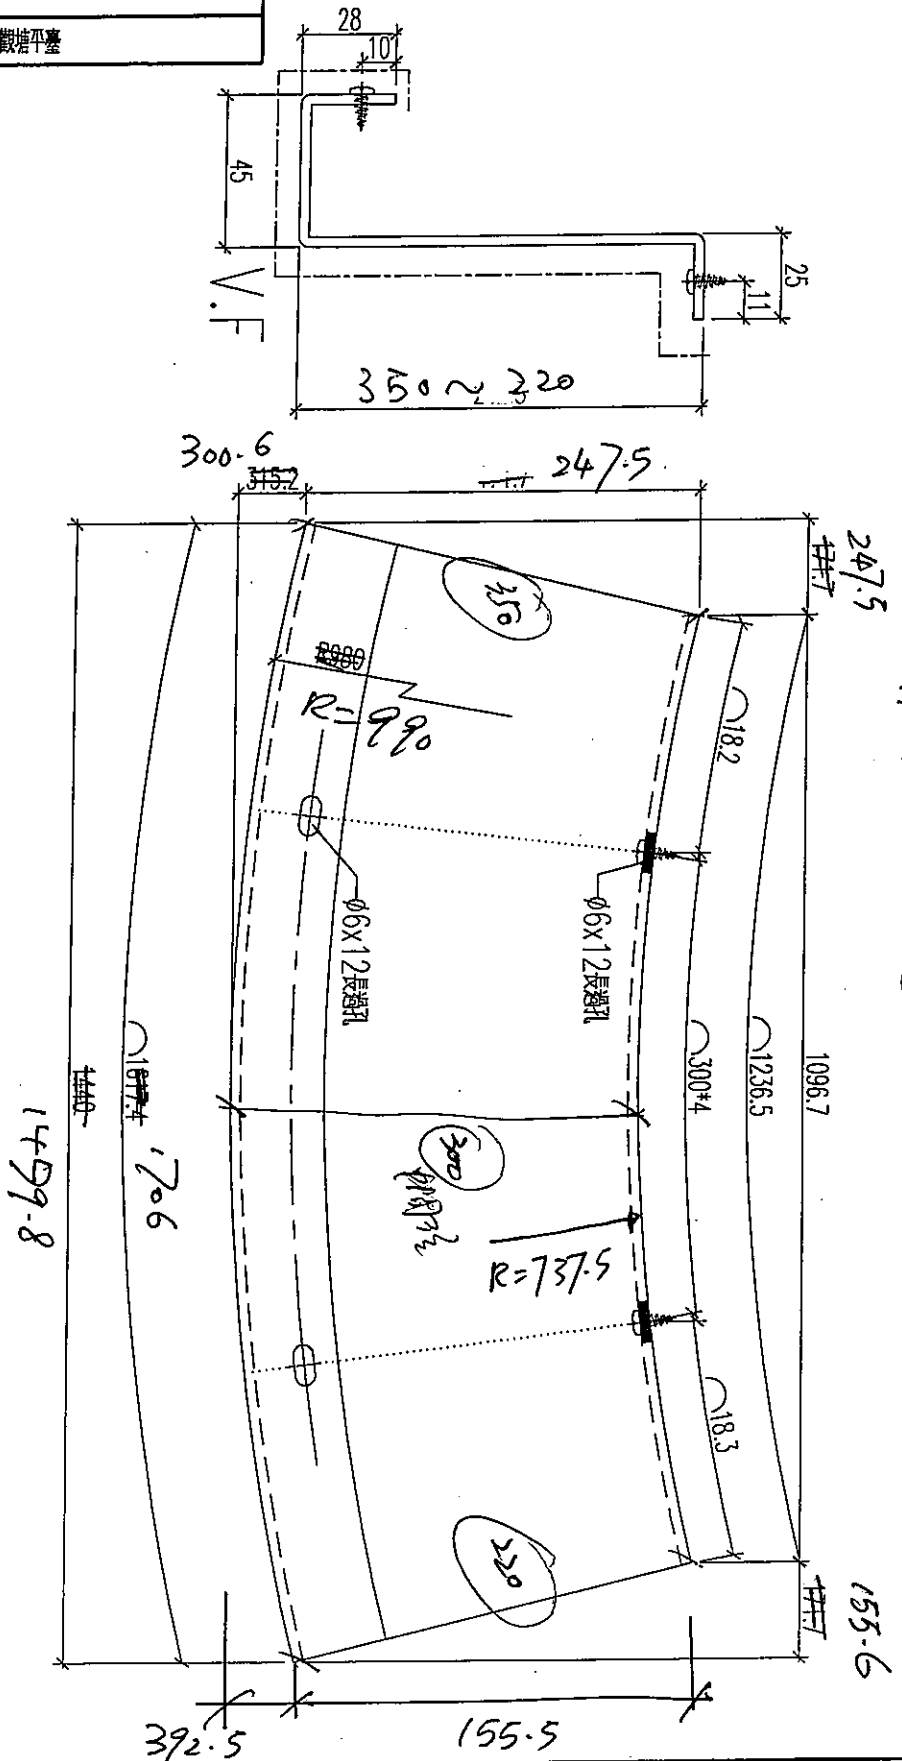

T1-1-FH41-13

名稱	鋁板加工圖	制圖	黃漢卿	2020.6.3	修改	
材料	3mm 鋁板	復核	王禮秋	2020.6.3	日期	
顏色	藍 EF20-3170 古銅	批准			圖號	J837-LB-FH41

EG-DWG3




美特鋁質 有限公司
MIDI Aluminium Fabricator Ltd.


工程號	J-837	地盤	觀塘平臺
-----	-------	----	------

加工數量: 1 件

T2-2-FH41-8

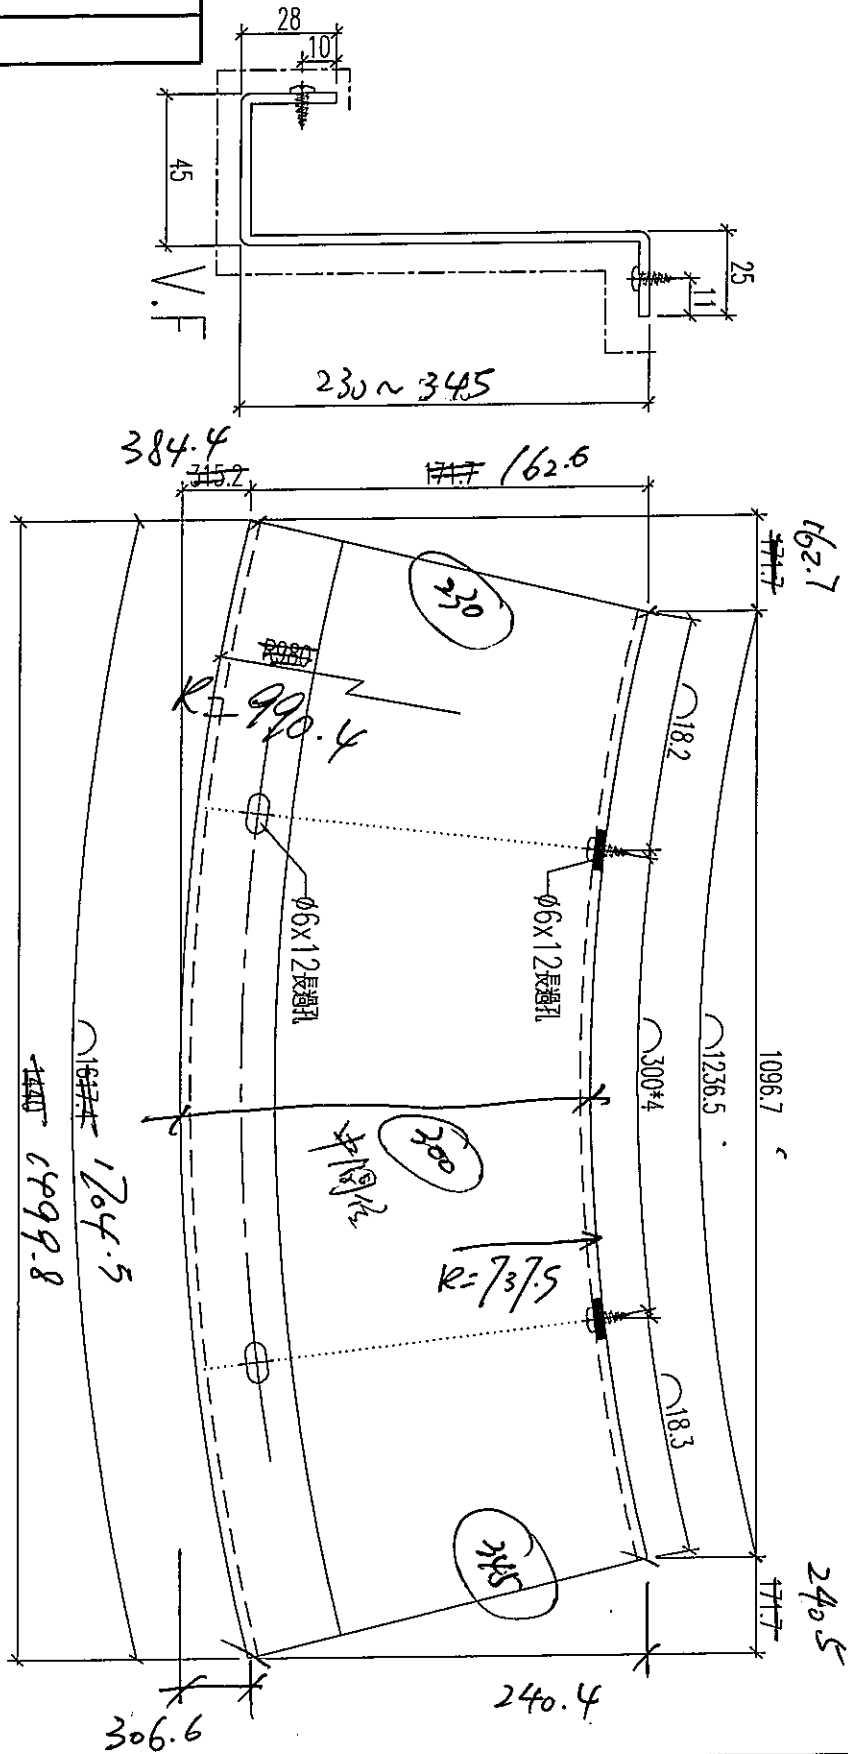

名稱	鋁板加工圖	制圖	黃漢卿	2020.6.3	修改		
材料	3mm 鋁板	復核	王禮秋	2020.6.3	日期		
顏色	藍色 EF20-3170 古銅	批准			圖號	J837-LB-FH41	

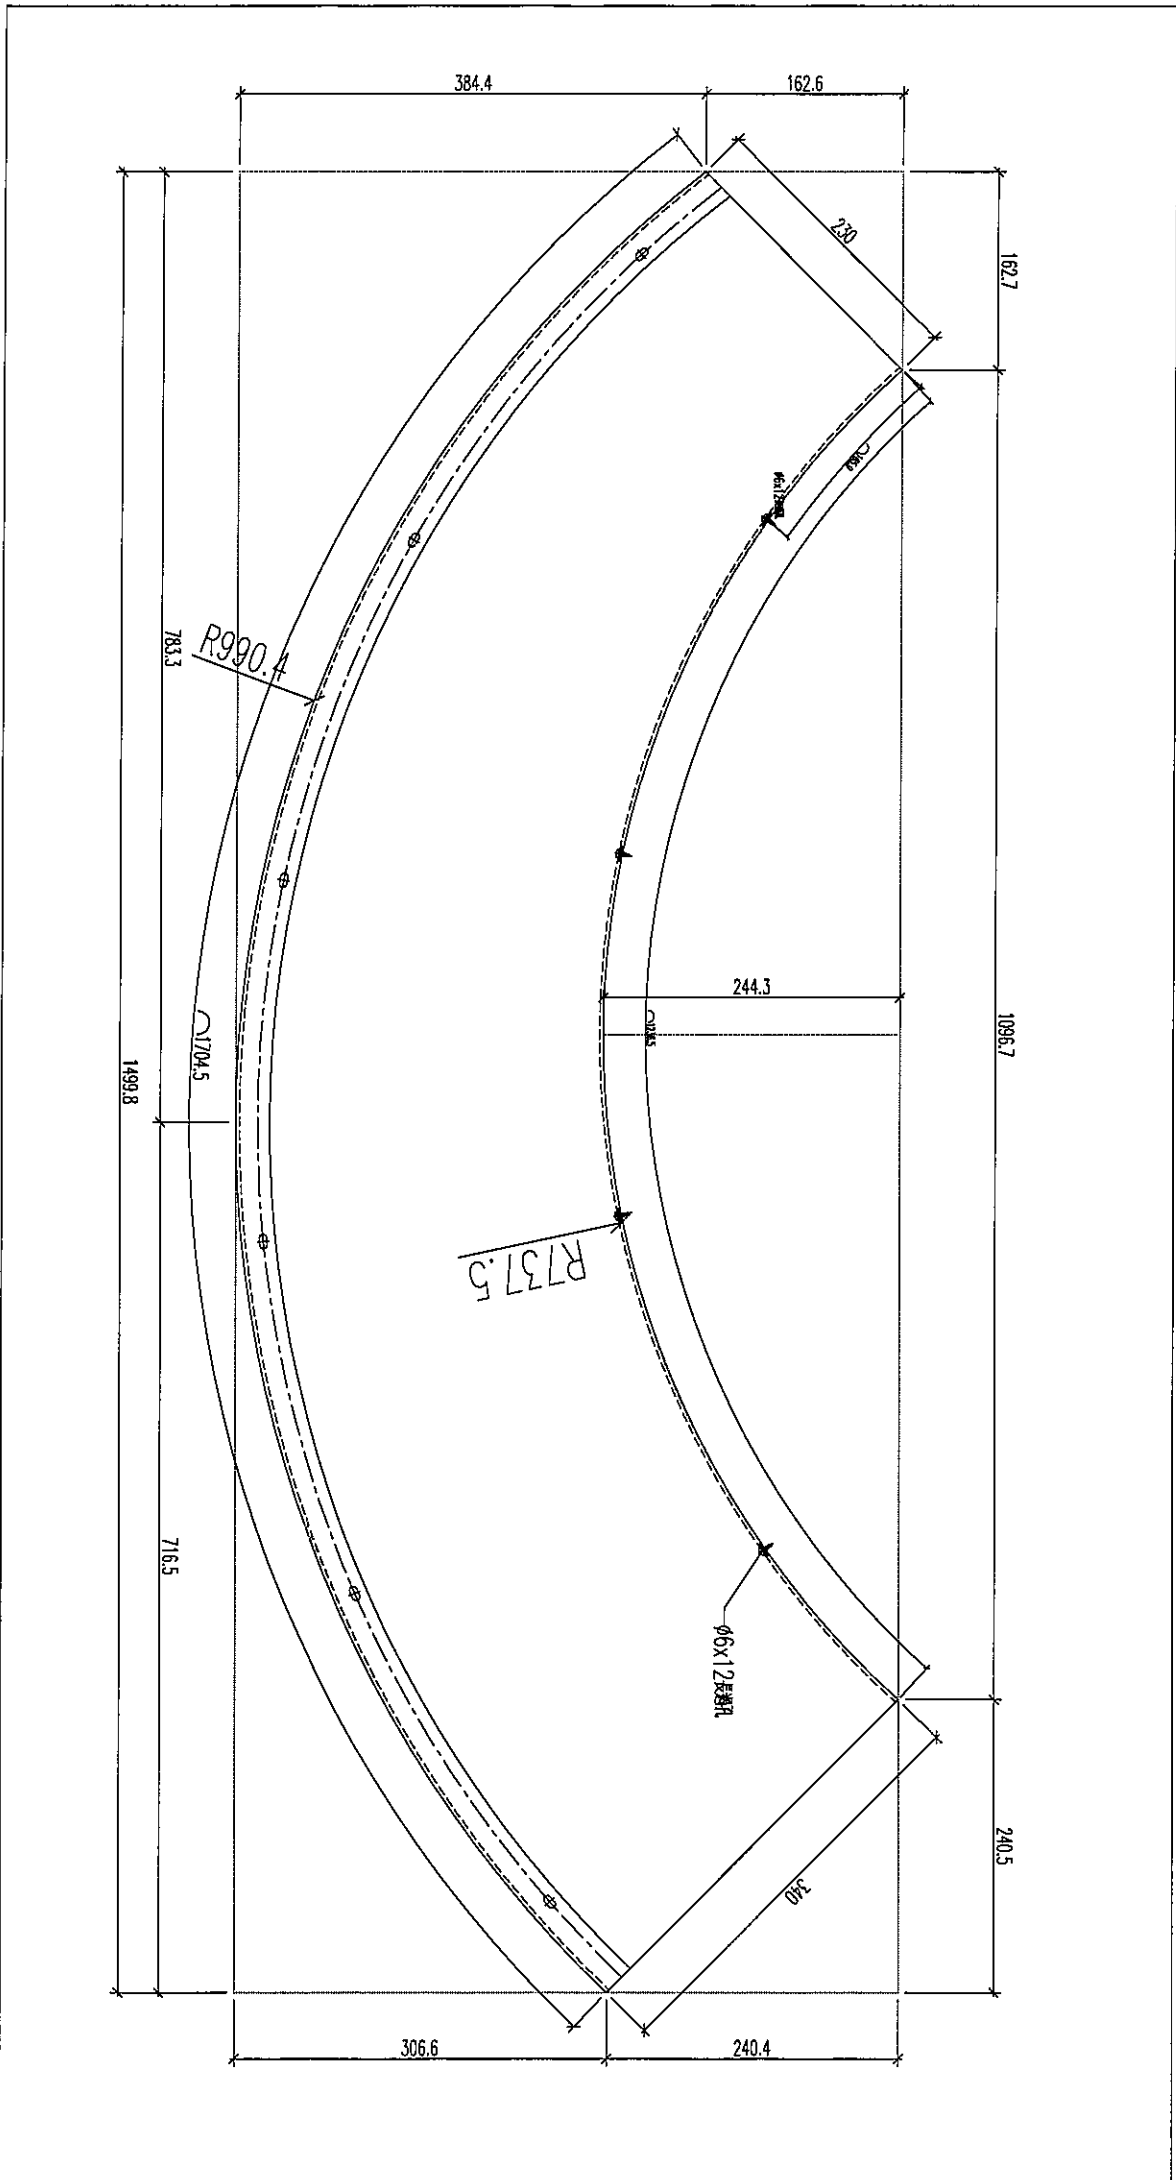

T2-2-FH41-⑧

EG-DWG3





美特鋁質 有限公司
MIDI Aluminium Fabricator Ltd.

工程號 J-837 地盤 觀塘平臺

數據表請看: J837-LB-FH1a

數據表請看: J837-LB-FH1a

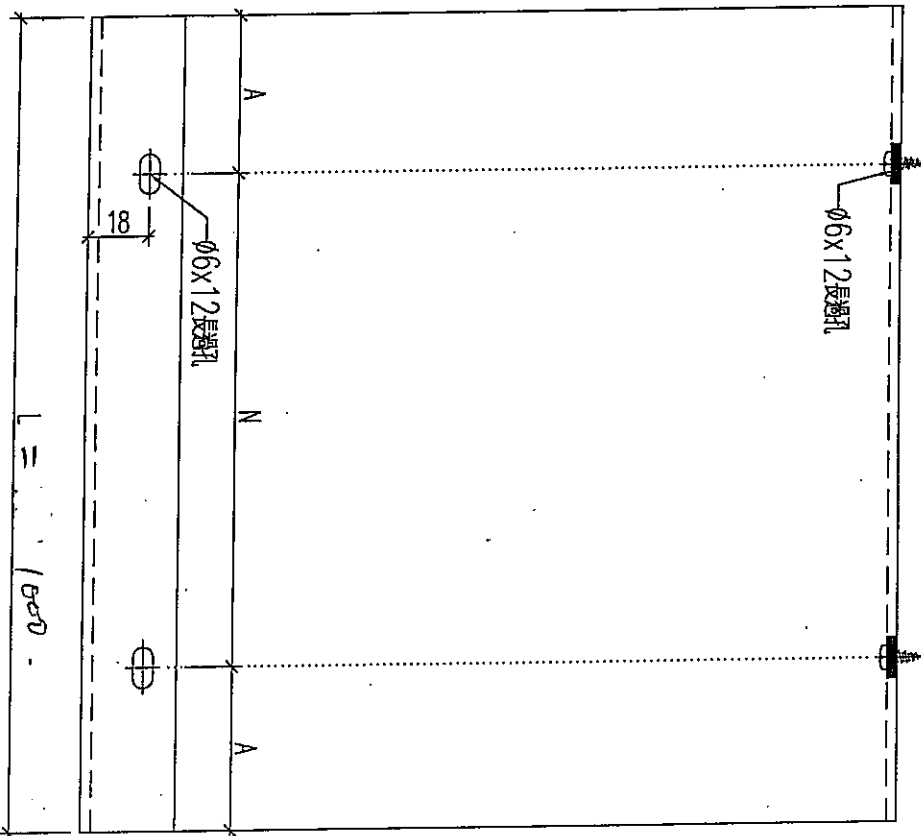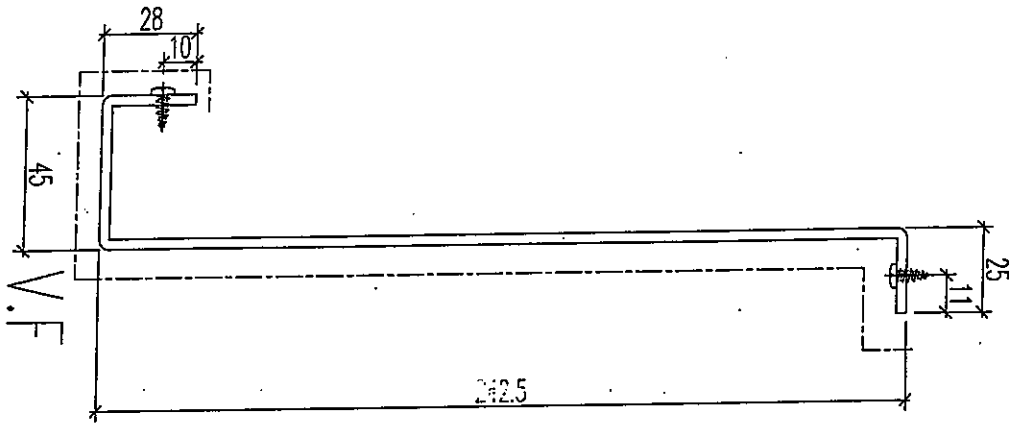

T2-2-FH1-8A 1件

名稱	鋁板加工圖	制圖	黃漢卿	2020.6.3	修改			
材料	3mm厚	復核	王禮秋	2020.6.3	日期			
顏色	藍色 EP20-3110 古銅	批准			圖號	J837-LB-FH1a		

EG-DWG3





美特鋁質 有限公司
MIDI Aluminium Fabricator Ltd.

工程號	J-837	地盤	觀塘平臺
-----	-------	----	------

數據表請看：J837-LB-FH10

T₂-2-FH10-10 1件

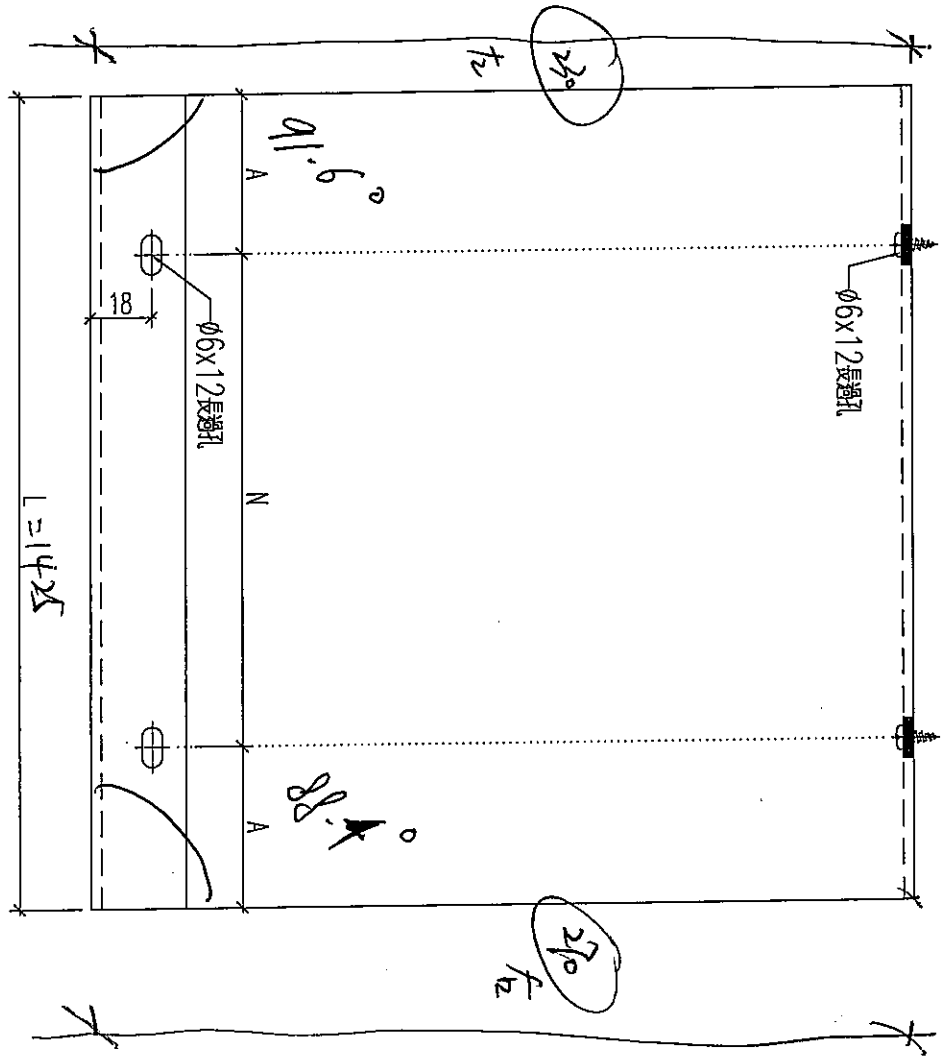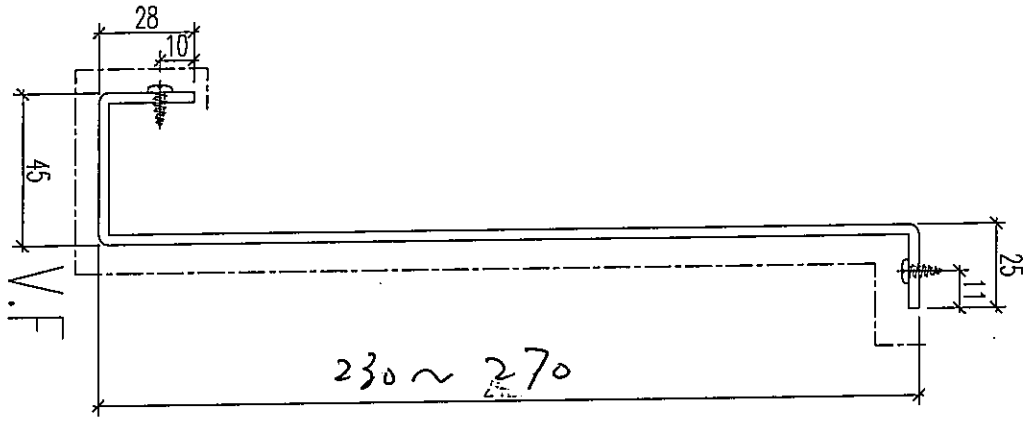

數據表請看：J837-LB-FH10

名稱	鋁板加工圖	制圖	黃漢卿	2020.6.3	修改		
材料	3mm 壓板	復核	王禮秋	2020.6.3	日期		
顏色	白色 EP20-3170 丁銅	批准			圖號	J837-LB-FH11	

EG-DWG3





美特鋁質 有限公司
MIDI Aluminium Fabricator Ltd.

工程號	J-837	地盤	觀塘平臺
-----	-------	----	------

數據表請看：J837-LB-FH1a

T3-1 - FH1 - 0 - 1件

數據表請看：J837-LB-FH1

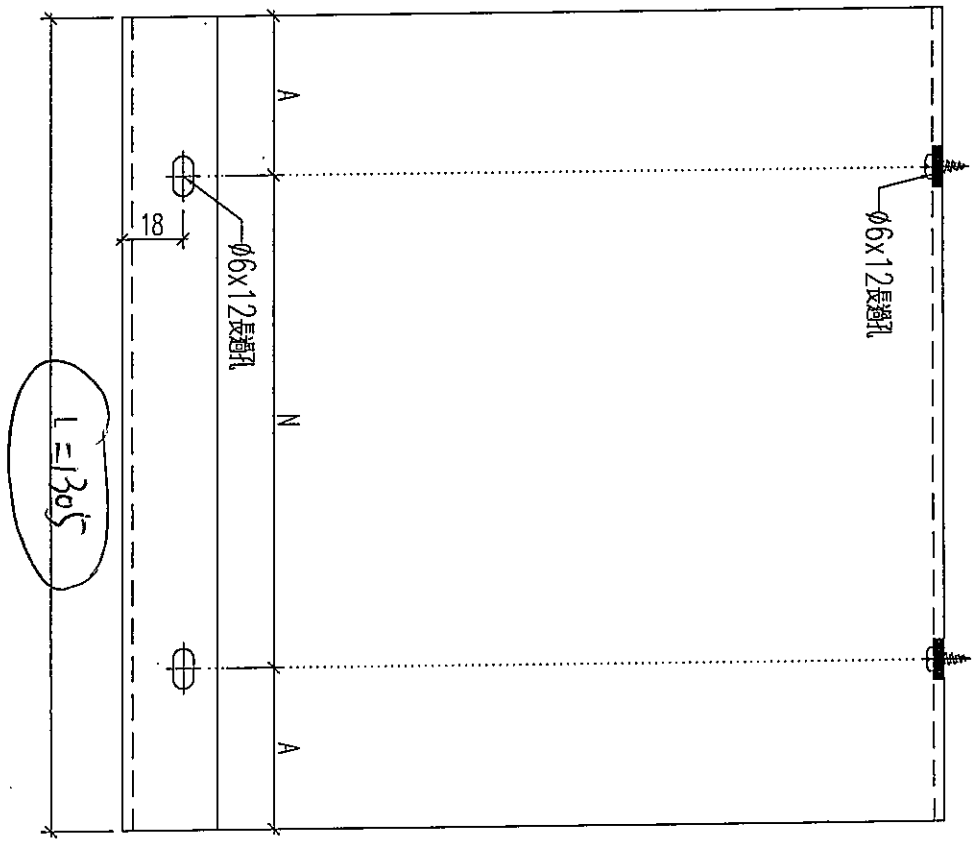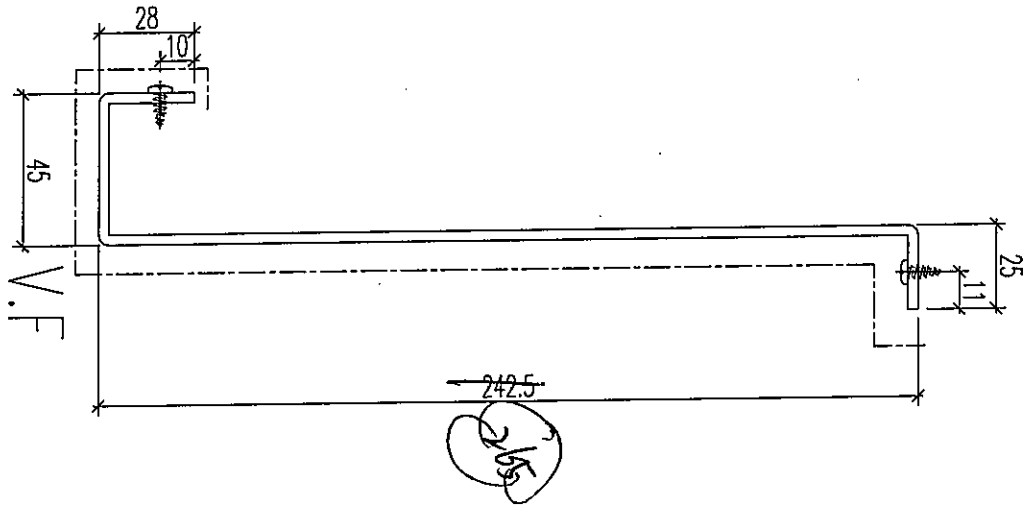

名稱	鋁板加工圖	制圖	黃漢卿	2020.6.3	修改			
材料	3mm厚板	復核	王禮秋	2020.6.3	日期			
顏色	銀 [F20-3170 相同]	批准			圖號	J837-LB-FH1		

EG-DWG3



美特鋁質 有限公司
MIDI Aluminium Fabricator Ltd.

工程號



J-837

地盤

觀塘平臺

數據表請看：J837-LB-FH1a

數據表請看：J837-LB-FH1

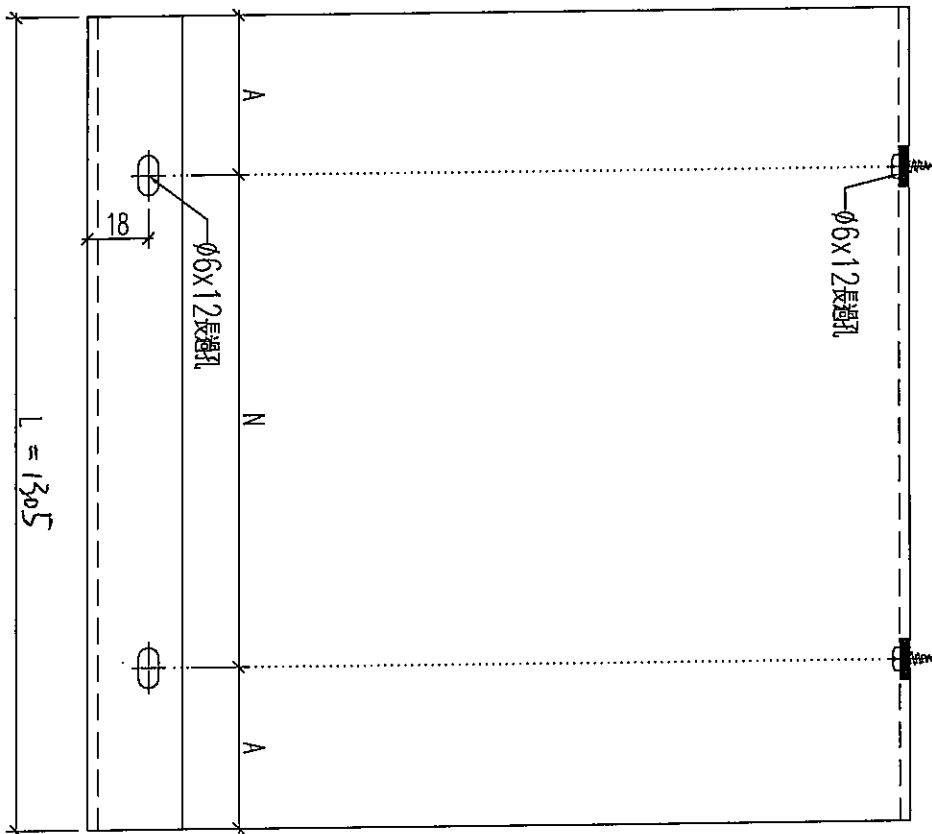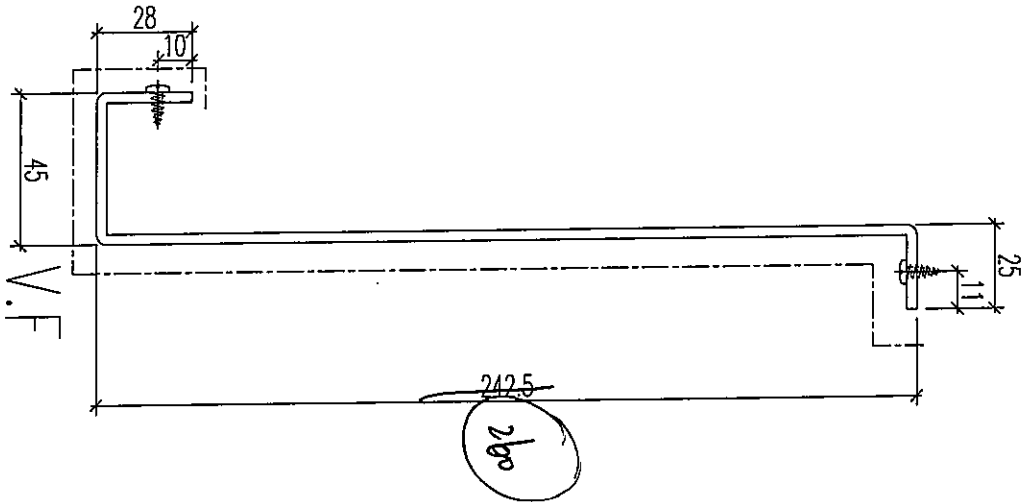


T3-1-FH1- (2) -1件

名稱	鋁板加工圖	制圖	黃漢卿	2020.6.3	修改		
材料	3mm 鋁板	復核	王禮秋	2020.6.3	日期		
顏色	白色 EF20-3170 古銅	批准			圖號	J837-LB-FH1	

T3-1-FH41-④

J827-LB-FH41-4

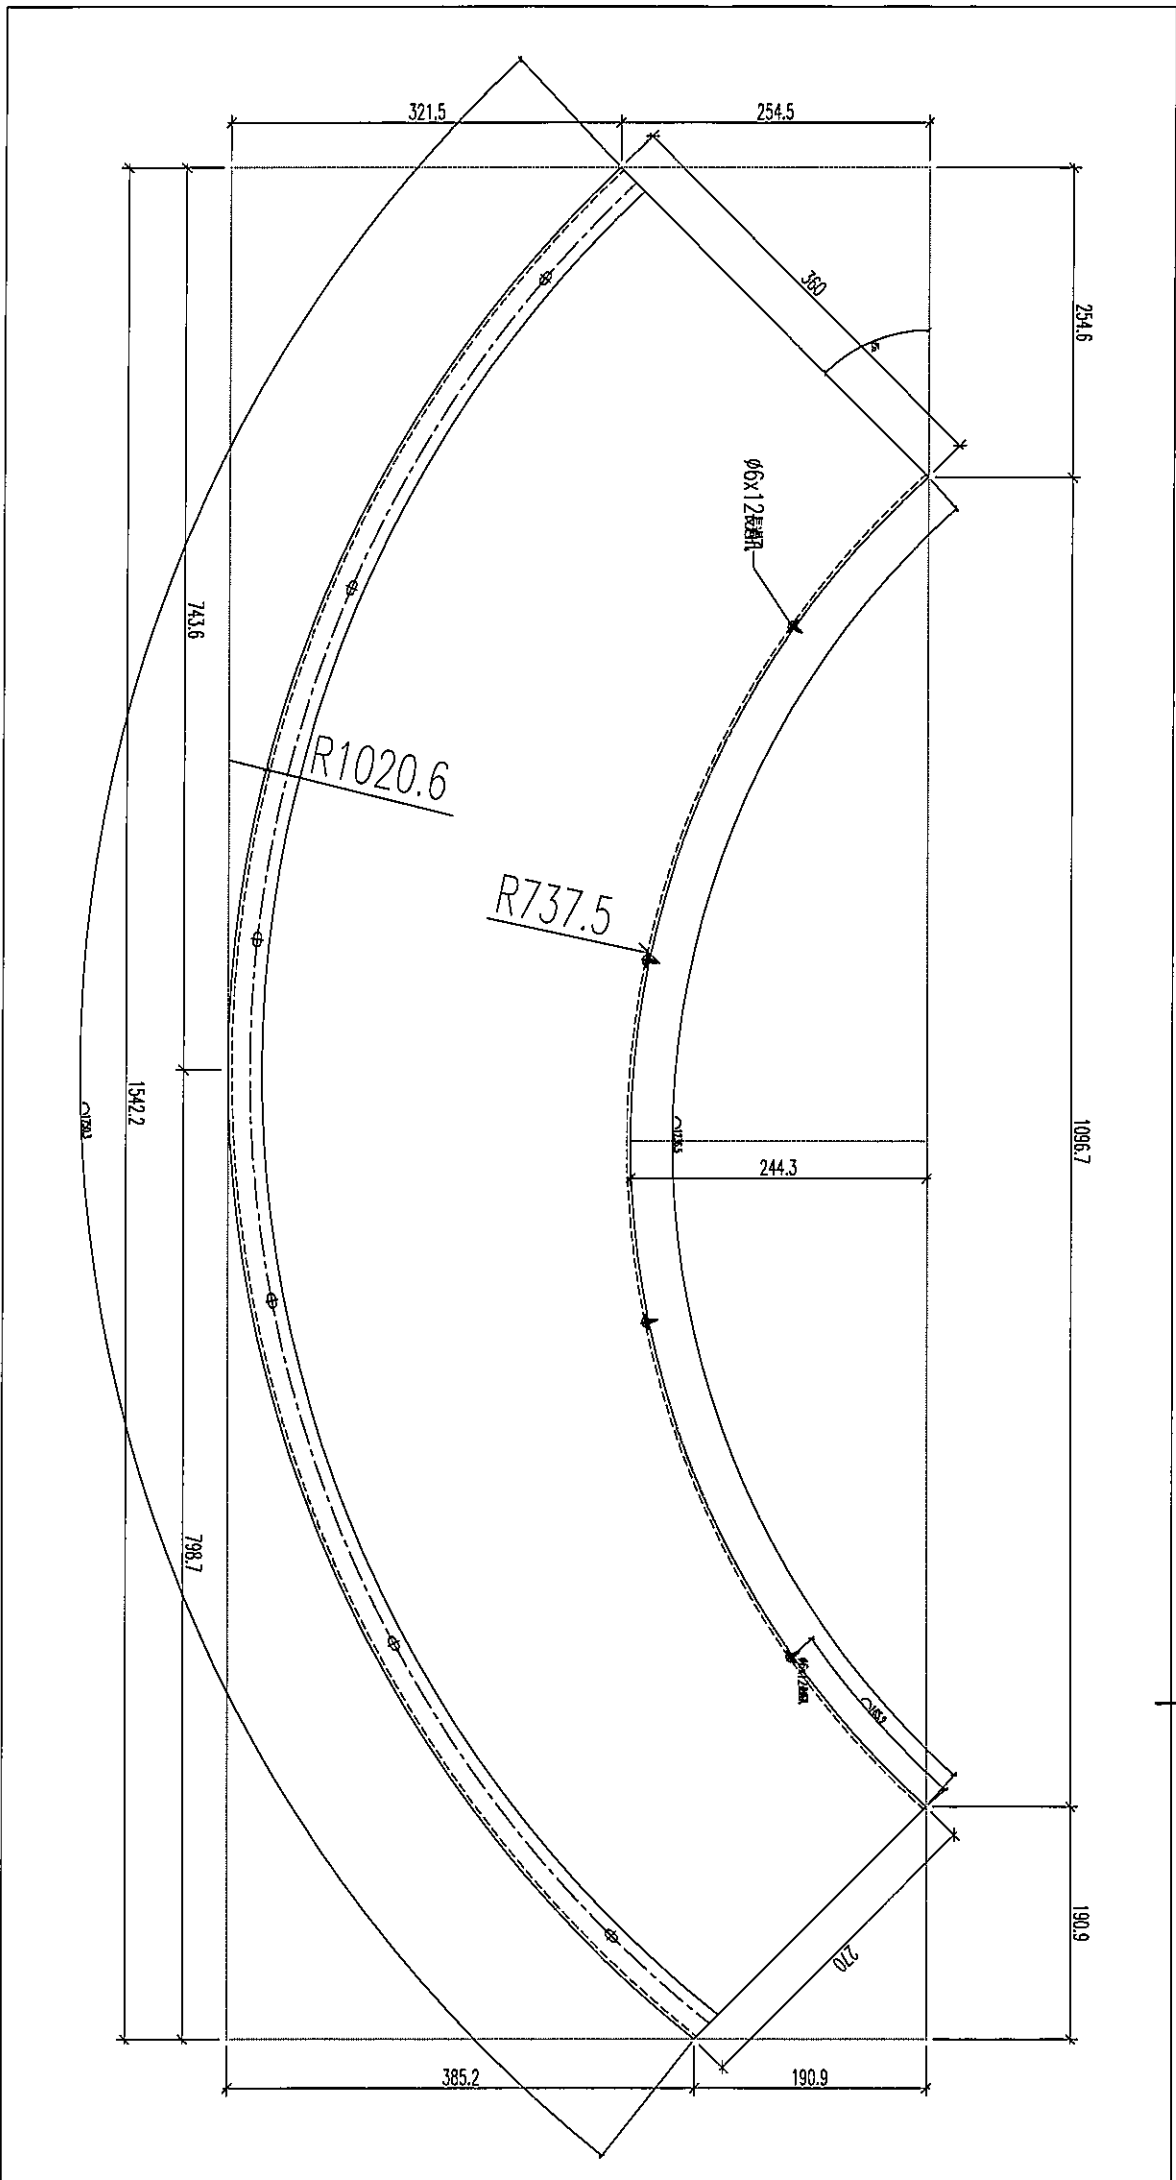

EG-DWG3



美特鋁質 有限公司
MIDI Aluminium Fabricator Ltd.

工程號

J-837



地盤

觀塘平臺

數據表請看: J837-LB-FH1a

TS-1-FH4-⑤ 1件

數據表請看: J837-LB-FH1

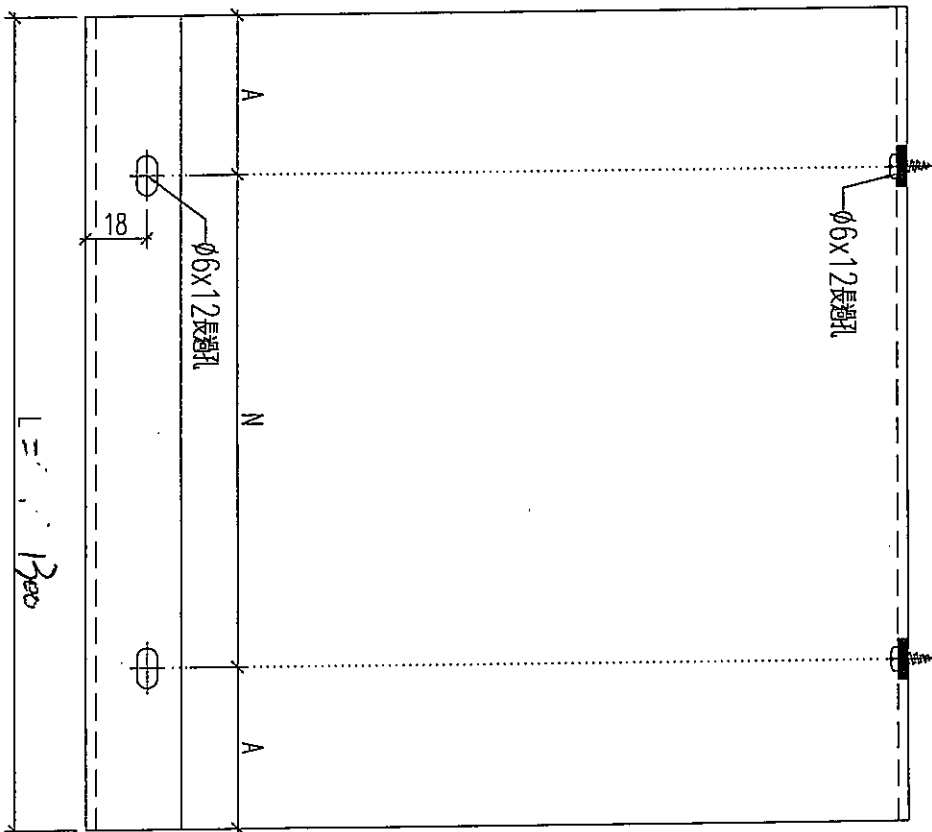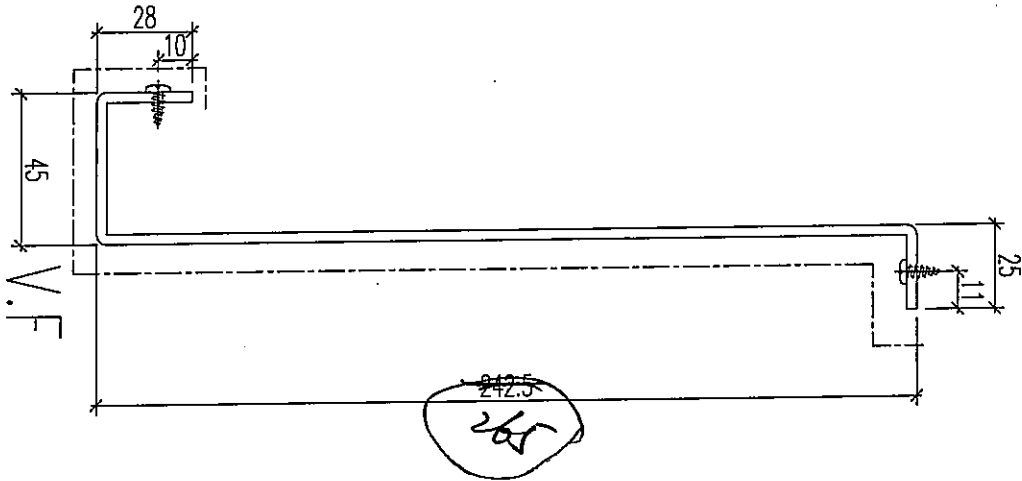

名稱	鋁板加工圖	制圖	黃漢卿	2020.6.3	修改		
材料	3mm厚板	復核	王禮秋	2020.6.3	日期		
顏色	白色 EF-20-3170 漆面	批准			圖號	J837-LB-FH1	

7

EG-DWG3




美特鋁質 有限公司
MIDI Aluminium Fabricator Ltd.

工程號 J-837 地盤 截塘平臺


加工數量: ~~187~~ 14件

TS-1-FH41-② 14件

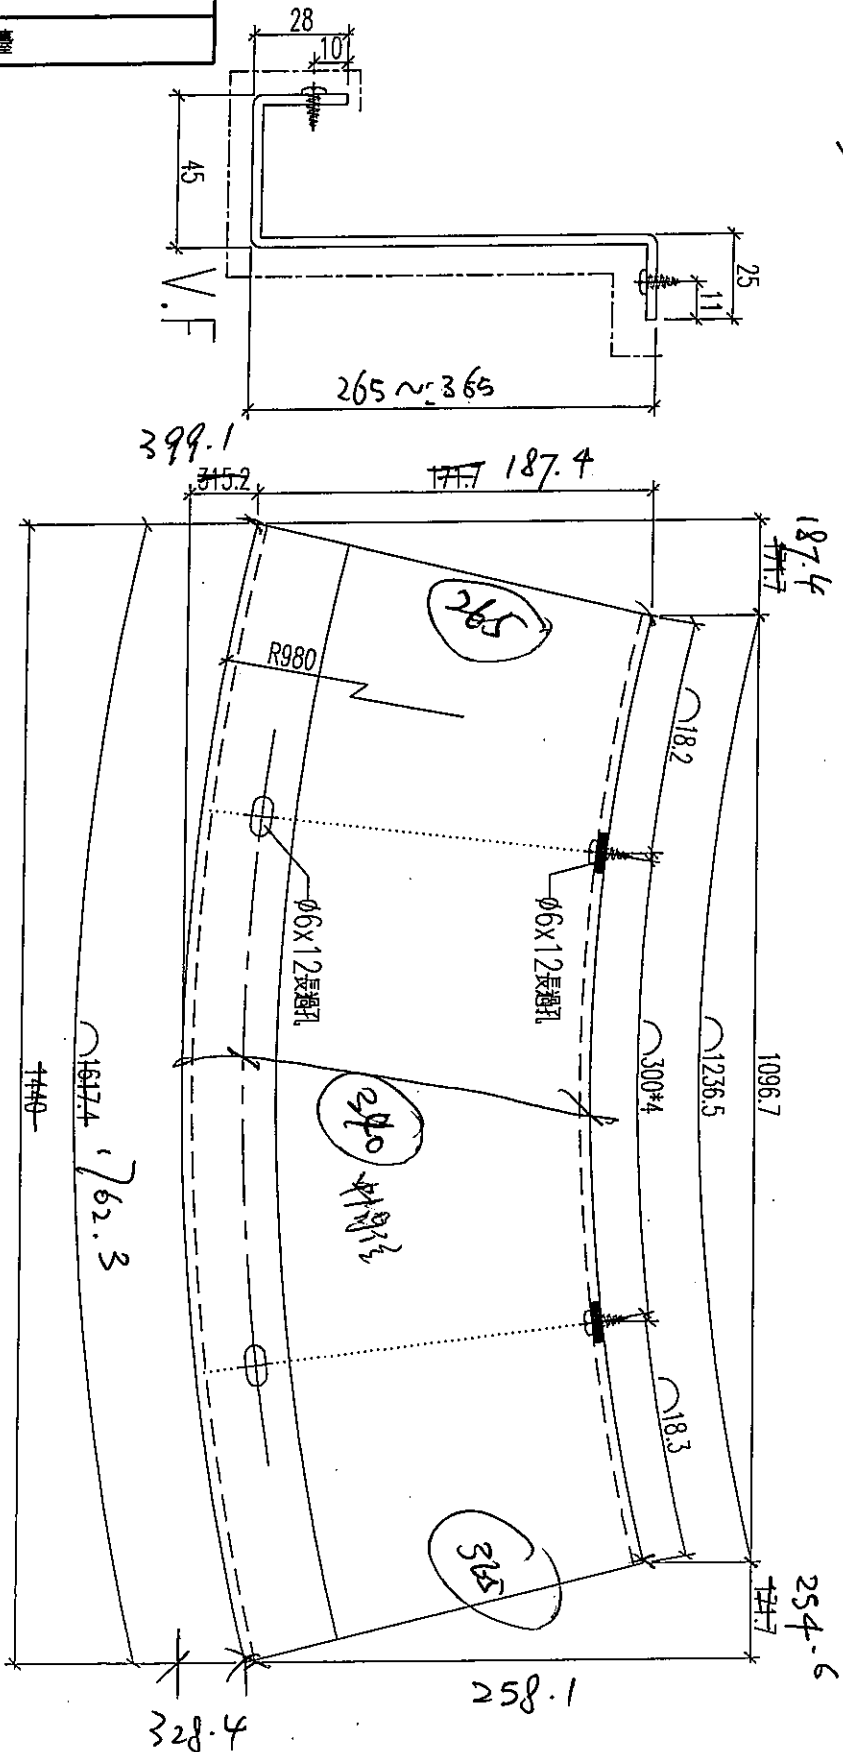

名稱	鋁板加工圖	制圖	黃漢卿	2020.6.3	修改		
材料	3mm 鋁	復核	王禮秋	2020.6.3	日期		
顏色	白色 20-3170 古銅	批准			圖號	J837-LB-FH41	

28

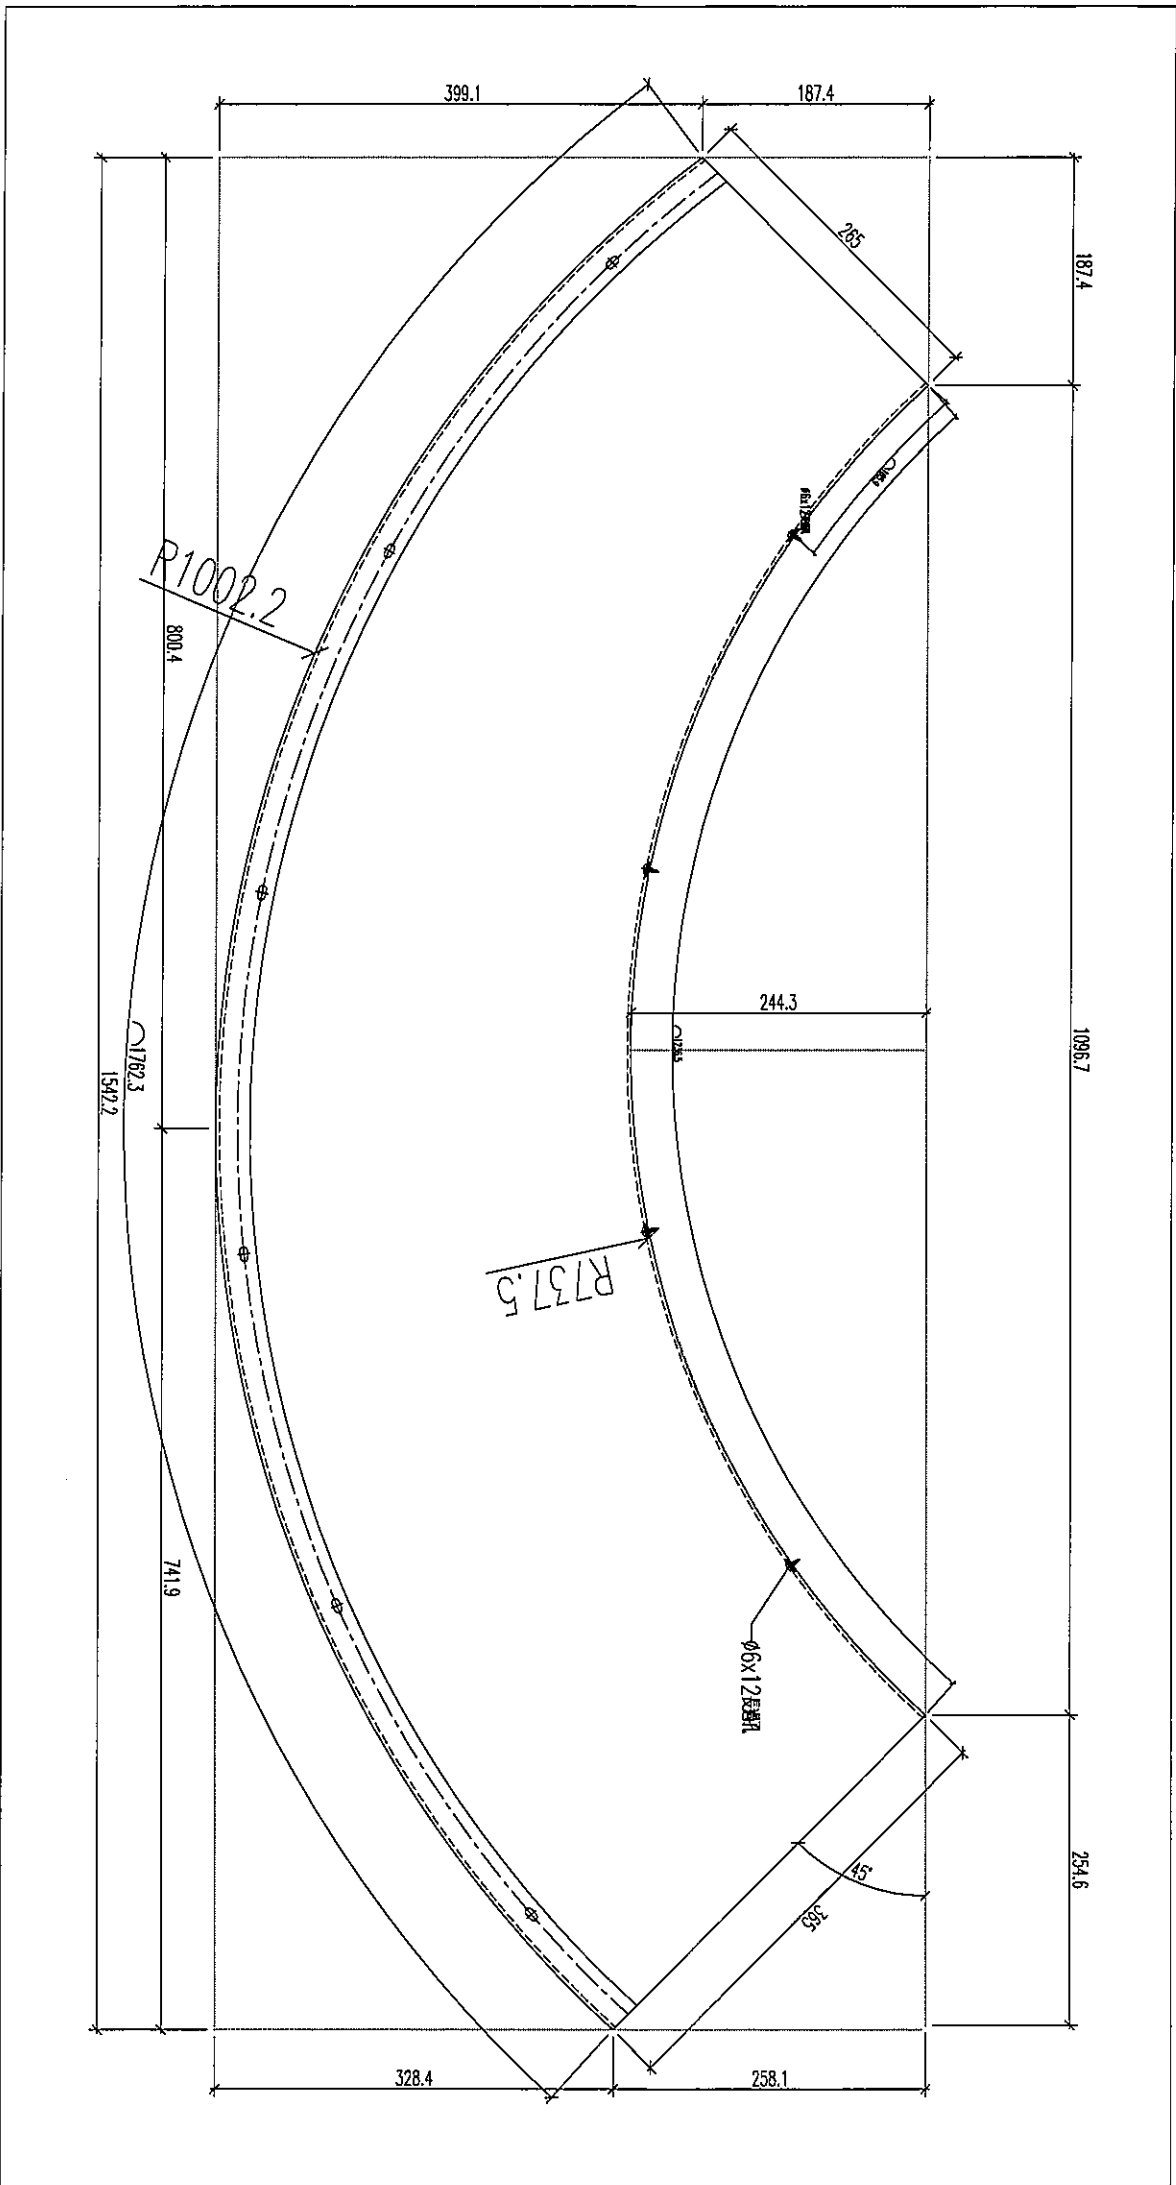

T5-1-FH41-⑥


EG-DWG3



美特鋁質 有限公司
MIDI Aluminium Fabricator Ltd.

工程號 J-837 地盤 觀塘平臺

加工數量：1件

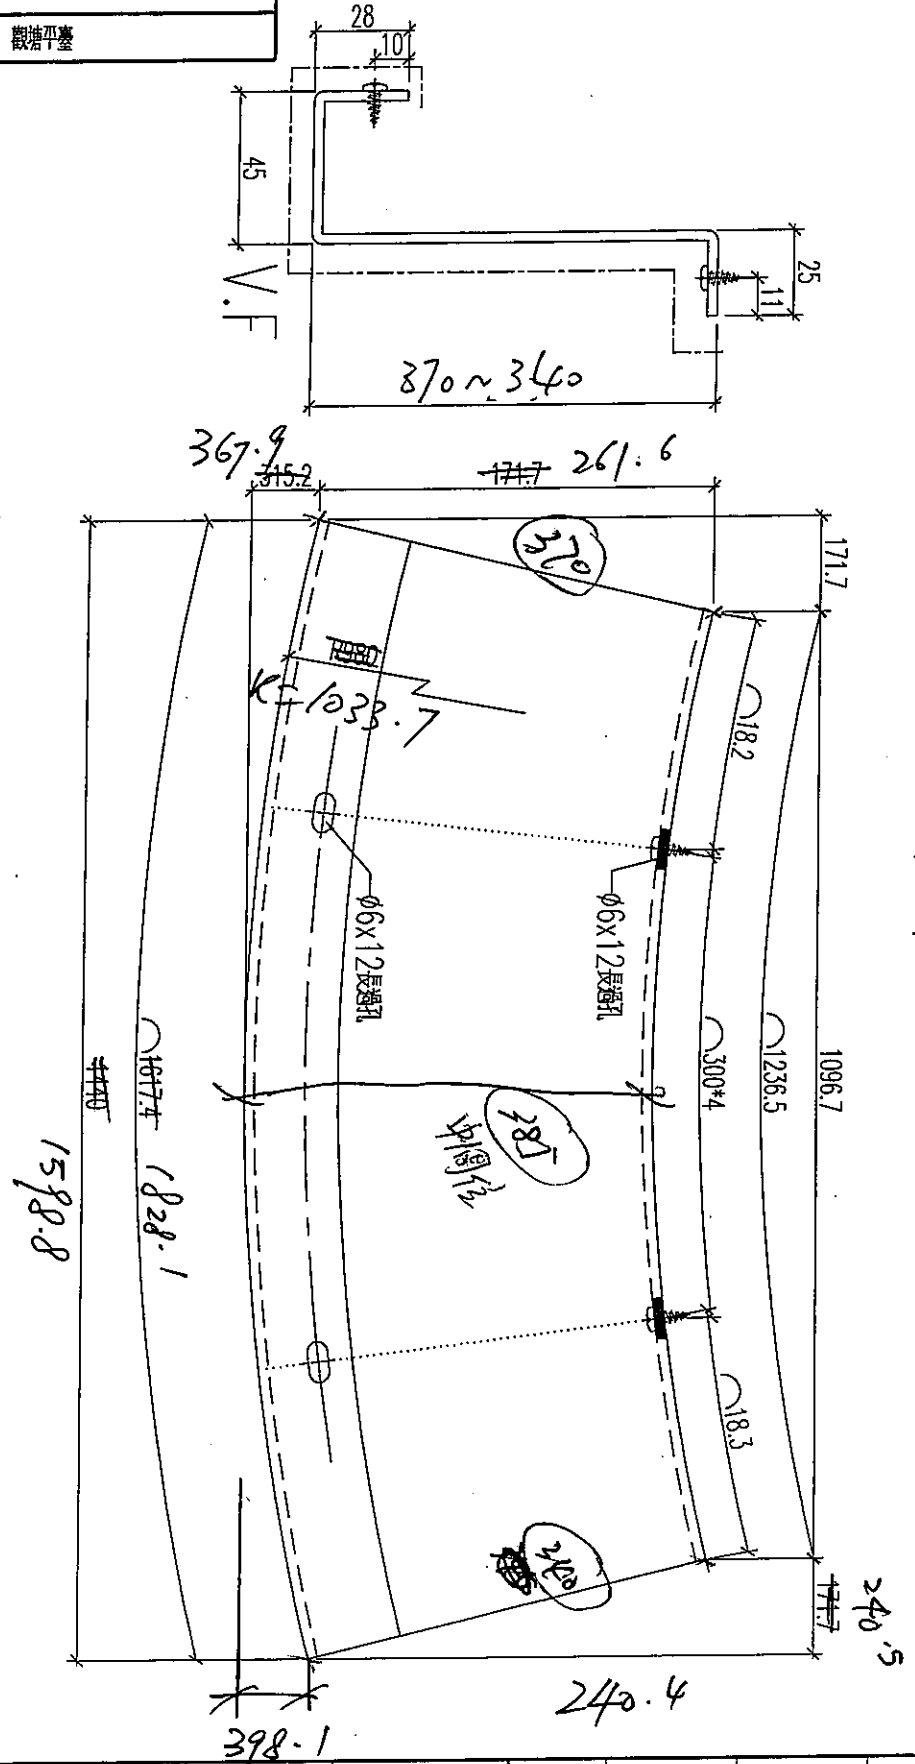

T5-1-FH41-⑦ 14F

名稱	鋁板加工圖	制圖	黃漢卿	2020.6.3	修改		
材料	3mm厚	復核	王禮秋	2020.6.3	日期		
顏色	原色 (E20-3170 古銅)	批准			圖號	J-837-LB-FH41	

19



3mm厚铝板.

颜色EF-20-3170 钛金

长度 ~~2000~~ 1500 = 10支


J837-2B-101

To: 大明

附頁是非大遠位預收口. 現場度數重做. 業主常出SI.

張位已度級. 既. 中間數. 長度不變.

837 大明 16/11/2020

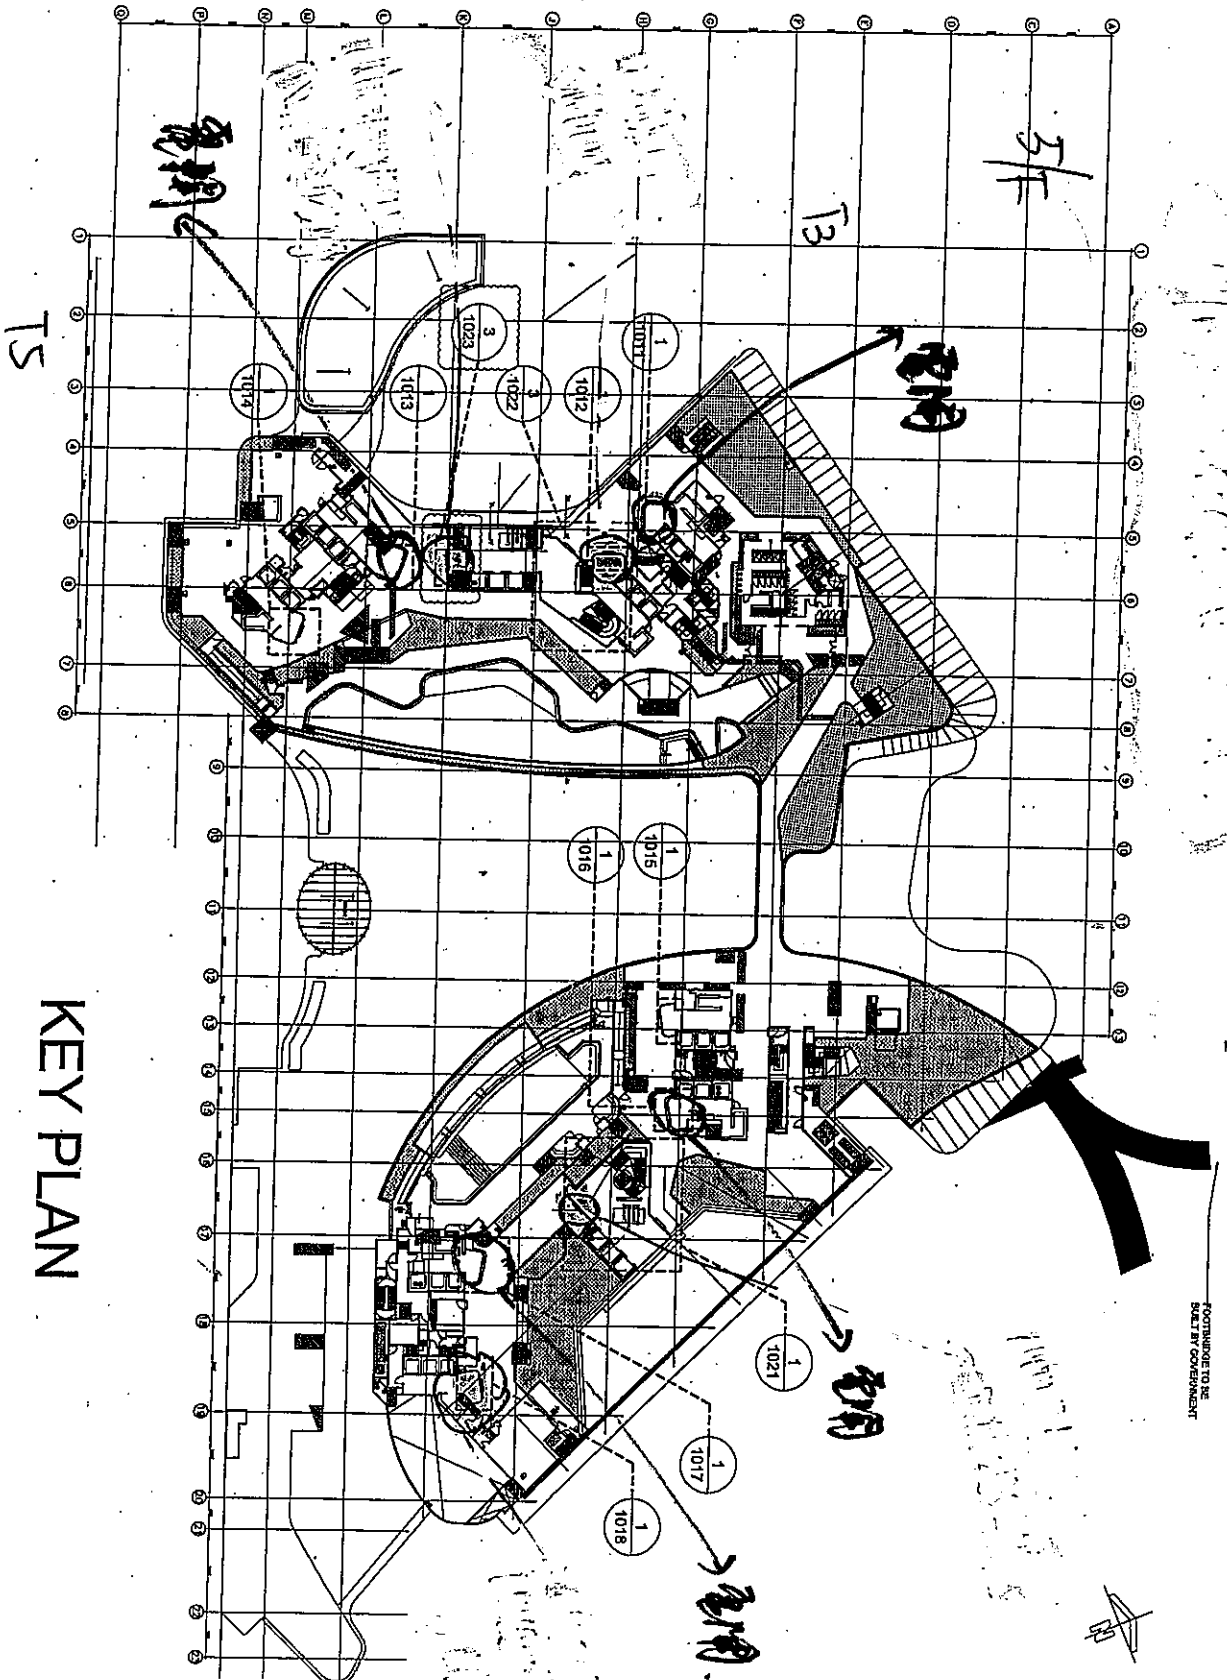

KEY PLAN

FOOTING TO BE
BUILT BY GOVERNMENT

DATE: 05-06-2020

SHO LAND COMPANY LIMITED
Sino Land Company Limited

WTF
WONG TUNG FONG ARCHITECTS & ENGINEERS LIMITED

CR Construction Company Limited

AECOM
AECOM

NOTE:
1. ALL DIMENSIONS ARE IN DIM.
2. ALL DIMENSIONS ARE VIEWED FROM OUTSIDE.
3. ALL DIMENSIONS TO BE CHECKED ON SITE BEFORE CONSTRUCTION.

LEGEND:
1. - OPEN LINKER NO.
2. - OPENING FLOOR LEVEL.
3. - OTHER SHEET NO.
4. - STRUCTURAL COLUMN LEVEL
5. - REVERSED DETAIL

TITLE:
PARTIAL KEY PLAN
OF WINDOW WALL (5/F)

PROJECT:
YUGA KWAN TUNG TOWN CENTRE
REDEVELOPMENT (AREA 2 & 3) AT
NO. 6514, KWAN TUNG, KOWLOON

DATE: 05-06-2020 **SCALE:** 1:3500 (A1)

DRAWN BY: JASING **CHECKED BY:**

英特堅實有限公司
WTF






美特鋁質 有限公司
MIDI Aluminium Fabricator Ltd.

工程號 J837 地盤 觀塘

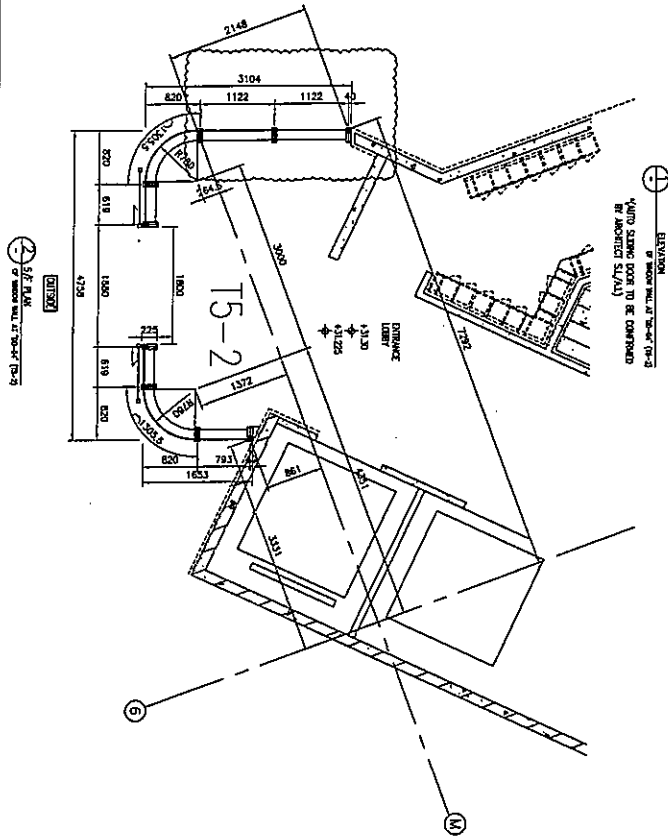

- TS-2
- ① LB-FH5 - 2件
 - ② LB-FH6 - 2件
 - ③ LB-FH7 - 1件
 - ④ LB-FH41 - 2件


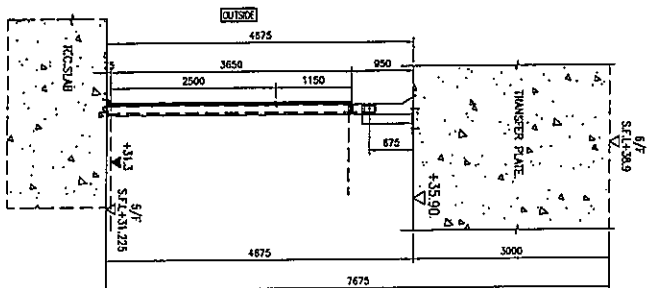
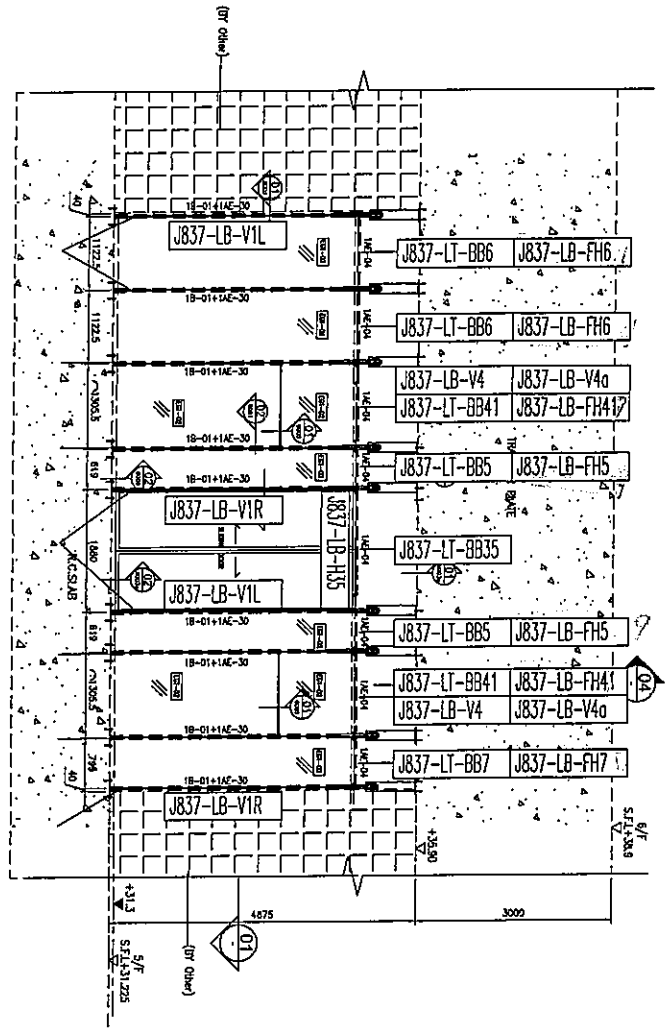


名稱	鋁板安裝位置圖	制圖	黃漢卿	2020.5.20	修改	
材料		復核			日期	
顏色		批准			圖號	J837-5FGW-WZ04



美特鋁質 有限公司
MIDI Aluminium Fabricator Ltd.

工程號 J837 地盤 觀塘

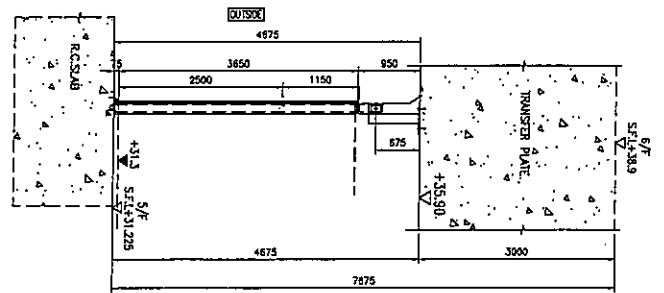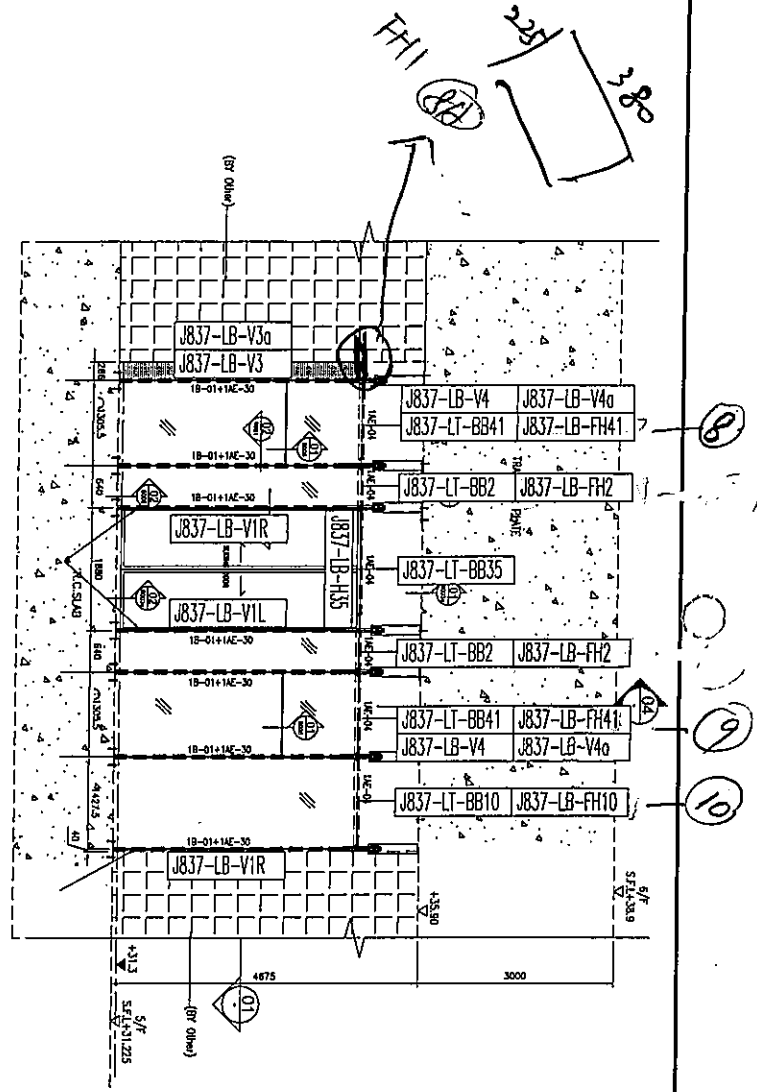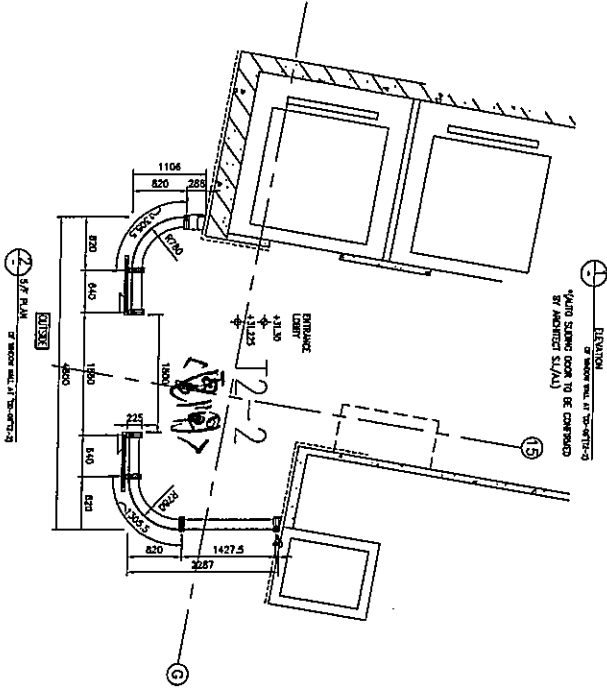

T2-2 (由牌)

① FH11 1件

② LB-FH10 1件




③ LB-FH41 2件

名稱	鋁板安裝位置圖	制圖	黃漢卿	2020.5.20	修改		
材料		復核			日期		
顏色		批准			圖號	J837-5FGW-WZ06	



美特鋁質 有限公司
MIDI Aluminium Fabricator Ltd.

工程號 J837 地盤 觀塘

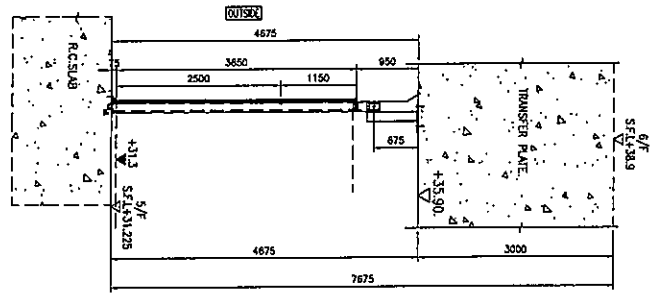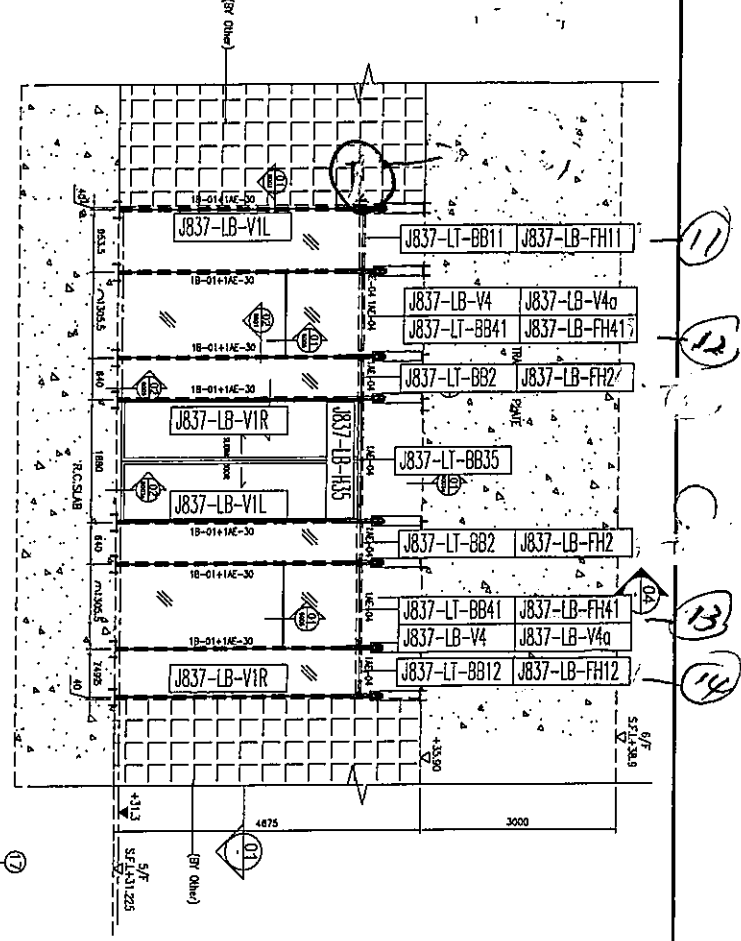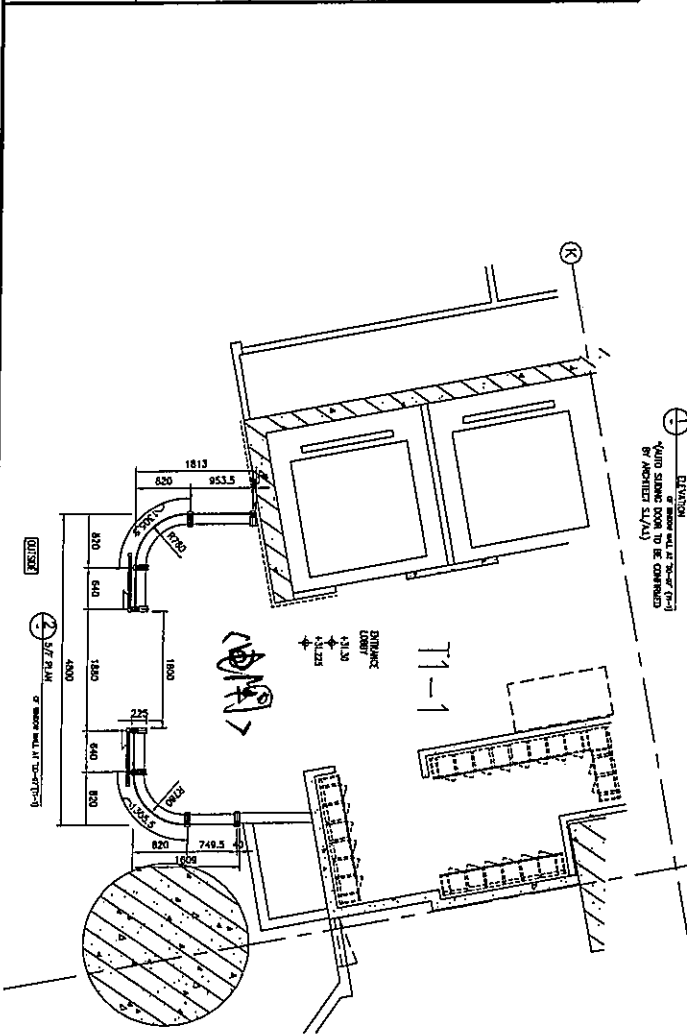

- T-1 (電牌)
- ① LB-FH11 1件
 - ② LB-FH12 1件
 - ③ LB-FH41 2件

名稱	鋁板安裝位置圖	制圖	黃漢卿	2020.5.20	修改		
材料		復核			日期		
顏色		批准			圖號	J837-5FGW-WZ07	

