



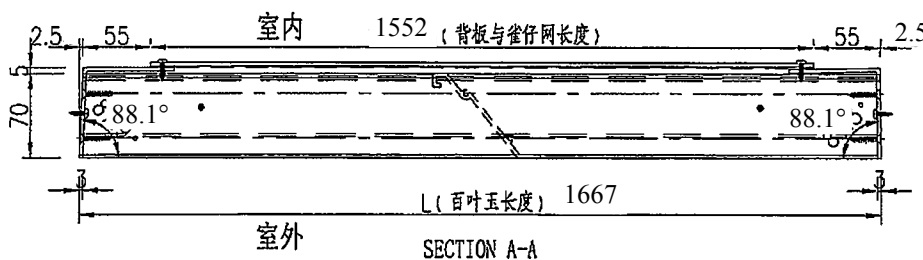

美特鋁質有限公司
MIDI Aluminium Fabricator Ltd.

工程號 J-837 地盤 觀塘

百葉玉編號	百葉玉長度L	鋁板長度L1	百葉玉高度H	鋁板高度H1	數量	
J837-FC-BYY65	1667	1552	1196.5	1159.5	1	
序號	物料編號	名稱	數量	長度	備註	棧號
1	J837-FC-VLB4	鋁板加工圓	1	1196.5	廠裝	CA0000322
2	J837-FC-VAL6	鋁角加工圓	1	1196.5	廠裝	CA0000322
3	J837-FC-HAL65G	百葉片加工圓	14	1661	廠裝	X85618
4	J837-FC-HAL65A	鋁角加工圓	1	1659	廠裝	PE0E10034
6	J837-FC-BB65	背板加工圓	1	1552	廠裝	3mm鋁板

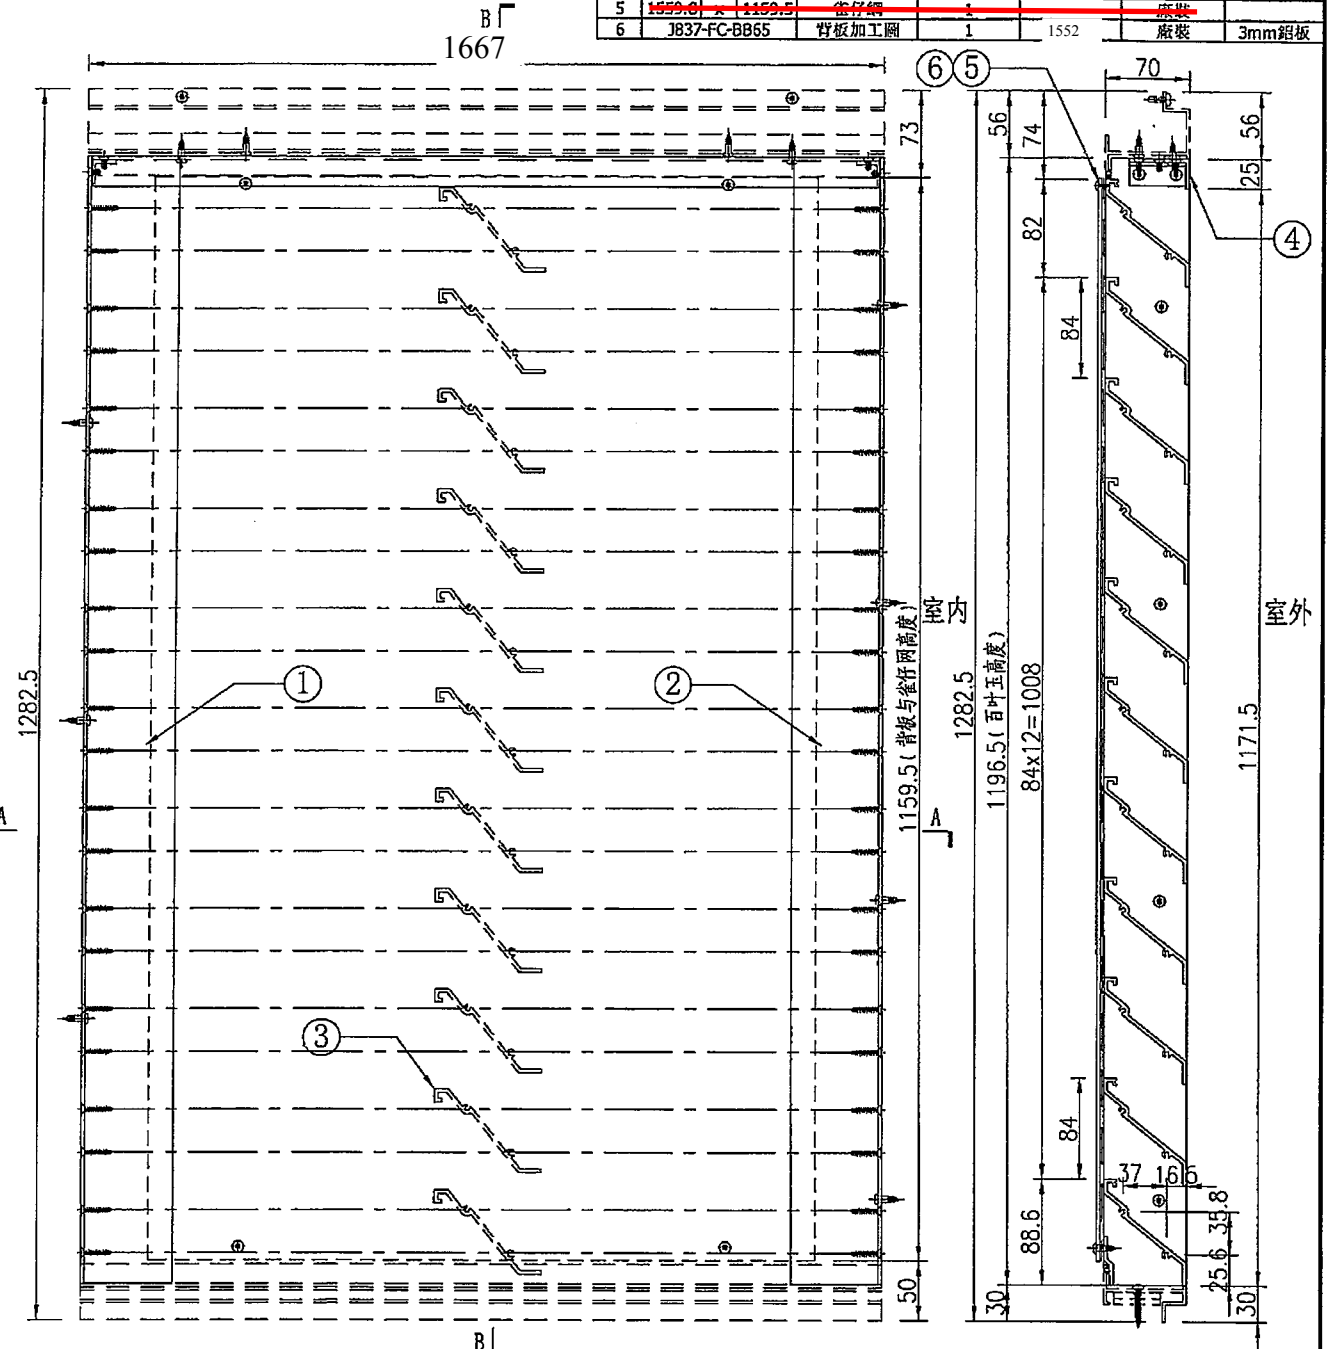

SECTION B-B

不用裝雀仔網,
背板油黑油

名稱	百葉玉組裝圖	制圖	吳禕瑜	2019.5.07	修改		
材料	-	復核			日期		
顏色	-	批准			圖號	J837-FC-BYY65	