



工程指示 / 要求簡箋(E.I.)

工程指示編號: EI / 3169 / 21 修改版次: B

工程編號 : J-837

工程名稱 : 官塘 (裕民坊) 平台

工程項目 : 3/F 平台百葉 Glass Wall PE-06 + PE-02 (S.I. 2555)

收件人 : 生統

發件人 : 大明

日期: 22/03/21

要求提供 /  確認 事項:

- ( ) 初步鋁料 B.M.                      ( ) 加工拆圖, 然後生產                      ( ) 尺寸表
- ( ) 正式鋁料 B.M.                      ( ) 技術上資料 / 指示                      ( ) 報價
- ( ) 配件 B.M.                              ( ) 樣辦或貨品說明書                      ( ) 分判合約
- ( ) 其他 : \_\_\_\_\_

內容:

煩請按加工圖紙生產鋁件後送地盤安裝.

補回圖紙

請在 12/04/2021 前完成上列要求。

J837-FC-BYY33

J837-FC-A01

J837-WW-A05

附有關圖紙 / 文件 : BM 表 頁, 圖紙 49 頁

以上項目為:

原合約工程包

原合約工程加 / 減賬

新工程報價

原因: -

分發東莞各部門:

- ( ) 生產技術總監  連附件    ( ) 技術部     連附件    ( ) 生產部     連附件    ( ) 機械設計部  連附件
- ( ) 採購部     連附件    ( ) 生產統籌部  連附件
- ( ) 質檢部     連附件    ( ) 會計部     連附件    ( ) 報關組     連附件    ( ) 其他 \_\_\_\_\_  連附件

分發香港各部門:

- ( ) 行政部  連附件    ( ) 會計部  連附件    ( ) 統籌部  連附件    ( ) 工程部地盤科文  連附件
- ( ) 採購部  連附件    ( ) QS 部  連附件    ( ) 維修部  連附件    ( ) 其他 \_\_\_\_\_  連附件

傳遞編號: HK 0570

發件人簽署:

項目經理簽署:

FJP


# EG-DWG3



美特鋁質 有限公司  
MIDI Aluminium Fabricator Ltd.

數據表見：J837-FC-BYY33-1~3

工程號	J-837	地盤	觀塘
-----	-------	----	----

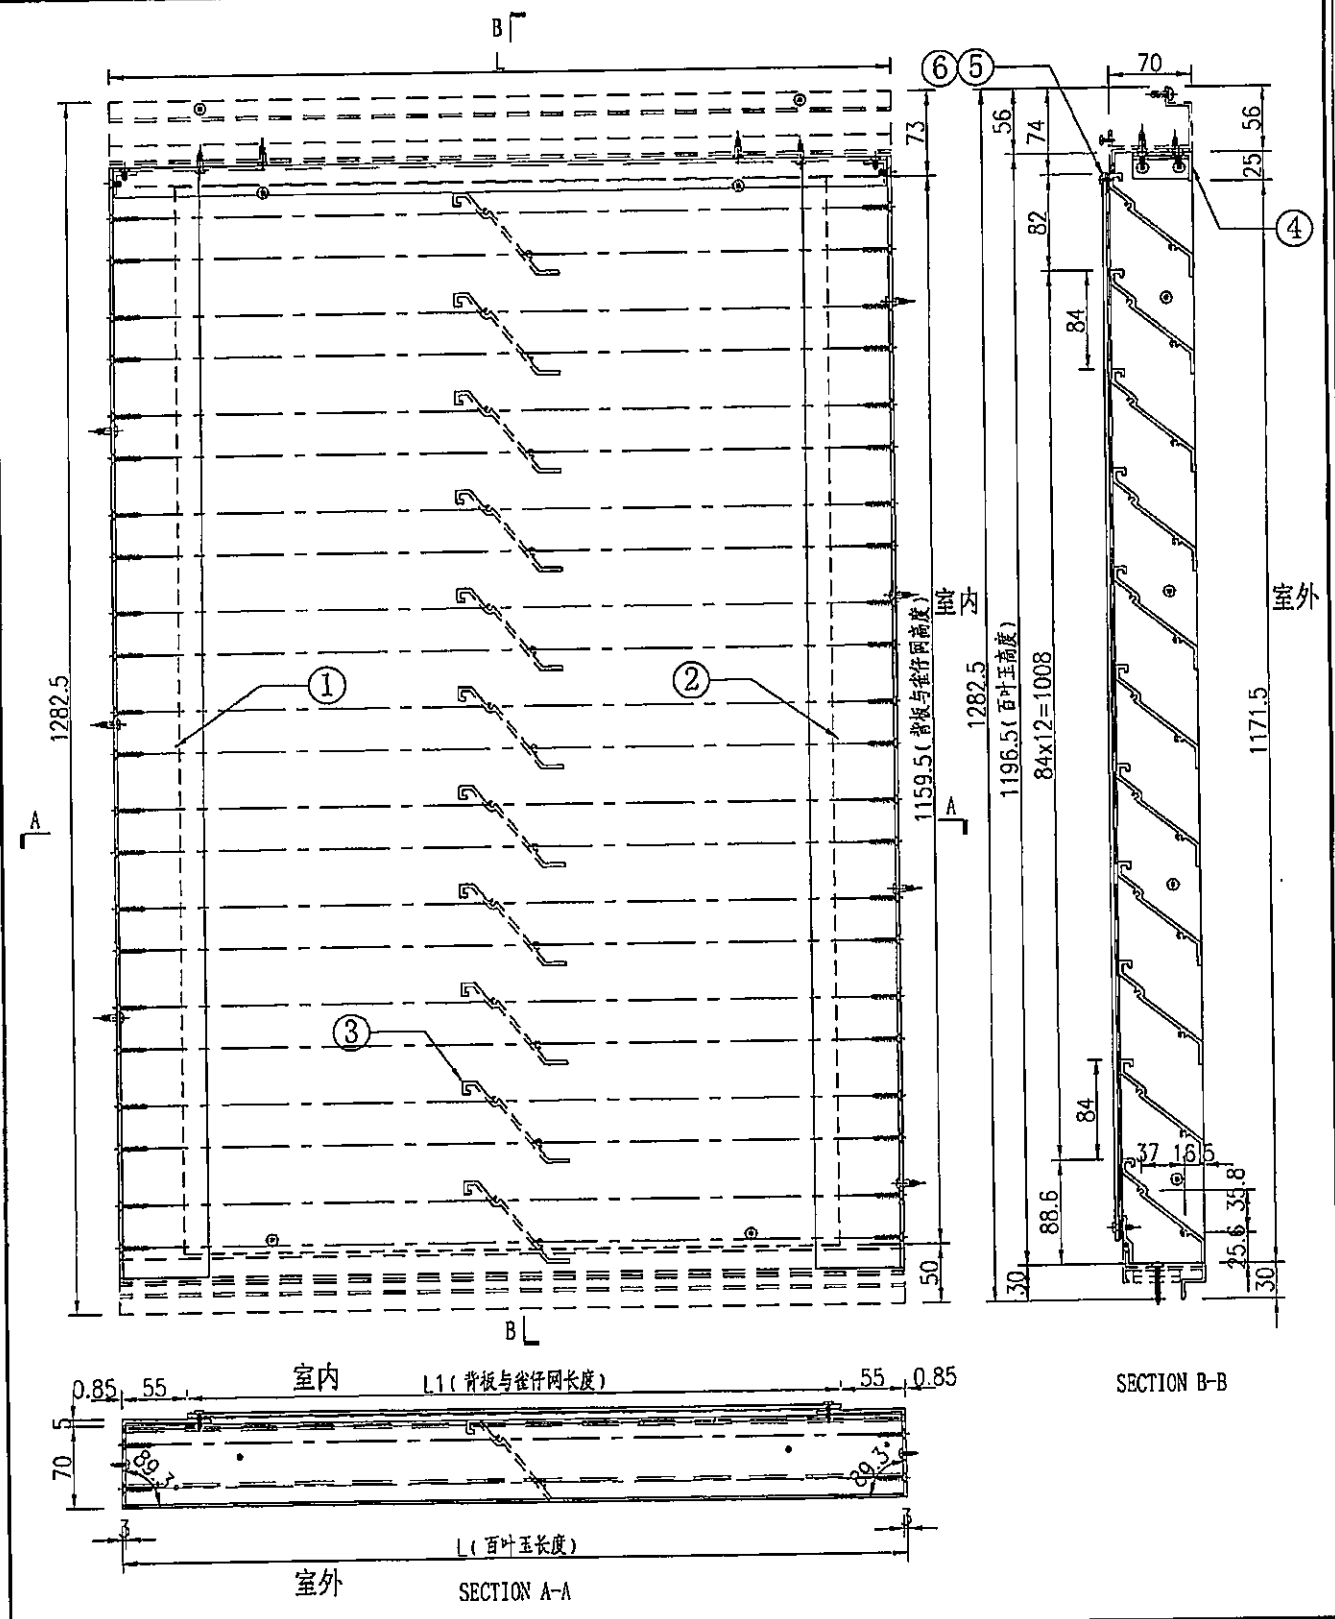

名稱	百葉玉組裝圖	制圖	吳禕瑜	2019.5.07	修改	
材料	-	復核			日期	
顏色	-	批准			圖號	J837-FC-BYY33

EG-DWG3


美特鋁質 有限公司  
MIDI Aluminium Fabricator Ltd.

工程號 J-837 地盤 機塘

鋁角編號 數量


J837-FC-A01 ~~28~~

28

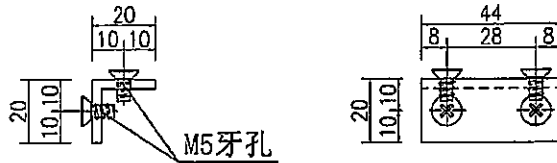

鋁角編號 數量


J837-FC-A02 1

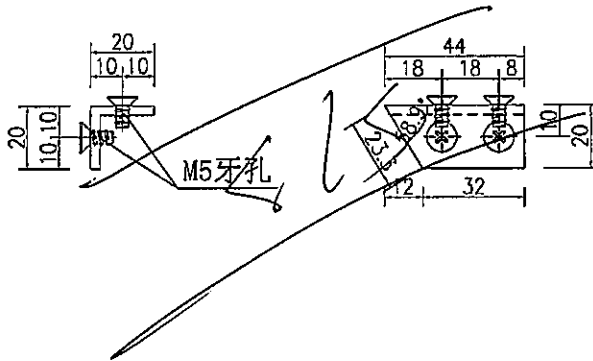

鋁角編號 數量

J837-FC-A03 96

顏色: MILL

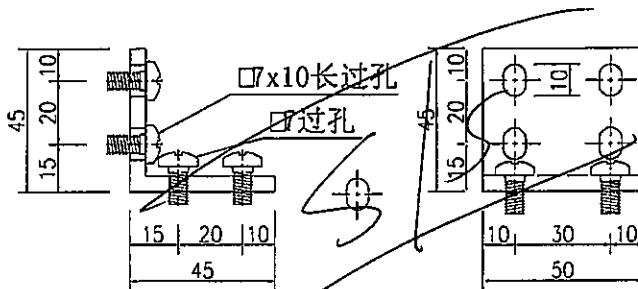

名稱	鋁角加工圖	制圖	吳緯瑜	2019-4-26	修改		
材料	PE0E10021	復核			日期		
顏色	EC-DG-S332054 香檳色	批准			圖號	J837-FC-A01	


EG-DWG3




美特鋁質 有限公司  
MIDI Aluminium Fabricator Ltd.

工程號	J-837	地盤	觀塘
-----	-------	----	----


鋁角編號	數量
<del>J837-WW-A05</del>	<del>12</del>

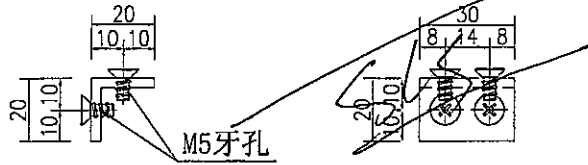


鋁角編號	數量
J837-WW-A06	<del>25</del>

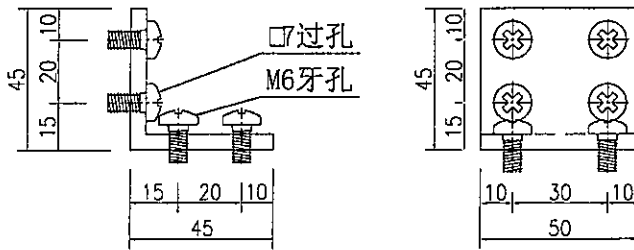


鋁角編號	數量
J837-WW-A06a	<del>13</del>

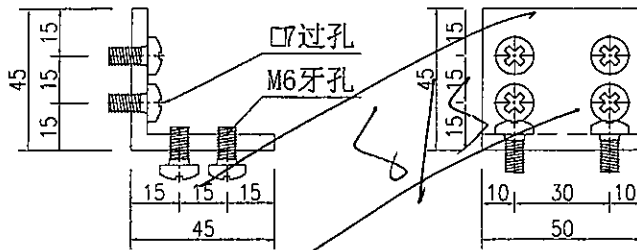

鋁角編號	數量
J837-WW-A07	<del>25</del>

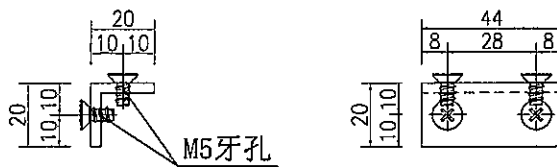

鋁角編號	數量
J837-WW-A08	<del>1</del>

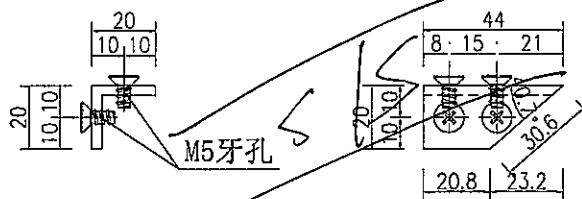

名稱	鋁角加工圖	制圖	吳緯瑜	2019-3-29	修改		
材料	CA0000322	復核			日期		
顏色	MILL	批准			圖號	J837-WW-A05	