



工程指示 / 要求簡箋(E.I.)

工程指示編號：EI / 3169 / 21 修改版次：(D)
 工程編號：J-837 工程名稱：官塘(裕民坊)平台
 工程項目：3/F 平台百葉 Glass Wall PE-06 + PE-02 (S.I. 2555)
 收件人：生統 發件人：大明 日期：23/04/2021

□要求提供 / □確認 事項：

- | | | |
|------------------------------------|-------------------------------------|-------------------------------|
| <input type="checkbox"/> 初步鋁料 B.M. | <input type="checkbox"/> 加工拆圖，然後生產 | <input type="checkbox"/> 尺寸表 |
| <input type="checkbox"/> 正式鋁料 B.M. | <input type="checkbox"/> 技術上資料 / 指示 | <input type="checkbox"/> 報價 |
| <input type="checkbox"/> 配件 B.M. | <input type="checkbox"/> 樣辦或貨品說明書 | <input type="checkbox"/> 分判合約 |
| <input type="checkbox"/> 其他：_____ | | |

內容：

煩請按加工圖紙生產鋁件後送地盤安裝。

請在 12/04/2021 前完成上列要求。

* 修改圖紙 J807-FC-HAL 339-1 中

附有關圖紙 / 文件：BM 表 頁, 圖紙 49 頁

J807-FC-HAL 619 表及

以上項目為：

- 原合約工程包 原合約工程加 / 減賬 新工程報價

原因：-

分發東莞各部門：

- () 生產技術總監 □ 連附件 () 技術部 □ 連附件 () 生產部 □ 連附件 () 機械設計部 □ 連附件
 () 採購部 □ 連附件 () 生產統籌部 □ 連附件 ()
 () 質檢部 □ 連附件 () 會計部 □ 連附件 () 報關組 □ 連附件 () 其他 _____ □ 連附件

分發香港各部門：

- () 行政部 □ 連附件 () 會計部 □ 連附件 () 統籌部 □ 連附件 () 工程部地盤科文 □ 連附件 貴
 () 採購部 □ 連附件 () QS 部 □ 連附件 () 維修部 □ 連附件 () 其他 _____ □ 連附件

傳遞編號：

HK 0874

(FTP)

發件人簽署：

項目經理簽署：




EG-DWG3



美特鋁質 有限公司
MIDI Aluminium Fabricator Ltd.

數據表見：J837-FC-HAL33G-1

工程號	J-837	地盤	截圖
-----	-------	----	----

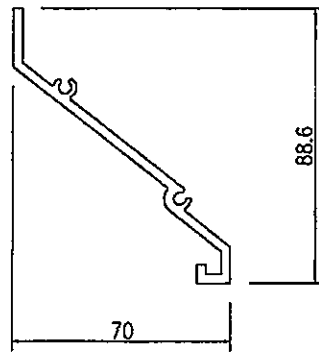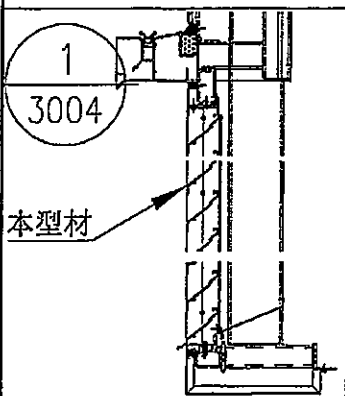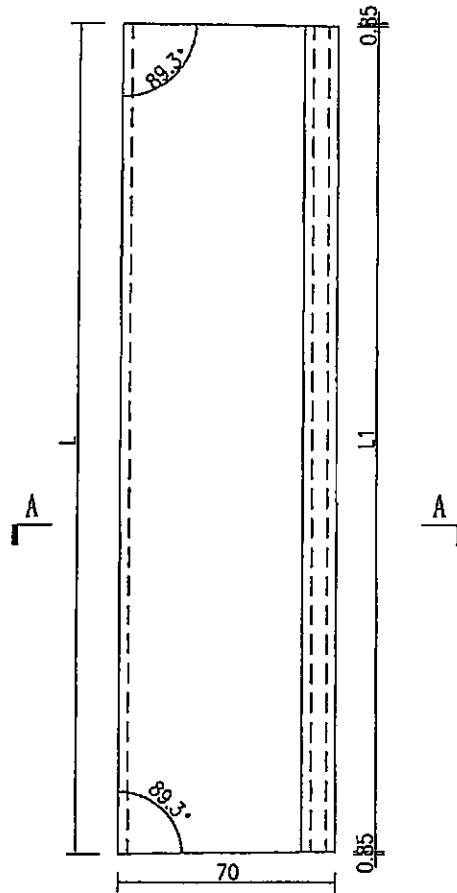

SECTION A-A

名稱	百葉片加工圖	制圖	吳偉瑜	2019-4-26	修改		
材料	X85618	復核			日期		
顏色	EC-DG-S332054 香檳色	批准			圖號	J837-FC-HAL33G	



美特鋁質 有限公司
MIDI Aluminium Fabricator Ltd.

加工圖見: J837-FC-HAL33G

工程號	J-837	地盤	觀
-----	-------	----	---

序号	编号	长度L	长度L1	数量
1	J837-FC-HAL33G	1367	1365.3	14
2	J837-FC-HAL34G	2284	2282.3	14
3	J837-FC-HAL35G	1514	1512.3	14
4	J837-FC-HAL36G	1473	1471.3	14
5	J837-FC-HAL37G	1561	1559.3	20
6	J837-FC-HAL38G	1453	1451.3	14
7	J837-FC-HAL39G	1514	1512.3	56
8	J837-FC-HAL41G	1509	1507.3	14
9	J837-FC-HAL42G	1698	1696.3	14
10	J837-FC-HAL43G	1399	1397.3	14
11	J837-FC-HAL44G	1715	1713.3	14
12	J837-FC-HAL45G	1627	1625.3	14
13	J837-FC-HAL46G	1518	1516.3	42
14	J837-FC-HAL47G	1457	1455.3	14
15	J837-FC-HAL48G	1579	1577.3	28
16	J837-FC-HAL49G	1074	1072.3	14
17	J837-FC-HAL50G	1411	1409.3	210
18	J837-FC-HAL51G	1814	1812.3	14
19	J837-FC-HAL52G	1263	1261.3	42
✓	20 J837-FC-HAL53G	1494 ✓	1492.3	14
○	21 J837-FC-HAL57G	1418	1416.3	14
✓	22 J837-FC-HAL58G	1302 ✓	1300.3	14
✓	23 J837-FC-HAL59G	1571 ✓	1569.3	14
✓	24 J837-FC-HAL60G	1559 ✓	1557.3	14
✓	25 J837-FC-HAL61G	(506.5) 1504.8	1504.8	28 ←
✓	26 J837-FC-HAL62G	1279 ✓	1277.3	14
✓	27 J837-FC-HAL63G	1241 ✓	1239.3	14
✓	28 J837-FC-HAL64G	1621 ✓	1619.3	14
✓	29 J837-FC-HAL66G	1205 ✓	1203.3	14
✓	30 J837-FC-HAL67G	1222 ✓	1220.3	14
✓	31 J837-FC-HAL68G	1255	1253.3	14
✓	32 J837-FC-HAL69G	1748	1746.3	28
✓	33 J837-FC-HAL70G	1356	1354.3	14
✓	34 J837-FC-HAL72G	1985	1983.3	14
✓	35 J837-FC-HAL85G	1405	1403.3	84

名稱	百葉片加工圖	制圖	吳緯瑜	2019-4-26	修改		
材料	X85618	復核			日期		
顏色	EC-DG-S332054 香檳色	批准			圖號	J837-FC-HAL33G-1	