



工程指示 / 要求簡箋(E.I.)

工程指示編號：EI/ 3226 / 21 修改版次：

工程編號：J-837

工程名稱：官塘 (裕民坊)

工程項目：3/F Glass Wall 玻璃生產 (SI 2310)

收件人：Maggie 姐

發件人：大明

日期：29/03/2021

要求提供 / 確認 事項：

- | | | |
|------------------------------------|-------------------------------------|-------------------------------|
| <input type="checkbox"/> 初步鋁料 B.M. | <input type="checkbox"/> 加工拆圖，然後生產 | <input type="checkbox"/> 尺寸表 |
| <input type="checkbox"/> 正式鋁料 B.M. | <input type="checkbox"/> 技術上資料 / 指示 | <input type="checkbox"/> 報 |
| <input type="checkbox"/> 配件 B.M. | <input type="checkbox"/> 樣辦或貨品說明書 | <input type="checkbox"/> 分判合約 |
| <input type="checkbox"/> 其他：_____ | | |

請在這個星期內
到地盤..

內容：

煩請 按 BM 表生產玻璃後 送地盤安裝

(不需要做熱浸)

請在 _____ 前完成上列要求。

附有關圖紙 / 文件：附 B.M 表 1 頁, 圖紙 1 頁

以上項目為:

原合約工程包

原合約工程加 / 減賬

新工程報價

原因：-

分發東莞各部門：

- | | | | | | | | |
|---------------------------------|------------------------------|--------------------------------|------------------------------|------------------------------|------------------------------|-----------------------------------|------------------------------|
| <input type="checkbox"/> 生產技術總監 | <input type="checkbox"/> 連附件 | <input type="checkbox"/> 技術部 | <input type="checkbox"/> 連附件 | <input type="checkbox"/> 生產部 | <input type="checkbox"/> 連附件 | <input type="checkbox"/> 機械設計部 | <input type="checkbox"/> 連附件 |
| <input type="checkbox"/> 採購部 | <input type="checkbox"/> 連附件 | <input type="checkbox"/> 生產統籌部 | <input type="checkbox"/> 連附件 | | | | |
| <input type="checkbox"/> 質檢部 | <input type="checkbox"/> 連附件 | <input type="checkbox"/> 會計部 | <input type="checkbox"/> 連附件 | <input type="checkbox"/> 報關組 | <input type="checkbox"/> 連附件 | <input type="checkbox"/> 其他 _____ | <input type="checkbox"/> 連附件 |

分發香港各部門：

- | | | | | | | | |
|------------------------------|------------------------------|-------------------------------|------------------------------|------------------------------|------------------------------|---|------------------------------|
| <input type="checkbox"/> 行政部 | <input type="checkbox"/> 連附件 | <input type="checkbox"/> 會計部 | <input type="checkbox"/> 連附件 | <input type="checkbox"/> 統籌部 | <input type="checkbox"/> 連附件 | <input checked="" type="checkbox"/> 工程部地盤科文 | <input type="checkbox"/> 連附件 |
| <input type="checkbox"/> 採購部 | <input type="checkbox"/> 連附件 | <input type="checkbox"/> QS 部 | <input type="checkbox"/> 連附件 | <input type="checkbox"/> 維修部 | <input type="checkbox"/> 連附件 | <input type="checkbox"/> 其他 _____ | <input type="checkbox"/> 連附件 |

傳遞編號：

發件人簽署：


項目經理簽署：

左右各 1 共 2 件

工程號 J-837 地盤 觀靜台

玻璃編號: J837-PE-G 05

G309

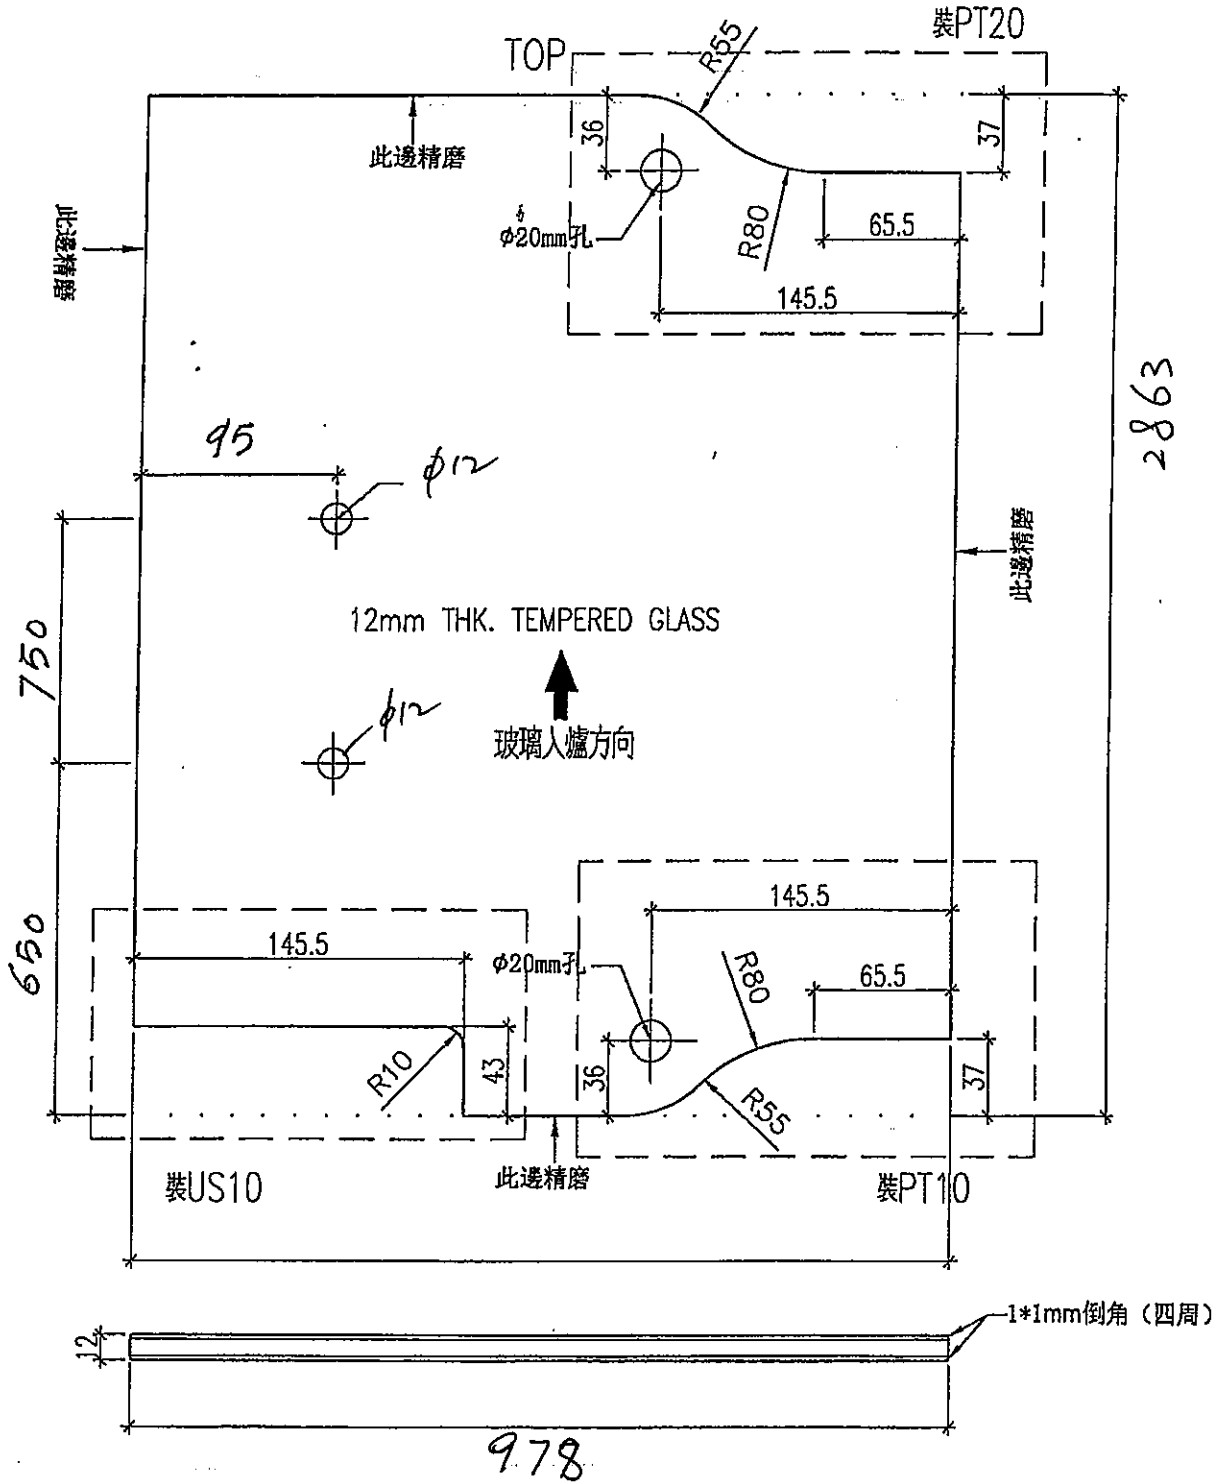

名稱	玻璃加工圖	制圖	普建平	2020.10.22	修改		
材料		復核			日期		
顏色		批准			圖號	J837-GW-GL	GL15




美特鋁質 有限公司
MIDI Aluminium Fabricator Ltd.

左右各 1 件 共 2 件

工程號 J-837 地盤 觀塘平台

玻璃編號: J837-PE-G 07

~~G12~~ G310

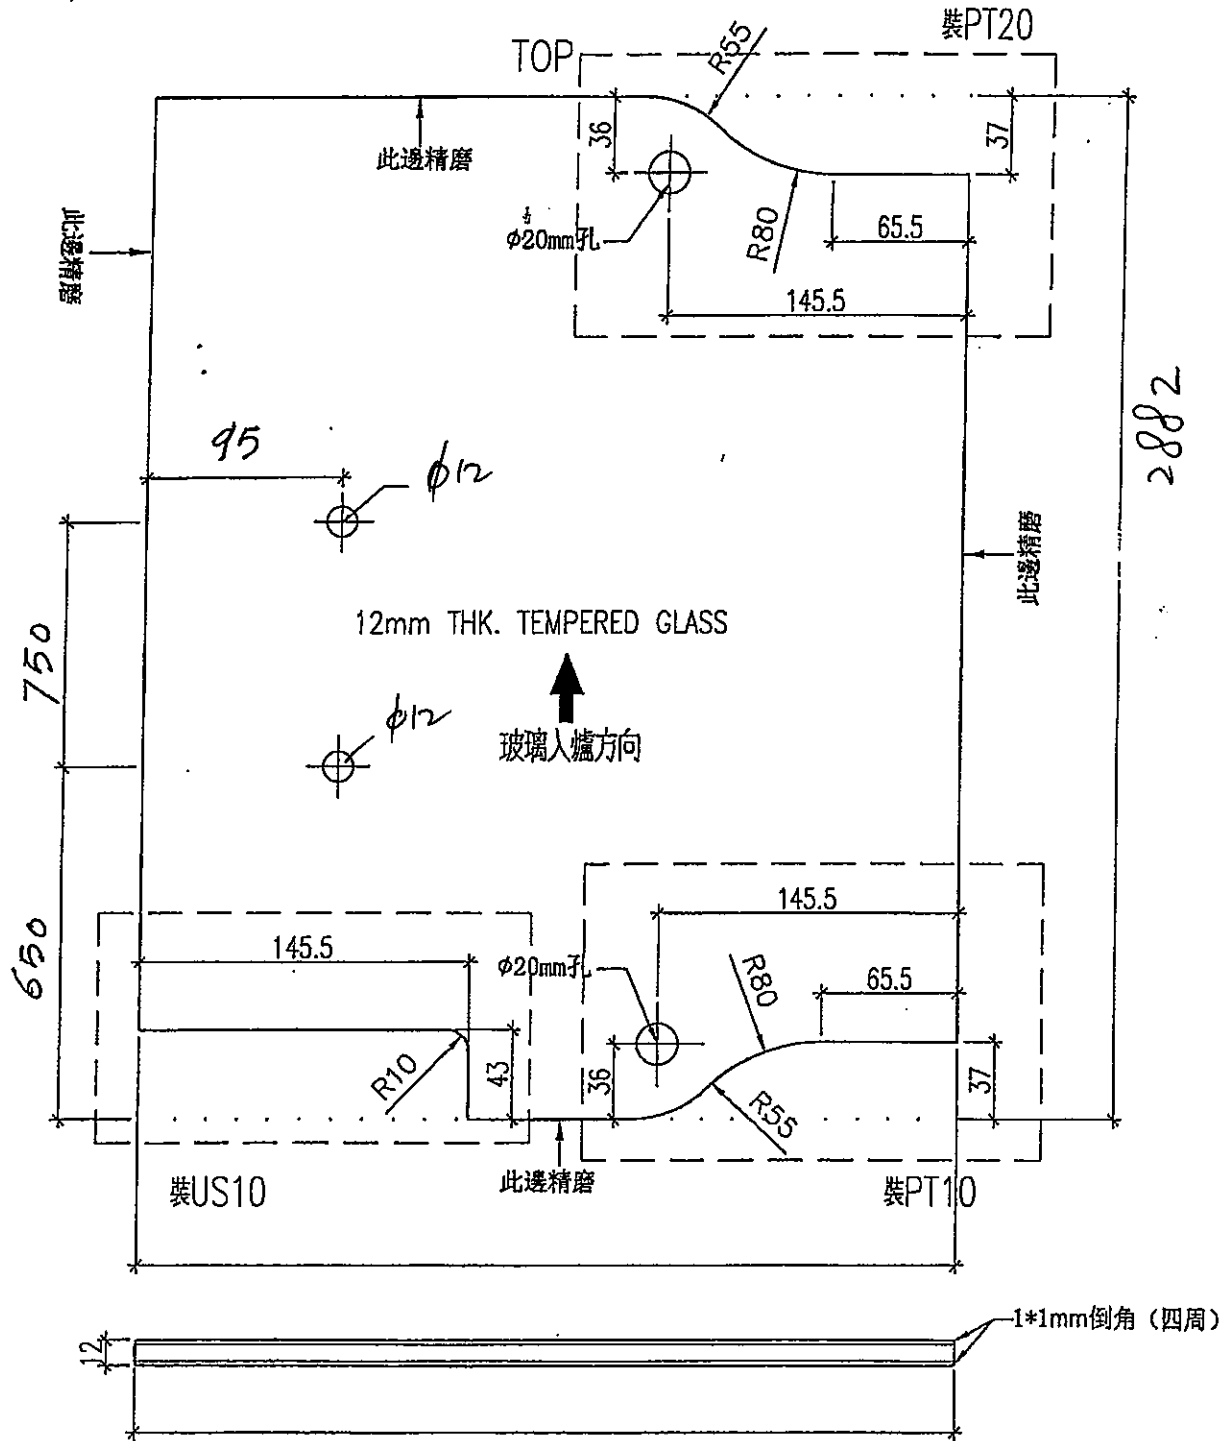

1022

名稱	玻璃加工圖	制圖	曾建平	2020.10.22	修改		
材料		復核			日期		
顏色		批准			圖號	J837-GW-G11	GL16