



工程指示 / 要求簡箋(E.I.)

工程指示編號：EI 13292/21 修改版次：
 工程編號：J-837 工程名稱：官塘(裕民坊)平台
 工程項目：3/F 後加百葉 鋁板生產 (S.I. 2555)
 收件人：生產 發件人：大明 日期：16/04/2021

要求提供 / 確認 事項：

- | | | |
|------------------------------------|-------------------------------------|-------------------------------|
| <input type="checkbox"/> 初步鋁料 B.M. | <input type="checkbox"/> 加工拆圖，然後生產 | <input type="checkbox"/> 尺寸表 |
| <input type="checkbox"/> 正式鋁料 B.M. | <input type="checkbox"/> 技術上資料 / 指示 | <input type="checkbox"/> 報價 |
| <input type="checkbox"/> 配件 B.M. | <input type="checkbox"/> 樣辦或貨品說明書 | <input type="checkbox"/> 分判合約 |
| <input type="checkbox"/> 其他：_____ | | |

內容：

煩請按加工圖紙生產後 回廠安裝。

用於 EI 3290

請在 23/04/21 前完成上列要求。

附有關圖紙 / 文件：BM 表 頁, 圖紙 頁

以上項目為：

- 原合約工程包 原合約工程加 / 減賬 新工程報價

原因：-

分發東莞各部門：

- () 生產技術總監 連附件 () 技術部 連附件 () 生產部 連附件 () 機械設計部 連附件
 () 採購部 連附件 () 生產統籌部 連附件
 () 質檢部 連附件 () 會計部 連附件 () 報關組 連附件 () 其他 _____ 連附件

分發香港各部門：

- () 行政部 連附件 () 會計部 連附件 () 統籌部 連附件 () 工程部地盤科 連附件 書
 () 採購部 連附件 () QS 部 連附件 () 維修部 連附件 () 其他 _____ 連附件


傳遞編號：

HK 0816

FJA

發件人簽署：

項目經理簽署：

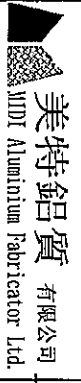


美特鋁質 有限公司
MTD Aluminium Fabricator Ltd.

工程號: J-837 計算: 日期: 16/4/2021 送呈: 副本: 16/4/2021


地盤名稱: 觀塘 核對: 批准: 日期: 16/4/2021

廠用鋁折件B.M.表 項目類別: 修改版次: A/C Code: 總面積: 2.712 總重量: 22.05 此B.M.依據大圖計算



| 序號 | 鋁板圖號 | 鋁板名稱 | 顏色 | 實用 | 後備 | 總數 | 總重量 | 2.712 | | 總重量: 22.05 | | 備註 |
|----|---------------|--------|----------------------|----|----|----|-------|--------|-------|------------|-------|-----------|
| | | | | | | | | 單件展開面積 | 總展開面積 | 單件V.F. | 總V.F. | |
| 1 | J837-FC-VAl02 | 3mm厚鋁板 | UCT803649FXL-3 (香檳金) | 1 | 0 | 1 | 1.73 | 0.21 | 0.21 | 0.21 | 0.21 | 用於 EI3290 |
| 2 | J837-FC-VAl11 | 3mm厚鋁板 | UCT803649FXL-3 (香檳金) | 1 | 0 | 1 | 1.73 | 0.21 | 0.21 | 0.21 | 0.21 | 用於 EI3290 |
| 3 | J837-FC-BB06 | 3mm厚鋁板 | UCT803649FXL-3 (香檳金) | 1 | 0 | 1 | 15.19 | 1.87 | 1.87 | 1.87 | 1.87 | 用於 EI3290 |
| 4 | J837-FC-BB16 | 3mm厚鋁板 | UCT803649FXL-3 (香檳金) | 1 | 0 | 1 | 3.40 | 0.42 | 0.42 | 0.42 | 0.42 | 用於 EI3290 |
| 5 | J837-FC-BB06a | 3mm厚鋁板 | UCT803649FXL-3 (香檳金) | 1 | 0 | 1 | 0.00 | 0.06 | 0.00 | 0.00 | 0.00 | 用於 EI3290 |
| 6 | J837-FC-BB06a | 3mm厚鋁板 | UCT803649FXL-3 (香檳金) | 1 | 0 | 1 | 0.00 | 0.01 | 0.00 | 0.00 | 0.00 | 用於 EI3290 |
| | | | | 5 | | 5 | | | | | | |

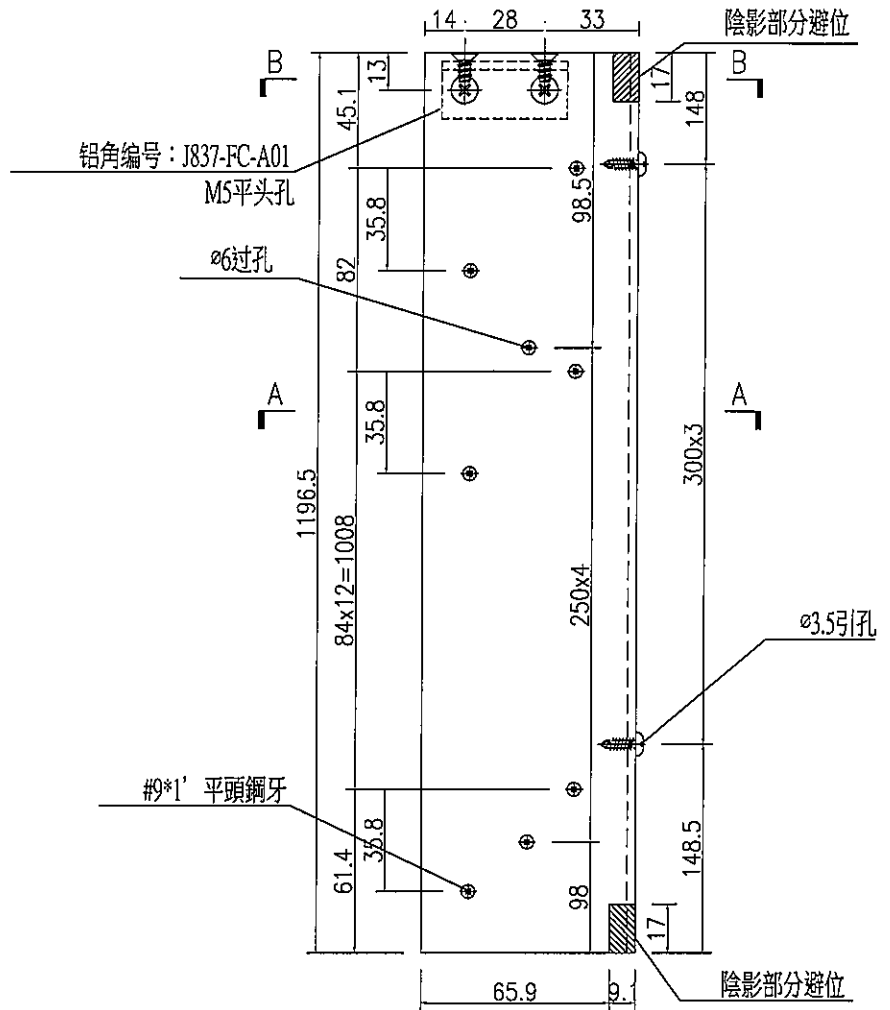

V.F.

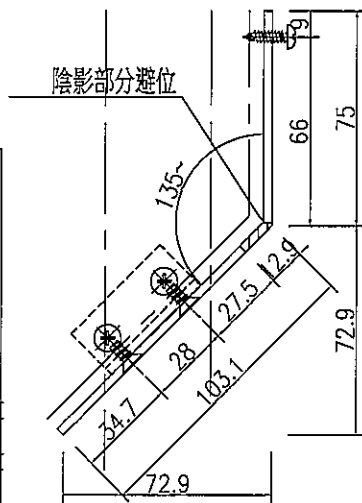

V.F.

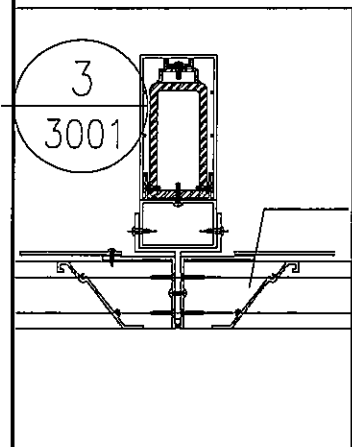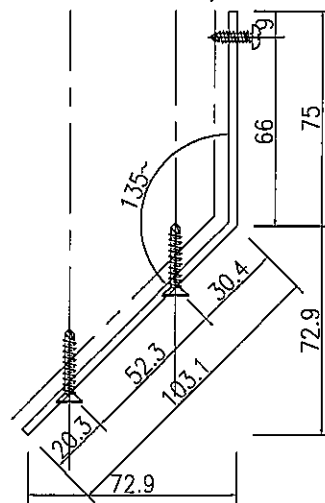

| | | | | | | | |
|----|-------------------|----|-----|-----------|----|---------------|--|
| 名稱 | 鋁角加工圖 | 制圖 | 吳禕瑜 | 2019-4-26 | 修改 | | |
| 材料 | CA0000322 | 復核 | | | 日期 | | |
| 顏色 | EC-DG-S332054 香檳色 | 批准 | | | 圖號 | J837-FC-VAL02 | |


EG-DWG3



美特鋁質 有限公司
MIDI Aluminium Fabricator Ltd.

| | | | |
|-----|-------|----|----|
| 工程號 | J-837 | 地盤 | 鐵塘 |
|-----|-------|----|----|

數據表見 J837-FC-BB-1~2

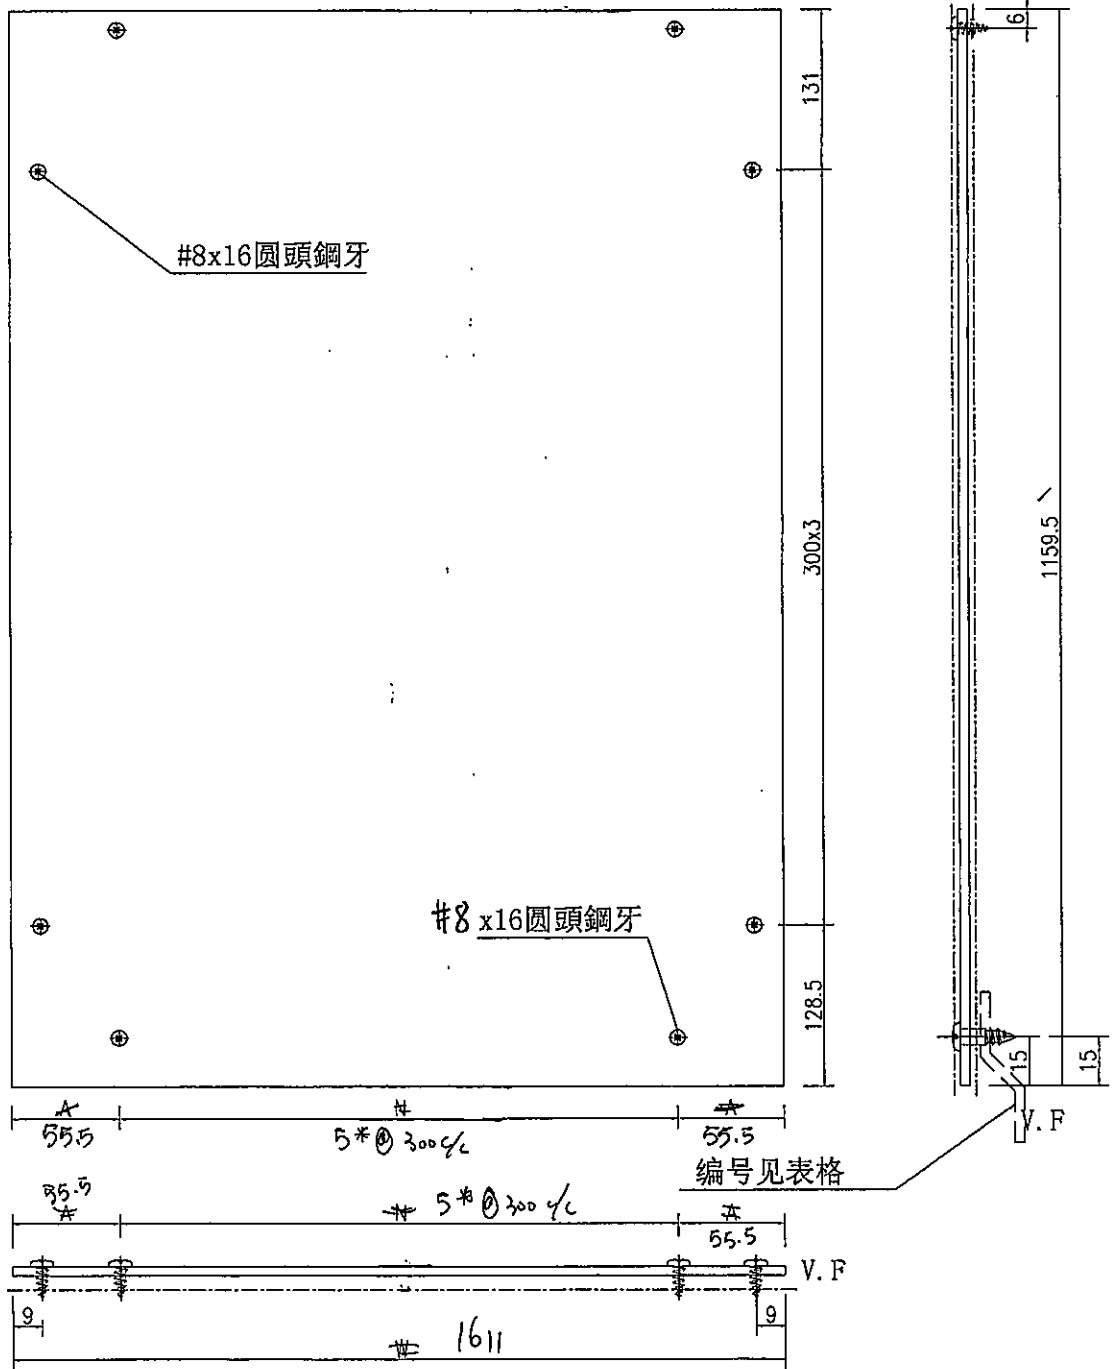


| | | | | | | | | |
|----|---------------------|----|-----|-----------|----|---------------|-----------|----------|
| 名稱 | 鋁背板加工圖 | 制圖 | 吳坤瑜 | 2019-5-21 | 修改 | A | B | C |
| 材料 | 3mm鋁板 | 復核 | | | 日期 | 2019.5.24 | 2019.6.24 | 2/1-2019 |
| 顏色 | UCT803649FXL-3(香檳金) | 批准 | | | 圖號 | J837-FC-BB006 | | |

EG-DWG3

美特鋁質有限公司
MIDI Aluminium Fabricator Ltd.

| | | | |
|-----|-------|----|----|
| 工程號 | J-837 | 地盤 | 觀塘 |
|-----|-------|----|----|

數據表見: J837-FC-BB1-1~2

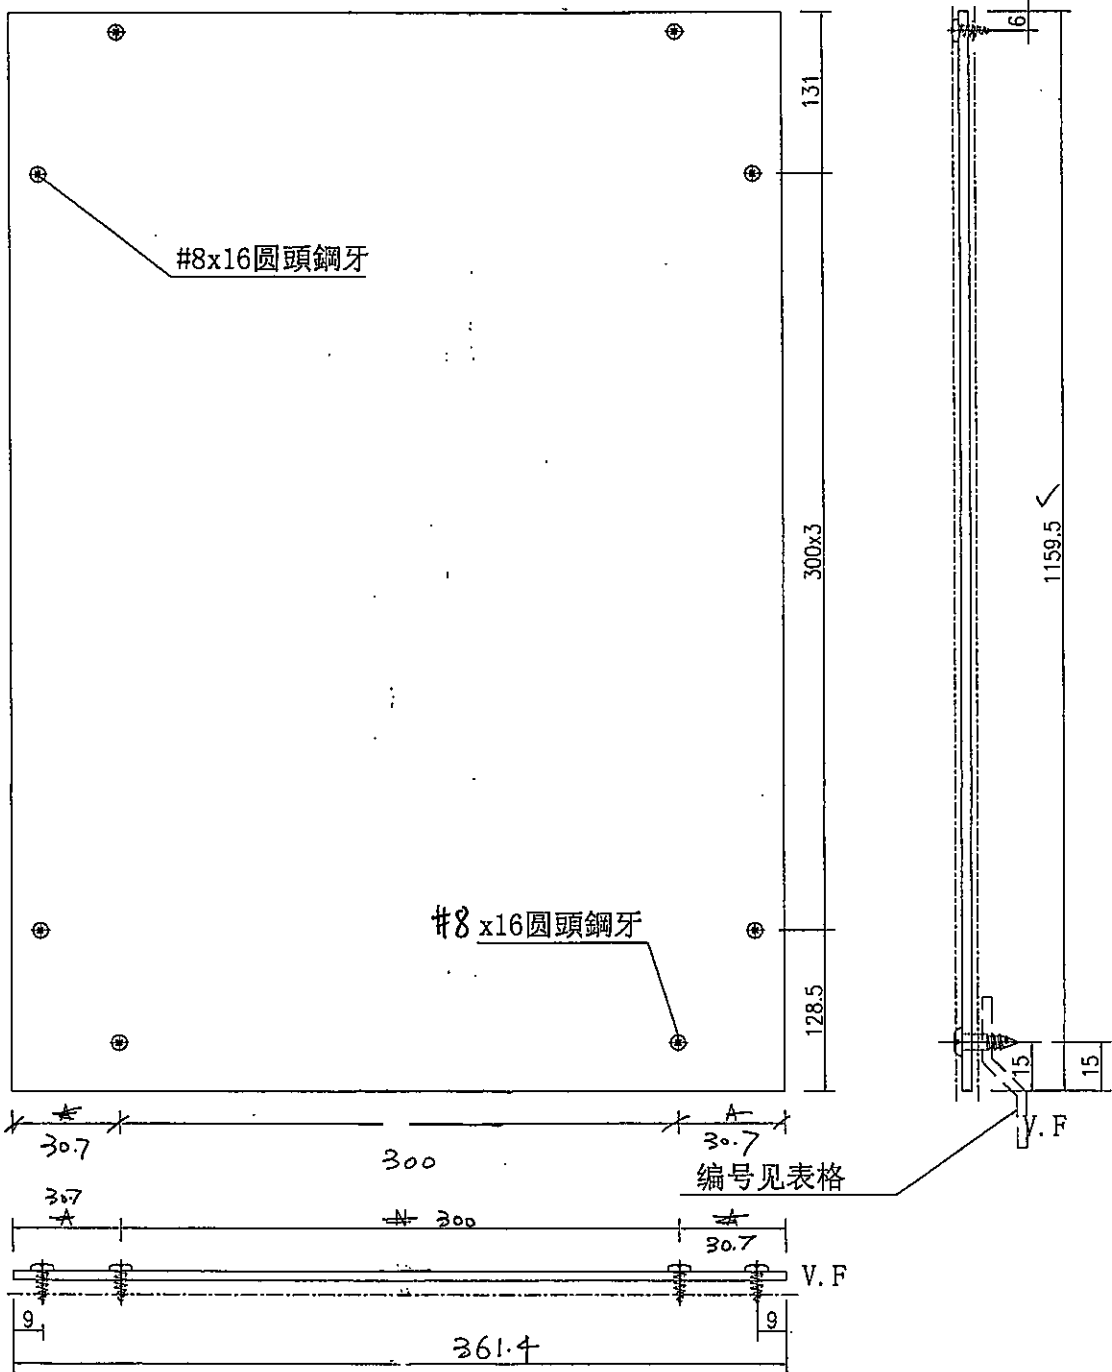

| | | | | | | | | |
|----|---------------------|----|-----|-----------|----|-------------|-----------|----------|
| 名稱 | 鋁背板加工圖 | 制圖 | 吳禱瑜 | 2019-5-21 | 修改 | A | B | C |
| 材料 | 3mm鋁板 | 復核 | | | 日期 | 2019.5.24 | 2019.6.24 | 2/7-2019 |
| 顏色 | UCT803649FXL-3(香檳金) | 批准 | | | 圖號 | J837-FC-BB1 | | 016 |

EG-DWG3



美特鋁質 有限公司
MIDI Aluminium Fabricator Ltd.


工程號

J-837

地盤


欄

數據表見: FC-BB1a-1~2

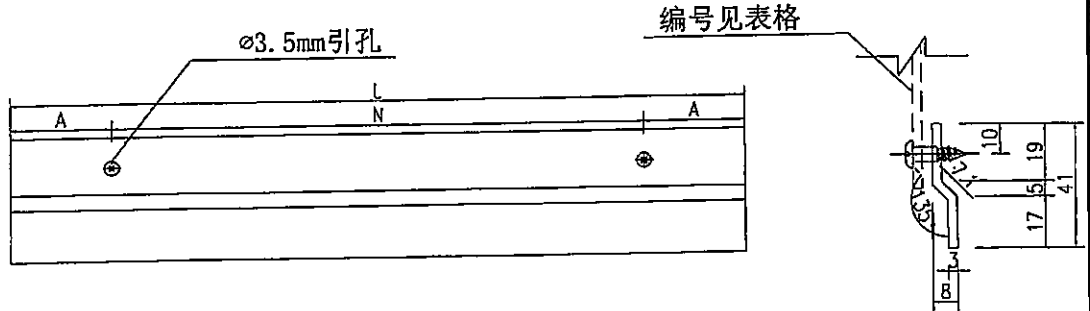

1x J836-FC-BB06a L= 1566

1x J836-FC-BB16a L= 316

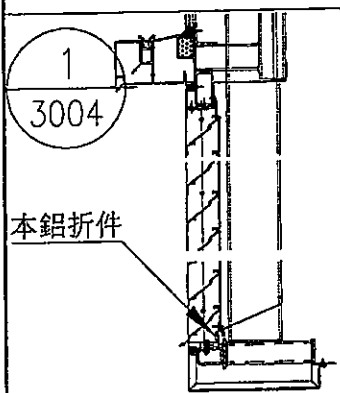

| | | | | | | | |
|----|--------|----|-----|-----------|----|---------|--|
| 名稱 | 鋁折件加工圖 | 制圖 | 吳禕瑜 | 2019-5-21 | 修改 | | |
| 材料 | 3mm鋁板 | 復核 | | | 日期 | | |
| 顏色 | MILL | 批准 | | | 圖號 | FC-BB1a | |