



工程指示 / 要求簡箋(E.I.)

工程指示編號：EI 13292/21 修改版次：(A)  
 工程編號：J-837 工程名稱：官塘 (裕民坊) 平台  
 工程項目：3/F 後加百葉 鋁板生產 (S.I. 2555) 日期：21/04/21  
 收件人：生產 發件人：大明

□要求提供 / □確認 事項：

- |                                    |                                     |                               |
|------------------------------------|-------------------------------------|-------------------------------|
| <input type="checkbox"/> 初步鋁料 B.M. | <input type="checkbox"/> 加工拆圖，然後生產  | <input type="checkbox"/> 尺寸表  |
| <input type="checkbox"/> 正式鋁料 B.M. | <input type="checkbox"/> 技術上資料 / 指示 | <input type="checkbox"/> 報價   |
| <input type="checkbox"/> 配件 B.M.   | <input type="checkbox"/> 樣辦或貨品說明書   | <input type="checkbox"/> 分判合約 |
| <input type="checkbox"/> 其他：_____  |                                     |                               |

內容：

煩請按加工圖紙生產後 回廠安裝。

用於 E.I. 3290

請在 23/04/21 前完成上列要求。

附有關圖紙 / 文件：BM 表 頁, 圖紙 頁

以上項目為：

- 原合約工程包                       原合約工程加 / 減賬                       新工程報價

原因：-

分發東莞各部門：

- ( ) 生產技術總監 □連附件    ( ) 技術部    □連附件    ( ) 生產部    □連附件    ( ) 機械設計部 □連附件  
 ( ) 採購部    □連附件    ( ) 生產統籌部 □連附件  
 ( ) 質檢部    □連附件    ( ) 會計部    □連附件    ( ) 報關組    □連附件    ( ) 其他 \_\_\_\_\_ □連附件

分發香港各部門：

- ( ) 行政部 □連附件    ( ) 會計部 □連附件    ( ) 統籌部 □連附件    ( ) 工程地盤科文 □連附件 書  
 ( ) 採購部 □連附件    ( ) QS 部    □連附件    ( ) 維修部 □連附件    ( ) 其他 \_\_\_\_\_ □連附件

傳遞編號：

HK 0845

發件人簽署：

[Signature]

項目經理簽署：

[Signature]

FJA


EG-DWG3



美特鋁質 有限公司  
MIDI Aluminium Fabricator Ltd.

工程號	J-837	地盤	觀塘
-----	-------	----	----

數據表見 J837-FC-BBL-1~21

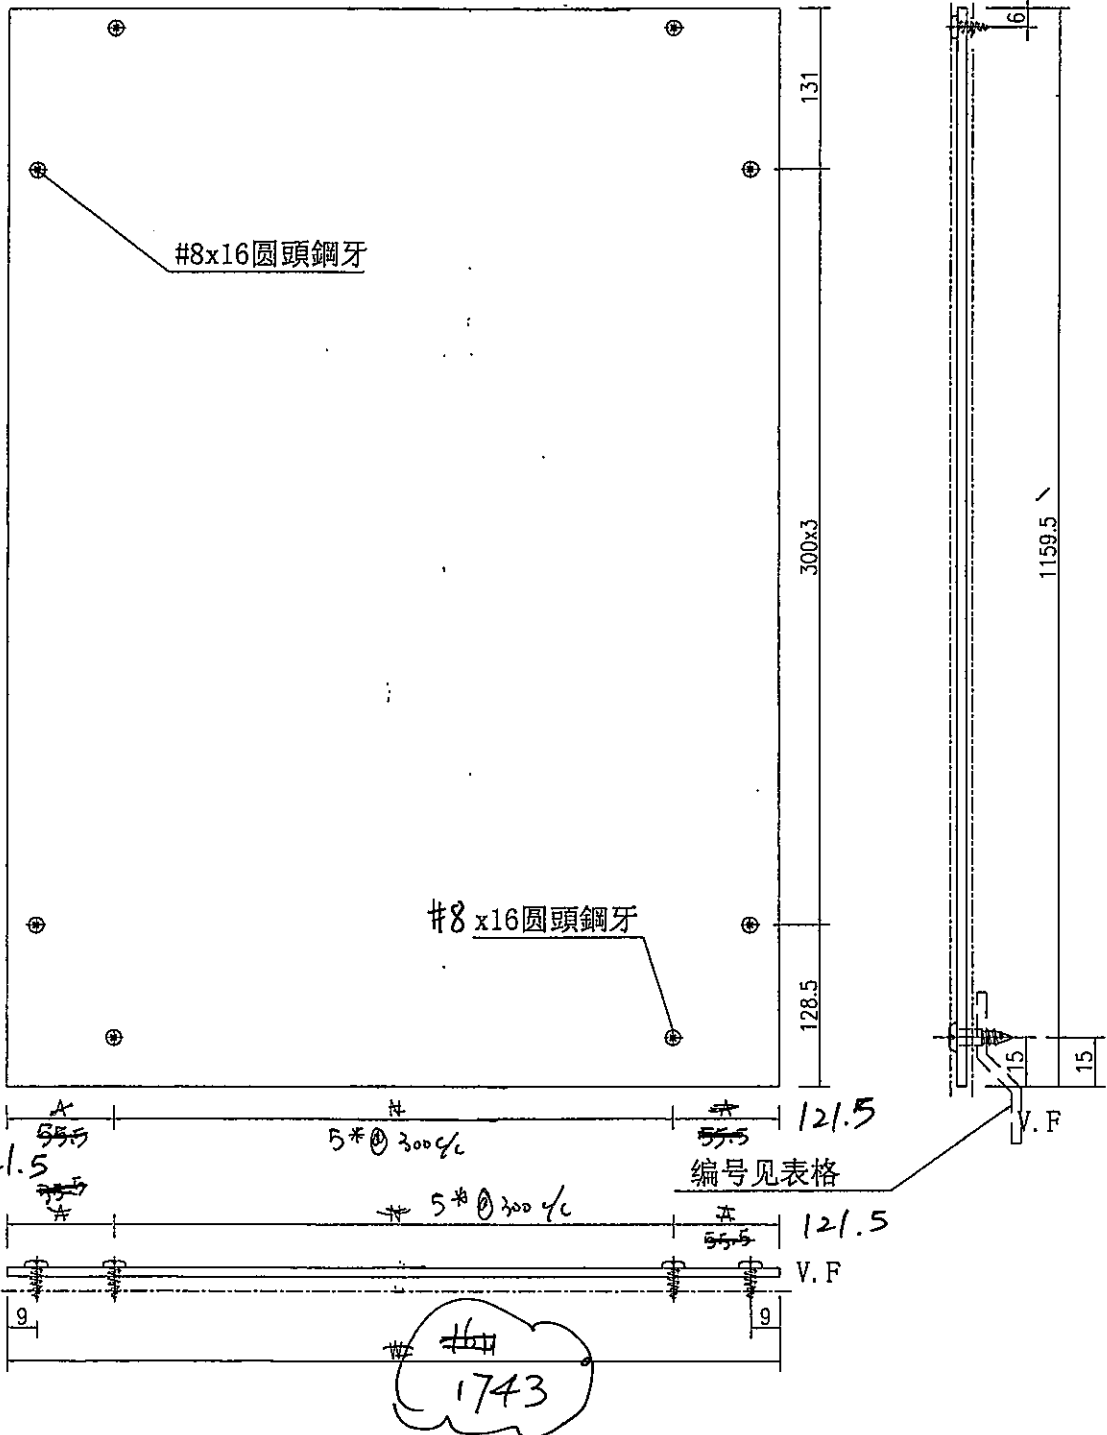

名稱	鋁背板加工圖	制圖	吳偉倫	2019-5-21	修改	A	B	C
材料	3mm鋁板	復核			日期	2019.5.24	2019.6.24	2019
顏色	UCT803649FXL-3(香檳金)	批准			圖號	J837-FC-BB006		


EG-DWG3




美特鋁質 有限公司  
MIDI Aluminium Fabricator Ltd.

工程號	J-837	地盤	觀塘
-----	-------	----	----

數據表見: FC-BB1a-1 2

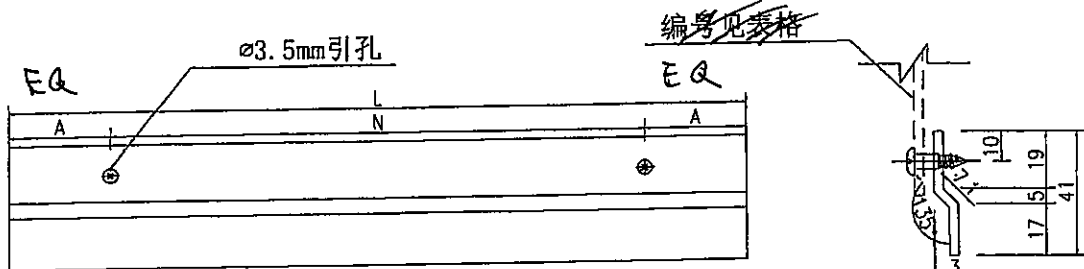

1x J836-FC-BB06a L= ~~1566~~ 1698  
1x J836-FC-BB16a L= 316

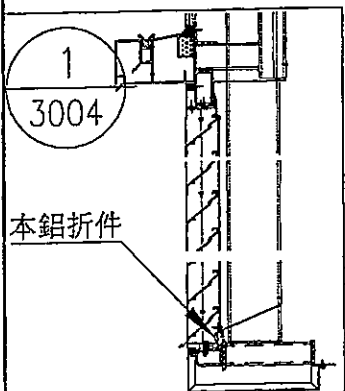

名稱	鋁折件加工圖	制圖	吳棟瑜	2019-5-21	修改		
材料	3mm鋁板	復核			日期		
顏色	MILL	批准			圖號	FC-BB1a	