



工程指示 / 要求簡箋(E.I.)

工程指示編號：EI / 3293 / 2 / 修改版次：(A)

工程編號：J-837 工程名稱：官塘 (裕民坊) 平台

工程項目：3/F 後加百葉 鋁板生產 (S.I. 2555)

收件人：生產 發件人：大明 日期：19/04/2021

□要求提供 / □確認 事項：

- () 初步鋁料 B.M. () 加工拆圖，然後生產 () 尺寸表
- () 正式鋁料 B.M. () 技術上資料 / 指示 () 報價
- () 配件 B.M. () 樣辦或貨品說明書 () 分判合約
- () 其他：_____

內容：

煩請按加工圖紙生產後 送地盤安裝。

請在 27/04/21 前完成上列要求。

附有關圖紙 / 文件：BM 表 頁, 圖紙 頁

以上項目為:

- 原合約工程包 原合約工程加 / 減賬 新工程報價

原因：-

分發東莞各部門：

- () 生產技術總監 連附件 () 技術部 連附件 () 生產部 連附件 () 機械設計部 連附件
- () 採購部 連附件 () 生產統籌部 連附件
- () 質檢部 連附件 () 會計部 連附件 () 報關組 連附件 () 其他 _____ 連附件

分發香港各部門：

- () 行政部 連附件 () 會計部 連附件 () 統籌部 連附件 () 工程部地盤科文 連附件 貴人
- () 採購部 連附件 () QS 部 連附件 () 維修部 連附件 () 其他 _____ 連附件



傳遞編號：

HK 0833

發件人簽署：

項目經理簽署：

FJP

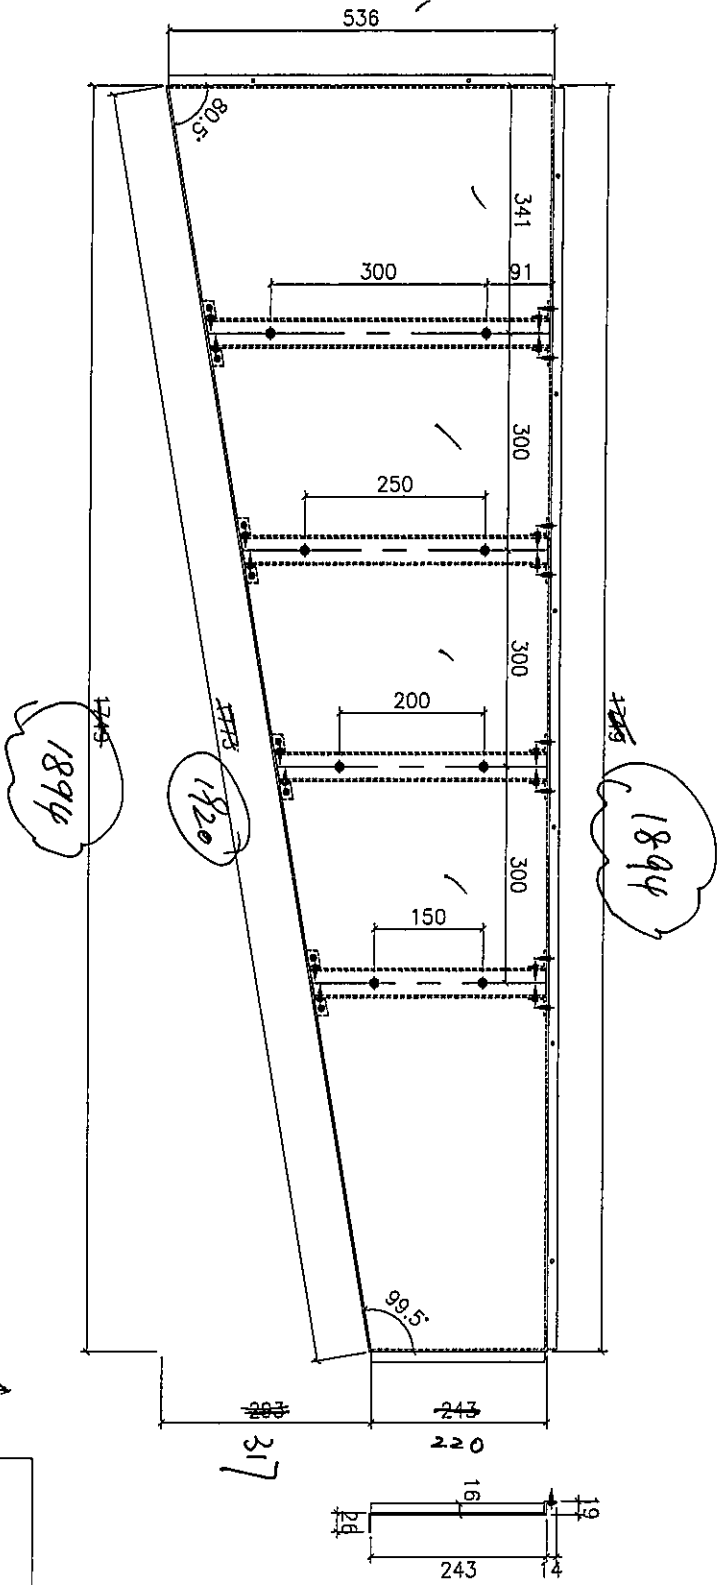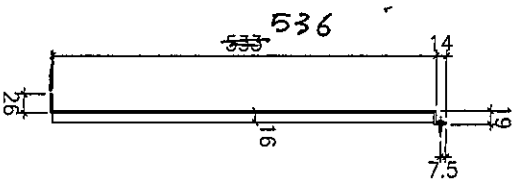

頂

SI 2555

J837-VO-001


3/F 後加鋁摺件



3mm 厚鋁板

顏色: UCT803649FXL-3(香檳金)

數量: 共 1 件

本物

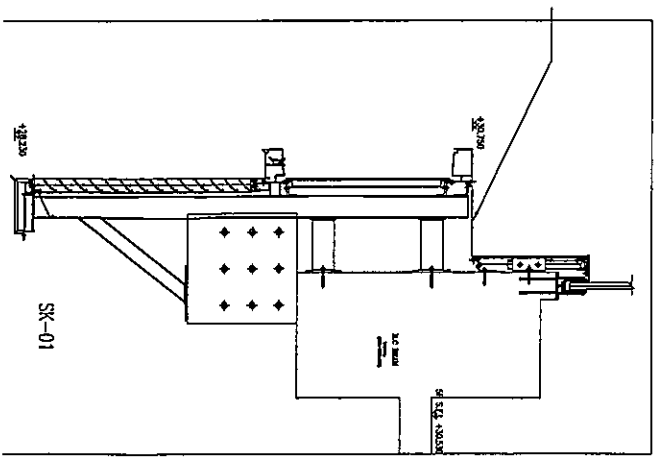

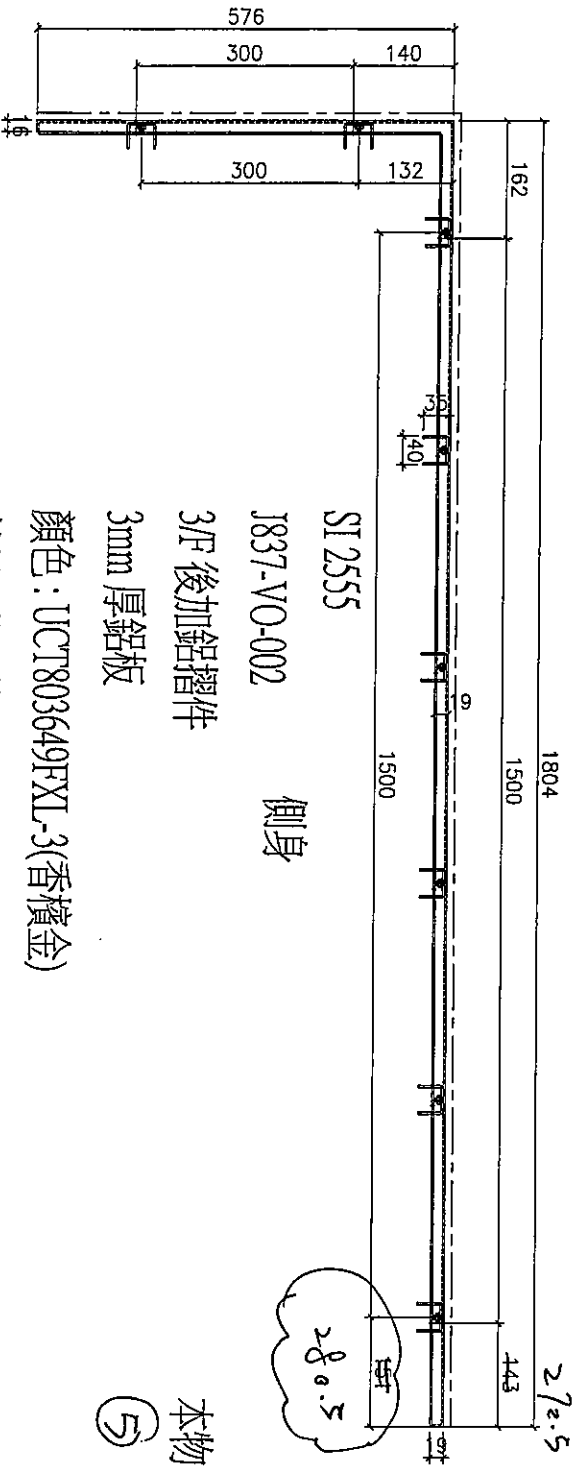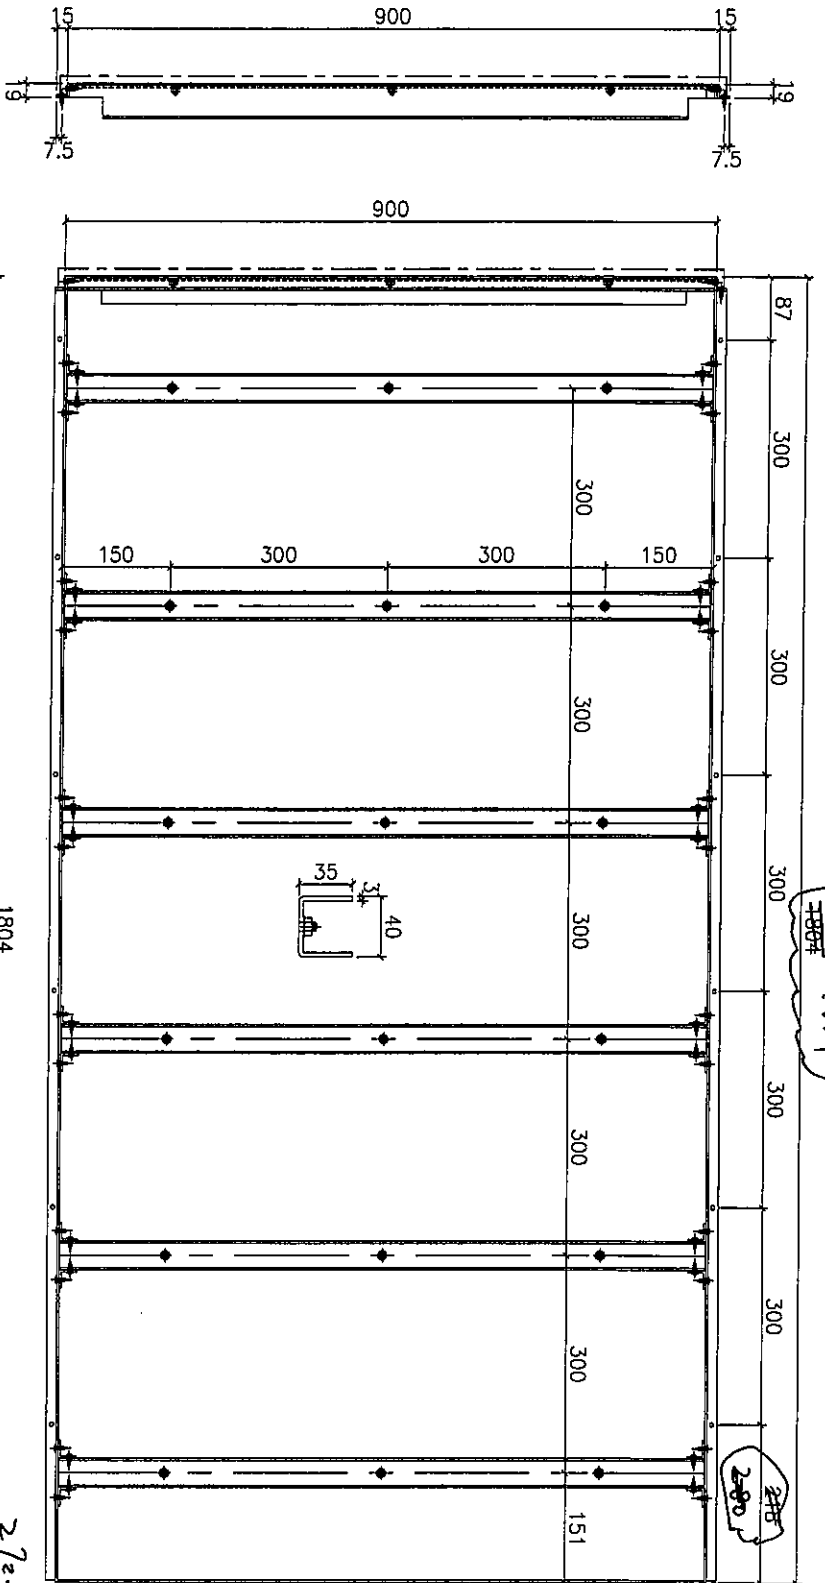

SI 2555
 J837-VO-002
 側身

3/F 後加鋁摺件
 3mm 厚鋁板

顏色: UCT803649FXL-3(香檳金)

數量: 共 1 件

本物 (5)

