



工程指示 / 要求簡箋(E.I.)

工程指示編號：EI 3293 / 21 修改版次：(B)
 工程編號：J-837 工程名稱：官塘(裕民坊)平台
 工程項目：3/F 後加百葉 鋁板生產 (S.I. 2555)
 收件人：生產 發件人：大明 日期：21/04/21

要求提供 / 確認 事項：

- | | | |
|------------------------------------|-------------------------------------|-------------------------------|
| <input type="checkbox"/> 初步鋁料 B.M. | <input type="checkbox"/> 加工拆圖，然後生產 | <input type="checkbox"/> 尺寸表 |
| <input type="checkbox"/> 正式鋁料 B.M. | <input type="checkbox"/> 技術上資料 / 指示 | <input type="checkbox"/> 報價 |
| <input type="checkbox"/> 配件 B.M. | <input type="checkbox"/> 樣辦或貨品說明書 | <input type="checkbox"/> 分判合約 |
| <input type="checkbox"/> 其他：_____ | | |

內容：

煩請按加工圖紙生產後 送地盤安裝。

請在 27/04/21 前完成上列要求。

附有關圖紙 / 文件：BM 表 頁, 圖紙 頁

以上項目為：

原合約工程包 原合約工程加 / 減賬 新工程報價

原因：-

分發東莞各部門：

- () 生產技術總監 連附件 () 技術部 連附件 () 生產部 連附件 () 機械設計部 連附件
 () 採購部 連附件 () 生產統籌部 連附件
 () 質檢部 連附件 () 會計部 連附件 () 報關組 連附件 () 其他 _____ 連附件

分發香港各部門：

- () 行政部 連附件 () 會計部 連附件 () 統籌部 連附件 () 工程部地盤科 連附件 貴人
 () 採購部 連附件 () QS 部 連附件 () 維修部 連附件 () 其他 _____ 連附件

傳遞編號：


HK 0846
F70

發件人簽署：

[Signature]

項目經理簽署：

[Signature]

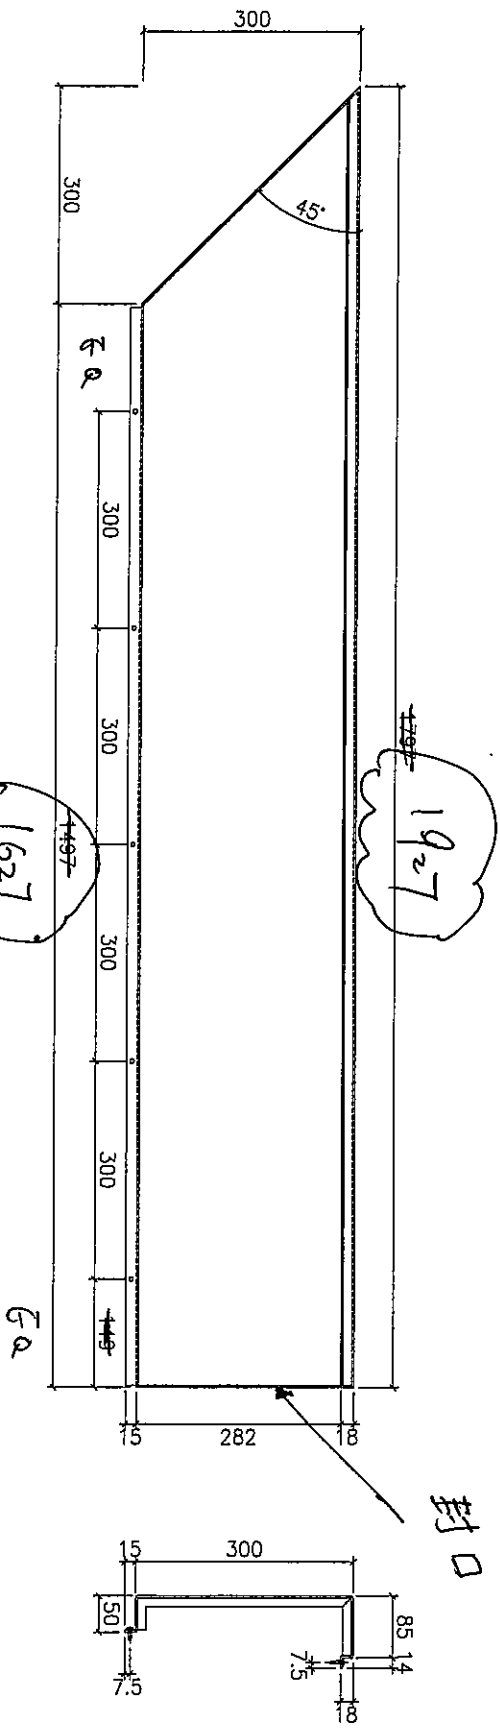

底

SI 2555

J837-VO-003

3/F 後加鋁摺件

3mm 厚鋁板

顏色：UCT803649FXL-3(香檳金)

數量：共 1 件

3-1
本物

