

工程指示 / 要求簡箋(E.I.)

工程指示編號：EI / 0865 / 19 修改版次：-

工程編號：J - 837 工程名稱：觀塘裕民坊

工程項目：試水箱 出貨後欠漏事項 (補回出貨)

收件人：生統 / 林哥

發件人：Ant Yeung

日期：23/07/2019

要求提供 /  確認 事項：

- |                                    |                                     |                               |
|------------------------------------|-------------------------------------|-------------------------------|
| <input type="checkbox"/> 初步鋁料 B.M. | <input type="checkbox"/> 加工拆圖，然後生產  | <input type="checkbox"/> 尺寸表  |
| <input type="checkbox"/> 正式鋁料 B.M. | <input type="checkbox"/> 技術上資料 / 指示 | <input type="checkbox"/> 報價   |
| <input type="checkbox"/> 配件 B.M.   | <input type="checkbox"/> 樣辦或貨品說明書   | <input type="checkbox"/> 分判合約 |
| <input type="checkbox"/> 其他：_____  |                                     |                               |

內容：

物料已於 2019/07/22 到貨。但有欠漏事項。請儘快出貨。

1) 轉角鐵碼 1 對連配套(另加 1 對作現場備用)；邊企鐵碼 1 隻連配套(另加 1 隻作現場備用)。

2) 18 對鋁碼連配套

3) EI 0746 20x3 鋁巴出貨

試水場地址：香港新界天水圍屏廈路 124 約 612 地段永安居 18 號

謝謝！

請在 2019 / 07 / 24 前完成上列要求。

附：7 頁

以上項目為：

- 原合約工程包                       原合約工程加 / 減賬                       新工程報價

原因：-

分發東莞各部門：

- 生產技術總監  連附件     技術部  連附件     生產部  連附件     機械設計部  連附件  
 採購部  連附件     生產統籌部  連附件 *指*  
 質檢部  連附件     會計部  連附件     報關組  連附件     其他 \_\_\_\_\_  連附件

分發香港各部門：

- 行政部  連附件     會計部  連附件     統籌部  連附件 *指*     工程部地盤科文  連附件  
 採購部  連附件     QS 部  連附件     維修部  連附件 *黃*     其他 \_\_\_\_\_  連附件

傳遞編號：

發件人簽署：*Ant Yeung*

HK 1681 / 19

項目經理簽署：*[Signature]*

下 2865

HK 1681

料 22

①

32x32x3 黑角鉄 40M.

收防水胶皮用

料 2766

②

20x20x3 鋁巴

(100x100x200張)

③

18 对 鋁碼 加 通美螺絲 平旦介及螺母 及狗牙片


④

轉角鉄碼 2对 單折鉄碼 2只 及通美螺絲 狗牙片

# 組裝圖

EG-DWG4


 <b>美特鋁質有限公司</b> MIDI Aluminium Fabricator Ltd.	類別	物料號			
	制圖	陳俊賢	2019.03.08	圖號	837-DL01
修改	復核	謝永林	2019.03.10	數量	-
日期	批准			位置	

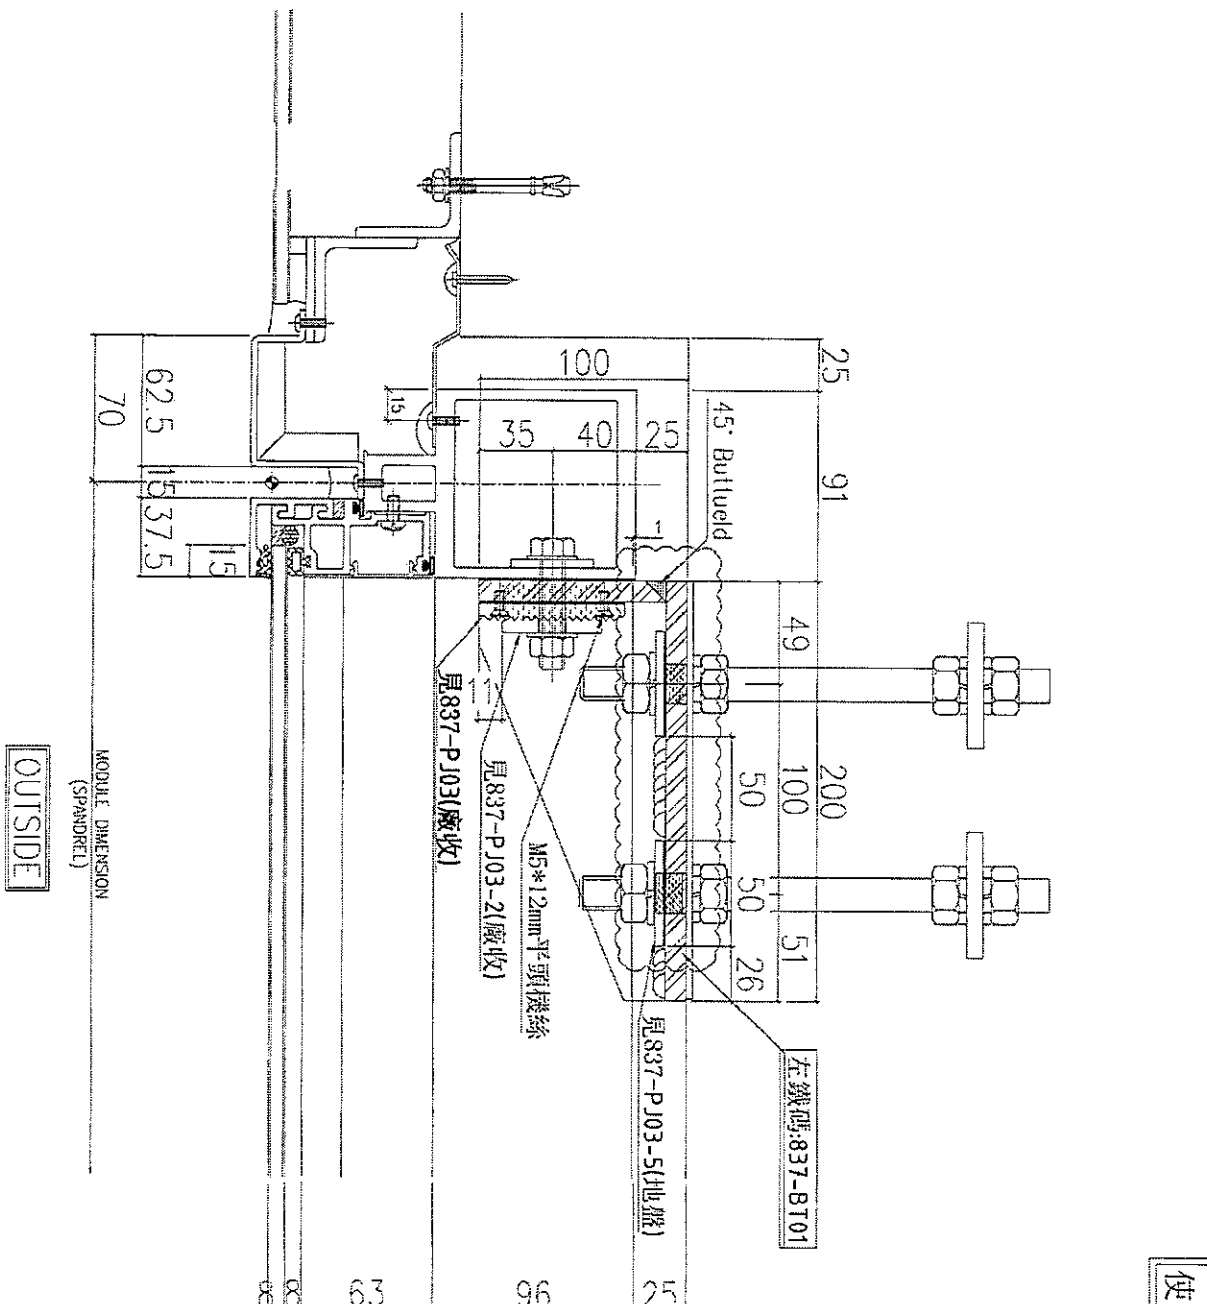


使用位置見後頁

工程號	J-837	地盤	龍塘路昆坊	附
名稱	鐵碼組裝零件安裝示意圖	採	用	件
材料	-	地	盤	
顏色	-	廠		




 美特鋁質有限公司 MIDI Aluminium Fabricator Ltd.	類別	物料號				
	制圖	陳俊賢	2019.03.08	圖號	837-DL03	
修改		復核	謝永林	2019.03.10	數量	-
日期		批准			位置	

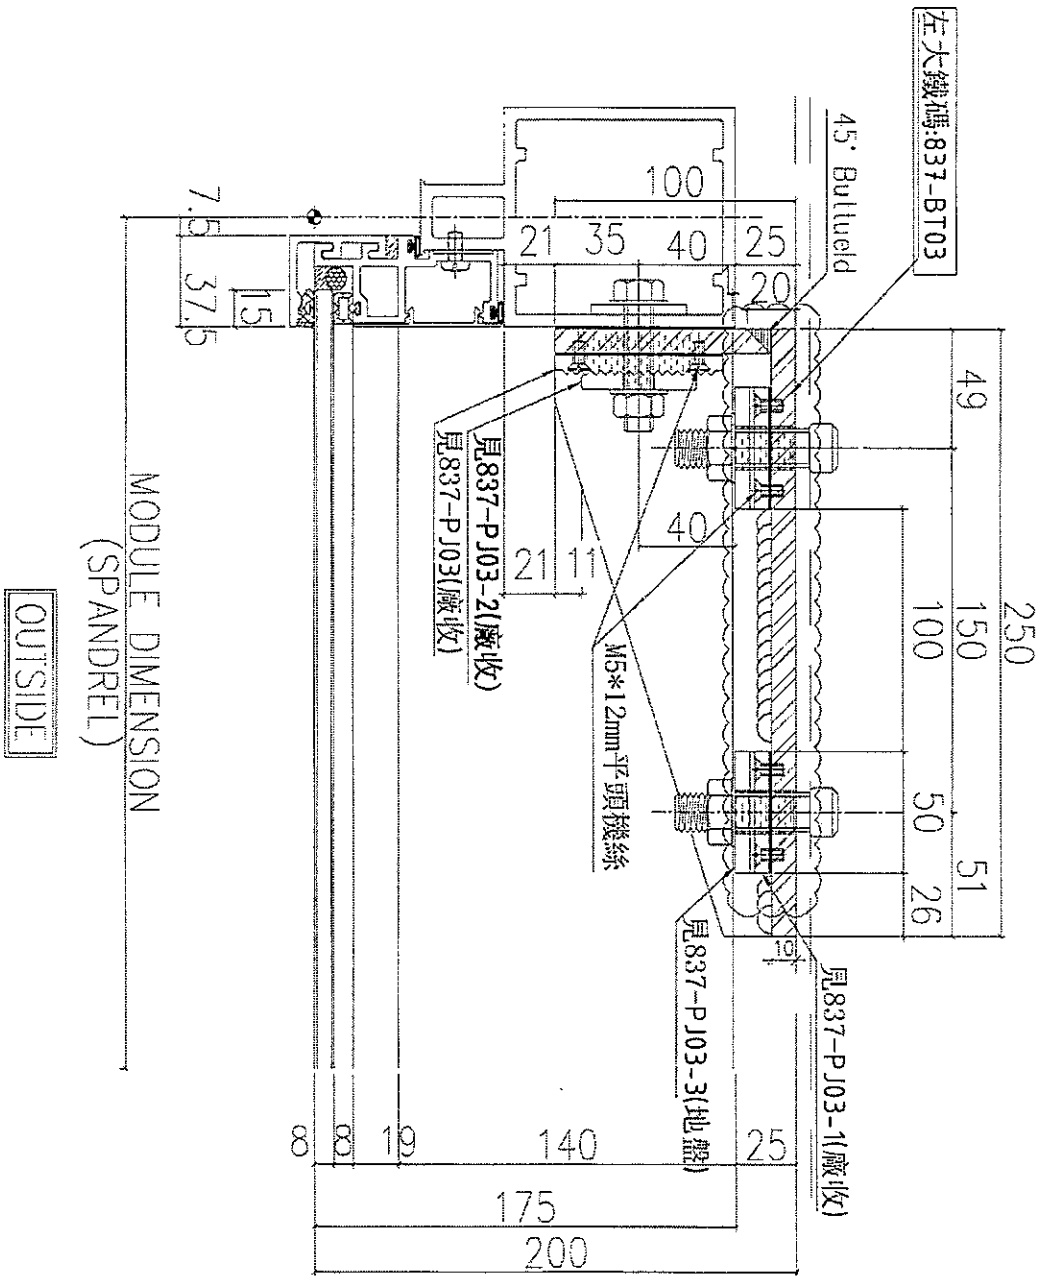


工程號	U-837	地盤	觀塘裕民坊
名稱	大鐵碼組裝鋁件安裝示意圖		採用
材料	-	地盤	
顏色	-	工廠	

附  
件

使用位置見後頁

 <b>美特鋁質有限公司</b> MIDI Aluminium Fabricator Ltd.		類別	物料號		
修改		制圖	陳俊賢	2019.03.08	圖號 837-DL04
日期		復核	謝永林	2019.03.10	數量 -
		批准			位置

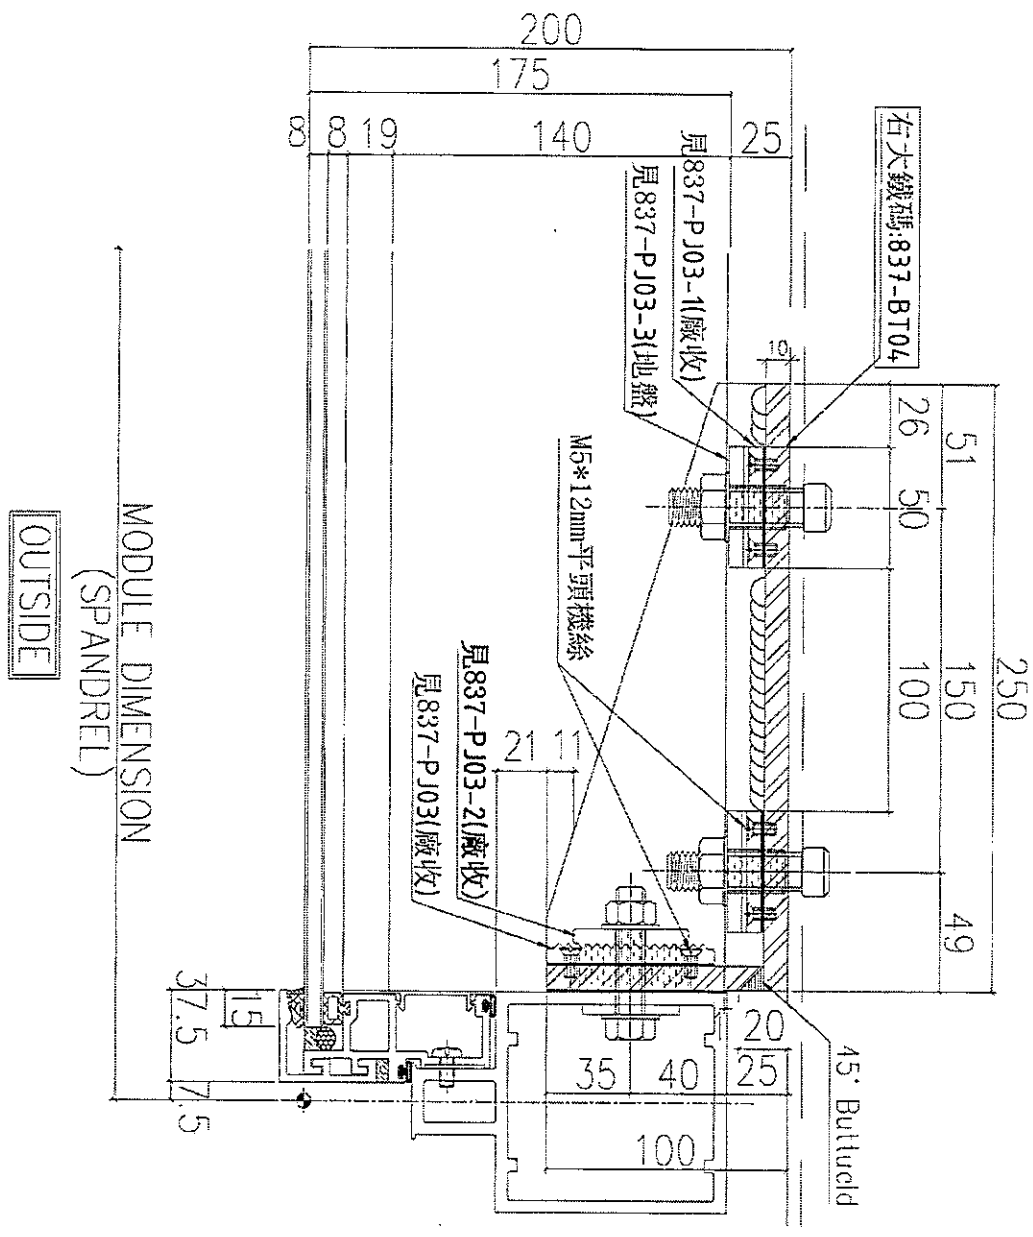

使用位置見後頁

工程號	J-837	地盤	電檢裕民坊
名稱	大鐵碼組裝零件安裝示意圖		
材料	-	採用	地盤
顏色	-	工	廠


附件



組裝

EG-DWG4

 美特鋁質有限公司 MIDI Aluminium Fabricator Ltd.		類別	物料號	
修改		制圖	陳俊賢	2019.03.08
日期		審核	謝永林	2019.03.10
		批准		
			圖號	837-AG01
			數量	-
			位置	

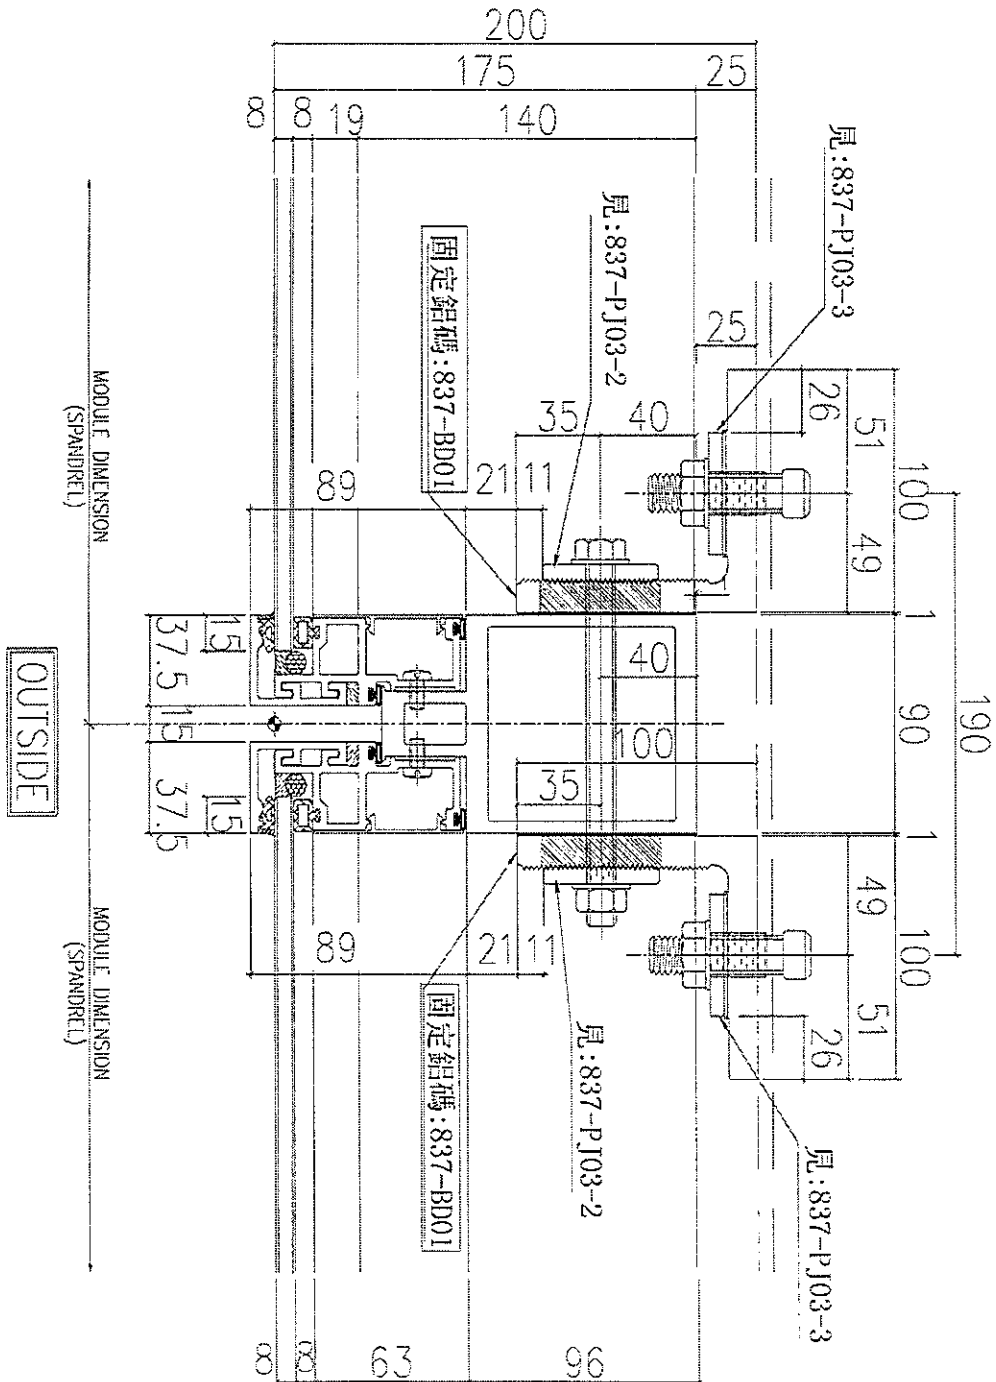

使用位置見後頁

工程號	837	地盤	觀瀾裕興坊	尺寸	30
名稱	固定鋁碼安裝示意圖	深		二	件
材料	-	地盤	✓		
顏色	-	二			



工程指示 / 要求簡箋 (E.I.)

工程指示編號: EI10746/19 修改版次: -

工程編號: J-837

工程名稱: 觀塘裕民坊

工程項目: 試水箱 配件 B.M. (試水場用)

收件人: 生統 / 林哥

發件人: Eric Liu

日期: 24/06/2019

要求提供 /  確認 事項:

- ( ) 初步鋁料 B.M. ( ) 加工拆圖, 然後生產 ( ) 尺寸表
- ( ) 正式鋁料 B.M. ( ) 技術上資料 / 指示 ( ) 報價
- ( ) 配件 B.M. ( ) 樣辦或貨品說明書 ( ) 分判合約
- ( ) 其他: \_\_\_\_\_

內容:

請按 B.M. 訂購配件送試水場用

- 1) 前 EI9929 已出過一次配件 BM, EI9929 作廢, 以此 EI 為準
- 2) 數量是按 EI9762B 計算, 另因色 EI9762C 版本增加一倉, 增加配件數量
- 3) 試水箱正在改箱, 預算 7 月頭至中期入場

謝謝!

請在 2019 / 07 / 06 前完成上列要求。

附: 3 頁 B.M.

以上項目為:

- 原合約工程包  原合約工程加 / 減脹  新工程報價

原因: -

分發東莞各部門:

- ( ) 生產技術總監  連附件 ( ) 技術部  連附件 ( ) 生產部  連附件 ( ) 機械設計部  連附件
- ( ) 採購部  連附件 ( ) 生產統籌部  連附件
- ( ) 質檢部  連附件 ( ) 會計部  連附件 ( ) 報關組  連附件 ( ) 其他 楊學友軍  連附件

分發香港各部門:


- ( ) 行政部  連附件 ( ) 會計部  連附件 ( ) 統籌部  連附件 ( ) 工程部地盤科文  連附件
- ( ) 採購部  連附件 ( ) QS 部  連附件 ( ) 維修部  連附件 ( ) 其他 \_\_\_\_\_  連附件

傳遞編號:


發件人簽署:

HK 1453/19

項目經理簽署:


	美特鋁質有限公司	工程號: J-832	計算:	邱紅	日期:	2018.09.18	送呈:	胡哥
	MIDI Aluminium Fabricator Ltd.	地盤名稱: 觀塘裕民坊	核對:	謝永林	日期:	2018.09.21	副本:	
地盤用配件B.M.表		項目類別: 框架式幕牆(試水箱)	批准:		日期:			
BM編號:837-CW-M01-S-HP01A		A/C Code	原EI9929版		此BM依據EI/9762/18資料計算BM			

序號	修改標示	配件圖號	物料編號	配件名稱	顏色	實用	後備	總數	單位	備注
1		HIL TI M16 HBC8.8F Blot		M16x65mm長六角頭螺栓	A4-70	60	8	68	套	(配1螺母,1平介,1彈介)固定鋁碼
2			牙長50mm	M12x150mm長六角頭螺栓	A4-70	33	3	36	粒	(配1螺母,1平介,1彈介)收中間主企於鋁碼上
3			牙長55mm	M12x160mm長六角頭螺栓	A4-70	10	1	11	粒	(配1螺母,1平介,1彈介)收轉角主企於鋁碼上
4				M6x15圓頭機絲	A4-70	500	30	530	粒	組裝主企主橫用
5				3/16"x3/8"圓頭機絲	A4-70	24	8	32	粒	修扇撐於中橫上
6				3/16"x1/2"圓頭機絲	A4-70	365	22	387	粒	修背板用 300c/c
7				M6x15圓頭機絲	A4-70	70	12	82	粒	修梗窗位雙梗橫料兩端
8				818-G01膠條	黑色	188	7	195	米	扣蓋,中橫料用
9				#10X5/8"圓頭鋼牙	A4-70	200	20	220	粒	用於收口位(防水皮鋁巴)
10				M5.5x19mm圓頭自鑽螺絲	A4-70	160	10	170	粒	用於收口位(防水皮鋁角)
11			EPDM 硬度85±5	15x19.5(高)墊塊(L=150mm)	黑色	34	4	38	支	生梗窗底部用(死牆位用)
12			EPDM 硬度85±5	29x19.5(高)墊塊(L=150mm)	黑色	28	2	30	支	生梗窗底部用(見光位用)
13				20x7(高)墊塊(L=20mm)	黑色	12	2	14	支	欄河底部用
14				20x7(高)墊塊(L=20mm)	黑色	12	2	14	支	欄河側面用
15				Φ12mm海綿棒	白色	82	3	85	米	玻璃兩側用
16				2mm膠皮(寬100mm)	黑色	12	2	14	米	掛碼與橫鐵相碰用
17			Dowcorning	D.C.791防水膠	Bronze	55	5	60	支	玻璃位打膠用;300ML1/支
18			Dowcorning	D.C.791防水膠	GREY	12	2	14	支	主企料斷口套芯位用;300ML1/支
19			Dowcorning	D.C.791防水膠	Bronze	55	5	60	支	四周收口位用;300ML1/支
20				防水布(材質PVC)		22	2	24	米	每卷寬度為1.2米

	美特鋁質有限公司	工程號: J-832	計算:	邱紅	日期:	2018.09.18	送呈:	胡哥
MIDI Aluminium Fabricator Ltd.	地盤名稱: 觀塘裕民坊	核對:	謝永林	日期:	2018.09.21	副本:		
地盤用配件B.M.表		項目類別: 框架式幕牆(試水箱)	批准:		日期:			
BM編號:837-CW-M01-S-HP01A	A/C Code	原EI9929版					此BM依據EI/9762/18資料計算BM	

序號	修改標示	配件圖號	物料編號	配件名稱	顏色	實用	後備	總數	單位	備注
21				(400mm闊) 防水膠皮	黑/灰	56	4	60	米	
22				M5.5X25mm六角頭自鑽	A4-50	440	20	460	粒	收防水膠皮
23				1"膠紙		10		10	卷	
24				馬路膠紙		1		1	卷	
25				白布		10		10	磅	
26				MEK 18升		1		1	筒	
27				5"牛皮膠紙		1		1	箱	
28				LB52焊枝3.2mm直徑#10X350		4		4	包	
29	由廠送出			鋁角25X25X3mm厚	3米長	30		30	支	收防水膠皮
30	由廠送出			鋁扁巴20mm闊x3mm厚	3米長	30		30	支	收防水膠皮
31				D.C.791防水膠	BRONZE	5	1	6	支	J837-JT01膠條上用 300ML 1/支
32				D.C.791防水膠	BRONZE	12	2	14	支	J837-JT02膠條上用 300ML 1/支
33				D.C.791防水膠	BRONZE	14	2	16	支	J818-G01膠條上用 300ML 1/支
34				M5x15平頭機絲	SS316	110	14	124	粒	梗窗橫料加固用
35				3/16"x1/2"平頭機絲	SS316	20	8	28	粒	SD梗門, 生窗橫料加固鋁角用
36				M5x15平頭機絲	SS316	30	6	36	粒	生窗雙梗橫攝心收企料上用
37			EPDM 硬度85±5	29x12(高)墊塊(L=50mm)	黑色	13	2	15	支	SD梗底用
38				M5x35平頭機絲	SS316	10	4	14	粒	修SD梗框底橫
39				M5x25平頭機絲	SS316	10	4	14	粒	修SD框底橫
40				M5x15平頭機絲	SS316	30	8	38	粒	修SD框頂橫/SD梗企扣料
41				2026-001A手柄	EC-DG-S332054 (3-磅)	3		3	套	生窗 拉手 (配螺絲) 現場備用


欠18對鉛碼  
 1對轉向鉛碼  
 1套連合鉛碼

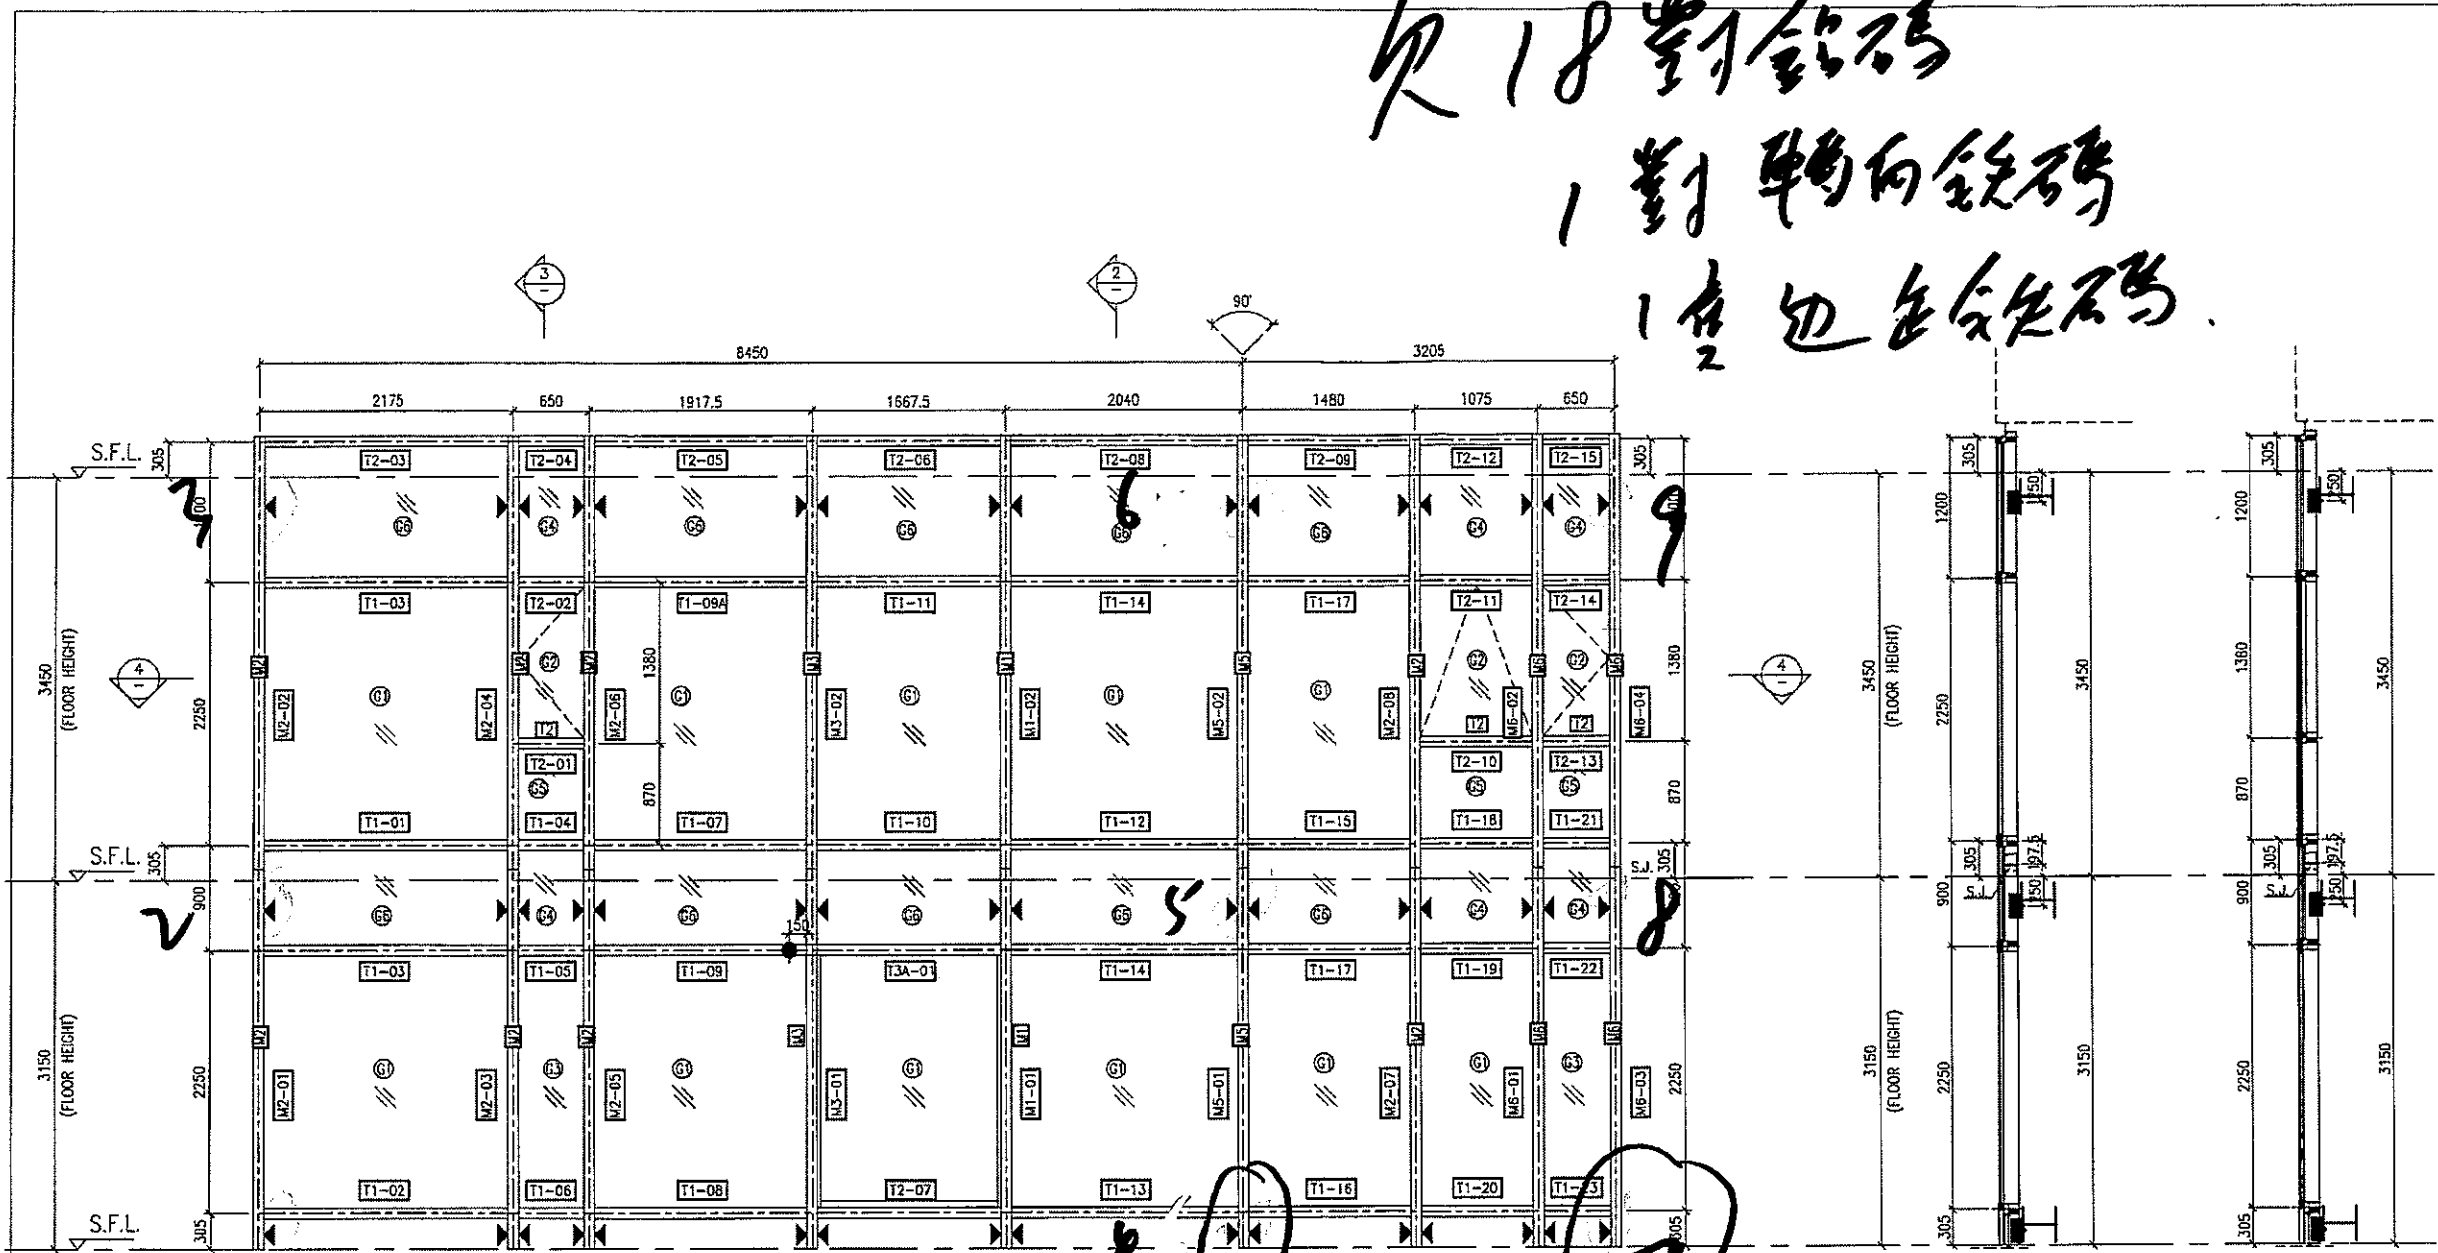

1 ELEVATION OF PERFORMANCE TEST AREA

2 TYPICAL SECTION FOR CURTAIN WALL

3 TYPICAL SECTION FOR CURTAIN WALL

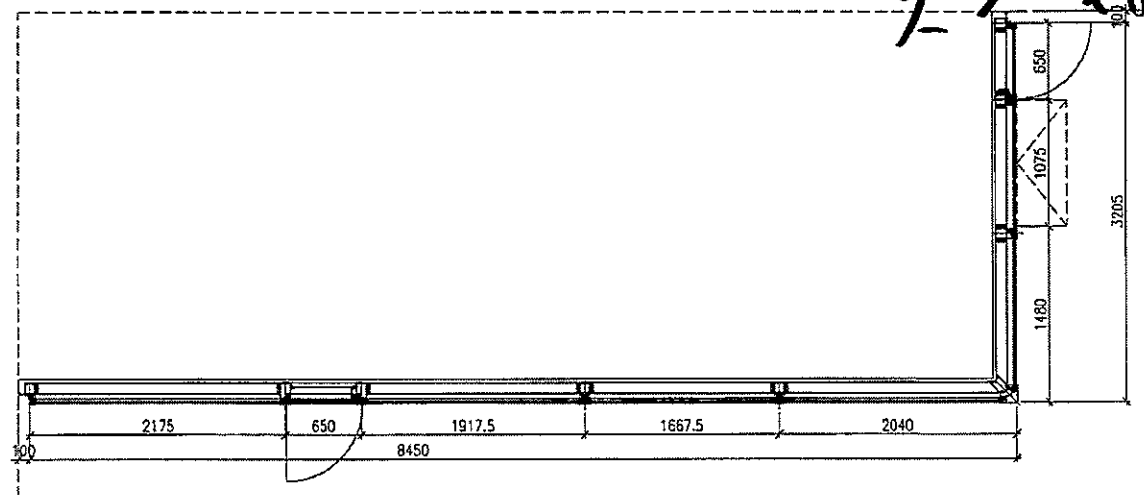

4 PLAN FOR CURTAIN WALL

- LEGEND:**
- 10 mm THK. TEMPERED BLUE TINTED GLASS (OUTER) + 9 mm AIR SPACE + 8 mm THK. TEMPERED CLEAR GLASS (INNER)
  - 8 mm THK. HEAT STRENGTHENED TINTED GLASS (OUTER) + 9 mm AIR SPACE + 8 mm THK. HEAT STRENGTHENED CLEAR GLASS (INNER)
  - 10 mm THK. HEAT STRENGTHENED BLUE TINTED GLASS (OUTER) + 9 mm AIR SPACE + 8 mm THK. TEMPERED CLEAR GLASS (INNER)
  - 8 mm THK. HEAT STRENGTHENED BLUE TINTED GLASS (SPANDREL GLASS)
  - 8 mm THK. HEAT STRENGTHENED BLUE TINTED GLASS (OUTER) + 9 mm AIR SPACE + 8 mm THK. TEMPERED CLEAR GLASS (INNER)
  - 8 mm THK. TEMPERED BLUE TINTED GLASS (SPANDREL GLASS)
  - S.J. - STACK JOINT
  - ALUM. - ALUM. EXTRUSION DIE NO.
  - ▲ - SUPPORT POINT
  - ◆ - RESTRAINT SOCKET

B.D. REF :

CLIENT :  
 Sino Land Company Limited

ARCHITECT :  
 WONG TUNG & PARTNERS LIMITED ARCHITECTS & PLANNERS

MAIN CONTRACTOR :  
 CR Construction Company Limited

STRUCTURAL ENGINEER :  
 AECOM

FAÇADE CONSULTANT:  
 AECOM

NOTE :  
 1. ALL DIMENSIONS ARE IN mm.  
 2. ALL ELEVATIONS ARE VIEWED FROM OUTSIDE.  
 3. ALL DIMENSIONS TO BE VERIFIED ON SITE BEFORE FABRICATION.

LEGEND :  
 - DETAIL MARK NO.  
 - REFER SHEET NO.  
 1. F.F.L. -- FINISHED FLOOR LEVEL  
 2. S.F.L. -- STRUCTURAL FLOOR LEVEL  
 3. (R) -- REVERSED DETAIL

NO.	DATE	REVISION	BY
F	12/5/2019	GENERAL REVISED	
E	17/4/2019	GENERAL REVISED	
D	2/3/2019	GENERAL REVISED	
C	20/12/2018	GENERAL REVISED	
B	30/11/2018	GENERAL REVISED	
A	26/8/2018	GENERAL REVISED	

JOB NO. : J-B37  
 PROJECT :  
 URA KWUN TONG TOWN CENTRE REDEVELOPMENT (AREA 2 & 3) AT NKIL 6514, KWUN TONG, KWLOON

TITLE :  
 ELEVATION FOR CURTAIN WALL PERFORMANCE TEST

DATE : 10-SEP-18 SCALE : 1:30 (A1)  
 DRAWN BY : ASING CHECKED BY : -

美特鋁質有限公司  
 MIDI ALUMINUM FABRICATOR LTD.  
 Units 6-8, Sunray Industrial Centre, 1/F  
 610 Che Kwo Ling Road, Kowloon  
 Tel: 23489211-4 Fax: (852) 2727666

DWG NO. : J837-PTCW-2101 REV. : F


EG-DWG3

美特鋁質有限公司  
MIDI Aluminium Fabricator Ltd.

數量	物料號
1	M6-03

M6-03

工程號 J-837 地盤 試水箱

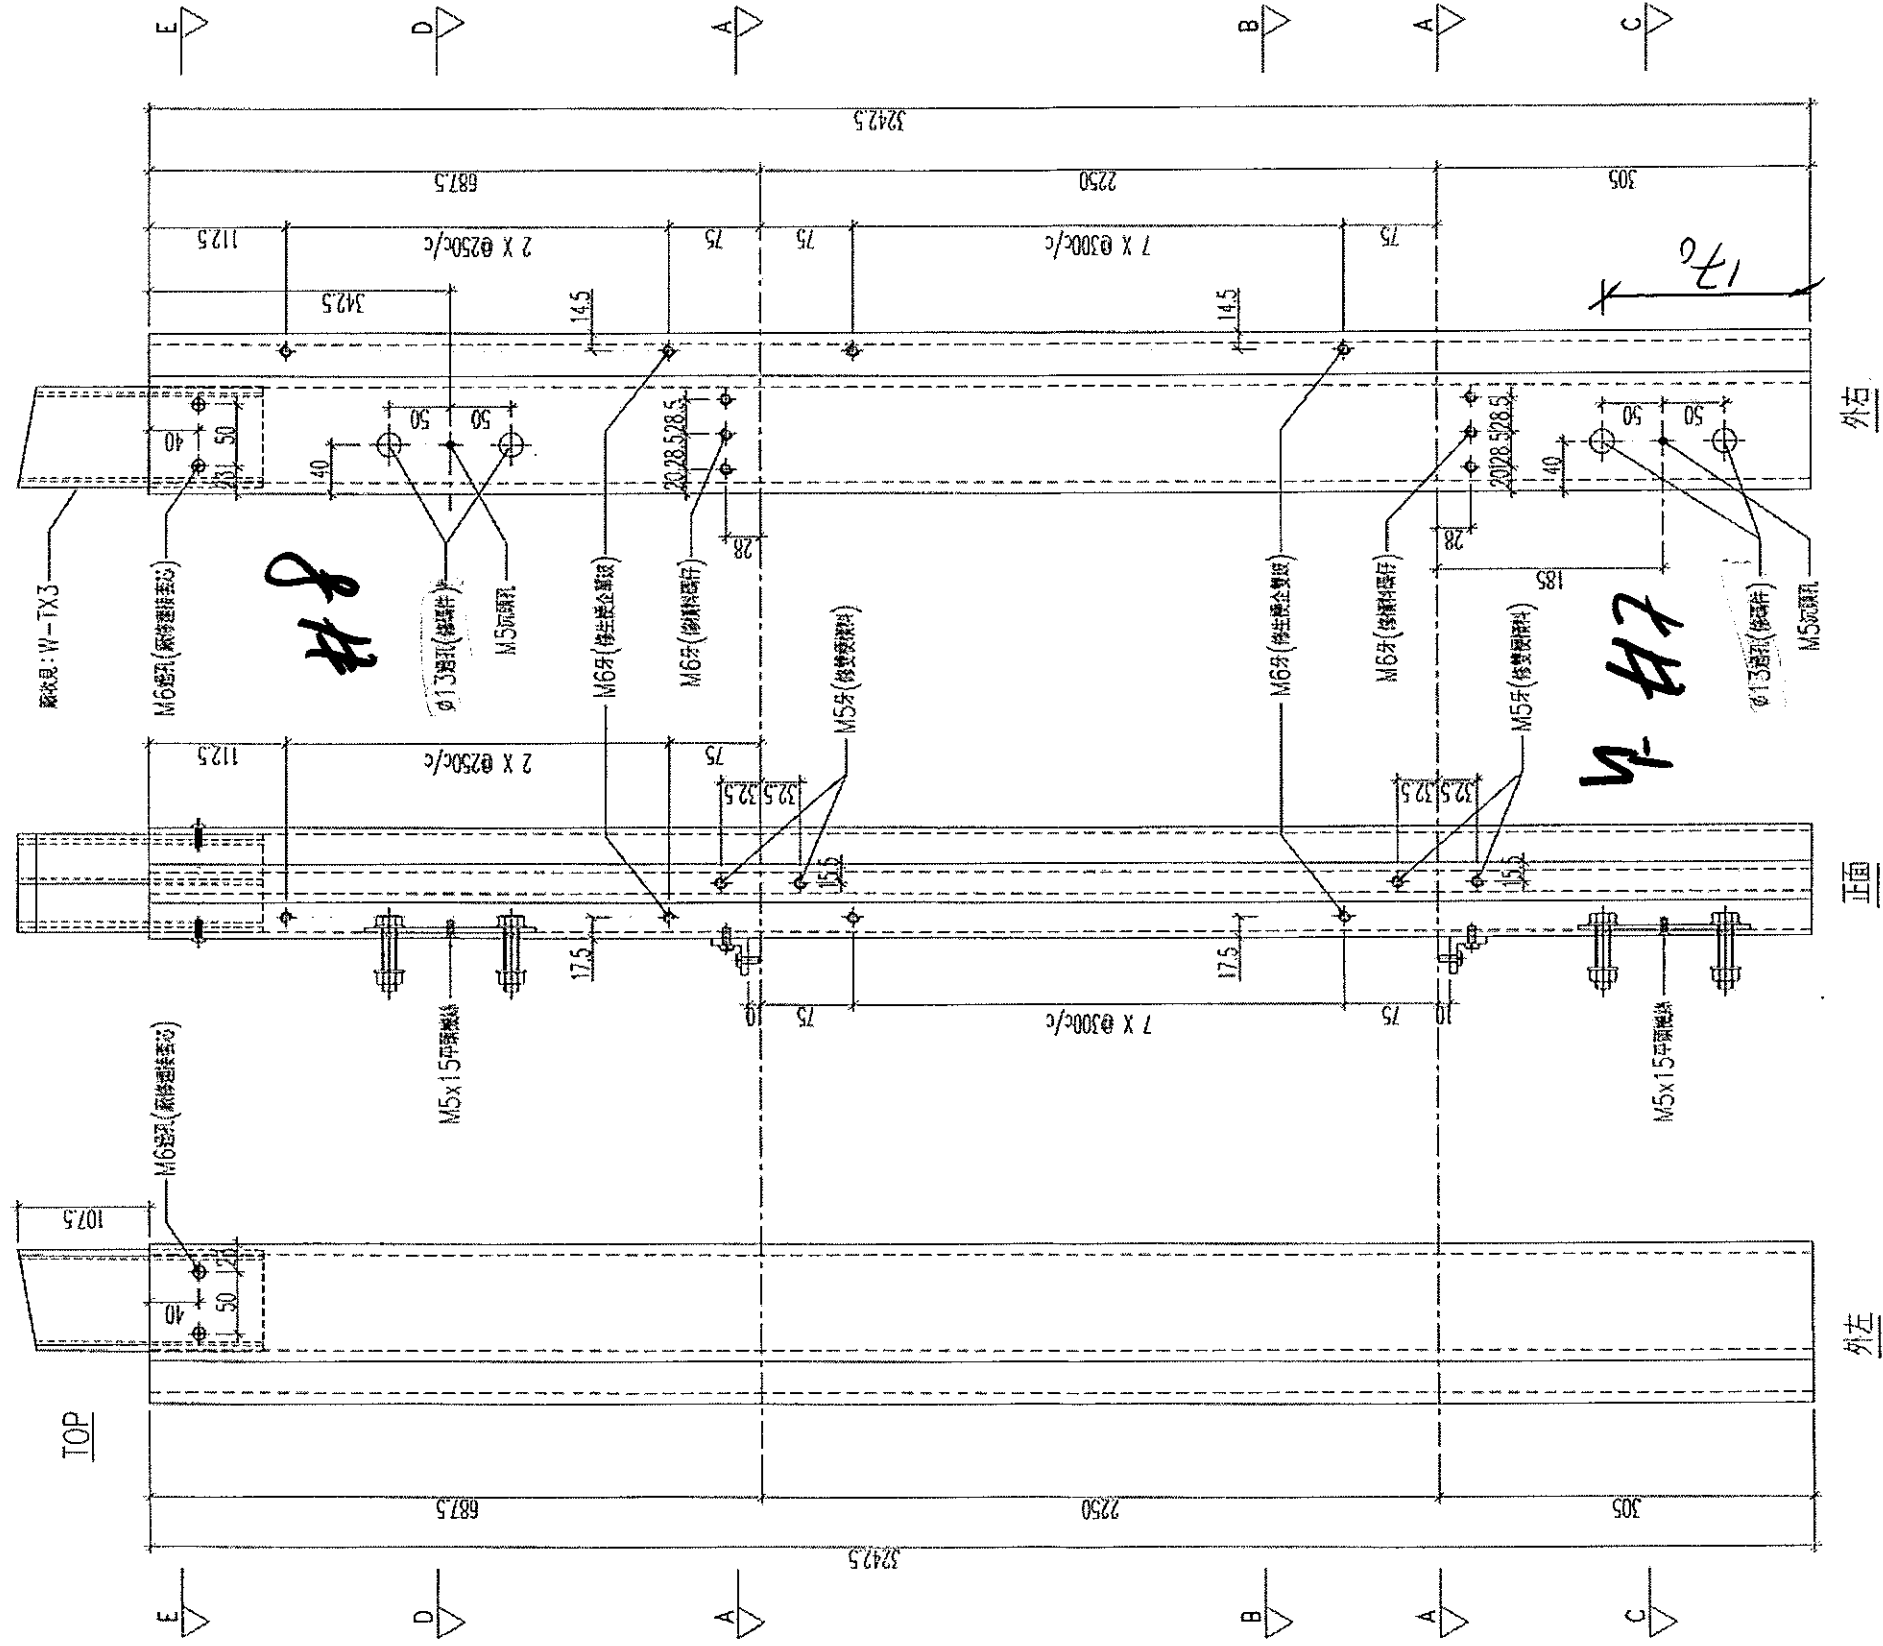

SECTION D-D  
 原狀見: A03-05  
 M6x12平頭螺絲  
 原狀見: A06-02  
 M6x12平頭螺絲  
 原狀見: A07-01  
 M6x12平頭螺絲  
 原狀見: A03-04

SECTION B-B  
 原狀見: A07-01  
 M6x12平頭螺絲  
 原狀見: A03-04

SECTION A-A  
 原狀見: A07-01  
 M6x12平頭螺絲  
 原狀見: A03-04

SECTION E-E  
 M6x15圓頭螺絲  
 M5x15平頭螺絲

SECTION C-C  
 M12x60六角螺絲母組(全牙)  
 M6x12平頭螺絲  
 原狀見: MS-02  
 原狀見: SC-AL05  
 原狀見: SC-AL501  
 原狀見: SC-AL502  
 φ13通孔

名稱	雙生企1	制圖	LHR	修改	2019.5.09
材料	X85550	復核	Shui	日期	
顏色	EC-DG-S332054(3塗)	批准		圖號	J837-MU-M15

雙生

