



工程指示 / 要求簡箋(E.I.)

工程指示編號：EI / 0883 / 19

修改版次：-

工程編號：J - 837

工程名稱：觀塘裕民坊

工程項目：幕牆 趟門膠條毛條使用位置確定

收件人：生統 楊榮輝

發件人：Eric Liu

日期：25/07/2019

要求提供 / 確認 事項：

- () 初步鋁料 B.M. () 加工拆圖，然後生產 () 尺寸表
- () 正式鋁料 B.M. () 技術上資料 / 指示 () 報價
- () 配件 B.M. () 樣辦或貨品說明書 () 分判合約
- () 其他：_____

內容：

因現場趟門有相同位置，但有不相同膠條毛條情況

請按附頁確定趟門框及玉使用膠條及毛條位置

1) 輝哥：請先送出 1000 米 837-SDG-S2 款膠條，供地盤更換

2) 地盤：請各座覆查趟門位置是否按圖示安裝毛條膠條，若不是請現場更換

3) 永林：請覆核拆圖

謝謝。

請在 2019/ 08 / 03 前完成上列要求。

附：1 頁

以上項目為：

- 原合約工程包 原合約工程加 / 減賬 新工程報價

原因：-

分發東莞各部門：

- () 生產技術總監 連附件 () 技術部 連附件 永林 () 生產部 連附件 () 機械設計部 連附件
- () 採購部 連附件 () 生產統籌部 連附件 梅
- () 質檢部 連附件 () 會計部 連附件 () 報關組 連附件 () 其他 小羅 連附件

分發香港各部門：


- () 行政部 連附件 () 會計部 連附件 () 統籌部 連附件 () 工程部地盤科文 連附件 炳哥 / 民 / 豪
- () 採購部 連附件 () QS 部 連附件 () 維修部 連附件 () 其他 _____ 連附件

傳遞編號：


發件人簽署：

HK 1702 / 19

項目經理簽署：

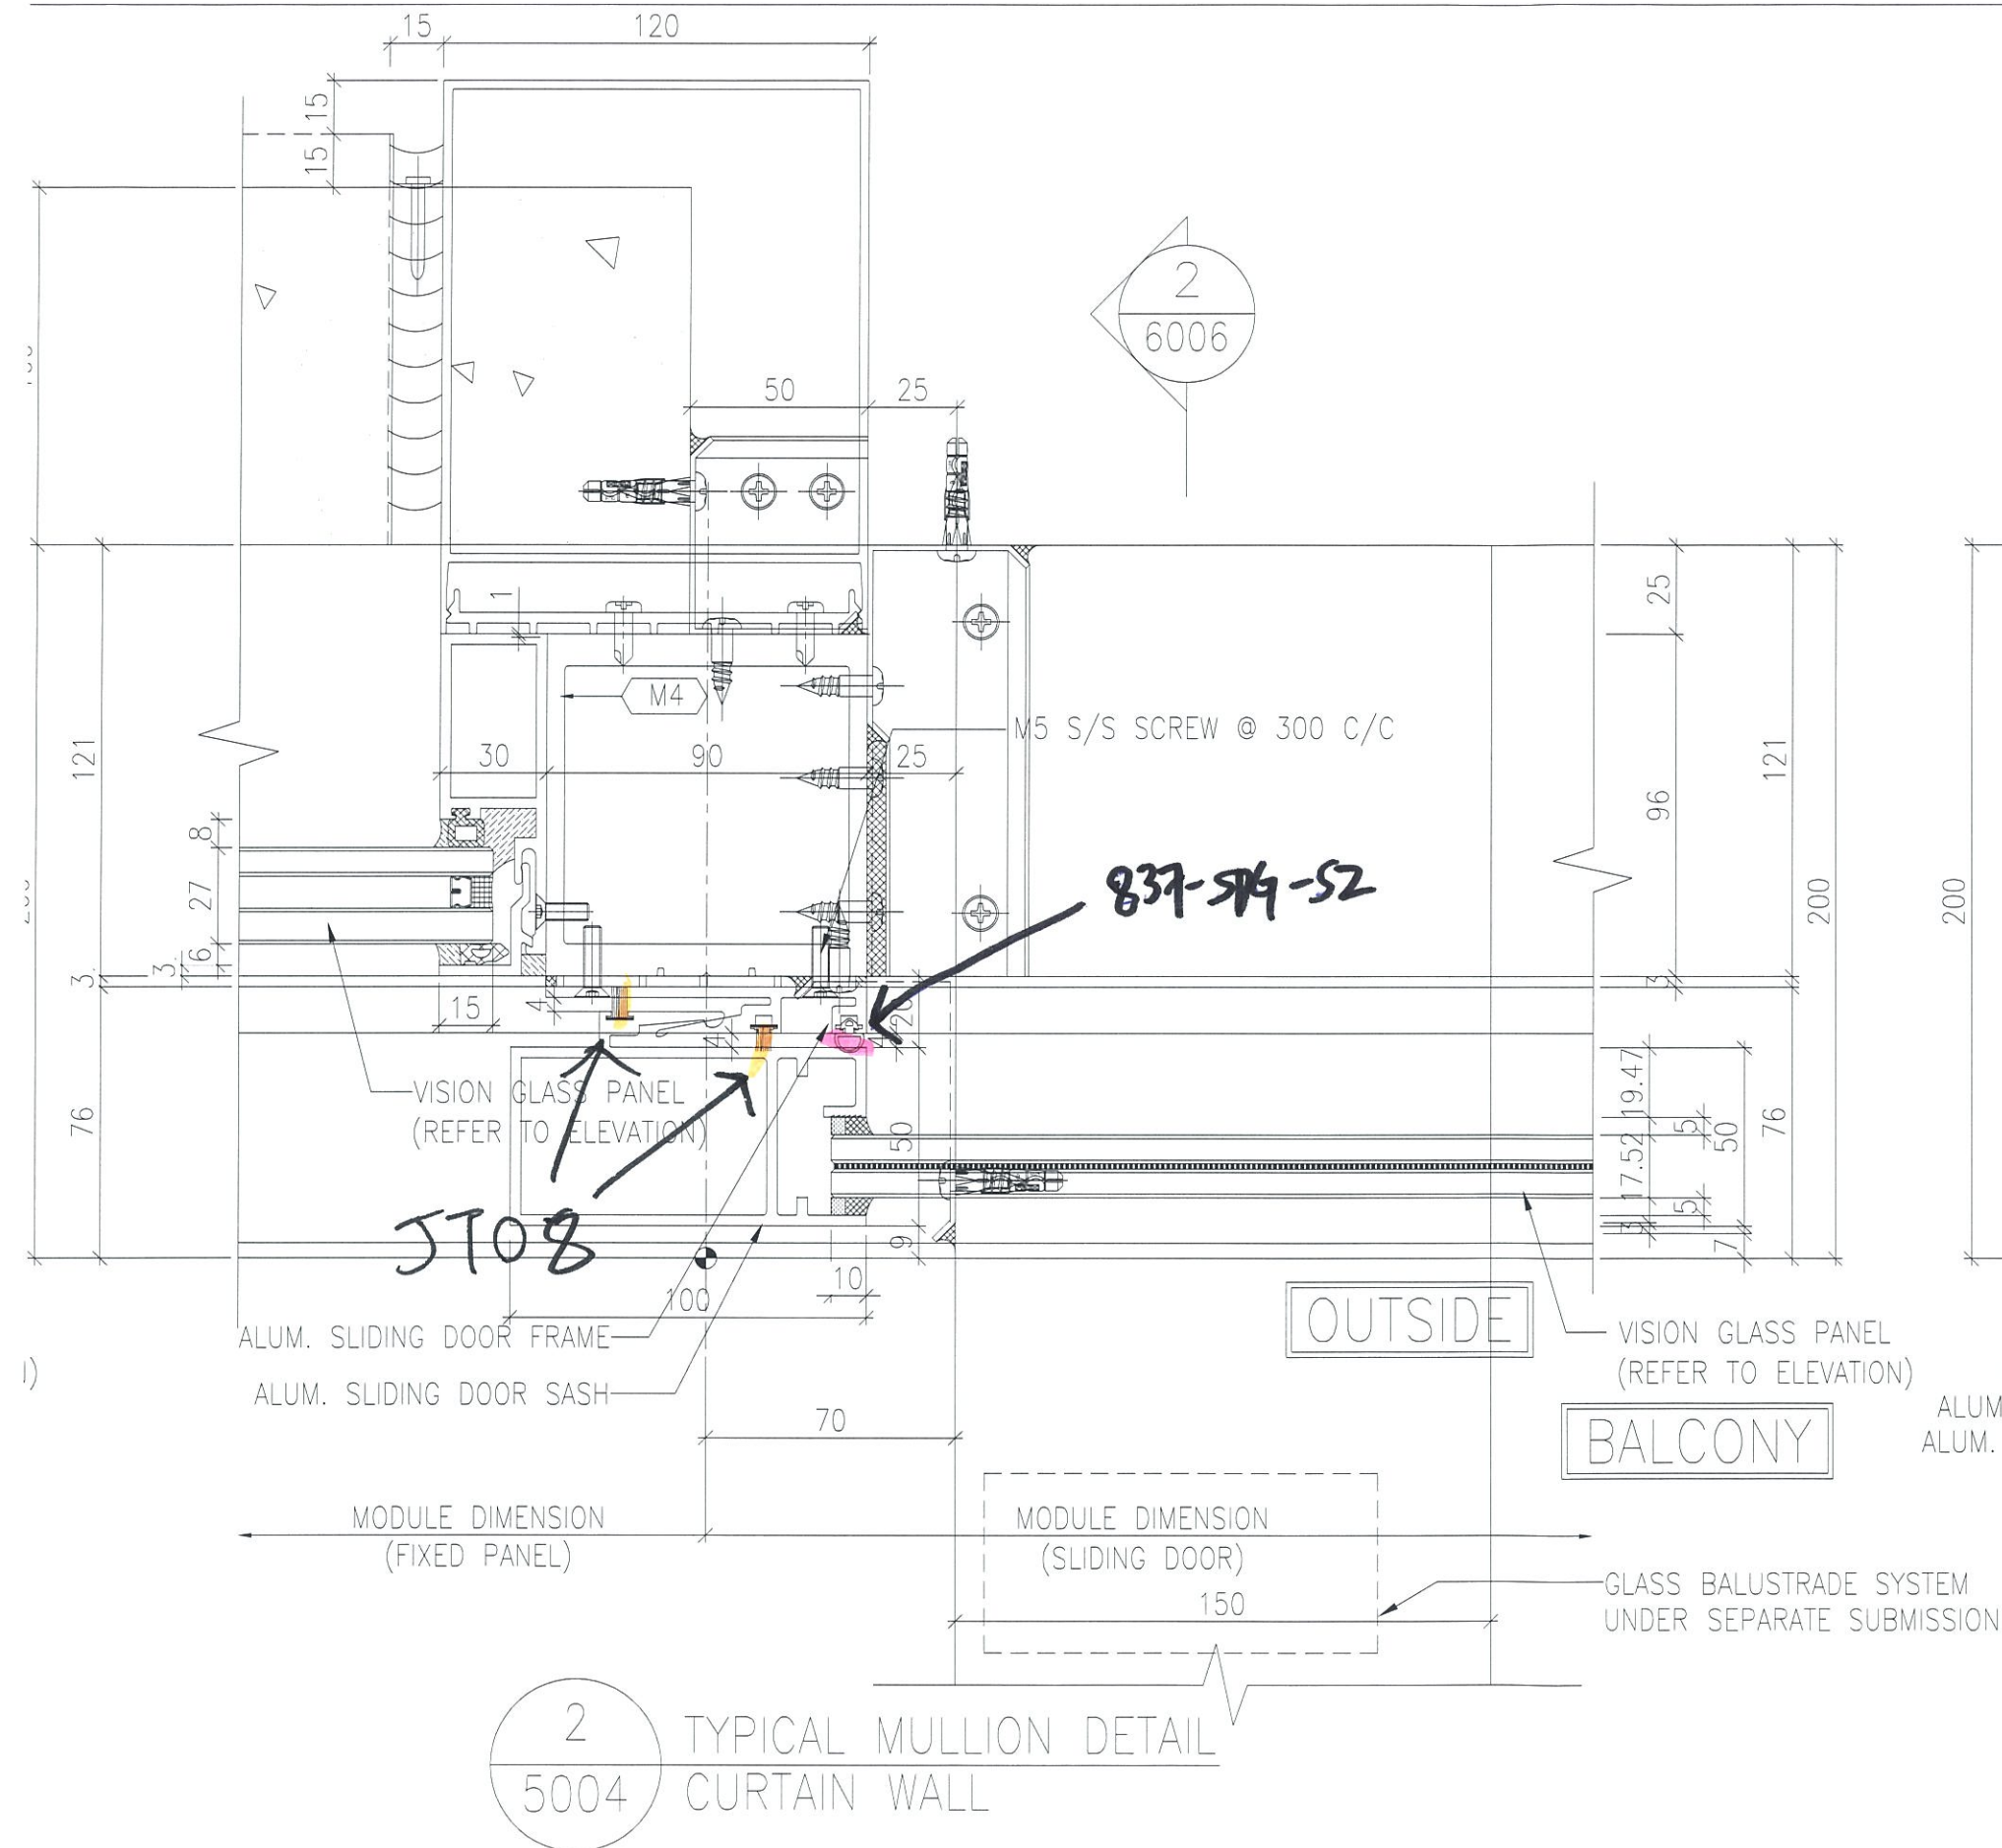

2
5004 TYPICAL MULLION DETAIL CURTAIN WALL

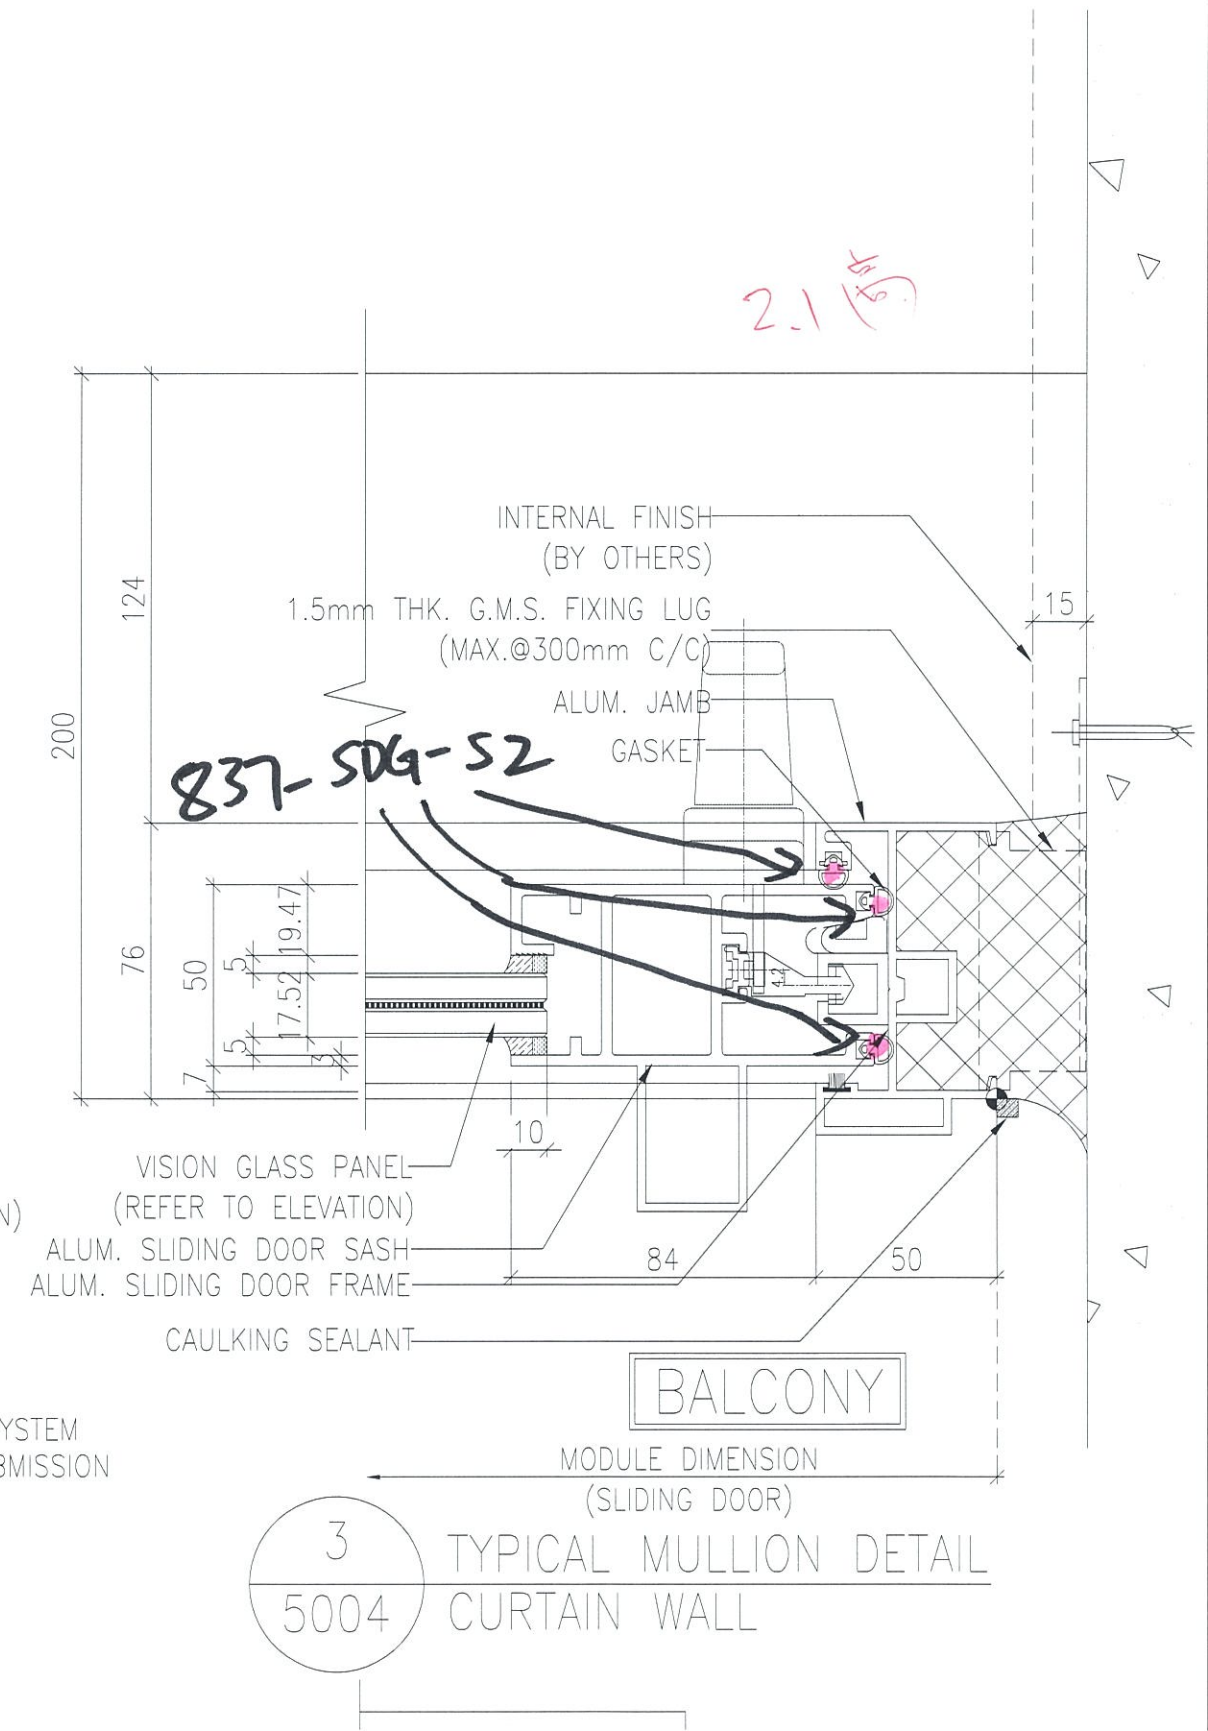

3
5004 TYPICAL MULLION DETAIL CURTAIN WALL