



工程指示 / 要求簡箋(E.I.)

工程指示編號：EI / 0886 / 19

修改版次：-

工程編號：J - 837

工程名稱：觀塘裕民坊

工程項目：幕牆 橫料位置封篤片(補數)

收件人：生統

發件人：Eric Liu

日期：26 / 07 / 2019

要求提供 /  確認 事項：

- |                                    |                                     |                               |
|------------------------------------|-------------------------------------|-------------------------------|
| <input type="checkbox"/> 初步鋁料 B.M. | <input type="checkbox"/> 加工拆圖，然後生產  | <input type="checkbox"/> 尺寸表  |
| <input type="checkbox"/> 正式鋁料 B.M. | <input type="checkbox"/> 技術上資料 / 指示 | <input type="checkbox"/> 報價   |
| <input type="checkbox"/> 配件 B.M.   | <input type="checkbox"/> 樣辦或貨品說明書   | <input type="checkbox"/> 分判合約 |
| <input type="checkbox"/> 其他：_____  |                                     |                               |

內容：

請按加工圖生產鋁板供廠組裝

因早前有部份數量直送地盤用，此批補回廠用數量

謝謝！

請在 2019 / 08 / 10 前完成上列要求。

附：2 頁加工圖，1 頁

以上項目為：

- 原合約工程包                       原合約工程加 / 減賬                       新工程報價

原因：-

分發東莞各部門：

- ( ) 生產技術總監  連附件    ( ) 技術部  連附件    永林    ( ) 生產部     連附件    ( ) 機械設計部  連附件  
 ( ) 採購部     連附件    ( ) 生產統籌部  連附件    梅  
 ( ) 質檢部     連附件    ( ) 會計部     連附件    ( ) 報關組     連附件    ( ) 其他 楊榮輝  連附件

分發香港各部門：

- ( ) 行政部  連附件    ( ) 會計部  連附件    ( ) 統籌部  連附件    ( ) 工程部地盤科文  連附件    炳哥 / 民 / 豪  
 ( ) 採購部  連附件    ( ) QS 部  連附件    ( ) 維修部  連附件    ( ) 其他 \_\_\_\_\_  連附件

傳遞編號：

HK 1708 / 19

發件人簽署：


項目經理簽署：

EG-DWG3



美特鋁質有限公司  
MID Aluminium Fabricator Ltd.

工程號 J-837 地盤 觀瀾裕民坊

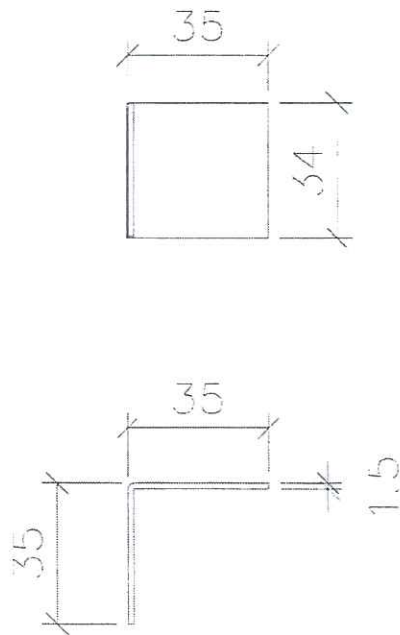

T1-T5  
每層數量 = 283支 (參考)

T1-T5  
7-9/F 數量 =

3400支

補圖繪廠

~~請先運出地盤~~  
~~按現場裝~~

適用: SD頂橫料及生梗橫料

模號: X85555及X85553

工廠用: 41064+436 (後備) = 41500

~~一層約用1112支~~



(T1~T5總用量)

名稱: 鋁板拆圖	制圖: 邱紅	2019.01.06	修改
材料: 1.5mm厚鋁板	復核: 謝永林	2019.01.07	日期
顏色: MILL	批准:		圖號: L-FK1

EG-DWG3

美特鋁質有限公司  
VIDI Aluminium Fabricator Ltd.

工程號 J-837 地盤 觀塘裕民坊

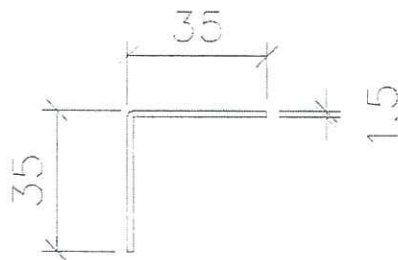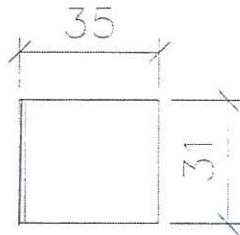

T1-T5  
每座每層 = 200支 (參考)

T1-T5  
7-9/F 數量 = 補回給廠

2400支

~~請送地盤~~  
~~供現場裝~~

適用: 雙梗橫料 (生窗位)  
模號: X85552

工廠用: 31576+224(後備)=31800

一層約用780支

(T1~T5總用量)

名稱	鋁板拆圖	制圖	邱紅	2019.01.06	修改
材料	1.5mm厚鋁板	復核	謝永林	2019.01.07	日期
顏色	MILL	批准			圖號 L-FK2

