



工程指示 / 要求簡箋(E.I.)

工程指示編號：EI / 0911 / 19

修改版次：-

工程編號：J - 837

工程名稱：觀塘裕民坊

工程項目：幕牆 死牆二合一鋁料樣板(十字位、T字位)

收件人：生統 / 永林

發件人：Eric Liu

日期：02/08/2019

要求提供 /  確認 事項：

- |                                    |                                     |                               |
|------------------------------------|-------------------------------------|-------------------------------|
| <input type="checkbox"/> 初步鋁料 B.M. | <input type="checkbox"/> 加工拆圖，然後生產  | <input type="checkbox"/> 尺寸表  |
| <input type="checkbox"/> 正式鋁料 B.M. | <input type="checkbox"/> 技術上資料 / 指示 | <input type="checkbox"/> 報價   |
| <input type="checkbox"/> 配件 B.M.   | <input type="checkbox"/> 樣辦或貨品說明書   | <input type="checkbox"/> 分判合約 |
| <input type="checkbox"/> 其他：_____  |                                     |                               |

內容：

請提供死牆二合一鋁料樣板，送香港 1/F 倉，源收

一個十字位，要裝齊配套 (鋁碼可不裝) 各款料長 300 mm

一個 T 字位，要裝齊配套 (鋁碼可不裝)，各款料長 300 mm

附上加工圖作參考，(永林: 若廠需要，請提供加工圖)

謝謝！

請在 2019/ 08 / 06 前完成上列要求。

附：6 頁

以上項目為：

- 原合約工程包                       原合約工程加 / 減賬                       新工程報價

原因：-

分發東莞各部門：

- ( ) 生產技術總監  連附件    ( ) 技術部  連附件 *永林*    ( ) 生產部     連附件    ( ) 機械設計部  連附件  
 ( ) 採購部     連附件    ( ) 生產統籌部  連附件 *楊*  
 ( ) 質檢部     連附件    ( ) 會計部     連附件    ( ) 報關組     連附件    ( ) 其他 楊榮輝  連附件

分發其他分判：

- ( ) 王禮秋  連附件

分發香港各部門：

- ( ) 行政部  連附件    ( ) 會計部  連附件    ( ) 統籌部  連附件    ( ) 工程部地盤科文  連附件  
 ( ) 採購部  連附件    ( ) QS 部  連附件    ( ) 維修部  連附件    ( ) 其他 \_\_\_\_\_  連附件

傳遞編號：

HK 1762 / 19



發件人簽署：

*Eric Liu*




項目經理簽署：

*PP*

2201

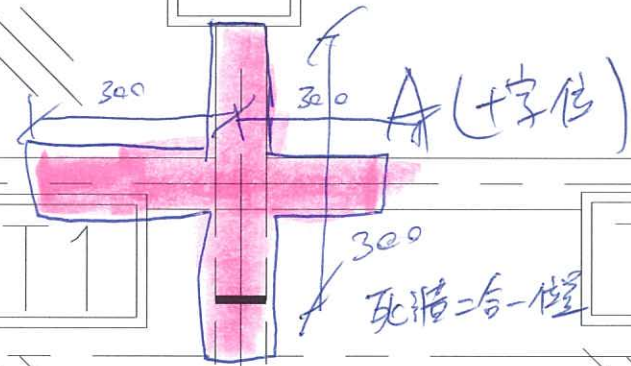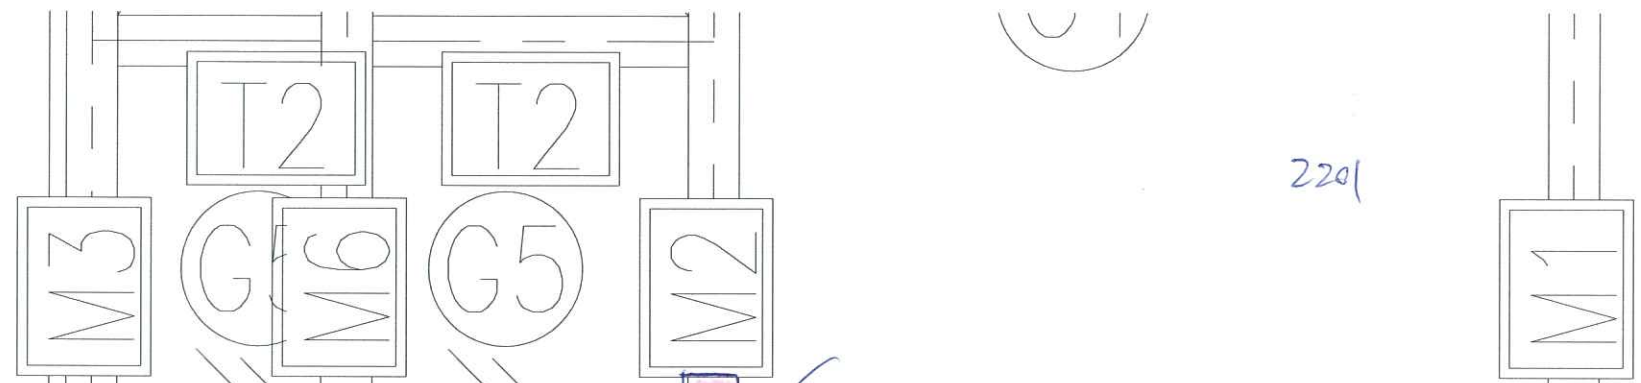


死端=合一體

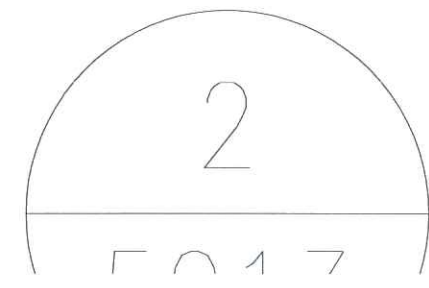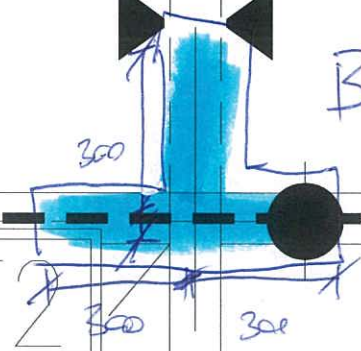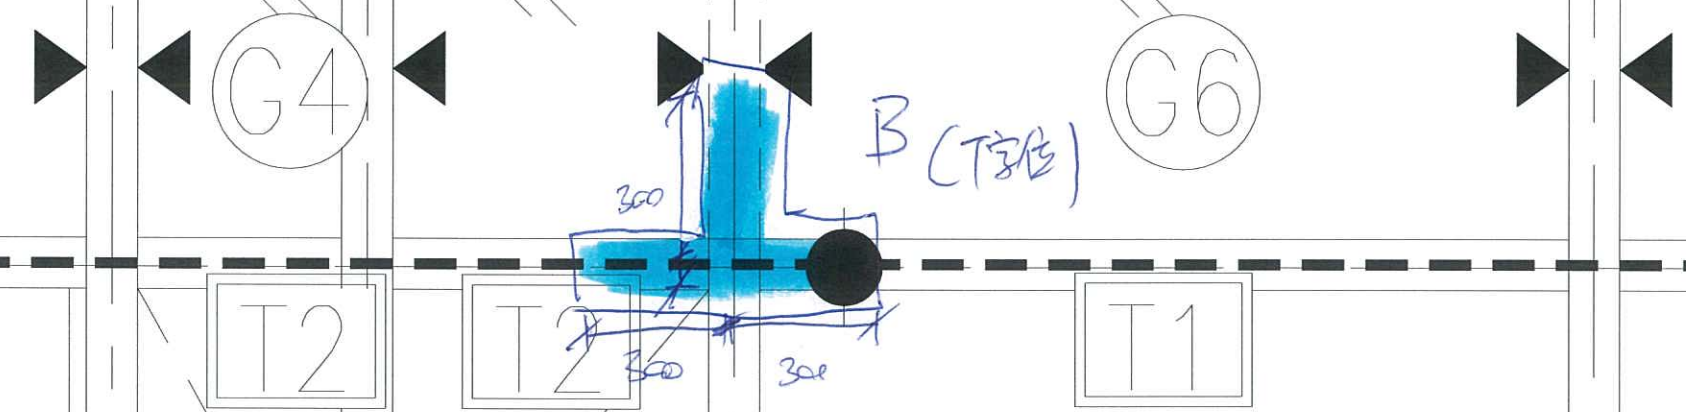

2201

REFUGE FLOOR  
27/F S.F.L.  
+95.95

8/F ~ 26/F

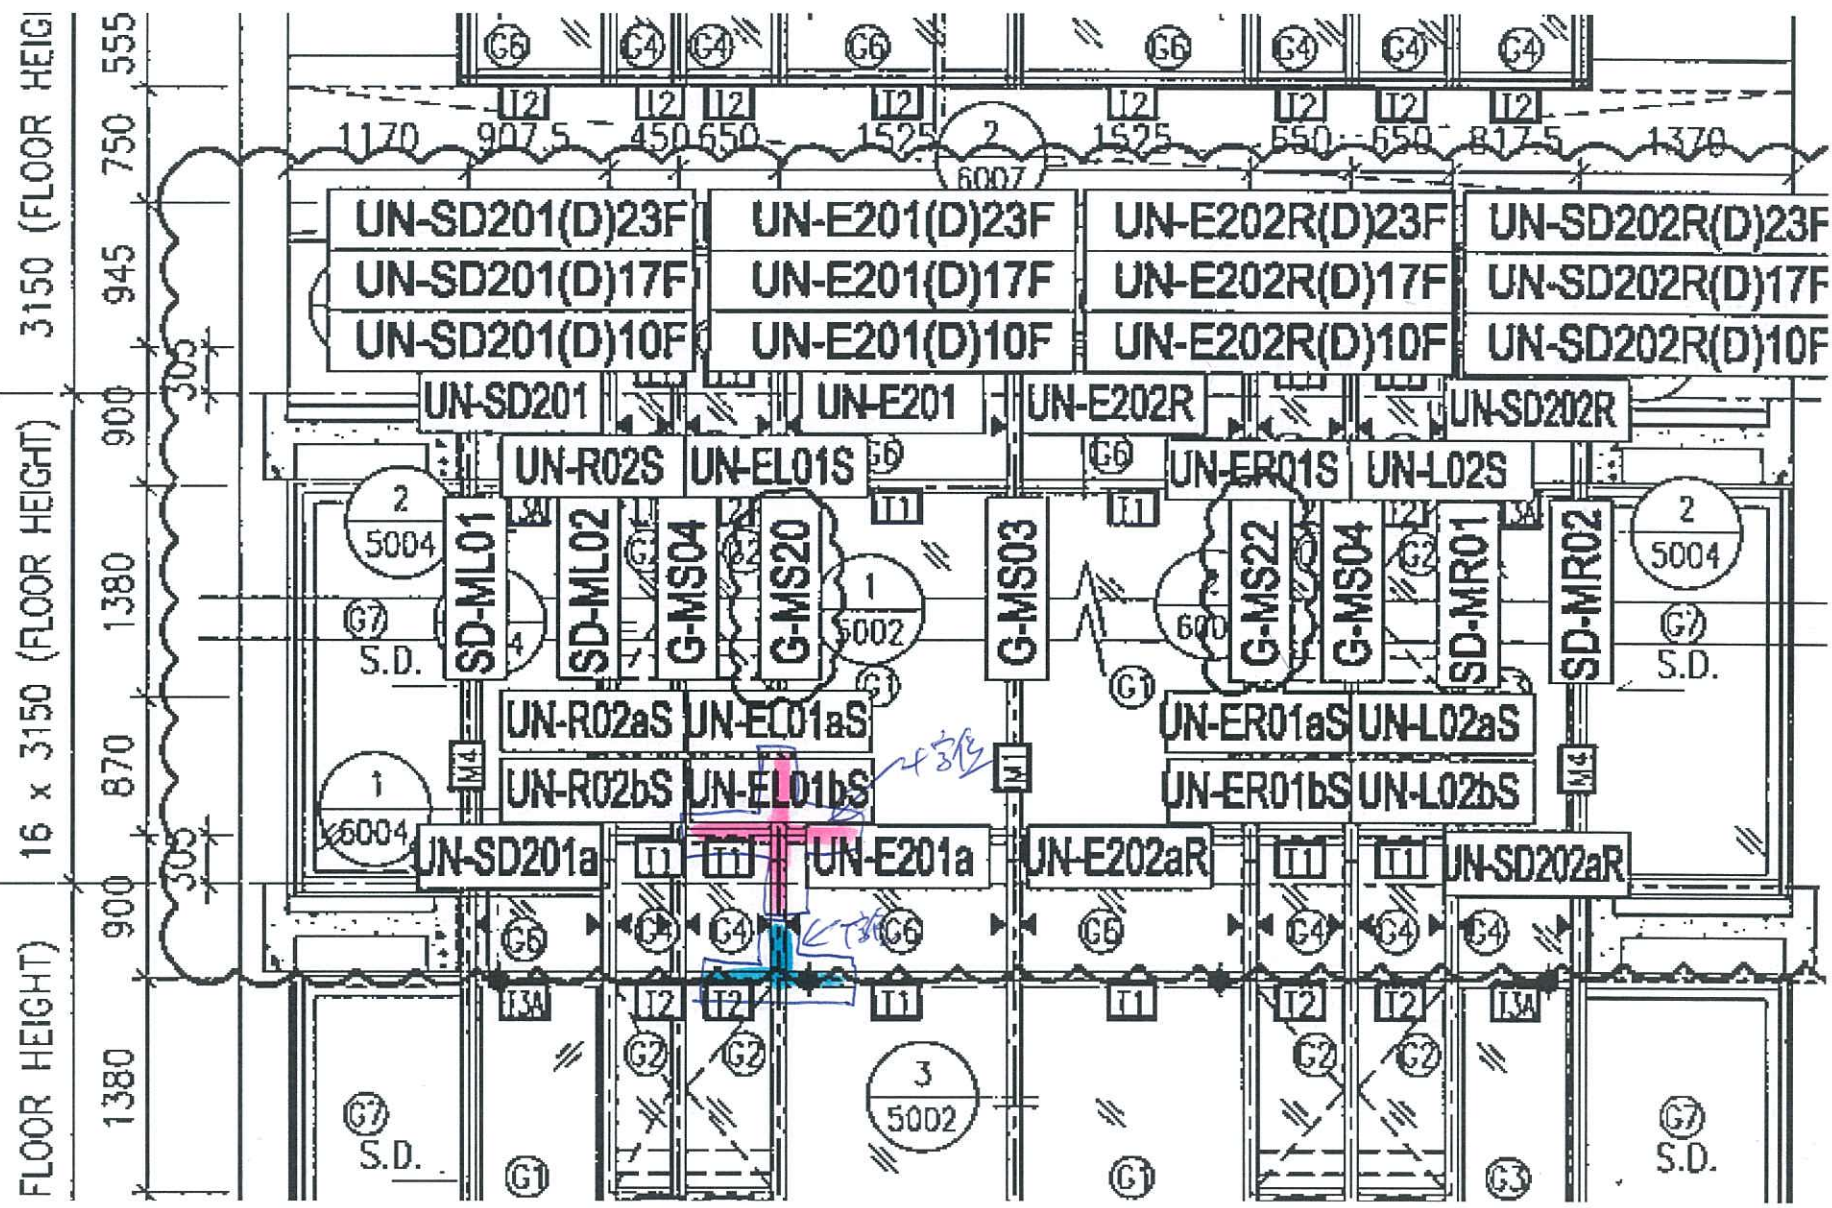

FLOOR HEIGHT

1380

900

870



1380

900

3150 (FLOOR HEIGHT)

750

555

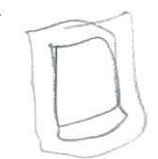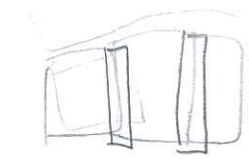



美特鋁質有限公司  
MIDI Aluminium Fabricator Ltd.

工程號 J-837 地盤 觀塘裕民坊

數量	位置	樓層
35	T2CW-H-1	10F~25F, 29F~52F
35	T2CW-F-1	10F~25F, 29F~52F
35	T2CW-G-2	10F~25F, 29F~52F
35	T2CW-B-2	10F~25F, 29F~52F
35	T2CW-A-2	10F~25F, 29F~52F



35	T2CW-A-1	10F~25F, 29F~52F
35	T2CW-M-3	10F~25F, 29F~52F
35	T2CW-M-2	10F~25F, 29F~52F
35	T2CW-L-1	10F~25F, 29F~52F
35	T2CW-H-2	10F~25F, 29F~52F

左SHL右梗窗  
死牆二合一用

\*請用A3紙打印

新增

註明：此拆圖數量是從G-MS02挑出

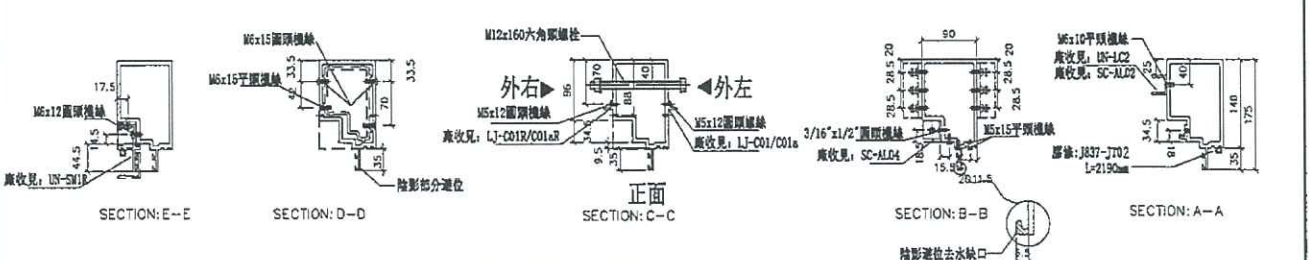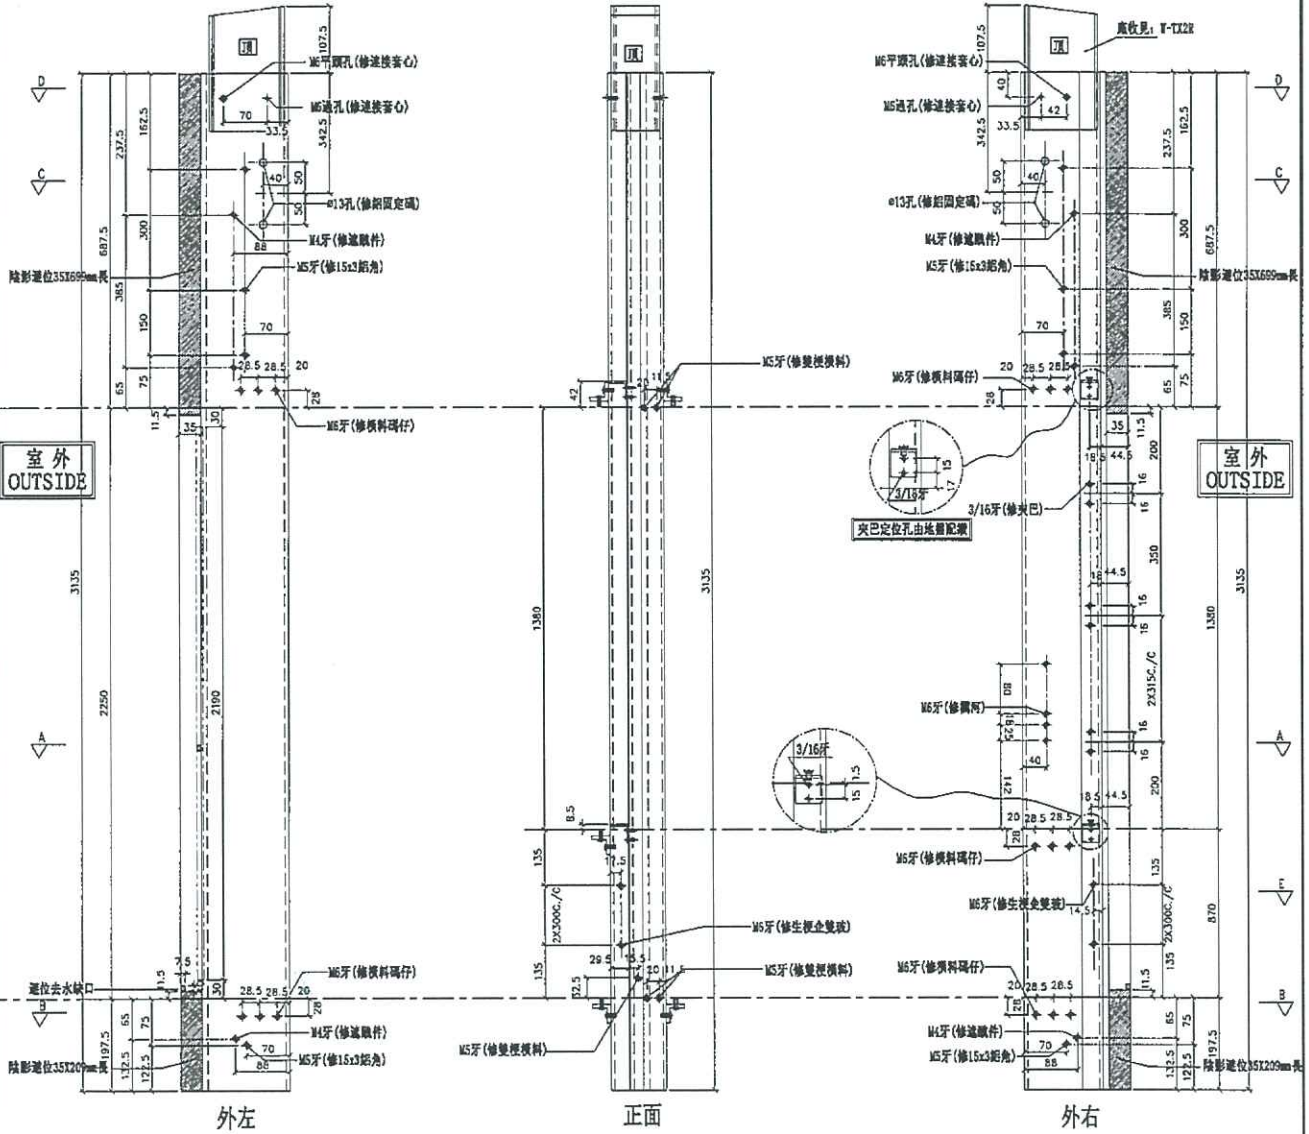

名稱	生梗企	制圖	邱紅	2019.01.22	修改	
材料	X85546	復核	謝永林	2019.01.22	日期	
顏色	EC-DG-S332054 (3塗)	批准			圖號	G-MS20







