

工程指示 / 要求簡箋(E.I.)

工程指示編號：EI/0943 / 19

修改版次：-

工程編號：J - 837

工程名稱：觀塘裕民坊

工程項目：幕牆 浴室位 橫向收口鋁板(T2M 補料)

收件人：生統

發件人：Eric Liu

日期：12/08/2019

要求提供 / 確認 事項：

- |                                    |                                     |                               |
|------------------------------------|-------------------------------------|-------------------------------|
| <input type="checkbox"/> 初步鋁料 B.M. | <input type="checkbox"/> 加工拆圖，然後生產  | <input type="checkbox"/> 尺寸表  |
| <input type="checkbox"/> 正式鋁料 B.M. | <input type="checkbox"/> 技術上資料 / 指示 | <input type="checkbox"/> 報價   |
| <input type="checkbox"/> 配件 B.M.   | <input type="checkbox"/> 樣辦或貨品說明書   | <input type="checkbox"/> 分判合約 |
| <input type="checkbox"/> 其他：_____  |                                     |                               |

內容：

請按加工圖生產浴室位防水片送地盤安裝

因應現場損耗，現補 8 件(每 5 層 1 件)

謝謝！

請在 2019/08/19 前完成上列要求。

附：1 頁加工圖

以上項目為：

- 原合約工程包                       原合約工程加 / 減賬                       新工程報價

原因：-

分發東莞各部門：

- ( ) 生產技術總監  連附件    ( / ) 技術部  連附件    ( ) 生產部  連附件    ( ) 機械設計部  連附件  
 ( ) 採購部  連附件    ( / ) 生產統籌部  連附件  
 ( ) 質檢部  連附件    ( ) 會計部  連附件    ( ) 報關組  連附件    ( ) 其他 楊榮輝  連附件

分發其他分判：

- ( ) 王禮秋  連附件

分發香港各部門：


- ( ) 行政部  連附件    ( ) 會計部  連附件    ( ) 統籌部  連附件    ( / ) 工程部地盤科文  連附件    楊奇偉  
 ( ) 採購部  連附件    ( ) QS 部  連附件    ( ) 維修部  連附件    ( ) 其他 \_\_\_\_\_  連附件

傳遞編號：

HK 189 / 19

發件人簽署：

項目經理簽署：

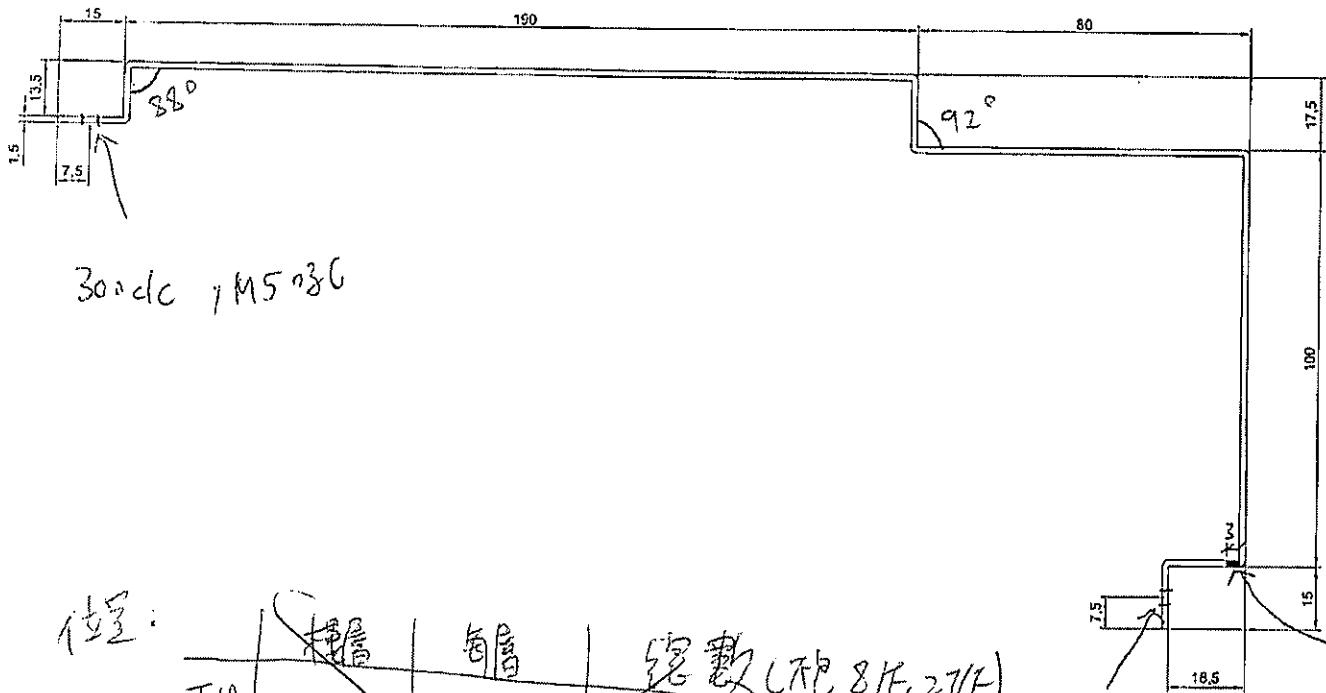

300dc M5孔

圖號: BNF-001

F.5mm 鋸板

L=2440mm

料號: ~~ATTT~~

UCT803649 FXL-3

~~5件~~

~~12件~~

~~164件~~

滴水孔

每10層一批

8件

T2M 補料用

位:

位	樓層	每層	總數 (包 8/F, 27/F)
T1A	6-50/F	1	38
T2M	6-55/F	1	42
T3F	6-52/F	1	39
T5A	6-51/F	1	40

300dc M5孔 打膠塞

~~159 \* 5 後備 = 164~~