



工程指示 / 要求簡箋(E.I.)

工程指示編號：EI / 0944 / 19

修改版次：-

工程編號：J - 837

工程名稱：觀塘裕民坊

工程項目：幕牆 T2L 追線用背板(樣板)

收件人：生統/ 永林

發件人：Eric Liu

日期：10/08/2019

要求提供 / 確認 事項：

- | | | |
|------------------------------------|-------------------------------------|-------------------------------|
| <input type="checkbox"/> 初步鋁料 B.M. | <input type="checkbox"/> 加工拆圖，然後生產 | <input type="checkbox"/> 尺寸表 |
| <input type="checkbox"/> 正式鋁料 B.M. | <input type="checkbox"/> 技術上資料 / 指示 | <input type="checkbox"/> 報價 |
| <input type="checkbox"/> 配件 B.M. | <input type="checkbox"/> 樣辦或貨品說明書 | <input type="checkbox"/> 分判合約 |
| <input type="checkbox"/> 其他：_____ | | |

內容：

請按加工圖背板送地盤安裝 (T2L 位置用)

因應業主要求生下梗橫料要追大梗線，現生產樣板送地盤試裝

謝謝！

請在 2019/ 08 / 17 前完成上列要求。

附：2頁加工圖，2頁放樣

以上項目為：

- | | | |
|---------------------------------|--------------------------------------|--------------------------------|
| <input type="checkbox"/> 原合約工程包 | <input type="checkbox"/> 原合約工程加 / 減賬 | <input type="checkbox"/> 新工程報價 |
|---------------------------------|--------------------------------------|--------------------------------|

原因：-

分發東莞各部門：

- | | | | |
|--|--|---|---|
| <input type="checkbox"/> 生產技術總監 <input type="checkbox"/> 連附件 | <input checked="" type="checkbox"/> 技術部 <input checked="" type="checkbox"/> 連附件 <i>永林</i> | <input type="checkbox"/> 生產部 <input type="checkbox"/> 連附件 | <input type="checkbox"/> 機械設計部 <input type="checkbox"/> 連附件 |
| <input type="checkbox"/> 採購部 <input type="checkbox"/> 連附件 | <input checked="" type="checkbox"/> 生產統籌部 <input checked="" type="checkbox"/> 連附件 <i>楊</i> | | |
| <input type="checkbox"/> 質檢部 <input type="checkbox"/> 連附件 | <input type="checkbox"/> 會計部 <input type="checkbox"/> 連附件 | <input type="checkbox"/> 報關組 <input type="checkbox"/> 連附件 | <input type="checkbox"/> 其他 <u>楊榮輝</u> <input type="checkbox"/> 連附件 |

分發其他分判：

- 王禮秋 連附件

分發香港各部門：

- | | | | |
|---|--|---|--|
| <input type="checkbox"/> 行政部 <input type="checkbox"/> 連附件 | <input type="checkbox"/> 會計部 <input type="checkbox"/> 連附件 | <input type="checkbox"/> 統籌部 <input type="checkbox"/> 連附件 | <input checked="" type="checkbox"/> 工程部地盤科文 <input checked="" type="checkbox"/> 連附件 <i>炳哥/文哥</i> |
| <input type="checkbox"/> 採購部 <input type="checkbox"/> 連附件 | <input type="checkbox"/> QS 部 <input type="checkbox"/> 連附件 | <input type="checkbox"/> 維修部 <input type="checkbox"/> 連附件 | <input type="checkbox"/> 其他 _____ <input type="checkbox"/> 連附件 |

傳遞編號：

HK1795 / 19

發件人簽署：

Eric Liu

項目經理簽署：

PP


EG-DWG3

美特鋁質 有限公司
MIDI Aluminium Fabricator Ltd.



數據尺寸見后頁

工程號 J-837 地盤 聯塘裕民坊

圖紙編號	L	MxN	A	數量
T2L-FBP-L	280	200x1	40	2
T2L-FBP-R	330	200x1	65	2

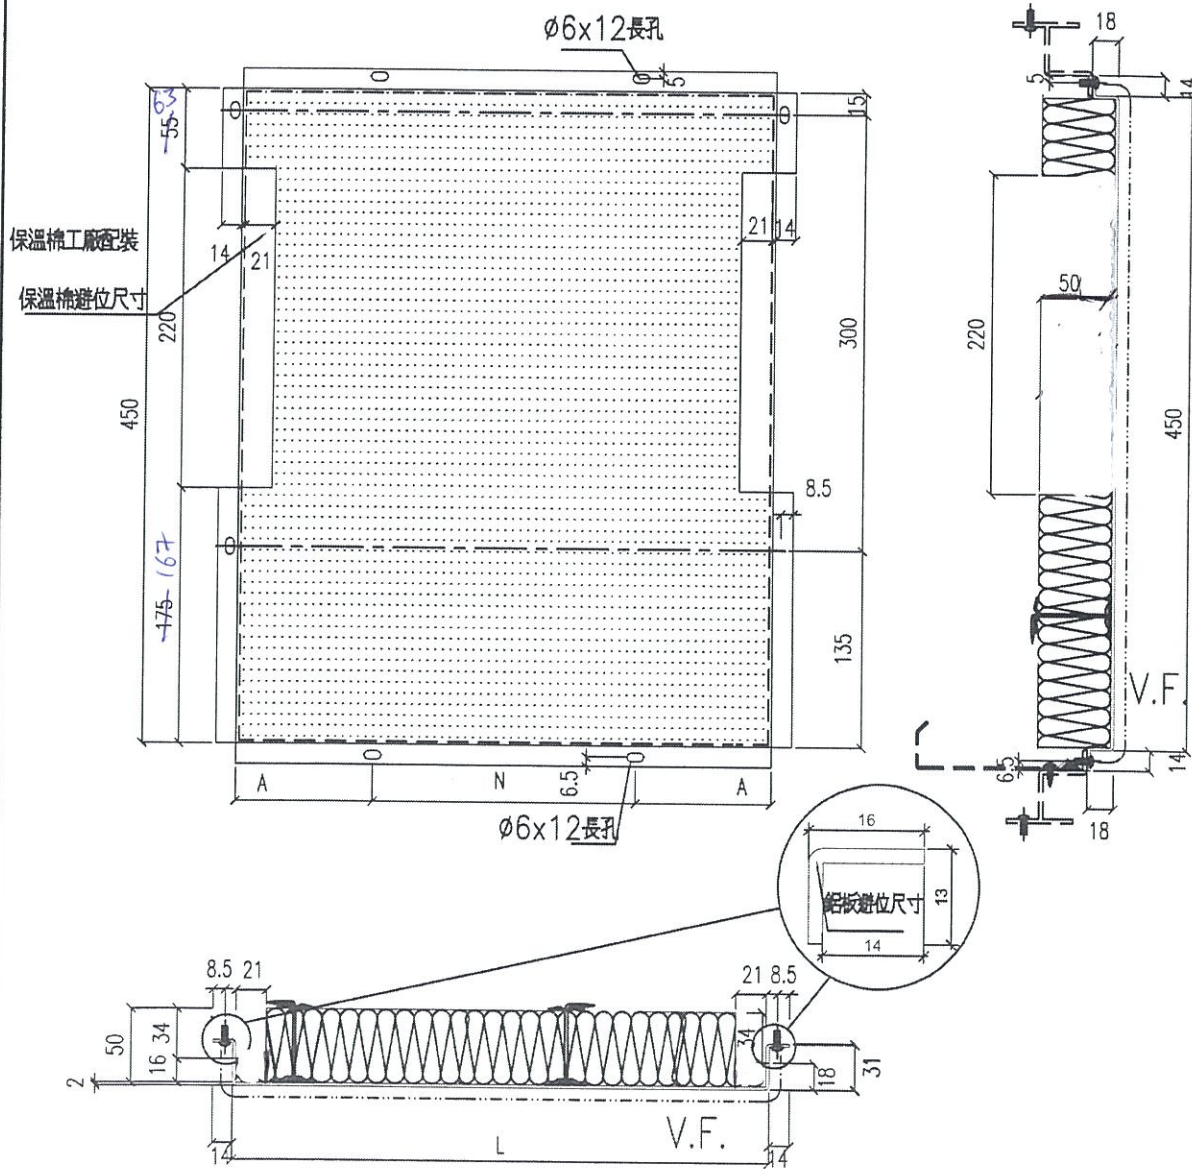

名稱	鋁板拆圖	制圖	韓章芳	2019.2.14	修改		
材料	2mm厚鋁板	復核			日期		
顏色	香檳金UCT803649FXL-3	批准			圖號	APB-SD-101	

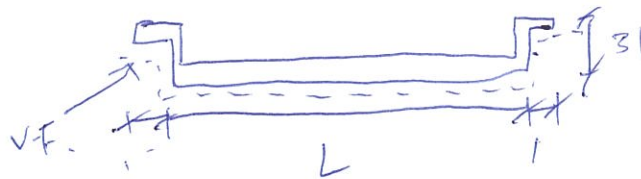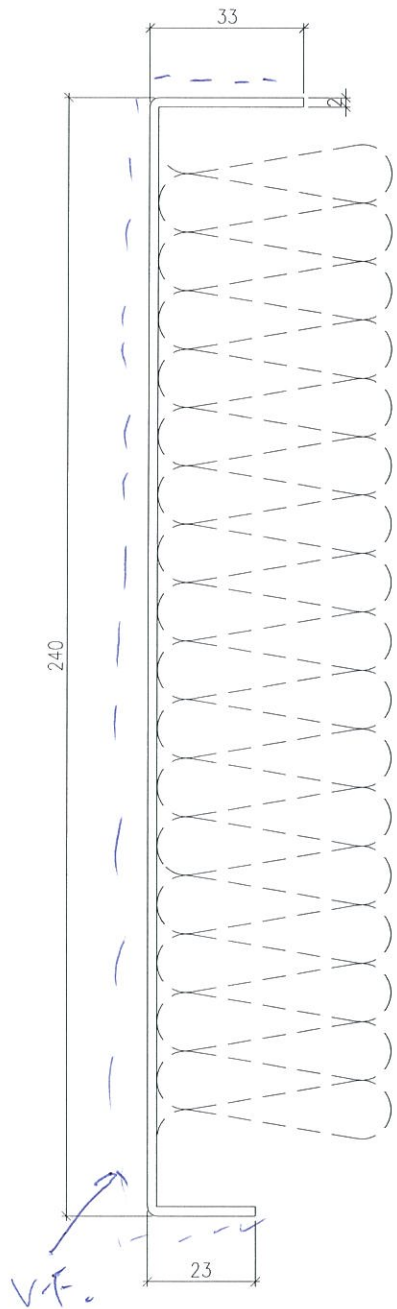


商標 = UCT 803649 FxL - 3

圖紙編號	L	數量
T2L-BP-L	289	2
T2L-BP-R	330	2

廠裝拆

生下標、假摺任用

2mm 鉛板

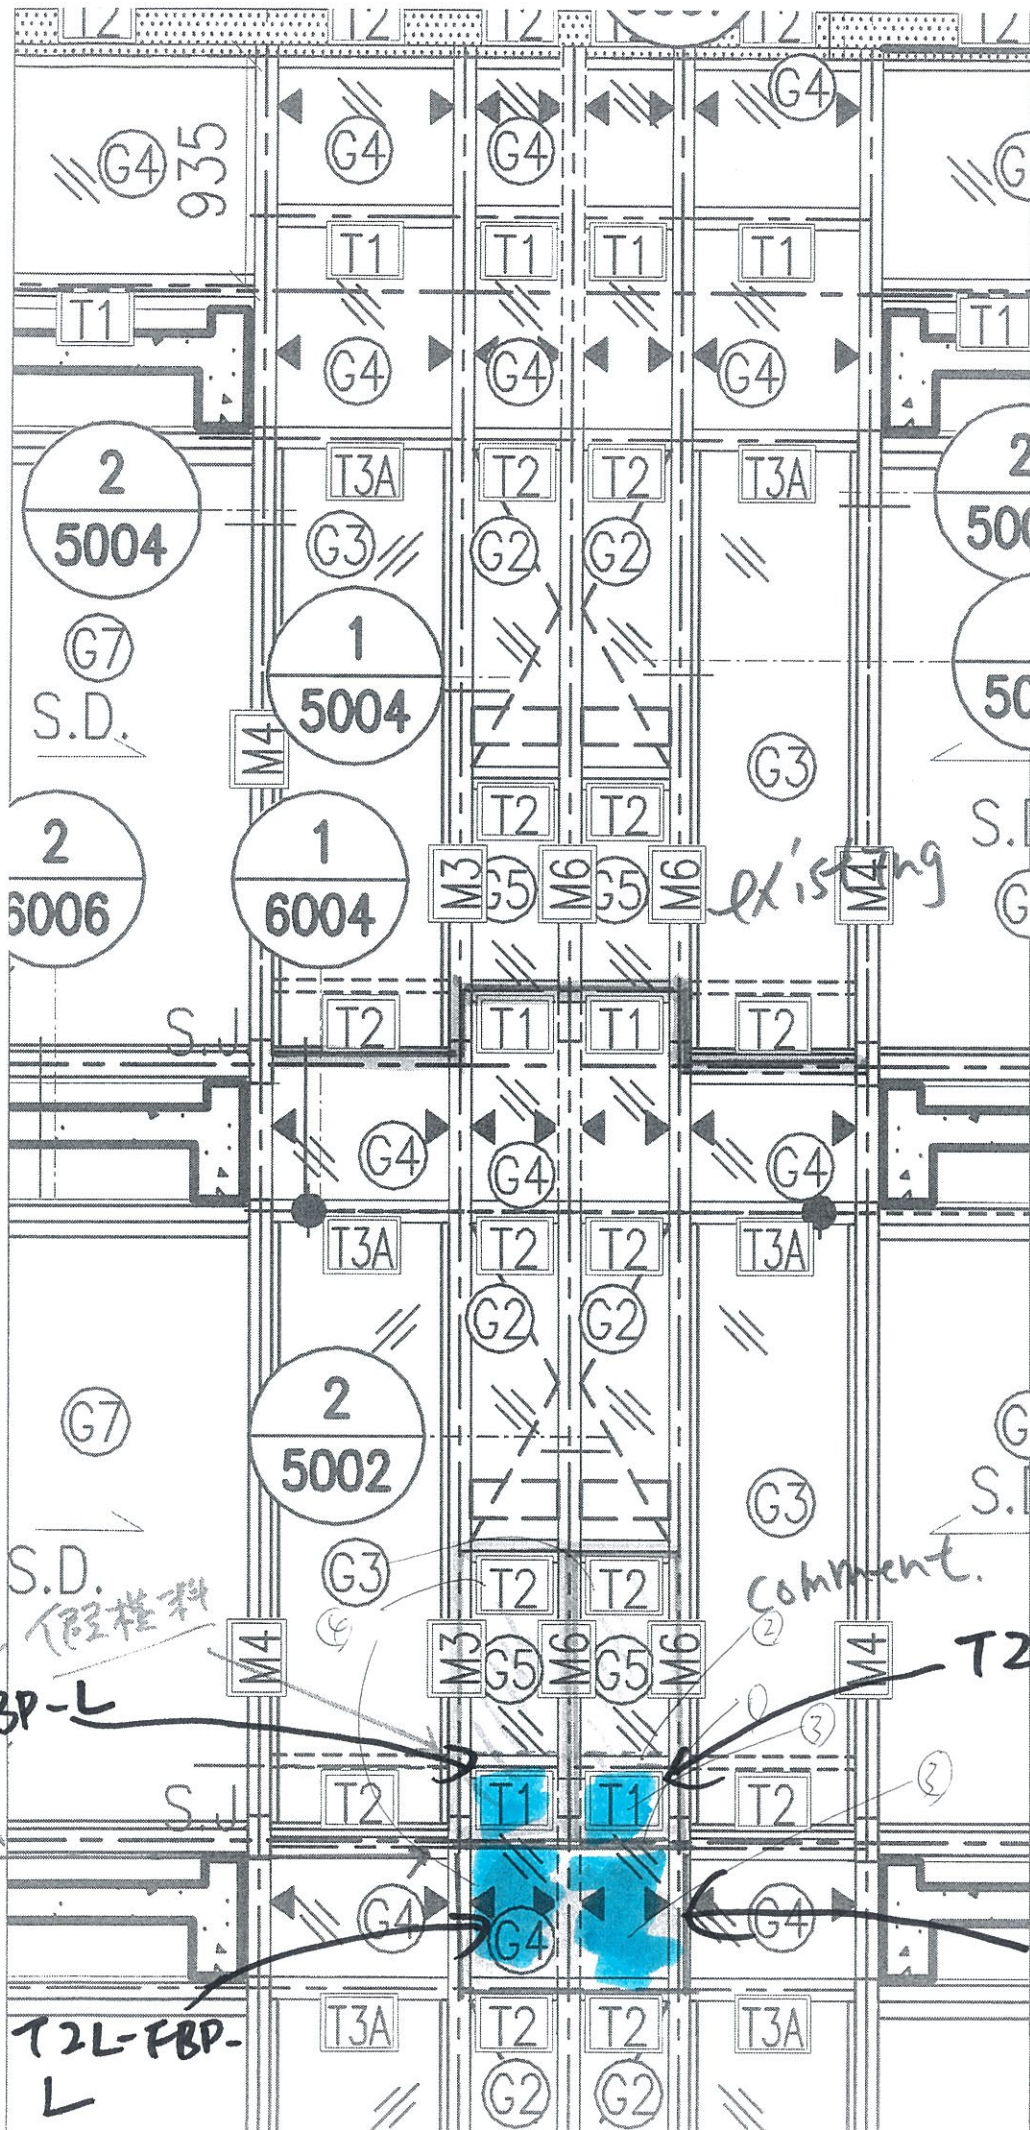

④

T2L

① 直控料

② 假控料

③ 起閉樓

④ 假控料

UN-ER24bRS

UN-ER202bRS

comment.

起閉門樓
T2L-BP-L

直控料

T2L-FBP-L

T2L-BP-R

T2L-FBP-R

