



工程指示 / 要求簡箋(E.I.)

工程指示編號：EI / 0945 / 19

修改版次：-

工程編號：J - 837

工程名稱：觀塘裕民坊

工程項目：幕牆 T2L 追線用假橫料(樣板)

收件人：生統/ 永林

發件人：Eric Liu

日期：10/08/2019

要求提供 / 確認 事項：

- |                                    |                                     |                               |
|------------------------------------|-------------------------------------|-------------------------------|
| <input type="checkbox"/> 初步鋁料 B.M. | <input type="checkbox"/> 加工拆圖，然後生產  | <input type="checkbox"/> 尺寸表  |
| <input type="checkbox"/> 正式鋁料 B.M. | <input type="checkbox"/> 技術上資料 / 指示 | <input type="checkbox"/> 報價   |
| <input type="checkbox"/> 配件 B.M.   | <input type="checkbox"/> 樣辦或貨品說明書   | <input type="checkbox"/> 分判合約 |
| <input type="checkbox"/> 其他：_____  |                                     |                               |

內容：

請按加工圖橫料送地盤安裝 (T2L 位置用)

因應業主要求生下梗橫料要追大梗線，現生產樣板送地盤試裝

謝謝！

請在 2019/ 08 / 17 前完成上列要求。

附：1 頁加工圖，<sup>2</sup>/<sub>0</sub> 頁

以上項目為：

- 原合約工程包                       原合約工程加 / 減賬                       新工程報價

原因：-

分發東莞各部門：

- ( ) 生產技術總監  連附件    (  ) 技術部  連附件 <sup>永林</sup>    ( ) 生產部     連附件    ( ) 機械設計部  連附件  
 ( ) 採購部     連附件    (  ) 生產統籌部  連附件 <sup>楊</sup>  
 ( ) 質檢部     連附件    ( ) 會計部     連附件    ( ) 報關組     連附件    ( ) 其他 楊榮輝  連附件

分發其他分判：

- ( ) 王禮秋  連附件

分發香港各部門：

- ( ) 行政部  連附件    ( ) 會計部  連附件    ( ) 統籌部  連附件    (  ) 工程部地盤科文  連附件 <sup>炳哥/祥哥</sup>  
 ( ) 採購部  連附件    ( ) QS 部  連附件    ( ) 維修部  連附件    ( ) 其他 \_\_\_\_\_  連附件


傳遞編號：

HK 1796 / 19

發件人簽署：

項目經理簽署：



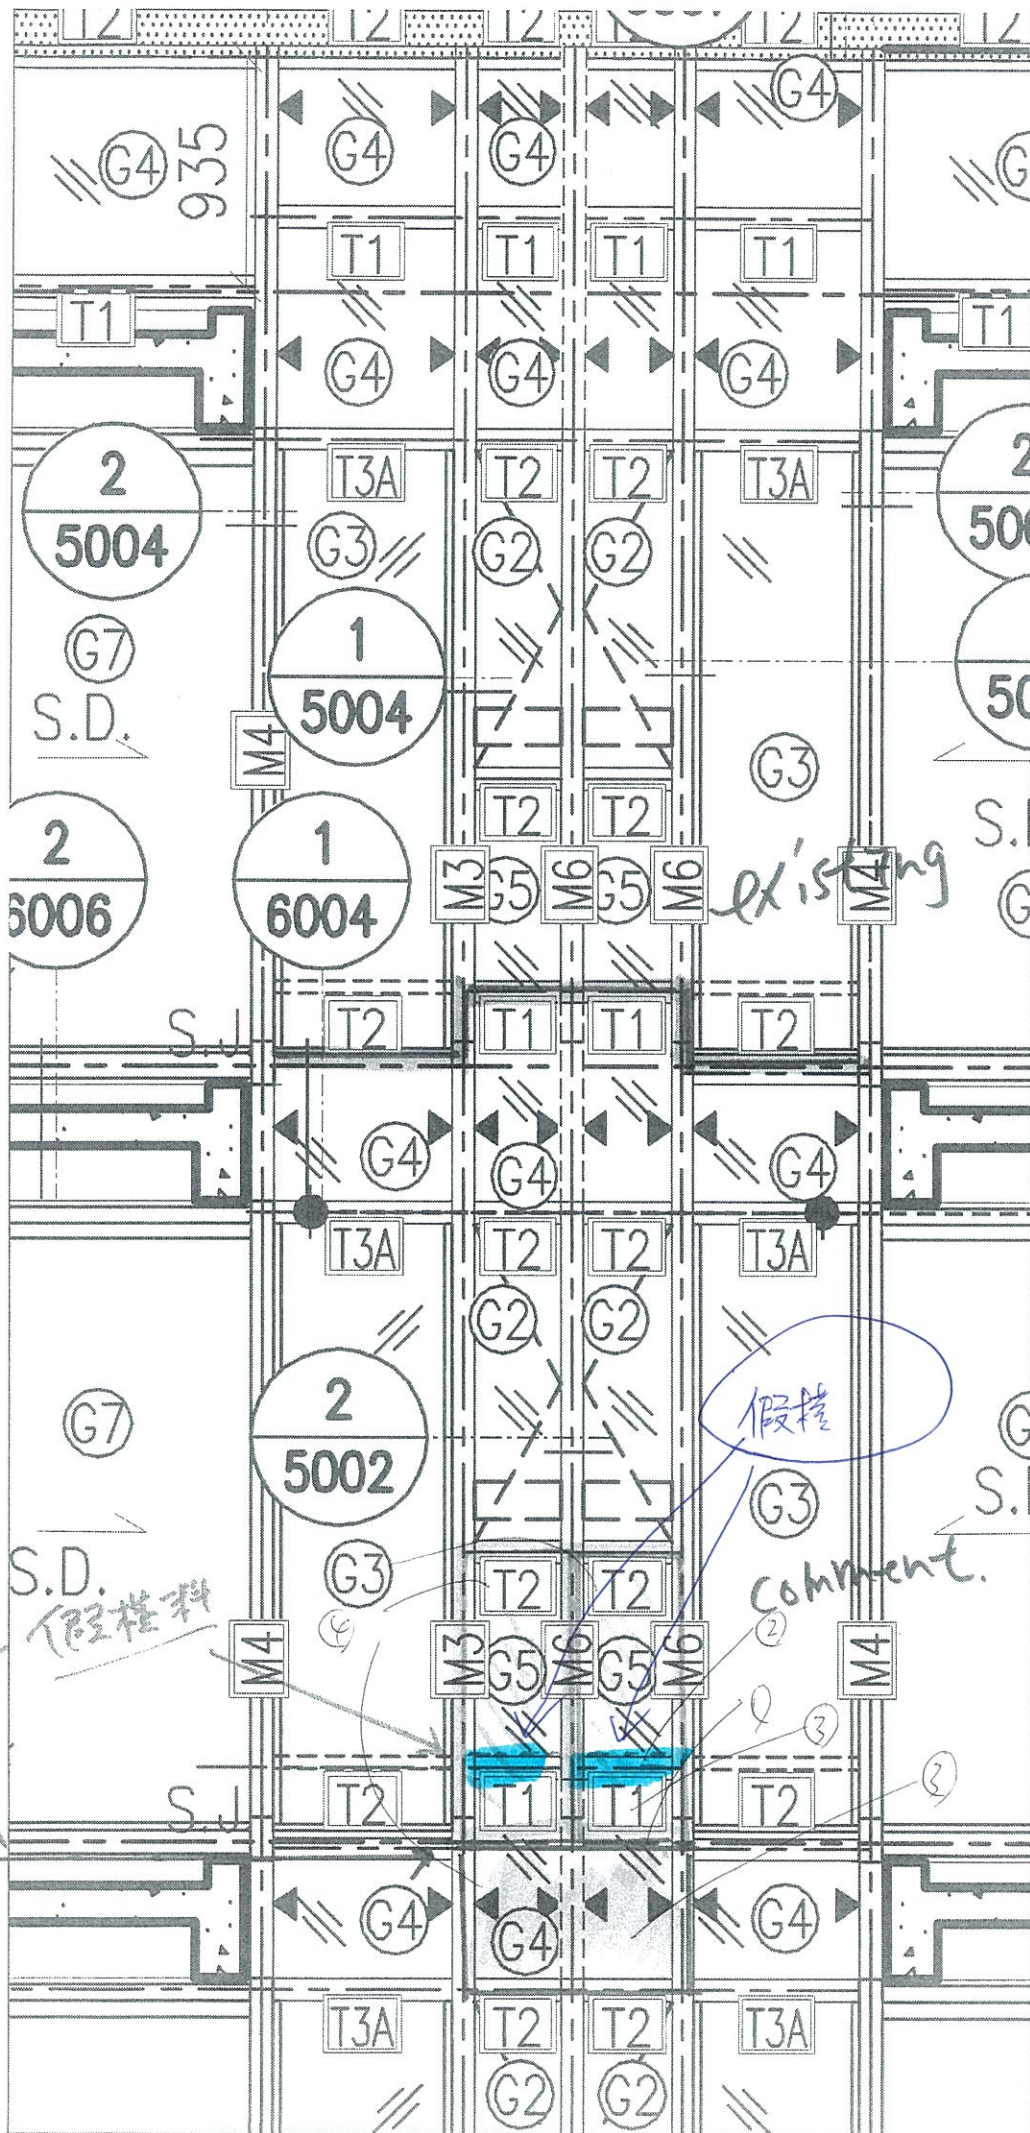

ⓐ

T2 L

① 真柱

② 假柱

③ 省柱

④ 顶柱

UN-ER24bRS

UN-EL02bRS

直起門樓

S.D. 假柱料

直柱料

假柱

comment.

existing

XJSS53

假橫

