



## 工程指示 / 要求簡箋(E.I.)

工程指示編號：EI / 0966 / 19

修改版次：B

工程編號：J - 837

工程名稱：觀塘裕民坊

工程項目：幕牆 T3 企橫料(51,52/F)(直追位置)

收件人：生統

發件人：Eric Liu

日期：26/11/2019

□要求提供 / □確認 事項：

- |                                    |                                     |                               |
|------------------------------------|-------------------------------------|-------------------------------|
| <input type="checkbox"/> 初步鋁料 B.M. | <input type="checkbox"/> 加工拆圖，然後生產  | <input type="checkbox"/> 尺寸表  |
| <input type="checkbox"/> 正式鋁料 B.M. | <input type="checkbox"/> 技術上資料 / 指示 | <input type="checkbox"/> 報價   |
| <input type="checkbox"/> 配件 B.M.   | <input type="checkbox"/> 樣辦或貨品說明書   | <input type="checkbox"/> 分判合約 |
| <input type="checkbox"/> 其他：_____  |                                     |                               |

內容：

請按加工圖生產企橫料，送地盤安裝最後一層標準層(51/F)及特式層(52/F)，直追位置B 版: 1) 按湛哥意見，方便現場安裝及打膠，修改玻璃扣蓋  
謝謝。請在 2019/ 12 / 06 前完成上列要求。

附： 2 頁圖登，10 頁加工圖

以上項目為：

- |                                 |                                      |                                |
|---------------------------------|--------------------------------------|--------------------------------|
| <input type="checkbox"/> 原合約工程包 | <input type="checkbox"/> 原合約工程加 / 減賬 | <input type="checkbox"/> 新工程報價 |
|---------------------------------|--------------------------------------|--------------------------------|

原因：-\_\_\_\_\_

分發東莞各部門：

- |                                      |  |   |                              |  |
|--------------------------------------|--|---|------------------------------|--|
| <input type="checkbox"/> 生產技術總監 □連附件 | <input checked="" type="checkbox"/> 技術部 <input checked="" type="checkbox"/> 連附件 永林 | <input type="checkbox"/> 生產部  | <input type="checkbox"/> 連附件 | <input type="checkbox"/> 機械設計部 □連附件        |
| <input type="checkbox"/> 採購部         | <input type="checkbox"/> 連附件   | <input checked="" type="checkbox"/> 生產統籌部 <input checked="" type="checkbox"/> 連附件 梅 |                              |  |
| <input type="checkbox"/> 質檢部         | <input type="checkbox"/> 連附件   | <input type="checkbox"/> 會計部  | <input type="checkbox"/> 連附件 | <input type="checkbox"/> 報關組               |
|                                      |  | <input type="checkbox"/> 連附件  | <input type="checkbox"/> 連附件 | <input type="checkbox"/> 其他 <u>小羅</u> □連附件 |

分發香港各部門：

- |                                   |                                    |                                   |  |            |
|-----------------------------------|------------------------------------|-----------------------------------|--|------------|
| <input type="checkbox"/> 行政部 □連附件 | <input type="checkbox"/> 會計部 □連附件  | <input type="checkbox"/> 統籌部 □連附件 | <input type="checkbox"/> 工程部地盤科文 □連附件  | 炳哥 / 民 / 豪 |
| <input type="checkbox"/> 採購部 □連附件 | <input type="checkbox"/> QS 部 □連附件 | <input type="checkbox"/> 維修部 □連附件 | <input type="checkbox"/> 其他 _____ □連附件 |            |

傳遞編號：

發件人簽署：

HK 2431 / 19

項目經理簽署：

圖則登記表  
DRAWING REGISTER

工程名稱 Project Title: 觀塘裕民坊(T3座)51F~52F		年 月 日	接收日期 Receiving Date (適用於客戶圖則)					
工程編號 Project No: J-837								
分發予 Distributed To								
		年 月 日	發出日期 Issued Date					
			19	19	19			
			08	08	11			
			01	21	16			
圖則編號 Drg. No.	圖則名稱 Drawing Title		修訂編號 Revision No.					
SC-AL03	30*30*6鋁角	204	-	-	-			
SC-AL04	30*30*3鋁角	205	-	-	-			
SC-AL05	鋁巴加工圖	206	-	-	-			
Z-A01	Z字碼	207	-	-	-			
UN-LC1	欄河槽加工圖	208	-	-	-			
UN-LC2	欄河槽加工圖	209	-	-	-			
SC-AL02	鋁角加工圖	210	-	-	-			
W-TX1	雙梗企套心	211	-	-	-			
W-TX2	生梗企套心	212	-	-	-			
W-TX2R	生梗企套心	213	-	-	-			
W-TX3	雙生企套心	214	-	-	-			
W-TX4	轉角企套心	215	-	-	-			
CW-JT01	膠條安裝位置圖	216	-	-	-			
CW-JT02	膠條安裝位置圖	217	-	-	-			
CW-JT03	膠條安裝位置圖	218	-	-	-			
ZS-XC01	玻璃扣蓋加工圖	219	-	A	B			
ZS-XC04	玻璃扣蓋加工圖	220	-	A	B			
ZS-XC01R	玻璃扣蓋加工圖	221	-	A	B			
ZS-XC04R	玻璃扣蓋加工圖	222	-	A	B			
ZS-XY01	玻璃扣蓋加工圖	223	-	A	B			
ZS-XY01R	玻璃扣蓋加工圖	224	-	A	B			
UN-AM1a	單玻插線加工圖	225	-	-	-			
UN-AM1a-1	單玻插線加工圖 (數據表)	226	-	-	-			
UN-AM1aR	單玻插線加工圖	227	-	-	-			
UN-AM1aR-1	單玻插線加工圖 (數據表)	228	-	-	-			
UN-AM1b	單玻插線加工圖	229	-	-	-			
UN-AM1b-1	單玻插線加工圖 (數據表)	230	-	-	-			
UN-AM1bR	單玻插線加工圖	231	-	-	-			
UN-AM1bR-1	單玻插線加工圖 (數據表)	232	-	-	-			







美特鋁質有限公司  
MIDI Aluminium Fabricator Ltd.

工程號 J-837 地盤 觀塘裕民坊

地盤用

生窗+SD梗頂位用

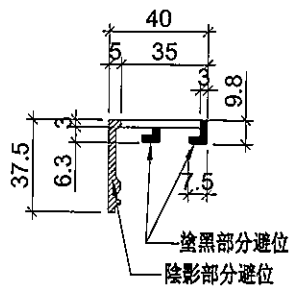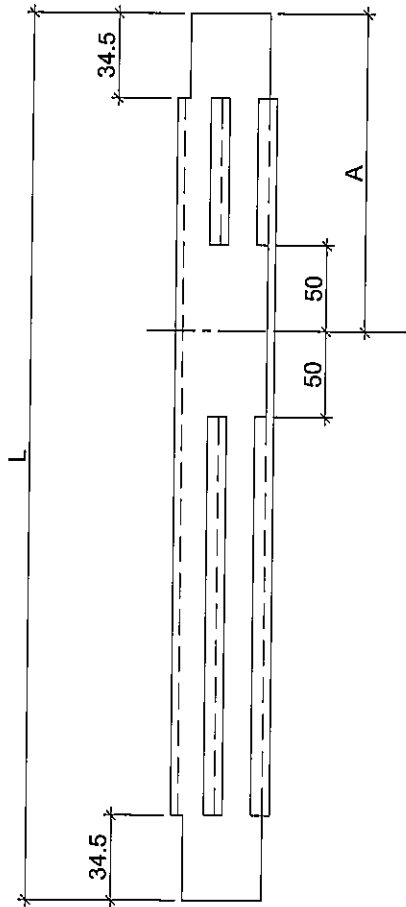

物料編號	L	層數	每層	總數量	分格尺寸	A	使用位置	樓層
ZS-XC01	877	1	2	2	900	193.5	T3CW-B-1	51F
	877	1	1	1	900	193.5	T3CW-M-2	51F
	877	1	1	1	900	193.5	T3CW-M-1	51F
	877	1	2	2	900	193.5	T3CW-L-2	51F
	877	1	1	1	900	193.5	T3CW-L-1	51F
	877	1	1	1	900	193.5	T3CW-H-3	51F
	877	1	1	1	900	193.5	T3CW-C-2	51F
	877	1	1	1	900	193.5	T3CW-C-1	51F
	877	1	3	3	900	193.5	T3CW-B-2	51F
	877	1	1	1	900	193.5	T3CW-B-1	51F
	877	1	2	2	900	193.5	T3CW-A-2	51F
	877	1	3	3	900	193.5	T3CW-A-1	51F
	877	1	1	1	900	193.5	T3CW-F-2	51F

依據EI1185修改此圖

名稱	玻璃扣蓋	制圖	邱紅	2019.07.10	修改	A	B	
材料	X85558	復核	謝永林	-	日期	2019.08.20	2019.11.16	
顏色	EC-DG-S332054 (3塗)	批准	Jason		圖號	ZS-XC01		





美特鋁質 有限公司  
MIDI Aluminium Fabricator Ltd.

工程號 J-837 地盤 觀塘裕民坊

地盤用

生窗+SD梗頂位用

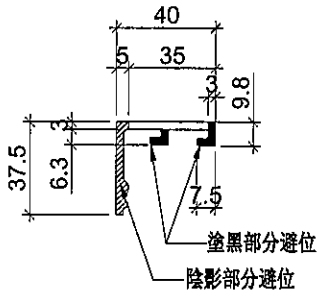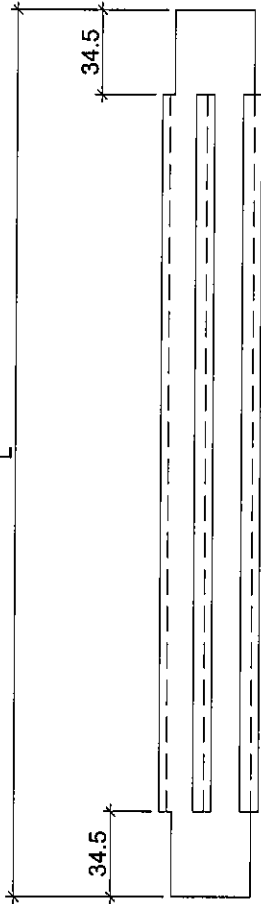

物料編號	L	層數	每層	總數量	分格尺	使用位置	樓層	
ZS-XC04	642	1	4	4	665	T3CW-E-1	52F	
	642	1	2	2	665	T3CW-M-2	52F	
	642	1	2	2	665	T3CW-M-1	52F	
	642	1	3	3	665	T3CW-L-2	52F	
	642	1	2	2	665	T3CW-L-1	52F	
	642	1	1	1	665	T3CW-H-3	52F	
	642	1	1	1	665	T3CW-H-2	52F	
	642	1	2	2	665	T3CW-C-2	52F	
	642	1	2	2	665	T3CW-C-1	52F	
	642	1	5	5	665	T3CW-B-2	52F	
	642	1	1	1	665	T3CW-B-1	52F	
	642	1	2	2	665	T3CW-A-2	52F	
	642	1	5	5	665	T3CW-A-1	52F	
	642	1	1	1	665	T3CW-F-2	52F	
	ZS-XC06	542	1	2	2	565	T3CW-K-2	51F
		542	1	2	2	565	T3CW-J-2	51F
542		1	3	3	565	T3CW-D-1	51F	

依據EI1185修改此圖

名稱	玻璃扣蓋	制圖	邱紅	2019.07.10	修改	A	B
材料	X85558	復核	謝永林	-	日期	2019.08.20	2019.11.16
顏色	EC-DG-S332054 (3塗)	批准	Jason		圖號	ZS-XC04	





美特鋁質有限公司  
MIDI Aluminium Fabricator Ltd.

工程號 J-837 地盤 觀塘裕民坊

地盤用

生窗+SD梗頂位用

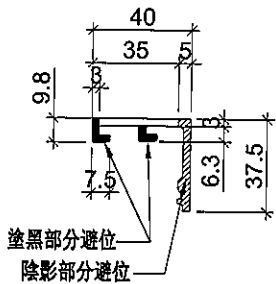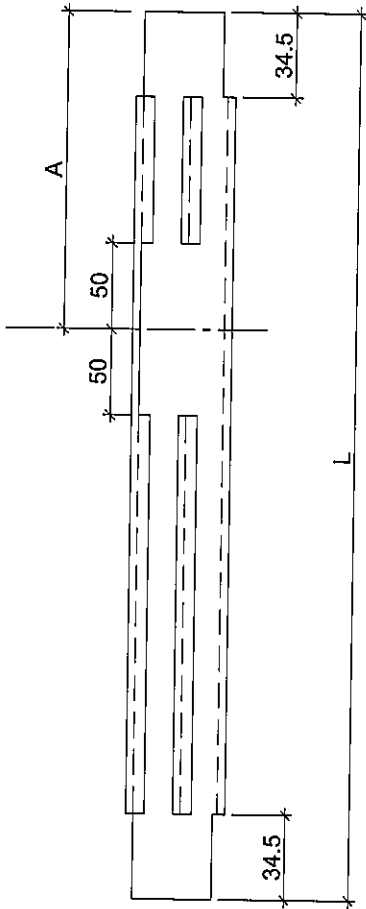

塗黑部分避位  
陰影部分避位

物料編號	L	層數	每層	總數量	分格尺寸	A	使用位置	樓層
ZS-XC01R	877	1	3	3	900	193.5	T3CW-E-1	51F
	877	1	1	1	900	193.5	T3CW-M-2	51F
	877	1	2	2	900	193.5	T3CW-M-1	51F
	877	1	1	1	900	193.5	T3CW-L-2	51F
	877	1	1	1	900	193.5	T3CW-L-1	51F
	877	1	1	1	900	193.5	T3CW-C-2	51F
	877	1	1	1	900	193.5	T3CW-C-1	51F
	877	1	2	2	900	193.5	T3CW-B-2	51F
	877	1	2	2	900	193.5	T3CW-B-1	51F
	877	1	1	1	900	193.5	T3CW-A-2	51F
	877	1	3	3	900	193.5	T3CW-A-1	51F
	877	1	2	2	900	193.5	T3CW-F-2	51F

依據EI1185修改此圖

名稱	玻璃扣蓋	制圖	邱紅	2019.07.10	修改	A	B	
材料	X85558	復核	謝永林	-	日期	2019.08.20	2019.11.16	
顏色	EC-DG-S332054 (3塗)	批准	Jason		圖號	ZS-XC01R		



美特鋁質有限公司  
MIDI Aluminium Fabricator Ltd.

工程號



J-837

地盤

觀塘裕民坊

地盤用

生窗+SD梗頂位用

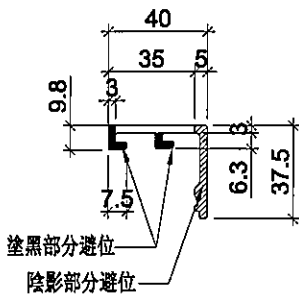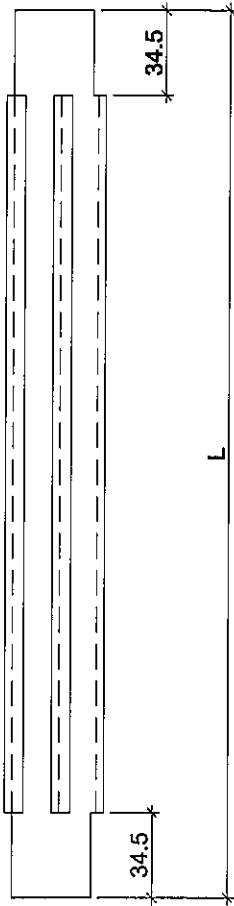

物料編號	L	層數	每層	總數量	分格尺寸	使用位置	樓層
ZS-XC04R	642	1	5	5	665	T3CW-E-1	52F
	642	1	2	2	665	T3CW-M-2	52F
	642	1	3	3	665	T3CW-M-1	52F
	642	1	2	2	665	T3CW-L-2	52F
	642	1	2	2	665	T3CW-L-1	52F
	642	1	1	1	665	T3CW-H-2	52F
	642	1	2	2	665	T3CW-C-2	52F
	642	1	2	2	665	T3CW-C-1	52F
	642	1	4	4	665	T3CW-B-2	52F
	642	1	2	2	665	T3CW-B-1	52F
	642	1	1	1	665	T3CW-A-2	52F
	642	1	5	5	665	T3CW-A-1	52F
	642	1	2	2	665	T3CW-F-2	52F
ZS-XC06R	542	1	2	2	565	T3CW-K-2	51F
	542	1	2	2	565	T3CW-J-2	51F
	542	1	3	3	565	T3CW-D-1	51F

依據EI1185修改此圖

名稱	玻璃扣蓋	制圖	邱紅	2019.07.10	修改	A	B	
材料	X85558	復核	謝永林	-	日期	2019.08.20	2019.11.16	
顏色	EC-DG-S332054 (3塗)	批準	Jason		圖號	ZS-XC04R		




美特鋁質有限公司  
MIDI Aluminium Fabricator Ltd.

工程號 J-837 地盤 觀塘裕民坊

物料編號	L	層數	每層	總數量	分格尺寸	A	使用位置	樓層
ZS-XY01	877	1	2	2	900	193.5	T3CW-F-1	51F
	877	1	1	1	900	193.5	T3CW-M-1	51F
	877	1	1	1	900	193.5	T3CW-B-2	51F
	877	1	1	1	900	193.5	T3CW-B-1	51F
	877	1	1	1	900	193.5	T3CW-A-1	51F
877	1	1	1	900	193.5	T3CW-F-2	51F	

地盤用  
大梗窗位用

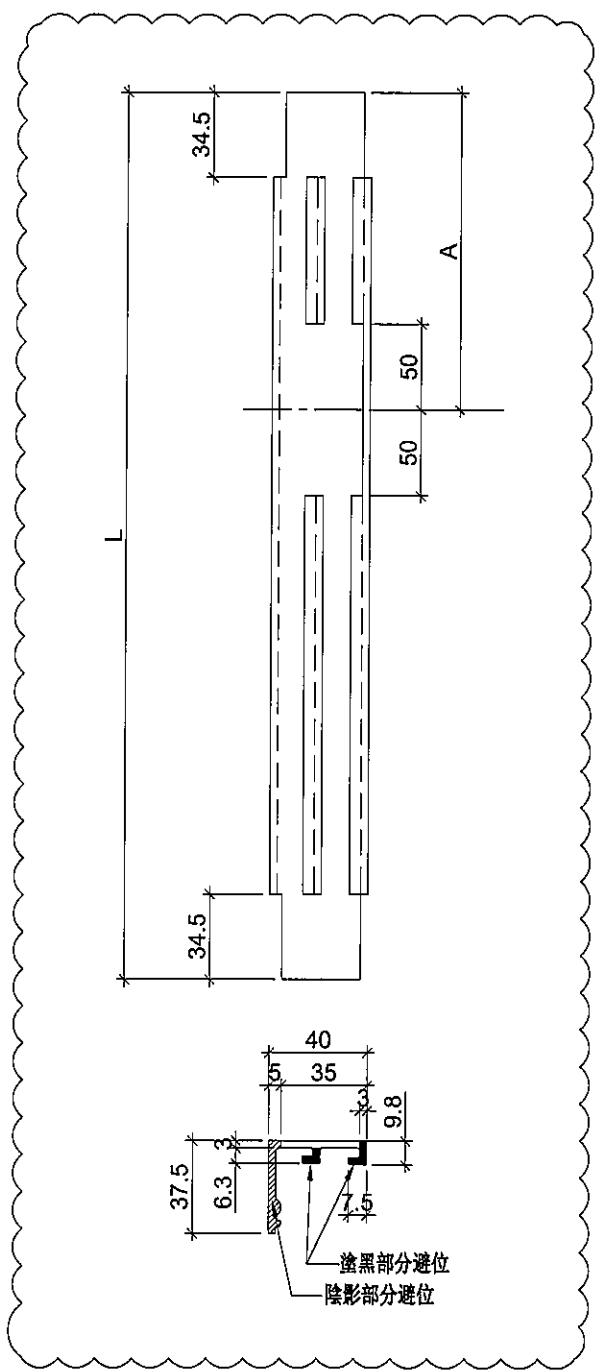

依據EI1185修改此圖

名稱	玻璃扣蓋	制圖	邱紅	2019.07.10	修改	A	B	
材料	X85558	復核	謝永林	-	日期	2019.08.20	2019.11.16	
顏色	EC-DG-S332054 (3塗)	批准	Jason		圖號	ZS-XY01		




美特鋁質有限公司  
MIDI Aluminium Fabricator Ltd.

工程號 J-837 地盤 觀塘裕民坊

物料編號	L	層數	每層	總數量	分格尺寸	A	使用位置	樓層
ZS-XY01R	877	1	1	1	900	193.5	T3CW-E-1	51F
	877	1	1	1	900	193.5	T3CW-L-2	51F
	877	1	1	1	900	193.5	T3CW-H-3	51F
	877	1	2	2	900	193.5	T3CW-B-2	51F
	877	1	1	1	900	193.5	T3CW-A-2	51F
	877	1	1	1	900	193.5	T3CW-A-1	51F

地盤用

大梗窗位用

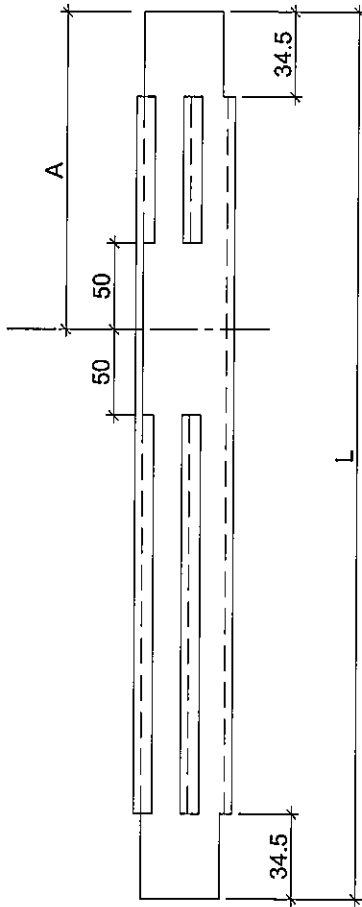

依據EI1185修改此圖

名稱	玻璃扣蓋	制圖	邱紅	2019.07.10	修改	A	B	
材料	X85558	復核	謝永林	-	日期	2019.08.20	2019.11.16	
顏色	EC-DG-S332054 (3塗)	批准	Jason		圖號	ZS-XY01R		





美特鋁質有限公司  
MIDI Aluminium Fabricator Ltd.

工程號 J-837 地盤 觀塘裕民坊

地盤用

生窗+SD梗頂位用

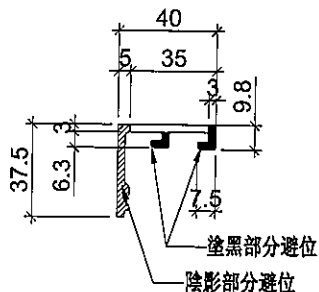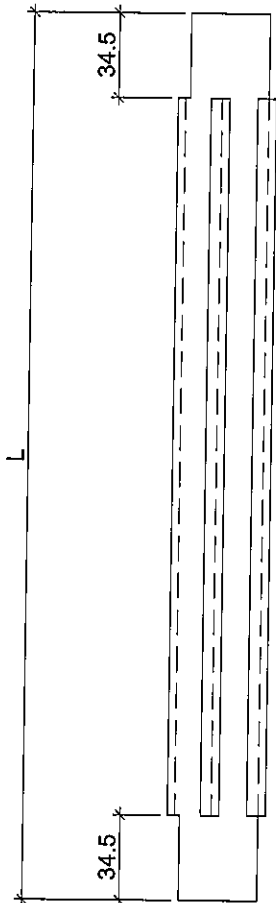

物料編號	L	層數	每層	總數量	分格尺	使用位置	樓層
ZS-XC02	847	2	4	8	870	T3CW-E-1	51F, 52F
	847	2	1	2	870	T3CW-M-2	51F, 52F
	847	2	2	4	870	T3CW-M-1	51F, 52F
	847	2	2	4	870	T3CW-L-2	51F, 52F
	847	2	1	2	870	T3CW-L-1	51F, 52F
	847	1	1	1	870	T3CW-K-2	51F
	847	1	1	1	870	T3CW-J-2	51F
	847	2	1	2	870	T3CW-H-3	51F, 52F
	847	2	2	4	870	T3CW-C-2	51F, 52F
	847	2	1	2	870	T3CW-C-1	51F, 52F
	847	2	4	8	870	T3CW-B-2	51F, 52F
	847	2	2	4	870	T3CW-B-1	51F, 52F
	847	2	2	4	870	T3CW-A-2	51F, 52F
	847	2	4	8	870	T3CW-A-1	51F, 52F
	847	1	2	2	870	T3CW-D-1	51F
	847	2	3	6	870	T3CW-F-2	51F, 52F
ZS-XC03	547	1	1	1	570	T3CW-E-1	51F
	547	1	1	1	570	T3CW-M-2	51F
	547	1	1	1	570	T3CW-L-2	51F
	547	1	1	1	570	T3CW-L-1	51F
	547	1	1	1	570	T3CW-H-2	51F
	547	1	1	1	570	T3CW-C-2	51F
	547	1	1	1	570	T3CW-C-1	51F
	547	1	2	2	570	T3CW-B-2	51F
	547	1	2	2	570	T3CW-A-1	51F
	547	1	1	1	570	T3CW-E-1	51F
	547	1	1	1	570	T3CW-M-1	51F

依據EI1185修改此圖

名稱	玻璃扣蓋	制圖	邱紅	2019.08.20	修改	A		
材料	X85558	復核	謝永林	-	日期	2019.11.16		
顏色	BC-DG-S332054 (3塗)	批准	Jason		圖號	ZS-XC02		




美特鋁質 有限公司  
MIDI Aluminium Fabricator Ltd.

工程號 J-837 地盤 觀塘裕民坊

新增



生窗+SD梗頂位用

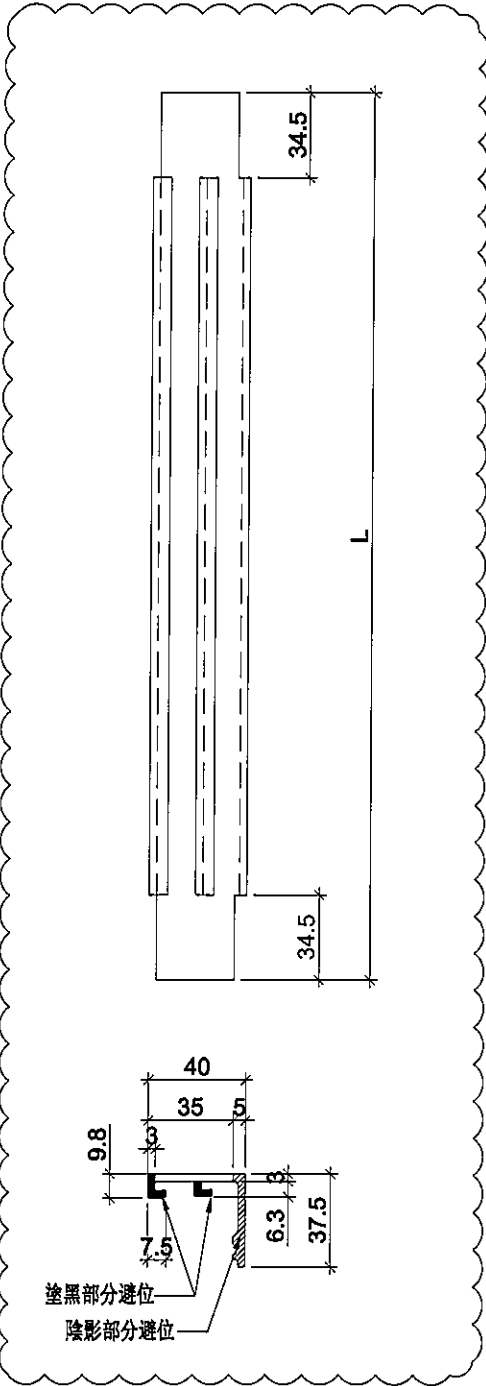

依據EI1185修改此圖

物料編號	L	層數	每層	總數量	分格尺寸	使用位置	樓層
ZS-XC02R	847	2	4	8	870	T3CW-E-1	51F,52F
	847	2	1	2	870	T3CW-M-2	51F,52F
	847	2	2	4	870	T3CW-M-1	51F,52F
	847	2	2	4	870	T3CW-L-2	51F,52F
	847	2	1	2	870	T3CW-L-1	51F,52F
	847	1	1	1	870	T3CW-K-2	51F
	847	1	1	1	870	T3CW-J-2	51F
	847	2	1	2	870	T3CW-H-3	51F,52F
	847	2	2	4	870	T3CW-C-2	51F,52F
	847	2	1	2	870	T3CW-C-1	51F,52F
	847	2	4	8	870	T3CW-B-2	51F,52F
	847	2	2	4	870	T3CW-B-1	51F,52F
	847	2	2	4	870	T3CW-A-2	51F,52F
	847	2	4	8	870	T3CW-A-1	51F,52F
	847	1	2	2	870	T3CW-D-1	51F
	847	2	3	6	870	T3CW-F-2	51F,52F
ZS-XC03R	547	1	1	1	570	T3CW-E-1	51F
	547	1	1	1	570	T3CW-M-2	51F
	547	1	1	1	570	T3CW-L-2	51F
	547	1	1	1	570	T3CW-L-1	51F
	547	1	1	1	570	T3CW-H-2	51F
	547	1	1	1	570	T3CW-C-2	51F
	547	1	1	1	570	T3CW-C-1	51F
	547	1	2	2	570	T3CW-B-2	51F
	547	1	2	2	570	T3CW-A-1	51F
	547	1	1	1	570	T3CW-E-1	51F
	547	1	1	1	570	T3CW-M-1	51F



名稱	玻璃扣蓋	制圖	邱紅	2019.08.20	修改	A	
材料	X85558	復核	謝永林	-	日期	2019.11.16	
顏色	EC-DG-S332054 (3塗)	批準	Jason		圖號	ZS-XC02R	



美特鋁質有限公司  
MIDI Aluminium Fabricator Ltd.

工程號 J-837 地盤 觀塘裕民坊

新增  
地盤用  
大梗窗位用

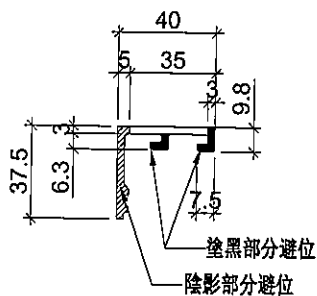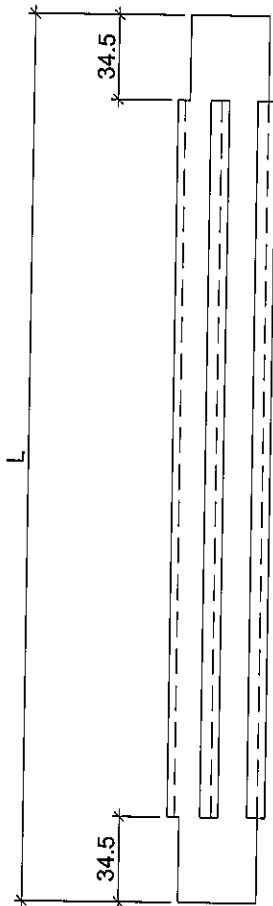

物料編號	L	層數	每層	總數量	分格尺寸	使用位置	樓層
ZS-XY02	2227	2	2	4	2250	T3CW-E-1	51F, 52F
	2227	2	1	2	2250	T3CW-M-1	51F, 52F
	2227	2	1	2	2250	T3CW-L-2	51F, 52F
	2227	2	1	2	2250	T3CW-H-3	51F, 52F
	2227	2	1	2	2250	T3CW-C-2	51F, 52F
	2227	2	2	4	2250	T3CW-B-2	51F, 52F
	2227	2	1	2	2250	T3CW-B-1	51F, 52F
	2227	2	1	2	2250	T3CW-A-2	51F, 52F
	2227	2	2	4	2250	T3CW-A-1	51F, 52F
	2227	2	2	4	2250	T3CW-F-2	51F, 52F
ZS-XY03	642	1	2	2	665	T3CW-E-1	52F
	642	1	1	1	665	T3CW-M-1	52F
	642	1	1	1	665	T3CW-B-2	52F
	642	1	1	1	665	T3CW-B-1	52F
	642	1	1	1	665	T3CW-A-1	52F
	642	1	1	1	665	T3CW-F-2	52F

依據EI1185修改此圖

名稱	玻璃扣蓋	制圖	邱紅	2019.08.20	修改	A		
材料	X85558	復核	謝永林	-	日期	2019.11.16		
顏色	EC-DG-S332054 (3塗)	批准	Jason		圖號	ZS-XY02		




美特鋁質 有限公司  
MIDI Aluminium Fabricator Ltd.

工程號 J-837 地盤 觀塘裕民坊

新增



大梗窗位用

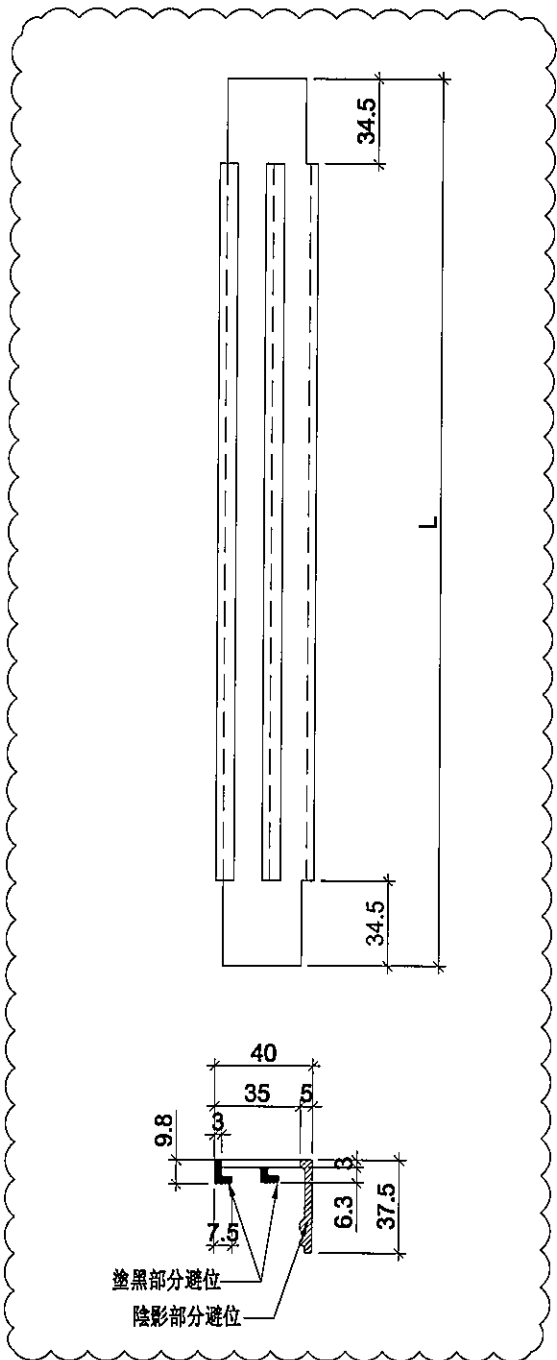

依據EI1185修改此圖

物料編號	L	層數	每層	總數量	分格尺寸	使用位置	樓層
ZS-XY02R	2227	2	2	4	2250	T3CW-E-1	51F,52F
	2227	2	1	2	2250	T3CW-M-1	51F,52F
	2227	2	1	2	2250	T3CW-L-2	51F,52F
	2227	2	1	2	2250	T3CW-H-3	51F,52F
	2227	2	1	2	2250	T3CW-C-2	51F,52F
	2227	2	2	4	2250	T3CW-B-2	51F,52F
	2227	2	1	2	2250	T3CW-B-1	51F,52F
	2227	2	1	2	2250	T3CW-A-2	51F,52F
	2227	2	2	4	2250	T3CW-A-1	51F,52F
ZS-XY03R	642	1	1	1	665	T3CW-E-1	52F
	642	1	1	1	665	T3CW-L-2	52F
	642	1	1	1	665	T3CW-H-3	52F
	642	1	2	2	665	T3CW-B-2	52F
	642	1	1	1	665	T3CW-A-2	52F
	642	1	1	1	665	T3CW-A-1	52F

名稱	玻璃扣蓋	制圖	邱紅	2019.08.20	修改	A		
材料	X85558	復核	謝永林	-	日期	2019.11.16		
顏色	EC-DG-S332054 (3塗)	批準	Jason		圖號	ZS-XY02R		