



工程指示 / 要求簡箋(E.I.)

工程指示編號：EI / 0970 / 19

修改版次：A

工程編號：J - 837

工程名稱：觀塘裕民坊

工程項目：幕牆 T2 企橫料(53,55/F)(直追位置)

收件人：生統

發件人：Eric Liu

日期：04/09/2019

要求提供 / 確認 事項：

- |                                    |                                     |                               |
|------------------------------------|-------------------------------------|-------------------------------|
| <input type="checkbox"/> 初步鋁料 B.M. | <input type="checkbox"/> 加工拆圖，然後生產  | <input type="checkbox"/> 尺寸表  |
| <input type="checkbox"/> 正式鋁料 B.M. | <input type="checkbox"/> 技術上資料 / 指示 | <input type="checkbox"/> 報價   |
| <input type="checkbox"/> 配件 B.M.   | <input type="checkbox"/> 樣辦或貨品說明書   | <input type="checkbox"/> 分判合約 |
| <input type="checkbox"/> 其他：_____  |                                     |                               |

內容：

請按加工圖生產企橫料，送地盤安裝

最後一層標準層(53/F)及特式層(55/F)，直追位置

A 版: 1) 前版拆圖有誤，企橫料及相應配套有修改

2) 玻璃扣蓋增加避位

請按附頁到貨排期表生產

謝謝。

請在 2019/ 09 / 24 前完成上列要求。

附： 15 頁圖登，52 頁加工圖

以上項目為：

- |                                 |                                      |                                |
|---------------------------------|--------------------------------------|--------------------------------|
| <input type="checkbox"/> 原合約工程包 | <input type="checkbox"/> 原合約工程加 / 減賬 | <input type="checkbox"/> 新工程報價 |
|---------------------------------|--------------------------------------|--------------------------------|

原因：-

分發東莞各部門：

- |  |  |    |   |  |
|--|--|----|---|--|
| <input type="checkbox"/> 生產技術總監 <input type="checkbox"/> 連附件 | <input checked="" type="checkbox"/> 技術部 <input type="checkbox"/> 連附件   | 永林 | <input type="checkbox"/> 生產部 <input type="checkbox"/> 連附件 | <input type="checkbox"/> 機械設計部 <input type="checkbox"/> 連附件        |
| <input type="checkbox"/> 採購部 <input type="checkbox"/> 連附件    | <input checked="" type="checkbox"/> 生產統籌部 <input type="checkbox"/> 連附件 | 梅  |   |  |
| <input type="checkbox"/> 質檢部 <input type="checkbox"/> 連附件    | <input type="checkbox"/> 會計部 <input type="checkbox"/> 連附件              |    | <input type="checkbox"/> 報關組 <input type="checkbox"/> 連附件 | <input type="checkbox"/> 其他 <u>小羅</u> <input type="checkbox"/> 連附件 |

分發香港各部門：

- |   |  |   |  |            |
|---|--|---|--|------------|
| <input type="checkbox"/> 行政部 <input type="checkbox"/> 連附件 | <input type="checkbox"/> 會計部 <input type="checkbox"/> 連附件  | <input type="checkbox"/> 統籌部 <input type="checkbox"/> 連附件 | <input type="checkbox"/> 工程部地盤科文 <input type="checkbox"/> 連附件  | 炳哥 / 民 / 豪 |
| <input type="checkbox"/> 採購部 <input type="checkbox"/> 連附件 | <input type="checkbox"/> QS 部 <input type="checkbox"/> 連附件 | <input type="checkbox"/> 維修部 <input type="checkbox"/> 連附件 | <input type="checkbox"/> 其他 _____ <input type="checkbox"/> 連附件 |            |

傳遞編號：

HK1939 /19

發件人簽署：

項目經理簽署：



圖則登記表  
DRAWING REGISTER

工程名稱 Project Title: **觀塘裕民坊 (T2座 特式層) 53F,55F**  
**框架式幕牆 (主企+主橫+副料拆圖)**

工程編號 Project No: **J-837**

接收日期 Receiving Date (適用於客戶圖則)

年									
月									
日									

分發予 Distributed To


發出日期 Issued Date

年	19	19							
月	8	8							
日	14	22							

圖則編號 Drg. No.	圖則名稱 Drawing Title
G-MS23R	雙生企1加工圖
G-MS25	生梗企加工圖
G-MS25R	生梗企加工圖
G-MS26	雙生企1加工圖
SD-ML02T	雙生企加工圖
SD-MR01T	雙生企加工圖
SD-MR02T	SD中企(外凹)加工圖
G-MS02T	生梗企加工圖
G-MS04T	雙生企1加工圖
G-MS03T	雙梗企加工圖
G-MS05T	生梗企加工圖
G-HT01	生梗企加工圖
G-HT02	生梗企加工圖
G-HT03	生梗企加工圖
G-HT04	生梗企加工圖
G-HT05	雙生企1加工圖
G-HT06	生梗企加工圖
G-HT07	雙梗企加工圖
G-HT08	生梗企加工圖
G-HT09	雙生企1加工圖
SD-ML201	SD中企(外凹)加工圖
SD-ML202	雙生企加工圖
G-MS206	生梗企加工圖
G-MS222	生梗企加工圖
G-MS208R	雙生企1加工圖
G-MS223R	雙生企1加工圖

修訂編號 Revision No.									
27	-	-							
28	-	-							
29	-	-							
41	-	A							
42	-	-							
43	-	-							
44	-	-							
45	-	-							
46	-	-							
47	-	-							
48	-	-							
49	-	-							
50	-	-							
51	-	-							
52	-	-							

圖則登記表  
DRAWING REGISTER

工程名稱 Project Title: **觀塘裕民坊 (T2座 特式層) 53F,55F**  
**框架式幕牆 (主企+主橫+副料拆圖)**  
 工程編號 Project No: **J-837**

接收日期 Receiving Date (適用於客戶圖則)

年											
月											
日											

分發予 Distributed To


發出日期 Issued Date

年	19	19									
月	8	8									
日	14	22									

圖則編號 Drg. No.	圖則名稱 Drawing Title
SD-ML301	SD中企 (外凹) 加工圖
SD-ML302	雙生企加工圖
SD-ML302A	雙生企加工圖
SD-MR301	雙生企加工圖
SD-MR302	SD中企 (外凹) 加工圖
SD-MR303	雙生企加工圖
G-MS301	生梗企加工圖
G-MS302	生梗企加工圖
G-MS303	雙梗企加工圖
G-MS304	雙生企1加工圖
G-MS305	生梗企加工圖
G-MS306	生梗企加工圖
G-MS307	雙生企1加工圖
G-MS307R	雙生企1加工圖
G-MS308	雙生企1加工圖
G-MS308R	雙生企1加工圖
G-MS309	雙生企1加工圖
G-MS310	雙生企1加工圖
G-MS309R	雙生企1加工圖
G-MS310R	雙生企1加工圖
G-MS311	生梗企加工圖
G-MS313	生梗企加工圖
G-MS320	生梗企加工圖
G-MS321	雙生企1加工圖
G-MS322	生梗企加工圖
G-MS323	雙生企1加工圖

修訂編號 Revision No.	
53	- -
54	- -
圖則登記表  
DRAWING REGISTER

工程名稱 Project Title: **觀塘裕民坊 (T2座 特式層) 53F,55F**  
**框架式幕牆 (主企+主橫+副料拆圖)**  
 工程編號 Project No: **J-837**

接收日期 Receiving Date (適用於客戶圖則)

年									
月									
日									

分發予 Distributed To


發出日期 Issued Date

年	19	19							
月	8	8							
日	14	22							

圖則編號 Drg. No.	圖則名稱 Drawing Title
G-MS323R	雙生企1加工圖
G-MS325	生梗企加工圖
G-MS325R	生梗企加工圖
G-MS326	雙生企1加工圖
UN-SD203	SD門頂橫 (SD門用)
UN-SD203-1	SD門頂橫 (SD門用) (數據表)
UN-SD202R	SD門頂橫 (SD門用)
UN-SD202R-1	SD門頂橫 (SD門用) (數據表)
UN-SD203a	生梗橫料 (SD門用)
UN-SD205aR	生梗橫料 (SD門用)
UN-SD203b	生梗橫料 (SD門用)
UN-SD205bR	生梗橫料 (SD門用)
UN-T225	雙梗橫料(外凸) (梗窗用)
UN-T225-1	雙梗橫料(外凸) (數據表)
UN-T214a	雙梗橫料(外凸) (梗窗用)
UN-T225b	生梗橫料 (梗窗用)
UN-L01	生梗橫料 (生窗用)
UN-L01a	生梗橫料 (生窗用)
UN-L01S	生梗橫料 (生窗用)
UN-L01aS	生梗橫料 (生窗用)
UN-L02	生梗橫料 (生窗用)
UN-L02a	生梗橫料 (生窗用)
UN-L02S	生梗橫料 (生窗用)
UN-L02aS	生梗橫料 (生窗用)
UN-L25S	生梗橫料 (生窗用)
UN-L25aS	生梗橫料 (生窗用)

修訂編號 Revision No.									
79	-	-							
80	-	-							
81	-	-							
82	-	-							
83	-	-							
84	-	-							
85	-	-							
86	-	-							
87	-	-							
88	-	-							
89	-	A							
90	-	A							
91	-	A							
92	-	A							
93	-	-							
94	-	A							
95	-	-							
96	-	-							
97	-	-							
98	-	-							
99	-	-							
100	-	-							
101	-	-							
102	-	-							
103	-	-							
104	-	-							

圖則登記表  
DRAWING REGISTER

工程名稱 Project Title: **觀塘裕民坊 (T2座 特式層) 53F,55F**  
**框架式幕牆 (主企+主橫+副料拆圖)**  
 工程編號 Project No: **J-837**

接收日期 Receiving Date (適用於客戶圖則)

年									
月									
日									

分發予 Distributed To


發出日期 Issued Date

年	19	19							
月	8	8							
日	14	22							

圖則編號 Drg. No.	圖則名稱 Drawing Title
UN-R01	生梗橫料 (生窗用)
UN-R01a	生梗橫料 (生窗用)
UN-R01S	生梗橫料 (生窗用)
UN-R01aS	生梗橫料 (生窗用)
UN-R02	生梗橫料 (生窗用)
UN-R02a	生梗橫料 (生窗用)
UN-R02S	生梗橫料 (生窗用)
UN-R02aS	生梗橫料 (生窗用)
UN-R25	生梗橫料 (生窗用)
UN-R25a	生梗橫料 (生窗用)
AG-T77S	生梗橫料 (生窗用)
AG-T77aS	生梗橫料 (生窗用)
UN-L01b	雙梗橫料 (外凸)
UN-L01b-1	雙梗橫料 (外凸) (數據表)
UN-L01bS	雙梗橫料 (外凸)
UN-L02b	雙梗橫料 (外凸)
UN-L02bS	雙梗橫料 (外凸)
UN-L25bS	雙梗橫料 (外凸)
UN-R01b	雙梗橫料 (外凸)
UN-R01b-1	雙梗橫料 (外凸) (數據表)
UN-R01bS	雙梗橫料 (外凸)
UN-R01bS-1	雙梗橫料 (外凸) (數據表)
UN-R02b	雙梗橫料 (外凸)
UN-R02b-1	雙梗橫料 (外凸) (數據表)
UN-R02bS	雙梗橫料 (外凸)
UN-R25b	雙梗橫料 (外凸)

修訂編號 Revision No.	
105	- -
106	- -
107	- -
108	- -
109	- -
110	- -
111	- -
112	- -
113	- -
114	- -
115	- A
116	- A
117	- -
118	- -
圖則登記表  
DRAWING REGISTER

工程名稱 Project Title: <b>觀塘裕民坊 (T2座 特式層) 53F,55F</b>
<b>框架式幕牆 (主企+主橫+副料拆圖)</b>
工程編號 Project No: <b>J-837</b>

分發予 Distributed To


接收日期 Receiving Date (適用於客戶圖則)

年									
月									
日									

發出日期 Issued Date

年	19	19							
月	8	8							
日	14	22							

圖則編號 Drg. No.	圖則名稱 Drawing Title
UN-L01c	生梗橫料 (生窗用)
UN-L01cS	生梗橫料 (生窗用)
UN-L02c	生梗橫料 (生窗用)
UN-L25cS	生梗橫料 (生窗用)
UN-R01c	生梗橫料 (生窗用)
UN-R01cS	生梗橫料 (生窗用)
UN-R02c	生梗橫料 (生窗用)
UN-R02cS	生梗橫料 (生窗用)
UN-R25c	生梗橫料 (生窗用)
AG-T77cS	生梗橫料 (生窗用)
UN-E201	雙梗橫料 (外凸)
UN-E201-1	雙梗橫料 (外凸) (數據表)
UN-E201a	雙梗橫料 (外凸)
UN-E201a-1	雙梗橫料 (外凸) (數據表)
UN-E204b	生梗橫料 (梗窗用)
UN-E202R	雙梗橫料 (外凸)
UN-E202R-1	雙梗橫料 (外凸) (數據表)
UN-E202aR	雙梗橫料 (外凸)
UN-E202aR-1	雙梗橫料 (外凸) (數據表)
UN-E203bR	生梗橫料 (梗窗用)
UN-E217W	雙梗橫料 (外凸)
UN-E217W-1	雙梗橫料 (外凸) (數據表)
UN-E217aW	雙梗橫料 (外凸)
UN-E217aW-1	雙梗橫料 (外凸) (數據表)
UN-E217bW	雙梗橫料 (外凸)
UN-EL01	生梗橫料 (生窗用)

131  
132  
修訂編號  
Revision No.

-	A								
-	A								
-	-								
-	-								
圖則登記表  
DRAWING REGISTER

工程名稱 Project Title: <b>觀塘裕民坊 (T2座 特式層) 53F,55F</b> <b>框架式幕牆 (主企+主橫+副料拆圖)</b>
工程編號 Project No: <b>J-837</b>

分發予 Distributed To


接收日期 Receiving Date (適用於客戶圖則)

年									
月									
日									

發出日期 Issued Date

年	19	19							
月	8	8							
日	14	22							

圖則編號 Drg. No.	圖則名稱 Drawing Title
UN-ER01b	雙梗橫料 (外凸)
UN-ER01b-1	雙梗橫料 (外凸) (數據表)
UN-ER01bS	雙梗橫料 (外凸)
UN-ER01bS-1	雙梗橫料 (外凸) (數據表)
UN-ER02b	雙梗橫料 (外凸)
UN-ER02b-1	雙梗橫料 (外凸) (數據表)
UN-ER16b	雙梗橫料 (外凸)
UN-ER24bRS	雙梗橫料 (外凸)
UN-EL01c	生梗橫料 (生窗用)
UN-EL01cS	生梗橫料 (生窗用)
UN-EL02c	生梗橫料 (生窗用)
UN-EL02cRS	生梗橫料 (生窗用)
UN-ER01c	生梗橫料 (生窗用)
UN-ER01cS	生梗橫料 (生窗用)
UN-ER02c	生梗橫料 (生窗用)
UN-ER16c	生梗橫料 (生窗用)
UN-ER24cRS	生梗橫料 (生窗用)
UN-T225(T)	雙梗橫料 (外凸)
UN-ER02bS(T)	雙梗橫料 (外凸)
UN-E226aW(T)	雙梗橫料 (外凸)
AG-E77b(T)	雙梗橫料 (外凸)
UN-ER01bSR(T)	雙梗橫料 (外凸)
UN-E227a(T)	雙梗橫料 (外凸)
UN-E228a(T)	雙梗橫料 (外凸)
UN-SD201T	SD門頂橫
UN-T228(Y)	雙梗橫料 (外凸)

183  
184  
185  
修訂編號  
Revision No.

修訂編號 Revision No.									
-	-								
-	-								
-	A								
-	A								
-	-								
-	-								
-	A								
-	A								
-	-								
-	-								
圖則登記表  
DRAWING REGISTER

工程名稱 Project Title: **觀塘裕民坊 (T2座 特式層) 53F,55F**  
**框架式幕牆 (主企+主橫+副料拆圖)**

工程編號 Project No: **J-837**

接收日期 Receiving Date (適用於客戶圖則)

年									
月									
日									

分發予 Distributed To


發出日期 Issued Date

年	19	19							
月	8	8							
日	14	22							

圖則編號 Drg. No.	圖則名稱 Drawing Title
UN-R01(Y)	雙梗橫料 (外凸)
ZX-XC01	玻璃扣蓋加工圖
ZX-XC01R	玻璃扣蓋加工圖
ZX-XC04	玻璃扣蓋加工圖
ZX-XC04R	玻璃扣蓋加工圖
ZX-XY01	玻璃扣蓋加工圖
ZX-XY01R	玻璃扣蓋加工圖
UN-AM1a	單玻插線加工圖
UN-AM1a-1	單玻插線加工圖 (數據表)
UN-AM1aR	單玻插線加工圖
UN-AM1aR-1	單玻插線加工圖 (數據表)
UN-AM1b	單玻插線加工圖
UN-AM1b-1	單玻插線加工圖 (數據表)
UN-AM1bR	單玻插線加工圖
UN-AM1bR-1	單玻插線加工圖 (數據表)
UN-AM2	單玻插線加工圖
UN-AM2-1	單玻插線加工圖 (數據表)
UN-AM2R	單玻插線加工圖
UN-AM2R-1	單玻插線加工圖 (數據表)
UN-AM1T	單玻插線加工圖
UN-AM1TR	單玻插線加工圖
UN-HM1	單玻插線加工圖
UN-HM225	單玻插線加工圖
UN-HM202S	單玻插線加工圖
UN-HM1a	單玻插線加工圖
UN-HM225a	單玻插線加工圖

修訂編號 Revision No.									
209	-	-							
210	-	A							
211	-	A							
212	-	A							
213	-	A							
214	-	A							
215	-	A							
216	-	-							
217	-	-							
230	-	A							
231	-	A							
232	-	-							
233	-	A							
234	-	A							



圖則登記表  
DRAWING REGISTER

工程名稱 Project Title: **觀塘裕民坊 (T2座 特式層) 53F,55F**  
**框架式幕牆 (主企+主橫+副料拆圖)**

工程編號 Project No: **J-837**

分發予 Distributed To


接收日期 Receiving Date (適用於客戶圖則)

年										
月										
日										

發出日期 Issued Date

年	19	19								
月	8	8								
日	14	22								

圖則編號 Drg. No.	圖則名稱 Drawing Title
UN-DM2aR	生梗企單玻加工圖
UN-DM2aR-1	生梗企單玻加工圖 (數據表)
UN-DM1T	生梗企單玻加工圖
UN-DM1TR	生梗企單玻加工圖
UN-DM4T	生梗企單玻加工圖
UN-SM1	生梗企雙玻加工圖
UN-SM1-1	生梗企雙玻加工圖 (數據表)
UN-SM1R	生梗企雙玻加工圖
UN-SM1R-1	生梗企雙玻加工圖 (數據表)
ZS-KG1	框橫料扣蓋加工圖
ZS-KG1-1	框橫料扣蓋加工圖
ZS-S01b	生梗企單玻扣蓋加工圖
ZS-S01b-1	生梗企單玻扣蓋加工圖 (數據表)
ZS-S01bR	生梗企單玻扣蓋加工圖
ZS-S01bR-1	生梗企單玻扣蓋加工圖 (數據表)
ZS-S01d	生梗企單玻扣蓋加工圖
ZS-S01d-1	生梗企單玻扣蓋加工圖 (數據表)
ZS-S01dR	生梗企單玻扣蓋加工圖
ZS-S01dR-1	生梗企單玻扣蓋加工圖 (數據表)
ZS-S01T	生梗企單玻扣蓋加工圖
ZS-S01TR	生梗企單玻扣蓋加工圖
ZS-BG1	生梗企雙玻扣蓋加工圖
ZS-BG1-1	生梗企雙玻扣蓋加工圖 (數據表)
ZS-BG1R	生梗企雙玻扣蓋加工圖
ZS-BG1R-1	生梗企雙玻扣蓋加工圖 (數據表)
ZS-U01	SD中柱底座加工圖

修訂編號  
Revision No.

261	-	-								
262	-	-								
263	-	-								
圖則登記表  
DRAWING REGISTER

工程名稱 Project Title: **觀塘裕民坊 (T2座 特式層) 53F,55F**  
**框架式幕牆 (主企+主橫+副料拆圖)**  
 工程編號 Project No: **J-837**

接收日期 Receiving Date (適用於客戶圖則)

年									
月									
日									

分發予 Distributed To


發出日期 Issued Date

年	19	19							
月	8	8							
日	14	22							

圖則編號 Drg. No.	圖則名稱 Drawing Title
LJ-C105	鋁角加工圖
LJ-C105R	鋁角加工圖
LJ-C106	鋁角加工圖
LJ-C106R	鋁角加工圖
SZ-Y01	鋁角加工圖
SZ-Y01R	鋁角加工圖
UN-HT1	背板托角加工圖
UN-HT1-1	背板托角加工圖 (數據表)
UN-HT201	背板托角加工圖
UN-HT201-1	背板托角加工圖 (數據表)
UN-HT201S	背板托角加工圖
UN-HT1a	背板托角加工圖
UN-HT1a-1	背板托角加工圖 (數據表)
UN-HT201a	背板托角加工圖
UN-HT201a-1	背板托角加工圖 (數據表)
UN-HT201aS	背板托角加工圖
UN-LC1	欄河槽加工圖
UN-LC2	欄河槽加工圖
SC-AL02	鋁角加工圖
SC-AL03	鋁角加工圖
SC-AL04	鋁角加工圖
SC-AL05	鋁巴加工圖
Z-A01	Z字碼加工圖
SD-AL10	鋁角加工圖
W-TX1	雙梗企套芯加工圖
W-TX2	生梗企套芯加工圖

修訂編號 Revision No.	
313	- -
314	- -
315	- -
316	- -
317	- -
318	- -
319	- A
320	- A
321	- A
322	- A
323	- -
324	- A
325	- A
326	- A
327	- A
328	- -
329	- -
330	- -
331	- -
332	- -
333	- -
334	- -
335	- -
336	- -
337	- -
338	- -

圖則登記表  
DRAWING REGISTER

工程名稱 Project Title: **觀塘裕民坊 (T2座 特式層) 53F,55F**  
**框架式幕牆 (主企+主橫+副料拆圖)**  
 工程編號 Project No: **J-837**

接收日期 Receiving Date (適用於客戶圖則)

年									
月									
日									

分發予 Distributed To


發出日期 Issued Date

年	19	19							
月	8	8							
日	14	22							

圖則編號 Drg. No.	圖則名稱 Drawing Title
W-TX2R	生梗企套芯加工圖
W-TX3	雙生企套芯加工圖
CW-JT01	膠條安裝位置圖
CW-JT02	膠條安裝位置圖
CW-JT03	膠條安裝位置圖
J837-CW-2201	主企主橫安裝位置圖
J837-CW-2202	主企主橫安裝位置圖
J837-CW-2203	主企主橫安裝位置圖
J837-CW-2204	主企主橫安裝位置圖
J837-CW-2205	主企主橫安裝位置圖
J837-CW-2206	主企主橫安裝位置圖
J837-CW-2207	主企主橫安裝位置圖
J837-CW-2208	主企主橫安裝位置圖
J837-CW-2209	主企主橫安裝位置圖
J837-CW-2210	主企主橫安裝位置圖
J837-CW-2211	主企主橫安裝位置圖
J837-CW-2212	主企主橫安裝位置圖
J837-CW-2213	主企主橫安裝位置圖
J837-CW-2201K	后裝內外蓋安裝位置圖
J837-CW-2202K	后裝內外蓋安裝位置圖
J837-CW-2203K	后裝內外蓋安裝位置圖
J837-CW-2204K	后裝內外蓋安裝位置圖
J837-CW-2205K	后裝內外蓋安裝位置圖
J837-CW-2206K	后裝內外蓋安裝位置圖
J837-CW-2207K	后裝內外蓋安裝位置圖
J837-CW-2208K	后裝內外蓋安裝位置圖

修訂編號 Revision No.									
339	-	-							
340	-	-							
圖則登記表  
DRAWING REGISTER

工程名稱 Project Title: <b>觀塘裕民坊 (T2座 特式層) 53F,55F</b> <b>框架式幕牆 (主企+主橫+副料拆圖)</b>
工程編號 Project No: <b>J-837</b>

分發予 Distributed To


接收日期 Receiving Date (適用於客戶圖則)

年									
月									
日									

發出日期 Issued Date

年	19	19							
月	8	8							
日	14	22							

圖則編號 Drg. No.	圖則名稱 Drawing Title
J837-CW-2209K	后裝內外蓋安裝位置圖
J837-CW-2210K	后裝內外蓋安裝位置圖
J837-CW-2211K	后裝內外蓋安裝位置圖
J837-CW-2212K	后裝內外蓋安裝位置圖
J837-CW-2213K	后裝內外蓋安裝位置圖
J837-CW-2201G	生梗企單玻/雙玻扣蓋位置圖
J837-CW-2202G	生梗企單玻/雙玻扣蓋位置圖
J837-CW-2203G	生梗企單玻/雙玻扣蓋位置圖
J837-CW-2204G	生梗企單玻/雙玻扣蓋位置圖
J837-CW-2205G	生梗企單玻/雙玻扣蓋位置圖
J837-CW-2206G	生梗企單玻/雙玻扣蓋位置圖
J837-CW-2207G	生梗企單玻/雙玻扣蓋位置圖
J837-CW-2208G	生梗企單玻/雙玻扣蓋位置圖
J837-CW-2209G	生梗企單玻/雙玻扣蓋位置圖
J837-CW-2210G	生梗企單玻/雙玻扣蓋位置圖
J837-CW-2211G	生梗企單玻/雙玻扣蓋位置圖
J837-CW-2212G	生梗企單玻/雙玻扣蓋位置圖
J837-CW-2213G	生梗企單玻/雙玻扣蓋位置圖
ZS-XC02	玻璃扣蓋加工圖
ZS-XC02R	玻璃扣蓋加工圖
ZS-XY02	玻璃扣蓋加工圖
ZS-XY02R	玻璃扣蓋加工圖

修訂編號  
Revision No.

365	-	-							
366	-	-							
383	-	新增							
384	-	新增							
385	-	新增							
386	-	新增							



美特鋁質有限公司  
MIDI Aluminium Fabricator Ltd.


數量	位置	樓層
1	T2CW-H-1	55F

工程號 J-837 地盤 觀塘裕民坊

左梗窗右SHL


\*請用A3紙打印

依據EI/0282G版修改此圖

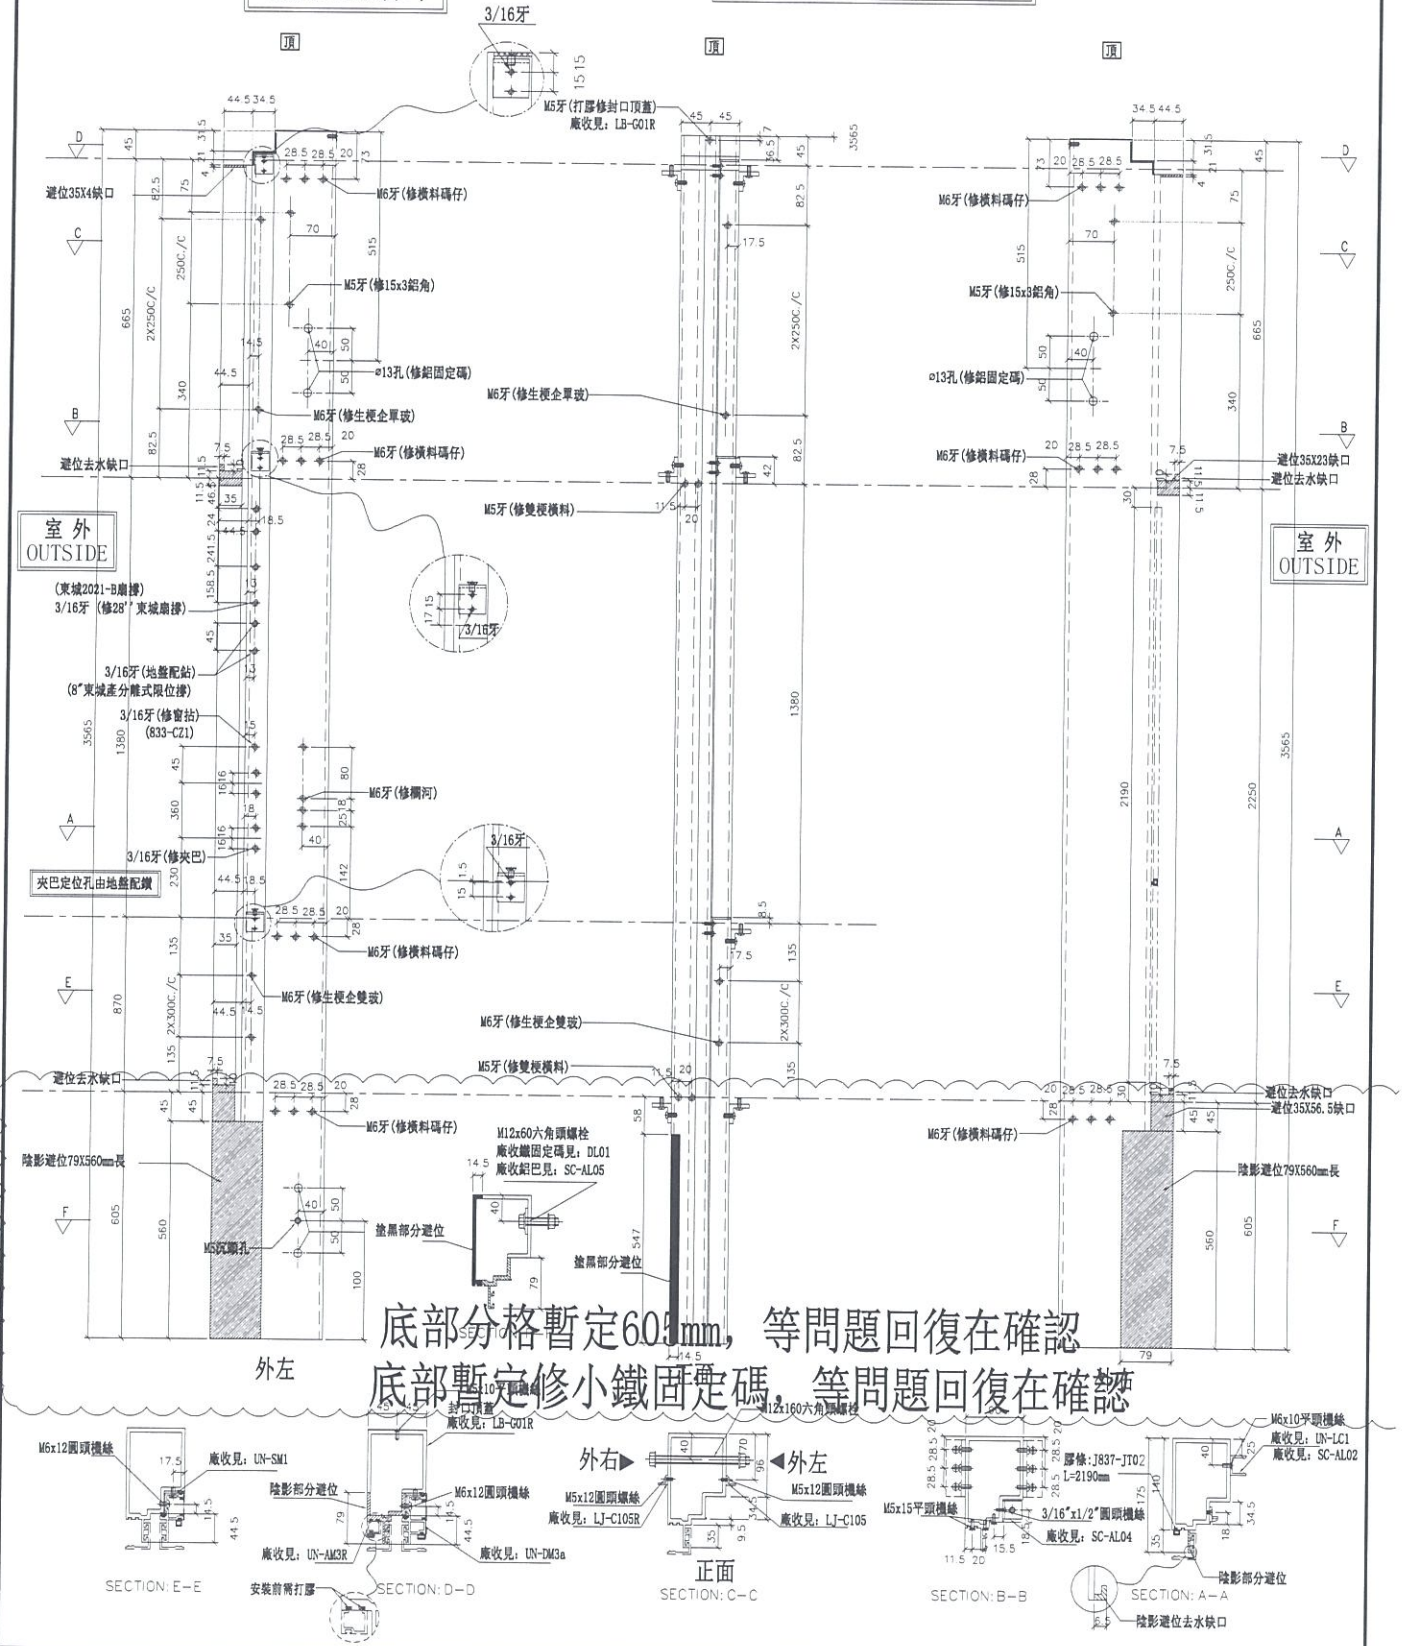

底部暫定修小鐵固定碼, 等問題回復在確認

名稱	生梗企	制圖	邱紅	2019.07.10	修改	A
材料	X85546	復核	謝永林	-	日期	2019.08.22
顏色	EC-DG-S332054 (3塗)	批準	Jason		圖號	G-HT04

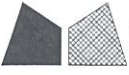

美特鋁質有限公司  
MIDI Aluminium Fabricator Ltd.




工程號

J-837

地盤

觀塘裕民坊

(左)

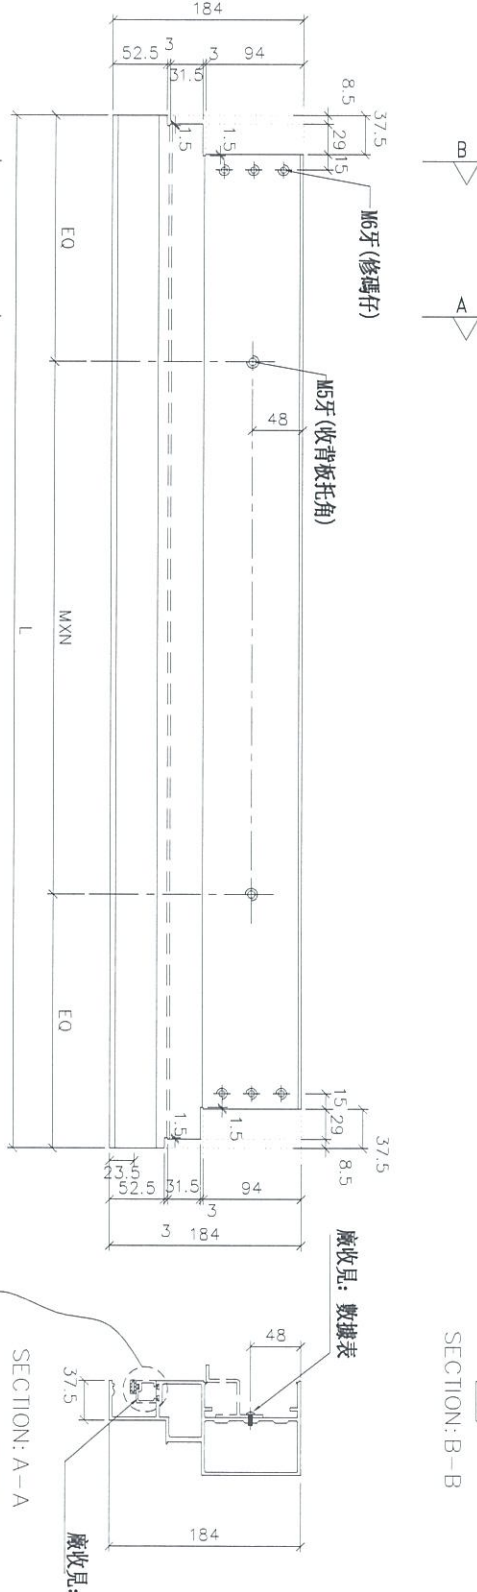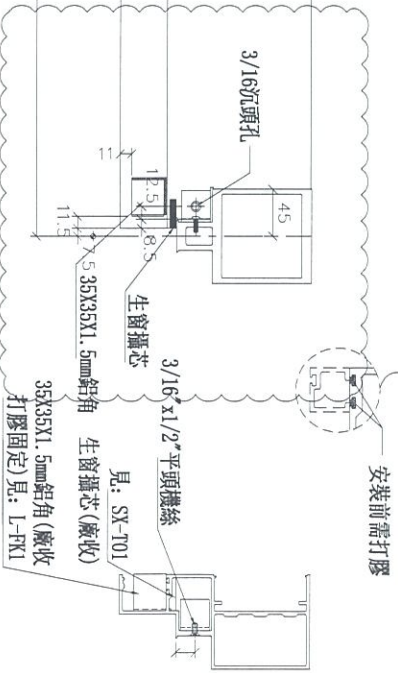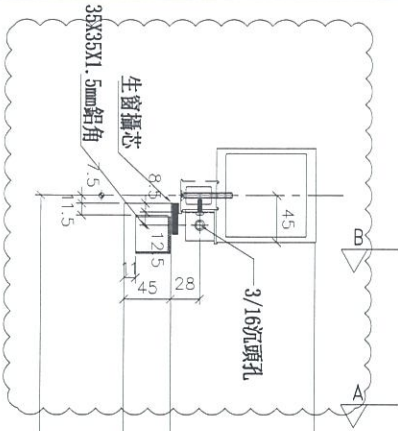

SECTION: A-A

SECTION: B-B

料件編號	L	M	X	N	A	分格尺寸	使用位置	窗及窗框五金種類	窗及窗框五金種類	備註
UN-SD203b	752.5	1	250	X	2	126.25	T2CW-G-2	UN-HT203AS	UN-HM203S	53F
UN-SD207b	920	1	300	X	2	160	T2CW-G-2	UN-HT207AS	UN-HM207S	53F
UN-SD207b	752.5	1	250	X	2	126.25	T2CW-E-2	UN-HT207AS	UN-HM207S	55F
UN-SD208b	920	1	300	X	2	160	T2CW-E-1	UN-HT208AS	UN-HM208S	55F
UN-SD210b	845	1	300	X	2	122.5	T2CW-C-1	UN-HT210AS	UN-HM210S	55F
UN-SD215b	892.5	1	300	X	2	122.5	T2CW-A-1	UN-HT215AS	UN-HM215S	55F
UN-SD217b	1170	1	300	X	3	135	T2CW-A-1	UN-HT217AS	UN-HM217S	55F
UN-SD216b	892.5	1	300	X	2	146.25	T2CW-M-2	UN-HT216AS	UN-HM216S	55F
UN-SD217b	1045	1	250	X	3	147.5	T2CW-A-1	UN-HT217AS	UN-HM217S	55F
UN-SD218b	677.5	1	230	X	2	108.75	T2CW-L-2	UN-HT218AS	UN-HM218S	55F
UN-SD220b	952.5	1	250	X	3	101.25	T2CW-R-1	UN-HT220AS	UN-HM220S	55F
UN-SD222b	690	1	250	X	2	95	T2CW-L-1	UN-HT222AS	UN-HM222S	55F
UN-SD223b	845	1	300	X	2	122.5	T2CW-L-1	UN-HT223AS	UN-HM223S	55F

名稱	生梗橫料	制圖	陳俊賢	2019.07.10	修改	A
材料	X85553	復核	謝永林	2019.04.16	日期	2019.08.22
顏色	EC-DG-S332054 (3塗)	批準	Jason		圖號	UN-SD203b



美特鋁質有限公司  
MIDI Aluminium Fabricator Ltd.

工程號

J-837

地盤


觀塘裕民坊

物料編號	L	數量	M	X	N	A	分格尺寸	使用位置	廠收背板打耳編號	廠收單邊線編號	樓層
UN-SD205bR	920	1	300	X	2	160	935	T2CW-F-2	UN-HT205aS	UN-HM205S	55F
UN-SD206bR	752.5	1	250	X	2	126.25	767.5	T2CW-F-1	UN-HT206aS	UN-HM206S	55F
UN-SD209bR	845	1	300	X	2	122.5	860	T2CW-D-1	UN-HT209aS	UN-HM209S	55F
UN-SD211bR	1270	1	250	X	4	135	1285	T2CW-B-2	UN-HT211aS	UN-HM211S	55F
UN-SD212bR	892.5	1	300	X	2	146.25	907.5	T2CW-B-2	UN-HT212aS	UN-HM212S	55F
UN-SD219bR	952.5	1	250	X	3	101.25	967.5	T2CW-L-2	UN-HT219aS	UN-HM219S	55F
UN-SD221bR	690	1	250	X	2	95	705	T2CW-K-1	UN-HT221aS	UN-HM221S	55F




(左)



SECTION: B-B

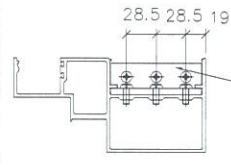

廠收見: SC-A103

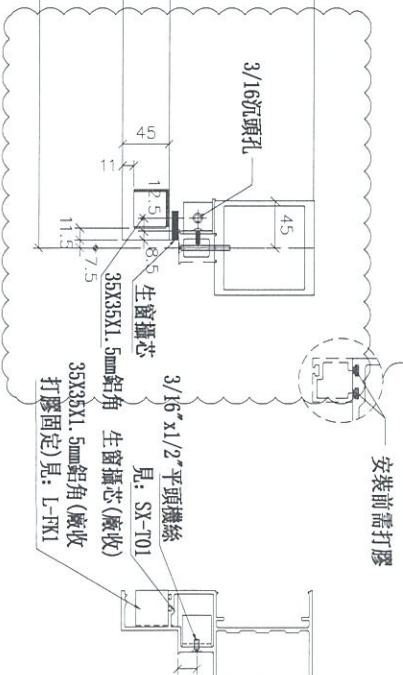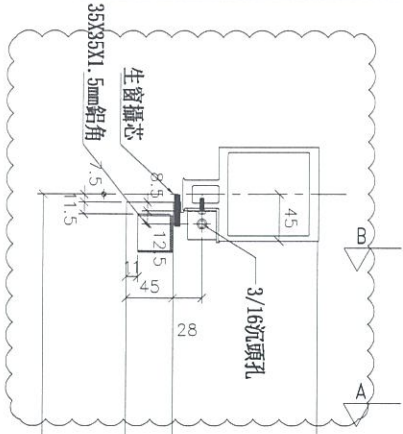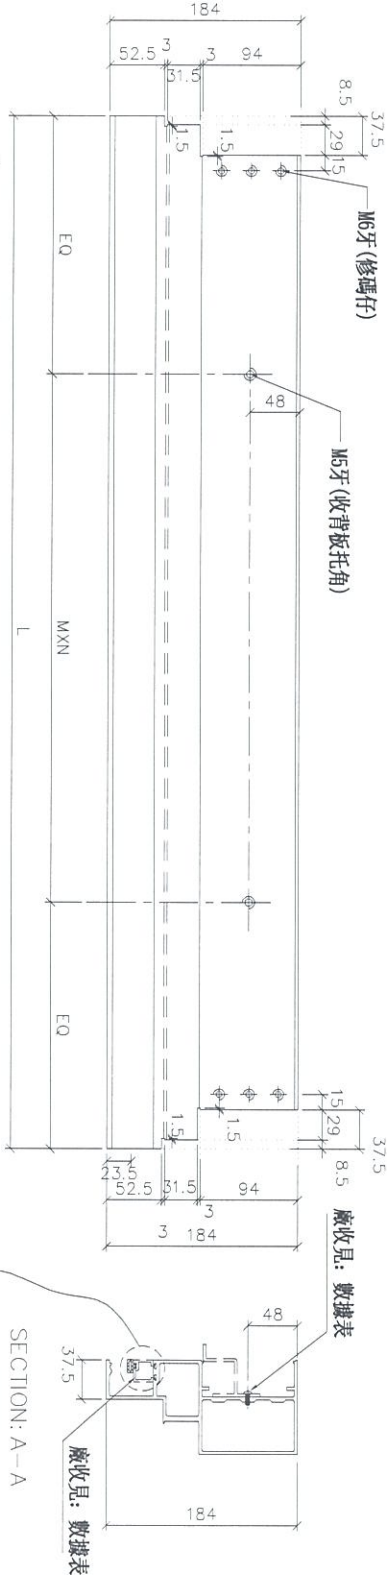

名稱	生梗橫料	制圖	陳俊賢	2019.07.10	修改	A
材料	X85553	復核	謝永林	2019.04.16	日期	2019.08.22
顏色	EC-DG-S332054 (3塗)	批准	Jason		圖號	UN-SD205bR



美特鋁質有限公司  
MIDI Aluminium Fabricator Ltd.

工程號



J-837

地盤

觀塘裕民坊

數據表參見: UN-T225-1

\*注意:  
螺絲鑽平頭孔事宜, 請留意M5及3/16"螺絲鑽(90° X Ø10), 供修螺絲后膠膠用

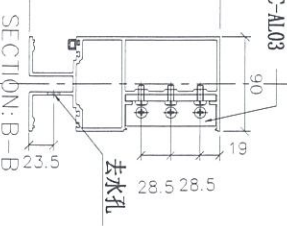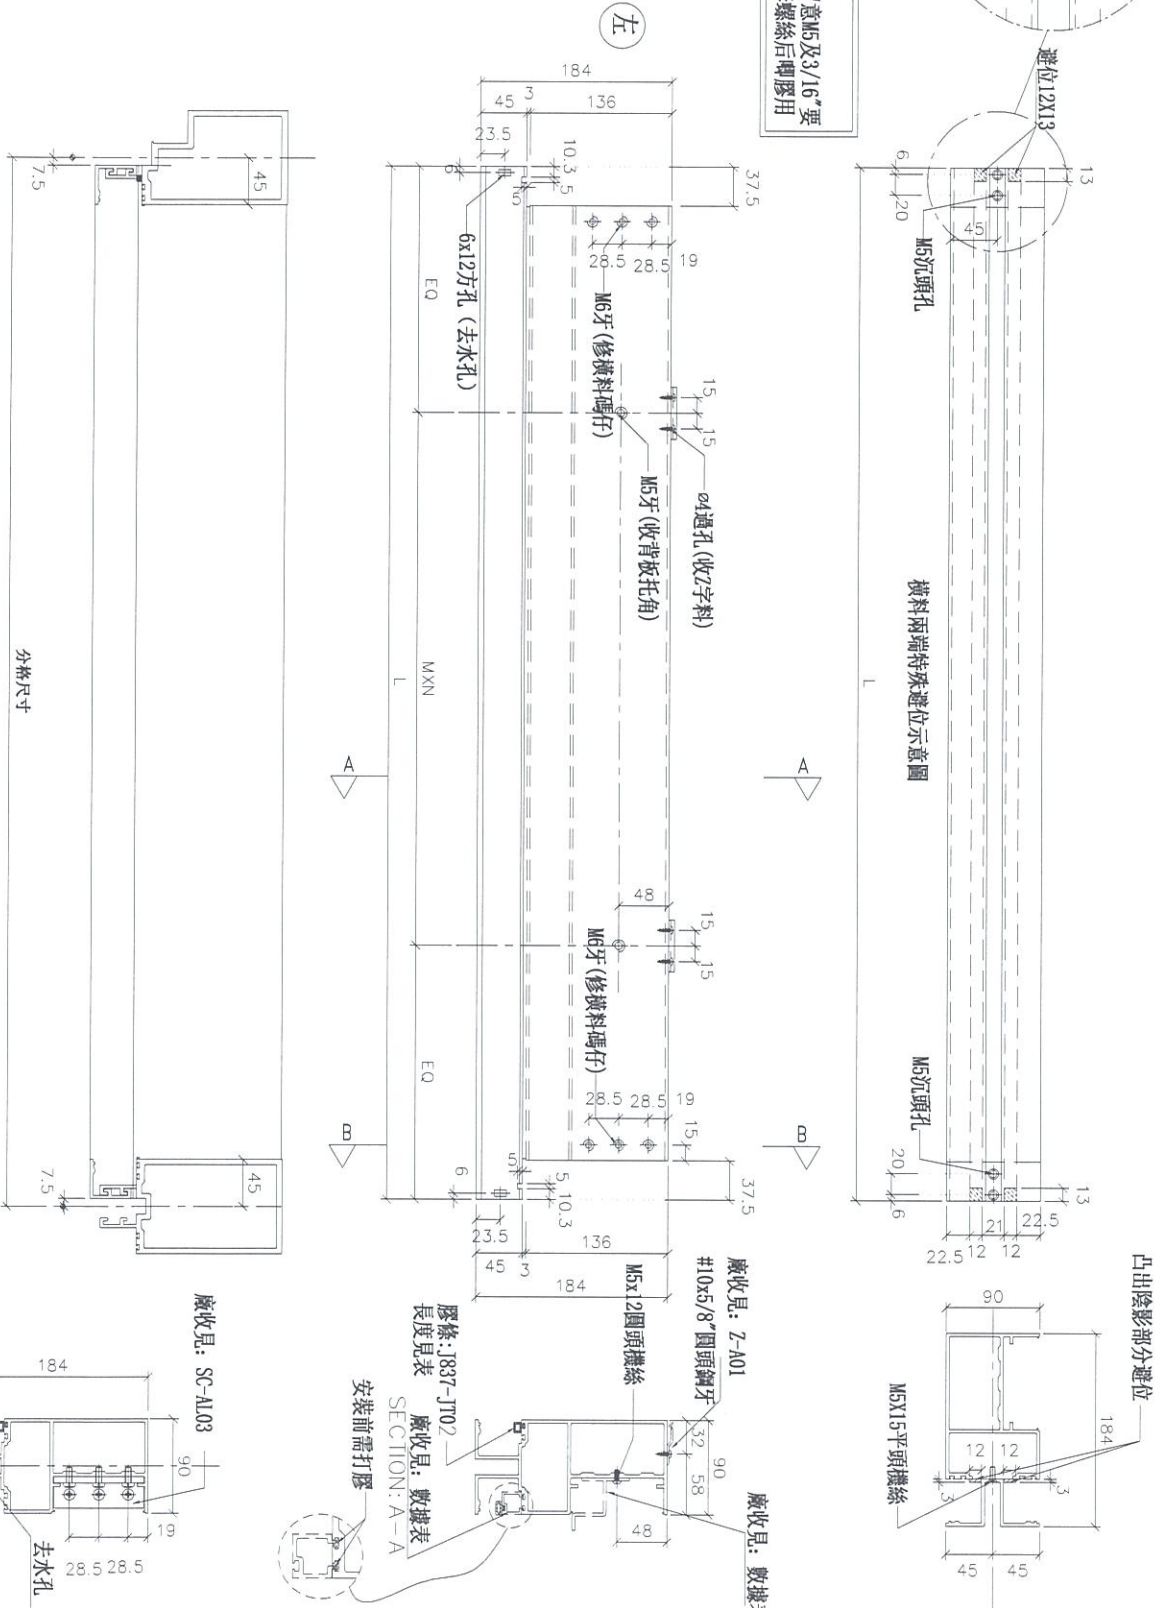

名稱	雙梗橫料 (外凸)	制圖	邱紅	2019.07.10	修改	A
材料	X85552	復核	謝永林	-	日期	2019.08.22
顏色	EC-DG-S332054 (3塗)	批准	Jason		圖號	UN-T225

# 拆圖參見： UN-T225

物料編號	L	數量	M	X	N	EQ	分格尺寸	使用位置	廠收背框托角編號	廠收單玻邊線編號	樓層	膠條長度	備註
UN-T225	942.5	1	250	X	3	96.25	957.5	T2CW-H-1	UN-HT225	UN-HM225a	55F	873.5	
UN-T226	1437.5	1	300	X	4	118.75	1452.5	T2CW-H-1	UN-HT226	UN-HM226a	55F	1368.5	修改長度
UN-T227	1610	1	280	X	5	105	1625	T2CW-H-1	UN-HT227	UN-HM227a	55F	1541	
UN-T228	1502.5	1	300	X	4	151.25	1517.5	T2CW-H-1	UN-HT228	UN-HM228a	55F	1433.5	
UN-T214	1742.5	2	300	X	5	121.25	1757.5	T2CW-N-2	UN-HT214	UN-HM214a	53F,55F	1673.5	
UN-T224	595	2	300	X	1	147.5	610	T2CW-N-1	UN-HT224	UN-HM224a	53F,55F	526	


**美特鋁質 有限公司**  
 MIDI Aluminium Fabricator Ltd.


工程號 J-837    地盤 觀塘裕民坊

名稱	雙梗橫料 (外凸)	制圖	邱紅	2019.07.10	修改	A
材料	X85552	復核	謝永林	-	日期	2019.08.22
顏色	EC-DG-S332054 (3塗)	批准	Jason		圖號	UN-T225-1



美特鋁質有限公司  
MIDI Aluminium Fabricator Ltd.

工程號 J-837 地盤 觀塘裕民坊

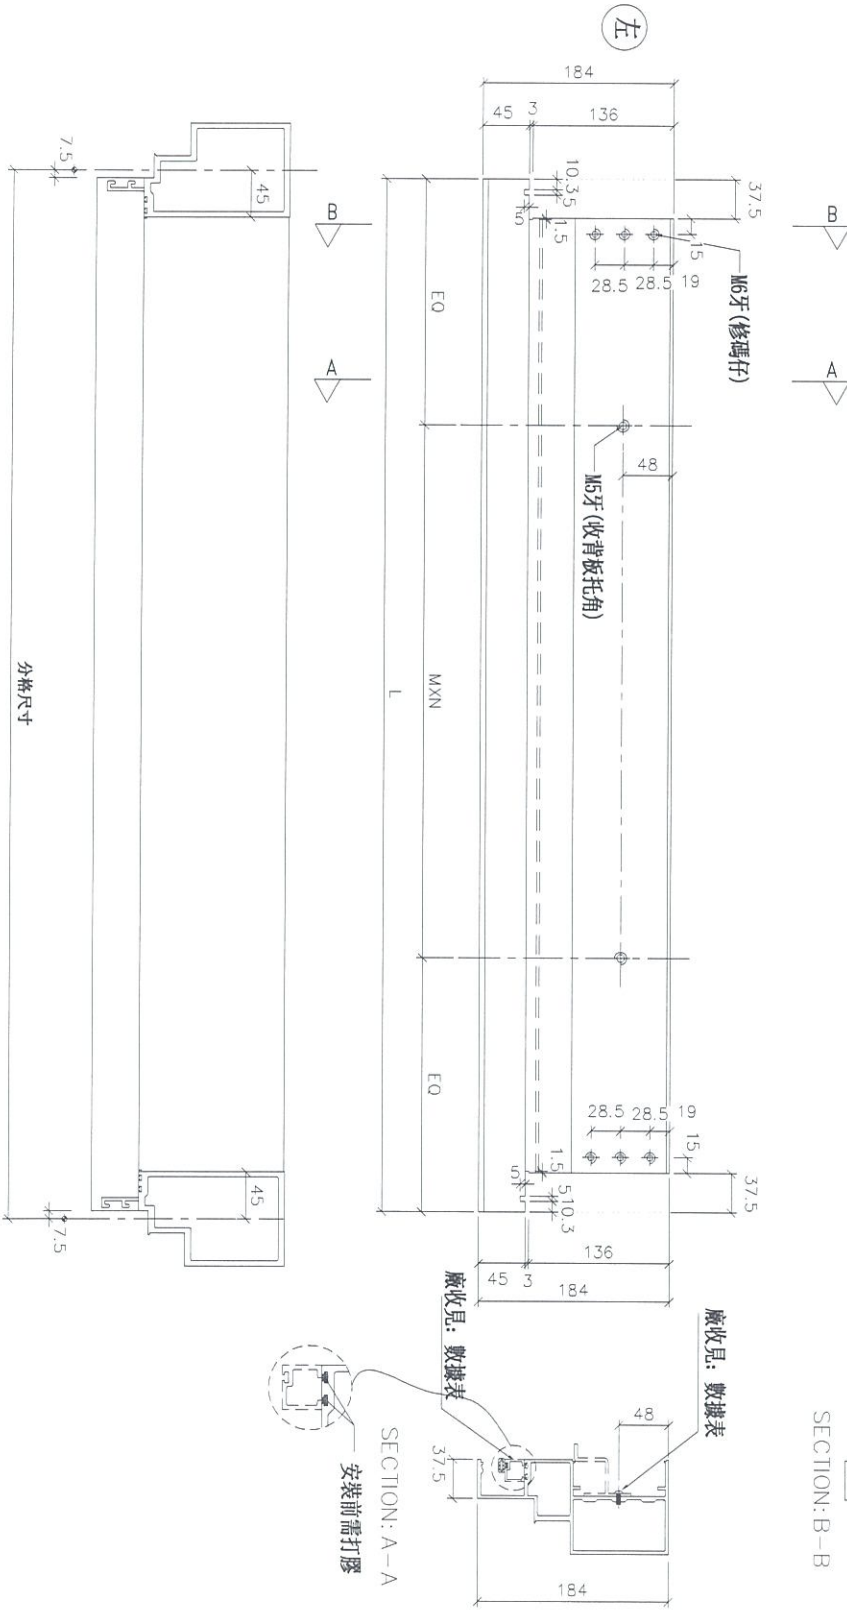

物料編號	L	數量	M	X	N	EQ	分格尺寸	使用位置	廠收背板托角編號	廠收單皮掛線編號	樓層	備註
UN-T225b	942.5	1	250	X	3	96.25	957.5	T2CW-H-1	UN-HT225a	UN-HM225	55F	
UN-T226b	1437.5	1	300	X	4	118.75	1452.5	T2CW-H-1	UN-HT226a	UN-HM226	55F	修改長度
UN-T227b	1610	1	280	X	5	105	1625	T2CW-H-1	UN-HT227a	UN-HM227	55F	
UN-T228b	1502.5	1	300	X	4	151.25	1517.5	T2CW-H-1	UN-HT228a	UN-HM228	55F	
UN-T214b	1742.5	1	300	X	5	121.25	1757.5	T2CW-N-2	UN-HT214a	UN-HM214	55F	
UN-T224b	595	1	300	X	1	147.5	610	T2CW-N-1	UN-HT224a	UN-HM224	55F	

名稱	生梗橫料	制圖	邱紅	2019.07.10	修改	A	
材料	X85553	復核	謝永林	2019.04.16	日期	2019.08.22	
顏色	EC-DG-S332054 (3塗)	批准	Jason		圖號	UN-T225b	






美特鋁質 有限公司  
MIDI Aluminium Fabricator Ltd.

工程號 J-837 地盤 觀塘裕民坊

\*注意:  
螺絲鑽平頭孔事宜, 請留意M5及3/16"要  
沉頭(90° X Ø10), 俾修螺絲后卸膠用

依據EI/0282C版修改此圖

物料編號	數量	使用位置	樓層
AG-T77aS	1	T2CW-H-1	55F

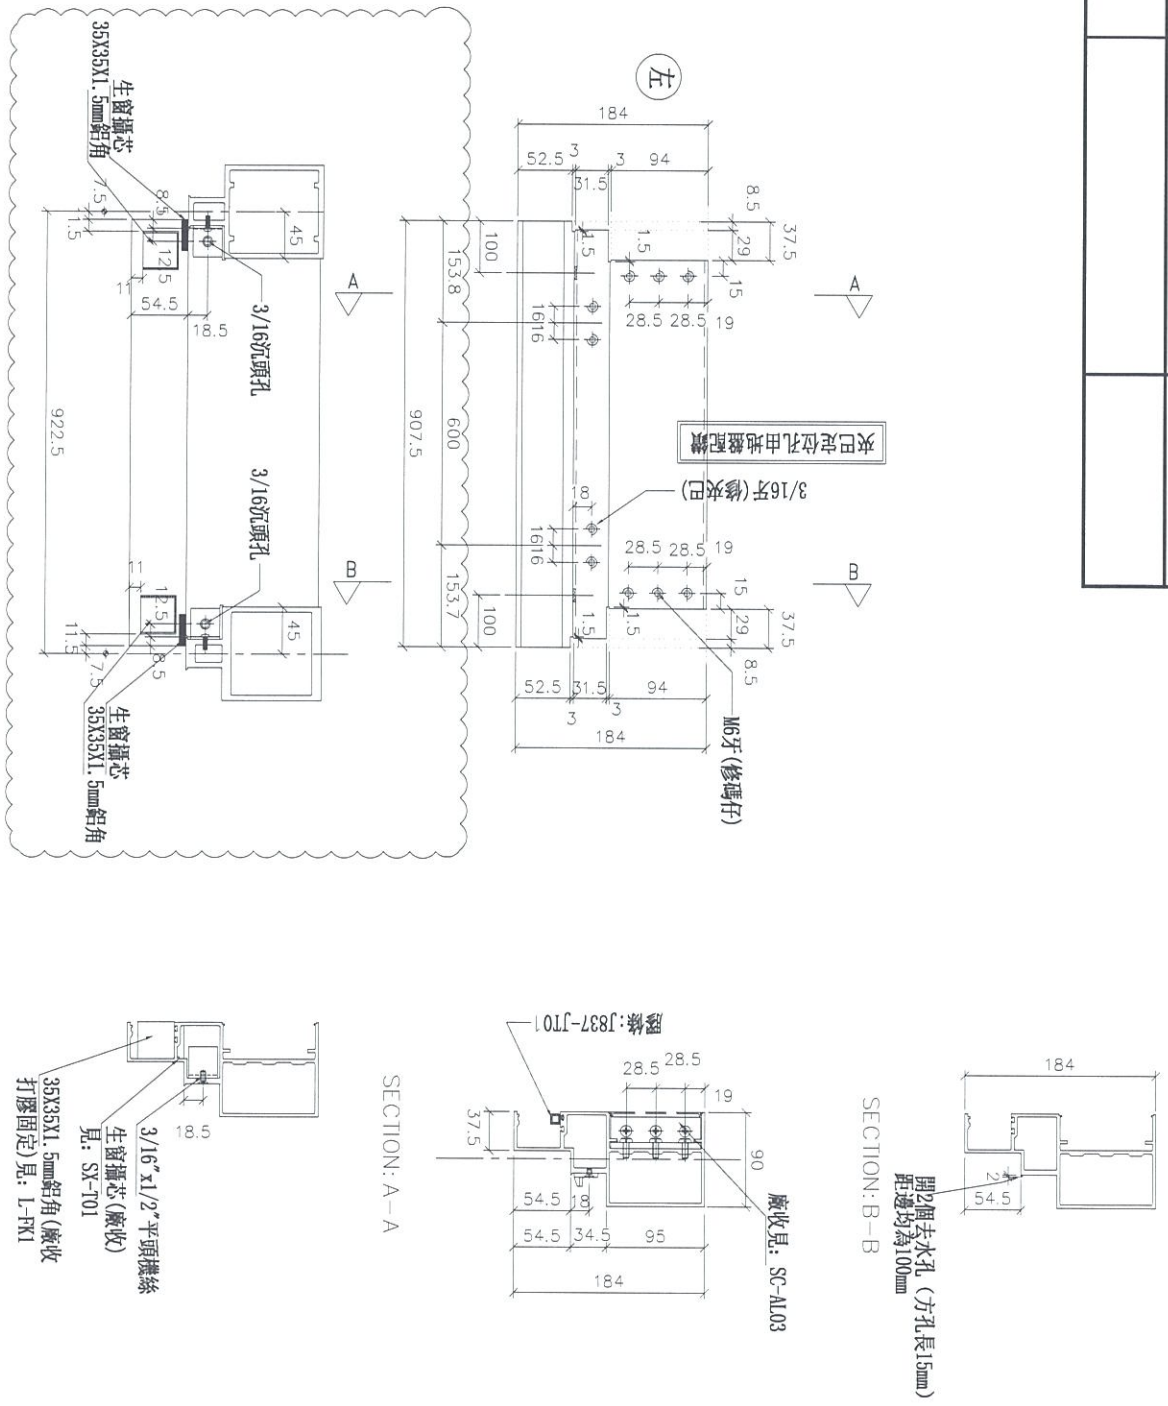

名稱	生梗橫料	制圖	邱紅	2019.07.10	修改	A
材料	X85553	復核	謝永林	-	日期	2019.08.22
顏色	EC-DG-S332054 (3塗)	批准	Jason		圖號	AG-T77aS





美特鋁質有限公司  
MIDI Aluminium Fabricator Ltd.

工程號

J-837

地盤

觀塘裕民坊

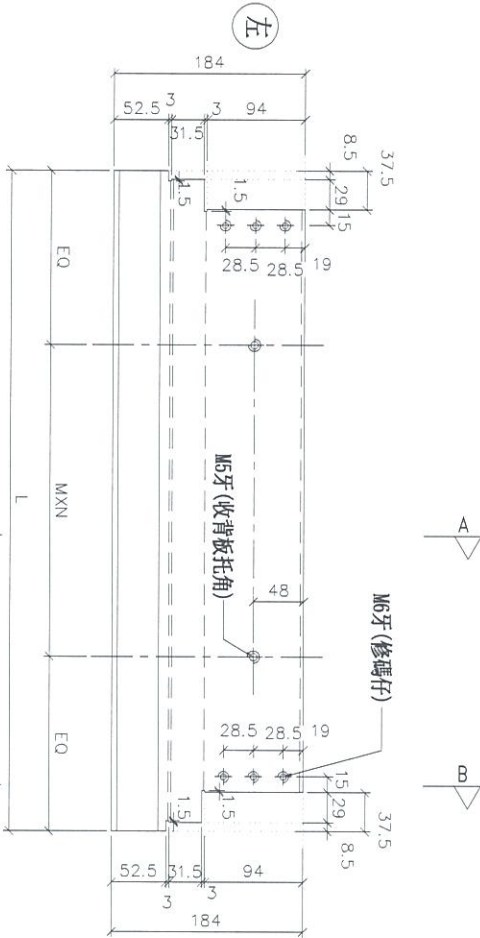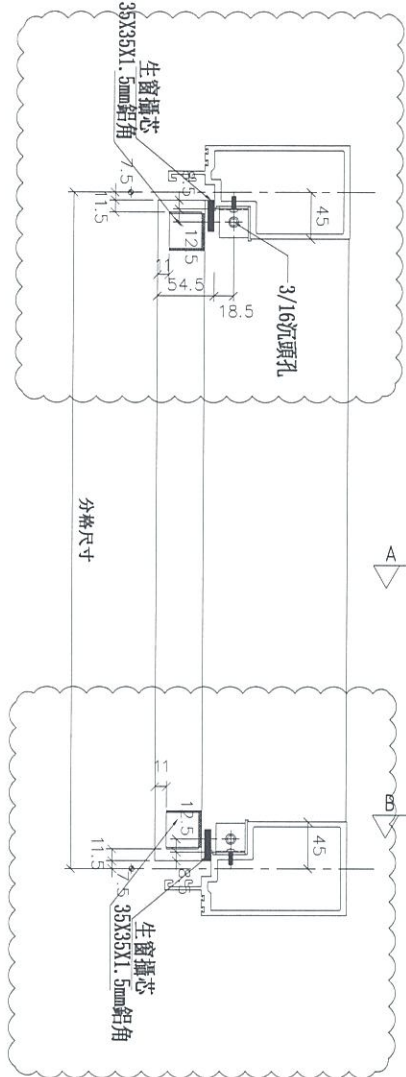

A


B



SECTION: A-A

廠收見: 數據表

SECTION: B-B

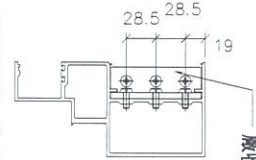


廠收見: SC-AL03

物料編號	L	數量	M	X	N	EQ	分格尺寸	使用位置	廠收單板托角編號	廠收單玻璃線編號	樓層
UN-L01c	635	1	300	X	1	167.5	650	T2CW-F-2	UN-HT1a	UN-HM1	55F
	635	1	300	X	1	167.5	650	T2CW-D-1	UN-HT1a	UN-HM1	55F
	635	1	300	X	1	167.5	650	T2CW-B-2	UN-HT1a	UN-HM1	55F
合計:	635	1	300	X	1	167.5	650	T2CW-N-2	UN-HT1a	UN-HM1	55F

名稱	生梗橫料	制圖	邱紅	2019.07.10	修改	A	
材料	X85553	復核	謝永林	-	日期	2019.08.22	
顏色	EC-DG-S332054 (3塗)	批准	Jason		圖號	UN-L01c	





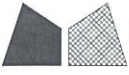

美特鋁質有限公司  
MIDI Aluminium Fabricator Ltd.



工程號

J-837

地盤

觀塘裕民坊

物料編號	L	數量	M	X	N	EQ	分格尺寸	使用位置	廠收單板托角編號	廠收單收面線編號	樓層
UN-L25cS	410	1	200	X	1	105	425	T2CW-K-1	UN-HT25a	UN-HM25	55F



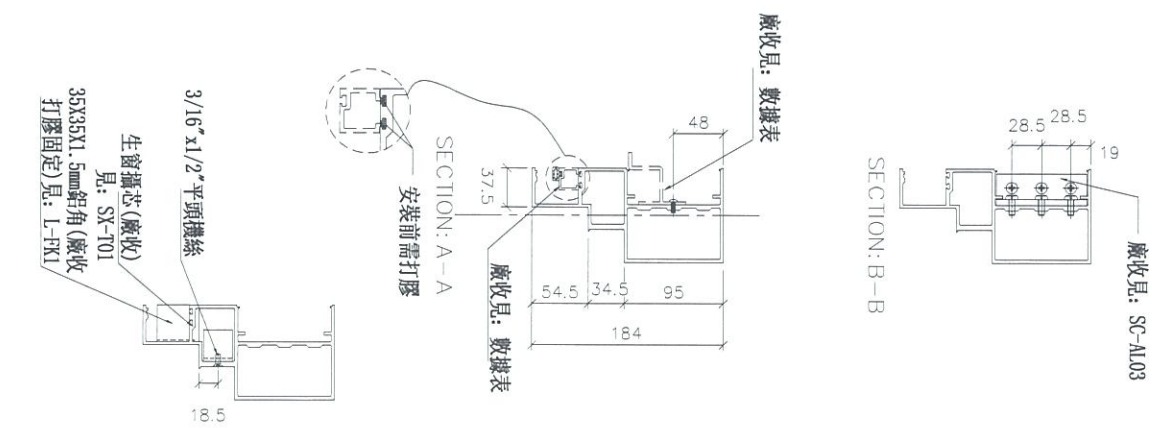
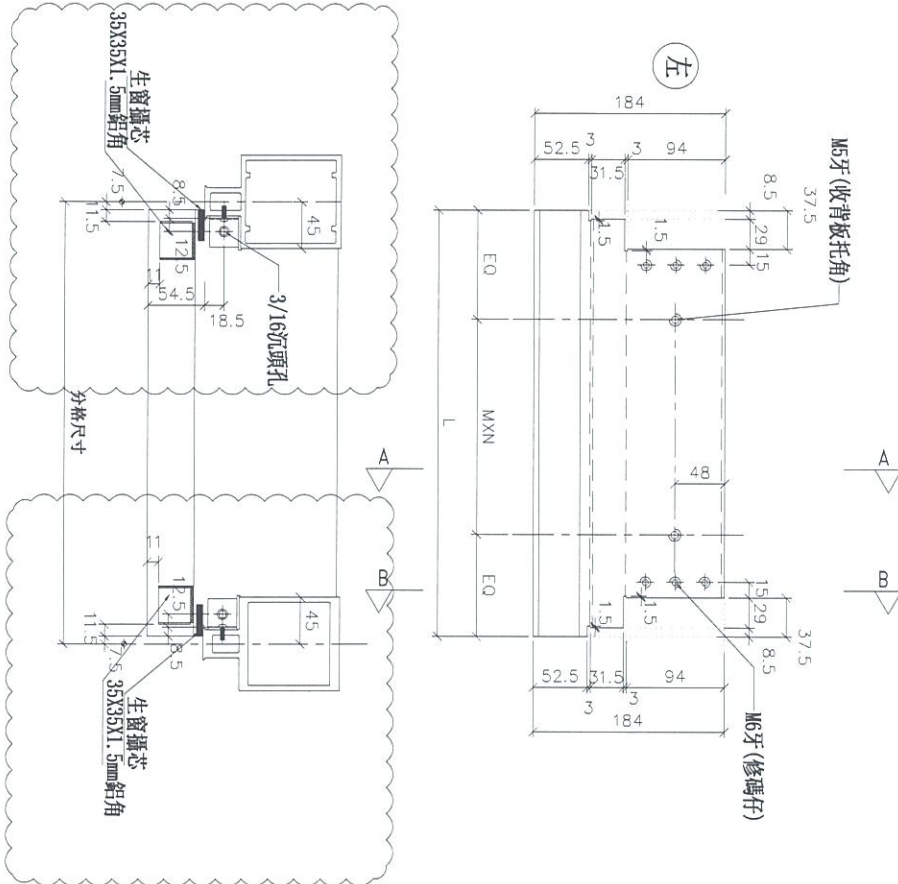


名稱	生梗橫料	制圖	邱紅	2019.07.10	修改	A	
材料	X85553	復核	謝永林	-	日期	2019.08.22	
顏色	EC-DG-S332054 (3塗)	批准	Jason		圖號	UN-L25cS	



美特鋁質 有限公司  
MIDI Aluminium Fabricator Ltd.

工程號 J-837 地盤 觀塘裕民坊

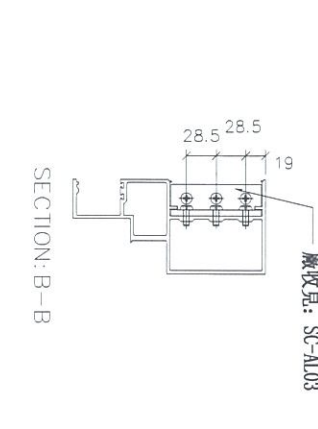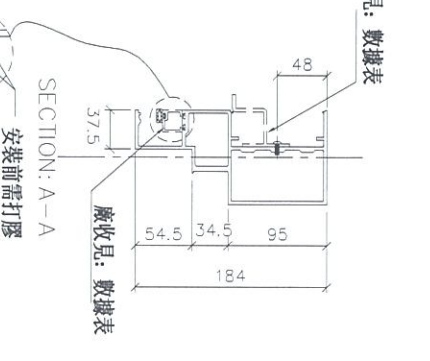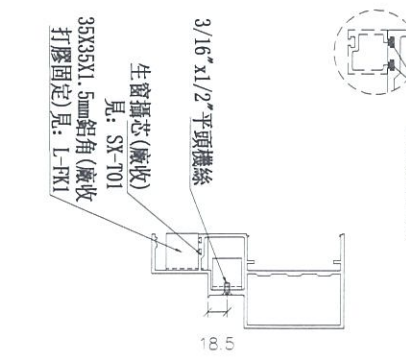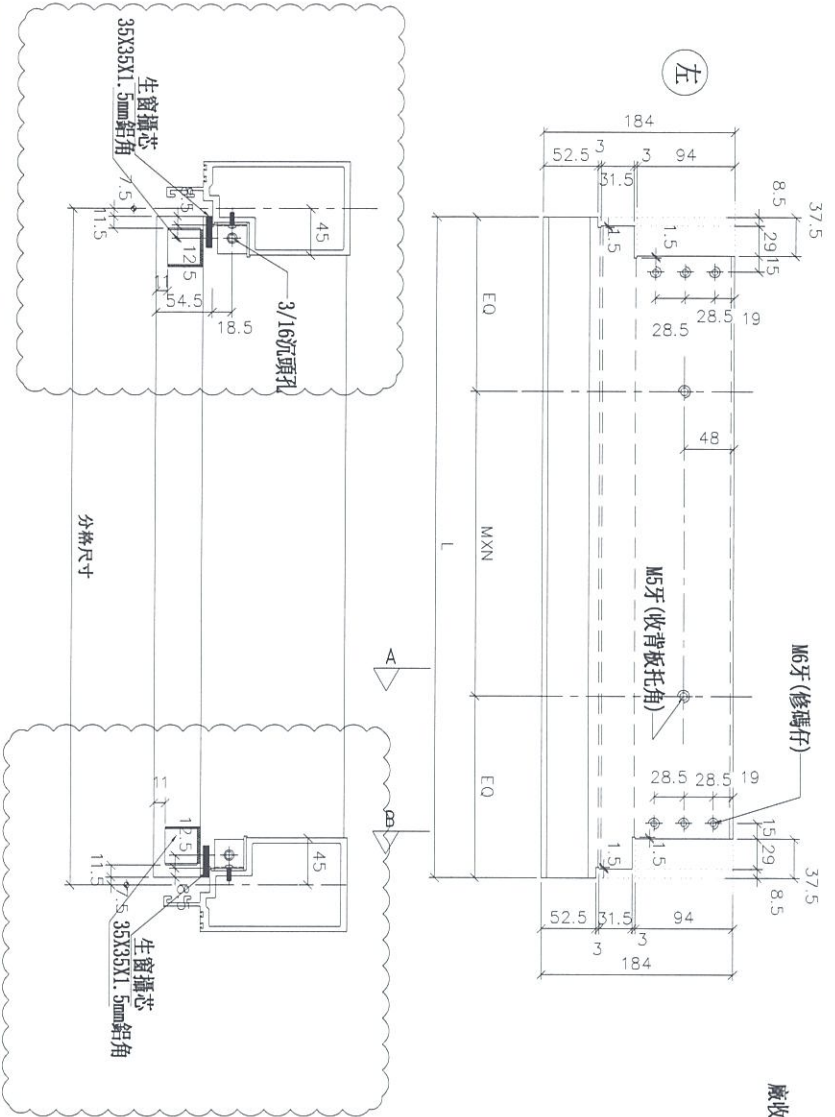

物料編號	L	數量	M	X	N	EQ	分格尺寸	使用位置	廠收背板托角編號	廠收單玻璃線編號	樓層
UN-R01c	635	1	300	X	1	167.5	650	T2CW-H-1	UN-HT1a	UN-HM1	55F
	635	1	300	X	1	167.5	650	T2CW-G-2	UN-HT1a	UN-HM1	53F
	635	1	300	X	1	167.5	650	T2CW-E-1	UN-HT1a	UN-HM1	55F
	635	1	300	X	1	167.5	650	T2CW-C-1	UN-HT1a	UN-HM1	55F
	635	1	300	X	1	167.5	650	T2CW-A-1	UN-HT1a	UN-HM1	55F
	635	1	300	X	1	167.5	650	T2CW-M-1	UN-HT1a	UN-HM1	55F
合計:	6										

名稱	生梗橫料	制圖	邱紅	2019.07.10	修改	A	
材料	X85553	復核	謝永林	-	日期	2019.08.22	
顏色	EC-DG-S332054 (3塗)	批准	Jason		圖號	UN-R01c	




美特鋁質有限公司  
MIDI Aluminium Fabricator Ltd.

工程號

J-837

地盤

觀塘裕民坊

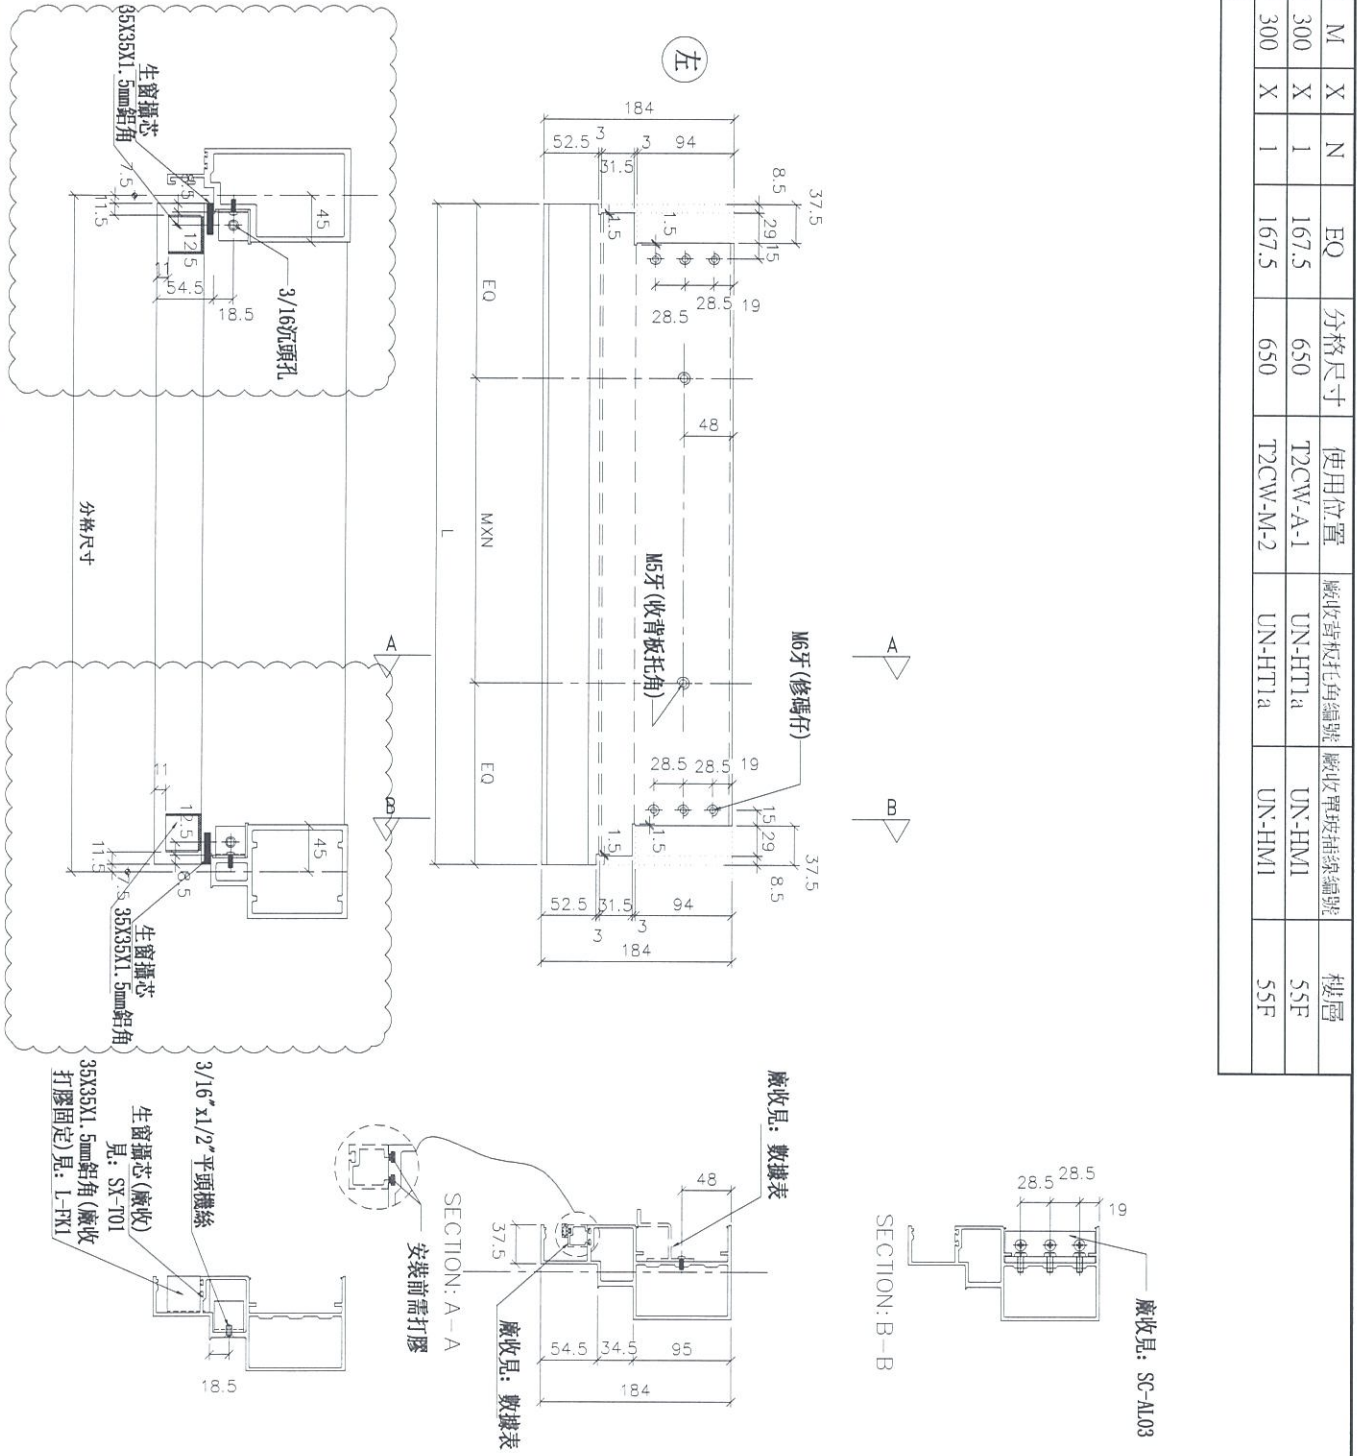


物料編號	L	數量	M	X	N	EQ	分格尺寸	使用位置	廠收窗框毛角編號	廠收單玻璃編號	樓層
UN-R01cS	635	1	300	X	X	1	167.5	650	T2CW-A-1	UN-HT1a	55F
	635	1	300	X	X	1	167.5	650	T2CW-M-2	UN-HT1a	55F
合計:		2									

名稱	生梗橫料	制圖	邱紅	2019.07.10	修改	A	
材料	X85553	復核	謝永林	-	日期	2019.08.22	
顏色	EC-DG-S332054 (3塗)	批准	Jason		圖號	UN-R01cS	



美特鋁質有限公司  
MIDI Aluminium Fabricator Ltd.

工程號 J-837 地盤 觀塘裕民坊

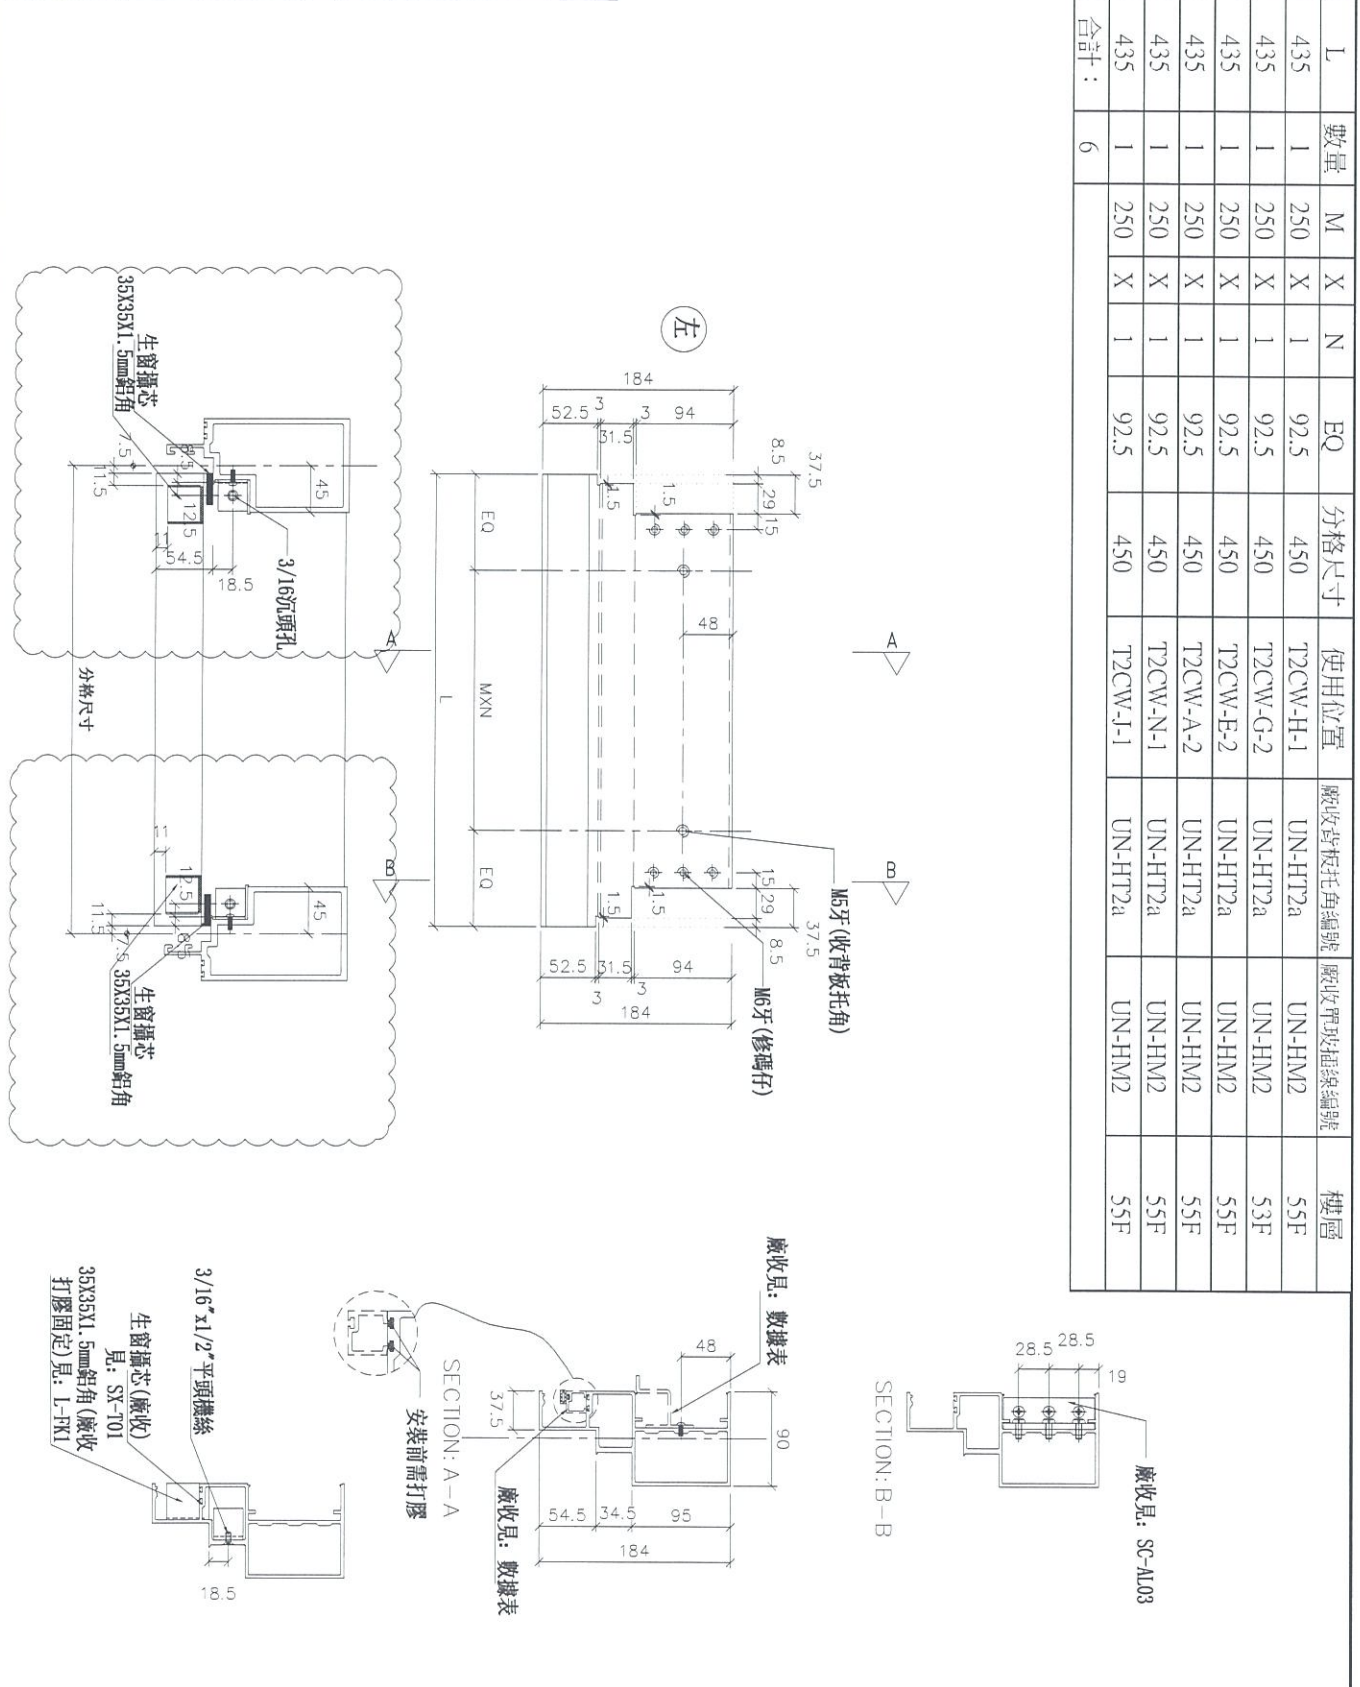

名稱	生梗橫料	制圖	邱紅	2019.07.10	修改	A	
材料	X85553	復核	謝永林	-	日期	2019.08.22	
顏色	EC-DG-S332054 (3塗)	批准	Jason		圖號	UN-R02c	

物料編號	L	數量	M	X	N	EQ	分格尺寸	使用位置	廠收背板托角編號	廠收單邊插線編號	樓層
UN-R02c	435	1	250	X	1	92.5	450	T2CW-H-1	UN-HT2a	UN-HM2	55F
	435	1	250	X	1	92.5	450	T2CW-G-2	UN-HT2a	UN-HM2	53F
	435	1	250	X	1	92.5	450	T2CW-E-2	UN-HT2a	UN-HM2	55F
	435	1	250	X	1	92.5	450	T2CW-A-2	UN-HT2a	UN-HM2	55F
	435	1	250	X	1	92.5	450	T2CW-N-1	UN-HT2a	UN-HM2	55F
合計:	6		250	X	1	92.5	450	T2CW-I-1	UN-HT2a	UN-HM2	55F






美特鋁質有限公司  
MIDI Aluminium Fabricator Ltd.

工程號 J-837 地盤 觀塘裕民坊

物料編號	L	數量	M	X	N	EQ	分格尺寸	使用位置	廠收背板打角編號	廠收單玻璃總編號	樓層
UN-R25c	410	1	200	X	1	105	425	T2CW-J-1	UN-HT25a	UN-HM25	55F

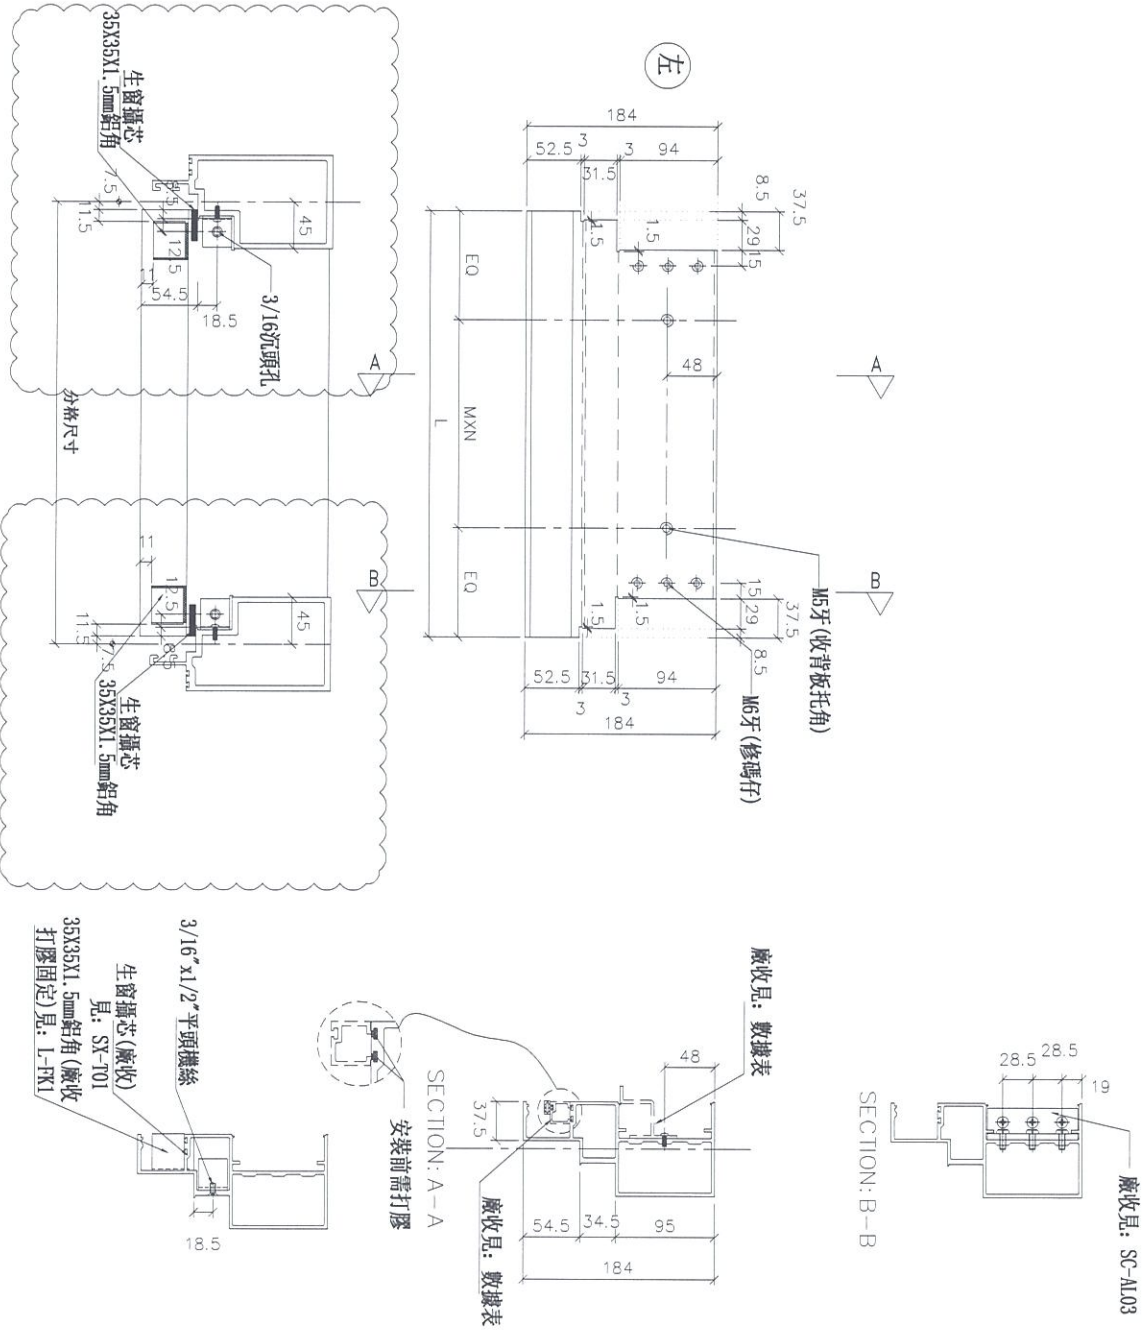

名稱	生梗橫料	制圖	邱紅	2019.07.10	修改	A	
材料	X85553	復核	謝永林	-	日期	2019.08.22	
顏色	EC-DG-S332054 (3塗)	批准	Jason		圖號	UN-R25c	



美特鋁質有限公司  
MIDI Aluminium Fabricator Ltd.

工程號


J-837

地盤

觀塘裕民坊

物料編號	數量	使用位置	廠收背板托角編號	廠收單玻掛線編號	樓層
UN-T77cS	1	T2CW-H-1	UN-HT77a	UN-HM77	55F

依據EI/0282G版修改此圖

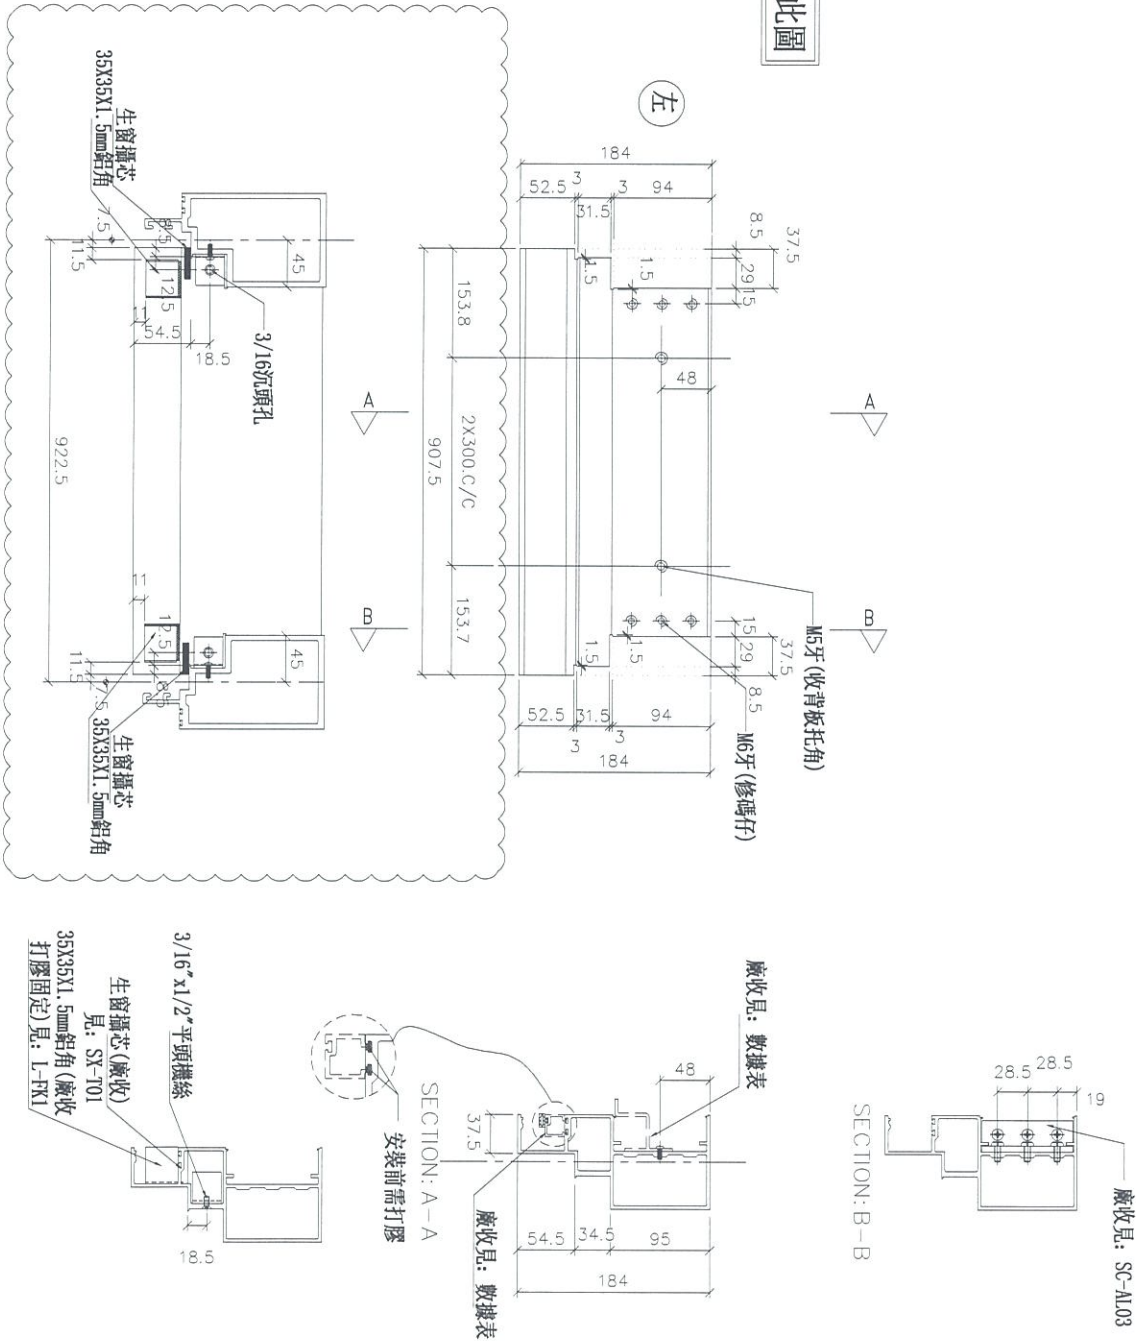





名稱	生梗橫料	制圖	邱紅	2019.07.10	修改	A	
材料	X85553	復核	謝永林	-	日期	2019.08.22	
顏色	EC-DG-S332054 (3塗)	批准	Jason		圖號	AG-T77cS	



美特鋁質有限公司  
MIDI Aluminium Fabricator Ltd.

工程號 J-837 地盤 觀塘裕民坊

\*注意：  
螺絲鑽平頭孔事宜，請留意M5及3/16"要  
沉頭(90° X Ø10)，供修螺絲后轉膠用

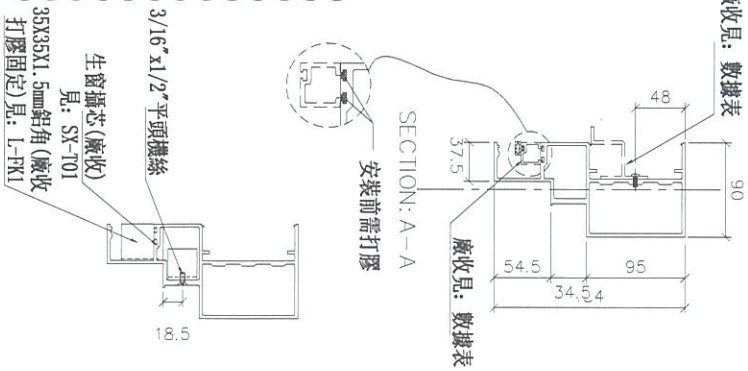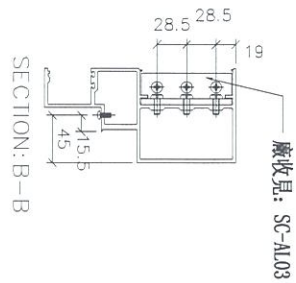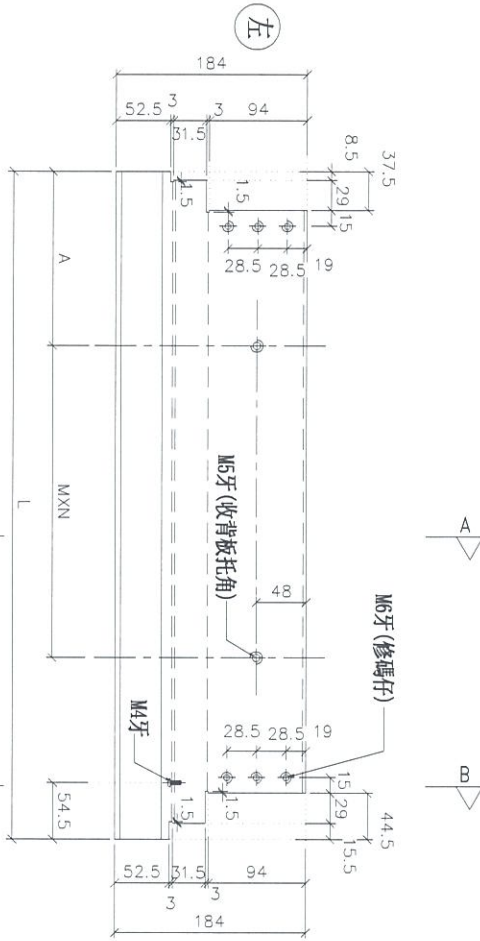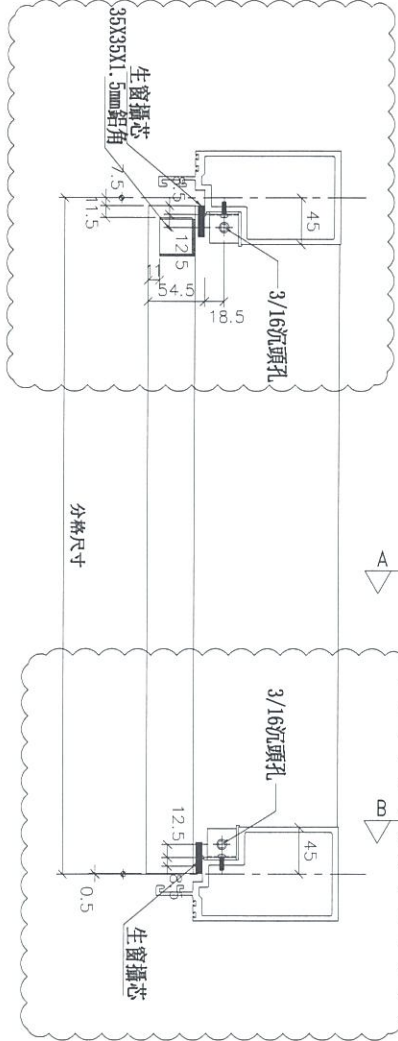

物料編號	L	數量	M	X	N	A	分格尺寸	使用位置	廠收背板托角編號	廠收單玻璃線編號	樓層
UN-EL01c	642	1	300	X	1	167.5	650	T2CW-F-1	UN-HT1a	UN-EH1	55F
	642	1	300	X	1	167.5	650	T2CW-C-2	UN-HT1a	UN-EH1	55F
	642	1	300	X	1	167.5	650	T2CW-B-2	UN-HT1a	UN-EH1	55F
	642	1	300	X	1	167.5	650	T2CW-L-1	UN-HT1a	UN-EH1	55F
合計:	4										

名稱	生梗橫料	制圖	邱紅	2019.07.10	修改	A	
材料	X85553	復核	謝永林	-	日期	2019.08.22	
顏色	EC-DG-S332054 (3塗)	批准	Jason		圖號	UN-EL01c	




美特鋁質有限公司  
MIDI Aluminium Fabricator Ltd.

工程號 J-837 地盤 觀塘裕民坊

物料編號	L	數量	M	X	N	A	分格尺寸	使用位置	廠收荷板托角編號	廠收單型編號	樓層
UN-EL01cS	642	1	300	X	1	167.5	650	T2CW-A-1	UN-HT1a	UN-EH1	55F
	642	1	300	X	1	167.5	650	T2CW-M-2	UN-HT1a	UN-EH1	55F
合計:		2									

\*注意:  
螺絲鑽平頭孔事宜, 請留意M5及3/16"螺  
沉頭 (90° X Ø10), 供修螺絲后膠膠用

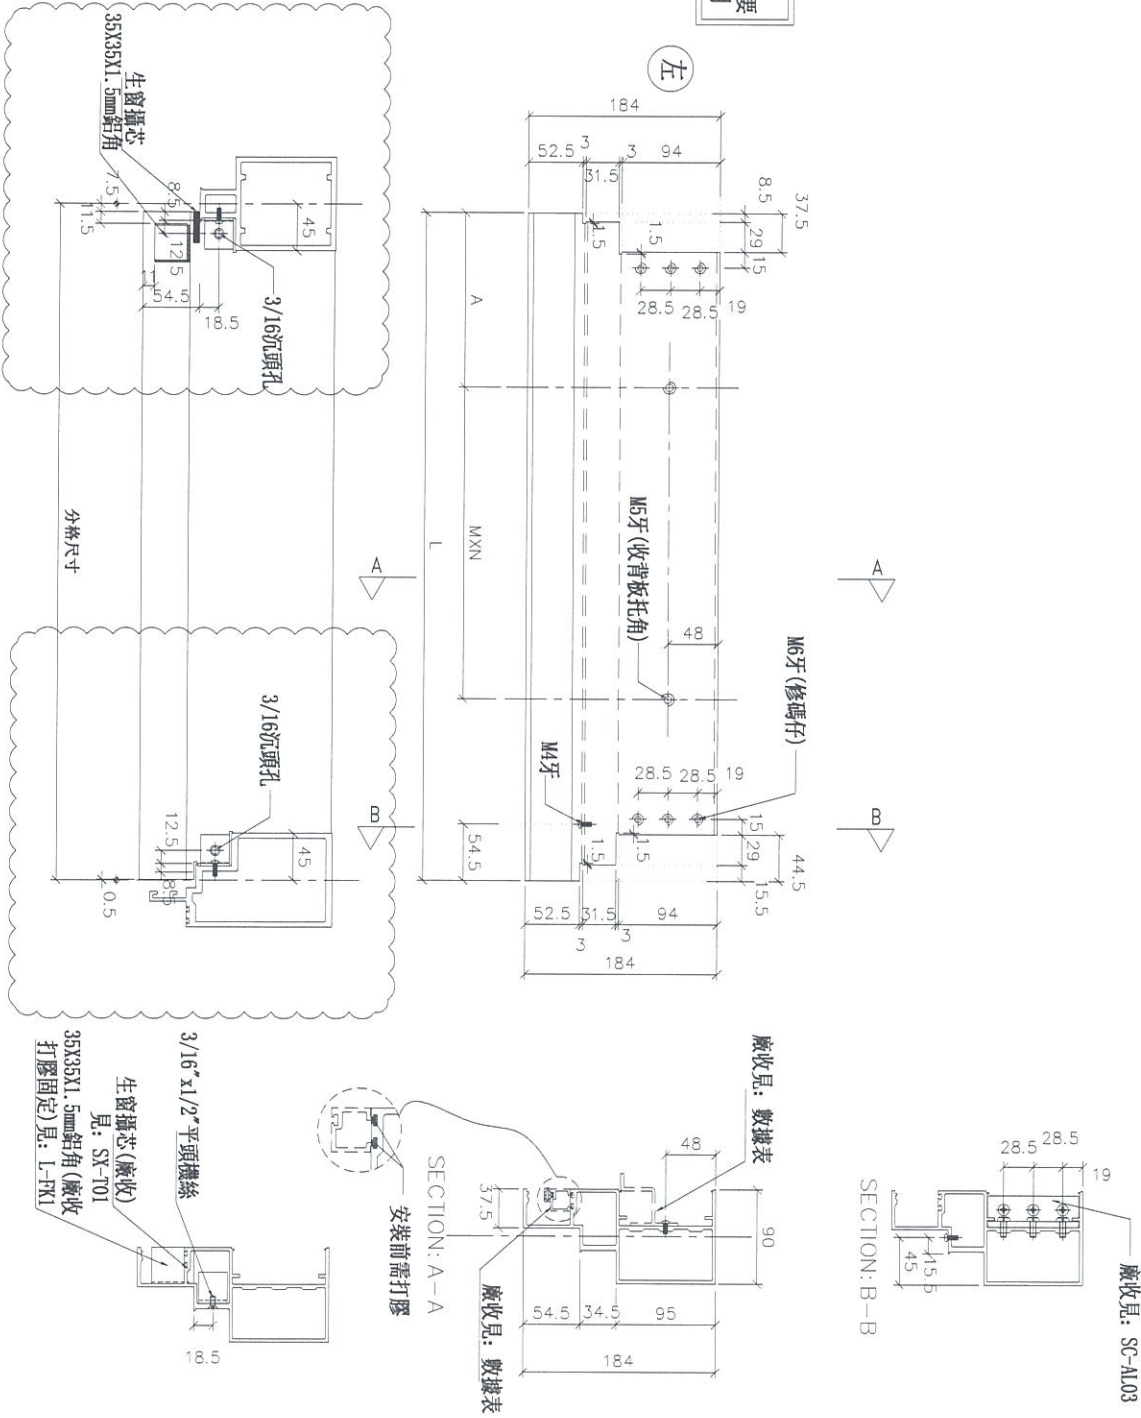

名稱	生梗橫料	制圖	邱紅	2019.07.10	修改	A
材料	X85553	復核	謝永林	-	日期	2019.08.22
顏色	EC-DG-S332054 (3塗)	批準	Jason		圖號	UN-EL01cS







美特鋁質有限公司  
MIDI Aluminium Fabricator Ltd.

工程號 J-837 地盤 觀塘裕民坊

\*注意:  
螺絲鑽平頭孔事宜, 請留意M5及3/16"要  
沉頭 (90° X Ø10), 供修螺絲后膠膠用

物料編號	L	數量	M	X	N	EQ	分格尺寸	使用位置	廠收背板托角編號	廠收單玻璃線編號	樓層
UN-EL02c	442	1	250	X	1	92.5	450	T2CW-A-2	UN-HT2a	UN-EH2	55F
	442	1	250	X	1	92.5	450	T2CW-M-3	UN-HT2a	UN-EH2	55F
	442	1	250	X	1	92.5	450	T2CW-H-2	UN-HT2a	UN-EH2	55F
合計:		3									

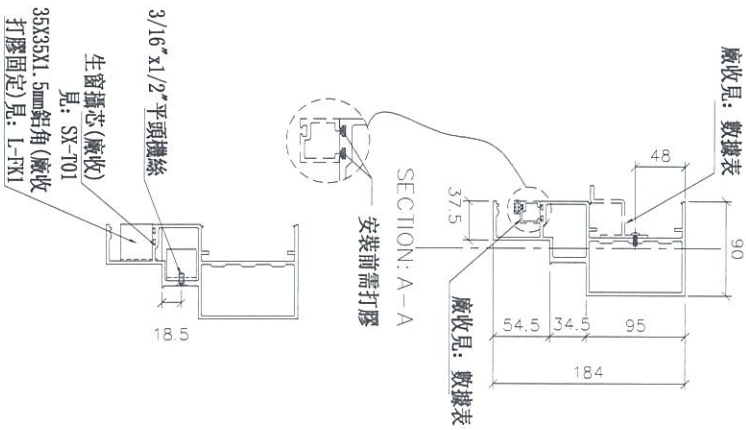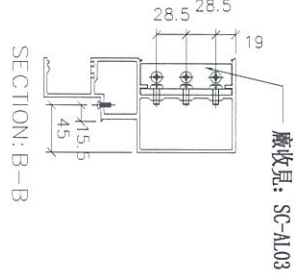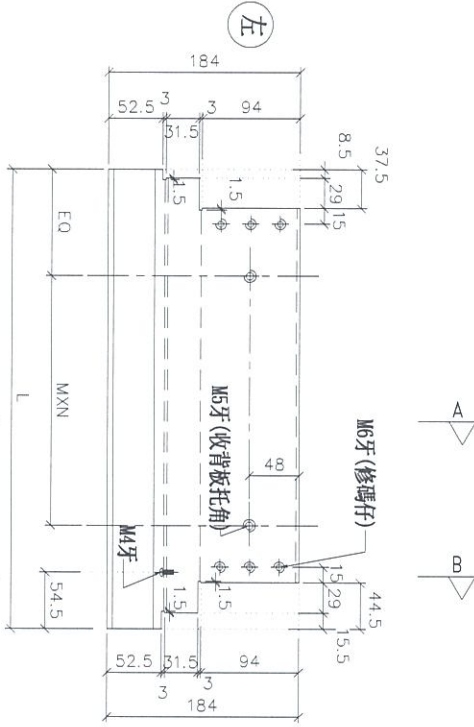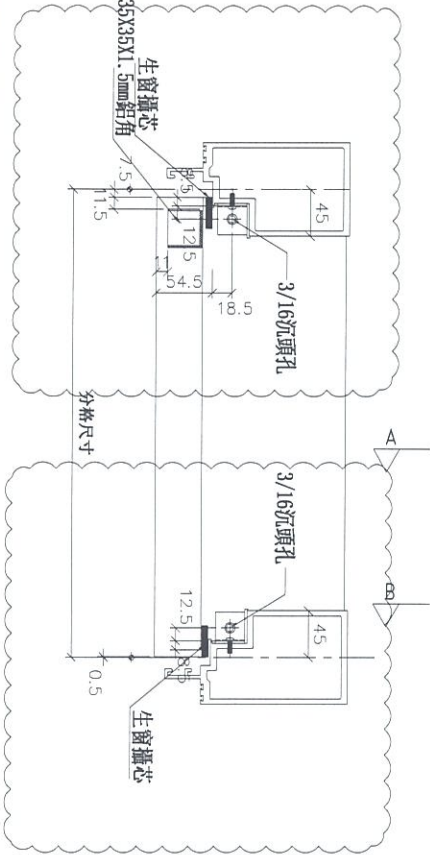

名稱	生梗橫料	制圖	邱紅	2019.07.10	修改	A
材料	X85553	復核	謝永林	-	日期	2019.08.22
顏色	EC-DG-S332054 (3塗)	批准	Jason		圖號	UN-EL02c




美特鋁質有限公司  
MIDI Aluminium Fabricator Ltd.




工程號 J-837 地盤 觀塘裕民坊

\*注意:  
螺絲鑽平頭孔事宜, 請留意M5及3/16"螺  
沉頭 (90° X Ø10), 供修螺絲后膠膠用

物料編號	L	數量	M	X	X	N	A	分格尺寸	使用位置	廠收背板托角編號	廠收半坡掛線編號	樓層
UN-EL02CRS	442	1	250	X	1		92.5	450	T2CW-L-2	UN-HT2a	UN-EH2R	55F

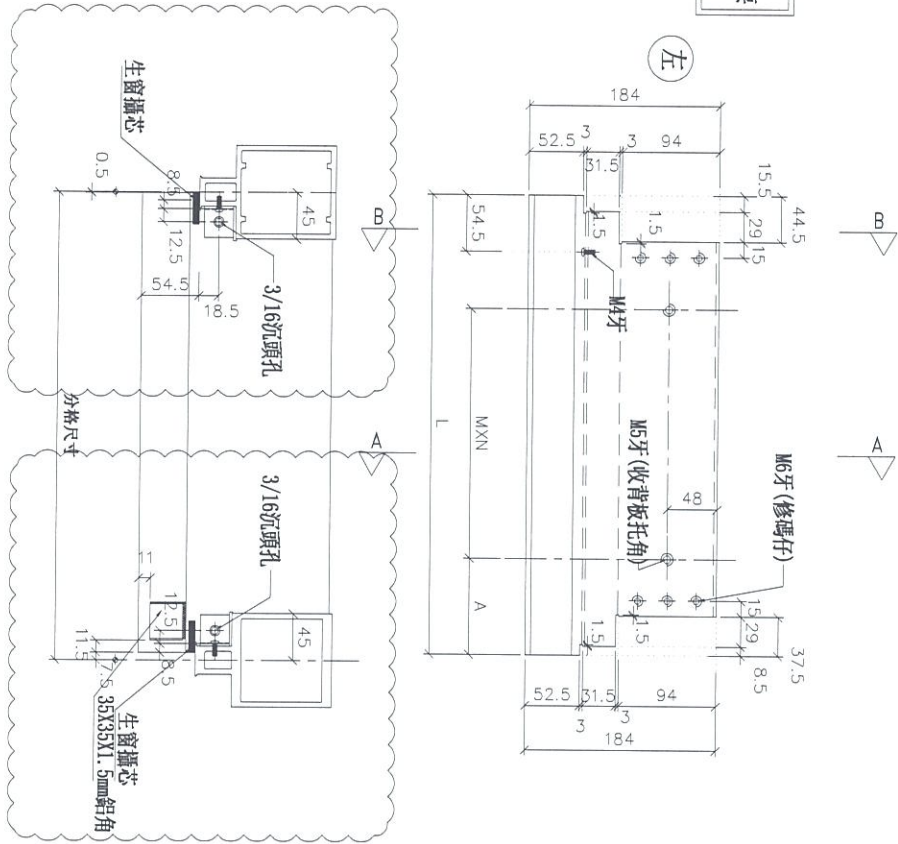

SECTION: A-A  
SECTION: B-B

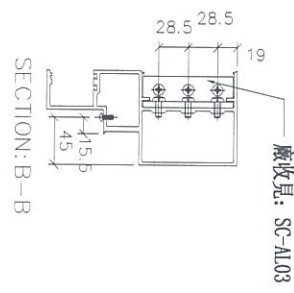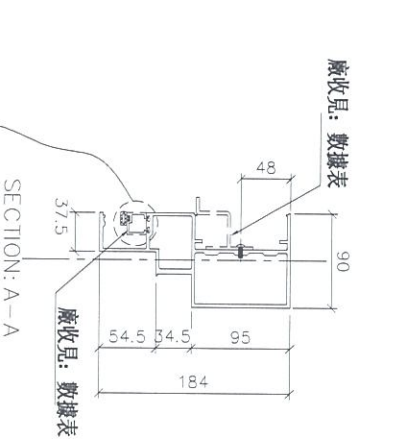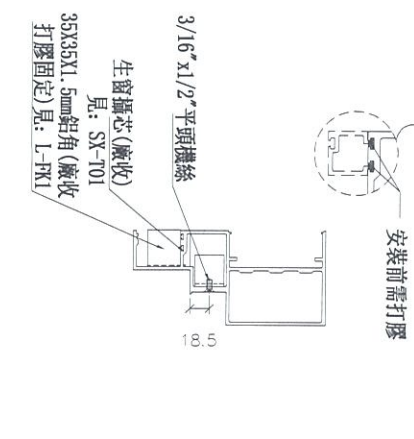

名稱	生梗橫料	制圖	邱紅	2019.07.10	修改	A
材料	X85553	復核	謝永林	-	日期	2019.08.22
顏色	EC-DG-S332054 (3塗)	批準	Jason		圖號	UN-EL02CRS



美特鋁質有限公司  
MIDI Aluminium Fabricator Ltd.

工程號


J-837

地盤

觀塘裕民坊

\*注意：  
螺絲鑽平頭孔事宜，請留意M5及3/16"要  
沉頭 (90° X Ø10)，供修螺絲后膠膠用

物料編號	L	數量	M	X	N	A	分格尺寸	使用位置	廠收管板托角編號	廠收單度掛線編號	樓層
UN-ER01c	642	1	300	X	1	167.5	650	T2CW-G-2	UN-HT1a	UN-EH1R	53F
	642	1	300	X	1	167.5	650	T2CW-E-2	UN-HT1a	UN-EH1R	55F
	642	1	300	X	1	167.5	650	T2CW-C-2	UN-HT1a	UN-EH1R	55F
	642	1	300	X	1	167.5	650	T2CW-A-1	UN-HT1a	UN-EH1R	55F
	642	1	300	X	1	167.5	650	T2CW-N-2	UN-HT1a	UN-EH1R	55F
	642	1	300	X	1	167.5	650	T2CW-M-2	UN-HT1a	UN-EH1R	55F
	642	1	300	X	1	167.5	650	T2CW-K-2	UN-HT1a	UN-EH1R	55F
	642	1	300	X	1	167.5	650	T2CW-J-1	UN-HT1a	UN-EH1R	55F
合計：	8										

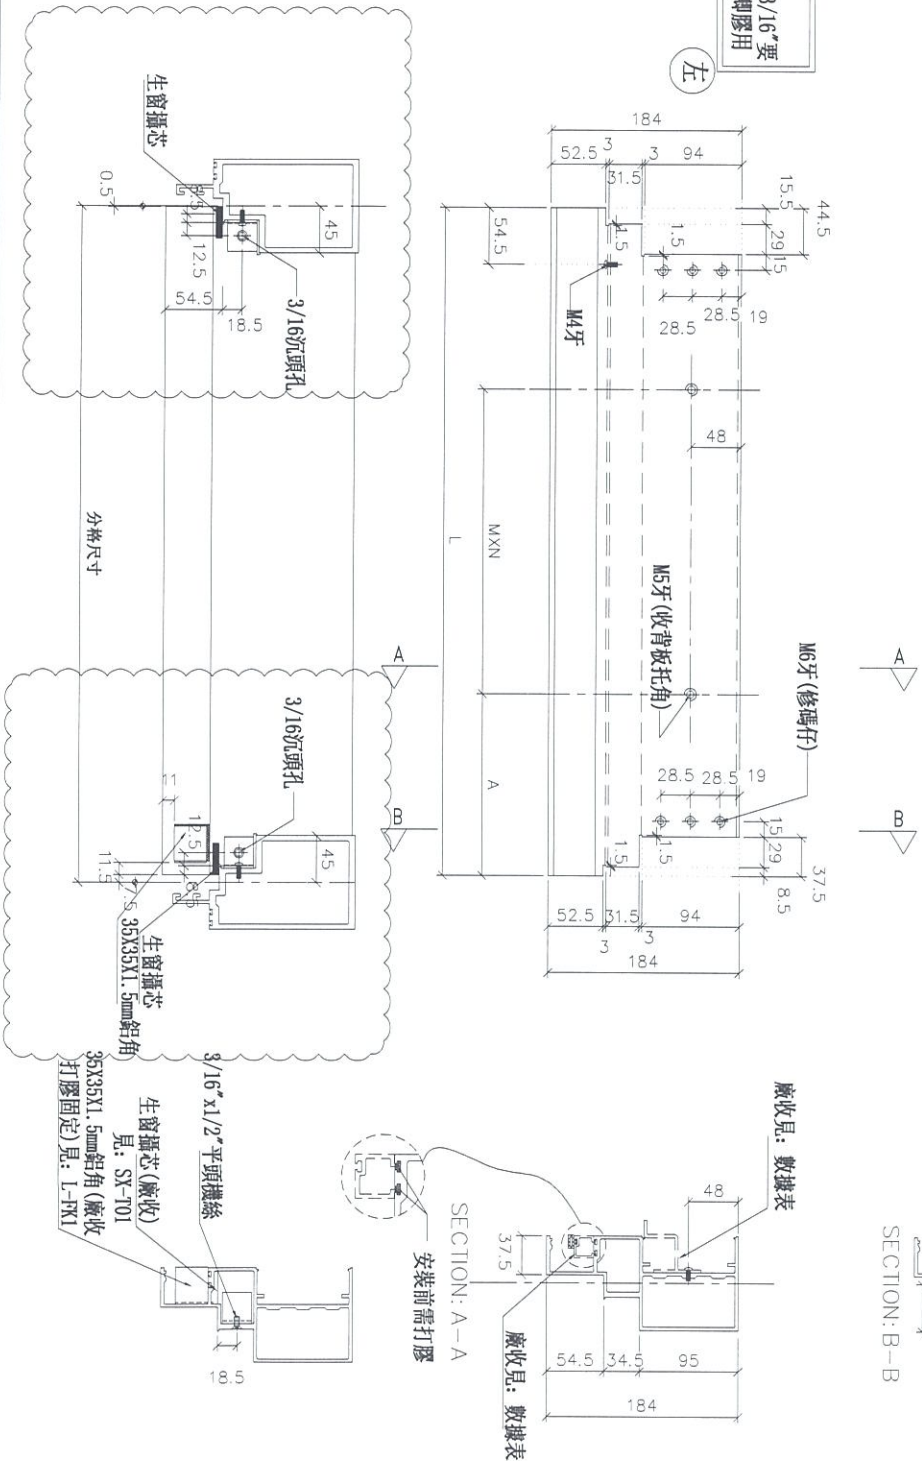

名稱	生梗橫料	制圖	邱紅	2019.07.10	修改	A
材料	X85553	復核	謝永林	-	日期	2019.08.22
顏色	EC-DG-S332054 (3塗)	批准	Jason		圖號	UN-ER01c






美特鋁質有限公司  
MIDI Aluminium Fabricator Ltd.

工程號 J-837 地盤 觀塘裕民坊

物料編號	L	數量	M1	X	N	A	分格尺寸	使用位置	接收背板托角編號	接收單塊掛線編號	樓層
UN-ER02c	442	1	250	X	1	92.5	450	T2CW-B-1	UN-HT2a	UN-EH2R	55F
	442	1	250	X	1	92.5	450	T2CW-M-3	UN-HT2a	UN-EH2R	55F
	442	1	250	X	1	92.5	450	T2CW-H-2	UN-HT2a	UN-EH2R	55F
合計:		3									

\*注意:  
螺絲鑽平頭孔事宜, 請留意M5及3/16"要  
沉頭(90° X Ø10), 供修螺絲后膠膠用

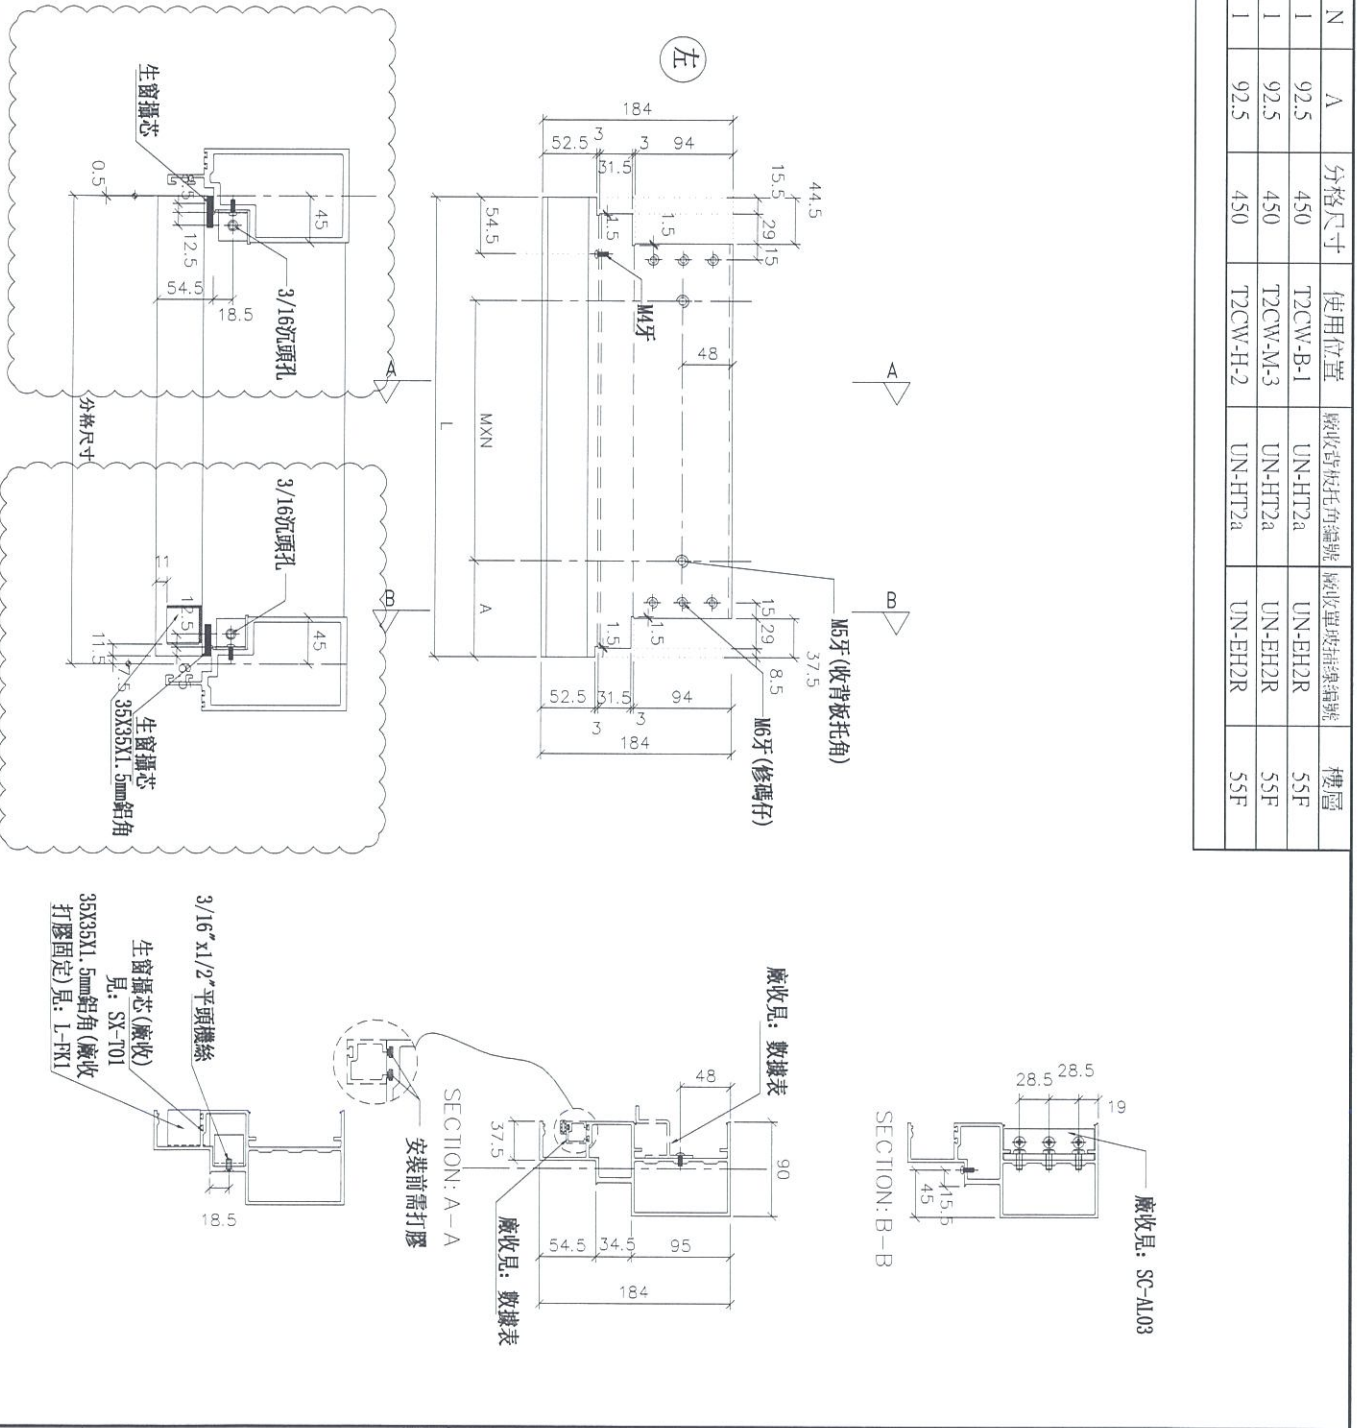

名稱	生梗橫料	制圖	邱紅	2019.07.10	修改	A
材料	X85553	復核	謝永林	-	日期	2019.08.22
顏色	EC-DG-S332054 (3塗)	批准	Jason		圖號	UN-ER02c





美特鋁質有限公司  
MIDI Aluminium Fabricator Ltd.

工程號


J-837

地盤

觀塘裕民坊

\*注意:  
螺絲鑽平頭孔事宜, 請留意M5及3/16"要  
沉頭 (90° X ø10), 供修螺絲后腳膠用

物料編號	L	數量	M	X	N	A	分格尺寸	使用位置	廠收管板托角編號	廠收單坡邊線編號	樓層
UN-ER24CRS	392	1	200	X	1	92.5	400	T2CW-L-2	UN-HTT24a	UN-EH24	55F

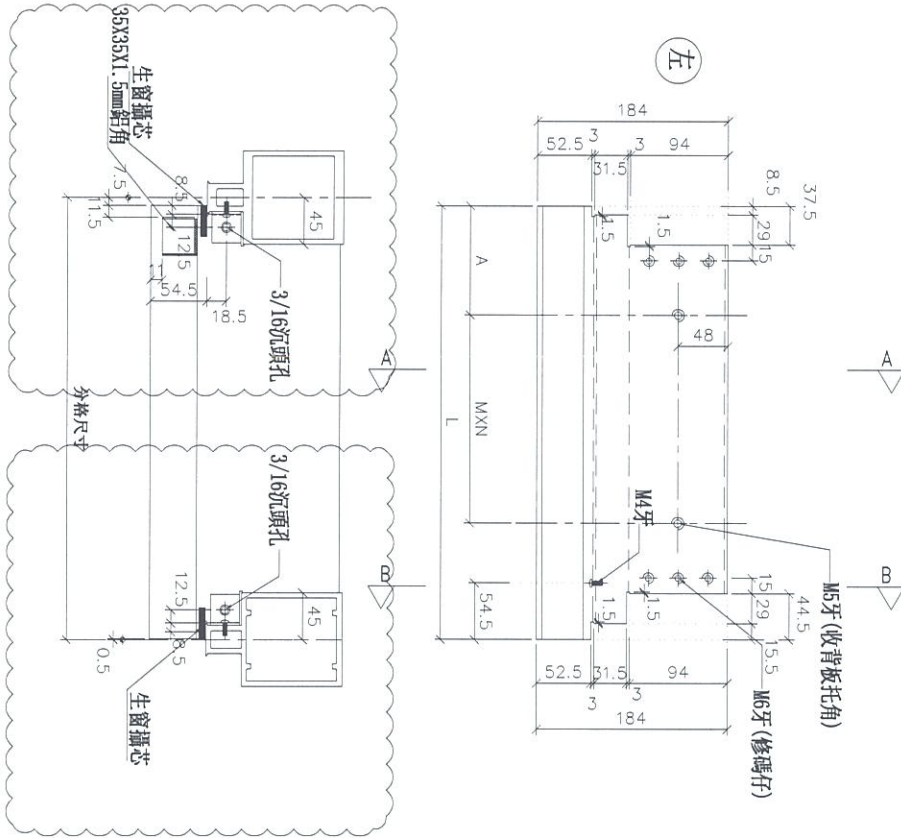


A

B

SECTION: A-A

SECTION: B-B

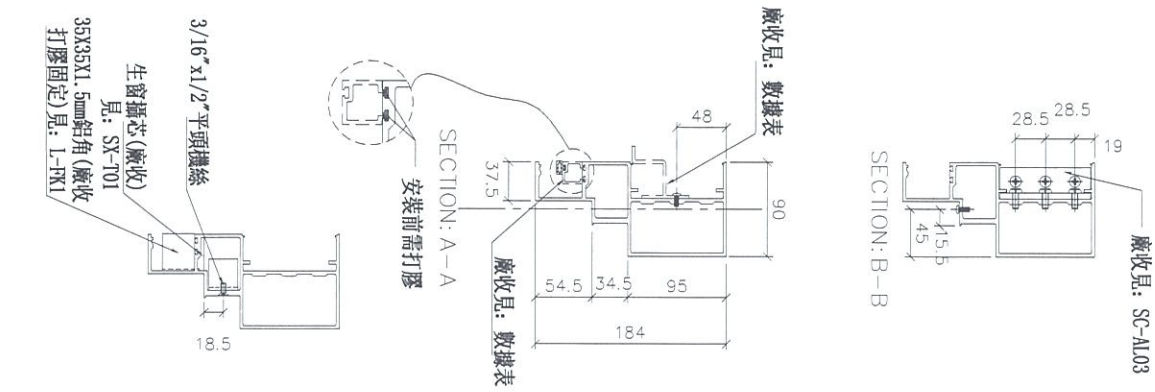

名稱	生梗橫料	制圖	邱紅	2019.07.10	修改	A	
材料	X85553	復核	謝永林	-	日期	2019.08.22	
顏色	EC-DG-S332054 (3塗)	批准	Jason		圖號	UN-ER24CRS	



美特鋁質有限公司  
MIDI Aluminium Fabricator Ltd.


工程號

J-837

地盤

觀塘裕民坊

物料編號	數量	使用位置	廠收背板托角編號 (左)	廠收單玻璃插線編號	樓層
UN-E226aW(T)	1	T2CW-H-1	UN-HT226aD	UN-EH226WT	55F

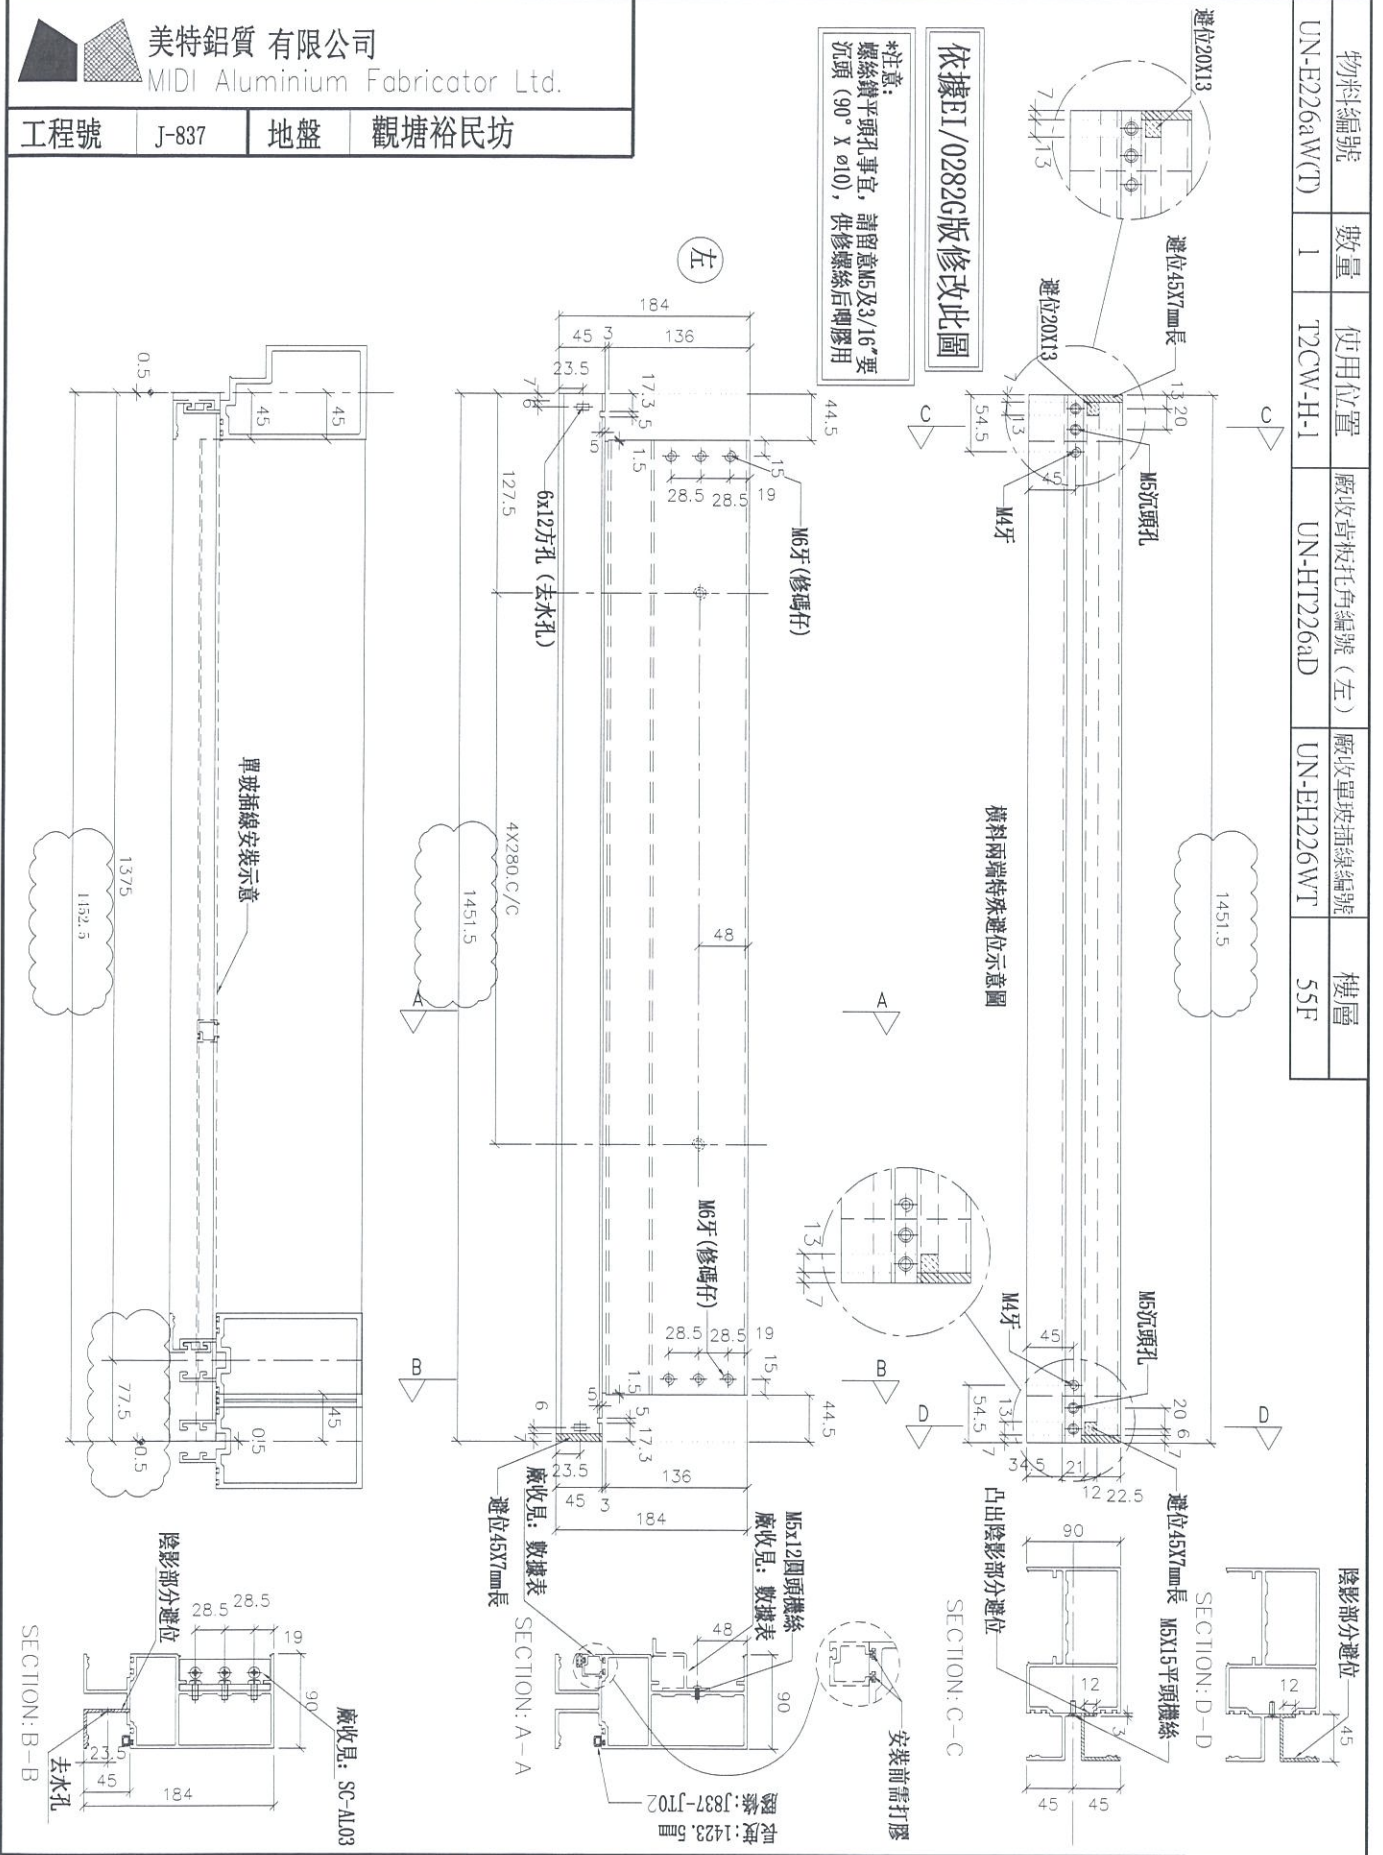

名稱	雙梗橫料 (外凸)	制圖	邱紅	2019.07.10	修改	A
材料	X85552	復核	謝永林	-	日期	2019.08.22
顏色	EC-DG-S332054 (3塗)	批准	Jason		圖號	UN-E226aW(T)







美特鋁質有限公司  
MIDI Aluminium Fabricator Ltd.

工程號 J-837 地盤 觀塘裕民坊

地盤用  
生窗+SD梗頂位用

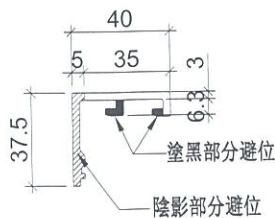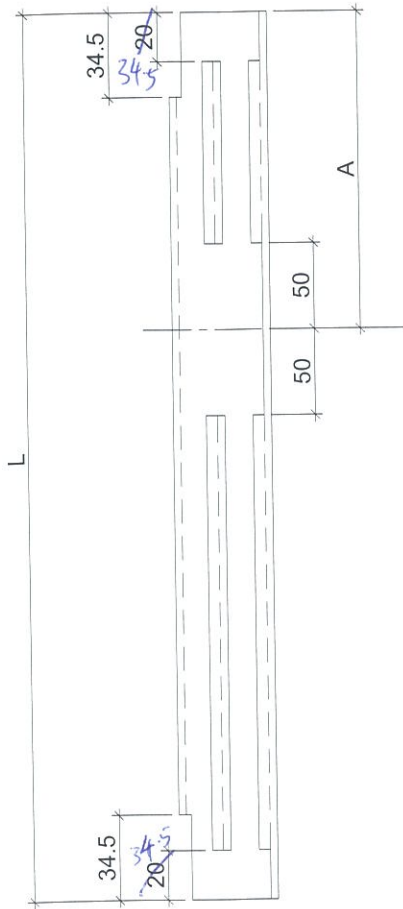

物料編號	L	樓層	數量	總數量	分格尺寸	A	使用位置	樓層
877	1	1	3	3	900	193.5	T2CW-H-1	53F
877	1	1	1	1	900	193.5	T2CW-F-2	53F
877	1	1	2	2	900	193.5	T2CW-F-1	53F
877	1	1	1	1	900	193.5	T2CW-E-2	53F
877	1	1	1	1	900	193.5	T2CW-E-1	53F
877	1	1	1	1	900	193.5	T2CW-D-1	53F
877	1	1	1	1	900	193.5	T2CW-C-2	53F
877	1	1	1	1	900	193.5	T2CW-C-1	53F
877	1	3	3	3	900	193.5	T2CW-B-2	53F
877	1	1	1	1	900	193.5	T2CW-B-1	53F
877	1	2	2	2	900	193.5	T2CW-A-2	53F
877	1	3	3	3	900	193.5	T2CW-A-1	53F
877	1	1	1	1	900	193.5	T2CW-N-2	53F
877	1	1	1	1	900	193.5	T2CW-N-1	53F
877	1	1	1	1	900	193.5	T2CW-M-3	53F
877	1	2	2	2	900	193.5	T2CW-M-2	53F
877	1	1	1	1	900	193.5	T2CW-M-1	53F
877	1	1	1	1	900	193.5	T2CW-L-2	53F
877	1	1	1	1	900	193.5	T2CW-L-1	53F
877	1	2	2	2	900	193.5	T2CW-K-1	53F
877	1	2	2	2	900	193.5	T2CW-J-1	53F
877	1	1	1	1	900	193.5	T2CW-H-2	53F

ZS-XC01



依據HK1838修改此圖

名稱	玻璃扣蓋	制圖	邱紅	2019.07.10	修改	A	
材料	X85558	復核	謝永林	-	日期	2019.08.20	
顏色	EC-DG-S332054 (3塗)	批準	Jason		圖號	ZS-XC01	

工程號 J-837 地盤 觀塘裕民坊

地盤用

生窗+SD梗頂位用

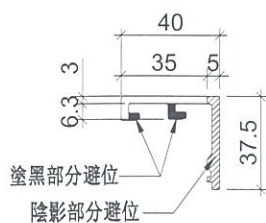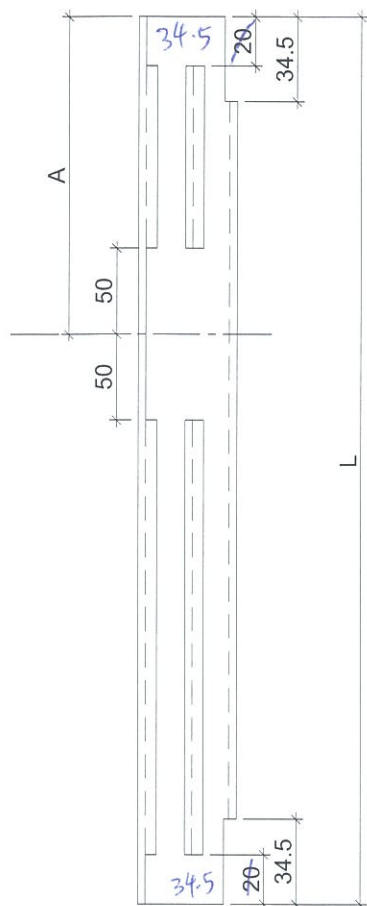

物料編號	L	層數	每層	總數量	分格尺寸	A	使用位置	樓層
877	1	4	4	900	193.5	T2CW-H-1	53F	
877	1	1	1	900	193.5	T2CW-F-2	53F	
877	1	1	1	900	193.5	T2CW-F-1	53F	
877	1	2	2	900	193.5	T2CW-E-2	53F	
877	1	1	1	900	193.5	T2CW-E-1	53F	
877	1	1	1	900	193.5	T2CW-D-1	53F	
877	1	1	1	900	193.5	T2CW-C-2	53F	
877	1	1	1	900	193.5	T2CW-C-1	53F	
877	1	3	3	900	193.5	T2CW-B-2	53F	
877	1	2	2	900	193.5	T2CW-B-1	53F	
877	1	1	1	900	193.5	T2CW-A-2	53F	
877	1	3	3	900	193.5	T2CW-A-1	53F	
877	1	2	2	900	193.5	T2CW-N-2	53F	
877	1	1	1	900	193.5	T2CW-N-1	53F	
877	1	2	2	900	193.5	T2CW-M-3	53F	
877	1	2	2	900	193.5	T2CW-M-2	53F	
877	1	1	1	900	193.5	T2CW-M-1	53F	
877	1	1	1	900	193.5	T2CW-L-2	53F	
877	1	1	1	900	193.5	T2CW-K-2	53F	
877	1	2	2	900	193.5	T2CW-K-1	53F	
877	1	3	3	900	193.5	T2CW-J-1	53F	
877	1	1	1	900	193.5	T2CW-H-2	53F	

依據HK1838修改此圖

名稱	玻璃扣蓋	制圖	邱紅	2019.07.10	修改	A	
材料	X85558	復核	謝永林	-	日期	2019.08.20	
顏色	EC-DG-S332054 (3塗)	批准	Jason		圖號	ZS-XC01R	





美特鋁質 有限公司  
MIDI Aluminium Fabricator Ltd.

工程號 J-837 地盤 觀塘裕民坊

地盤用

生窗+SD梗頂位用

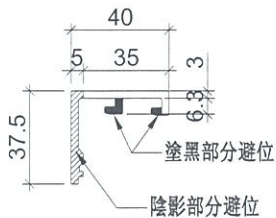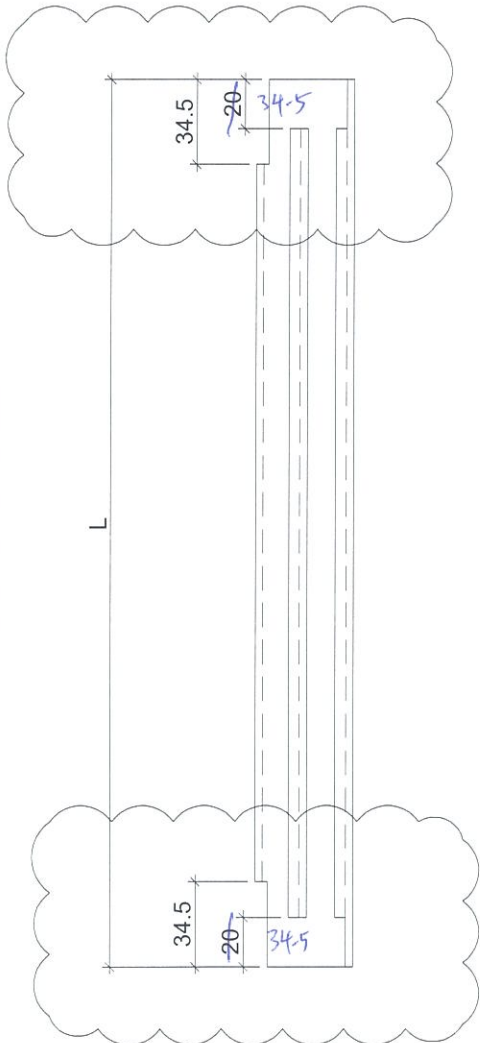

物料編號	L	樓層	數量	總數量	分格尺寸	使用位置	樓層
ZS-XC04	642	1	4	4	665	T2CW-H-1	55F
	642	1	2	2	665	T2CW-F-2	55F
	642	1	3	3	665	T2CW-F-1	55F
	642	1	2	2	665	T2CW-E-2	55F
	642	1	2	2	665	T2CW-E-1	55F
	642	1	2	2	665	T2CW-D-1	55F
	642	1	1	1	665	T2CW-C-2	55F
	642	1	2	2	665	T2CW-C-1	55F
	642	1	5	5	665	T2CW-B-2	55F
	642	1	1	1	665	T2CW-B-1	55F
	642	1	2	2	665	T2CW-A-2	55F
	642	1	5	5	665	T2CW-A-1	55F
	642	1	1	1	665	T2CW-N-2	55F
	642	1	1	1	665	T2CW-N-1	55F
	642	1	1	1	665	T2CW-M-3	55F
	642	1	3	3	665	T2CW-M-2	55F
	642	1	2	2	665	T2CW-M-1	55F
	642	1	3	3	665	T2CW-L-2	55F
	642	1	1	1	665	T2CW-L-1	55F
	642	1	4	4	665	T2CW-K-1	55F
642	1	4	4	665	T2CW-J-1	55F	
642	1	1	1	665	T2CW-H-2	55F	
ZS-XC06	542	1	4	4	565	T2CW-G-2	53F
ZS-XC08	257	1	1	1	280	T2CW-H-1	55F

依據HK1838修改此圖

名稱	玻璃扣蓋	制圖	邱紅	2019.07.10	修改	A	
材料	X85558	復核	謝永林	-	日期	2019.08.20	
顏色	EC-DG-S332054 (3塗)	批准	Jason		圖號	ZS-XC04	




美特鋁質 有限公司  
MIDI Aluminium Fabricator Ltd.

工程號 J-837 地盤 觀塘裕民坊

地盤用

生窗+SD梗頂位用

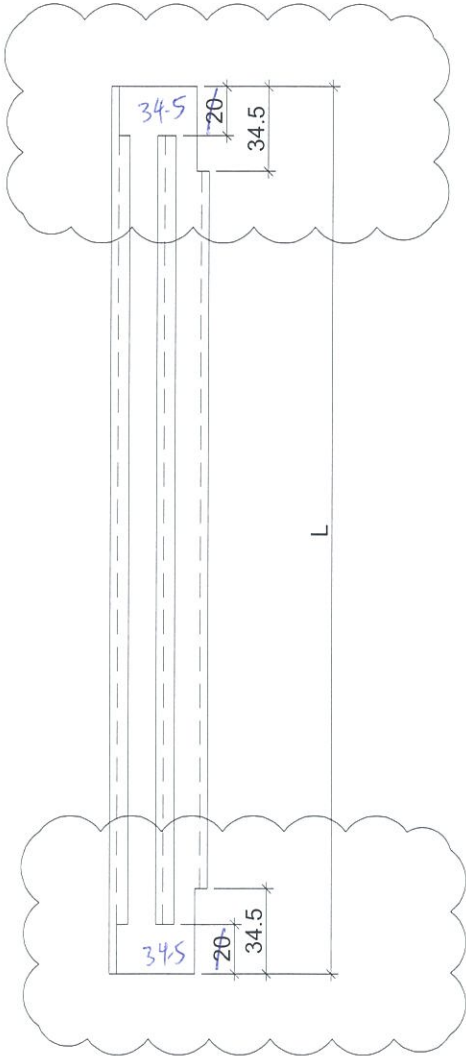

依據HK1838修改此圖

物料編號	L	層數	每層	總數量	分格尺寸	使用位置	樓層
642	1	4	4	4	665	T2CW-H-1	55F
642	1	2	2	2	665	T2CW-F-2	55F
642	1	2	2	2	665	T2CW-F-1	55F
642	1	3	3	3	665	T2CW-E-2	55F
642	1	2	2	2	665	T2CW-E-1	55F
642	1	2	2	2	665	T2CW-D-1	55F
642	1	1	1	1	665	T2CW-C-2	55F
642	1	2	2	2	665	T2CW-C-1	55F
642	1	5	5	5	665	T2CW-B-2	55F
642	1	2	2	2	665	T2CW-B-1	55F
642	1	1	1	1	665	T2CW-A-2	55F
642	1	5	5	5	665	T2CW-A-1	55F
642	1	2	2	2	665	T2CW-N-2	55F
642	1	1	1	1	665	T2CW-N-1	55F
642	1	2	2	2	665	T2CW-M-3	55F
642	1	3	3	3	665	T2CW-M-2	55F
642	1	2	2	2	665	T2CW-M-1	55F
642	1	3	3	3	665	T2CW-L-2	55F
642	1	1	1	1	665	T2CW-K-2	55F
642	1	4	4	4	665	T2CW-K-1	55F
642	1	5	5	5	665	T2CW-J-1	55F
642	1	1	1	1	665	T2CW-H-2	55F
ZS-XC06R	542	1	5	5	565	T2CW-G-2	53F
ZS-XC08R	257	1	1	1	280	T2CW-H-1	55F

名稱	玻璃扣蓋	制圖	邱紅	2019.07.10	修改	A	
材料	X85558	復核	謝永林	-	日期	2019.08.20	
顏色	EC-DG-S332054 (3塗)	批准	Jason		圖號	ZS-XC04R	




美特鋁質 有限公司  
MIDI Aluminium Fabricator Ltd.


工程號 J-837 地盤 觀塘裕民坊

物料編號	L	層數	每層	總數量	分格尺寸	A	使用位置	樓層
ZS-XY01	877	1	2	2	900	193.5	T2CW-H-1	53F
	877	1	1	1	900	193.5	T2CW-E-2	53F
	877	1	1	1	900	193.5	T2CW-C-2	53F
	877	1	1	1	900	193.5	T2CW-B-2	53F
	877	1	1	1	900	193.5	T2CW-B-1	53F
	877	1	1	1	900	193.5	T2CW-A-1	53F
	877	1	2	2	900	193.5	T2CW-N-2	53F
	877	1	1	1	900	193.5	T2CW-N-1	53F
	877	1	1	1	900	193.5	T2CW-M-3	53F
	877	1	1	1	900	193.5	T2CW-M-2	53F
	877	1	1	1	900	193.5	T2CW-K-2	53F
	877	1	1	1	900	193.5	T2CW-J-1	53F

地盤用  
大梗窗位用

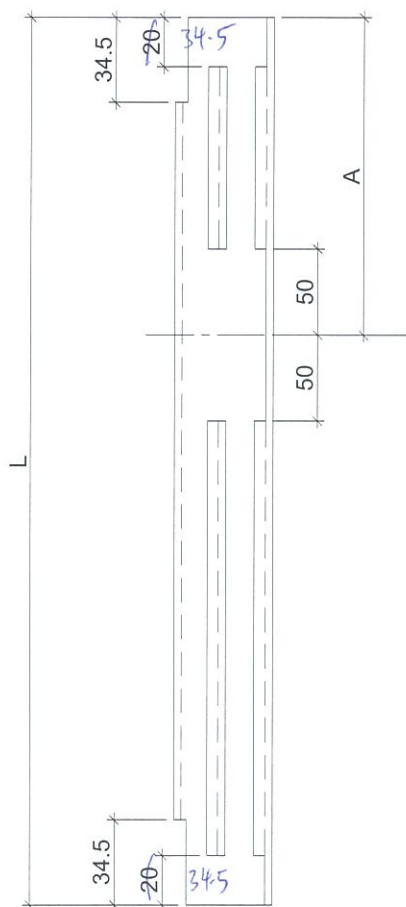

依據HK1838修改此圖

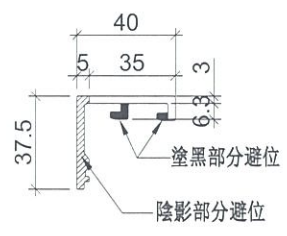


名稱	玻璃扣蓋	制圖	邱紅	2019.07.10	修改	A		
材料	X85558	復核	謝永林	-	日期	2019.08.20		
顏色	EC-DG-S332054 (3塗)	批准	Jason		圖號	ZS-XY01		


物料編號	L	層數	每層	總數量	分格尺寸	A	使用位置	樓層
ZS-XY01R	877	1	1	1	900	193.5	T2CW-H-1	53F
	877	1	1	1	900	193.5	T2CW-F-1	53F
	877	1	1	1	900	193.5	T2CW-C-2	53F
	877	1	1	1	900	193.5	T2CW-B-2	53F
	877	1	1	1	900	193.5	T2CW-A-2	53F
	877	1	1	1	900	193.5	T2CW-A-1	53F
	877	1	1	1	900	193.5	T2CW-N-2	53F
	877	1	1	1	900	193.5	T2CW-N-1	53F
	877	1	1	1	900	193.5	T2CW-M-2	53F
	877	1	1	1	900	193.5	T2CW-L-1	53F

地盤用

大梗窗位用

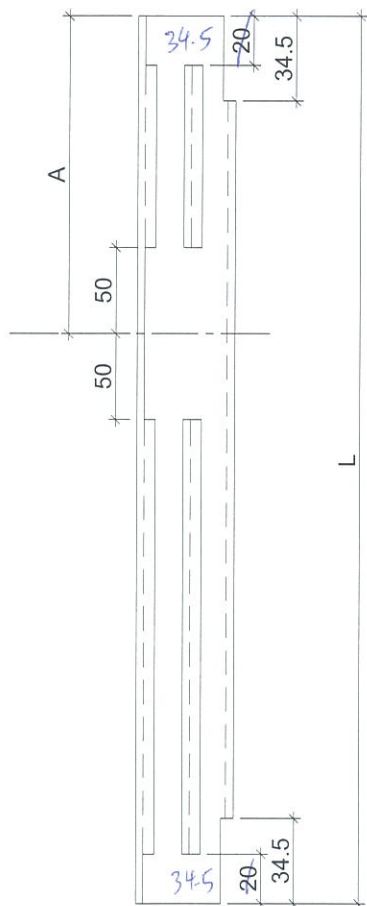

依據HK1838修改此圖

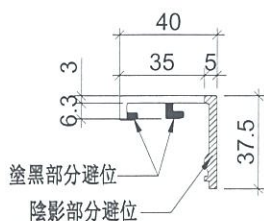

名稱	玻璃扣蓋	制圖	邱紅	2019.07.10	修改	A	
材料	X85558	復核	謝永林	-	日期	2019.08.20	
顏色	EC-DG-S332054 (3塗)	批准	Jason		圖號	ZS-XY01R	






美特鋁質 有限公司  
MIDI Aluminium Fabricator Ltd.



工程號 J-837 地盤 觀塘裕民坊

物料編號	L	數量	分格尺寸	使用位置	樓層	備註
UN-HM1	601	3	650	T2CW-H-1	55F	
	601	2	650	T2CW-G-2	53F	
	601	3	650	T2CW-F-2	53F,55F	
	601	3	650	T2CW-E-1	53F,55F	
	601	3	650	T2CW-D-1	53F,55F	
	601	3	650	T2CW-C-1	53F,55F	
	601	6	650	T2CW-B-2	53F,55F	
	601	6	650	T2CW-A-1	53F,55F	
	601	3	650	T2CW-N-2	53F,55F	
	601	3	650	T2CW-M-2	53F,55F	
	601	3	650	T2CW-M-1	53F,55F	
UN-HM2	401	3	450	T2CW-H-1	53F,55F	
	401	1	450	T2CW-H-1	55F	
	401	2	450	T2CW-G-2	53F	
	401	3	450	T2CW-F-1	53F,55F	
	401	3	450	T2CW-E-2	53F,55F	
	401	3	450	T2CW-B-1	53F,55F	
	401	3	450	T2CW-A-2	53F,55F	
	401	3	450	T2CW-N-1	53F,55F	
	401	3	450	T2CW-K-1	53F,55F	
	401	3	450	T2CW-J-1	53F,55F	
UN-HM25	376	3	425	T2CW-K-1	53F,55F	
	376	3	425	T2CW-J-1	53F,55F	
UN-HM77	873.5	1	922.5	T2CW-H-1	55F	修改長度

生窗死牆位用

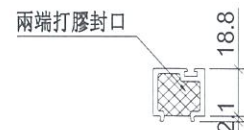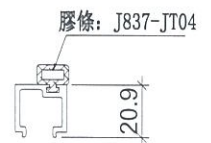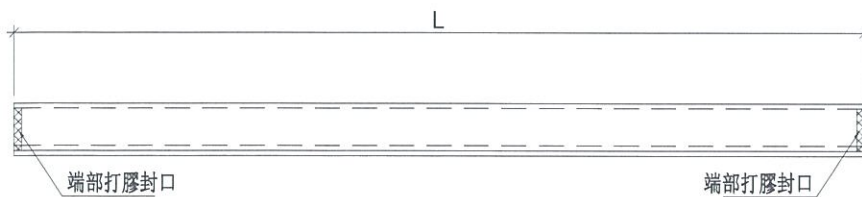

依據EI/0282G版修改此圖

端部打膠示意圖

名稱	單玻插線	制圖	邱紅	2019.07.10	修改	A		
材料	X85560	復核	謝永林	-	日期	2019.08.22		
顏色	EC-DG-S332054 (3塗)	批准	Jason		圖號	UN-HM1		






美特鋁質 有限公司  
MIDI Aluminium Fabricator Ltd.

工廠用

工程號 J-837 地盤 觀塘裕民坊

物料編號	L	數量	分格尺寸	使用位置	樓層	備註
UN-HM225	867.5	1	957.5	T2CW-H-1	55F	
UN-HM226	1362.5	1	1452.5	T2CW-H-1	55F	修改長度
UN-HM227	1535	1	1625	T2CW-H-1	55F	
UN-HM228	1427.5	1	1517.5	T2CW-H-1	55F	
UN-HM214	1667.5	2	1757.5	T2CW-N-2	53F,55F	
UN-HM224	520	2	610	T2CW-N-1	53F,55F	
UN-HM225B	538	1	607.5	T2CW-H-1	55F	
UN-HM228B	1080.5	1	1150	T2CW-H-1	55F	

梗窗死牆位用

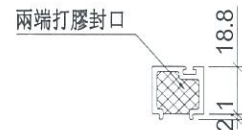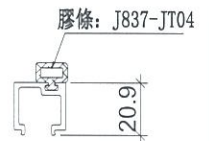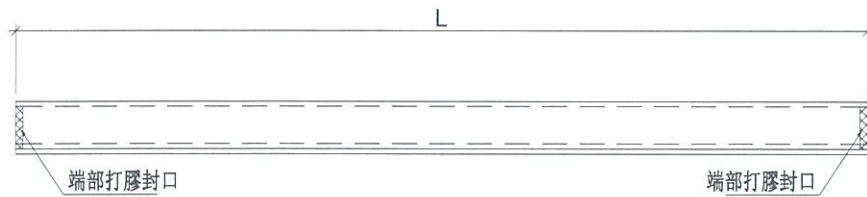

依據EI/0282G版修改此圖

端部打膠示意圖

名稱	單玻插線	制圖	邱紅	2019.07.10	修改	A		
材料	X85560	復核	謝永林	-	日期	2019.08.22		
顏色	EC-DG-S332054 (3塗)	批準	Jason		圖號	UN-HM225		





美特鋁質 有限公司  
MIDI Aluminium Fabricator Ltd.

工程號 J-837 地盤 觀塘裕民坊

物料編號	L	數量	分格尺寸	使用位置	樓層	備註
UN-HM1a	601	3	650	T2CW-H-1	55F	
	601	1	650	T2CW-G-2	53F	
	601	2	650	T2CW-F-2	53F,55F	
	601	2	650	T2CW-E-1	53F,55F	
	601	2	650	T2CW-D-1	53F,55F	
	601	2	650	T2CW-C-1	53F,55F	
	601	4	650	T2CW-B-2	53F,55F	
	601	4	650	T2CW-A-1	53F,55F	
	601	2	650	T2CW-N-2	53F,55F	
	601	2	650	T2CW-M-2	53F,55F	
	601	2	650	T2CW-M-1	53F,55F	
UN-HM2a	401	2	450	T2CW-H-1	53F	
	401	1	450	T2CW-H-1	55F	
	401	1	450	T2CW-G-2	53F	
	401	2	450	T2CW-F-1	53F,55F	
	401	2	450	T2CW-E-2	53F,55F	
	401	2	450	T2CW-B-1	53F,55F	
	401	2	450	T2CW-A-2	53F,55F	
	401	2	450	T2CW-N-1	53F,55F	
	401	2	450	T2CW-K-1	53F,55F	
	401	2	450	T2CW-J-1	53F,55F	
UN-HM25a	376	2	425	T2CW-K-1	53F,55F	
	376	2	425	T2CW-J-1	53F,55F	
UN-HM77a	873.5	1	922.5	T2CW-H-1	55F	修改長度

生窗死牆位底用

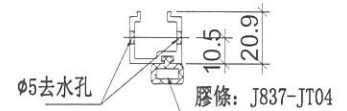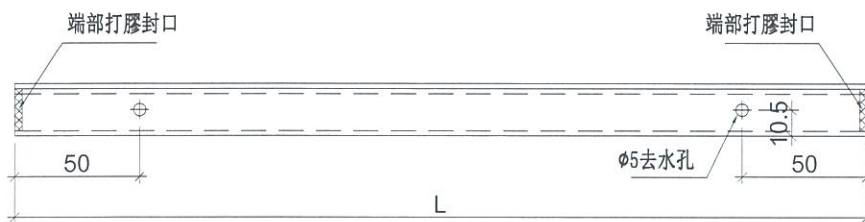

依據EI/0282G版修改此圖



端部打膠示意圖

名稱	單玻插線	制圖	邱紅	2019.07.10	修改	A		
材料	X85560	復核	謝永林	-	日期	2019.08.22		
顏色	EC-DG-S332054 (3塗)	批准	Jason		圖號	UN-HM1a		






美特鋁質 有限公司  
MIDI Aluminium Fabricator Ltd.

工程號 J-837 地盤 觀塘裕民坊

物料編號	L	總數量	分格尺寸	使用位置	樓層	備註
UN-HM225a	867.5	1	957.5	T2CW-H-1	55F	
UN-HM226a	1362.5	1	1452.5	T2CW-H-1	55F	修改長度
UN-HM227a	1535	1	1625	T2CW-H-1	55F	
UN-HM228a	1427.5	1	1517.5	T2CW-H-1	55F	
UN-HM214a	1667.5	2	1757.5	T2CW-N-2	53F,55F	
UN-HM224a	520	2	610	T2CW-N-1	53F,55F	
UN-HM228aB	1080.5	1	1150	T2CW-H-1	55F	

梗窗死牆位底用

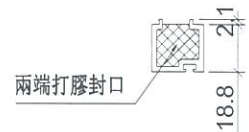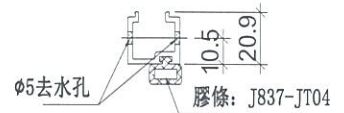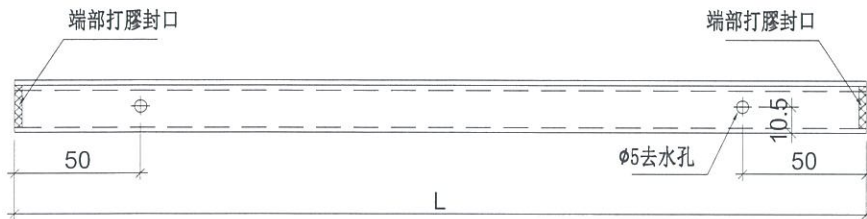

依據EI/0282G版修改此圖

端部打膠示意圖

名稱	單玻插線	制圖	邱紅	2019.07.10	修改	A	
材料	X85560	復核	謝永林	-	日期	2019.08.22	
顏色	EC-DG-S332054 (3塗)	批準	Jason		圖號	UN-HM225a	







美特鋁質 有限公司  
MIDI Aluminium Fabricator Ltd.

工程號 J-837 地盤 觀塘裕民坊

物料編號	L	總數量	分格尺寸	使用位置	樓層	備註
UN-EH217W	1759	3	1760	T2CW-M-3	53F,55F	
UN-EH223W	1734	3	1735	T2CW-H-2	53F,55F	
UN-EH2W	449	1	450	T2CW-H-1	55F	
UN-EH77W	866.5	1	867.5	T2CW-H-1	55F	
UN-EH1WB	649	1	650	T2CW-H-1	55F	
UN-EH226WT	1451.5	1	1452.5	T2CW-H-1	55F	修改長度

梗窗死牆位二合一頂用

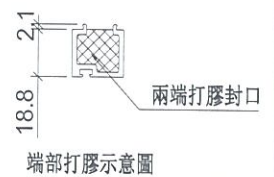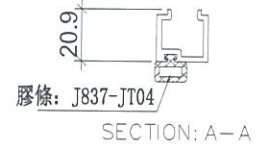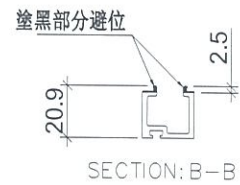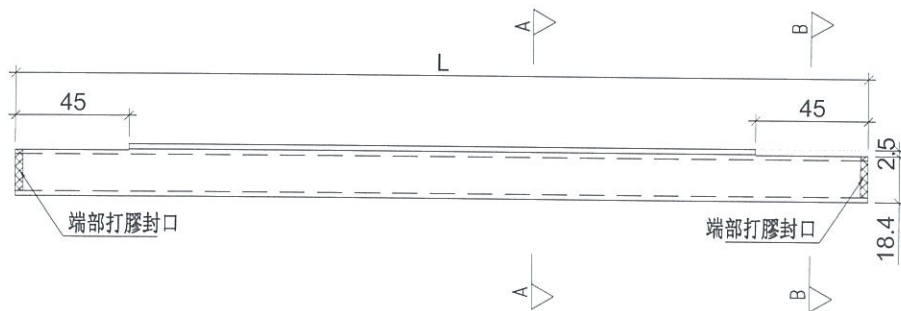

依據EI/0282G版修改此圖

名稱	單玻插線	制圖	邱紅	2019.07.10	修改	A	
材料	X85560	復核	謝永林	-	日期	2019.08.22	
顏色	EC-DG-S332054 (3塗)	批準	Jason		圖號	UN-EH217W	



美特鋁質 有限公司  
MIDI Aluminium Fabricator Ltd.

工程號

J-837



地盤

觀塘裕民坊

數據表參見：UN-HT1-1

依據EI/0282G版修改此圖

生窗死牆位底用

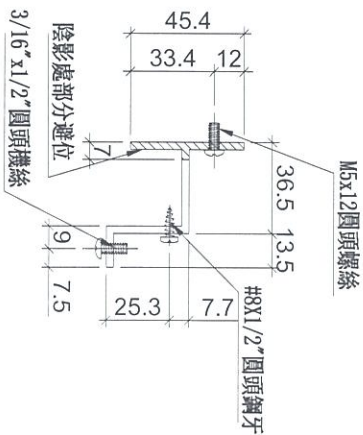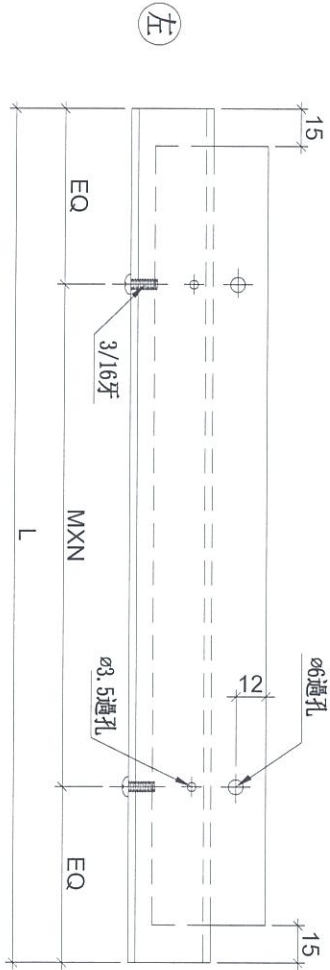

名稱	背板托角	制圖	邱紅	2019.07.10	修改	A	
材料	X85625	復核	謝永林	-	日期	2019.08.22	
顏色	MILL	批准	Jason		圖號	UN-HT1	



美特鋁質有限公司  
MIDI Aluminium Fabricator Ltd.

拆圖參見：UN-HT1

工程號 J-837 地盤 觀塘裕民坊

依據EI/0282G版修改此圖

物料編號	L	層數	每層	總數量	MXN			EQ	分格尺寸	使用位置	樓層	備註	
UN-HT1	524	1	2	2	300	X	1	112	650	T2CW-H-1	53F		
	524	1	3	3	300	X	1	112	650	T2CW-H-1	55F		
	524	1	2	2	300	X	1	112	650	T2CW-G-2	53F		
	524	2	1	2	300	X	1	112	650	T2CW-F-2	53F,55F		
	524	2	1	2	300	X	1	112	650	T2CW-F-1	53F,55F		
	524	2	1	2	300	X	1	112	650	T2CW-E-2	53F,55F		
	524	2	1	2	300	X	1	112	650	T2CW-E-1	53F,55F		
	524	2	1	2	300	X	1	112	650	T2CW-D-1	53F,55F		
	524	2	2	4	4	300	X	1	112	650	T2CW-C-2	53F,55F	
	524	2	1	2	2	300	X	1	112	650	T2CW-C-1	53F,55F	
	524	2	4	8	8	300	X	1	112	650	T2CW-B-2	53F,55F	
	524	2	4	8	8	300	X	1	112	650	T2CW-A-1	53F,55F	
	524	2	2	4	4	300	X	1	112	650	T2CW-N-2	53F,55F	
	524	2	3	6	6	300	X	1	112	650	T2CW-M-2	53F,55F	
	524	2	1	2	2	300	X	1	112	650	T2CW-M-1	53F,55F	
	524	2	1	2	2	300	X	1	112	650	T2CW-L-1	53F,55F	
524	2	1	2	2	300	X	1	112	650	T2CW-K-2	53F,55F		
524	2	1	2	2	300	X	1	112	650	T2CW-J-1	53F,55F		
UN-HT2	324	1	2	2	250	X	1	37	450	T2CW-H-1	53F		
	324	1	1	1	250	X	1	37	450	T2CW-H-1	55F		
	324	1	1	1	250	X	1	37	450	T2CW-G-2	53F		
	324	2	1	2	250	X	1	37	450	T2CW-F-1	53F,55F		
	324	2	1	2	250	X	1	37	450	T2CW-E-2	53F,55F		
	324	2	2	4	4	250	X	1	37	450	T2CW-B-1	53F,55F	
	324	2	2	4	4	250	X	1	37	450	T2CW-A-2	53F,55F	
	324	2	1	2	2	250	X	1	37	450	T2CW-N-1	53F,55F	
	324	2	2	4	4	250	X	1	37	450	T2CW-M-3	53F,55F	
	324	2	1	2	2	250	X	1	37	450	T2CW-L-2	53F,55F	
	324	2	1	2	2	250	X	1	37	450	T2CW-K-1	53F,55F	
	324	2	1	2	2	250	X	1	37	450	T2CW-J-1	53F,55F	
UN-HT16	424	2	1	2	300	X	1	62	550	T2CW-M-3	53F,55F		
UN-HT24	274	2	1	2	200	X	1	37	400	T2CW-L-2	53F,55F		
UN-HT25	299	2	1	2	200	X	1	49.5	425	T2CW-K-1	53F,55F		
	299	2	1	2	200	X	1	49.5	425	T2CW-J-1	53F,55F		
UN-HT77	796.5	1	1	1	300	X	2	98.3	922.5	T2CW-H-1	55F	修改長度	

名稱	背板托角	制圖	邱紅	2019.07.10	修改	A	
材料	X85625	復核	謝永林	-	日期	2019.08.22	
顏色	MILL	批准	Jason		圖號	UN-HT1-1	





美特鋁質 有限公司  
MIDI Aluminium Fabricator Ltd.

工程號	J-837	地盤	觀塘裕民坊
-----	-------	----	-------

數據表參見：UN-HT201-1

依據EI/02826版修改此圖

窗死墻位底用

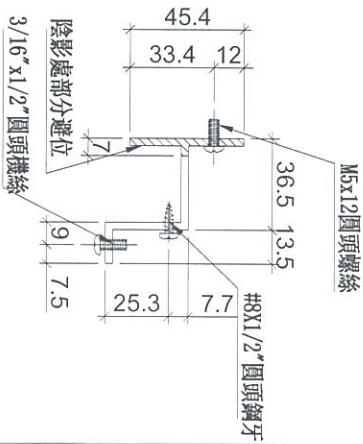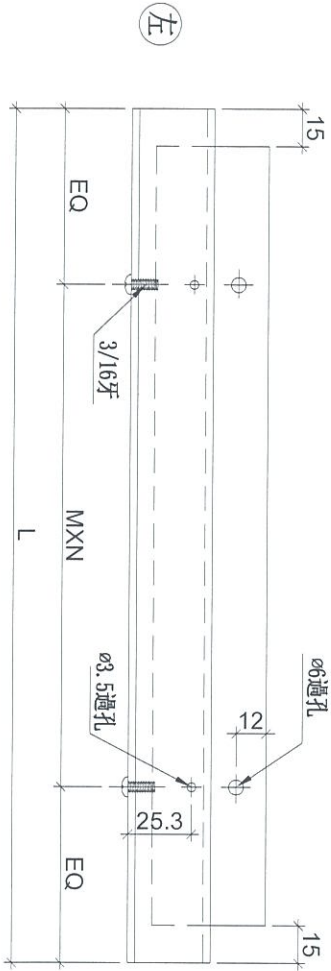

名稱	背板托角	制圖	邱紅	2019.07.10	修改	A	
材料	X85625	復核	謝永林	-	日期	2019.08.22	
顏色	MILL	批准	Jason		圖號	UN-HT201	



美特鋁質 有限公司  
MIDI Aluminium Fabricator Ltd.

工程號 J-837 地盤 觀塘裕民坊

# 拆圖參見：UN-HT201

依據EI/0282G版修改此圖

物料編號	L	層數	每層	數量	MXN			EQ	分格尺寸	使用位置	樓層	備註
UN-HT201	1399	1	1	1	300	X	4	99.5	1525	T2CW-H-1	53F	
UN-HT202	1399	1	1	1	300	X	4	99.5	1525	T2CW-H-1	53F	
UN-HT225	831.5	1	1	1	250	X	3	40.8	957.5	T2CW-H-1	55F	
UN-HT226	1326.5	1	1	1	300	X	4	63.3	1452.5	T2CW-H-1	55F	修改長度
UN-HT227	1499	1	1	1	280	X	5	49.5	1625	T2CW-H-1	55F	
UN-HT228	1391.5	1	1	1	300	X	4	95.8	1517.5	T2CW-H-1	55F	
UN-HT228V	1024	1	1	1	300	X	3	62.0	1150	T2CW-H-1	55F	
UN-HT203	991.5	1	1	1	300	X	3	45.8	1117.5	T2CW-G-2	53F	
UN-HT204	991.5	2	1	2	300	X	3	45.8	1117.5	T2CW-F-1	53F,55F	
UN-HT205	991.5	2	1	2	300	X	3	45.8	1117.5	T2CW-E-2	53F,55F	
UN-HT206	1254	2	1	2	250	X	4	127.0	1380	T2CW-C-2	53F,55F	
UN-HT207	1254	2	1	2	250	X	4	127.0	1380	T2CW-C-2	53F,55F	
UN-HT208	1016.5	2	1	2	300	X	3	58.3	1142.5	T2CW-B-2	53F,55F	
UN-HT209	1399	2	1	2	300	X	4	99.5	1525	T2CW-B-2	53F,55F	
UN-HT210	1609	2	1	2	300	X	5	54.5	1735	T2CW-B-1	53F,55F	
UN-HT211	1609	2	1	2	300	X	5	54.5	1735	T2CW-A-2	53F,55F	
UN-HT212	1399	2	1	2	300	X	4	99.5	1525	T2CW-A-1	53F,55F	
UN-HT213	1016.5	2	1	2	300	X	3	58.3	1142.5	T2CW-A-1	53F,55F	
UN-HT214	1631.5	2	1	2	300	X	5	65.8	1757.5	T2CW-N-2	53F,55F	
UN-HT215	991.5	2	1	2	300	X	3	45.8	1117.5	T2CW-N-2	53F,55F	
UN-HT224	484	2	1	2	300	X	1	92.0	610	T2CW-N-1	53F,55F	
UN-HT216	1059	2	1	2	300	X	3	79.5	1185	T2CW-M-3	53F,55F	
UN-HT217	1634	2	1	2	300	X	5	67.0	1760	T2CW-M-3	53F,55F	
UN-HT218	1399	2	1	2	300	X	4	99.5	1525	T2CW-M-2	53F,55F	
UN-HT219	1016.5	2	1	2	300	X	3	58.3	1142.5	T2CW-M-2	53F,55F	
UN-HT220	1184	2	1	2	250	X	4	92.0	1310	T2CW-L-1	53F,55F	
UN-HT221	1459	2	1	2	300	X	4	129.5	1585	T2CW-K-2	53F,55F	
UN-HT222	916.5	2	1	2	250	X	3	83.3	1042.5	T2CW-J-1	53F,55F	
UN-HT223	1609	2	1	2	300	X	5	54.5	1735	T2CW-H-2	53F,55F	

名稱	背板托角	制圖	邱紅	2019.07.10	修改	A	
材料	X85625	復核	謝永林	-	日期	2019.08.22	
顏色	MILL	批准	Jason		圖號	UN-HT201-1	



美特鋁質 有限公司  
MIDI Aluminium Fabricator Ltd.

工程號

J-837


地盤

觀塘裕民坊


數據表參見：UN-HT1a-1

依據EI/0282G版修改此圖

生窗死牆位頂用

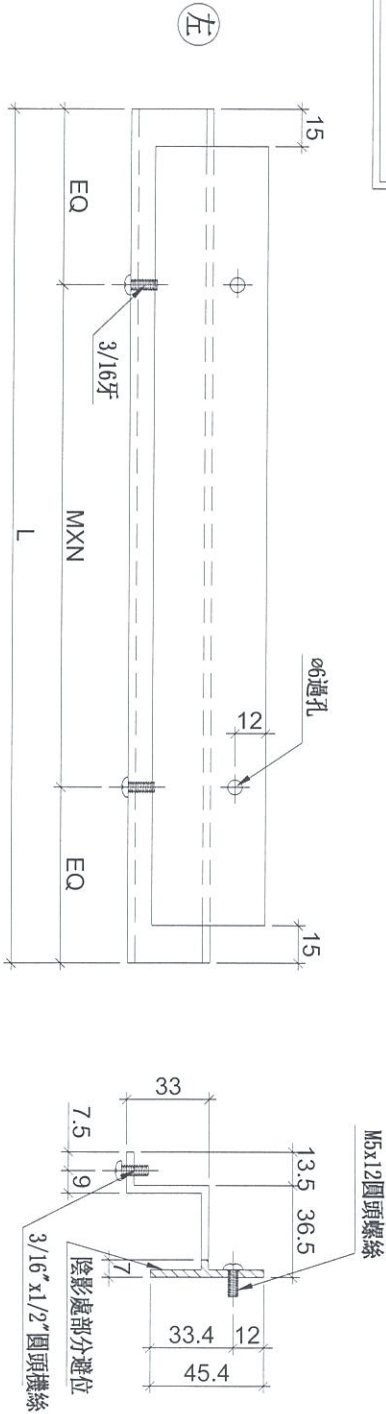

名稱	背板托角	制圖	邱紅	2019.07.10	修改	A		
材料	X85625	復核	謝永林	-	日期	2019.08.22		
顏色	MILL	批准	Jason		圖號	UN-HT1a		

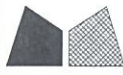

美特鋁質 有限公司  
MIDI Aluminium Fabricator Ltd.

拆圖參見：UN-HT1a

依據EI/0282G版修改此圖

工程號 J-837 地盤 觀塘裕民坊

物料編號	L	數量	MXN			EQ	分格尺寸	使用位置	樓層	備註
UN-HT1a	524	1	300	X	1	112	650	T2CW-H-1	53F	
	524	3	300	X	1	112	650	T2CW-H-1	55F	
	524	4	300	X	1	112	650	T2CW-G-2	53F	
	524	3	300	X	1	112	650	T2CW-F-2	53F,55F	
	524	3	300	X	1	112	650	T2CW-F-1	53F,55F	
	524	3	300	X	1	112	650	T2CW-E-2	53F,55F	
	524	3	300	X	1	112	650	T2CW-E-1	53F,55F	
	524	3	300	X	1	112	650	T2CW-D-1	53F,55F	
	524	6	300	X	1	112	650	T2CW-C-2	53F,55F	
	524	3	300	X	1	112	650	T2CW-C-1	53F,55F	
	524	12	300	X	1	112	650	T2CW-B-2	53F,55F	
	524	12	300	X	1	112	650	T2CW-A-1	53F,55F	
	524	6	300	X	1	112	650	T2CW-N-2	53F,55F	
	524	9	300	X	1	112	650	T2CW-M-2	53F,55F	
	524	3	300	X	1	112	650	T2CW-M-1	53F,55F	
	524	3	300	X	1	112	650	T2CW-L-1	53F,55F	
	524	3	300	X	1	112	650	T2CW-K-2	53F,55F	
524	3	300	X	1	112	650	T2CW-J-1	53F,55F		
UN-HT2a	324	2	250	X	1	37	450	T2CW-H-1	53F	
	324	2	250	X	1	37	450	T2CW-H-1	55F	
	324	2	250	X	1	37	450	T2CW-G-2	53F	
	324	3	250	X	1	37	450	T2CW-F-1	53F,55F	
	324	3	250	X	1	37	450	T2CW-E-2	53F,55F	
	324	6	250	X	1	37	450	T2CW-B-1	53F,55F	
	324	6	250	X	1	37	450	T2CW-A-2	53F,55F	
	324	3	250	X	1	37	450	T2CW-N-1	53F,55F	
	324	6	250	X	1	37	450	T2CW-M-3	53F,55F	
	324	3	250	X	1	37	450	T2CW-L-2	53F,55F	
	324	3	250	X	1	37	450	T2CW-K-1	53F,55F	
	324	3	250	X	1	37	450	T2CW-J-1	53F,55F	
UN-HT16a	424	3	300	X	1	62	550	T2CW-M-3	53F,55F	
UN-HT24a	274	3	200	X	1	37	400	T2CW-L-2	53F,55F	
UN-HT25a	299	3	200	X	1	49.5	425	T2CW-K-1	53F,55F	
	299	3	200	X	1	49.5	425	T2CW-J-1	53F,55F	
UN-HT77a	796.5	2	300	X	2	98.3	922.5	T2CW-H-1	55F	修改長度
UN-HT2aD	174	1	100	X	1	37	300	T2CW-H-1	55F	
UN-HT1aD	399	1	300	X	1	49.5	525	T2CW-H-1	55F	

名稱	背板托角	制圖	邱紅	2019.07.10	修改	A	
材料	X85625	復核	謝永林	-	日期	2019.08.22	
顏色	MILL	批准	Jason		圖號	UN-HT1a-1	



美特鋁質 有限公司  
MIDI Aluminium Fabricator Ltd.

工程號

J-837


地盤

觀塘裕民坊

數據表參見： UN-HT201a-1

依據EI/02826版修改此圖

梘窗死牆位頂用

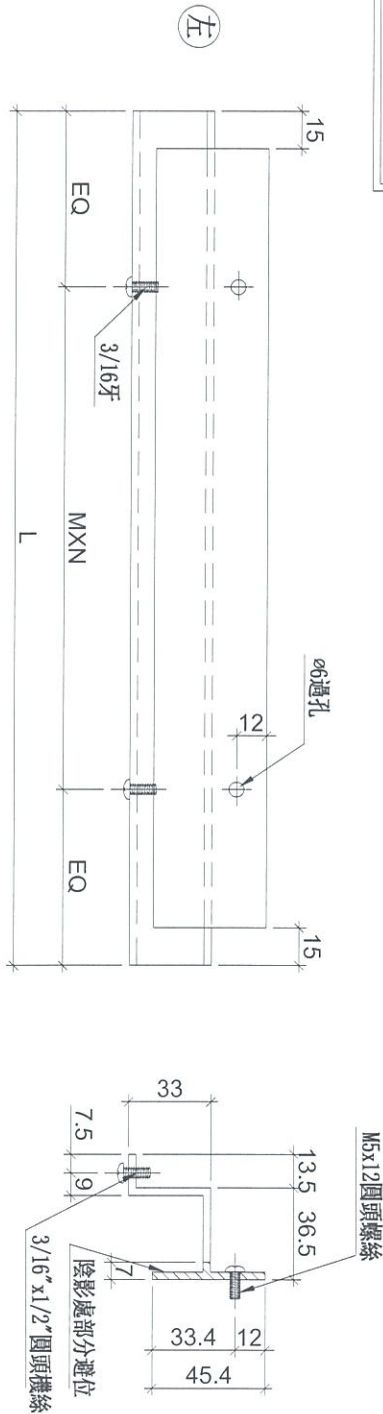

名稱	背板托角	制圖	邱紅	2019.07.10	修改	A	
材料	X85625	復核	謝永林	-	日期	2019.08.22	
顏色	MILL	批准	Jason		圖號	UN-HT201a	



美特鋁質 有限公司  
MIDI Aluminium Fabricator Ltd.

工程號 J-837 地盤 觀塘裕民坊

拆圖參見：UN-HT201a

依據EI/0282G版修改此圖



物料編號	L	數量	MXN			EQ	分格尺寸	使用位置	樓層	備註
UN-HT201a	1399	1	300	X	4	99.5	1525	T2CW-H-1	53F	
UN-HT202a	1399	1	300	X	4	99.5	1525	T2CW-H-1	53F	
UN-HT225a	831.5	1	250	X	3	40.8	957.5	T2CW-H-1	55F	
UN-HT226a	1326.5	1	300	X	4	63.3	1452.5	T2CW-H-1	55F	修改長度
UN-HT227a	1499	1	280	X	5	49.5	1625	T2CW-H-1	55F	
UN-HT228a	1391.5	1	300	X	4	95.8	1517.5	T2CW-H-1	55F	
UN-HT203a	991.5	2	300	X	3	45.8	1117.5	T2CW-G-2	53F	
UN-HT204a	991.5	3	300	X	3	45.8	1117.5	T2CW-F-1	53F,55F	
UN-HT205a	991.5	3	300	X	3	45.8	1117.5	T2CW-E-2	53F,55F	
UN-HT206a	1254	3	250	X	4	127.0	1380	T2CW-C-2	53F,55F	
UN-HT207a	1254	3	250	X	4	127.0	1380	T2CW-C-2	53F,55F	
UN-HT208a	1016.5	3	300	X	3	58.3	1142.5	T2CW-B-2	53F,55F	
UN-HT209a	1399	3	300	X	4	99.5	1525	T2CW-B-2	53F,55F	
UN-HT210a	1609	3	300	X	5	54.5	1735	T2CW-B-1	53F,55F	
UN-HT211a	1609	3	300	X	5	54.5	1735	T2CW-A-2	53F,55F	
UN-HT212a	1399	3	300	X	4	99.5	1525	T2CW-A-1	53F,55F	
UN-HT213a	1016.5	3	300	X	3	58.3	1142.5	T2CW-A-1	53F,55F	
UN-HT214a	1631.5	3	300	X	5	65.8	1757.5	T2CW-N-2	53F,55F	
UN-HT215a	991.5	3	300	X	3	45.8	1117.5	T2CW-N-2	53F,55F	
UN-HT224a	484	3	300	X	1	92.0	610	T2CW-N-1	53F,55F	
UN-HT216a	1059	3	300	X	3	79.5	1185	T2CW-M-3	53F,55F	
UN-HT217a	1634	3	300	X	5	67.0	1760	T2CW-M-3	53F,55F	
UN-HT218a	1399	3	300	X	4	99.5	1525	T2CW-M-2	53F,55F	
UN-HT219a	1016.5	3	300	X	3	58.3	1142.5	T2CW-M-2	53F,55F	
UN-HT220a	1184	3	250	X	4	92.0	1310	T2CW-L-1	53F,55F	
UN-HT221a	1459	3	300	X	4	129.5	1585	T2CW-K-2	53F,55F	
UN-HT222a	916.5	3	250	X	3	83.3	1042.5	T2CW-J-1	53F,55F	
UN-HT223a	1609	3	300	X	5	54.5	1735	T2CW-H-2	53F,55F	
UN-HT225aD	481.5	1	300	X	1	90.8	607.5	T2CW-H-1	55F	
UN-HT225aV	224	1	150	X	1	37.0	350	T2CW-H-1	55F	
UN-HT226aD	1249	1	280	X	4	64.5	1375	T2CW-H-1	55F	
UN-HT227aD	399	1	300	X	1	49.5	525	T2CW-H-1	55F	
UN-HT227aV	524	1	300	X	1	112.0	650	T2CW-H-1	55F	
UN-HT228aD	241.5	1	167.5	X	1	37.0	367.5	T2CW-H-1	55F	
UN-HT228aV	1024	1	300	X	3	62.0	1150	T2CW-H-1	55F	

名稱	背板托角	制圖	邱紅	2019.07.10	修改	A	
材料	X85625	復核	謝永林	-	日期	2019.08.22	
顏色	MILL	批准	Jason		圖號	UN-HT201a-1	

新增



生窗+SD梗頂位用

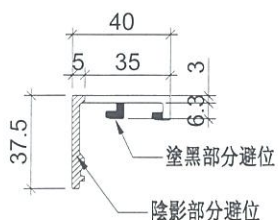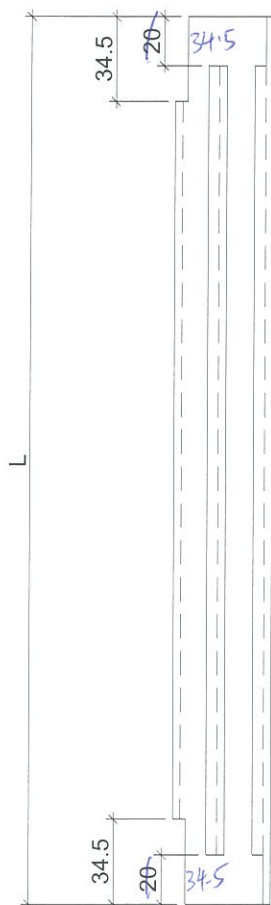

物料編號	L	樓層	數量	總數量	分格尺寸	使用位置	樓層
ZS-XC02	847	1	4	4	870	T2CW-H-1	53F
	847	1	4	4	870	T2CW-H-1	55F
	847	1	3	3	870	T2CW-G-2	53F
	847	2	1	2	870	T2CW-F-2	53F,55F
	847	2	2	4	870	T2CW-F-1	53F,55F
	847	2	2	4	870	T2CW-E-2	53F,55F
	847	2	1	2	870	T2CW-E-1	53F,55F
	847	2	1	2	870	T2CW-D-1	53F,55F
	847	2	2	4	870	T2CW-C-2	53F,55F
	847	2	1	2	870	T2CW-C-1	53F,55F
	847	2	4	8	870	T2CW-B-2	53F,55F
	847	2	2	4	870	T2CW-B-1	53F,55F
	847	2	2	4	870	T2CW-A-2	53F,55F
	847	2	4	8	870	T2CW-A-1	53F,55F
	847	2	2	4	870	T2CW-N-2	53F,55F
	847	2	1	2	870	T2CW-N-1	53F,55F
	847	2	3	6	870	T2CW-M-3	53F,55F
	847	2	3	6	870	T2CW-M-2	53F,55F
	847	2	1	2	870	T2CW-M-1	53F,55F
	847	2	2	4	870	T2CW-L-2	53F,55F
847	2	1	2	870	T2CW-L-1	53F,55F	
847	2	1	2	870	T2CW-K-2	53F,55F	
847	2	2	4	870	T2CW-K-1	53F,55F	
847	2	3	6	870	T2CW-J-1	53F,55F	
847	2	2	4	870	T2CW-H-2	53F,55F	
ZS-XC03	547	1	1	1	570	T2CW-F-2	53F
	547	1	1	1	570	T2CW-F-1	53F
	547	1	1	1	570	T2CW-E-2	53F
	547	1	1	1	570	T2CW-E-1	53F
	547	1	1	1	570	T2CW-D-1	53F
	547	1	1	1	570	T2CW-C-1	53F
	547	1	2	2	570	T2CW-B-2	53F
	547	1	2	2	570	T2CW-A-1	53F
	547	1	1	1	570	T2CW-M-2	53F
	547	1	1	1	570	T2CW-M-1	53F
	547	1	2	2	570	T2CW-L-2	53F
	547	1	2	2	570	T2CW-K-1	53F
547	1	2	2	570	T2CW-J-1	53F	

依據HK1838新增此圖

名稱	玻璃扣蓋	制圖	邱紅	2019.08.20	修改		
材料	X85558	復核	謝永林	-	日期		
顏色	EC-DG-S332054 (3塗)	批準	Jason		圖號	ZS-XC02	





美特鋁質 有限公司  
MIDI Aluminium Fabricator Ltd.

工程號 J-837 地盤 觀塘裕民坊

新增



生窗+SD梗頂位用

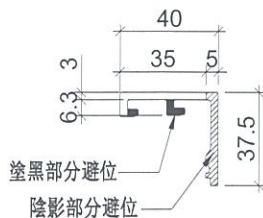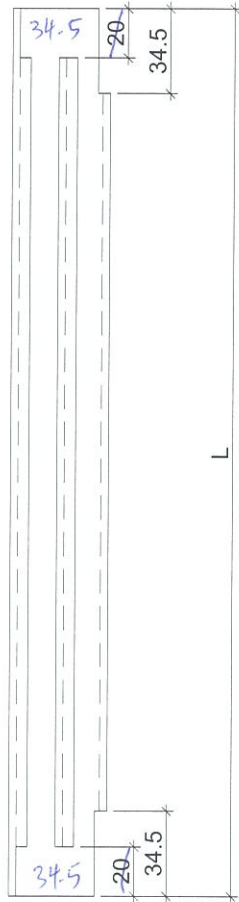

物料編號	L	層數	每層	總數量	分格尺寸	使用位置	樓層
ZS-XC02R	847	1	4	4	870	T2CW-H-1	53F
	847	1	4	4	870	T2CW-H-1	55F
	847	1	3	3	870	T2CW-G-2	53F
	847	2	1	2	870	T2CW-F-2	53F,55F
	847	2	2	4	870	T2CW-F-1	53F,55F
	847	2	2	4	870	T2CW-E-2	53F,55F
	847	2	1	2	870	T2CW-E-1	53F,55F
	847	2	1	2	870	T2CW-D-1	53F,55F
	847	2	2	4	870	T2CW-C-2	53F,55F
	847	2	1	2	870	T2CW-C-1	53F,55F
	847	2	4	8	870	T2CW-B-2	53F,55F
	847	2	2	4	870	T2CW-B-1	53F,55F
	847	2	2	4	870	T2CW-A-2	53F,55F
	847	2	4	8	870	T2CW-A-1	53F,55F
	847	2	2	4	870	T2CW-N-2	53F,55F
	847	2	1	2	870	T2CW-N-1	53F,55F
	847	2	3	6	870	T2CW-M-3	53F,55F
	847	2	3	6	870	T2CW-M-2	53F,55F
	847	2	1	2	870	T2CW-M-1	53F,55F
	847	2	2	4	870	T2CW-L-2	53F,55F
847	2	1	2	870	T2CW-L-1	53F,55F	
847	2	1	2	870	T2CW-K-2	53F,55F	
847	2	2	4	870	T2CW-K-1	53F,55F	
847	2	3	6	870	T2CW-J-1	53F,55F	
847	2	2	4	870	T2CW-H-2	53F,55F	
ZS-XC03R	547	1	1	1	570	T2CW-F-2	53F
	547	1	1	1	570	T2CW-F-1	53F
	547	1	1	1	570	T2CW-E-2	53F
	547	1	1	1	570	T2CW-E-1	53F
	547	1	1	1	570	T2CW-D-1	53F
	547	1	1	1	570	T2CW-C-1	53F
	547	1	2	2	570	T2CW-B-2	53F
	547	1	2	2	570	T2CW-A-1	53F
	547	1	1	1	570	T2CW-M-2	53F
	547	1	1	1	570	T2CW-M-1	53F
	547	1	2	2	570	T2CW-L-2	53F
	547	1	2	2	570	T2CW-K-1	53F
547	1	2	2	570	T2CW-J-1	53F	

依據HK1838新增此圖


名稱	玻璃扣蓋	制圖	邱紅	2019.08.20	修改		
材料	X85558	復核	謝永林	-	日期		
顏色	EC-DG-S332054 (3塗)	批準	Jason		圖號	ZS-XC02R	



美特鋁質 有限公司  
MIDI Aluminium Fabricator Ltd.

工程號 J-837 地盤 觀塘裕民坊


新增  
地盤用  
大梗窗位用

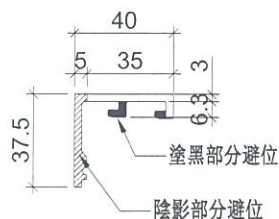

依據HK1838新增此圖

物料編號	L	層數	每層	總數量	分格尺寸	使用位置	樓層
ZS-XY02	2227	1	2	2	2250	T2CW-H-1	53F
	2227	1	4	4	2250	T2CW-H-1	55F
	2227	1	1	1	2250	T2CW-G-2	53F
	2227	2	1	2	2250	T2CW-F-1	53F,55F
	2227	2	1	2	2250	T2CW-E-2	53F,55F
	2227	2	2	4	2250	T2CW-C-2	53F,55F
	2227	2	2	4	2250	T2CW-B-2	53F,55F
	2227	2	1	2	2250	T2CW-B-1	53F,55F
	2227	2	1	2	2250	T2CW-A-2	53F,55F
	2227	2	2	4	2250	T2CW-A-1	53F,55F
	2227	2	2	4	2250	T2CW-N-2	53F,55F
	2227	2	1	2	2250	T2CW-N-1	53F,55F
	2227	2	2	4	2250	T2CW-M-3	53F,55F
	2227	2	2	4	2250	T2CW-M-2	53F,55F
	2227	2	1	2	2250	T2CW-L-1	53F,55F
	2227	2	1	2	2250	T2CW-K-2	53F,55F
	2227	2	1	2	2250	T2CW-J-1	53F,55F
	2227	2	1	2	2250	T2CW-H-2	53F,55F
ZS-XY03	642	1	4	4	665	T2CW-H-1	55F
	642	1	1	1	665	T2CW-E-2	55F
	642	1	1	1	665	T2CW-C-2	55F
	642	1	1	1	665	T2CW-B-2	55F
	642	1	1	1	665	T2CW-B-1	55F
	642	1	1	1	665	T2CW-A-1	55F
	642	1	2	2	665	T2CW-N-2	55F
	642	1	1	1	665	T2CW-N-1	55F
	642	1	1	1	665	T2CW-M-3	55F
	642	1	1	1	665	T2CW-M-2	55F
	642	1	1	1	665	T2CW-K-2	55F
642	1	1	1	665	T2CW-J-1	55F	
ZS-XY04	542	1	1	1	565	T2CW-G-2	53F
ZS-XY05	257	1	1	1	280	T2CW-H-1	55F

名稱	玻璃扣蓋	制圖	邱紅	2019.08.20	修改		
材料	X85558	復核	謝永林	-	日期		
顏色	EC-DG-S332054 (3塗)	批准	Jason		圖號	ZS-XY02	

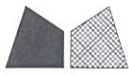


美特鋁質 有限公司  
MIDI Aluminium Fabricator Ltd.

工程號 J-837 地盤 觀塘裕民坊

新增



大梗窗位用

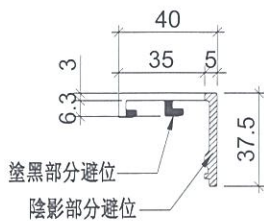

物料編號	L	層數	每層	總數量	分格尺寸	使用位置	樓層
ZS-XY02R	2227	1	2	2	2250	T2CW-H-1	53F
	2227	1	4	4	2250	T2CW-H-1	55F
	2227	1	1	1	2250	T2CW-G-2	53F
	2227	2	1	2	2250	T2CW-F-1	53F,55F
	2227	2	1	2	2250	T2CW-E-2	53F,55F
	2227	2	2	4	2250	T2CW-C-2	53F,55F
	2227	2	2	4	2250	T2CW-B-2	53F,55F
	2227	2	1	2	2250	T2CW-B-1	53F,55F
	2227	2	1	2	2250	T2CW-A-2	53F,55F
	2227	2	2	4	2250	T2CW-A-1	53F,55F
	2227	2	2	4	2250	T2CW-N-2	53F,55F
	2227	2	1	2	2250	T2CW-N-1	53F,55F
	2227	2	2	4	2250	T2CW-M-3	53F,55F
	2227	2	2	4	2250	T2CW-M-2	53F,55F
	2227	2	1	2	2250	T2CW-L-1	53F,55F
	2227	2	1	2	2250	T2CW-K-2	53F,55F
ZS-XY03R	2227	2	1	2	2250	T2CW-J-1	53F,55F
	2227	2	1	2	2250	T2CW-H-2	53F,55F
	642	1	4	4	665	T2CW-H-1	55F
	642	1	1	1	665	T2CW-F-1	55F
	642	1	1	1	665	T2CW-C-2	55F
	642	1	1	1	665	T2CW-B-2	55F
	642	1	1	1	665	T2CW-A-2	55F
	642	1	1	1	665	T2CW-A-1	55F
	642	1	1	1	665	T2CW-N-2	55F
ZS-XY05R	642	1	1	1	665	T2CW-N-1	55F
	642	1	1	1	665	T2CW-M-2	55F
ZS-XY05R	257	1	1	1	280	T2CW-H-1	55F

依據HK1838新增此圖

名稱	玻璃扣蓋	制圖	邱紅	2019.08.20	修改		
材料	X85558	復核	謝永林	-	日期		
顏色	EC-DG-S332054 (3塗)	批准	Jason		圖號	ZS-XY02R	