



工程指示 / 要求簡箋(E.I.)

工程指示編號：EI / 0970 / 19

修改版次：D

工程編號：J - 837

工程名稱：觀塘裕民坊

工程項目：幕牆 T2 企橫料(53,55/F)(直追+轉層位置)

收件人：生統

發件人：Eric Liu

日期：26/11/2019

要求提供 / 確認 事項：

- | | | |
|------------------------------------|-------------------------------------|-------------------------------|
| <input type="checkbox"/> 初步鋁料 B.M. | <input type="checkbox"/> 加工拆圖，然後生產 | <input type="checkbox"/> 尺寸表 |
| <input type="checkbox"/> 正式鋁料 B.M. | <input type="checkbox"/> 技術上資料 / 指示 | <input type="checkbox"/> 報價 |
| <input type="checkbox"/> 配件 B.M. | <input type="checkbox"/> 樣辦或貨品說明書 | <input type="checkbox"/> 分判合約 |
| <input type="checkbox"/> 其他：_____ | | |

內容：

請按加工圖生產企橫料，送地盤安裝

最後一層標準層(53/F)及特式層(55/F)，直追位置

D版: 1) 按湛哥意見，方便現場安裝及打膠，修改玻璃扣蓋

謝謝。

請在 2019/ 12/ 06 前完成上列要求。

附： 2 頁圖登，10 頁加工圖

以上項目為：

- | | | |
|---------------------------------|--------------------------------------|--------------------------------|
| <input type="checkbox"/> 原合約工程包 | <input type="checkbox"/> 原合約工程加 / 減賬 | <input type="checkbox"/> 新工程報價 |
|---------------------------------|--------------------------------------|--------------------------------|

原因：-

分發東莞各部門：

- | | | | | | |
|--|---|----|------------------------------|------------------------------|--|
| <input type="checkbox"/> 生產技術總監 <input type="checkbox"/> 連附件 | <input checked="" type="checkbox"/> 技術部 <input checked="" type="checkbox"/> 連附件 | 永林 | <input type="checkbox"/> 生產部 | <input type="checkbox"/> 連附件 | <input type="checkbox"/> 機械設計部 <input type="checkbox"/> 連附件 |
| <input type="checkbox"/> 採購部 <input type="checkbox"/> 連附件 | <input checked="" type="checkbox"/> 生產統籌部 <input type="checkbox"/> 連附件 | 梅 | | | |
| <input type="checkbox"/> 質檢部 <input type="checkbox"/> 連附件 | <input type="checkbox"/> 會計部 <input type="checkbox"/> 連附件 | | <input type="checkbox"/> 報關組 | <input type="checkbox"/> 連附件 | <input type="checkbox"/> 其他 <u>小羅</u> <input type="checkbox"/> 連附件 |

分發香港各部門：

- | | | | | |
|---|--|---|---|------------------------------|
| <input type="checkbox"/> 行政部 <input type="checkbox"/> 連附件 | <input type="checkbox"/> 會計部 <input type="checkbox"/> 連附件 | <input type="checkbox"/> 統籌部 <input type="checkbox"/> 連附件 | <input type="checkbox"/> 工程部地盤科文 <input type="checkbox"/> 連附件 | 炳哥 / 民 / 豪 |
| <input type="checkbox"/> 採購部 <input type="checkbox"/> 連附件 | <input type="checkbox"/> QS 部 <input type="checkbox"/> 連附件 | <input type="checkbox"/> 維修部 <input type="checkbox"/> 連附件 | <input type="checkbox"/> 其他 _____ | <input type="checkbox"/> 連附件 |

傳遞編號：

HK 2430 /19

發件人簽署：

項目經理簽署：

圖則登記表
DRAWING REGISTER

工程名稱 Project Title: **觀塘裕民坊 (T2座 特式層) 53F,55F**
框架式幕牆 (主企+主橫+副料拆圖)
 工程編號 Project No: **J-837**

年
月
日

接收日期 Receiving Date (適用於客戶圖則)

分發予 Distributed To

年
月
日

發出日期 Issued Date

19	19	19	19						
8	8	09	11						
14	22	17	15						

圖則編號 Drg. No.	圖則名稱 Drawing Title
UN-R01(Y)	雙梗橫料 (外凸)
ZX-XC01	玻璃扣蓋加工圖
ZX-XC01R	玻璃扣蓋加工圖
ZX-XC04	玻璃扣蓋加工圖
ZX-XC04R	玻璃扣蓋加工圖
ZX-XY01	玻璃扣蓋加工圖
ZX-XY01R	玻璃扣蓋加工圖
UN-AM1a	單玻插線加工圖
UN-AM1a-1	單玻插線加工圖 (數據表)
UN-AM1aR	單玻插線加工圖
UN-AM1aR-1	單玻插線加工圖 (數據表)
UN-AM1b	單玻插線加工圖
UN-AM1b-1	單玻插線加工圖 (數據表)
UN-AM1bR	單玻插線加工圖
UN-AM1bR-1	單玻插線加工圖 (數據表)
UN-AM2	單玻插線加工圖
UN-AM2-1	單玻插線加工圖 (數據表)
UN-AM2R	單玻插線加工圖
UN-AM2R-1	單玻插線加工圖 (數據表)
UN-AM1T	單玻插線加工圖
UN-AM1TR	單玻插線加工圖
UN-HM1	單玻插線加工圖
UN-HM225	單玻插線加工圖
UN-HM202S	單玻插線加工圖
UN-HM1a	單玻插線加工圖
UN-HM225a	單玻插線加工圖

209
210
211
修訂編號
Revision No.

-	-	-	-						
-	A	-	B						
-	A	-	B						
-	-	-	-						
-	-	-	-						
-	A	-	-						
-	A	-	-						
-	-	-	-						
-	A	-	-						
-	A	-	-						

圖則登記表
DRAWING REGISTER

工程名稱 Project Title: **觀塘裕民坊 (T2座 特式層) 53F,55F**
框架式幕牆 (主企+主橫+副料拆圖)
 工程編號 Project No: **J-837**

接收日期 Receiving Date (適用於客戶圖則)

年													
月													
日													

分發予 Distributed To

發出日期 Issued Date

年	19	19	19	19									
月	8	8	09	11									
日	14	22	17	15									

圖則編號 Drg. No.	圖則名稱 Drawing Title
J837-CW-2209K	后裝內外蓋安裝位置圖
J837-CW-2210K	后裝內外蓋安裝位置圖
J837-CW-2211K	后裝內外蓋安裝位置圖
J837-CW-2212K	后裝內外蓋安裝位置圖
J837-CW-2213K	后裝內外蓋安裝位置圖
J837-CW-2201G	生梗企單玻/雙玻扣蓋位置圖
J837-CW-2202G	生梗企單玻/雙玻扣蓋位置圖
J837-CW-2203G	生梗企單玻/雙玻扣蓋位置圖
J837-CW-2204G	生梗企單玻/雙玻扣蓋位置圖
J837-CW-2205G	生梗企單玻/雙玻扣蓋位置圖
J837-CW-2206G	生梗企單玻/雙玻扣蓋位置圖
J837-CW-2207G	生梗企單玻/雙玻扣蓋位置圖
J837-CW-2208G	生梗企單玻/雙玻扣蓋位置圖
J837-CW-2209G	生梗企單玻/雙玻扣蓋位置圖
J837-CW-2210G	生梗企單玻/雙玻扣蓋位置圖
J837-CW-2211G	生梗企單玻/雙玻扣蓋位置圖
J837-CW-2212G	生梗企單玻/雙玻扣蓋位置圖
J837-CW-2213G	生梗企單玻/雙玻扣蓋位置圖
ZS-XC02	玻璃扣蓋加工圖
ZS-XC02R	玻璃扣蓋加工圖
ZS-XY02	玻璃扣蓋加工圖
ZS-XY02R	玻璃扣蓋加工圖

修訂編號 Revision No.													
365	-	-	-	-									
366	-	-	-	-									
367	-	-	-	-									
383	-	新增	-	A									
384	-	新增	-	A									
385	-	新增	-	A									
386	-	新增	-	A									




美特鋁質有限公司
MIDI Aluminium Fabricator Ltd

工程號 J-837 地盤 觀塘裕民坊

地盤用

生窗+SD梗頂位用

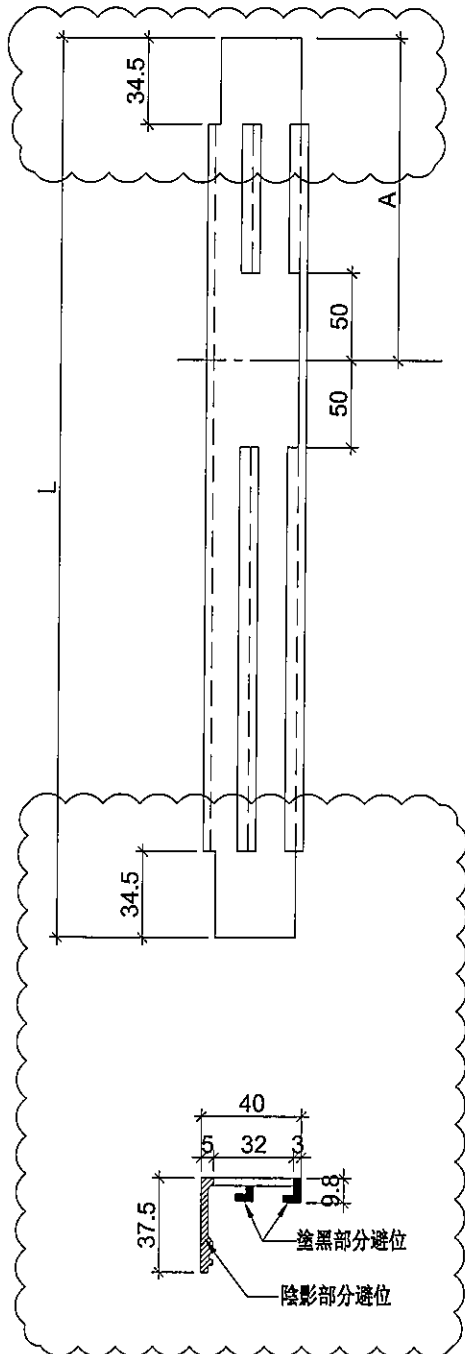

物料編號	L	樓層	數量	總數量	分格尺寸	A	使用位置	樓層
877	1	1	3	3	900	193.5	T2CW-H-1	53F
877	1	1	1	1	900	193.5	T2CW-F-2	53F
877	1	1	2	2	900	193.5	T2CW-F-1	53F
877	1	1	1	1	900	193.5	T2CW-E-2	53F
877	1	1	1	1	900	193.5	T2CW-E-1	53F
877	1	1	1	1	900	193.5	T2CW-D-1	53F
877	1	1	1	1	900	193.5	T2CW-C-2	53F
877	1	1	1	1	900	193.5	T2CW-C-1	53F
877	1	1	3	3	900	193.5	T2CW-B-2	53F
877	1	1	1	1	900	193.5	T2CW-B-1	53F
ZS-XC01	877	1	2	2	900	193.5	T2CW-A-2	53F
877	1	1	3	3	900	193.5	T2CW-A-1	53F
877	1	1	1	1	900	193.5	T2CW-N-2	53F
877	1	1	1	1	900	193.5	T2CW-N-1	53F
877	1	1	1	1	900	193.5	T2CW-M-3	53F
877	1	1	2	2	900	193.5	T2CW-M-2	53F
877	1	1	1	1	900	193.5	T2CW-M-1	53F
877	1	1	1	1	900	193.5	T2CW-L-2	53F
877	1	1	1	1	900	193.5	T2CW-L-1	53F
877	1	1	2	2	900	193.5	T2CW-K-1	53F
877	1	1	2	2	900	193.5	T2CW-J-1	53F
877	1	1	1	1	900	193.5	T2CW-H-2	53F

依據EI/1185修改此圖

名稱	玻璃扣蓋	制圖	邱紅	2019.07.10	修改	A	B
材料	X85558	復核	謝永林	-	日期	2019.08.20	2019.11.15
顏色	EC-DG-S332054 (3塗)	批准	Jason		圖號	ZS-XC01	




美特鋁質有限公司
MIDI Aluminium Fabricator Ltd.

工程號 J-837 地盤 觀塘裕民坊

地盤用

生窗+SD梗頂位用

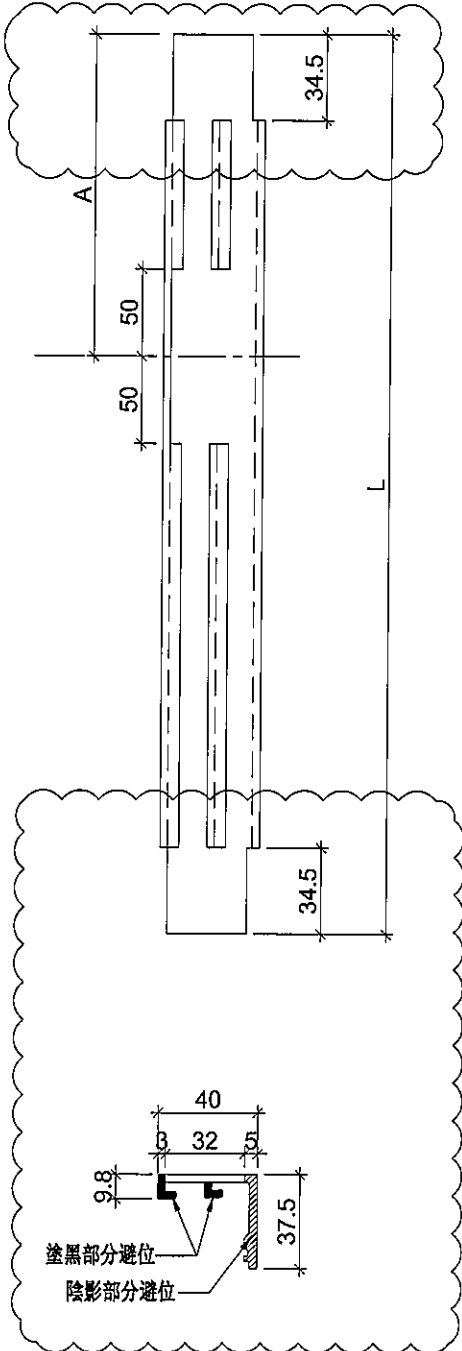

物料編號	L	層數	每層	總數量	分格尺寸	A	使用位置	樓層
877	1	4	4	900	193.5	T2CW-H-1	53F	
877	1	1	1	900	193.5	T2CW-F-2	53F	
877	1	1	1	900	193.5	T2CW-F-1	53F	
877	1	2	2	900	193.5	T2CW-E-2	53F	
877	1	1	1	900	193.5	T2CW-E-1	53F	
877	1	1	1	900	193.5	T2CW-D-1	53F	
877	1	1	1	900	193.5	T2CW-C-2	53F	
877	1	1	1	900	193.5	T2CW-C-1	53F	
877	1	3	3	900	193.5	T2CW-B-2	53F	
877	1	2	2	900	193.5	T2CW-B-1	53F	
877	1	1	1	900	193.5	T2CW-A-2	53F	
877	1	3	3	900	193.5	T2CW-A-1	53F	
877	1	2	2	900	193.5	T2CW-N-2	53F	
877	1	1	1	900	193.5	T2CW-N-1	53F	
877	1	2	2	900	193.5	T2CW-M-3	53F	
877	1	2	2	900	193.5	T2CW-M-2	53F	
877	1	1	1	900	193.5	T2CW-M-1	53F	
877	1	1	1	900	193.5	T2CW-L-2	53F	
877	1	1	1	900	193.5	T2CW-K-2	53F	
877	1	2	2	900	193.5	T2CW-K-1	53F	
877	1	3	3	900	193.5	T2CW-J-1	53F	
877	1	1	1	900	193.5	T2CW-H-2	53F	

依據EI/1185修改此圖

名稱	玻璃扣蓋	制圖	邱紅	2019.07.10	修改	A	B
材料	X85558	復核	謝永林	-	日期	2019.08.20	2019.11.15
顏色	EC-DG-S332054 (3塗)	批準	Jason		圖號	ZS-XC01R	




美特鋁質有限公司
MIDI Aluminium Fabricator Ltd.

工程號 J-837 地盤 觀塘裕民坊

地盤用

生窗+SD梗頂位用

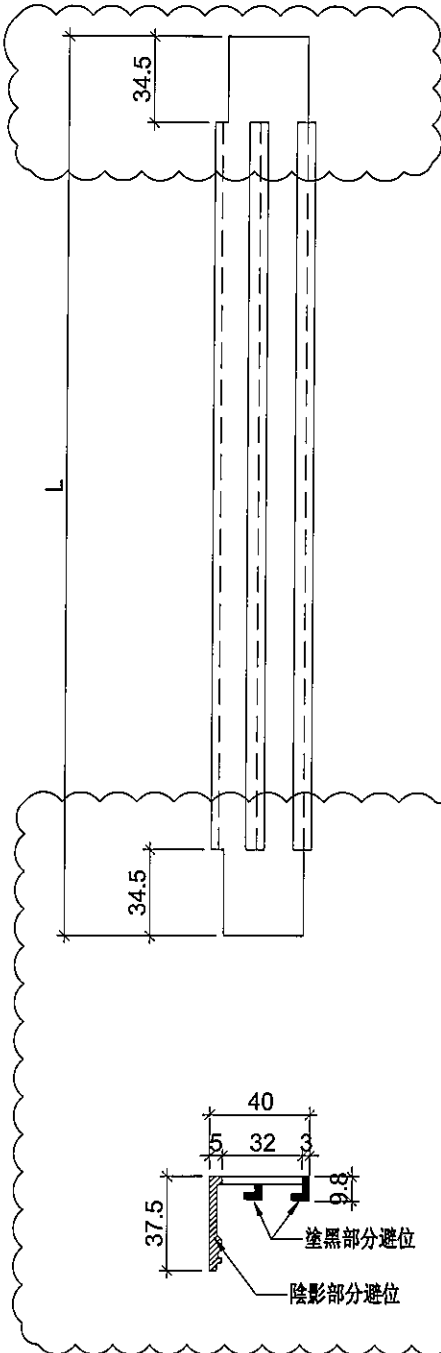

物料編號	L	樓層	數量	總數量	分格尺寸	使用位置	樓層
ZS-XC04	642	1	4	4	665	T2CW-H-1	55F
	642	1	2	2	665	T2CW-F-2	55F
	642	1	3	3	665	T2CW-F-1	55F
	642	1	2	2	665	T2CW-E-2	55F
	642	1	2	2	665	T2CW-E-1	55F
	642	1	2	2	665	T2CW-D-1	55F
	642	1	1	1	665	T2CW-C-2	55F
	642	1	2	2	665	T2CW-C-1	55F
	642	1	5	5	665	T2CW-B-2	55F
	642	1	1	1	665	T2CW-B-1	55F
	642	1	2	2	665	T2CW-A-2	55F
	642	1	5	5	665	T2CW-A-1	55F
	642	1	1	1	665	T2CW-N-2	55F
	642	1	1	1	665	T2CW-N-1	55F
	642	1	1	1	665	T2CW-M-3	55F
	642	1	3	3	665	T2CW-M-2	55F
	642	1	2	2	665	T2CW-M-1	55F
	642	1	3	3	665	T2CW-L-2	55F
	642	1	1	1	665	T2CW-L-1	55F
	642	1	4	4	665	T2CW-K-1	55F
642	1	4	4	665	T2CW-J-1	55F	
642	1	1	1	665	T2CW-H-2	55F	
ZS-XC06	542	1	4	4	565	T2CW-G-2	53F
ZS-XC08	257	1	1	1	280	T2CW-H-1	55F

依據EI/1185修改此圖

名稱	玻璃扣蓋	制圖	邱紅	2019.07.10	修改	A	B
材料	X85558	復核	謝永林	-	日期	2019.08.20	2019.11.15
顏色	EC-DG-S332054 (3塗)	批准	Jason		圖號	ZS-XC04	




美特鋁質 有限公司
MIDI Aluminium Fabricator Ltd.

工程號 J-837 地盤 觀塘裕民坊

地盤用

生窗+SD梗頂位用

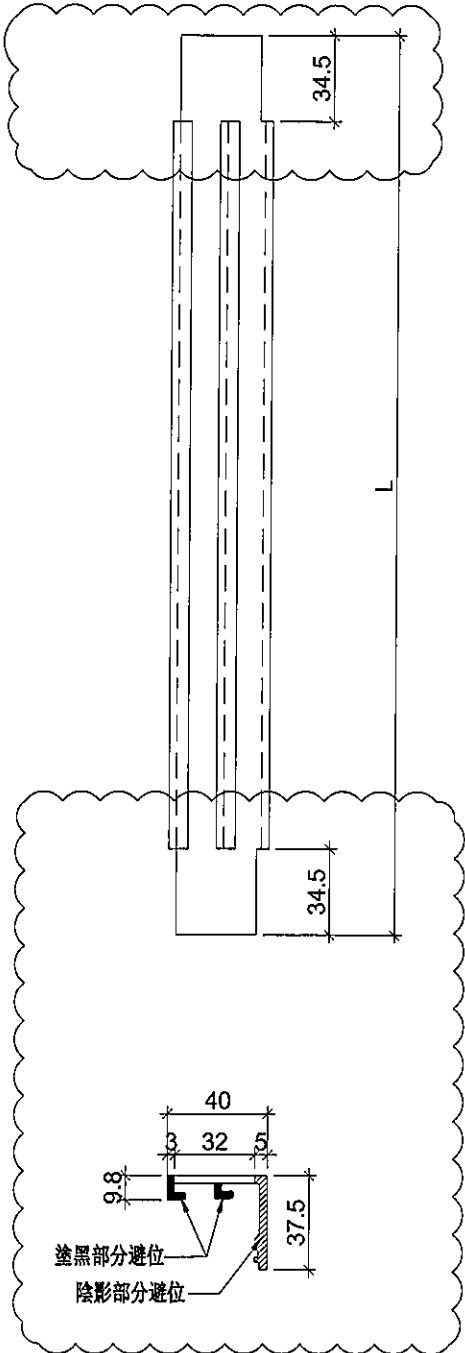

物料編號	L	層數	每層	總數量	分格尺寸	使用位置	樓層
ZS-XC04R	642	1	4	4	665	T2CW-H-1	55F
	642	1	2	2	665	T2CW-F-2	55F
	642	1	2	2	665	T2CW-F-1	55F
	642	1	3	3	665	T2CW-E-2	55F
	642	1	2	2	665	T2CW-E-1	55F
	642	1	2	2	665	T2CW-D-1	55F
	642	1	1	1	665	T2CW-C-2	55F
	642	1	2	2	665	T2CW-C-1	55F
	642	1	5	5	665	T2CW-B-2	55F
	642	1	2	2	665	T2CW-B-1	55F
	642	1	1	1	665	T2CW-A-2	55F
	642	1	5	5	665	T2CW-A-1	55F
	642	1	2	2	665	T2CW-N-2	55F
	642	1	1	1	665	T2CW-N-1	55F
	642	1	2	2	665	T2CW-M-3	55F
	642	1	3	3	665	T2CW-M-2	55F
	642	1	2	2	665	T2CW-M-1	55F
	642	1	3	3	665	T2CW-L-2	55F
	642	1	1	1	665	T2CW-K-2	55F
	642	1	4	4	665	T2CW-K-1	55F
642	1	5	5	665	T2CW-J-1	55F	
642	1	1	1	665	T2CW-H-2	55F	
ZS-XC06R	542	1	5	5	565	T2CW-G-2	53F
ZS-XC08R	257	1	1	1	280	T2CW-H-1	55F

依據EI/1185修改此圖

名稱	玻璃扣蓋	制圖	邱紅	2019.07.10	修改	A	B
材料	X85558	復核	謝永林	-	日期	2019.08.20	2019.11.15
顏色	EC-DG-S332054 (3塗)	批準	Jason		圖號	ZS-XC04R	




美特鋁質有限公司
MIDI Aluminium Fabricator Ltd.

工程號 J-837 地盤 觀塘裕民坊

物料編號	L	層數	每層	總數量	分格尺寸	A	使用位置	樓層
ZS-XY01	877	1	2	2	900	193.5	T2CW-H-1	53F
	877	1	1	1	900	193.5	T2CW-E-2	53F
	877	1	1	1	900	193.5	T2CW-C-2	53F
	877	1	1	1	900	193.5	T2CW-B-2	53F
	877	1	1	1	900	193.5	T2CW-B-1	53F
	877	1	1	1	900	193.5	T2CW-A-1	53F
	877	1	2	2	900	193.5	T2CW-N-2	53F
	877	1	1	1	900	193.5	T2CW-N-1	53F
	877	1	1	1	900	193.5	T2CW-M-3	53F
	877	1	1	1	900	193.5	T2CW-M-2	53F
	877	1	1	1	900	193.5	T2CW-K-2	53F
	877	1	1	1	900	193.5	T2CW-J-1	53F

地盤用
大梗窗位用

依據EI/1185修改此圖

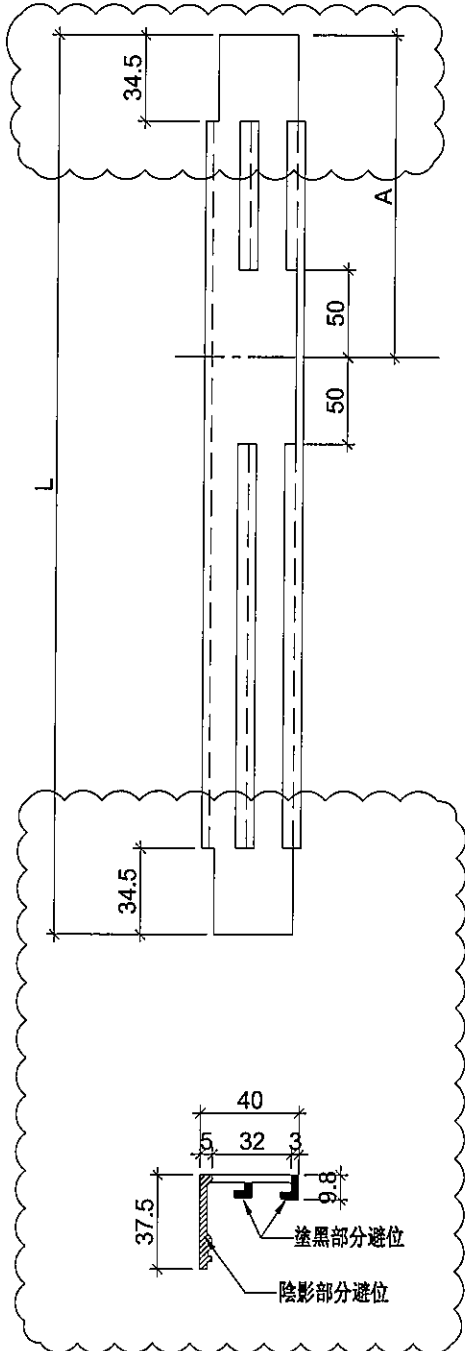

名稱	玻璃扣蓋	制圖	邱紅	2019.07.10	修改	A	B
材料	X85558	復核	謝永林	-	日期	2019.08.20	2019.11.15
顏色	EC-DG-S332054 (3塗)	批準	Jason		圖號	ZS-XY01	



美特鋁質有限公司
MIDI Aluminium Fabricator Ltd.


工程號 J-837 地盤 觀塘裕民坊

物料編號	L	層數	每層	總數量	分格尺寸	A	使用位置	樓層
ZS-XY01R	877	1	1	1	900	193.5	T2CW-H-1	53F
	877	1	1	1	900	193.5	T2CW-F-1	53F
	877	1	1	1	900	193.5	T2CW-C-2	53F
	877	1	1	1	900	193.5	T2CW-B-2	53F
	877	1	1	1	900	193.5	T2CW-A-2	53F
	877	1	1	1	900	193.5	T2CW-A-1	53F
	877	1	1	1	900	193.5	T2CW-N-2	53F
	877	1	1	1	900	193.5	T2CW-N-1	53F
	877	1	1	1	900	193.5	T2CW-M-2	53F
	877	1	1	1	900	193.5	T2CW-L-1	53F

地盤用

大梗窗位用

依據EI/1185修改此圖

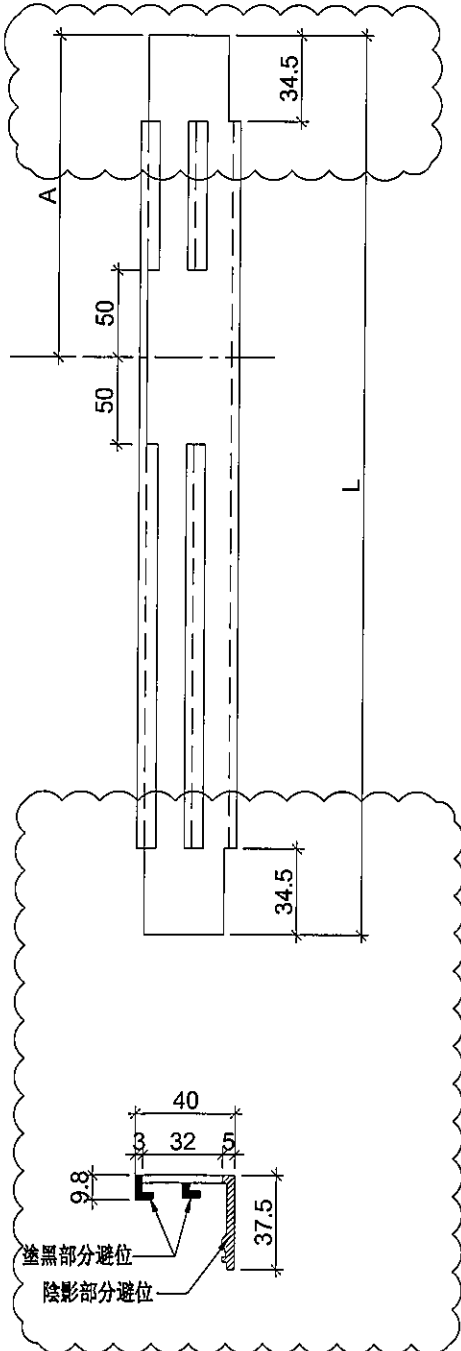

名稱	玻璃扣蓋	制圖	邱紅	2019.07.10	修改	A	B
材料	X85558	復核	謝永林	-	日期	2019.08.20	2019.11.15
顏色	EC-DG-S332054 (3塗)	批準	Jason		圖號	ZS-XY01R	




美特鋁質有限公司
MIDI Aluminium Fabricator Ltd.

工程號 J-837 地盤 觀塘裕民坊

地盤用

生窗+SD梗頂位用

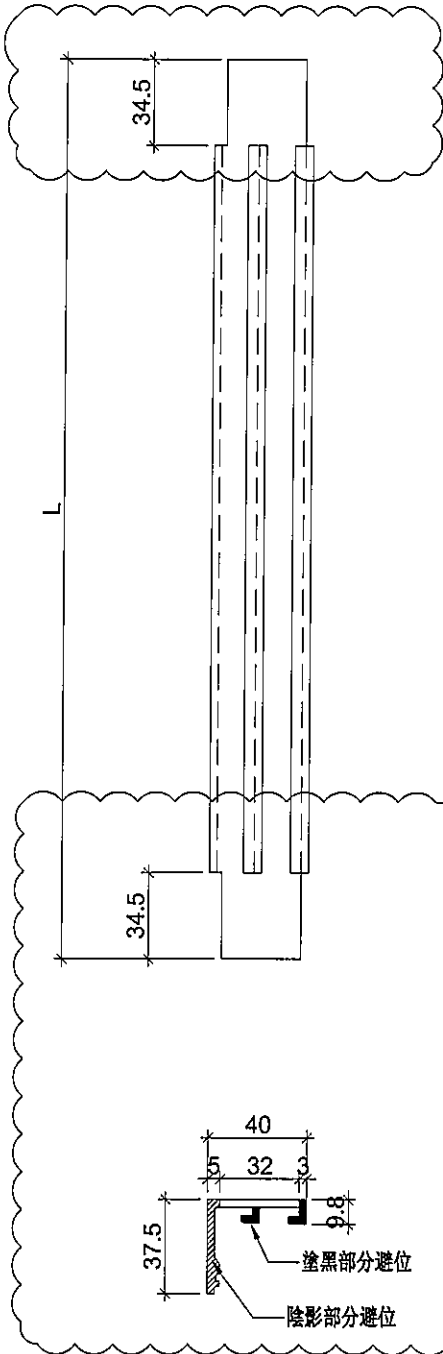

物料編號	L	樓層	數量	總數量	分格尺寸	使用位置	樓層
ZS-XC02	847	1	4	4	870	T2CW-H-1	53F
	847	1	4	4	870	T2CW-H-1	55F
	847	1	3	3	870	T2CW-G-2	53F
	847	2	1	2	870	T2CW-F-2	53F,55F
	847	2	2	4	870	T2CW-F-1	53F,55F
	847	2	2	4	870	T2CW-E-2	53F,55F
	847	2	1	2	870	T2CW-E-1	53F,55F
	847	2	1	2	870	T2CW-D-1	53F,55F
	847	2	2	4	870	T2CW-C-2	53F,55F
	847	2	1	2	870	T2CW-C-1	53F,55F
	847	2	4	8	870	T2CW-B-2	53F,55F
	847	2	2	4	870	T2CW-B-1	53F,55F
	847	2	2	4	870	T2CW-A-2	53F,55F
	847	2	4	8	870	T2CW-A-1	53F,55F
	847	2	2	4	870	T2CW-N-2	53F,55F
	847	2	1	2	870	T2CW-N-1	53F,55F
	847	2	3	6	870	T2CW-M-3	53F,55F
	847	2	3	6	870	T2CW-M-2	53F,55F
	847	2	1	2	870	T2CW-M-1	53F,55F
	847	2	2	4	870	T2CW-L-2	53F,55F
847	2	1	2	870	T2CW-L-1	53F,55F	
847	2	1	2	870	T2CW-K-2	53F,55F	
847	2	2	4	870	T2CW-K-1	53F,55F	
847	2	3	6	870	T2CW-J-1	53F,55F	
847	2	2	4	870	T2CW-H-2	53F,55F	
ZS-XC03	547	1	1	1	570	T2CW-F-2	53F
	547	1	1	1	570	T2CW-F-1	53F
	547	1	1	1	570	T2CW-E-2	53F
	547	1	1	1	570	T2CW-E-1	53F
	547	1	1	1	570	T2CW-D-1	53F
	547	1	1	1	570	T2CW-C-1	53F
	547	1	2	2	570	T2CW-B-2	53F
	547	1	2	2	570	T2CW-A-1	53F
	547	1	1	1	570	T2CW-M-2	53F
	547	1	1	1	570	T2CW-M-1	53F
	547	1	2	2	570	T2CW-L-2	53F
	547	1	2	2	570	T2CW-K-1	53F
547	1	2	2	570	T2CW-J-1	53F	

依據EI/1185修改此圖

名稱	玻璃扣蓋	制圖	邱紅	2019.08.20	修改	A	
材料	X85558	復核	謝永林	-	日期	2019.11.15	
顏色	EC-DG-S332054 (3塗)	批準	Jason		圖號	ZS-XC02	




美特鋁質有限公司
MIDI Aluminium Fabricator Ltd.

工程號 J-837 地盤 觀塘裕民坊

地盤用

生窗+SD梗頂位用

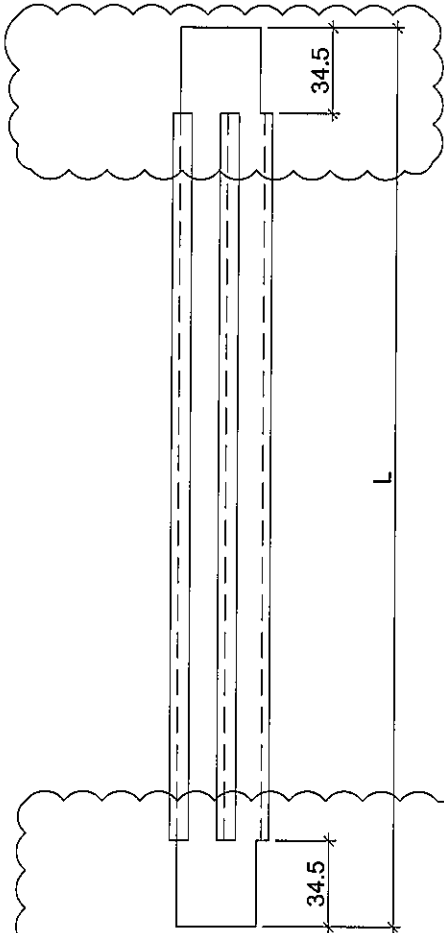

物料編號	L	層數	每層	總數量	分格尺寸	使用位置	樓層
847	1	4	4	4	870	T2CW-H-1	53F
847	1	4	4	4	870	T2CW-H-1	55F
847	1	3	3	3	870	T2CW-G-2	53F
847	2	1	2	2	870	T2CW-F-2	53F,55F
847	2	2	4	4	870	T2CW-F-1	53F,55F
847	2	2	4	4	870	T2CW-E-2	53F,55F
847	2	1	2	2	870	T2CW-E-1	53F,55F
847	2	1	2	2	870	T2CW-D-1	53F,55F
847	2	2	4	4	870	T2CW-C-2	53F,55F
847	2	1	2	2	870	T2CW-C-1	53F,55F
847	2	4	8	8	870	T2CW-B-2	53F,55F
847	2	2	4	4	870	T2CW-B-1	53F,55F
847	2	2	4	4	870	T2CW-A-2	53F,55F
847	2	4	8	8	870	T2CW-A-1	53F,55F
847	2	2	4	4	870	T2CW-N-2	53F,55F
847	2	1	2	2	870	T2CW-N-1	53F,55F
847	2	3	6	6	870	T2CW-M-3	53F,55F
847	2	3	6	6	870	T2CW-M-2	53F,55F
847	2	1	2	2	870	T2CW-M-1	53F,55F
847	2	2	4	4	870	T2CW-L-2	53F,55F
847	2	1	2	2	870	T2CW-L-1	53F,55F
847	2	1	2	2	870	T2CW-K-2	53F,55F
847	2	2	4	4	870	T2CW-K-1	53F,55F
847	2	3	6	6	870	T2CW-J-1	53F,55F
847	2	2	4	4	870	T2CW-H-2	53F,55F
547	1	1	1	1	570	T2CW-F-2	53F
547	1	1	1	1	570	T2CW-F-1	53F
547	1	1	1	1	570	T2CW-E-2	53F
547	1	1	1	1	570	T2CW-E-1	53F
547	1	1	1	1	570	T2CW-D-1	53F
547	1	1	1	1	570	T2CW-C-1	53F
547	1	2	2	2	570	T2CW-B-2	53F
547	1	2	2	2	570	T2CW-A-1	53F
547	1	1	1	1	570	T2CW-M-2	53F
547	1	1	1	1	570	T2CW-M-1	53F
547	1	2	2	2	570	T2CW-L-2	53F
547	1	2	2	2	570	T2CW-K-1	53F
547	1	2	2	2	570	T2CW-J-1	53F

依據EI/1185修改此圖


名稱	玻璃扣蓋	制圖	邱紅	2019.08.20	修改	A	
材料	X85558	復核	謝永林	-	日期	2019.11.15	
顏色	EC-DG-S332054 (3塗)	批准	Jason		圖號	ZS-XC02R	



美特鋁質有限公司
MIDI Aluminium Fabricator Ltd.

工程號 J-837 地盤 觀塘裕民坊

地盤用
大梗窗位用

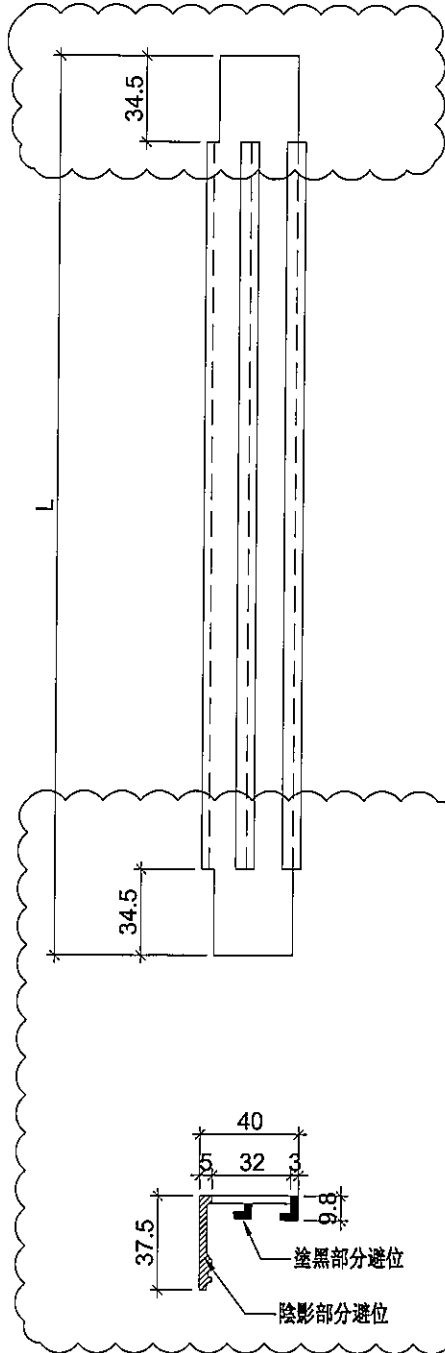

物料編號	L	層數	每層	總數量	分格尺寸	使用位置	樓層
ZS-XY02	2227	1	2	2	2250	T2CW-H-1	53F
	2227	1	4	4	2250	T2CW-H-1	55F
	2227	1	1	1	2250	T2CW-G-2	53F
	2227	2	1	2	2250	T2CW-F-1	53F,55F
	2227	2	1	2	2250	T2CW-E-2	53F,55F
	2227	2	2	4	2250	T2CW-C-2	53F,55F
	2227	2	2	4	2250	T2CW-B-2	53F,55F
	2227	2	1	2	2250	T2CW-B-1	53F,55F
	2227	2	1	2	2250	T2CW-A-2	53F,55F
	2227	2	2	4	2250	T2CW-A-1	53F,55F
	2227	2	2	4	2250	T2CW-N-2	53F,55F
	2227	2	1	2	2250	T2CW-N-1	53F,55F
	2227	2	2	4	2250	T2CW-M-3	53F,55F
	2227	2	2	4	2250	T2CW-M-2	53F,55F
	2227	2	1	2	2250	T2CW-L-1	53F,55F
	2227	2	1	2	2250	T2CW-K-2	53F,55F
	2227	2	1	2	2250	T2CW-J-1	53F,55F
2227	2	1	2	2250	T2CW-H-2	53F,55F	
ZS-XY03	642	1	4	4	665	T2CW-H-1	55F
	642	1	1	1	665	T2CW-E-2	55F
	642	1	1	1	665	T2CW-C-2	55F
	642	1	1	1	665	T2CW-B-2	55F
	642	1	1	1	665	T2CW-B-1	55F
	642	1	1	1	665	T2CW-A-1	55F
	642	1	2	2	665	T2CW-N-2	55F
	642	1	1	1	665	T2CW-N-1	55F
	642	1	1	1	665	T2CW-M-3	55F
	642	1	1	1	665	T2CW-M-2	55F
	642	1	1	1	665	T2CW-K-2	55F
642	1	1	1	665	T2CW-J-1	55F	
ZS-XY04	542	1	1	1	565	T2CW-G-2	53F
ZS-XY05	257	1	1	1	280	T2CW-H-1	55F

依據EI/1185修改此圖

名稱	玻璃扣蓋	制圖	邱紅	2019.08.20	修改	A		
材料	X85558	復核	謝永林	-	日期	2019.11.15		
顏色	EC-DG-S332054 (3塗)	批准	Jason		圖號	ZS-XY02		




美特鋁質有限公司
MIDI Aluminium Fabricator Ltd.

工程號 J-837 地盤 觀塘裕民坊

地盤用

大梗窗位用

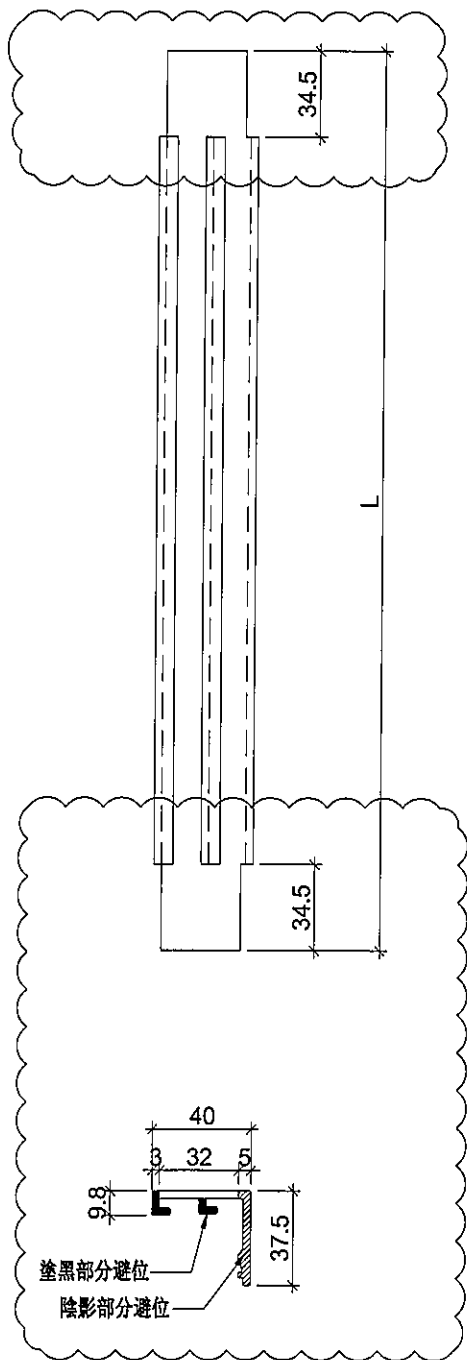

物料編號	L	層數	每層	總數量	分格尺寸	使用位置	樓層
ZS-XY02R	2227	1	2	2	2250	T2CW-H-1	53F
	2227	1	4	4	2250	T2CW-H-1	55F
	2227	1	1	1	2250	T2CW-G-2	53F
	2227	2	1	2	2250	T2CW-F-1	53F,55F
	2227	2	1	2	2250	T2CW-E-2	53F,55F
	2227	2	2	4	2250	T2CW-C-2	53F,55F
	2227	2	2	4	2250	T2CW-B-2	53F,55F
	2227	2	1	2	2250	T2CW-B-1	53F,55F
	2227	2	1	2	2250	T2CW-A-2	53F,55F
	2227	2	2	4	2250	T2CW-A-1	53F,55F
	2227	2	2	4	2250	T2CW-N-2	53F,55F
	2227	2	1	2	2250	T2CW-N-1	53F,55F
	2227	2	2	4	2250	T2CW-M-3	53F,55F
	2227	2	2	4	2250	T2CW-M-2	53F,55F
	2227	2	1	2	2250	T2CW-L-1	53F,55F
	2227	2	1	2	2250	T2CW-K-2	53F,55F
2227	2	1	2	2250	T2CW-J-1	53F,55F	
2227	2	1	2	2250	T2CW-H-2	53F,55F	
ZS-XY03R	642	1	4	4	665	T2CW-H-1	55F
	642	1	1	1	665	T2CW-F-1	55F
	642	1	1	1	665	T2CW-C-2	55F
	642	1	1	1	665	T2CW-B-2	55F
	642	1	1	1	665	T2CW-A-2	55F
	642	1	1	1	665	T2CW-A-1	55F
	642	1	1	1	665	T2CW-N-2	55F
	642	1	1	1	665	T2CW-N-1	55F
	642	1	1	1	665	T2CW-M-2	55F
ZS-XY05R	257	1	1	1	280	T2CW-H-1	55F

依據EI/1185修改此圖

名稱	玻璃扣蓋	制圖	邱紅	2019.08.20	修改	A	
材料	X85558	復核	謝永林	-	日期	2019.11.15	
顏色	EC-DG-S332054 (3塗)	批準	Jason		圖號	ZS-XY02R	