

工程指示 / 要求簡箋(E.I.)

工程指示編號：EI / 0982 / 19

修改版次：-

工程編號：J - 837

工程名稱：觀塘裕民坊

工程項目：Glass Cladding 3/5003 室外收口改款(樣板層數量)

收件人：生統

發件人：Eric Liu

日期：21/08/2019

要求提供 / 確認 事項：

- | | | |
|------------------------------------|-------------------------------------|-------------------------------|
| <input type="checkbox"/> 初步鋁料 B.M. | <input type="checkbox"/> 加工拆圖，然後生產 | <input type="checkbox"/> 尺寸表 |
| <input type="checkbox"/> 正式鋁料 B.M. | <input type="checkbox"/> 技術上資料 / 指示 | <input type="checkbox"/> 報價 |
| <input type="checkbox"/> 配件 B.M. | <input type="checkbox"/> 樣辦或貨品說明書 | <input type="checkbox"/> 分判合約 |
| <input type="checkbox"/> 其他：_____ | | |

內容：

請按加工圖生產收口鋁板，送地盤安裝

因應泥水位及現場有水管，舊款不能安裝，需修改款式

請優先安排生產

謝謝。

請在 2019/08/29 前完成上列要求。

附：8 頁加工圖，3 頁示意圖，4 頁尺寸數

以上項目為：

- 原合約工程包 原合約工程加 / 減賬 新工程報價

原因：-

分發東莞各部門：

- () 生產技術總監 連附件 () 技術部 連附件 永林 () 生產部 連附件 () 機械設計部 連附件
 () 採購部 連附件 () 生產統籌部 連附件 梅
 () 質檢部 連附件 () 會計部 連附件 () 報關組 連附件 () 其他 小羅 連附件

分發香港各部門：

- () 行政部 連附件 () 會計部 連附件 () 統籌部 連附件 () 工程部地盤科文 連附件 炳哥 / 民 / 豪
 () 採購部 連附件 () QS 部 連附件 () 維修部 連附件 () 其他 _____ 連附件

傳遞編號：


HK / 850 / 19

發件人簽署：

項目經理簽署：


20190816

昆下環

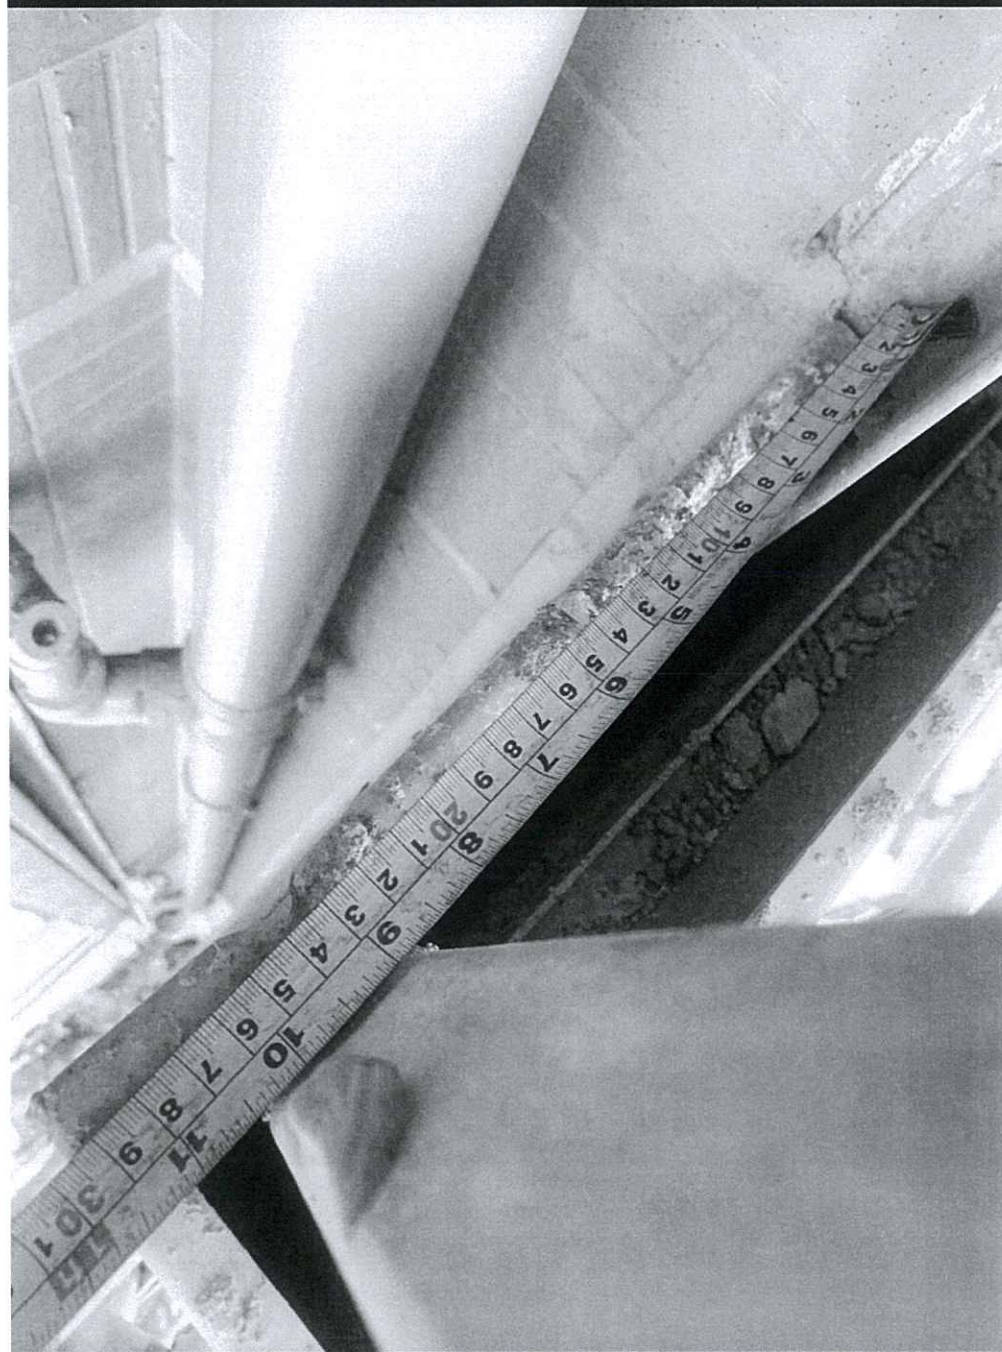




Midi 豪

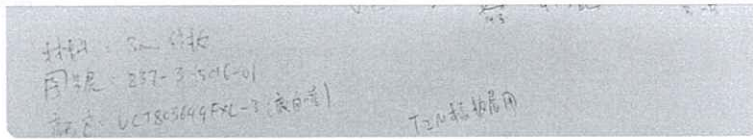

以前有出過，有冇裝？76.5岩？

12:35

Forwarded

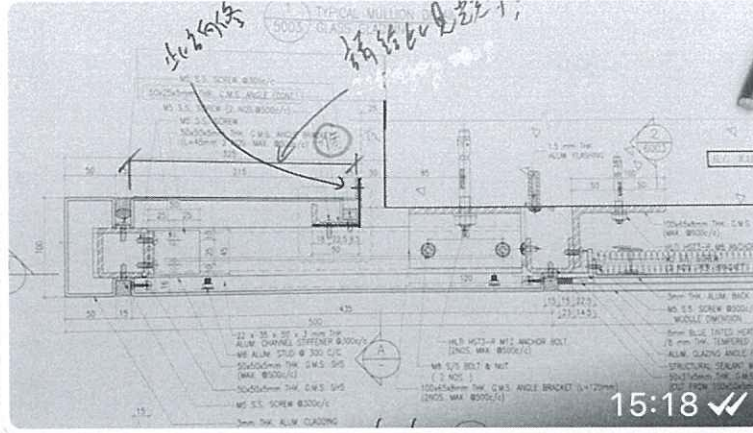

15:18

Forwarded

@Midi 民 @Midi 豪 @Midi 林繼勝
因喉阻，鋁板要在此方向修才可。
請給此見光尺寸，謝謝

15:18

Forwarded

見光尺寸是多少??請覆一下，謝謝

15:18

呢個有冇覆到尺？

15:19

T2

Friday

You

Photo



隻角都未做，跟圖230

09:16



工程指示編號: E1/0725/19 修改版次: -
工程編號: J-837 工程名稱: 觀塘市民坊
工程項目: 第3層 T21 邊檢田超樓(維修)



CG-DWG3








美特铝质有限公司
MIDI Aluminium Fabricator Ltd.

工程号 J-837 地盘 观塘裕民坊

物料编号	层数	每层数	总数	使用位置	楼层	备注
API-AP001	1	2	2	T3-101	8F	
API-AP001	1	2	2	T5-110	8F	
API-AP001	1	2	2	T5-Q-3	8F	
API-AP001	1	2	2	T1-N	8F	
API-AP001	1	2	2	T1-AA	8F	
API-AP001	1	2	2	T2-AA	8F	


依据E10570修改

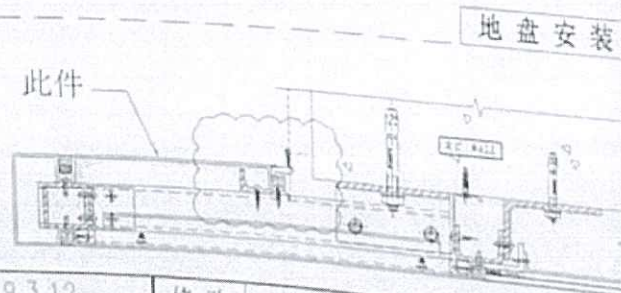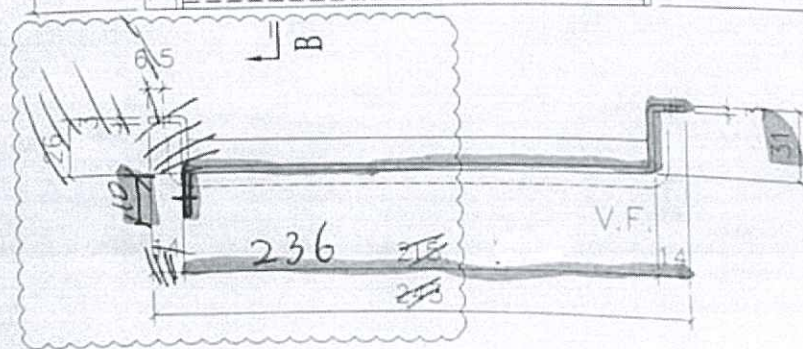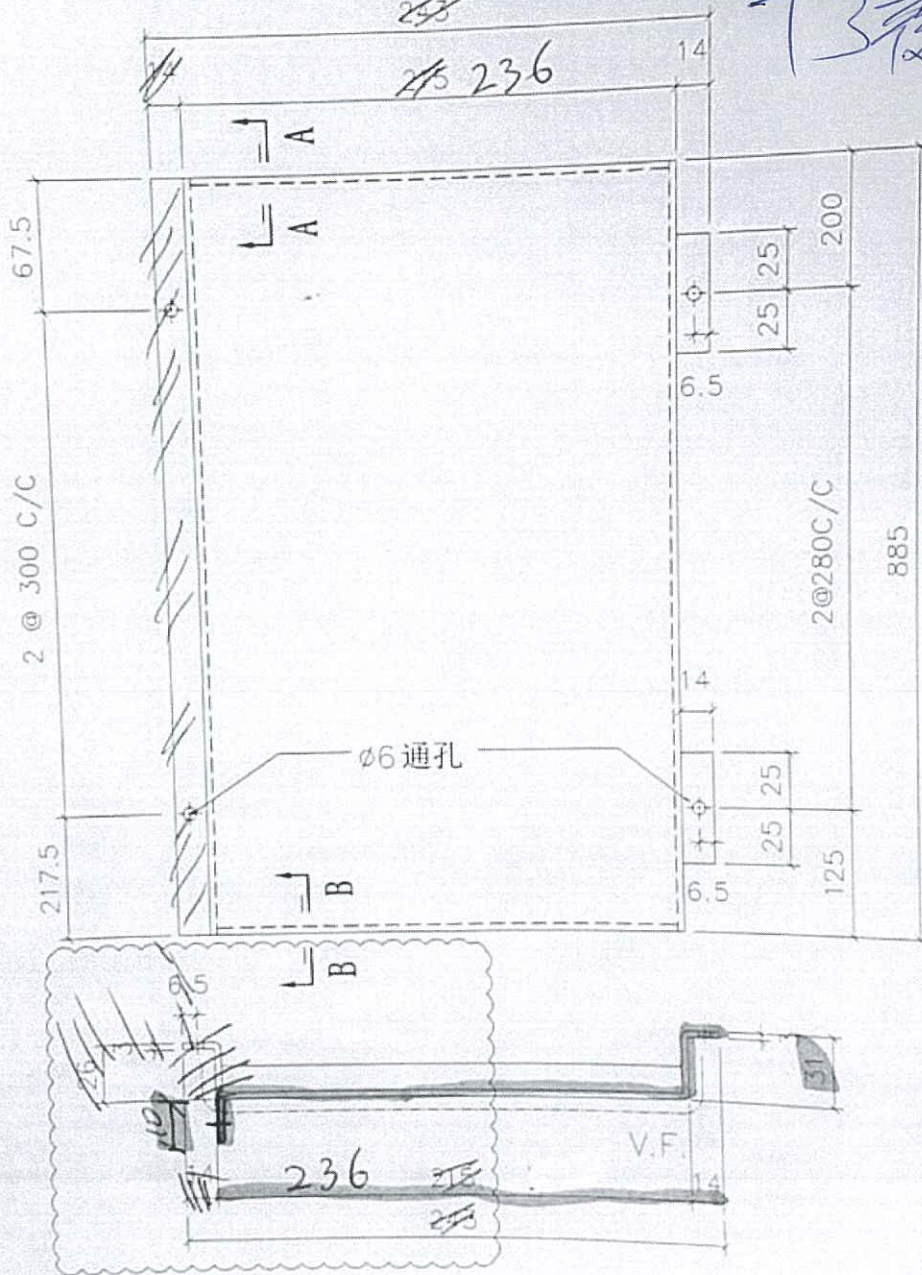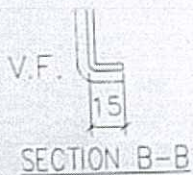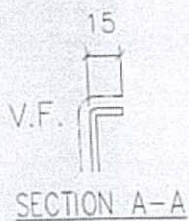

名称	室外收边铝板	制图	JH	2019.3.12	修改	A	B
材料	3mm 铝板	复核	DL	2019.3.15	日期	2019.3.16	2019.7.9
颜色	UCT803649 FXL-3	批准			图号	API-AP001	



Midi 林繼勝
在線上

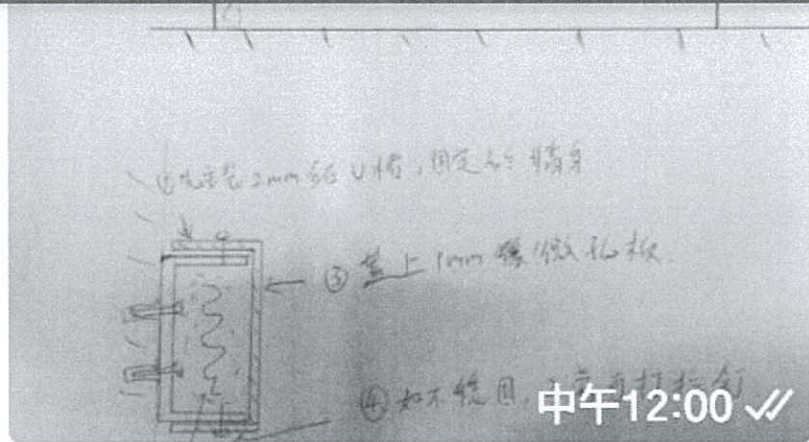

您已刪除此訊息 中午12:08

吸音柱安裝次序 中午12:08 ✓

已轉寄
230 中午12:10

TS

您
照片



中午12:10

2019年8月14日

Midi 林繼勝
照片



FD隔音鋁通怎樣做, 請盡快給方案




上午10:04



輸入部首



EG-DWG3




 美特铝质有限公司 MIDI Aluminium Fabricator Ltd.	物料编号	层数	每层数	总数	使用位置	楼层	备注
工程号	J-837	地盘	观塘裕民坊				

依据EI0570修改


相同位用1件

T3 AB T1H
~~T3 AB~~ T1A
~~T3 AB~~


3件

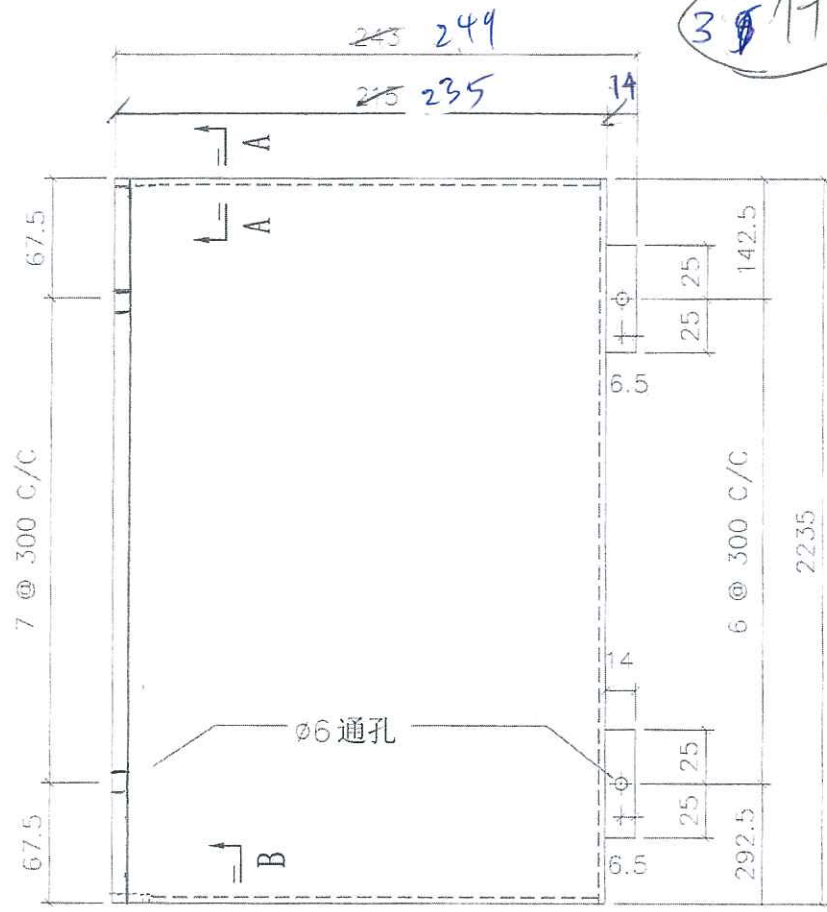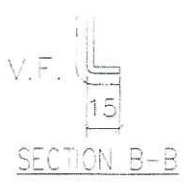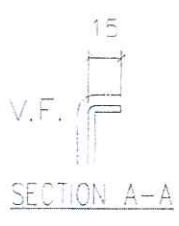

T1
 T3
~~T3~~

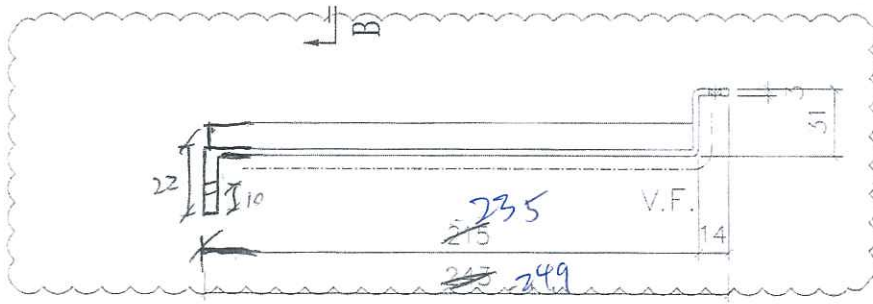


地盘安装

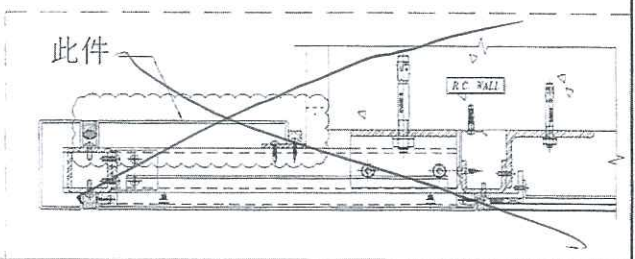





折边长度	折边宽度
2265	294

名称	室外收边铝板	制图	JH	2019.4.29	修改	A
材料	3mm 铝板	复核	DL	2019.4.30	日期	2019.7.12
颜色	UCT803649 FxL=3	批准			图号	API-AP204 (1 of 2)


 美特铝质有限公司 MID Aluminum Fabricator Ltd.		物料编号	层数	每层数	总数	使用位置	楼层	备注
工程号	J-837	地盘	观塘裕民坊					

依据EI0570修改

T3 B T1 H ~~T2~~ 每个用2件
~~T1 A~~ T1 A 243 249
 6件
 T1
 T3

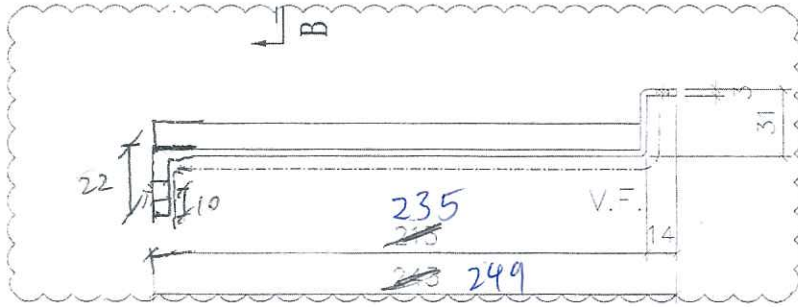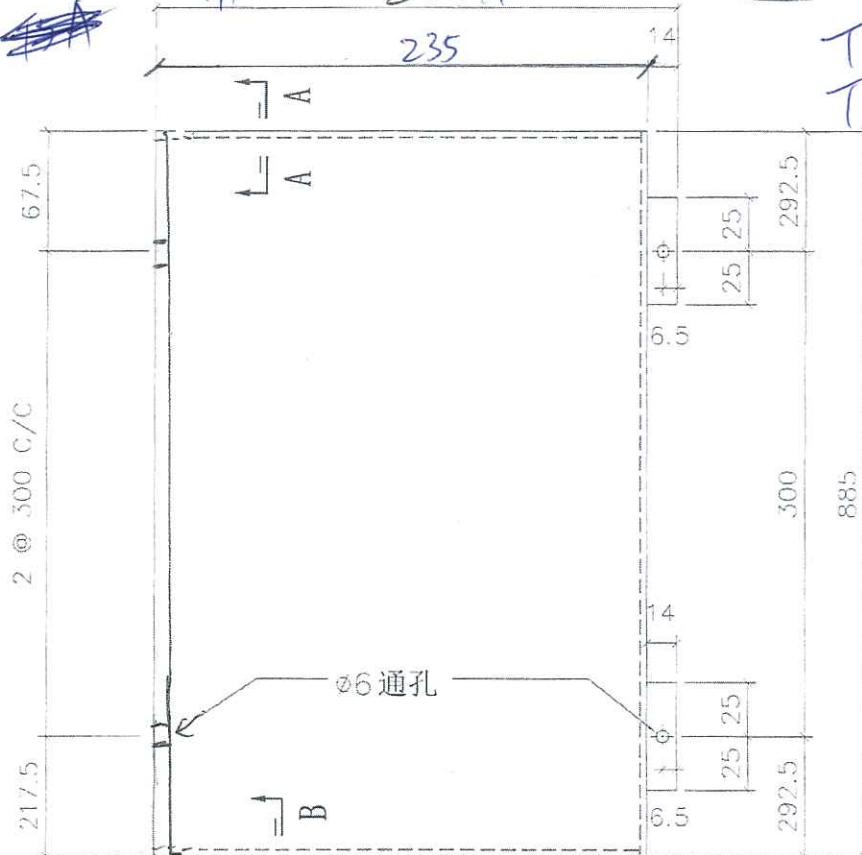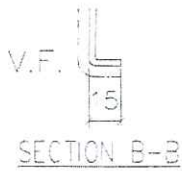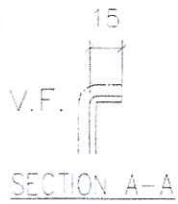

地盘安装

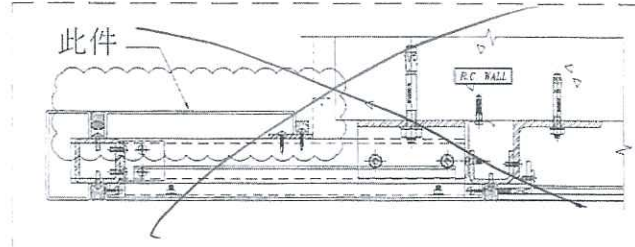

折边长度	折边宽度
915	294

名称	室外收边铝板	制图	JH	2019.4.29	修改	A
材料	3mm 铝板	复核	DL	2019.4.30	日期	2019.7.12
颜色	UCT803649 FXL-3	批准			图号	API-AP201 (1 of 2)

837-GCP-01





 美特铝质有限公司 MIDI Aluminium Fabricator Ltd.	物料编号	层数	每层数	总数	使用位置	楼层	备注
	工程号	J-837	地盘	观塘裕民坊			

依据EI0570修改


T2 B

3件

T2用
T5

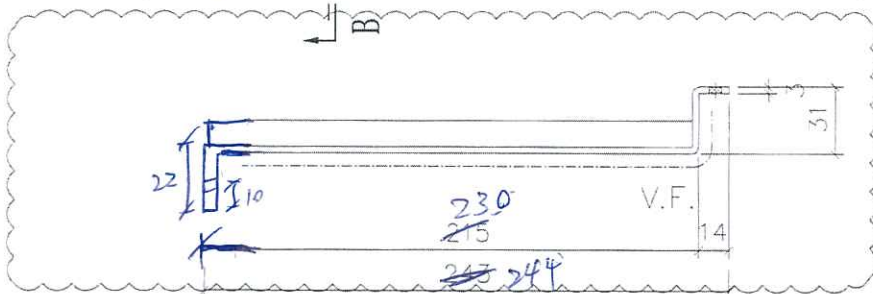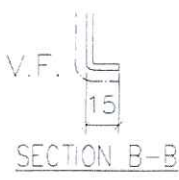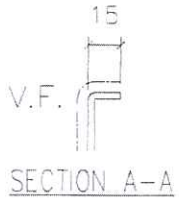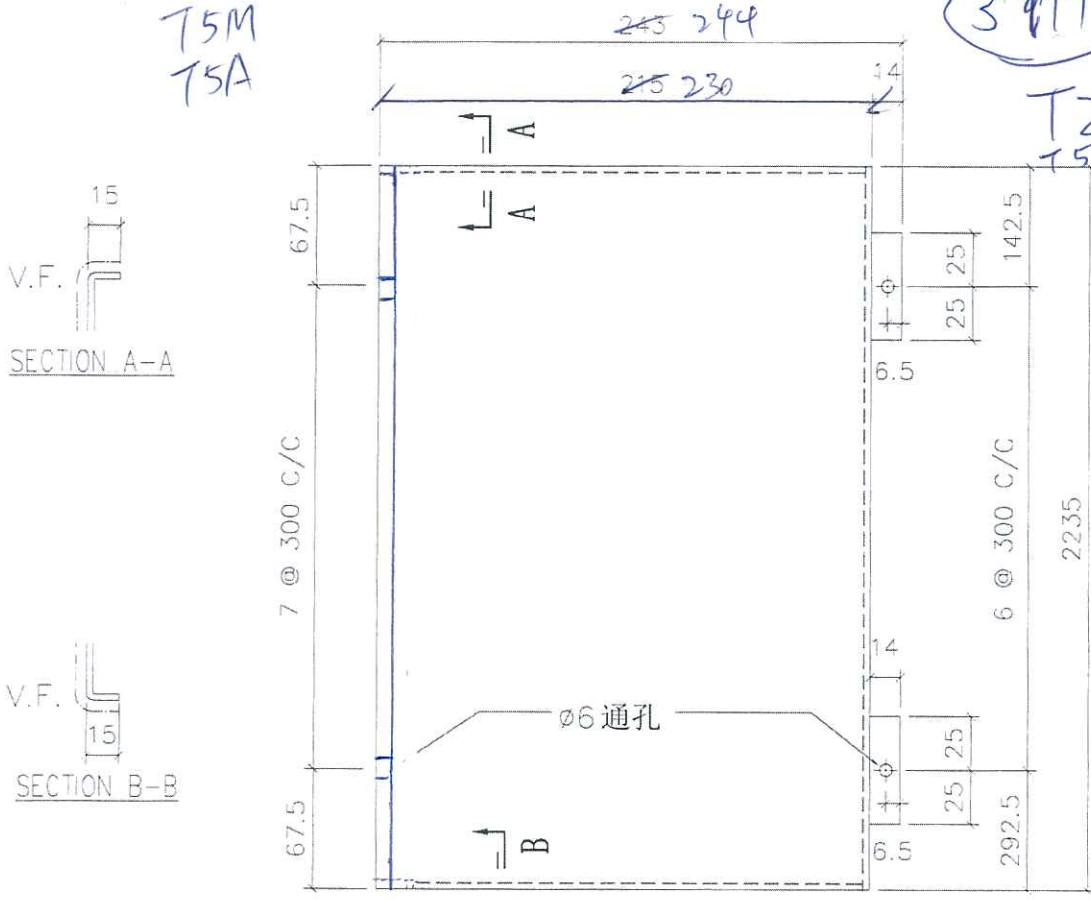


地盘安装

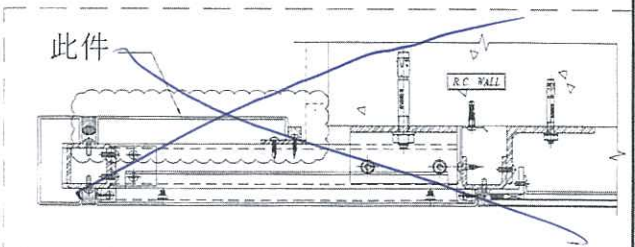





折边长度	折边宽度
2265	294

名称	室外收边铝板	制图	JH	2019.4.29	修改	A	
材料	3mm 铝板	复核	DL	2019.4.30	日期	2019.7.12	
颜色	LCT803649 FxL=3	批准			图号	API-AP204 (1 of 2)	


 美特铝质有限公司 MID Aluminum Fabricator Ltd.	物料编号	层数	每层数	总数	使用位置	楼层	备注
	工程号	J-837	地盘	观塘裕民坊			

依据EI0570修改

T2A B
T5M
T5A
243 244
230
14
6.14
T2用
T5

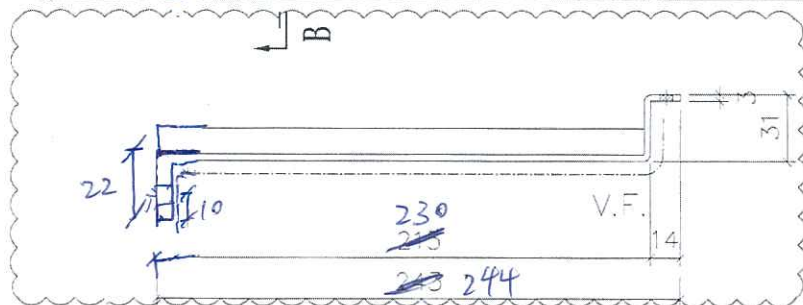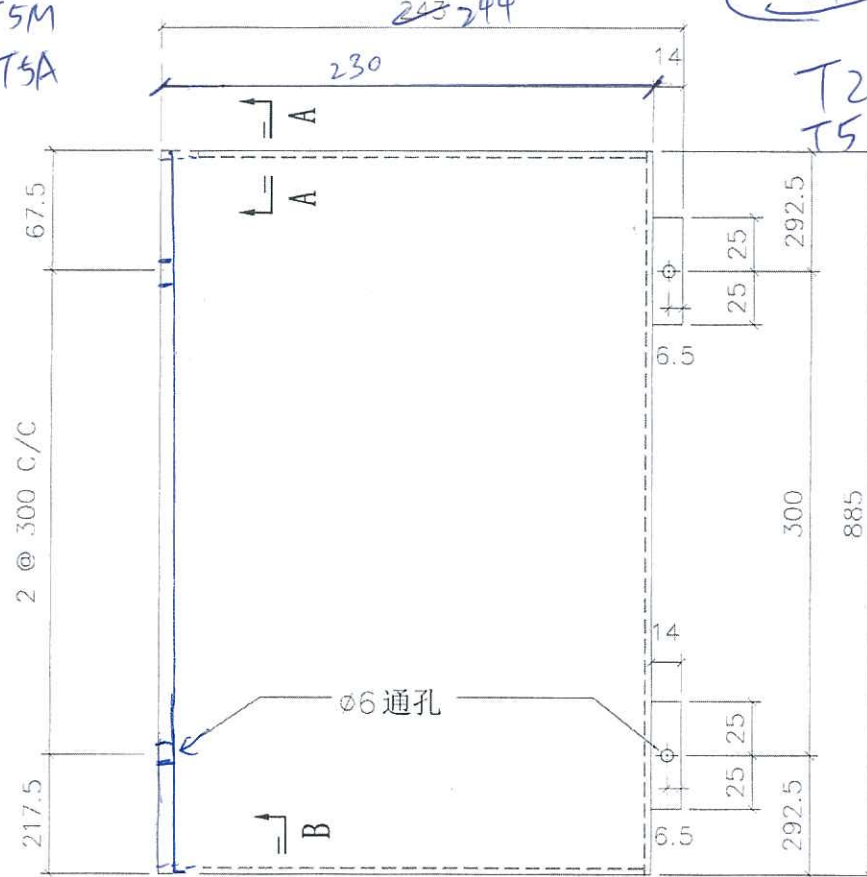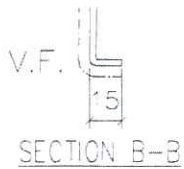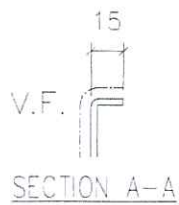

地盘安装

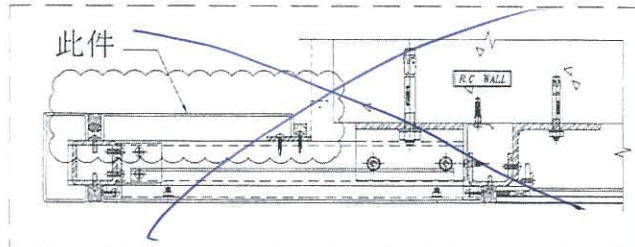

折边长度	折边宽度
915	294



名称	室外收边铝板	制图	JH	2019.4.29	修改	A
材料	3mm 铝板	复核	DL	2019.4.30	日期	2019.7.12
颜色	UCT803649 FXL-3	批准			图号	APIAP201 (1 of 2)

837-GLP-91

美特铝质有限公司
MiDI Aluminium Fabricator Ltd.

物料编号	层数	每层数	总数	使用位置	楼层	备注
API-AP013	1	2	2	T3-TOT	8F	T3A
API-AP013	1	2	2	T2A	8F	
API-AP013	1	2	2	T5-HO	8F	
API-AP013	1	2	2	T3-TJ	8F	T3F
API-AP013	1	2	2	T1-J8	8F	T1E
API-AP013	1	2	2	T1-N	8F	T1E
API-AP013	1	2	2	T2-AA	8F	
API-AP013	1	2	2	T1-AA	8F	T1B

工程号 J-837 地盘 观塘裕民坊

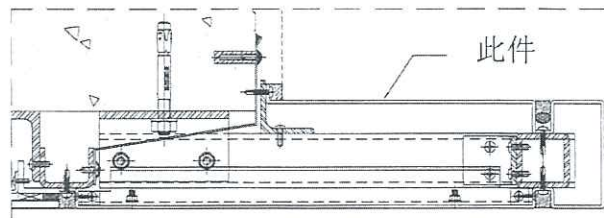
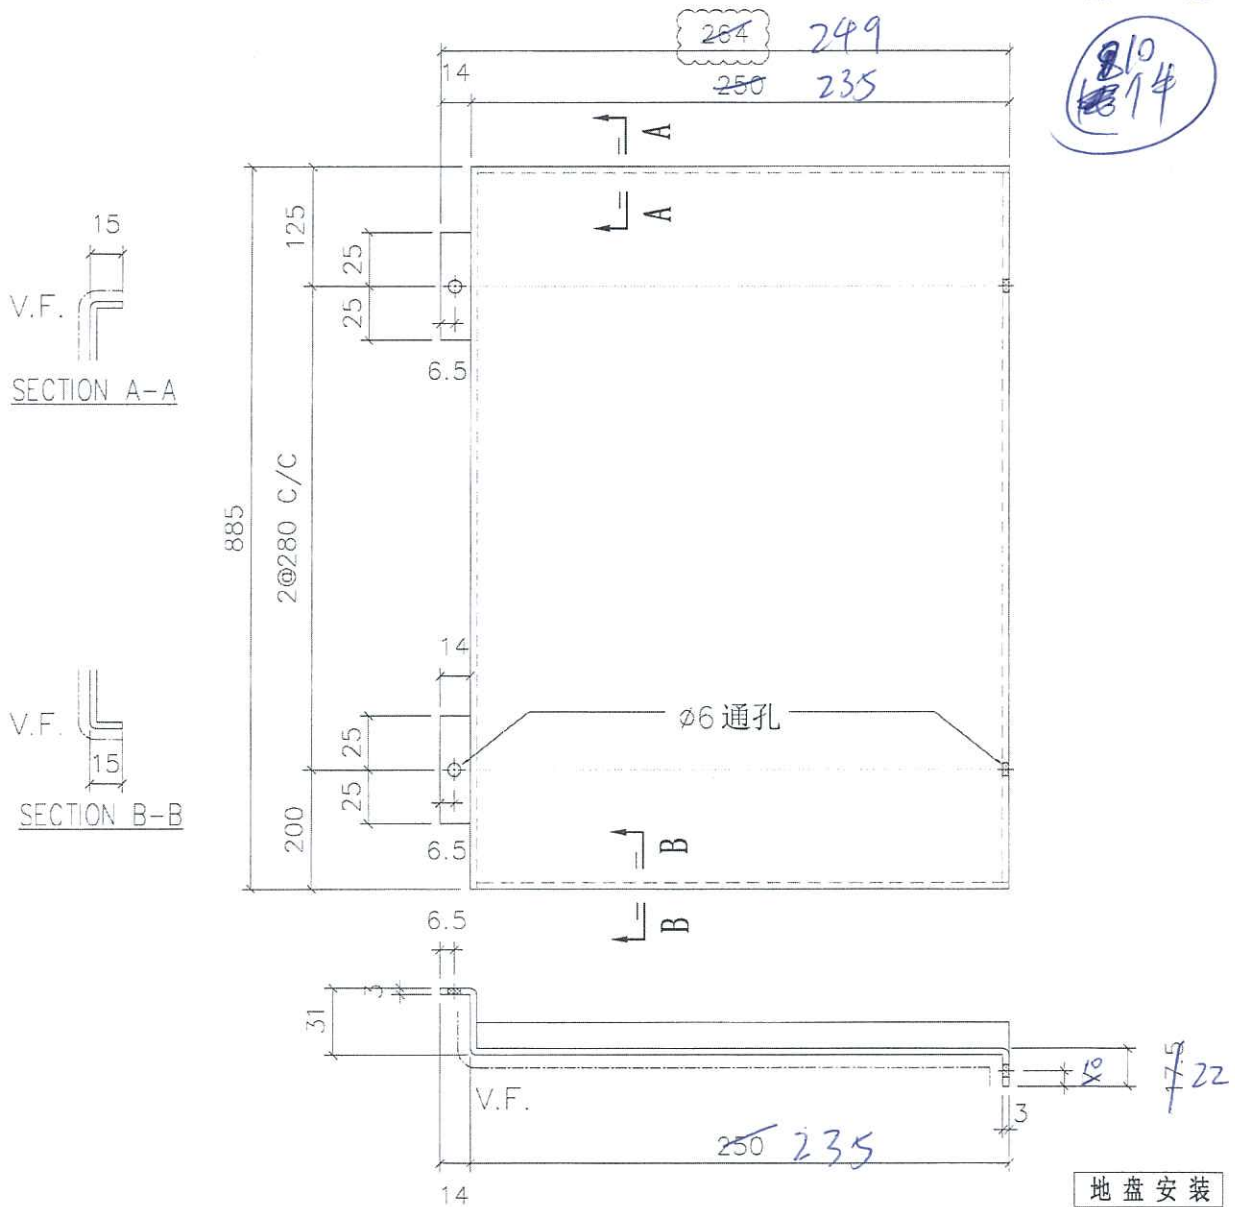


名称	室外收边铝板	制图	JH	2019.3.12	修改	A
材料	3mm 铝板	复核	DL	2019.3.15	日期	2019.3.16
颜色	UCT803649 FXL-3	批准			图号	API-AP013

美特铝质有限公司
MIDI Aluminium Fabricator Ltd.


物料编号	层数	每层数	总数	使用位置	楼层	备注
API-AP016	1	1	1	T3-T0T	8F	T3A
API-AP016	1	1	1	T2-A	8F	T2A
API-AP016	1	1	1	T3-T10	8F	T3A
API-AP016	1	1	1	T3-TJ	8F	T3T
API-AP016	1	1	1	T4-J8	8F	T4E
API-AP016	1	1	1	T4-N	8F	T4E
API-AP016	1	1	1	T2-AA	8F	T2A
API-AP016	1	1	1	T1-AA	8F	T1R

工程号 J-837 地盘 观塘裕民坊

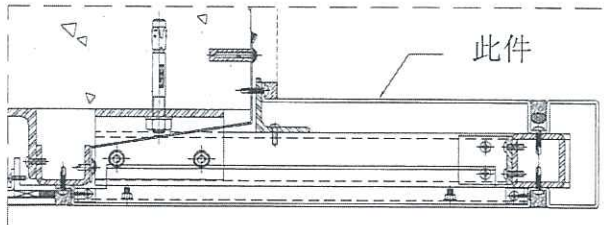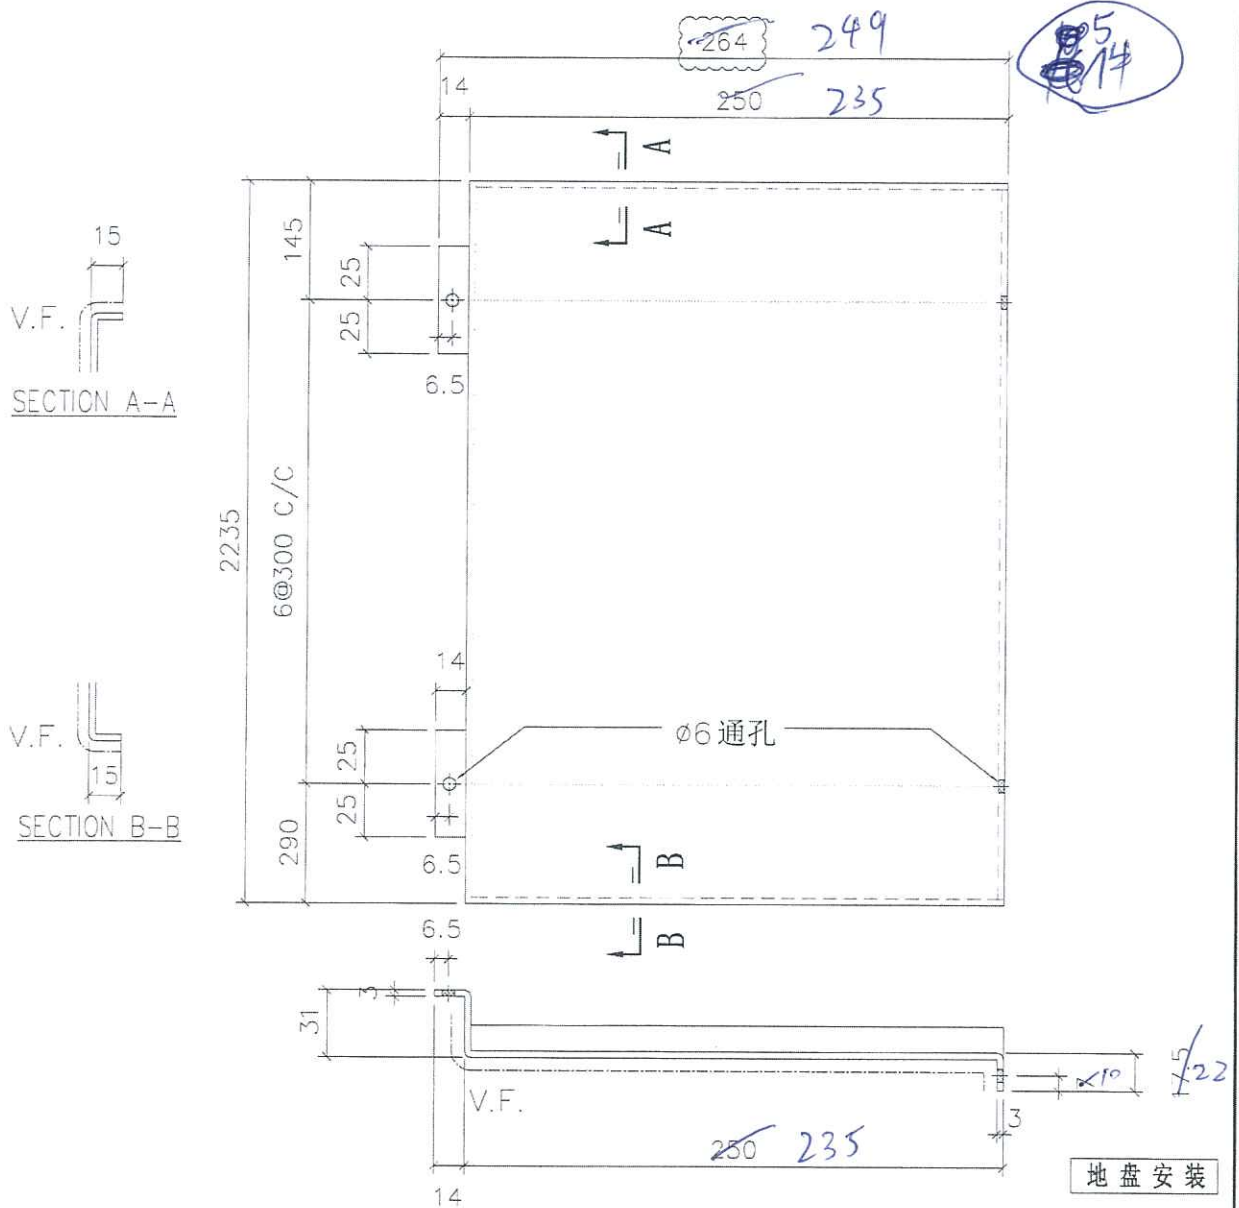

名称	室外收边铝板	制图	JH	2019.3.12	修改	A	
材料	3mm 铝板	复核	DL	2019.3.15	日期	2019.3.16	
颜色	UCT803649 FXL-3	批准			图号	API-AP016	



EG-DWG3

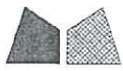

美特铝质有限公司
MIDI Aluminium Fabricator Ltd.

工程号 J-837 地盘 观塘裕民坊

物料编号	层数	每层数	总数	使用位置	楼层	备注
API-AP016	1	1	1	T8-T0T	8F	T8-T0T
API-AP016	1	1	1	T2-A	8F	T2-A
API-AP016	1	1	1	T8-T10	8F	T8-T10
API-AP016	1	1	1	T3-T5	8F	T3-T5
API-AP016	1	1	1	T4-J8	8F	T4-J8
API-AP016	1	1	1	T4-N	8F	T4-N
API-AP016	1	1	1	T2-AA	8F	T2-AA
API-AP016	1	1	1	T1-AA	8F	T1-AA

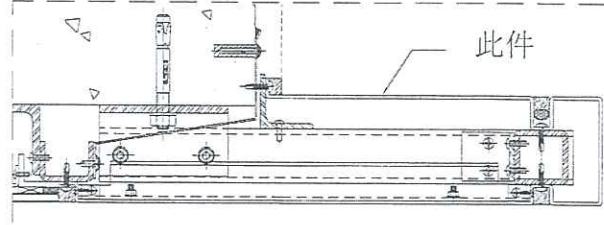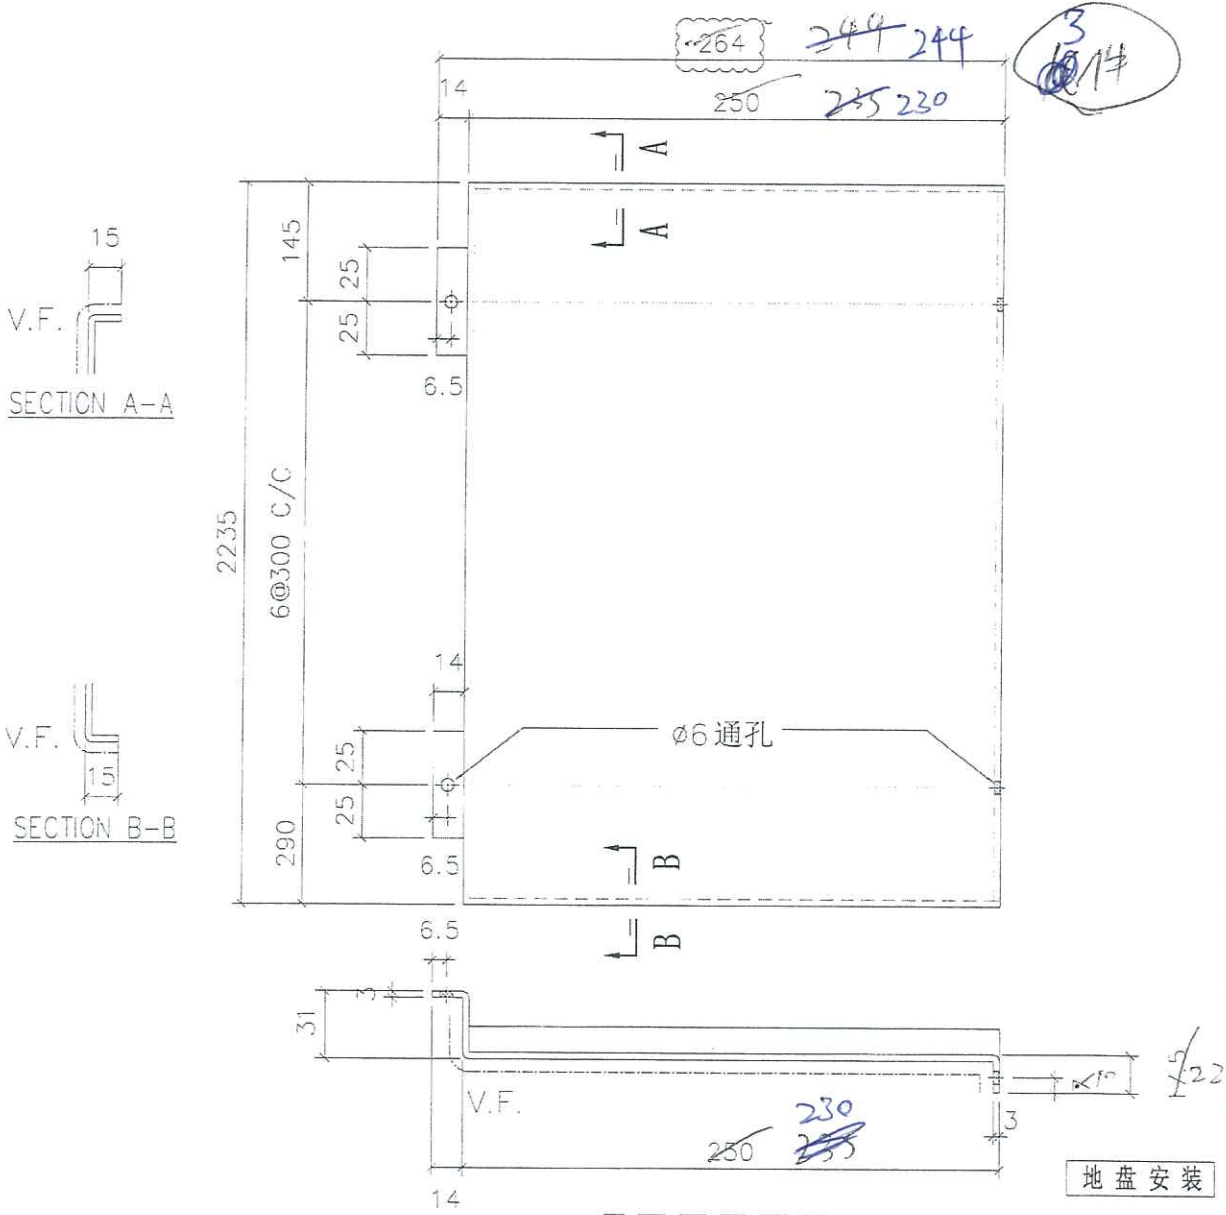



名称	室外收边铝板	制图	JH	2019.3.12	修改	A	
材料	3mm 铝板	复核	DL	2019.3.15	日期	2019.3.16	
颜色	UCT803649 FXL-3	批准			图号	API-AP016	



美特铝质有限公司
M.D.I Aluminium Fabricator Ltd.


工程号 J-837 地盘 观塘裕民坊

物料编号	层数	每层数	总数	使用位置	楼层	备注
API-AP013	1	2	2	I3-10T	8F	132
API-AP013	1	2	2	I2-A	8F	132
API-AP013	1	2	2	I5-110	8F	T2M
API-AP013	1	2	2	I3-11J	8F	T5L
API-AP013	1	2	2	I4-8	8F	132
API-AP013	1	2	2	I1-N	8F	132
API-AP013	1	2	2	I2-AA	8F	132
API-AP013	1	2	2	I1-AA	8F	132

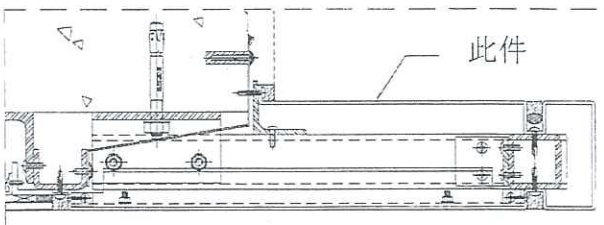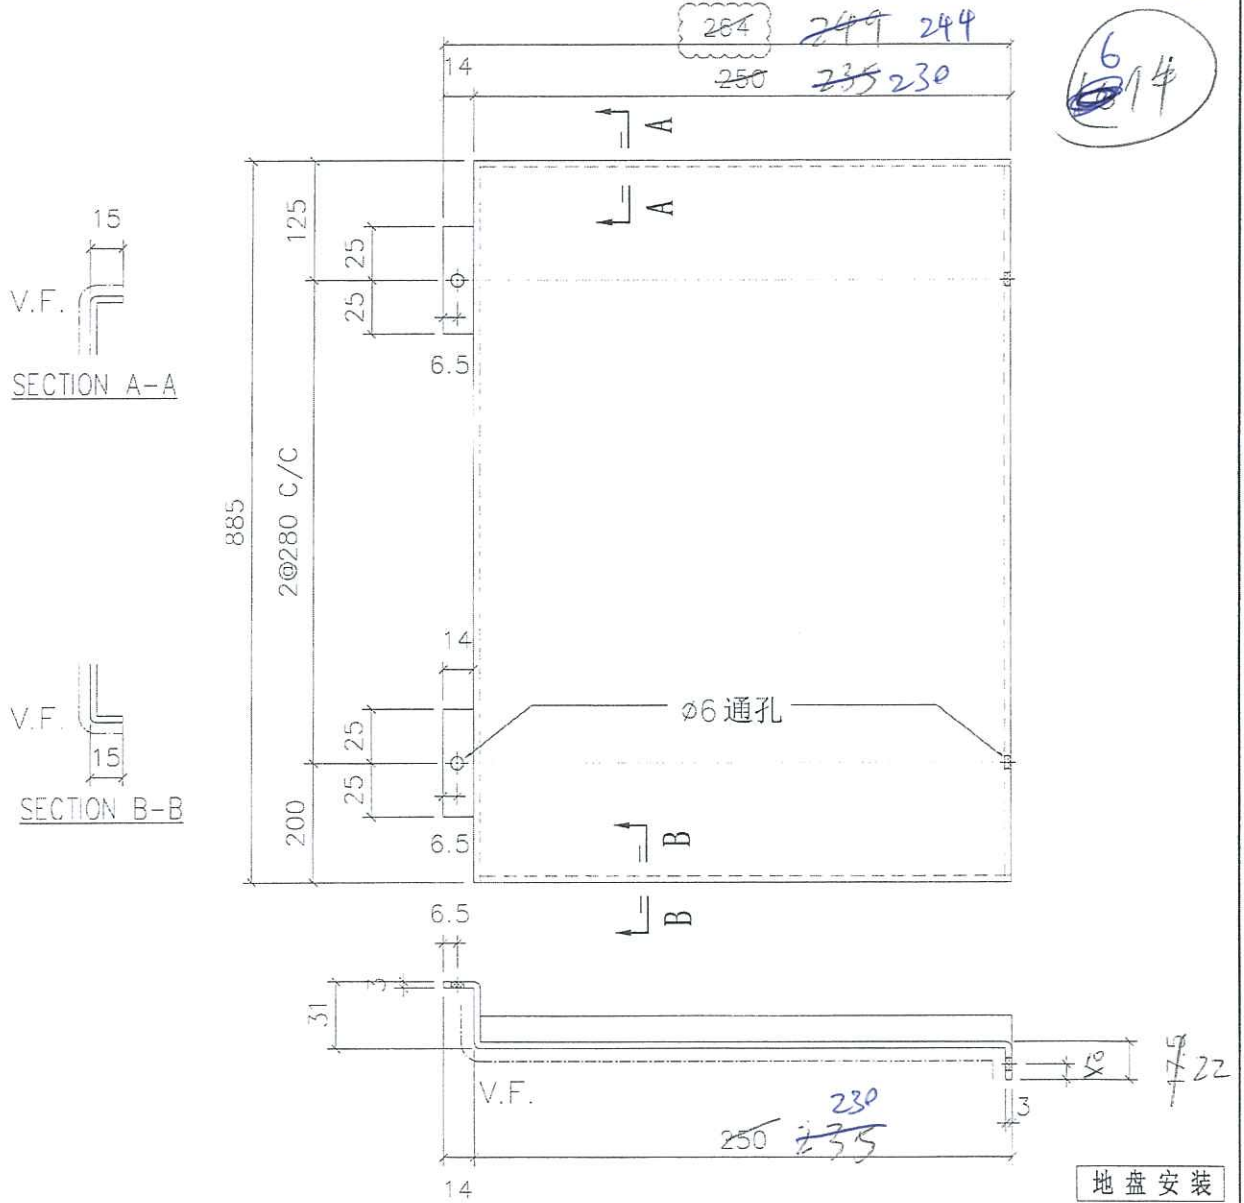

名称	室外收边铝板	制图	JH	2019.3.12	修改	A
材料	3mm 铝板	复核	DL	2019.3.15	日期	2019.3.16
颜色	UCT803649 FXL-3	批准			图号	API-AP013

此樣

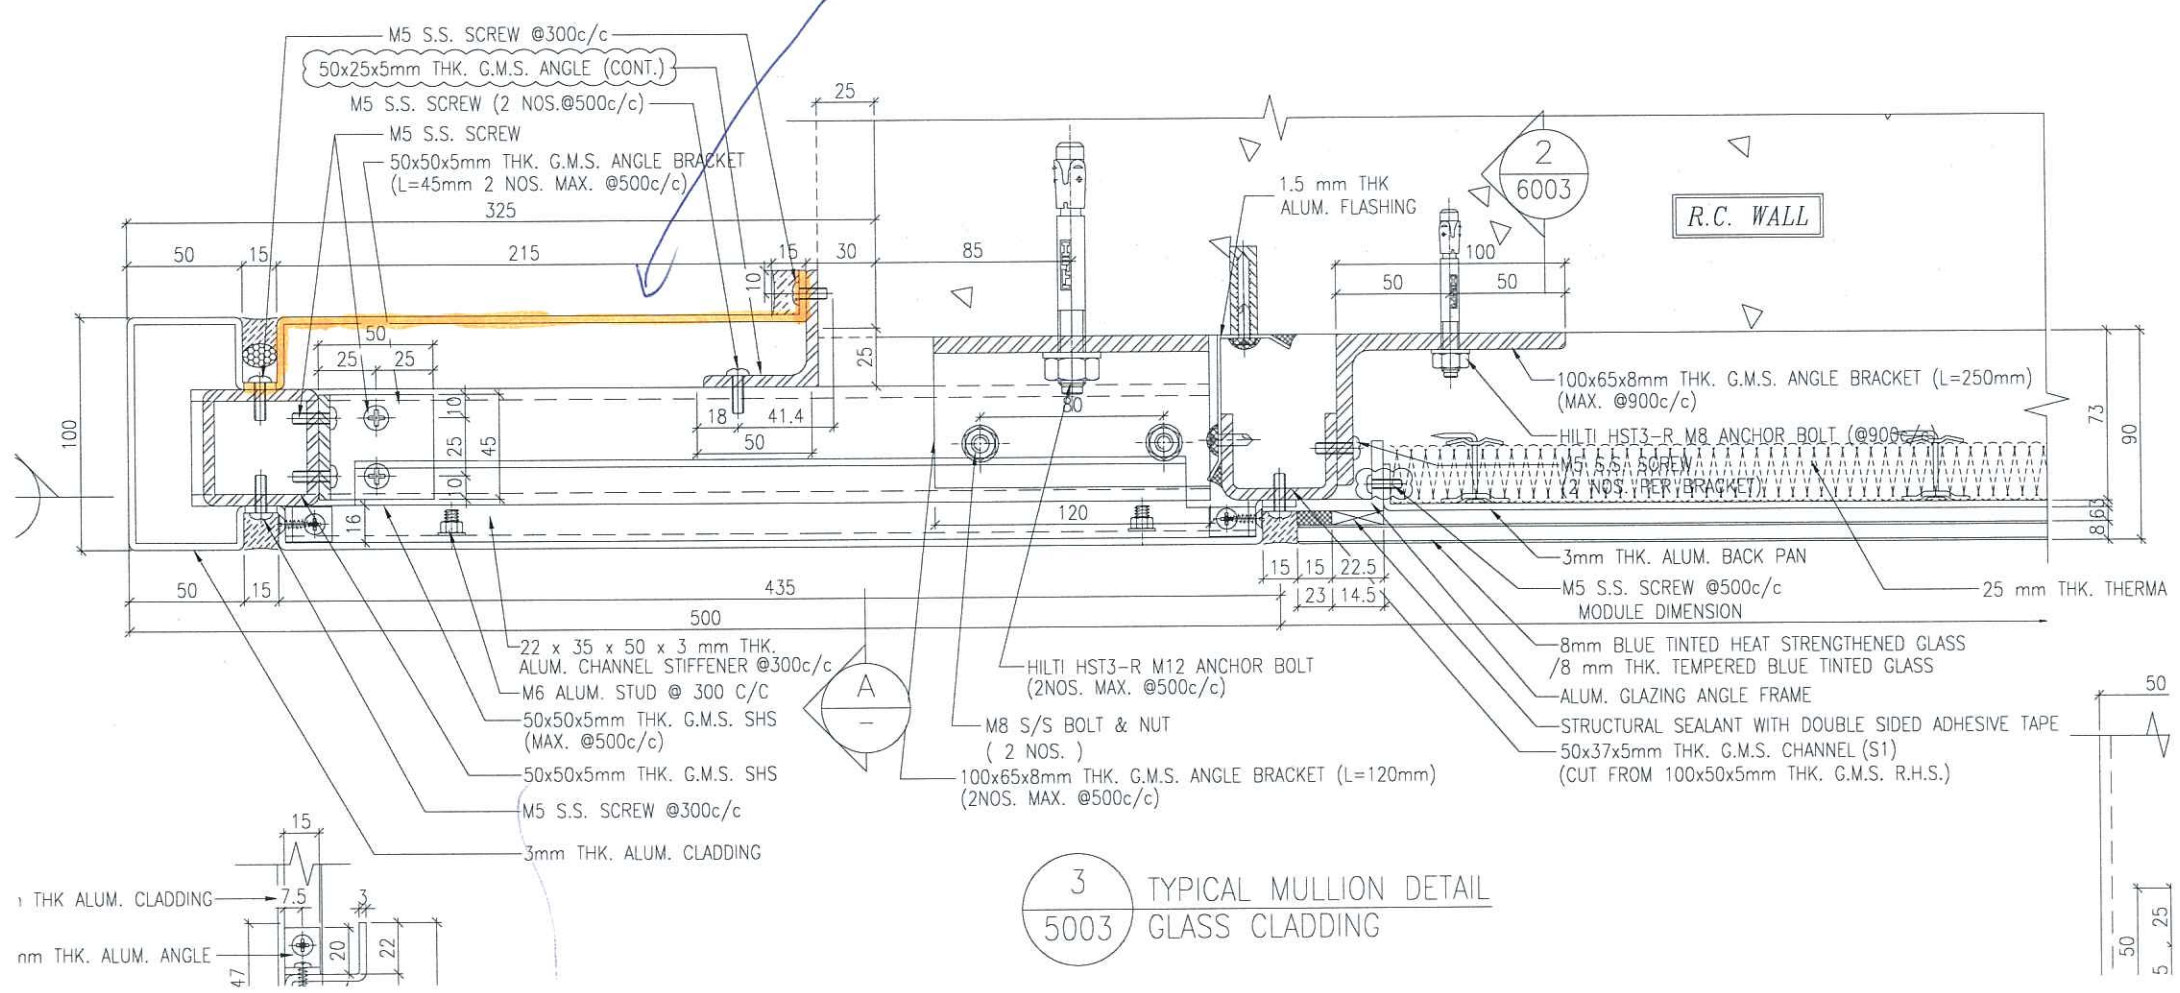

3 TYPICAL MULLION DETAIL
5003 GLASS CLADDING