

工程指示 / 要求簡箋(E.I.)

工程指示編號：EI / 0992 / 19

修改版次：-

工程編號：J - 837

工程名稱：觀塘裕民坊

工程項目：幕牆 趟門鎖扣窗拈配套修改

收件人：生統/ 永林/王良

發件人：Eric Liu

日期：23/08/2019

□要求提供 / □確認 事項：

- () 初步鋁料 B.M. () 加工拆圖，然後生產 () 尺寸表
- () 正式鋁料 B.M. () 技術上資料 / 指示 () 報價
- () 配件 B.M. () 樣辦或貨品說明書 () 分判合約
- () 其他：_____

內容：

按湛哥回覆趟門鎖扣與窗拈配套問題

因應趟門鎖扣改模後厚度減少，趟門鎖扣位置窗拈同樣需要削短 3mm 以配套使用

1) 請廠修改全數仍在廠的趟門鎖扣位置窗拈，才可裝在門框上出貨

2) 已出貨的趟門框需要補回新款鎖扣到現場更換，此批鎖扣同樣要裝上修改窗拈才可出貨

謝謝！

請在 2019/ 08 / 30 前完成上列要求。

永林：請修改加工圖

附：1 頁

以上項目為：

- 原合約工程包 原合約工程加 / 減賬 新工程報價

原因：-

分發東莞各部門：

- () 生產技術總監 連附件 (/) 技術部 連附件 *永林* () 生產部 連附件 () 機械設計部 連附件
- () 採購部 連附件 (/) 生產統籌部 連附件
- (/) 質檢部 連附件 () 會計部 連附件 () 報關組 連附件 () 其他 楊榮輝 連附件

分發香港各部門：

- () 行政部 連附件 () 會計部 連附件 () 統籌部 連附件 () 工程部地盤科文 連附件
- () 採購部 連附件 () QS 部 連附件 () 維修部 連附件 () 其他 _____ 連附件

傳遞編號：

HK *1872* /19

發件人簽署：

項目經理簽署：

质量检验报告

Quality Inspection Report

版次: 0 表格 MD-08

REPORT NO. 质量检验报告编号: QIR-837-19-075

PROJECT NO. 工程编号: J-837 PROJECT NAME 工程名称: 觀塘裕民坊

DRAWING NO. 物料编号/图号: _____ INSPECTED BY 质检员: 李良平

N.C.REP.NO. 不合项目报告编号: _____ REPORT DATE 报告日期: 2019.08.20

LOT QTY. 总数量: 1690 只 PPROVAL BY 核准人: 王良

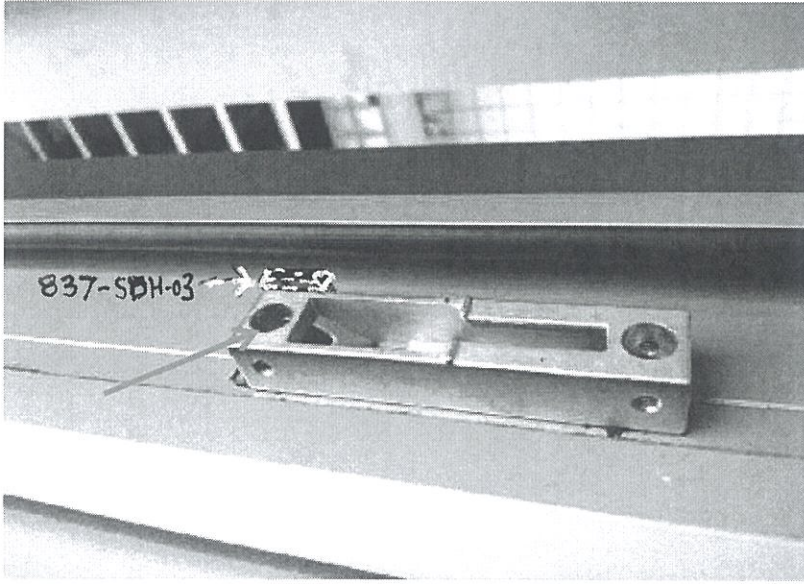
SAMPLING 抽样标准: QCWI-11 APPROVAL DATE 核准日期: 2019.08.20

CONCLUSION 结果: UNACCEPTABLE 不接受 ACCEPTED ON DEVIATION 降级收货

处理要求: 请欧阳先生确认是否需要修改窗拈。

鎖扣MG-004C合格, 窗拈837-SDH-03 加工切短3mm, 配套使用。

(Signature) 2019.08.21

检验工序编号:QR 其它-837-19-010	抽查		次品		次品 比 率
E I 编号: PO:43984 EI/0083/19C	序 号	数 量	严 重	轻 微	
项目名称: 幕墙 SD 門		50	50		100%
次品详细描述及图示: 趟門鎖扣: MG-004C 趟門框企安裝鎖扣与 837-SDH-03 窗拈, 窗拈高出鎖扣 3mm					
	导致质量事件原因 (由发生质量事件原因部门填写)				
	跟进结果:				
<input type="checkbox"/> 另有附页说明 <input type="checkbox"/> 图纸 <input type="checkbox"/> 相片					

分发: 叶先生 统筹部-黄瑛梅 采购部 () 技术部 ()
 质量指导 生产部-邱 项目经理 () 其它 ()
 供货商-公司名称:

INTERNAL FINISH
(BY OTHERS)

HK. G.M.S. FIXING LUG
(MAX.@300mm C/C)

ALUM. JAMB

GASKET

注意 螺絲不修穿
會阻修用這螺絲

15

10

Q 1

50

