

工程指示 / 要求簡箋(E.I.)

工程指示編號：EI / 10001 / 18

修改版次：A

工程編號：J - 837

工程名稱：觀塘裕民坊

工程項目：佛沙窗 大貨 T1W/D-4 (增訂做試模窗)

收件人：生統

發件人：BESSIE

日期：05/12/2018

要求提供 / 確認 事項：

- |                                    |                                     |                               |
|------------------------------------|-------------------------------------|-------------------------------|
| <input type="checkbox"/> 初步鋁料 B.M. | <input type="checkbox"/> 加工拆圖，然後生產  | <input type="checkbox"/> 尺寸表  |
| <input type="checkbox"/> 正式鋁料 B.M. | <input type="checkbox"/> 技術上資料 / 指示 | <input type="checkbox"/> 報價   |
| <input type="checkbox"/> 配件 B.M.   | <input type="checkbox"/> 樣辦或貨品說明書   | <input type="checkbox"/> 分判合約 |
| <input type="checkbox"/> 其他：_____  |                                     |                               |

內容：

現增加 T1W/D-4 的數量 (增加多一幅以用作試模窗，出貨標籤須註明是 T1W/D-4 試模窗，試模窗連同 T1W/D-4 的 28/F~30/F 大貨須於下星期送到佛沙場)

請在\_\_\_\_\_前完成上列要求。

附： 頁

以上項目為：

- 原合約工程包                       原合約工程加 / 減賬                       新工程報價

原因：-

分發東莞各部門：

- ( ) 生產技術總監  連附件 ( ) 技術部  連附件 ( ) 生產部  連附件 ( ) 機械設計部  連附件  
 ( ) 採購部  連附件 ( ) 生產統籌部  連附件  
 ( ) 質檢部  連附件 ( ) 會計部  連附件 ( ) 報關組  連附件 ( ) 其他 \_\_\_\_\_  連附件

分發香港各部門：

- ( ) 行政部  連附件 ( ) 會計部  連附件 ( ) 統籌部  連附件 ( ) 工程部地盤科文  連附件  
 ( ) 採購部  連附件 ( ) QS 部  連附件 ( ) 維修部  連附件 ( ) 其他 \_\_\_\_\_  連附件

傳遞編號：


發件人簽署：


項目經理簽署：

圖則登記表

圖則登記表  
DRAWING REGISTER

工程名稱 Project Title: 觀塘裕民坊-50佛沙窗拆圖		接收日期 Receiving Date (適用於客戶圖則)	
28F-49F(無34/44F)		年	
工程編號 Project No: J-837		月	
分發予 Distributed To		日	
		年	18
		月	12
		日	4
圖則編號 Drg. No.	圖則名稱 Drawing Title	修訂編號 Revision No.	
T1W-D-4	50佛沙組裝圖	1	A
837-FYA7	多點鎖放樣圖	2	
837-WB4	50窗節點示意圖	3	
YB-LJ1	鋁角拆圖	4	A
YB-LJ4	水線碼安裝示意圖	5	

 <b>美特鋁質有限公司</b> MIDI Aluminium Fabricator Ltd.	工程號	J837	拆圖	陳俊賢	2018.12.03
	地盤	觀塘裕民坊	復核	謝永林	2018.12.04
名稱	50佛沙窗	顏色	EC-DG-S332054 (3塗)	批准	

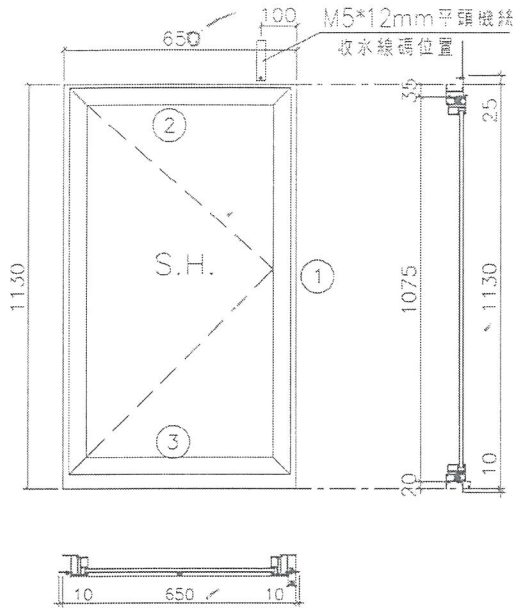

- 注：
- (1) 玻璃線橫碰企。
  - (2) 生窗底料需開長方形去水孔。
  - (3) 窗玉搭位6mm
  - (4) 滴水線比窗玉每頭長1mm。
  - (5) S.H窗採用東城多點鎖，S.H窗需裝窗拈1隻/玉。
  - (6) SH窗需裝3組扣碼。
  - (7) SH窗用東城產2021A扇撐足窗玉裝不銹鋼加力巴特制款。
  - (8) 框橫料兩端需切1X2mm切口打膠

序號	料號	名稱	出苟	長度 (mm)	支/幅	加工說明	加工細則				
1	X845990	邊企料		1165.0	2		頂留	25	mm		
2	X846150	窗框頂橫	避位	612	1		底留	10	mm		
3	X846030	窗框底橫	避位	604	1		企料底部開避位		mm		
							底橫料防水巴鋸去		mm		
							水線孔在企料	頂	底		
							安裝扣碼	TC903			
							多點鎖芯型號:	東城2035B 鎖盒			
							手柄型號:	2017-MD			
							限位撐型號:				
							T窗最大的開度:				
							窗玉搭位數:	6mm			
							窗款	寬度	高度	隻/幅	撐長
							SHR	610.0	1075.0	1	16"

窗玉用料

序號	料號	名稱	出苟	長度 (mm)	支/幅	加工說明
1	X846540	窗玉企	45°斜口	1075.0	2	
2	X846540	窗玉橫	45°斜口	610.0	2	
3	X846550	窗玉玻璃線企	直口	1011.0	2	
4	X846550	窗玉玻璃線橫	直口	514.0	2	


大圖版次		本圖版	A		
		日期			
窗号	寬度 (W)	高度 (H)	幅數	樓屋數	
T1W-D-4	650	1130.0	20+1	28F-49F	
樓層數					
圖號	T1W-D-4	合共21幅, 其中一幅做試模窗			

EG-DWG3



美特鋁質有限公司  
MIDI Aluminium Fabricator Ltd.

工程號 J837 | 地盤 觀塘裕民坊

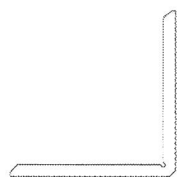

物料編號: YB-LJ1

數量: 84 + 2(後備) = 86 增加

名稱	鋁角拆圖	制圖	陳俊賢	2018.12.03	修改	A		
材料	X84236	復核	謝永林	2018.12.04	日期	5/12		
顏色	MLL	批准			圖號	YB-LJ1		