

工程指示 / 要求簡箋(E.I.)

工程指示編號：EI / 10013 / 18

修改版次：-

工程編號：J - 837

工程名稱：觀塘裕民坊

工程項目：樣辦 plenum 箱(所有吼位加風管)

收件人：生統 / 胡冬雲

發件人：Eric Liu

日期：07/12/2018

要求提供 /  確認 事項：

- |                                    |                                     |                               |
|------------------------------------|-------------------------------------|-------------------------------|
| <input type="checkbox"/> 初步鋁料 B.M. | <input type="checkbox"/> 加工拆圖，然後生產  | <input type="checkbox"/> 尺寸表  |
| <input type="checkbox"/> 正式鋁料 B.M. | <input type="checkbox"/> 技術上資料 / 指示 | <input type="checkbox"/> 報價   |
| <input type="checkbox"/> 配件 B.M.   | <input type="checkbox"/> 樣辦或貨品說明書   | <input type="checkbox"/> 分判合約 |
| <input type="checkbox"/> 其他：_____  |                                     |                               |

內容：

請生統安排加工，送香港 1/F 倉做樣板用 (1 個) (與 E19 831 相同)

注意 1) 詳細請參考加工圖修改的尺寸及放樣圖

謝謝！

請在 2018 / 12 / 12 前完成上列要求。

附： 2 頁

以上項目為：

- 原合約工程包                       原合約工程加 / 減賬                       新工程報價

原因：-

分發東莞各部門：

- ( ) 生產技術總監  連附件    ( ) 技術部  連附件    ( ) 生產部  連附件    ( ) 機械設計部  連附件  
 ( ) 採購部  連附件    ( ) 生產統籌部  連附件 梅  
 ( ) 質檢部  連附件    ( ) 會計部  連附件    ( ) 報關組  連附件    ( ) 其他 胡冬雲  連附件

分發香港各部門：

- ( ) 行政部  連附件    ( ) 會計部  連附件    ( ) 統籌部  連附件 梅    ( ) 工程部地盤科文  連附件  
 ( ) 採購部  連附件    ( ) QS 部  連附件    ( ) 維修部  連附件    ( ) 其他 \_\_\_\_\_  連附件

傳遞編號：




HK 1869 / 18

發件人簽署：

項目經理簽署：



EG-DWG3  
 美特鋁質有限公司  
 MIDI Aluminium Fabricator Ltd.  
 工程號 J837 地盤 靈塘裕民坊

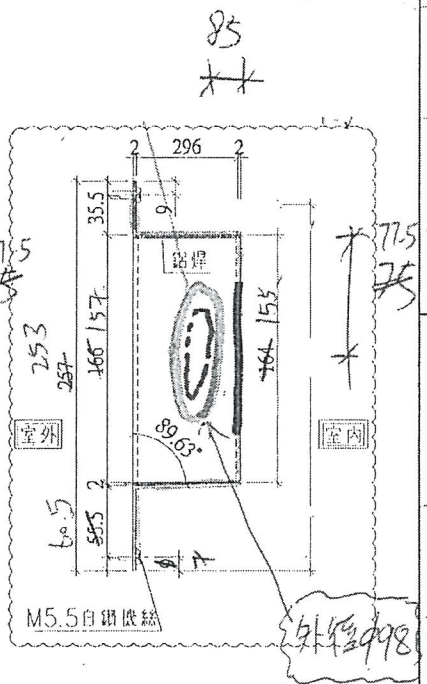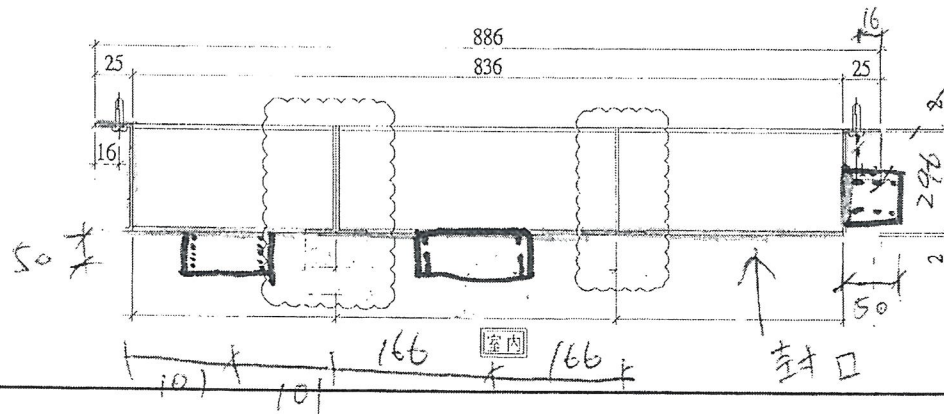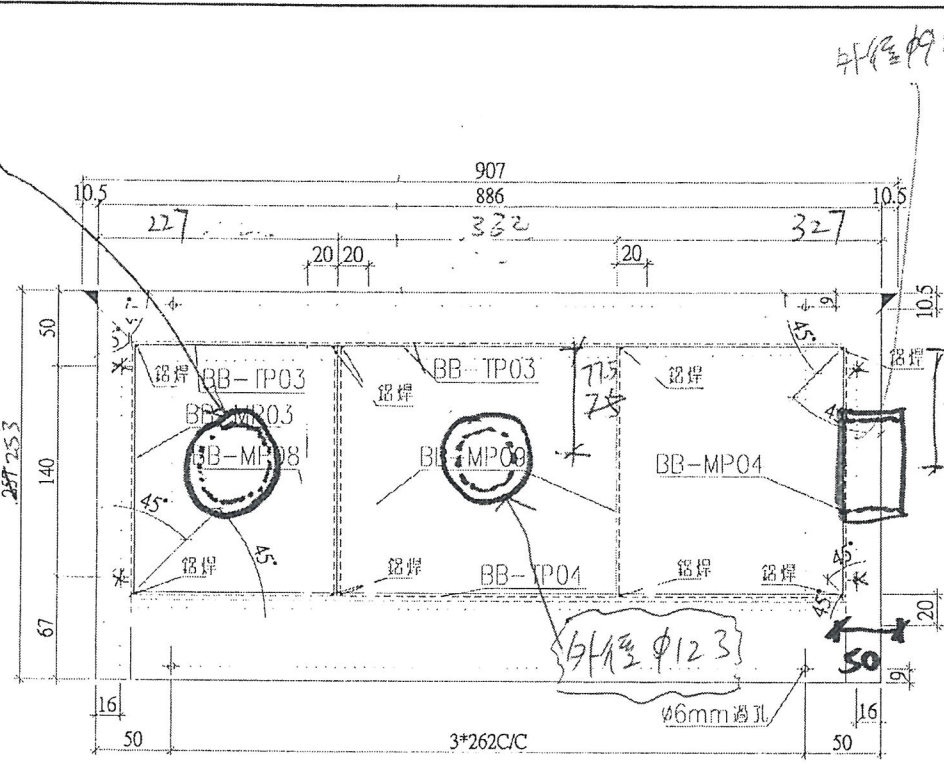

注/鋁盒拼接：  
 1.頂面開45°角碰  
 2.底部側面直角碰

之稱	百家鋁務通處加工	制圖	張俊賢	2018.09.28	修改	C
材料	2024鋁板	復核	黃永芬	2018.09.29	日期	2018.09.28
顏色	YLL	批准			圖號	BB-DF02

3D 放樣

尺寸請依加工圖

材料：請再提供加工圖供廠製作

