

工程指示 / 要求簡箋(E.I.)

工程指示編號：EI / 10018 / 18

修改版次：J

工程編號：J - 837

工程名稱：觀塘裕民坊

工程項目：幕牆 大貨配件(地盤用)

收件人：林哥/生統/楊榮輝

發件人：Eric Liu

日期：14/05/2019

要求提供 / 確認 事項：

- 初步鋁料 B.M. 加工拆圖，然後生產 尺寸表
- 正式鋁料 B.M. 技術上資料 / 指示 報價
- 配件 B.M. 樣辦或貨品說明書 分判合約
- 其他：_____

內容：

請按配件 B.M.訂購幕牆用配件(地盤用)

此 BM 數量按 EI9536E(按第 4 份 SD 大圖 COMMENT 修改)

J 版修改：1) #21，M10 拉爆減少數量， #22 M8 拉爆增加數量

3/5005 DETAIL 用，因現場已打 M8 拉爆，計數及入則已改用 M8 拉爆

2) 新增#55,56，死牆二合人企身遮醜片及橫向防水片用 (#56已出1000粒立M4x12)

已通知大判新樣修改：已出 SI 227

3) 請留意 1/5016，3/5017 用 M10 拉爆 (T1A.T1F,T2N)

謝謝！

請在 2019/5/27 前完成上列要求。

附：2 頁 BM 及 3 頁

以上項目為：

- 原合約工程包 原合約工程加 / 減賬 新工程報價

原因：-

分發東莞各部門：

- 生產技術總監 連附件 技術部 連附件 生產部 連附件 機械設計部 連附件
- 採購部 連附件 生產統籌部 連附件
- 質檢部 連附件 會計部 連附件 報關組 連附件 其他 楊榮輝 連附件

分發香港各部門：


- 行政部 連附件 會計部 連附件 統籌部 連附件 工程部地盤科文 連附件 林哥
- 採購部 連附件 QS 部 連附件 維修部 連附件 其他 _____ 連附件

傳遞編號：


發件人簽署：

HK 1116 /19


項目經理簽署：

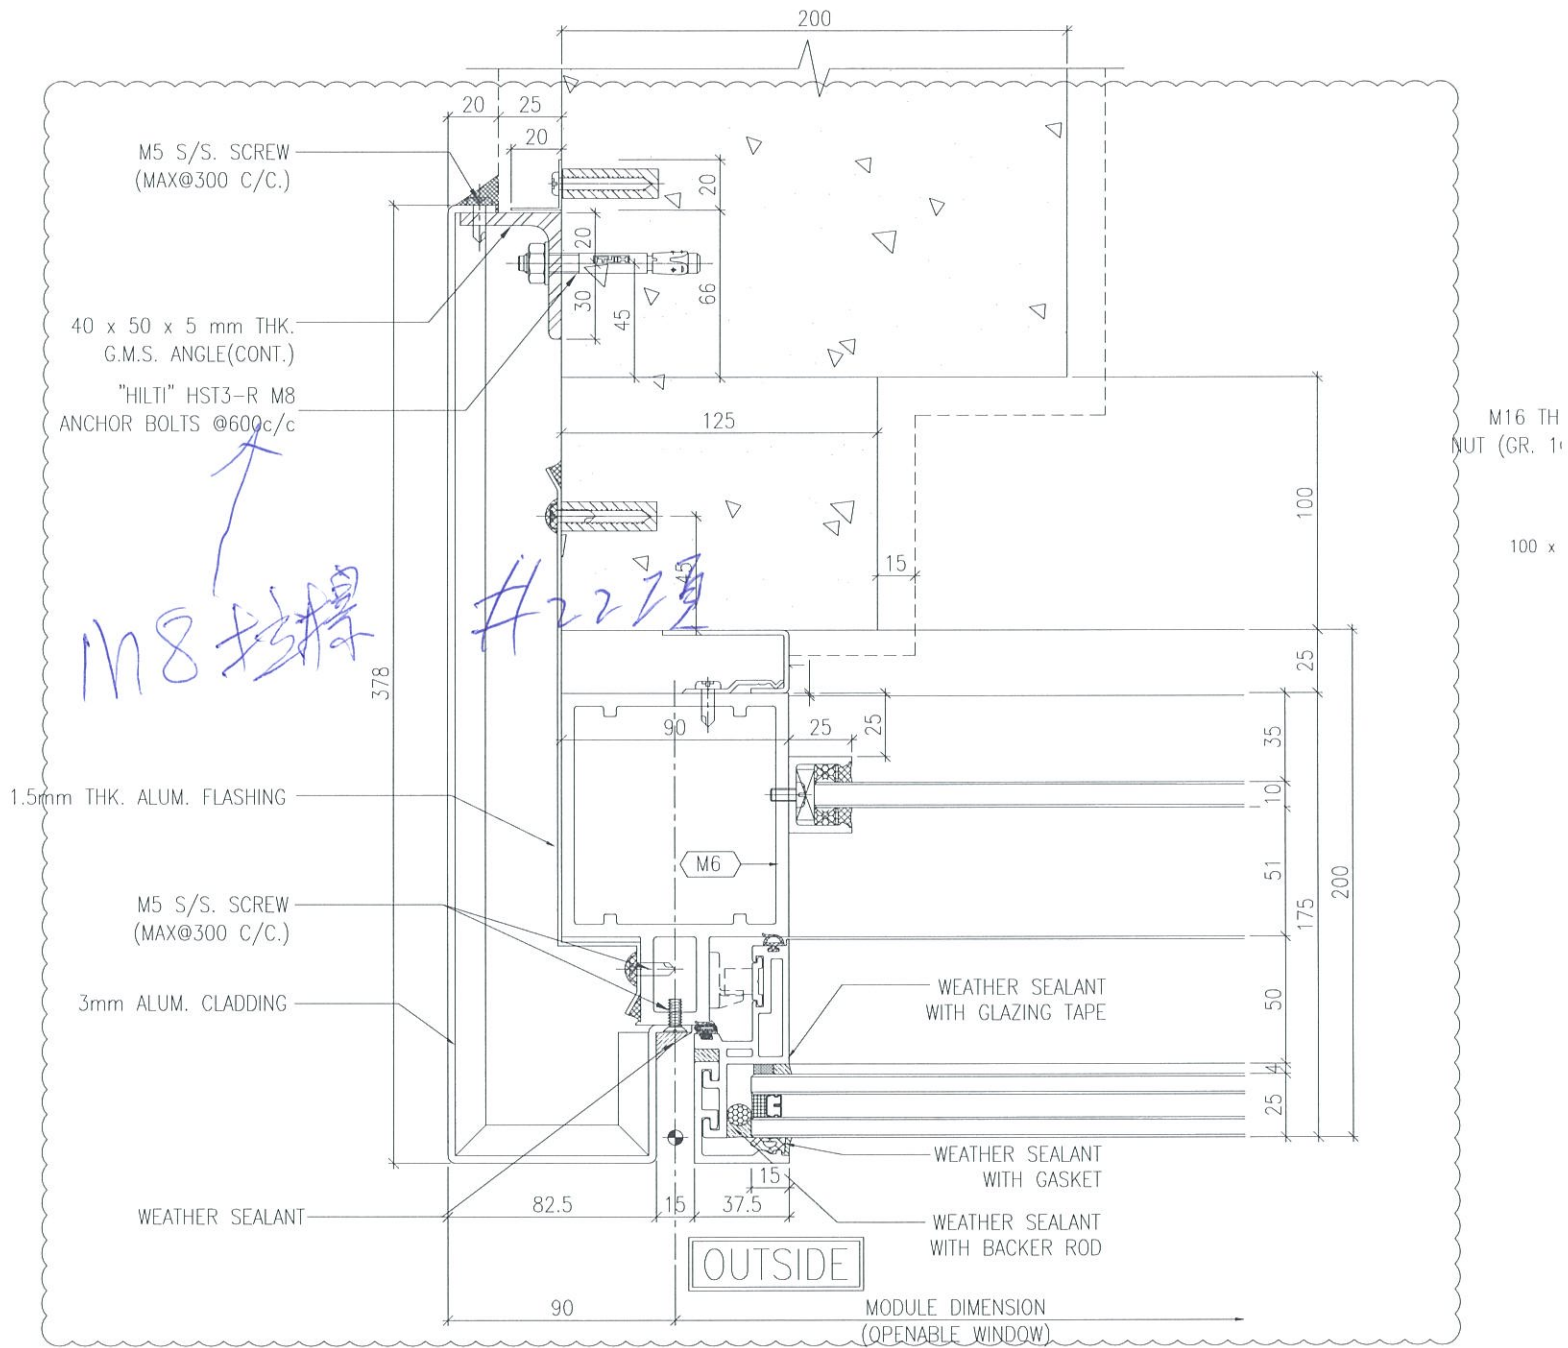


3 TYPICAL MULLION DETAIL
 5005 CURTAIN WALL

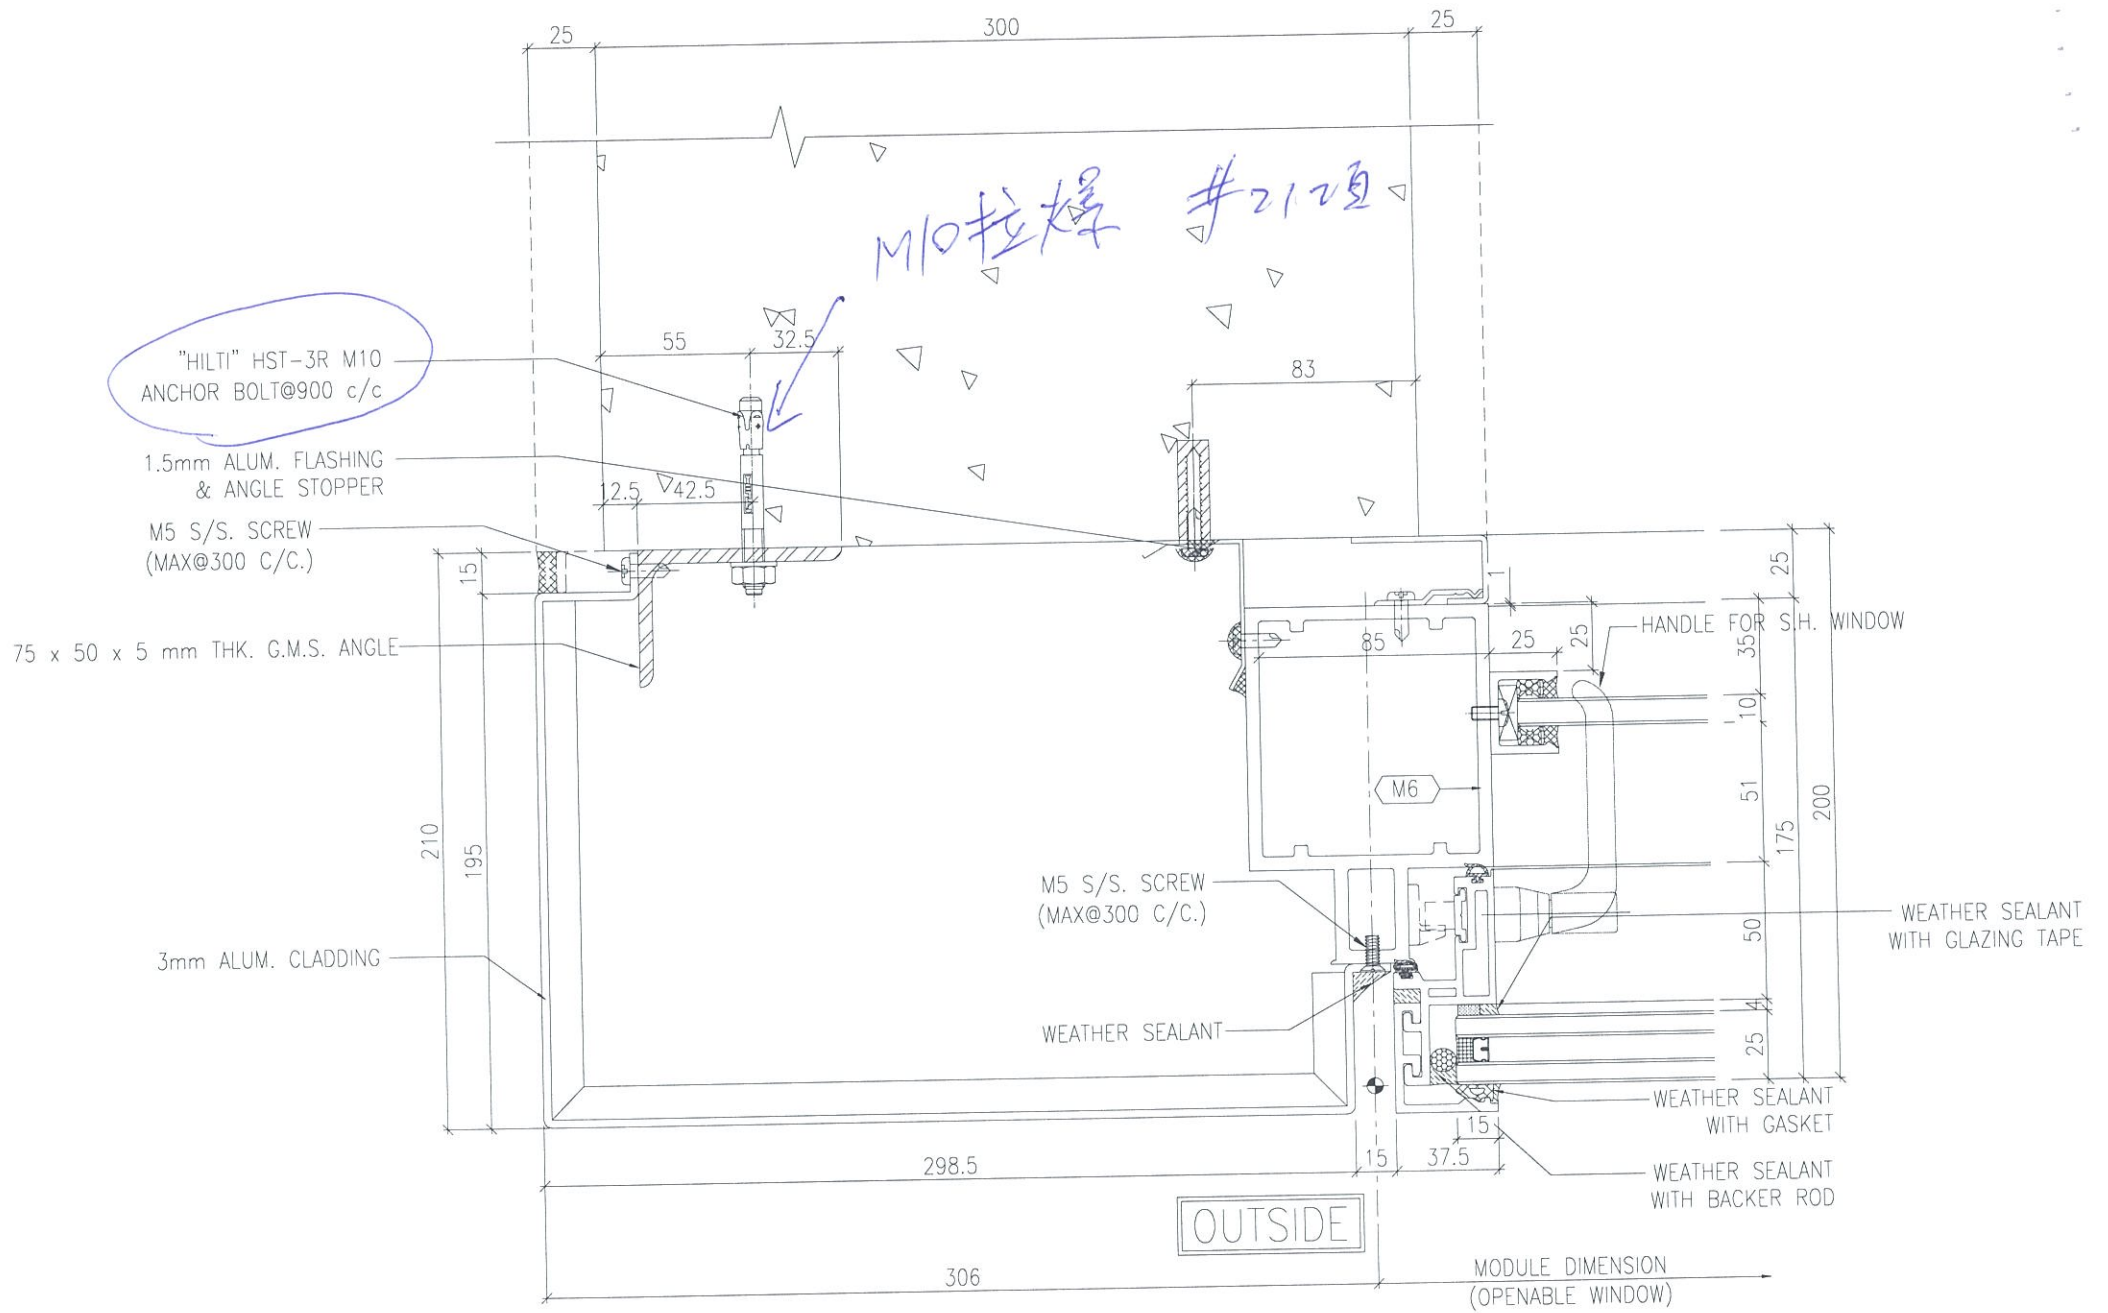

1 TYPICAL MULLION DETAIL (FOR T1F/T2N)
 5016 CURTAIN WALL

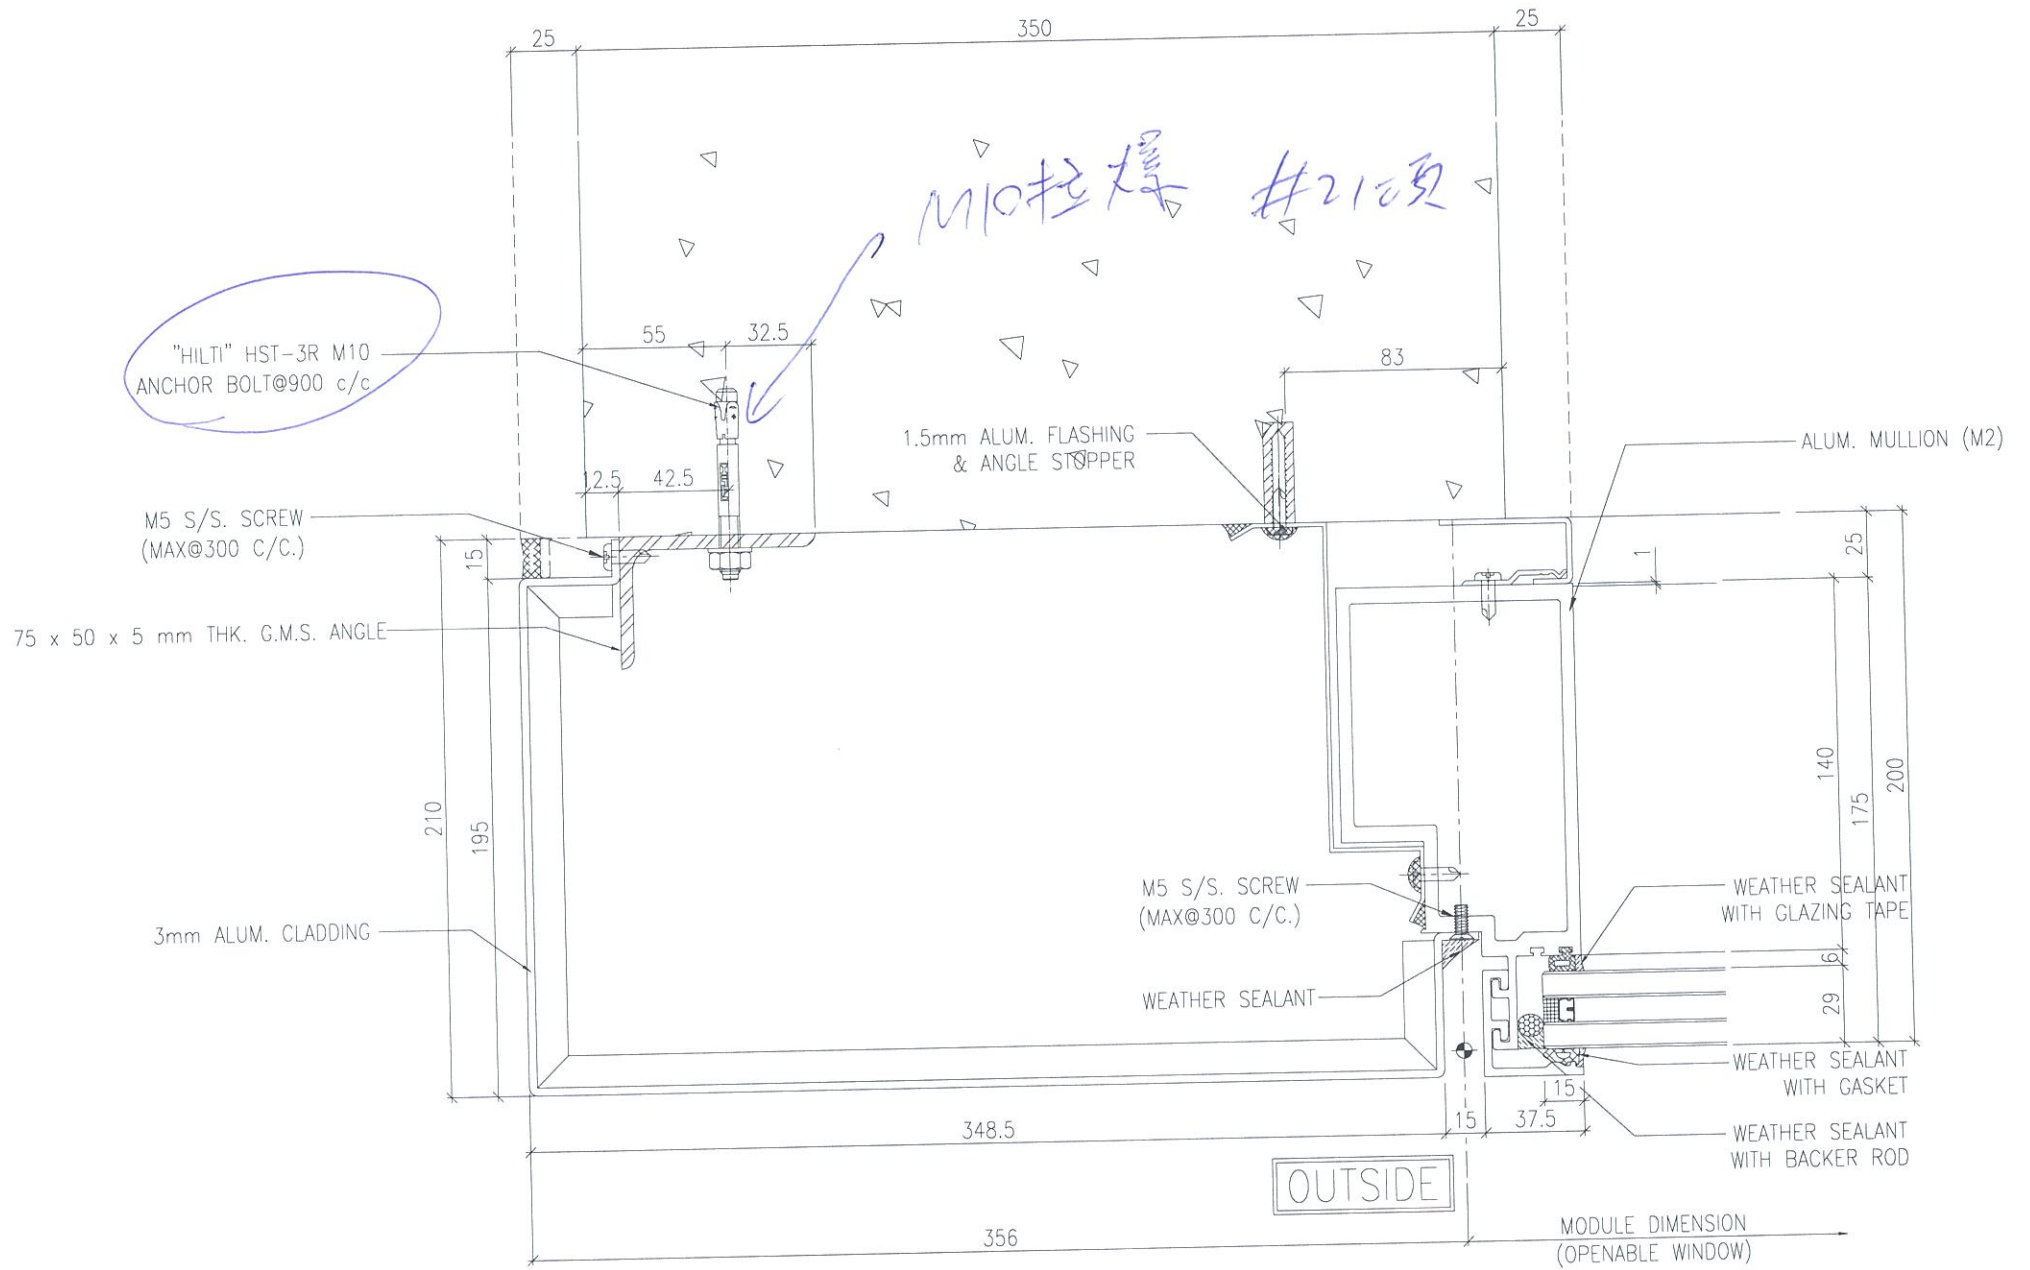

3
5017 TYPICAL MULLION DETAIL (for T1A only)
CURTAIN WALL

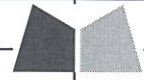 美特鋁質有限公司 MIDI Aluminium Fabricator Ltd.	工程號: J-837	計算: 邱紅	日期: 2018.11.13	送呈: 胡哥	註明: 分MO參考數據 MO5暫不訂, 工程結尾在給正式數量
	地盤名稱: 觀塘裕民坊	核對: 謝永林	日期: 2017.11.16	副本:	
地盤用配件B.M.表	項目類別: 框架式幕牆	批准:	日期:		
BM編號: 837-CW-M01-S-HP03J	A/C Code: EI10018J			此BM依據 EI/9536E資料計算BM	

序號	修改標示	配件圖號	物料編號	配件名稱	顏色	實用	後備	總數	單位	備注	8F用	MO1	MO2	MO3	MO4	MO5
1				M6x15圓頭機絲	SS316	246360	640	247000	粒	組裝主企主橫用	15398	55000	49400	49400	49400	43800
2				3/16"x3/8"圓頭機絲	SS316	62928	512	63440	粒	修扇撐於中橫上	3933	14000	12858	12858	12858	10866
3	B取消			M6x12圓頭機絲	SS316	99217		99217	粒	修生梗企單玻用		24805	19845	19845	19845	14877
4	B取消			M6x12圓頭機絲	SS316	48030		48030	粒	修生梗企雙玻用		12010	9606	9606	9606	7202
5				#8X1/2圓頭鋼牙	SS316	55680		55680	粒	防水件修框橫料背板托角上用	3480	13000	11136	11136	11136	9272
6				3/16"x1/2"圓頭機絲	SS316	202600		202600	粒	修背板用 300mm.c/c	14836	43000	40520	40520	40520	38040
7			EPDM 硬度85±5	20X7(高)墊塊(L=15mm)	黑色	15874		15874	支	攔河底用	500	3500	3175	3175	3175	2849
8			EPDM 硬度85±5	20x7(高)墊塊(L=20mm)	黑色	31748		31748	支	攔河側用	971	6800	6350	6350	6350	5898
9			EPDM 硬度85±5	15x19.5(高)墊塊(L=150mm)	黑色	16350		16350	支	梗窗/SD頂死牆位玻璃底用	500	3500	3270	3270	3270	3040
10			EPDM 硬度85±5	15x19.5(高)墊塊(L=150mm)	黑色	17056		17056	支	生窗死牆位玻璃底用	529	3700	3410	3410	3410	3126
11			EPDM 硬度85±5	29x19.5(高)墊塊(L=150mm)	黑色	8218		8218	支	梗窗位用	257	1800	1645	1645	1645	1483
12			EPDM 硬度85±5	29x19.5(高)墊塊(L=150mm)	黑色	15874		15874	支	生窗底部小梗用	500	3500	3175	3175	3175	2849
13				3/16"x3/8"平頭機絲	SS316	156	14	170	粒	修限位撐,2粒/支(框上用)	40	45	34	34	34	23
14			Roxul -Fire Stopper 135mm THK X 60kg/m3	1200x600x135mm厚 防火棉		1765		1765	塊	死牆位	110	400	355	355	355	300
15	C取消			防火棉棉插(鍍鋅鐵片)		48860		48860	只	防火棉棉叉	3054	10050	9772	9772	9772	9494
16	A取消			子彈		48860		48860	支	配射釘用		10050	9772	9772	9772	9494
17	A取消			X D(射釘)		48860		48860	粒	固定防火棉棉叉		10050	9772	9772	9772	9494
18	暫停			Φ8mm海綿棒	白色	4762	138	4900	米	攔河兩側用	150	1050	952	952	952	994
19				D.C. 791防水膠	BRONZE	794		794	支	攔河玻璃位用 300ML 1/支	200	180	160	160	160	134
20				膠塞+#9X1"圓頭鋼牙	SS316	48860		48860	支	固定防火棉棉叉	3054	10050	9772	9772	9772	9494
21	J減少數量		HILTI HST3-R	M10x90mm拉爆	A4-70	458	12	470	粒	節點1/5016, 3/5017用	15	105	90	90	90	95
22	J增加數量		HILTI HST3-R	M8x75mm拉爆	A4-70	9437	200	9637	粒	節點2/6007用及3/5005節點用		1887	1887	1887	1887	2089
23				M5x12圓頭螺絲	SS316	42500		42500	粒	修背板鋁角 1粒	1429	10000	8500	8500	8500	7000
24				3/16"x3/8"平頭機絲	SS316	31826		31826	粒	修夾叭,1粒/支	943	6600	6350	6350	6350	6176
25				M5x15平頭機絲	SS316	34104		34104	粒	梗窗橫料加固用	1000	7000	6820	6820	6820	6644
26				3/16"x1/2"平頭機絲	SS316	167000		167000	粒	SD梗門, 生窗橫料加固鋁角用	4571	32000	32000	32000	32000	39000
27				#8X1/2"圓頭鋼牙	SS316	6696		6696	粒	修雙主企位鋁角用	214	1500	1340	1340	1340	1176
28				膠塞+#9X1"圓頭鋼牙	SS316	57570		57570	粒	修橫向完成面位防水件用	1857	13000	11515	11515	11515	10025
29				膠塞+#9X1"圓頭鋼牙	SS316	2324		2324	粒	修FD門邊防水件(節點3/5006)	71	500	465	465	465	429
30				M4.8x19圓頭自鑽螺絲	SS316	144555		144555	粒	修企向收口鋁板/防水件	4286	30000	28910	28910	28910	27825
31				M5.5x19平頭自鑽螺絲	SS316	58446		58446	粒	修企向收口鋁板/防水件	1857	13000	11690	11690	11690	10376

