



工程指示 / 要求簡箋(E.I.)

工程指示編號：EI / 10019 / 189

修改版次：C

工程編號：J - 837

工程名稱：觀塘裕民坊

工程項目：幕牆 趟門鋁料 B.M. / FD門

收件人：Maggie

發件人：Eric Liu

日期：21/01/2019

要求提供 / 確認 事項：

- | | | |
|------------------------------------|-------------------------------------|-------------------------------|
| <input type="checkbox"/> 初步鋁料 B.M. | <input type="checkbox"/> 加工拆圖，然後生產 | <input type="checkbox"/> 尺寸表 |
| <input type="checkbox"/> 正式鋁料 B.M. | <input type="checkbox"/> 技術上資料 / 指示 | <input type="checkbox"/> 報價 |
| <input type="checkbox"/> 配件 B.M. | <input type="checkbox"/> 樣辦或貨品說明書 | <input type="checkbox"/> 分判合約 |
| <input type="checkbox"/> 其他：_____ | | |

內容：

請按 B.M.訂購趟門用鋁料送廠

請留意：

C 版：放行 FD 門料，樣板層先用後裝窗鋁料數量做 (#22,23,24,25,26,27,28,29)

謝謝！

請在 2019/ 1 / 25 前完成上列要求。

附：2 頁 B.M.+2 頁模圖

以上項目為：

- 原合約工程包 原合約工程加 / 減賬 新工程報價

分發東莞各部門：

- () 生產技術總監 連附件 (/) 技術部 連附件 () 生產部 連附件 () 機械設計部 連附件
 () 採購部 連附件 () 生產統籌部 連附件
 () 質檢部 連附件 () 會計部 連附件 () 報關組 連附件 () 其他 楊榮輝 連附件

分發香港各部門：

- () 行政部 連附件 () 會計部 連附件 () 統籌部 連附件 () 工程部地盤科文 連附件
 (/) 採購部 連附件 () QS 部 連附件 () 維修部 連附件 () 其他 _____ 連附件

傳遞編號：

HK 0213 / 189

發件人簽署：

項目經理簽署：

		美特鋁質有限公司 MIDI Aluminium Fabricator Ltd.	工程號: J-837	計算: 謝永林	日期: 2018.12.10	送呈: 胡哥			分M01 內樣 板層 8F用 量	註明: 分MO參考數據 M05暫不訂大料, 工程結尾 在給數量										
			地盤名稱: 觀塘裕民坊	核對:	日期:	副本:														
鋁型材B.M.表			項目類別: 框架式幕牆 (SD門 FD門)	批准:	日期:	此BM依據第三版大圖計算														
BM編號:		A/C Code: EI10019C	有顏色鋁料(Kg): 288267.36	無顏色鋁料(Kg): 12964.09	V.F總(米 ²): 33663.81															
序號	修改標示	物料編號	鋁料名稱	顏色	合金狀態	長度	數量 (支)			重量(Kgs)		V.F.(米 ²)		備註	MO1分 樣板層	MO1	MO2	MO3	MO4	MO5
						(mm)	實用	後備	總數	Kg/M	總重量	米 ² /米	Total_V.F.							
1	A增加數量	X85579	SD中柱底座	MILL	6063-T6	4600	1780	7	1787	1.123	9231.285	0	0.000	SD邊生窗企柱用	55	360	345	345	345	392
2	B取消	X85580	SD中柱勾企	EC-DG-S332054 (3塗)	6063-T6	5400	1723	7	1730	1.452	13564.584	0.222	2073.924		55	360	345	345	345	335
3		X85586	SD中柱扣蓋 (155)	EC-DG-S332054 (3塗)	6063-T6	5250	1723	7	1730	3.572	32442.690	0.433	3932.723	趟門中企室內蓋	55	360	345	345	345	335
4		X85603	中企扣蓋 (25)	EC-DG-S332054 (3塗)	6063-T6	4600	1723	7	1730	0.555	4416.690	0.173	1376.734	趟門邊生窗用	55	360	345	345	345	335
5		X85571	SD梗框企收邊	EC-DG-S332054 (3塗)	6063-T5	5400	1723	7	1730	1.59	14853.780	0.199	1859.058		55	360	345	345	345	335
6		X85604	SD框牆邊企	EC-DG-S332054 (3塗)	6063-T6	5400	1723	7	1730	1.96	18310.320	0.3	2802.600		55	360	345	345	345	335
7		X85581	SD框頂橫	EC-DG-S332054 (3塗)	6063-T6	4250	693		693	2.195	6464.824	0.325	957.206	一開二,2100以下用	25	145	140	140	140	128
7a		X85581	SD框頂橫	EC-DG-S332054 (3塗)	6063-T6	4800	678	2	680	2.195	7164.480	0.325	1060.800	一開二,2100~2500用	24	145	140	140	140	115
7b		X85581	SD框頂橫	EC-DG-S332054 (3塗)	6063-T6	5800	352	7	359	2.195	4570.429	0.325	676.715	一開二,2500以上用	14	80	72	72	72	63
8		X85584	SD框底橫	EC-DG-S332054 (3塗)	6063-T6	4250	693		693	2.464	7257.096	0.277	815.834	一開二,2100以下用	25	145	140	140	140	128
8a		X85584	SD框底橫	EC-DG-S332054 (3塗)	6063-T6	4800	678	2	680	2.464	8042.496	0.277	904.128	一開二,2100~2500用	25	145	140	140	140	115
8b		X85584	SD框底橫	EC-DG-S332054 (3塗)	6063-T6	5800	352	7	359	2.464	5130.541	0.277	576.769	一開二,2500以上用	13	80	72	72	72	63
9		X85622	SD框底橫扣蓋	EC-DG-S332054 (3塗)	6063-T6	4250	693		693	0.392	1154.538	0.058	170.825	一開二,2100以下用	25	145	140	140	140	128
9a		X85622	SD框底橫扣蓋	EC-DG-S332054 (3塗)	6063-T6	4800	678	2	680	0.392	1279.488	0.058	189.312	一開二,2100~2500用	25	145	140	140	140	115
9b		X85622	SD框底橫扣蓋	EC-DG-S332054 (3塗)	6063-T6	5800	352	12	364	0.392	827.590	0.058	122.450	一開二,2500以上用	15	80	72	72	72	68
10		X85623	SD框底橫附加料	EC-DG-S332054 (3塗)	6063-T6	5700	872	8	880	1.188	5959.008	0.027	135.432		30	185	175	175	175	170
11		X85624	SD框頂橫附加料	EC-DG-S332054 (3塗)	6063-T6	5700	872	8	880	1.09	5467.440	0.02	100.320		30	185	175	175	175	170
12		X85621	SD玉橫玻璃線	EC-DG-S332054 (3塗)	6063-T6	5100	1744	16	1760	0.22	1974.720	0.033	296.208		55	370	350	350	350	340
13		X85585	SD玉頂橫	EC-DG-S332054 (3塗)	6063-T6	5700	872	8	880	1.986	9961.776	0.144	722.304		30	185	175	175	175	170
14		X85583	SD玉底橫	EC-DG-S332054 (3塗)	6063-T6	5700	872	8	880	2.114	10603.824	0.144	722.304		30	185	175	175	175	170
15		X85582	SD勾企料	EC-DG-S332054 (3塗)	6063-T6	5150	1723	7	1730	3.022	26924.509	0.363	3234.149		60	370	345	345	345	325
16		X85608	SD光企	EC-DG-S332054 (3塗)	6063-T6	5150	1723	7	1730	3.56	31717.820	0.516	4597.302		60	370	345	345	345	325
17		X85574	SD梗框底橫	EC-DG-S332054 (3塗)	6063-T6	5200	580	10	590	1.36	4172.480	0.081	248.508		20	130	120	120	120	100
18		X85572	SD平台橫料	EC-DG-S332054 (3塗)	6063-T6	5000	580	10	590	1.053	3106.350	0.171	504.450		20	130	120	120	120	100
19		X85578	SD平台橫扣蓋	EC-DG-S332054 (3塗)	6063-T5	5000	580	10	590	0.166	489.700	0.041	120.950		20	130	120	120	120	100

美特鋁質有限公司 MIDI Aluminium Fabricator Ltd.		工程號: J-837		計算:	謝永林	日期:	2018.12.10		送呈:	胡哥		分MO1 內樣 板層 8F用 量	註明: 分MO參考數據 MO5暫不訂大料, 工程結尾 在給數量							
地盤名稱: 觀塘裕民坊		核對:		日期:		副本:		此BM依據第三版大圖計算												
鋁型材B.M.表		項目類別: 框架式幕牆 (SD門 FD門)		批准:		日期:														
BM編號:		A/C Code: EI10019C		有顏色鋁料(Kg): 288267.36		無顏色鋁料(Kg): 12964.09		V.F總(米 ²): 33663.81												
序號	修改標示	物料編號	鋁料名稱	顏色	合金狀態	長度	數量 (支)			重量(Kgs)		V.F.(米 ²)		備註	MO1分 樣板層	MO1	MO2	MO3	MO4	MO5
						(mm)	實用	後備	總數	Kg/M	總重量	米 ² /米	Total_V.F.							
20		X85627	SD梗企扣料	EC-DG-S332054 (3塗)	6063-T6	5150	3446	14	3460	1.709	30452.671	0.086	1532.434	原舊模號: X85577	110	720	695	695	695	655
21		X85626	SD梗企扣角線	EC-DG-S332054 (3塗)	6063-T6	5150	3446	14	3460	0.423	7537.437	0.026	463.294	原舊模號: X85576	110	720	695	695	695	655
22		榮陽ME0000018	28*20*3鋁角 (削料)	EC-DG-S332054 (3塗)	6063-T6	5800	197	3	200	0.397	460.520	0.076	88.160	SD頂每門/3個, 100長	8	45	40	40	40	35
23	C放行	X846010	FD門框頂	EC-DG-S332054 (3塗)	6063-T6	5200	60	5	65	2.1	709.800	0.302	102.076		4	20	13	13	13	6
24	C放行	X846010	FD門框頂	EC-DG-S332054 (3塗)	6063-T6	5200	1	1	2	1.028	10.691	0.163	1.695		2	2	0	0	0	0
25	C放行	X846670	FD門框底	EC-DG-S332054 (3塗)	6063-T6	5200	62	5	67	1.925	670.670	0.247	86.055		4	15	14	14	14	10
26	C放行	X846130	FD框企料	EC-DG-S332054 (3塗)	6063-T5	5500	332	8	340	1.577	2948.990	0.179	334.730		14	75	70	70	70	55
27	C放行	X846580	FD門玉料	EC-DG-S332054 (3塗)	6063-T6	5400	489	11	500	1.466	3958.200	0.22	594.000		18	110	100	100	100	90
28	C放行	X846550	玻璃線	EC-DG-S332054 (3塗)	6063-T6	5100	489	11	500	0.247	629.850	0.037	94.350		18	110	100	100	100	90
29	C放行	X845351	FD門拉巴	EC-DG-S332054 (3塗)	6063-T6	4700	166	9	175	0.128	105.280	0.025	20.563		8	40	35	35	35	30
30		PE0E10026	50*50*4鋁角	MILL	6063-T6	5800	14	2	16	1.037	96.234	0	0.000	FD門玉組裝用	3	16	0	0	0	0
31		ME0001961	50*50*3鋁角	MILL	6063-T6	5800	7	1	8	0.788	36.563	0	0.000	FD門玉組裝用	14	8	0	0	0	0
32		PE0E10013	25*25*3鋁角	MILL	6063-T6	5400	332	8	340	0.381	699.516	0	0.000	FD門企收鋁板用	15	75	70	70	70	55
33		PE0E10013	25*25*3鋁角	MILL	6063-T6	5800	49	2	51	0.381	112.700	0	0.000	SD平台橫料鋁用角	10	51	0	0	0	0
34		BE0000706	50*50*5鋁角	MILL	6063-T6	5800	119	3	122	1.287	910.681	0	0.000	SD門玉組裝用	22	122	0	0	0	0
35		PZY0023SS	35*3鋁巴	MILL	6063-T6	5800	872	8	880	0.284	1449.536	0	0.000	SD門玉框橫頂墊巴	35	200	175	175	175	155
36		X84589	Z字料	MILL	6063-T6	5800	265	10	275	0.194	309.430	0	0.000	SD門頂室內橫用, 50長	50	275	0	0	0	0
37		X84589	Z字料	MILL	6063-T6	5800	103	2	105	0.194	118.146	0	0.000	SD門橫平台用, 50長	18	105	0	0	0	0
38		X85577	SD梗企扣料	EC-DG-S332054 (3塗)	6063-T6	5150	110	14	124	1.709	1091.367	0.086	54.920	MOCK UP用	110					
39		X85576	SD梗企扣角線	EC-DG-S332054 (3塗)	6063-T6	5150	110	14	124	0.423	270.128	0.026	16.604	MOCK UP用	110					
40	B新增	X85652	SD中柱勾企	EC-DG-S332054 (3塗)	6063-T6	5400	1723	7	1730	1.452	13564.584	0.222	2073.924	取代X85580用	55	360	345	345	345	335
41								合計:	38692		301231.45		33663.808							

 美特鋁質有限公司 MIDI Aluminium Fabricator Ltd.		工程號: J-837	計算: 謝永林	日期: 2018.12.10	送呈: 胡哥									
		地盤名稱: 觀塘裕民坊	核對:	日期:	副本:									
鋁型材B.M.表		項目類別: 框架式幕牆 (SD門 FD門)	批准:	日期:	此BM依據第三版大圖計算									
BM編號:		A/C Code: EI10019C	有顏色鋁料(Kg): 288267.36	無顏色鋁料(Kg): 12964.09	V.F總(米 ²):	33663.81								
序號	修改標示	物料編號	鋁料名稱	顏色	合金狀態	長度	數量 (支)			重量(Kgs)		V.F.(米 ²)		備注
						(mm)	實用	後備	總數	Kg/M	總重量	米 ² /米	Total_V.F.	

分M01 內樣 板層 8F用 量	註明: 分M0參考數據 M05暫不訂大料, 工程結尾 在給數量				
	MO1	MO2	MO3	MO4	MO5

注明/請留意:

1. 原出E1/9890中的未定趟門框5款料鋁料 (X85580, X85571, X85604, X85581, X85584) 取消, 由此份替代!
2. M01內8F樣板層用量參考分出量, 優先訂貨。
3. 由于6/F則師未確定分格, 38副 (滑動門+梗門+滑動門) 未有計算鋁料。
4. 由于未確定開模確認數, 現為初步計算重量與V. F. 面, 以正式批准模圖為準。



J-837 SD門鋁料模圖

(1)


改用X85652
↓




模號: X85580
名稱: SD中柱勾企
合金狀態: 6063-T6 ✓
重量: 1.357 KG/M
V.F.: 243 mm

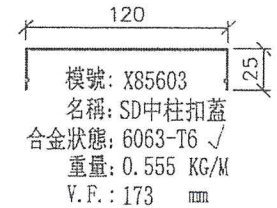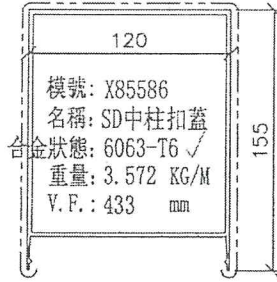


模號: X85603
名稱: SD中柱扣蓋
合金狀態: 6063-T6 ✓
重量: 0.555 KG/M
V.F.: 173 mm

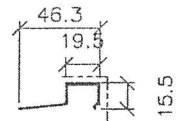


模號: X85621
名稱: SD玉橫玻璃線
合金狀態: 6063-T6 ✓
重量: 0.22 KG/M
V.F.: 35 mm

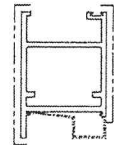


模號: X85585
名稱: SD玉頂橫
合金狀態: 6063-T6 ✓
重量: 1.991 KG/M
V.F.: 151 mm

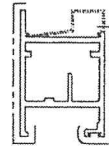


模號: X85583
名稱: SD玉底橫
合金狀態: 6063-T6 ✓
重量: 2.118 KG/M
V.F.: 178 mm

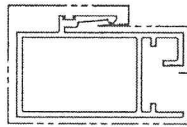


模號: X85582
名稱: SD勾企料
合金狀態: 6063-T6 ✓
重量: 3.03 KG/M
V.F.: 366 mm

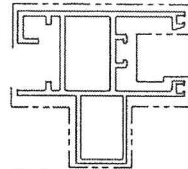


模號: X85608
名稱: SD光企
合金狀態: 6063-T6 ✓
重量: 3.562 KG/M
V.F.: 518 mm

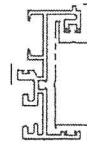

模號: X85571
名稱: SD梗框企收邊
合金狀態: 6063-T6 ✓
重量: 1.593 KG/M
V.F.: 205 mm

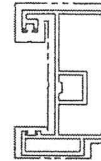


模號: X85604
名稱: SD梗牆邊料
合金狀態: 6063-T6 ✓
重量: 1.957 KG/M
V.F.: 304 mm

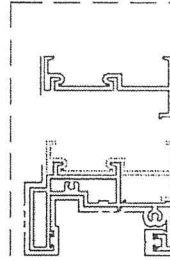


模號: X85624
名稱: SD框頂橫附加料
合金狀態: 6063-T6 ✓
重量: 1.104 KG/M
V.F.: 20 mm

模號: X85581
名稱: SD框頂橫
合金狀態: 6063-T6 ✓
重量: 2.187 KG/M
V.F.: 320 mm


模號: X85622
名稱: SD框底橫扣蓋
合金狀態: 6063-T6
重量: 0.391 KG/M
V.F.: 58 mm

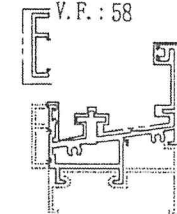


模號: X85584
名稱: SD框底橫
合金狀態: 6063-T6 ✓
重量: 2.476 KG/M
V.F.: 281 mm

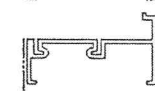

模號: X85623
名稱: SD框底橫附加料
合金狀態: 6063-T6 ✓
重量: 1.22 KG/M
V.F.: 27 mm

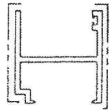


模號: X85574
名稱: SD梗框底橫
合金狀態: 6063-T6 ✓
重量: 1.367 KG/M
V.F.: 117 mm

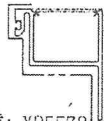

模號: X85572
名稱: SD平台橫料
合金狀態: 6063-T6 ✓
重量: 1.053 KG/M
V.F.: 159 mm



模號: X85578
名稱: SD平台橫扣蓋
合金狀態: 6063-T5 ✓
重量: 0.166 KG/M
V.F.: 40.76 mm

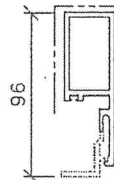


模號: X85627
名稱: SD梗企扣料
合金狀態: 6063-T6 ✓
重量: 1.709 KG/M
V.F.: 86 mm




模號: X85626
名稱: SD梗企扣角線
合金狀態: 6063-T6 ✓
重量: 0.423 KG/M
V.F.: 26 mm

SD梗門
(SD門頂用)

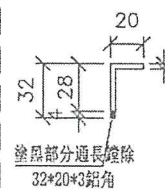

塗層部分通長鏟除
32*20*3鋁角

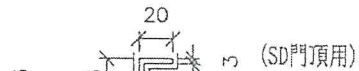


削料處理后噴塗

模號: 榮陽ME0000018
名稱: 28*20*3鋁角
合金狀態: 6063-T6 ✓
重量: 0.397 KG/M
V.F.: 76 mm


LA 837 J-M... 4...

J-837 SD, FD門鋁料模圖


(2)

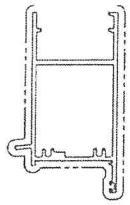


模號:
名稱: FD門框頂
合金狀態: 6063-T6
重量: 2.100 KG/M
V.F.: 302 mm

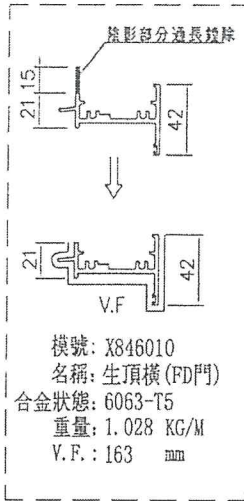


模號: X846010
名稱: 生頂橫 (FD門)
合金狀態: 6063-T5
重量: 1.028 KG/M
V.F.: 163 mm

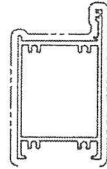


模號: X846670
名稱: FD門框底
合金狀態: 6063-T6
重量: 1.925 KG/M
V.F.: 247.2 mm

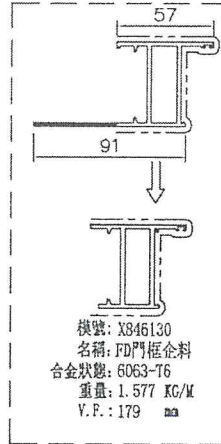

模號: X846130
名稱: FD門框企料
合金狀態: 6063-T6
重量: 1.577 KG/M
V.F.: 179 mm

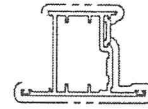

模號: X846580
名稱: FD門玉
合金狀態: 6063-T6
重量: 1.466 KG/M
V.F.: 220 mm

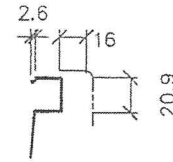


模號:
名稱: 玻璃線
合金狀態: 6063-T6
重量: 0.247 KG/M
V.F.: 37 mm




模號: X845351
名稱: FD門拉巴
合金狀態: 6063-T5
重量: 0.128 KG/M
V.F.: 24.63 mm


X84589 (用于3mm鋁板)	
837-Z字料 (用于2mm鋁板)	
模號: 名稱: Z字料 合金狀態: 6063-T5 重量: 0.194 KG/M V.F.: 0 mm	

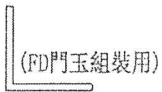


(FD門玉組裝用)
模號: 榮陽PEOE10026
名稱: 50*50*4鋁角
合金狀態: 6063-T6
重量: 1.037 KG/M
V.F.: 0 mm

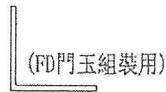

(FD門玉組裝用)
模號: 榮陽ME0001961
名稱: 50*50*3鋁角
合金狀態: 6063-T6
重量: 0.788 KG/M
V.F.: 0 mm

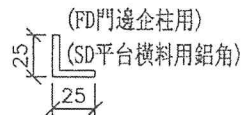

(FD門邊企柱用)
(SD平台橫料用鋁角)
模號: 榮陽PEOE10013
名稱: 25*25*3鋁角
合金狀態: 6063-T6
重量: 0.381 KG/M
V.F.: 0 mm

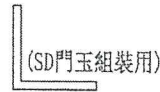

(SD門玉組裝用)
模號: 榮陽BE0000706
名稱: 50*50*5鋁角
合金狀態: 6063-T6
重量: 1.287 KG/M
V.F.: 0 mm



模號: 榮陽PZY0023SS
名稱: 35*3鋁巴
合金狀態: 6063-T6
重量: 0.284 KG/M
V.F.: 0 mm

SD中門框底
X855797

[Handwritten signature]