



工程指示 / 要求簡箋(E.I.)

工程指示編號：EI / 10037 / 18

修改版次：A

工程編號：J - 837

工程名稱：觀塘裕民坊

工程項目：幕牆 大貨(T5, 7-9/F)(樣板層)(主企主橫)

收件人：生統

發件人：Eric Liu

日期：17/12/2018

要求提供 / 確認 事項：

- | | | |
|------------------------------------|-------------------------------------|-------------------------------|
| <input type="checkbox"/> 初步鋁料 B.M. | <input type="checkbox"/> 加工拆圖，然後生產 | <input type="checkbox"/> 尺寸表 |
| <input type="checkbox"/> 正式鋁料 B.M. | <input type="checkbox"/> 技術上資料 / 指示 | <input type="checkbox"/> 報價 |
| <input type="checkbox"/> 配件 B.M. | <input type="checkbox"/> 樣辦或貨品說明書 | <input type="checkbox"/> 分判合約 |
| <input type="checkbox"/> 其他：_____ | | |

內容：

請按加工圖加工幕牆鋁料送地盤安裝(T5, 7-9/F 樣板層用)(主企主橫)

A 版：增加主企用鋁角數量

謝謝！

請在 2018/ 12 / 27 前完成上列要求。

附：2 頁加工圖 1 頁圖章

以上項目為：

- 原合約工程包 原合約工程加 / 減賬 新工程報價

原因：-

分發東莞各部門：

- () 生產技術總監 連附件 () 技術部 連附件 *科* () 生產部 連附件 () 機械設計部 連附件
 () 採購部 連附件 () 生產統籌部 連附件 *物*
 () 質檢部 連附件 () 會計部 連附件 () 報關組 連附件 () 其他 楊榮輝 連附件

分發其他分判：

- () 王禮秋 連附件

分發香港各部門：

- () 行政部 連附件 () 會計部 連附件 () 統籌部 連附件 () 工程部地盤科文 連附件
 () 採購部 連附件 () QS 部 連附件 () 維修部 連附件 () 其他 _____ 連附件

傳遞編號：

HK 1939/18

發件人簽署：

項目經理簽署：

圖則登記表
DRAWING REGISTER

工程名稱 Project Title: 觀塘裕民坊 (T5座) 7F~9F
 框架式幕牆 (主企+主橫+部分小配料拆圖)
 工程編號 Project No: J-837

接收日期 Receiving Date (適用於客戶圖則)

年										
月										
日										


分發予 Distributed To

發出日期 Issued Date

年	18	18								
月	12	12								
日	13	15								

圖則編號 Drg. No.	圖則名稱 Drawing Title
TD-M05R	SD中柱底座加工圖
UN-SE1	雙生托加工圖
UN-SE1R	雙生托加工圖
UN-SE2	雙生托加工圖
LJ-C01	鋁角加工圖
LJ-C01R	鋁角加工圖
LJ-C02	鋁角加工圖
LJ-C02R	鋁角加工圖
LJ-C03	鋁角加工圖
LJ-C03R	鋁角加工圖
FD-L01	鋁角加工圖
FD-L01R	鋁角加工圖
SZ-Y01	鋁角加工圖
SZ-Y01R	鋁角加工圖
SC-AL03	鋁角加工圖
SC-AL04	鋁角加工圖
SC-AL05	鋁巴加工圖
Z-A01	Z字碼加工圖
W-TX1	雙梗企套芯加工圖
W-TX2	生梗企套芯加工圖
W-TX2R	生梗企套芯加工圖
W-TX3	雙生企套芯加工圖
CW-JT01	膠條安裝位置圖
CW-JT02	膠條安裝位置圖
J837-CW-2501	安裝位置圖


修訂編號 Revision No.										
76	-									
77	-									
78	-									
79	-									
80	-	A								
81	-	A								
82	-									
83	-									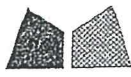
美特鋁質有限公司
MIDI Aluminium Fabricator Ltd.


工程號 J-837 地盤 觀塘裕民坊

工廠用

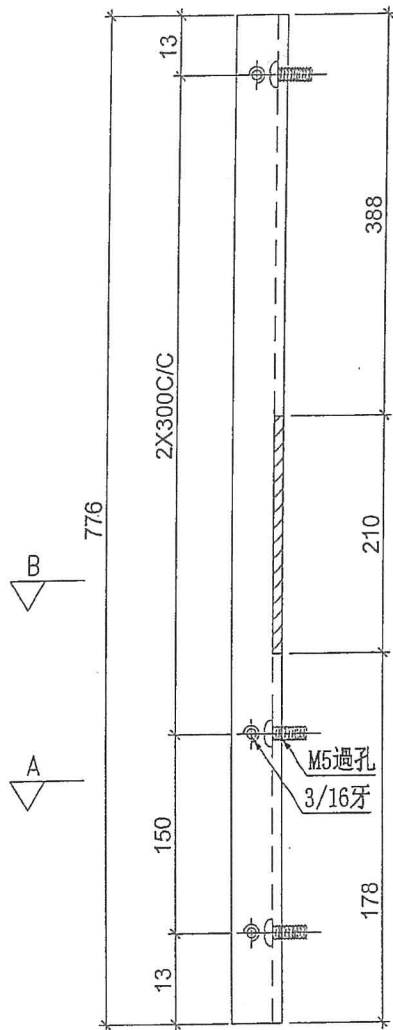


LJ-C01R

物料編號	數量	使用位置	樓層
	9	T5CW-A-2	7F~9F
	6	T5CW-A-1	7F~9F
	24	T5CW-N-1	7F~9F
	24	T5CW-M-2	7F~9F
	9	T5CW-M-1	7F~9F
	9	T5CW-L-2	7F~9F
	24	T5CW-L-1	7F~9F
	21	T5CW-JK-1	7F~9F
	9	T5CW-H-3	7F~9F
	18	T5CW-H-2	7F~9F
	3	T5CW-H-1	7F~9F
	3	T5CW-G-2	7F~9F
	9	T5CW-G-1	7F~9F
	9	T5CW-F-2	7F~9F
	3	T5CW-F-1	7F~9F
	3	T5CW-E-2	7F~9F
	9	T5CW-E-1	7F~9F
	9	T5CW-D-2	7F~9F
	3	T5CW-D-1	7F~9F
	18	T5CW-C-1	7F~9F
	1	T5CW-C-1	9F
	21	T5CW-A-3	7F~9F
合計:	244		

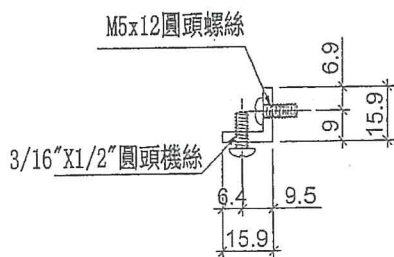


SECTION: A-A

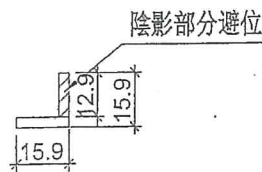

SECTION: B-B


名稱	鋁角加工圖	制圖	邱紅	2018.12.10	修改	A		
材料	15.88*15.88*3.18鋁角	復核	謝永林	2018.12.13	日期	2018.12.15		
顏色	MILL	批准			圖號	LJ-C01R		

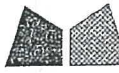


美特鋁質有限公司
MIDI Aluminium Fabricator Ltd.

工程號 J-837 地盤 觀塘裕民坊


工廠用

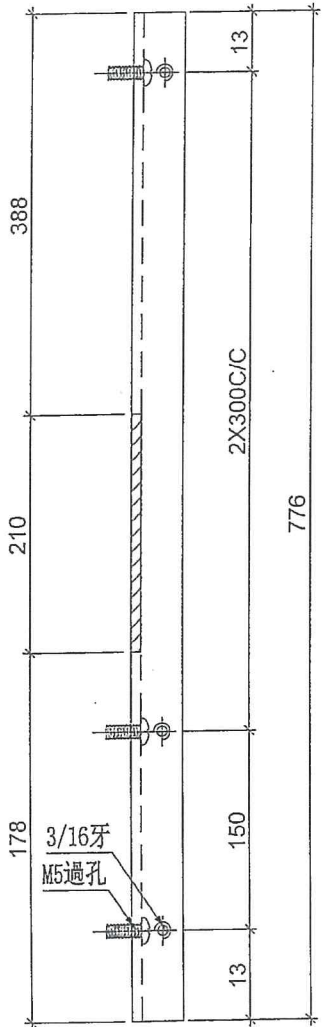

物料編號	數量	使用位置	樓層
	9	T5CW-A-2	7F~9F
	6	T5CW-A-1	7F~9F
	24	T5CW-N-1	7F~9F
	24	T5CW-M-2	7F~9F
	9	T5CW-M-1	7F~9F
	9	T5CW-L-2	7F~9F
	24	T5CW-L-1	7F~9F
	21	T5CW-JK-1	7F~9F
	9	T5CW-H-3	7F~9F
	18	T5CW-H-2	7F~9F
	3	T5CW-H-1	7F~9F
	3	T5CW-G-2	7F~9F
	9	T5CW-G-1	7F~9F
	9	T5CW-F-2	7F~9F
	3	T5CW-F-1	7F~9F
	3	T5CW-E-2	7F~9F
	9	T5CW-E-1	7F~9F
	9	T5CW-D-2	7F~9F
	3	T5CW-D-1	7F~9F
	18	T5CW-C-1	7F~9F
	1	T5CW-C-1	9F
	21	T5CW-A-3	7F~9F
合計:	244		

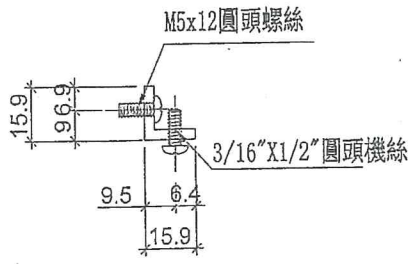

SECTION: A-A

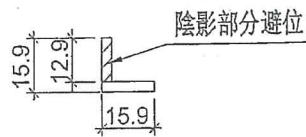

SECTION: B-B

名稱	鋁角加工圖	制圖	邱紅	2018.12.10	修改	A	
材料	15.88*15.88*3.18鋁角	復核	謝永林	2018.12.13	日期	2018.12.15	
顏色	MILL	批准			圖號	LJ-C01	