



工程指示 / 要求簡箋(E.I.)

工程指示編號：EI / 10048 / 18

修改版次：-

工程編號：J - 837

工程名稱：觀塘裕民坊

工程項目：幕牆 T2 鋁料現場修改(靠牆邊企料)

收件人：生統 / 炳哥

發件人：Eric Liu

日期：17/12/2018

要求提供 / 確認 事項：

- | | | |
|------------------------------------|-------------------------------------|-------------------------------|
| <input type="checkbox"/> 初步鋁料 B.M. | <input type="checkbox"/> 加工拆圖，然後生產 | <input type="checkbox"/> 尺寸表 |
| <input type="checkbox"/> 正式鋁料 B.M. | <input type="checkbox"/> 技術上資料 / 指示 | <input type="checkbox"/> 報價 |
| <input type="checkbox"/> 配件 B.M. | <input type="checkbox"/> 樣辦或貨品說明書 | <input type="checkbox"/> 分判合約 |
| <input type="checkbox"/> 其他：_____ | | |

內容：

因大圖修改節點趕不及修改 T2 主企拆圖，
現需在現場改鋁料，共 15 支(靠牆企料)(所有吼移後 10mm)
永林: 請補回修鋁板用鋁角
謝謝！

請在 2018/ 12 / 19 前完成上列要求。

附：2 頁加工圖+4 頁位置圖

以上項目為：

- 原合約工程包 原合約工程加 / 減賬 新工程報價

原因：-

分發東莞各部門：

- 生產技術總監 連附件 技術部 連附件 *炳* 生產部 連附件 機械設計部 連附件
 採購部 連附件 生產統籌部 連附件 *梅*
 質檢部 連附件 會計部 連附件 報關組 連附件 其他 楊榮輝 連附件

分發其他分判：

- 王禮秋 連附件

分發香港各部門：

- 行政部 連附件 會計部 連附件 統籌部 連附件 工程部地盤科文 連附件 *炳*
 採購部 連附件 QS 部 連附件 維修部 連附件 其他 _____ 連附件


傳遞編號：

HK 1946 / 18


發件人簽署：
Eric Liu

項目經理簽署：
楊榮輝

新节点做法

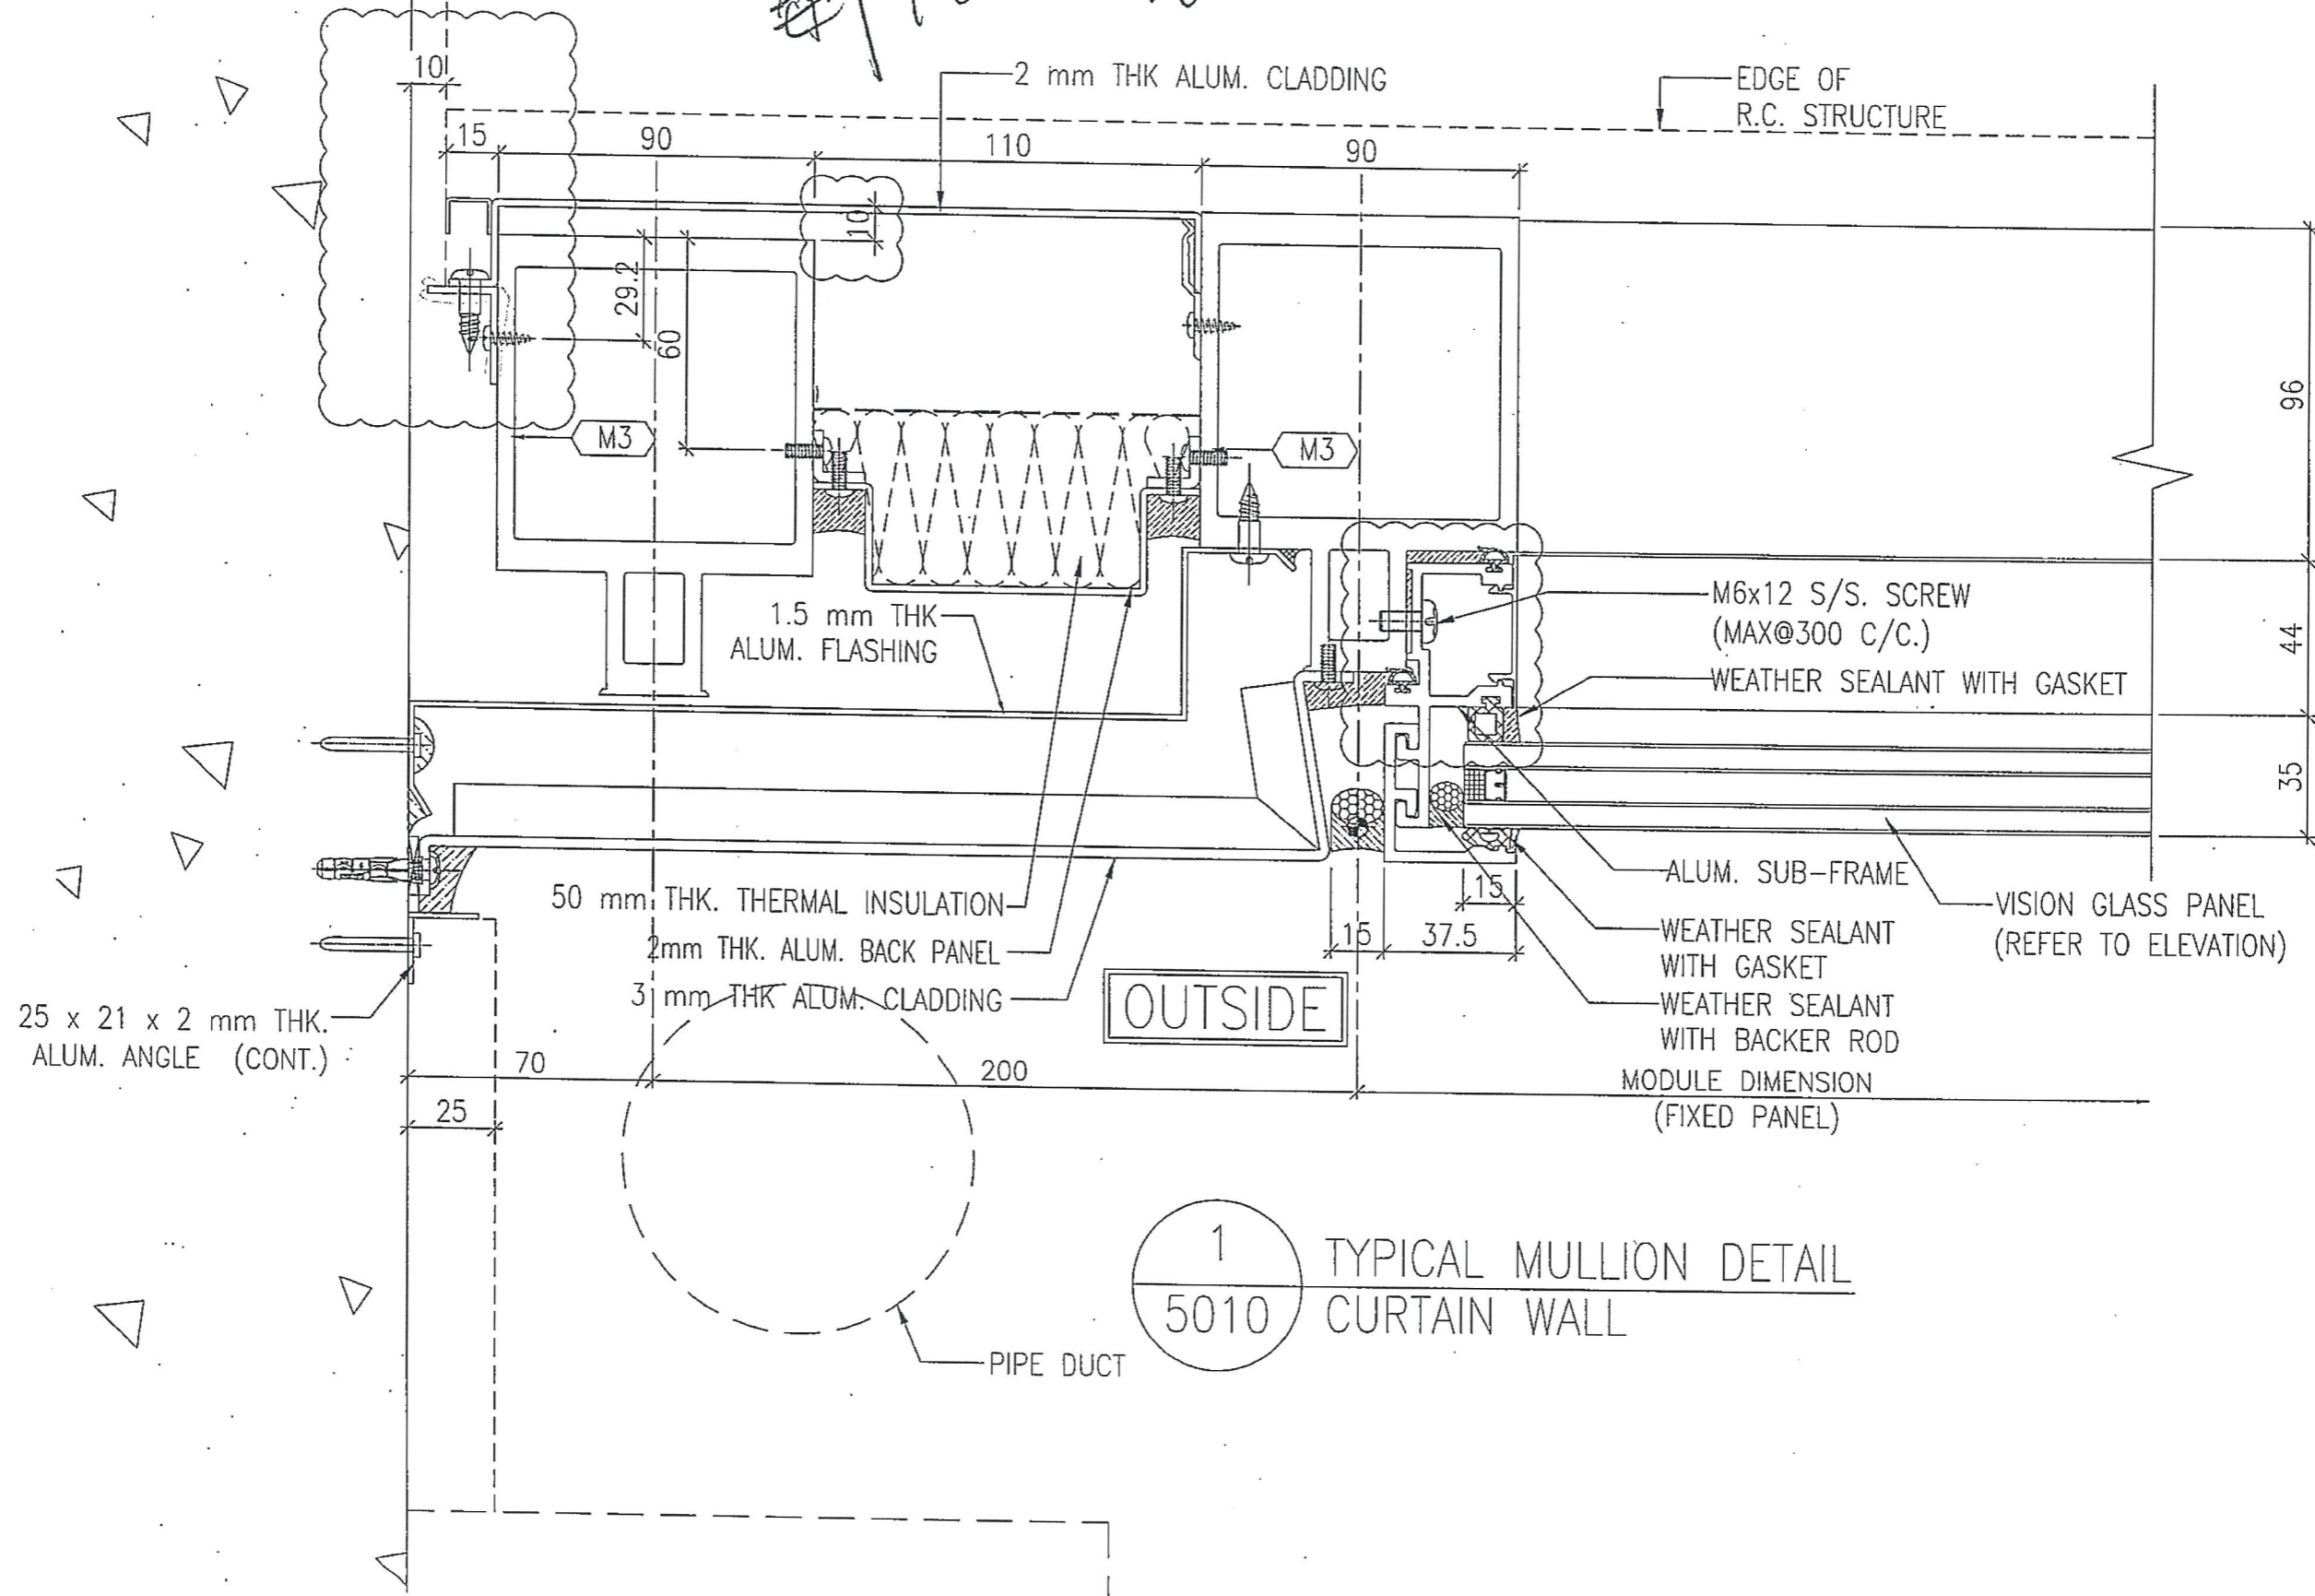

补
请补因此铝角 (修改方案)
后加此接边铝角
做同一款室内铝角

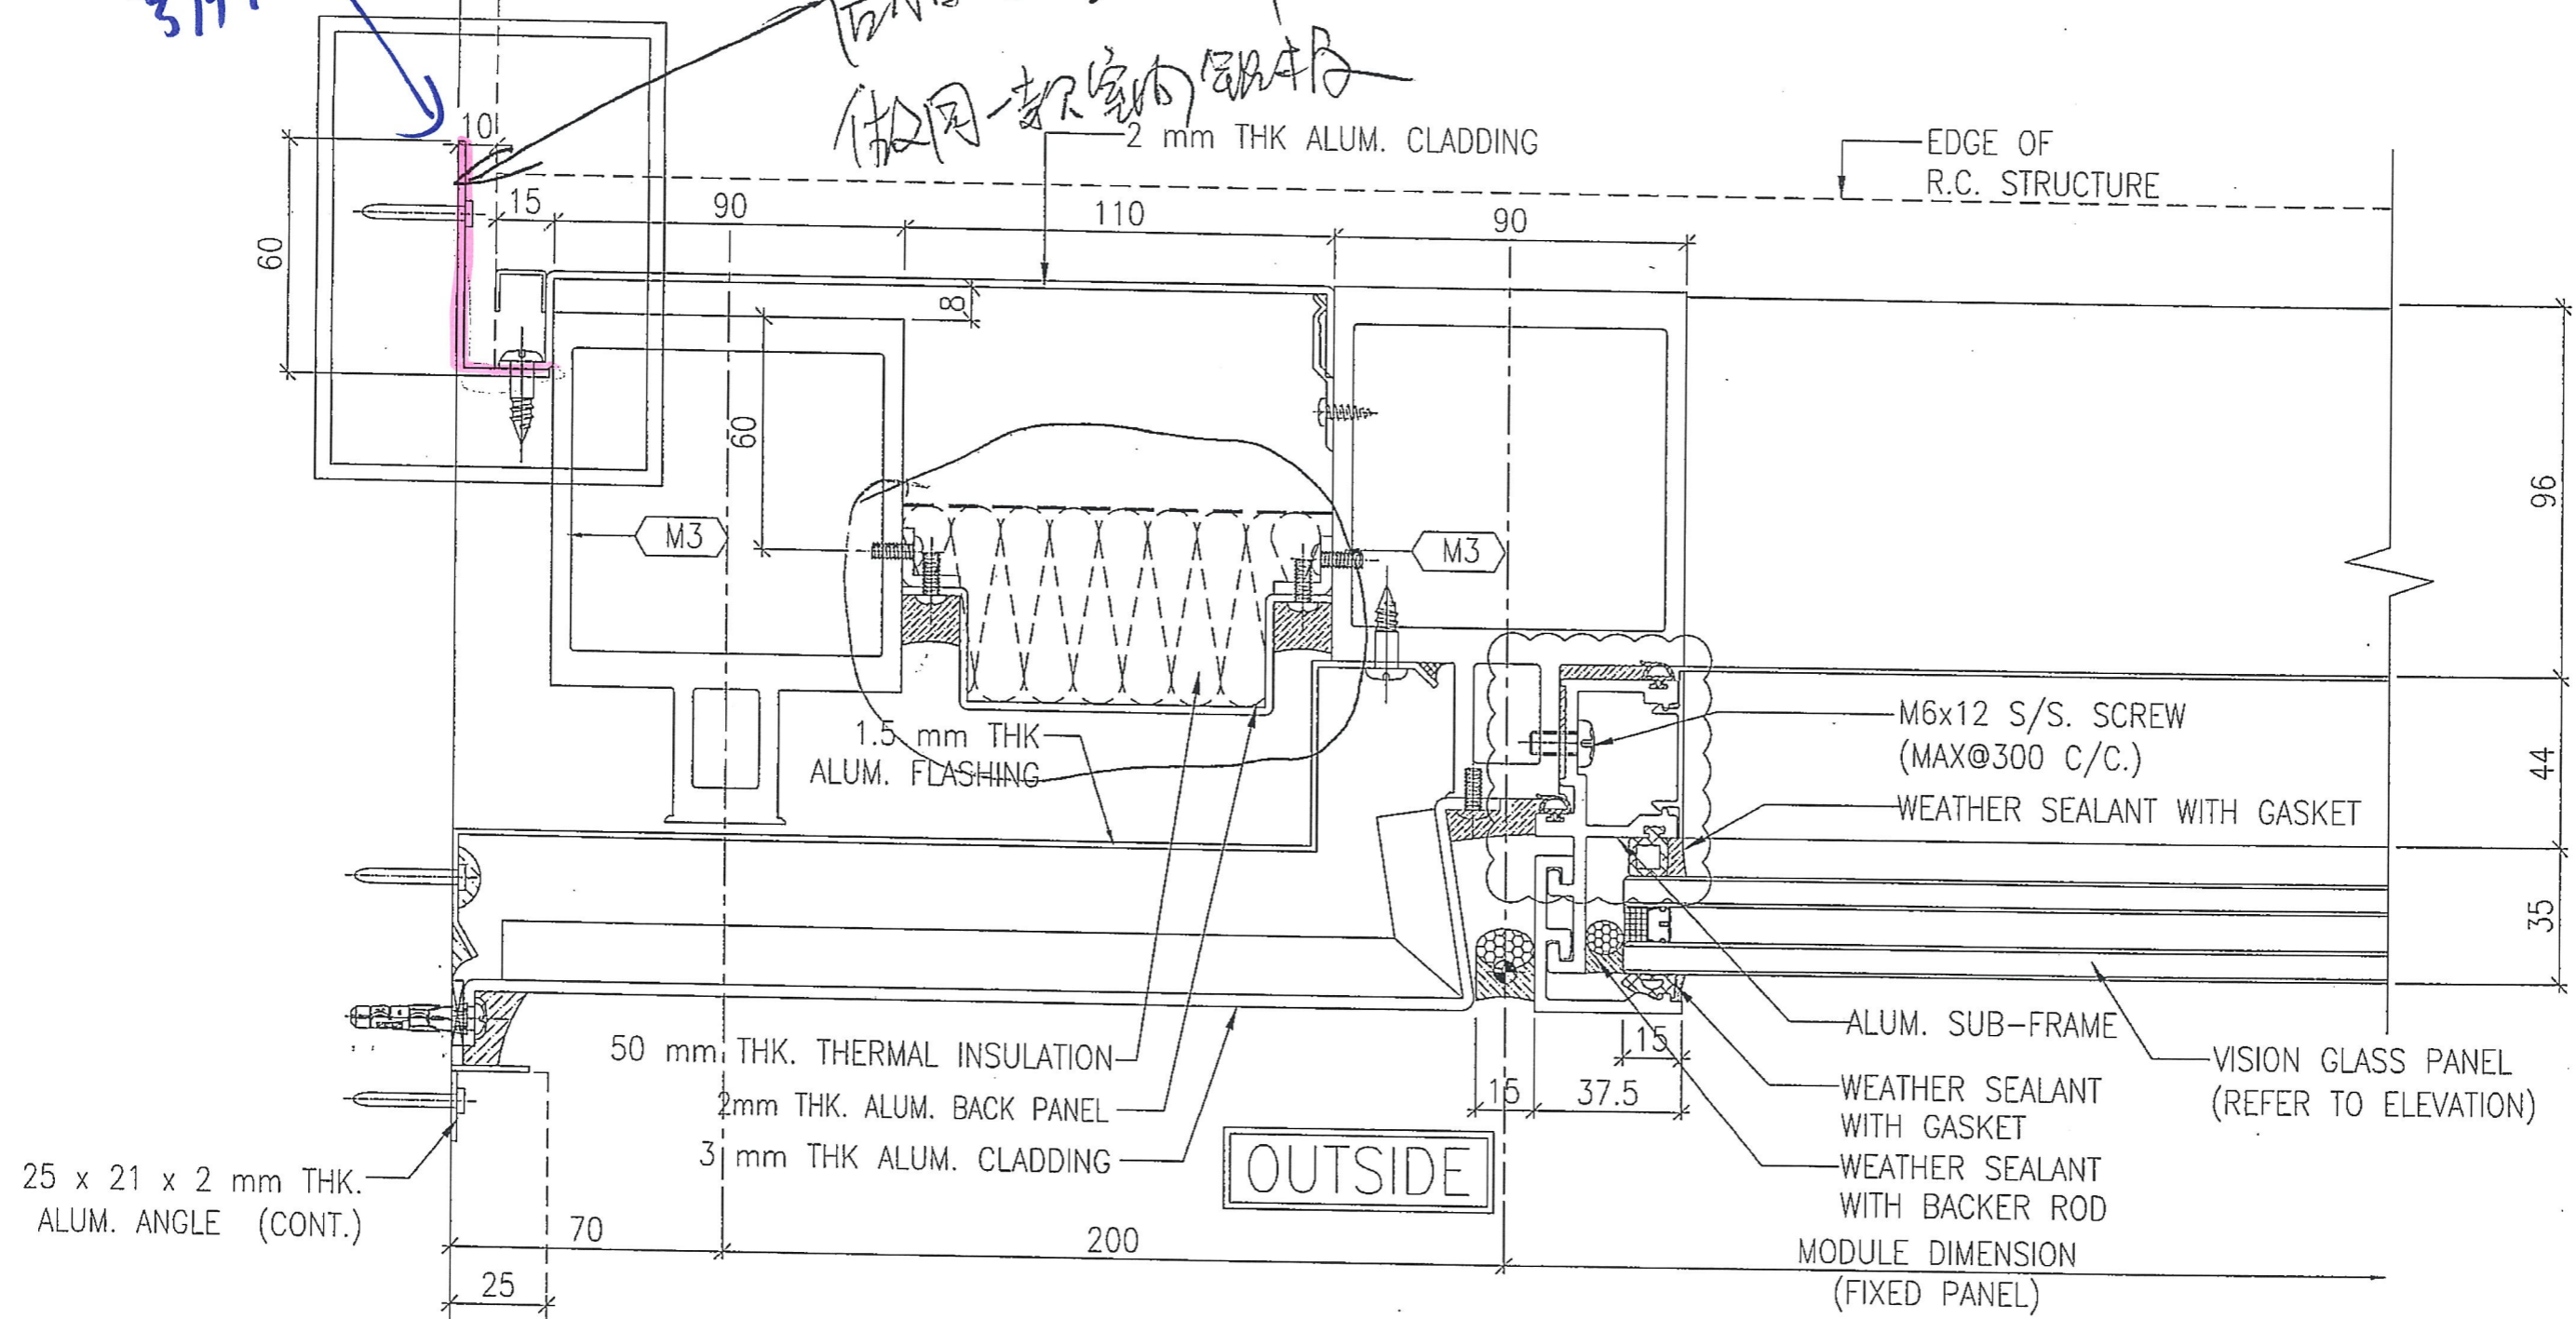

1
5010 TYPICAL MULLION DETAIL
CURTAIN WALL



