



工程指示 / 要求簡箋(E.I.)

工程指示編號：EI / 10049 / 18

修改版次：A

工程編號：J - 837

工程名稱：觀塘裕民坊

工程項目：幕牆 T2 背板鋁板(樣板層 7-8/F) 修改

收件人：生統 / 永林

發件人：Eric Liu

日期：02/01/2019

要求提供 / 確認 事項：

- | | | |
|------------------------------------|-------------------------------------|-------------------------------|
| <input type="checkbox"/> 初步鋁料 B.M. | <input type="checkbox"/> 加工拆圖，然後生產 | <input type="checkbox"/> 尺寸表 |
| <input type="checkbox"/> 正式鋁料 B.M. | <input type="checkbox"/> 技術上資料 / 指示 | <input type="checkbox"/> 報價 |
| <input type="checkbox"/> 配件 B.M. | <input type="checkbox"/> 樣辦或貨品說明書 | <input type="checkbox"/> 分判合約 |
| <input type="checkbox"/> 其他：_____ | | |

內容：

請按修改加工圖生產背板，送地盤安裝用 (T2, 樣板層 7-8/F)

謝謝！

請在 2019 / 01 / 09 前完成上列要求。

附：6 頁加工圖

以上項目為：

- 原合約工程包 原合約工程加 / 減賬 新工程報價

原因：-

分發東莞各部門：

- () 生產技術總監 連附件 () 技術部 連附件 () 生產部 連附件 () 機械設計部 連附件
 () 採購部 連附件 () 生產統籌部 連附件
 () 質檢部 連附件 () 會計部 連附件 () 報關組 連附件 () 其他 楊榮輝 連附件

分發其他分判：

- () 王禮秋 連附件

分發香港各部門：

- () 行政部 連附件 () 會計部 連附件 () 統籌部 連附件 () 工程部地盤科文 連附件 楊
 () 採購部 連附件 () QS 部 連附件 () 維修部 連附件 () 其他 _____ 連附件

傳遞編號：


HK of /18

發件人簽署：Eric Liu

項目經理簽署：[Signature]

圖則登記表 DRAWING REGISTER									
工程名稱 Project Title: 觀塘裕民坊					接收日期 Receiving Date (適用於客戶圖則)				
T2座7F-8F幕牆背板					年				
工程編號 Project No: J-837					月				
分發予 Distributed To					日				
					年	18	18		
					月	12	12		
					日	15	27		
圖則編號 Drg. No.	圖則名稱 Drawing Title	修訂編號 Revision No.							
APB-01	背板-拆圖	1	-	A					
APB-01(1)	背板-拆圖數據尺寸	2	-	-					
APB-201	背板-拆圖	3	-	A					
APB-201 (1)	背板-拆圖數據尺寸	4	-	-					
APB-46	背板-拆圖	5	-	A					
APB-46a	背板-拆圖	6	-	-					
APB-46R	背板-拆圖	7	-	A					
APB-46aR	背板-拆圖	8	-	-					
APB-SD-201	背板-拆圖	9	-	A					
J837-CW-2201	位置圖	10	-	-					
J837-CW-2202	位置圖	11	-	-					
J837-CW-2203	位置圖	12	-	-					
J837-CW-2204	位置圖	13	-	-					
J837-CW-2205	位置圖	14	-	-					
J837-CW-2206	位置圖	15	-	-					
J837-CW-2207	位置圖	16	-	-					
J837-CW-2208	位置圖	17	-	-					
J837-CW-2209	位置圖	18	-	-					
J837-CW-2210	位置圖	19	-	-					
J837-CW-2211	位置圖	20	-	-					
J837-CW-2212	位置圖	21	-	-					
J837-CW-2213	位置圖	22	-	-					

工程號 J-837 地盤 觀塘裕民坊

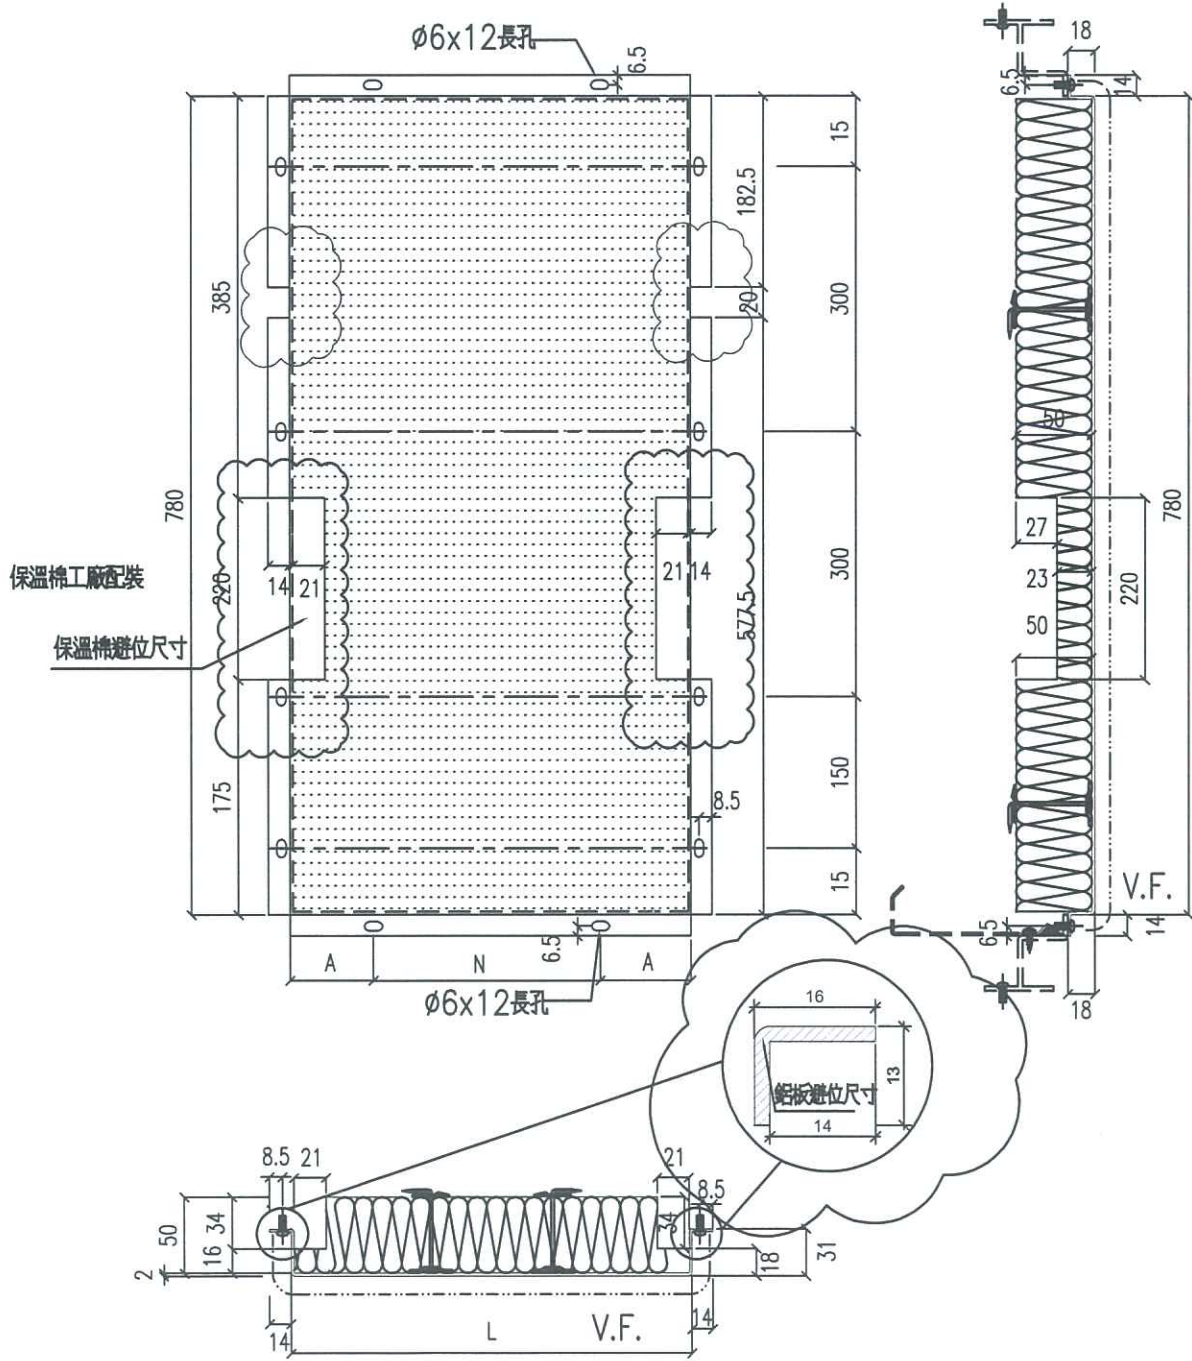


名稱	鋁板拆圖	制圖	鞠章芳	2018.11.24	修改	A	
材料	2mm厚鋁板	復核			日期	2018.12.27	
顏色	銀藍UCT13172XL-3	批准			圖號	APB-101	

EG-DWG3


美特鋁質 有限公司
 MIDI Aluminium Fabricator Ltd.

工程號 J-837 地盤 觀塘裕民坊

物料編號	L	數量	分格尺寸	使用位置	樓層
APB-46	80	2	200	T2CWC-2	7F-8F
	80	2	200	T2CWB-2	7F-8F

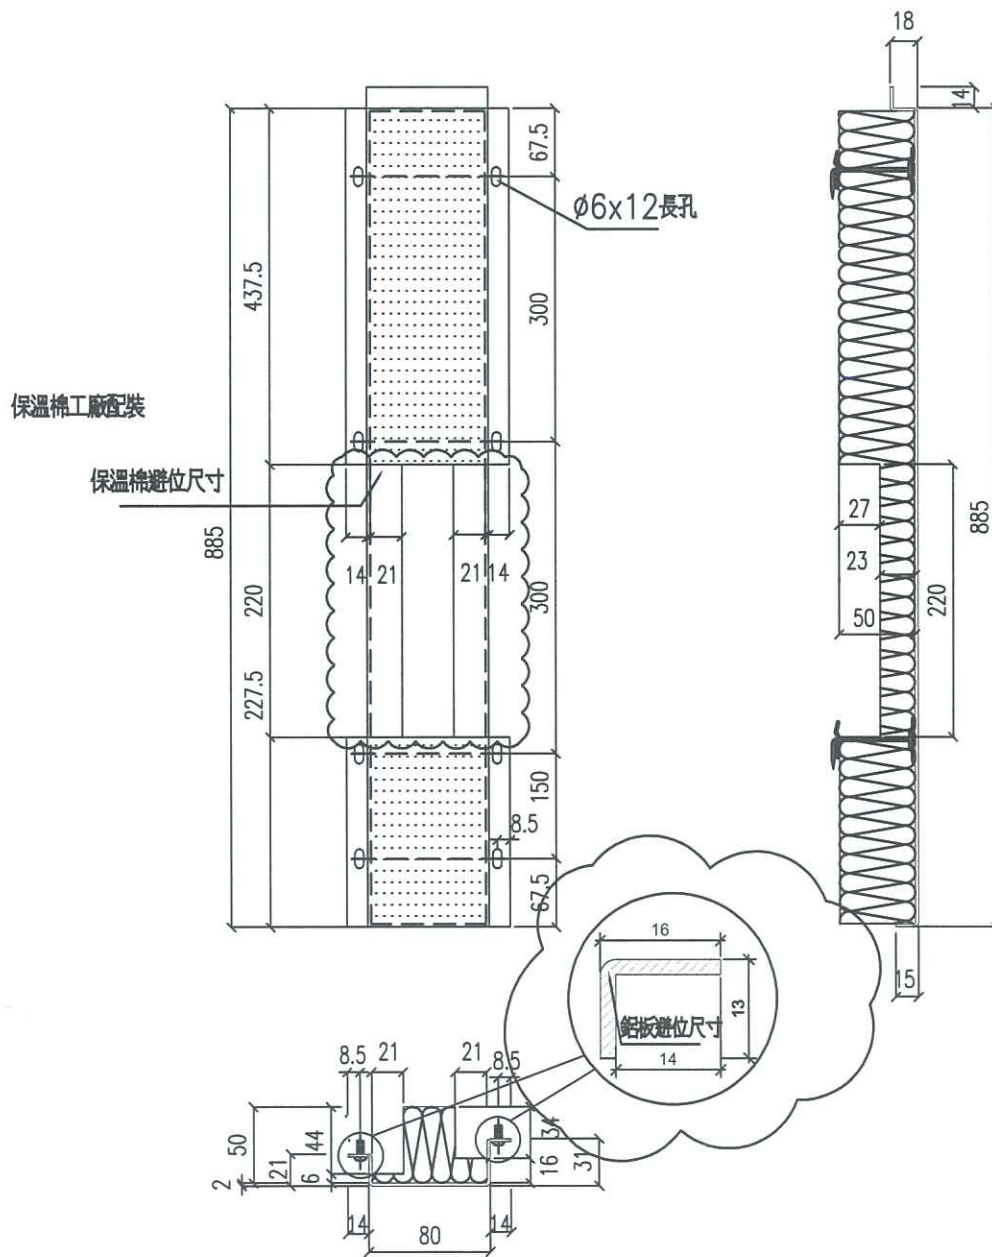

名稱	鋁板拆圖	制圖	鞠章芳	2018.11.24	修改	A	
材料	2mm厚鋁板	復核			日期	2018.12.27	
顏色	MILL	批准			圖號	APB-46	


EG-DWG3



美特鋁質有限公司
MIDI Aluminium Fabricator Ltd.

工程號 J-837 地盤 觀塘裕民坊

物料編號	L	數量	分格尺寸	使用位置	樓層
APB-46R	80	2	200	T2CWC-2	7F-8F
	80	2	200	T2CWA-1	7F-8F
	80	2	200	T2WM-2	7F-8F

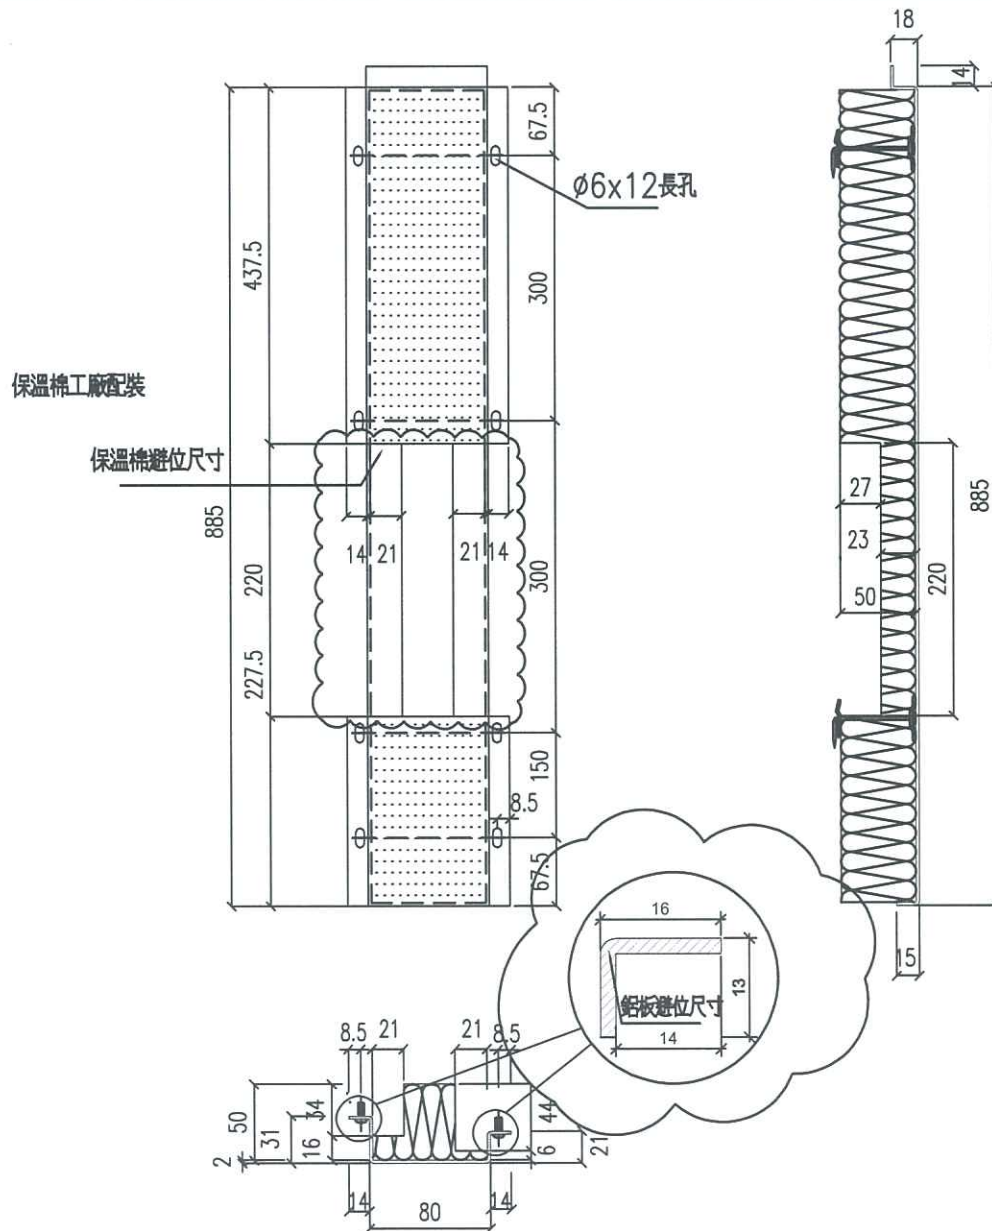


名稱	鋁板拆圖	制圖	鞠章芳	2018.11.24	修改	A	
材料	2mm厚鋁板	復核			日期	2018.12.27	
顏色	MILL	批准			圖號	APB-46R	

EG-DWG3

美特鋁質有限公司
MIDI Aluminium Fabricator Ltd.

工程號 J-837 地盤 觀塘裕民坊

物料編號	L	數量	M	X	N	A	分格尺寸	使用位置	樓層
APB-SD-201	787.5	2	300	X	2	93.75	907.5	T2CWH-1	7F-8F
APB-SD-202	697.5	2	250	X	2	98.75	817.5	T2CWH-1	7F-8F
APB-SD-203	647.5	2	250	X	2	73.75	767.5	T2CWG-2	7F-8F
APB-SD-204	815.0	2	300	X	2	107.5	935.0	T2CWG-2	7F-8F
APB-SD-205	815.0	2	300	X	2	107.5	935.0	T2CWF-2	7F-8F
APB-SD-206	647.5	2	250	X	2	73.75	767.5	T2CWF-1	7F-8F
APB-SD-207	647.5	2	250	X	2	73.75	767.5	T2CWE-2	7F-8F
APB-SD-208	815.0	2	300	X	2	107.5	935.0	T2CWE-1	7F-8F
APB-SD-209	740.0	2	300	X	2	70	860.0	T2CWD-1	7F-8F
APB-SD-210	740.0	2	300	X	2	70	860.0	T2CWC-1	7F-8F
APB-SD-211	1165.0	2	250	X	4	82.5	1285.0	T2CWB-2	7F-8F
APB-SD-212	787.5	2	300	X	2	93.75	907.5	T2CWB-2	7F-8F
APB-SD-213	787.5	2	300	X	2	93.75	907.5	T2CWA-1	7F-8F
APB-SD-214	1065.0	2	300	X	3	82.5	1185.0	T2CWA-1	7F-8F
APB-SD-215	490.0	2	300	X	1	95	610.0	T2CWN-1	7F-8F
APB-SD-216	787.5	2	300	X	2	93.75	907.5	T2CWM-2	7F-8F
APB-SD-217	940.0	2	250	X	3	95	1060.0	T2CWM-1	7F-8F
APB-SD-218	572.5	2	230	X	2	56.25	692.5	T2CWL-2	7F-8F
APB-SD-219	647.5	2	250	X	2	73.75	767.5	T2CWL-2	7F-8F
APB-SD-220	647.5	2	250	X	2	73.75	767.5	T2CWK-1	7F-8F
APB-SD-221	585.0	2	250	X	2	42.5	705.0	T2CWK-1	7F-8F
APB-SD-222	585.0	2	250	X	2	42.5	705.0	T2CWJ-1	7F-8F
APB-SD-223	540.0	2	230	X	2	40	660.0	T2CWJ-1	7F-8F

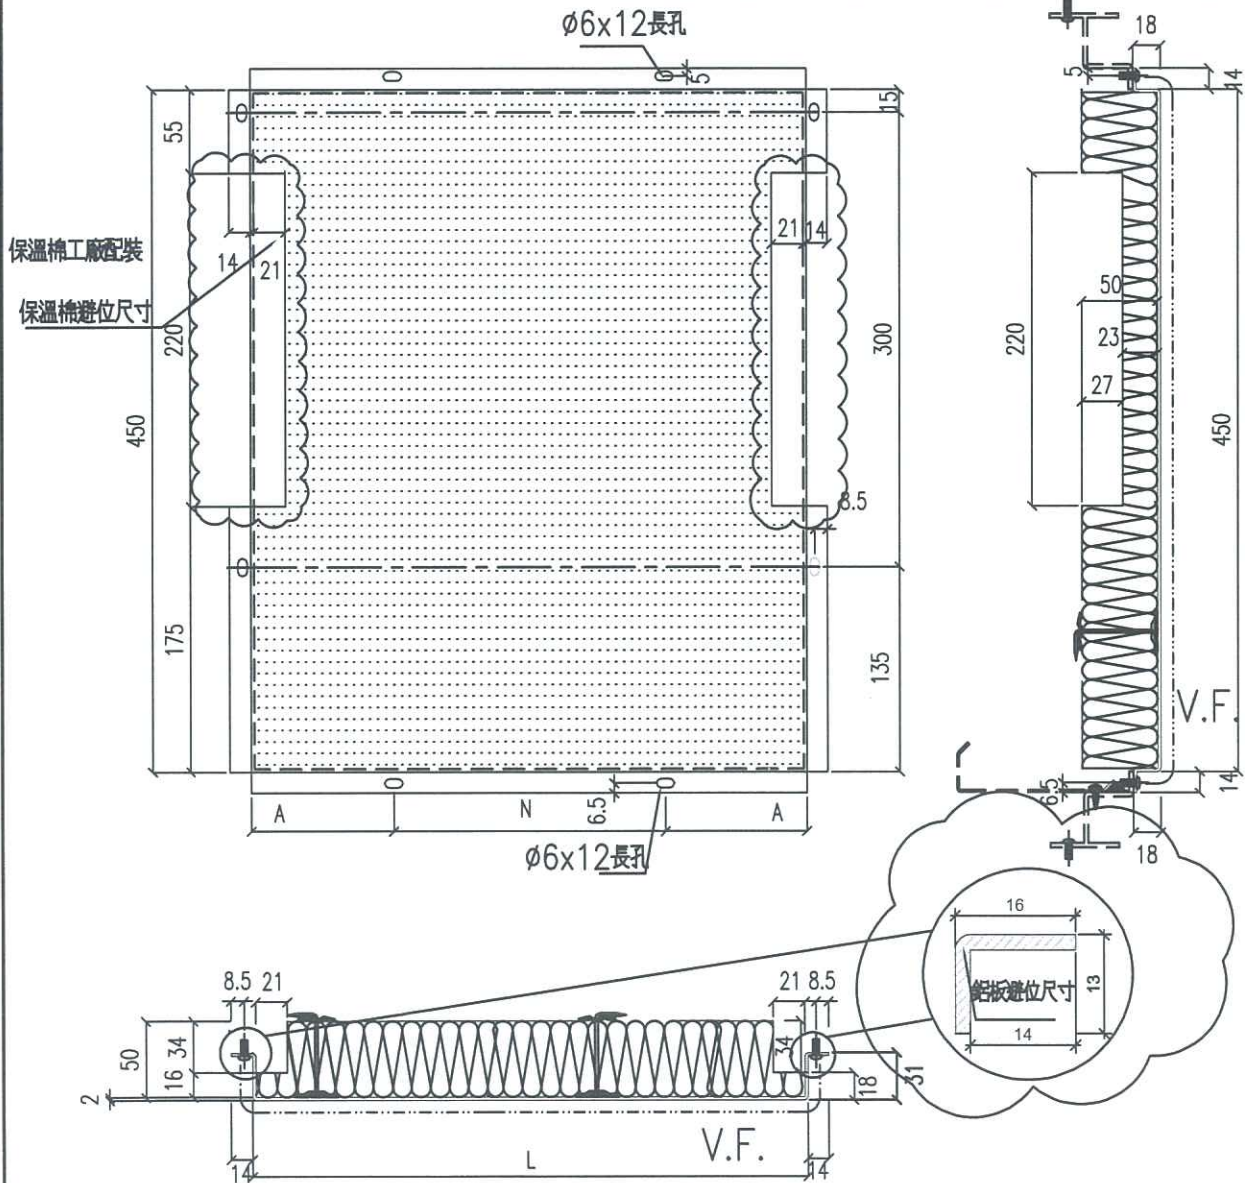

名稱	鋁板拆圖	制圖	鞠章芳	2018.11.24	修改	A	
材料	2mm厚鋁板	復核			日期	2018.12.27	
顏色	銀藍UCT13172XL-3	批准			圖號	APB-SD-101	