



工程指示 / 要求簡箋(E.I.)

工程指示編號：EI / 1004 / 19 修改版次：-
 工程編號 : J - 837 工程名稱 : 觀塘裕民坊
 工程項目 : 幕牆 T2N 雙 FD 門 室內 120 收口(有加力骨款)(樣板)
 收件人 : 生統/ 永林 發件人 : Eric Liu 日期 : 26/08/2019

(以此為準)
2019.9.2

要求提供 / 確認 事項：

- | | | |
|------------------------------------|-------------------------------------|-------------------------------|
| <input type="checkbox"/> 初步鋁料 B.M. | <input type="checkbox"/> 加工拆圖，然後生產 | <input type="checkbox"/> 尺寸表 |
| <input type="checkbox"/> 正式鋁料 B.M. | <input type="checkbox"/> 技術上資料 / 指示 | <input type="checkbox"/> 報價 |
| <input type="checkbox"/> 配件 B.M. | <input type="checkbox"/> 樣辦或貨品說明書 | <input type="checkbox"/> 分判合約 |
| <input type="checkbox"/> 其他：_____ | | |

內容：

請按加工圖生產收口鋁板送地盤安裝(T2N, 雙 FD 門位置)

因則師要求，120 收口移至 FD 收口鋁板中，鋁板要加加力骨，此 EI 做樣板送現場試裝
謝謝！

請在 2019/09/02 前完成上列要求。

附：7 頁加工圖，1 頁示意圖

以上項目為：

- 原合約工程包 原合約工程加 / 減賬 新工程報價

原因：-

分發東莞各部門：

- () 生產技術總監 連附件 () 技術部 連附件 永林 () 生產部 連附件 () 機械設計部 連附件
 () 採購部 連附件 () 生產統籌部 連附件 永林
 () 質檢部 連附件 () 會計部 連附件 () 報關組 連附件 () 其他 楊榮輝 連附件

分發香港各部門：

- () 行政部 連附件 () 會計部 連附件 () 統籌部 連附件 () 工程部地盤科文 連附件 楊榮輝
 () 採購部 連附件 () QS 部 連附件 () 維修部 連附件 () 其他 _____ 連附件

傳遞編號：


HK1895 / 19


發件人簽署：

項目經理簽署：

Eric Liu
PPZ

組裝圖
廠內組裝

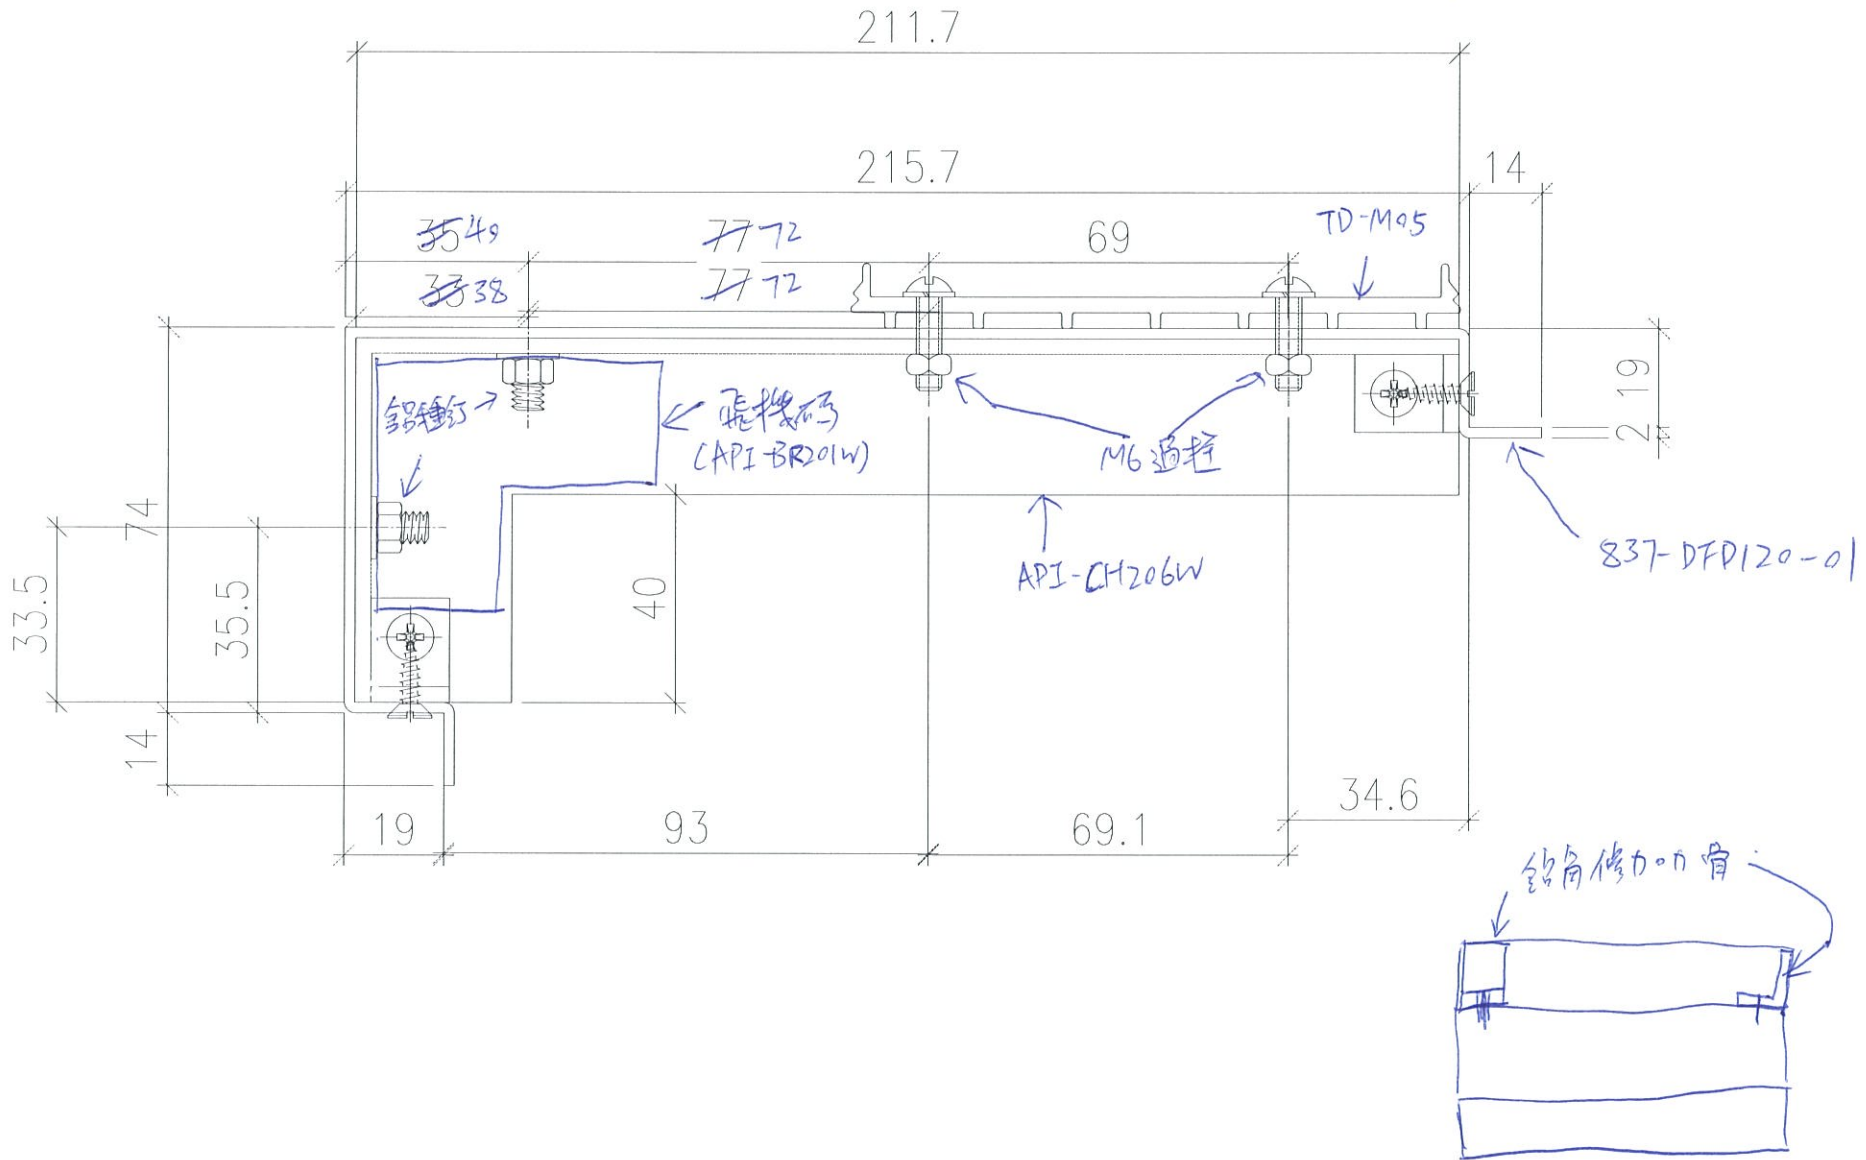


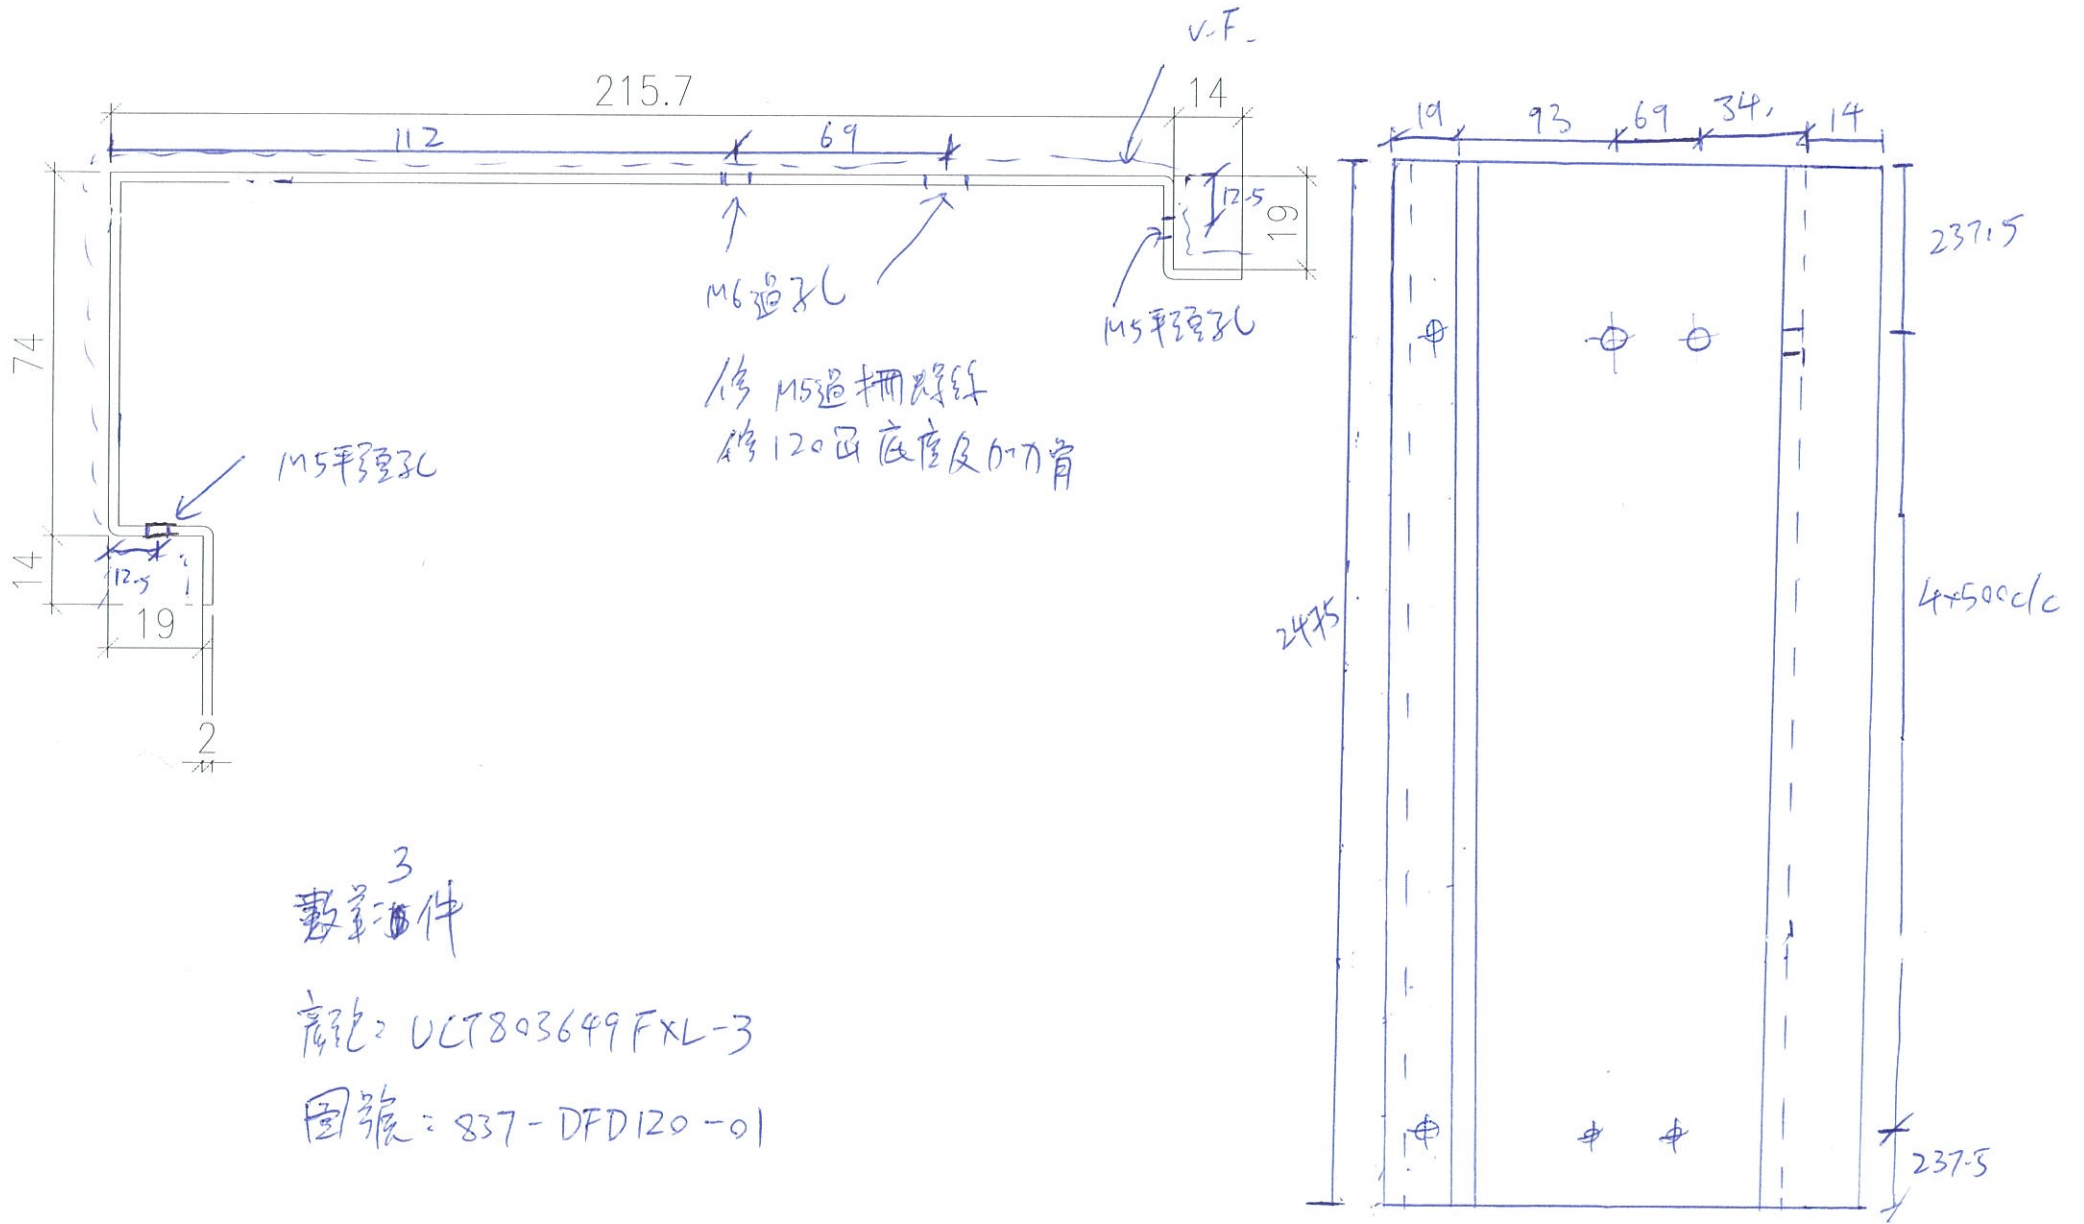




美特铝质有限公司
MIDI Aluminium Fabricator Ltd.

工程号 J-837 地盘 观塘裕民坊

物料编号	层数	每层数	总数	使用位置	楼层	备注
API-CH206W			108	API-AP247S		
API-CH206W			259	API-AP250S		
API-CH206W			108	API-AP253S		
API-CH206W			259	API-AP256S		
API-CH206W			2	API-AP365S		
API-CH206W			4	API-AP368S		
API-CH206W			4	API-AP371S		
API-CH206W			2	API-AP374S		
API-CH206W			4	API-AP377S		
API-CH206W			4	API-AP380S		
API-CH206W			8	API-AP427S		
API-CH206W			8	API-AP430S		
API-CH206W			2	API-AP459S		
API-CH206W			2	API-AP462S		

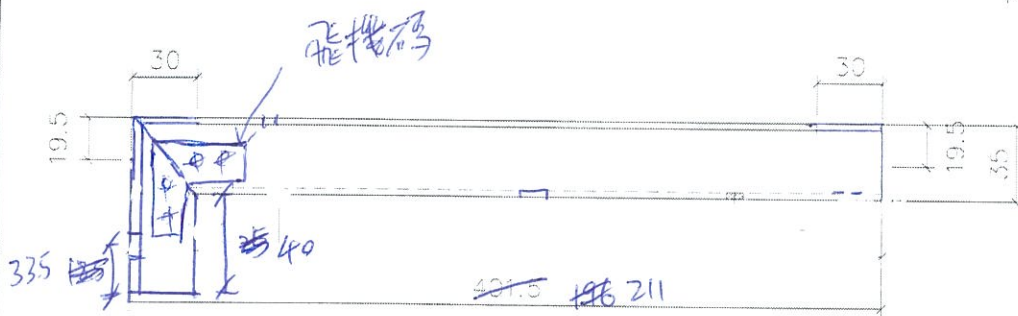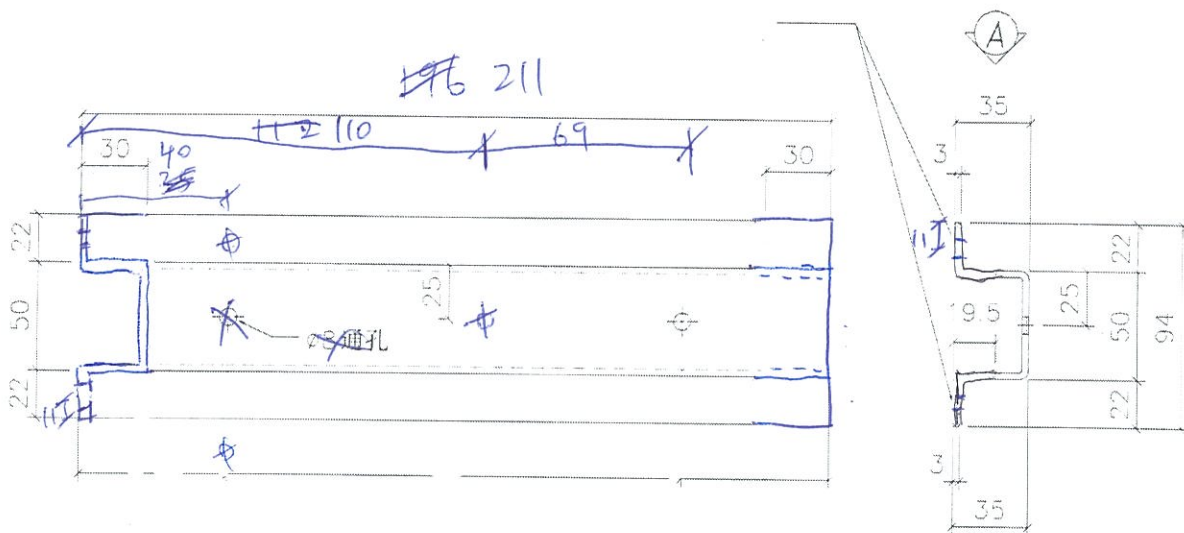

VIEW A

13件

名称	铝板加强筋	制图	JH 2019.4.29	修改	
材料	22x35x50x3mm 铝槽	复核	DL 2019.4.30	日期	
颜色	铬化	批准		图号	API-CH206W




美特铝质有限公司
MIDI Aluminium Fabricator Ltd.

工程号 J-837 地盘 观塘裕民坊

物料编号	层数	每层数	总数	使用位置	楼层	备注
API-BR201W			684	API-AP207S		
API-BR201W			1638	API-AP208S		
API-BR201W			900	API-AP209S		
API-BR201W			2156	API-AP210S		
API-BR201W			12	API-AP310S		
API-BR201W			24	API-AP311S		
API-BR201W			24	API-AP312S		
API-BR201W			16	API-AP313S		
API-BR201W			32	API-AP314S		
API-BR201W			32	API-AP315S		
API-BR201W			48	API-AP402S		
API-BR201W			64	API-AP403S		
API-BR201W			18	API-AP441S		
API-BR201W			24	API-AP442S		
API-CH201W			444	API-AP203S		
API-CH201W			2290	API-AP206S		
API-CH201W			600	API-AP211S		
API-CH201W			3080	API-AP214S		
API-CH201W			12	API-AP303S		
API-CH201W			36	API-AP306S		
API-CH201W			36	API-AP309S		
API-CH201W			16	API-AP316S		
API-CH201W			40	API-AP319S		
API-CH201W			48	API-AP323S		
API-CH201W			3	API-AP392S		
API-CH201W			60	API-AP398S		
API-CH201W			70	API-AP404S		
API-CH201W			10	API-AP412S		
API-CH201W			10	API-AP440S		
API-CH201W			14	API-AP443S		
API-CH201W			2	API-AP458S		
API-CH201W			2	API-AP465S		

24
24件

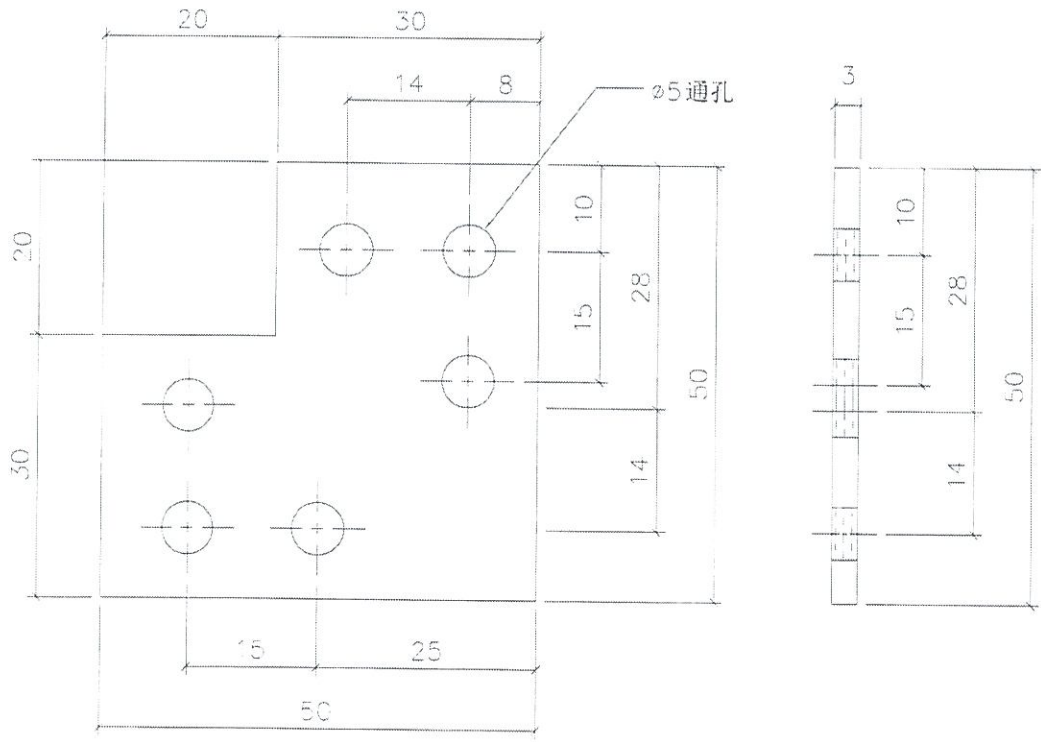


名称	加强筋转角连接件	制图	JH	2019.4.29	修改	
材料	50x30x3mm 铝巴	复核	DL	2019.4.30	日期	
颜色	铬化	批准			图号	API-BR201W



美特鋁質有限公司
MIDI Aluminium Fabricator Ltd.

工程號 J-837 地盤 觀塘裕民坊

物料編號	L	層數	每層	總數量	MXN			A	分格尺寸	使用位置	樓層
TD-M05	2460	35	1	35	280	X	8	165	2580	T2CW-H-1	10F~25F,29F~52F
	2460	35	2	70	280	X	8	165	2580	T2CW-G-2	10F~25F,29F~52F
	2460	35	1	35	280	X	8	165	2580	T2CW-E-2	10F~25F,29F~52F
	2460	35	1	35	280	X	8	165	2580	T2CW-E-1	10F~25F,29F~52F
	2460	35	1	35	280	X	8	165	2580	T2CW-C-1	10F~25F,29F~52F
	2460	35	2	70	280	X	8	165	2580	T2CW-A-1	10F~25F,29F~52F
	2460	35	1	35	280	X	8	165	2580	T2CW-N-1	10F~25F,29F~52F
	2460	35	1	35	280	X	8	165	2580	T2CW-M-2	10F~25F,29F~52F
	2460	35	1	35	280	X	8	165	2580	T2CW-M-1	10F~25F,29F~52F
	2460	35	1	35	280	X	8	165	2580	T2CW-L-2	10F~25F,29F~52F
	2460	35	1	35	280	X	8	165	2580	T2CW-K-1	10F~25F,29F~52F
	2460	35	2	70	280	X	8	165	2580	T2CW-J-1	10F~25F,29F~52F
合計:				525							

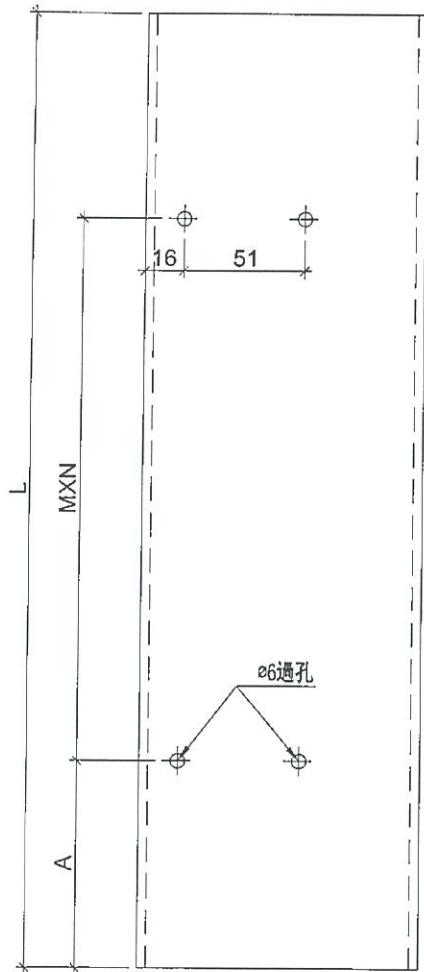

工廠用


L=2460

A=230

MxN

500 x 4

3件

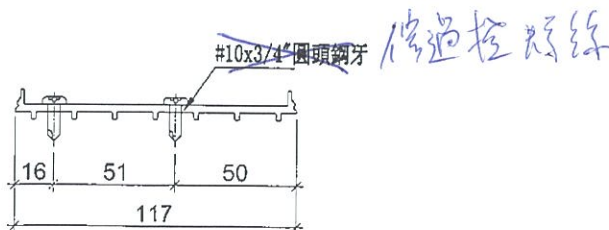


名稱	SD中柱底座	制圖	邱紅	2018.12.21	修改		
材料	X85579	復核	謝永林	2019.01.02	日期		
顏色	MILL	批準			圖號	TD-M05	




美特鋁質有限公司
MIDI Aluminium Fabricator Ltd.

工程號 J-837 地盤 觀塘裕民坊

數量	窗號	樓層位置
39	T2CWH-1左	7F,9F-52F
39	T2CWG-2左	7F,9F-52F
39	T2CWG-2右	7F,9F-52F
39	T2CWE-2	7F,9F-52F
39	T2CWE-1	7F,9F-52F
39	T2CWC-1	7F,9F-52F
39	T2CWA-1左	7F,9F-52F
39	T2CWA-1右	7F,9F-52F
39	T2CWM-2	7F,9F-52F
39	T2CWM-1	7F,9F-52F
39	T2CWL-2左	7F,9F-52F
39	T2CWL-1左	7F,9F-52F
39	T2CWJ-1左	7F,9F-52F
39	T2CWJ-1右	7F,9F-52F
546	合計	


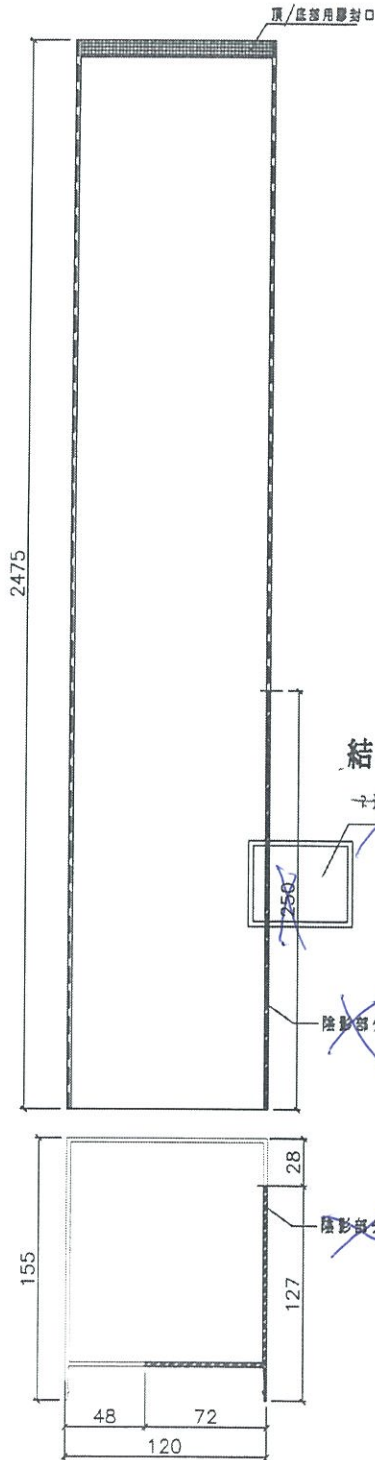


30件

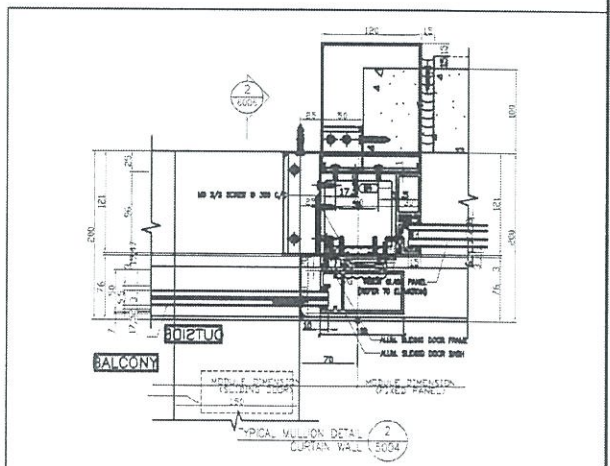

SD中柱扣蓋安裝示意圖

名稱	SD中柱扣蓋	制圖	謝永林	2019.03.05	修改		
材料	X85586	復核	謝永林	2019.03.18	日期		
顏色	EC-DG-S332054	批准			圖號	TD-M13	

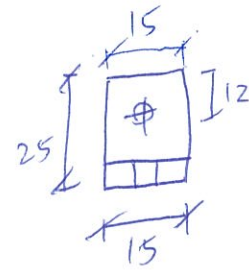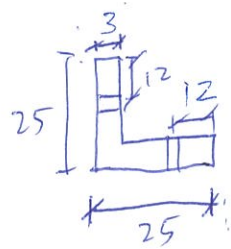

25x25 丝杆

6件

规格 = M911

图号 = 837-25x25

