

工程指示 / 要求簡箋(E.I.)

工程指示編號：EI / J005 / 19

修改版次：-

工程編號：J - 837

工程名稱：觀塘裕民坊

工程項目：幕牆 27/F 175 鵝頭款防水片

收件人：生統

發件人：Eric Liu

日期：26/08/2019

要求提供 / 確認 事項：

- | | | |
|------------------------------------|-------------------------------------|-------------------------------|
| <input type="checkbox"/> 初步鋁料 B.M. | <input type="checkbox"/> 加工拆圖，然後生產 | <input type="checkbox"/> 尺寸表 |
| <input type="checkbox"/> 正式鋁料 B.M. | <input type="checkbox"/> 技術上資料 / 指示 | <input type="checkbox"/> 報價 |
| <input type="checkbox"/> 配件 B.M. | <input type="checkbox"/> 樣辦或貨品說明書 | <input type="checkbox"/> 分判合約 |
| <input type="checkbox"/> 其他：_____ | | |

內容：

因應現場 27/F 鵝頭石矢做 175 厚，

請生產改款防水片送地盤安裝

謝謝。

請在 2019/ 09 / 06 前完成上列要求。

附： 1 頁加工圖，1 頁示意圖

以上項目為：

- 原合約工程包 原合約工程加 / 減賬 新工程報價

原因：-

分發東莞各部門：

- () 生產技術總監 連附件 () 技術部 連附件 永林 () 生產部 連附件 () 機械設計部 連附件
 () 採購部 連附件 () 生產統籌部 連附件 梅
 () 質檢部 連附件 () 會計部 連附件 () 報關組 連附件 () 其他 小羅 連附件

分發香港各部門：


- () 行政部 連附件 () 會計部 連附件 () 統籌部 連附件 () 工程部地盤科文 連附件 炳哥 / 民 / 豪
 () 採購部 連附件 () QS 部 連附件 () 維修部 連附件 () 其他 _____ 連附件

傳遞編號：

HK 1896 / 19

發件人簽署：

項目經理簽署：

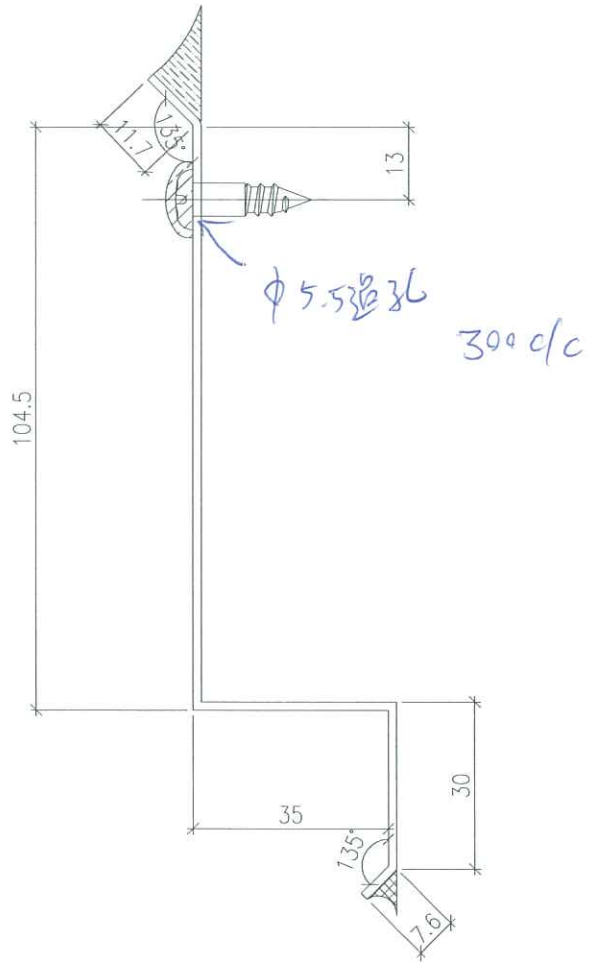

$$L = 2440$$

$$T1 = 50 \text{ 件} \quad 27/F \text{ 用}$$

$$T2 = 50 \text{ 件}$$

$$T3 = 45 \text{ 件}$$

$$T5 = 48 \text{ 件}$$


175 船型款

产号 = M11

1.5mm 铝板

图号 = 837-175CHF-01

250

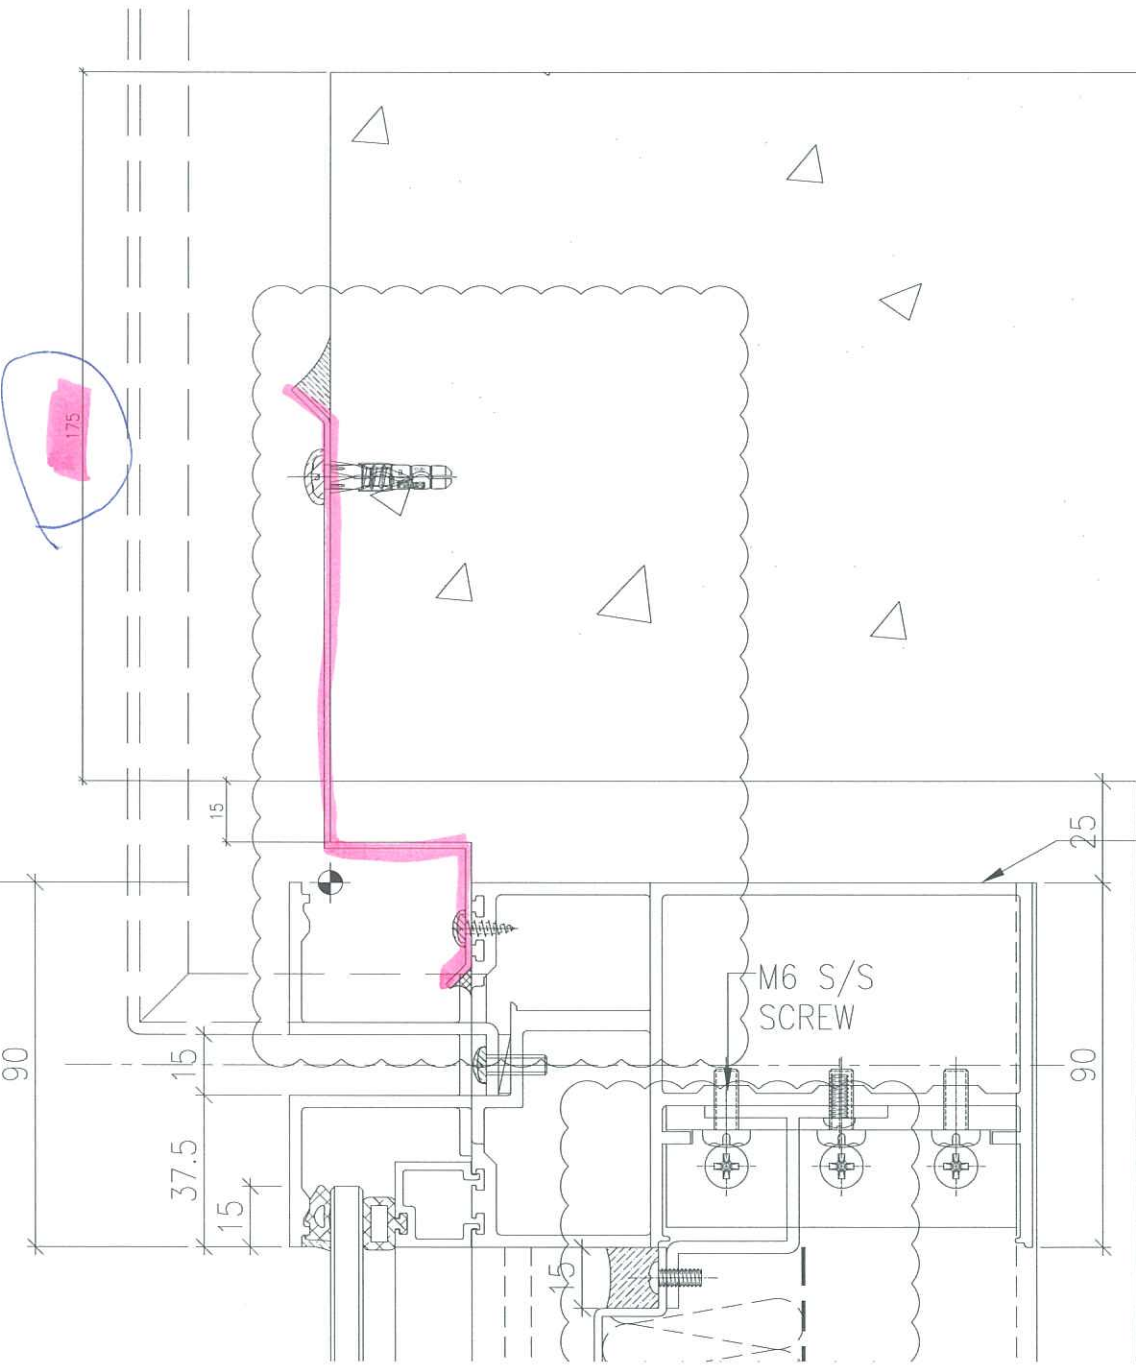

T2
ALUM. TRANSOM

450

