



工程指示 / 要求簡箋(E.I.)

工程指示編號：EI / 10062 / 19

修改版次：A

工程編號：J - 837

工程名稱：觀塘裕民坊

工程項目：幕牆 T1,3,5 鋁背板(樣板層 7-8/F) 修改

收件人：生統 / 永林

發件人：Eric Liu

日期：02/01/2019

要求提供 / 確認 事項：

- | | | |
|------------------------------------|-------------------------------------|-------------------------------|
| <input type="checkbox"/> 初步鋁料 B.M. | <input type="checkbox"/> 加工拆圖，然後生產 | <input type="checkbox"/> 尺寸表 |
| <input type="checkbox"/> 正式鋁料 B.M. | <input type="checkbox"/> 技術上資料 / 指示 | <input type="checkbox"/> 報價 |
| <input type="checkbox"/> 配件 B.M. | <input type="checkbox"/> 樣辦或貨品說明書 | <input type="checkbox"/> 分判合約 |
| <input type="checkbox"/> 其他：_____ | | |

內容：

請按修改加工圖生產背板，送地盤安裝用 (T1,3,5 樣板層 7-8/F)

謝謝！

請在 2019/01/09 前完成上列要求。

附：~~14~~頁加工圖+~~37~~頁位置圖

以上項目為：

- 原合約工程包 原合約工程加 / 減賬 新工程報價

原因：-

分發東莞各部門：

- () 生產技術總監 連附件 () 技術部 連附件 () 生產部 連附件 () 機械設計部 連附件
 () 採購部 連附件 () 生產統籌部 連附件
 () 質檢部 連附件 () 會計部 連附件 () 報關組 連附件 () 其他 楊榮輝 連附件

分發其他分判：

- () 王禮秋 連附件

分發香港各部門：


- () 行政部 連附件 () 會計部 連附件 () 統籌部 連附件 () 工程部地盤科文 連附件
 () 採購部 連附件 () QS 部 連附件 () 維修部 連附件 () 其他 _____ 連附件


傳遞編號：

HK 03 / 18

發件人簽署：

項目經理簽署：

 美特鋁質有限公司 Midi Aluminium Fabricator Ltd		工程號: J-837 地盤名稱: 觀塘裕民坊		計算: 鞠寧芳 核對: 謝永林		日期: 27/12/2018 日期:		送呈: 胡珩 副本:						
		項目編號: T1/T3/T5/T7-8F-8F樓層		批准:		日期:		副本:						
地盤用鋁板B.M.表		修改版次: A		A/C Code:		總V.F.: 323.28		總重量: 1923.98 此表依據T19556/18 新國發制訂						
BM編號: 837-CW-M01-B-AP01														
序號	修改內容	鋁板圖號	鋁板名稱	顏色	實用	後備	總數	總重量	展開面積		單件V.F.		備註	樓層
									平方米	平方米	平方米	平方米		
1		APB-01	2mm厚鋁板	銀藍UCT113172XL-3	6		6	16.707	0.514	3.082	0.476	2.858	T1CW G-1	7F-8F
2		APB-01	2mm厚鋁板	銀藍UCT113172XL-3	4		4	11.138	0.514	2.055	0.476	1.905	T1CW F-2	7F-8F
3	增加數量	APB-01	2mm厚鋁板	銀藍UCT113172XL-3	4		4	11.138	0.514	2.055	0.476	1.905	T1CW E-1	7F-8F
4		APB-01	2mm厚鋁板	銀藍UCT113172XL-3	6		6	16.707	0.514	3.082	0.476	2.858	T1CW D-1	7F-8F
5		APB-01	2mm厚鋁板	銀藍UCT113172XL-3	2		2	5.569	0.514	1.027	0.476	0.953	T1CW A-3	7F-8F
6		APB-01	2mm厚鋁板	銀藍UCT113172XL-3	8		8	22.276	0.514	4.110	0.476	3.810	T1CW A-2	7F-8F
7		APB-01	2mm厚鋁板	銀藍UCT113172XL-3	6		6	16.707	0.514	3.082	0.476	2.858	T1CW B-2	7F-8F
8		APB-01	2mm厚鋁板	銀藍UCT113172XL-3	6		6	16.707	0.514	3.082	0.476	2.858	T1CW C-1	7F-8F
9		APB-01	2mm厚鋁板	銀藍UCT113172XL-3	2		2	5.569	0.514	1.027	0.476	0.953	T1CW M-2	7F-8F
10		APB-01	2mm厚鋁板	銀藍UCT113172XL-3	2		2	5.569	0.514	1.027	0.476	0.953	T1CW M-1	7F-8F
11		APB-01	2mm厚鋁板	銀藍UCT113172XL-3	2		2	5.569	0.514	1.027	0.476	0.953	T1CW L-2	7F-8F
12		APB-01	2mm厚鋁板	銀藍UCT113172XL-3	2		2	5.569	0.514	1.027	0.476	0.953	T1CW L-1	7F-8F
13		APB-01	2mm厚鋁板	銀藍UCT113172XL-3	2		2	5.569	0.514	1.027	0.476	0.953	T1CW K-2	7F-8F
14		APB-01	2mm厚鋁板	銀藍UCT113172XL-3	2		2	5.569	0.514	1.027	0.476	0.953	T1CW K-1	7F-8F
15		APB-01	2mm厚鋁板	銀藍UCT113172XL-3	2		2	5.569	0.514	1.027	0.476	0.953	T1CW J-2	7F-8F
16		APB-01	2mm厚鋁板	銀藍UCT113172XL-3	2		2	5.569	0.514	1.027	0.476	0.953	T1CW J-1	7F-8F
17		APB-01	2mm厚鋁板	銀藍UCT113172XL-3	6		6	16.707	0.514	3.082	0.476	2.858	T1CW H-2	7F-8F
18		APB-01	2mm厚鋁板	銀藍UCT113172XL-3	4		4	11.138	0.514	2.055	0.476	1.905	T3CW F-1	7F-8F
19		APB-01	2mm厚鋁板	銀藍UCT113172XL-3	6		6	16.707	0.514	3.082	0.476	2.858	T3CW E-1	7F-8F
20		APB-01	2mm厚鋁板	銀藍UCT113172XL-3	2		2	5.569	0.514	1.027	0.476	0.953	T3CW M-2	7F-8F
21		APB-01	2mm厚鋁板	銀藍UCT113172XL-3	2		2	5.569	0.514	1.027	0.476	0.953	T3CW M-1	7F-8F
22		APB-01	2mm厚鋁板	銀藍UCT113172XL-3	2		2	5.569	0.514	1.027	0.476	0.953	T3CW L-2	7F-8F
23		APB-01	2mm厚鋁板	銀藍UCT113172XL-3	2		2	5.569	0.514	1.027	0.476	0.953	T3CW L-1	7F-8F

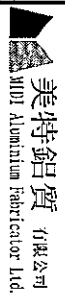

美特鋁質有限公司

地盤用鋁板B.M.表

工程號: J-837	計算: 謝卓芳	日期: 27/12/2018	送呈: 胡哥
地盤名稱: 觀塘裕民坊	核對: 謝永林	日期:	副本:
項目類別: T1/T3/T5/F-8F 地盤用板	批准:	日期:	
修改版次: A	A/C Code:	總V.F.:	總重量: 1923.98
		323.28	批註(按圖E1/93M/18 拆圖資料清單)

序號	修改內容	鋁板圖號	鋁板名稱	顏色	實用	後備	總數	總重量	單件展開面積		單件V.F.	總V.F.	備註	樓層
									平方米	平方米				
24		APB-01	2mm厚鋁板	銀藍UCT13172XL-3	2		2	5.569	0.514	1.027	0.476	0.953	T3CW K-2	7F-8F
25		APB-01	2mm厚鋁板	銀藍UCT13172XL-3	2		2	5.569	0.514	1.027	0.476	0.953	T3CW K-1	7F-8F
26		APB-01	2mm厚鋁板	銀藍UCT13172XL-3	2		2	5.569	0.514	1.027	0.476	0.953	T3CW J-1	7F-8F
27		APB-01	2mm厚鋁板	銀藍UCT13172XL-3	2		2	5.569	0.514	1.027	0.476	0.953	T3CW H-3	7F-8F
28		APB-01	2mm厚鋁板	銀藍UCT13172XL-3	4		4	11.138	0.514	2.055	0.476	1.905	T3CW H-1	7F-8F
29		APB-01	2mm厚鋁板	銀藍UCT13172XL-3	2		2	5.569	0.514	1.027	0.476	0.953	T3CW C-2	7F-8F
30		APB-01	2mm厚鋁板	銀藍UCT13172XL-3	2		2	5.569	0.514	1.027	0.476	0.953	T3CW C-1	7F-8F
31		APB-01	2mm厚鋁板	銀藍UCT13172XL-3	8		8	22.276	0.514	4.110	0.476	3.810	T3CW B-2	7F-8F
32		APB-01	2mm厚鋁板	銀藍UCT13172XL-3	8		8	22.276	0.514	4.110	0.476	3.810	T3CW A-1	7F-8F
33		APB-01	2mm厚鋁板	銀藍UCT13172XL-3	6		6	16.707	0.514	3.082	0.476	2.858	T5CW N-1	7F-8F
34		APB-01	2mm厚鋁板	銀藍UCT13172XL-3	6		6	16.707	0.514	3.082	0.476	2.858	T5CW M-2	7F-8F
35		APB-01	2mm厚鋁板	銀藍UCT13172XL-3	6		6	16.707	0.514	3.082	0.476	2.858	T5CW L-1	7F-8F
36		APB-01	2mm厚鋁板	銀藍UCT13172XL-3	4		4	11.138	0.514	2.055	0.476	1.905	T5CW H-2	7F-8F
37		APB-01	2mm厚鋁板	銀藍UCT13172XL-3	2		2	5.569	0.514	1.027	0.476	0.953	T5CW H-1	7F-8F
38		APB-01	2mm厚鋁板	銀藍UCT13172XL-3	2		2	5.569	0.514	1.027	0.476	0.953	T5CW G-2	7F-8F
39		APB-01	2mm厚鋁板	銀藍UCT13172XL-3	2		2	5.569	0.514	1.027	0.476	0.953	T5CW G-1	7F-8F
40		APB-01	2mm厚鋁板	銀藍UCT13172XL-3	2		2	5.569	0.514	1.027	0.476	0.953	T5CW F-2	7F-8F
41		APB-01	2mm厚鋁板	銀藍UCT13172XL-3	2		2	5.569	0.514	1.027	0.476	0.953	T5CW F-1	7F-8F
42		APB-01	2mm厚鋁板	銀藍UCT13172XL-3	2		2	5.569	0.514	1.027	0.476	0.953	T5CW E-2	7F-8F
43		APB-01	2mm厚鋁板	銀藍UCT13172XL-3	2		2	5.569	0.514	1.027	0.476	0.953	T5CW E-1	7F-8F
44		APB-01	2mm厚鋁板	銀藍UCT13172XL-3	2		2	5.569	0.514	1.027	0.476	0.953	T5CW D-2	7F-8F



美特鋁質有限公司

地盤用鋁板B.M.表

項目編號: T1/T3/T5/T7- 地盤用鋁板

批准:

日期:

總重量: 323.28

總重量: 1923.98

此圖依據: 1/9536/18 非圖資料計算

BIM編號: 837-CW-M01-B-AP01

修改版次: A

A/C Code:


總V.F.:

323.28

總重量: 1923.98

此圖依據: 1/9536/18 非圖資料計算


序號	修改內容	鋁板圖號	鋁板名稱	顏色	實用	後備	總數	總重量	單件展開面積		總展開面積		備註	樓層
									平方米	平方米	平方米	平方米		
45		APB-01	2mm厚鋁板	銀藍UCT13172XL-3	2		2	5.569	0.514	1.027	0.476	0.953	T5CW D-1	7F-8F
46		APB-01	2mm厚鋁板	銀藍UCT13172XL-3	4		4	11.138	0.514	2.055	0.476	1.905	T5CW C-1	7F-8F
47		APB-01	2mm厚鋁板	銀藍UCT13172XL-3	4		4	11.138	0.514	2.055	0.476	1.905	T5CW A-3	7F-8F
48		APB-02	2mm厚鋁板	銀藍UCT13172XL-3	4		4	7.522	0.347	1.388	0.314	1.257	T1CW H-1	7F-8F
49		APB-02	2mm厚鋁板	銀藍UCT13172XL-3	4		4	7.522	0.347	1.388	0.314	1.257	T1CW G-2	7F-8F
50		APB-02	2mm厚鋁板	銀藍UCT13172XL-3	4		4	7.522	0.347	1.388	0.314	1.257	T1CW E-2	7F-8F
51		APB-02	2mm厚鋁板	銀藍UCT13172XL-3	2		2	3.761	0.347	0.694	0.314	0.629	T1CW D-1	7F-8F
52		APB-02	2mm厚鋁板	銀藍UCT13172XL-3	4		4	7.522	0.347	1.388	0.314	1.257	T1CW A-1	7F-8F
53		APB-02	2mm厚鋁板	銀藍UCT13172XL-3	4		4	7.522	0.347	1.388	0.314	1.257	T1CW B-3	7F-8F
54		APB-02	2mm厚鋁板	銀藍UCT13172XL-3	2		2	3.761	0.347	0.694	0.314	0.629	T1CW C-1	7F-8F
55		APB-02	2mm厚鋁板	銀藍UCT13172XL-3	2		2	3.761	0.347	0.694	0.314	0.629	T1CW M-1	7F-8F
56		APB-02	2mm厚鋁板	銀藍UCT13172XL-3	2		2	3.761	0.347	0.694	0.314	0.629	T1CW L-2	7F-8F
57		APB-02	2mm厚鋁板	銀藍UCT13172XL-3	2		2	3.761	0.347	0.694	0.314	0.629	T1CW H-2	7F-8F
58		APB-02	2mm厚鋁板	銀藍UCT13172XL-3	4		4	7.522	0.347	1.388	0.314	1.257	T3CW F-1	7F-8F
59		APB-02	2mm厚鋁板	銀藍UCT13172XL-3	2		2	3.761	0.347	0.694	0.314	0.629	T3CW E-1	7F-8F
60		APB-02	2mm厚鋁板	銀藍UCT13172XL-3	2		2	3.761	0.347	0.694	0.314	0.629	T3CW M-1	7F-8F
61		APB-02	2mm厚鋁板	銀藍UCT13172XL-3	2		2	3.761	0.347	0.694	0.314	0.629	T3CW L-2	7F-8F
62		APB-02	2mm厚鋁板	銀藍UCT13172XL-3	2		2	3.761	0.347	0.694	0.314	0.629	T3CW K-1	7F-8F
63		APB-02	2mm厚鋁板	銀藍UCT13172XL-3	2		2	3.761	0.347	0.694	0.314	0.629	T3CW J-2	7F-8F
64		APB-02	2mm厚鋁板	銀藍UCT13172XL-3	2		2	3.761	0.347	0.694	0.314	0.629	T3CW J-1	7F-8F

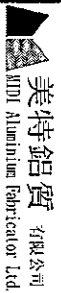

美特鋁質有限公司

工程號: J-837	計算: 鞠華芳	日期: 27/12/2018	送呈: 胡哥
地盤名稱: 觀塘裕民坊	核對: 謝永林	日期:	副本:
項目編號: 21/175/1757-00000000	批准:	日期:	
地盤用鋁板B.M.表	A/C Code:	總V.F.:	總重量: 1923.98
修改版次: A		323.28	此圖依據: /0536/18 拆圖資料計算

序號	修改內容	鋁板圖號	鋁板名稱	顏色	實用	後備	總數	總重量	單件展開面積		單件V.F.		備註	樓層
									開面積	總展開面積	平方米	平方米		
97		APB-101	2mm厚鋁板	銀藍UCT13172XL-3	2		2	15.152	1.398	2.796	1.335	2.670	T1CW H-1	7F-8F
98		APB-102	2mm厚鋁板	銀藍UCT13172XL-3	2		2	15.152	1.398	2.796	1.335	2.670	T1CW G-2	7F-8F
99		APB-103	2mm厚鋁板	銀藍UCT13172XL-3	2		2	13.479	1.243	2.487	1.185	2.370	T1CW G-1	7F-8F
100		APB-104	2mm厚鋁板	銀藍UCT13172XL-3	2		2	10.021	0.924	1.849	0.875	1.750	T1CW G-1	7F-8F
101		APB-105	2mm厚鋁板	銀藍UCT13172XL-3	2		2	14.677	1.354	2.708	1.292	2.585	T1CW F-2	7F-8F
102		APB-106	2mm厚鋁板	銀藍UCT13172XL-3	2		2	9.117	0.841	1.682	0.794	1.588	T1CW E-2	7F-8F
103		APB-107	2mm厚鋁板	銀藍UCT13172XL-3	2		2	6.518	0.601	1.203	0.561	1.123	T1CW E-2	7F-8F
104		APB-108	2mm厚鋁板	銀藍UCT13172XL-3	2		2	14.881	1.373	2.746	1.311	2.621	T1CW E-2	7F-8F
105		APB-109	2mm厚鋁板	銀藍UCT13172XL-3	2		2	14.994	1.383	2.766	1.321	2.641	T1CW E-1	7F-8F
106		APB-110	2mm厚鋁板	銀藍UCT13172XL-3	2		2	7.015	0.647	1.294	0.606	1.212	T1CW D-1	7F-8F
107		APB-111	2mm厚鋁板	銀藍UCT13172XL-3	2		2	9.117	0.841	1.682	0.794	1.588	T1CW A-2	7F-8F
108		APB-112	2mm厚鋁板	銀藍UCT13172XL-3	2		2	13.479	1.243	2.487	1.185	2.370	T1CW A-2	7F-8F
109		APB-113	2mm厚鋁板	銀藍UCT13172XL-3	2		2	13.479	1.243	2.487	1.185	2.370	T1CW A-2	7F-8F
110		APB-114	2mm厚鋁板	銀藍UCT13172XL-3	2		2	16.960	1.565	3.129	1.497	2.994	T1CW A-1	7F-8F
111		APB-115	2mm厚鋁板	銀藍UCT13172XL-3	2		2	8.733	0.806	1.611	0.760	1.520	T1CW A-1	7F-8F
112		APB-116	2mm厚鋁板	銀藍UCT13172XL-3	2		2	15.152	1.398	2.796	1.335	2.670	T1CW B-3	7F-8F
113		APB-117	2mm厚鋁板	銀藍UCT13172XL-3	2		2	17.774	1.640	3.279	1.570	3.140	T1CW B-2	7F-8F
114		APB-118	2mm厚鋁板	銀藍UCT13172XL-3	2		2	14.768	1.362	2.725	1.300	2.601	T1CW B-2	7F-8F
115		APB-120	2mm厚鋁板	銀藍UCT13172XL-3	2		2	10.700	0.987	1.974	0.936	1.872	T1CW C-1	7F-8F

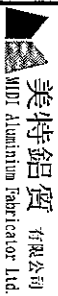

美特鋁質 有限公司

工程號: J-837
地盤名稱: 觀塘裕民坊
項目編號: T1/T2/T3/T5/T6/4P樓梯打板

計算: 胡晉芳
核對: 謝永林

日期: 27/12/2018
日期:
日期:
日期:

送呈: 胡晉
副本:

地盤用鋁板B.M.表

修改版次: A

批准:


總V.F.:

323.28

總重量: 1923.98

此圖收錄於1/0556/18 新圖收錄於

序號	修改內容	鋁板圖號	鋁板名稱	顏色	實用	後槽	總數	總重量	單件展開面積		單件V.F.	總V.F.	備註	樓層
									開面積	總展開面積				
116		APB-121	2mm厚鋁板	銀藍UCT13172XL-3	2		2	13.479	1.243	2.487	1.185	2.370	T1CW C-1	7F-8F
117		APB-122	2mm厚鋁板	銀藍UCT13172XL-3	2		2	9.795	0.904	1.807	0.855	1.710	T1CW M-1	7F-8F
118		APB-123	2mm厚鋁板	銀藍UCT13172XL-3	2		2	9.795	0.904	1.807	0.855	1.710	T1CW L-2	7F-8F
119	改分格寬度	APB-124	2mm厚鋁板	銀藍UCT13172XL-3	2		2	9.795	0.904	1.807	0.855	1.710	T1CW K-1	7F-8F
120	改分格寬度	APB-125	2mm厚鋁板	銀藍UCT13172XL-3	2		2	9.795	0.904	1.807	0.855	1.710	T1CW J-2	7F-8F
121		APB-126	2mm厚鋁板	銀藍UCT13172XL-3	2		2	10.021	0.924	1.849	0.875	1.750	T1CW H-2	7F-8F
122		APB-127	2mm厚鋁板	銀藍UCT13172XL-3	2		2	13.479	1.243	2.487	1.185	2.370	T1CW H-2	7F-8F
123	新增	APB-128	2mm厚鋁板	銀藍UCT13172XL-3	2		2	5.049	0.466	0.932	0.430	0.859	T1CW K-1	7F-8F
124	新增	APB-129	2mm厚鋁板	銀藍UCT13172XL-3	2		2	5.049	0.466	0.932	0.430	0.859	T1CW J-2	7F-8F
125		APB-301	2mm厚鋁板	銀藍UCT13172XL-3	2		2	9.705	0.895	1.791	0.847	1.694	T3CW F-1	7F-8F
126		APB-302	2mm厚鋁板	銀藍UCT13172XL-3	2		2	13.479	1.243	2.487	1.185	2.370	T3CW F-1	7F-8F
127		APB-303	2mm厚鋁板	銀藍UCT13172XL-3	2		2	13.479	1.243	2.487	1.185	2.370	T3CW F-1	7F-8F
128		APB-304	2mm厚鋁板	銀藍UCT13172XL-3	2		2	13.479	1.243	2.487	1.185	2.370	T3CW E-1	7F-8F
129		APB-305	2mm厚鋁板	銀藍UCT13172XL-3	2		2	10.021	0.924	1.849	0.875	1.750	T3CW E-1	7F-8F
130		APB-306	2mm厚鋁板	銀藍UCT13172XL-3	2		2	8.598	0.793	1.586	0.748	1.495	T3CW M-1	7F-8F
131		APB-307	2mm厚鋁板	銀藍UCT13172XL-3	2		2	9.795	0.904	1.807	0.855	1.710	T3CW M-1	7F-8F
132		APB-308	2mm厚鋁板	銀藍UCT13172XL-3	2		2	6.631	0.612	1.223	0.571	1.143	T3CW M-1	7F-8F
133		APB-309	2mm厚鋁板	銀藍UCT13172XL-3	2		2	9.795	0.904	1.807	0.855	1.710	T3CW L-2	7F-8F
134		APB-310	2mm厚鋁板	銀藍UCT13172XL-3	2		2	9.795	0.904	1.807	0.855	1.710	T3CW K-1	7F-8F
135		APB-311	2mm厚鋁板	銀藍UCT13172XL-3	2		2	9.117	0.841	1.682	0.794	1.588	T3CW J-1	7F-8F
136		APB-313	2mm厚鋁板	銀藍UCT13172XL-3	2		2	9.117	0.841	1.682	0.794	1.588	T3CW H-1	7F-8F
137		APB-314	2mm厚鋁板	銀藍UCT13172XL-3	2		2	9.795	0.904	1.807	0.855	1.710	T3CW C-2	7F-8F
138		APB-315	2mm厚鋁板	銀藍UCT13172XL-3	2		2	10.021	0.924	1.849	0.875	1.750	T3CW B-2	7F-8F
139		APB-316	2mm厚鋁板	銀藍UCT13172XL-3	2		2	13.479	1.243	2.487	1.185	2.370	T3CW B-2	7F-8F
140		APB-317	2mm厚鋁板	銀藍UCT13172XL-3	2		2	13.796	1.273	2.545	1.213	2.427	T3CW B-1	7F-8F

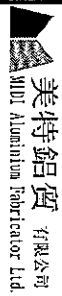

美特鋁質有限公司
MIDI Aluminium Fabricator Ltd.

工程號: J-837
地盤名稱: 觀塘裕民坊

計算: 鞠堯芳
核對: 謝永林

日期: 27/12/2018
日期:

批准:

日期:

送呈: 胡哥
副本:

地盤用鋁板B.M.表

項目編號: J117/T571-88/樓宇板

修改版次: A

A/C Code:


總V.F.:

323.28

總重量: 1923.98

此圖紙根據1/25/26/18 非圖樣料計算


序號	修改內容	鋁板圖號	鋁板名稱	顏色	實用	後備	總數	總重量	單件展開面積		單件V.F.		備註	樓層
									開面積	平方米	平方米	總V.F.		
141		APB-318	2mm厚鋁板	銀藍UCT13172XL-3	2		2	13.796	1.273	2.545	1.213	2.427	T3CW A-2	7F-8F
142		APB-319	2mm厚鋁板	銀藍UCT13172XL-3	2		2	13.479	1.243	2.487	1.185	2.370	T3CW A-1	7F-8F
143		APB-320	2mm厚鋁板	銀藍UCT13172XL-3	2		2	10.021	0.924	1.849	0.875	1.750	T3CW A-1	7F-8F
144		APB-321	2mm厚鋁板	銀藍UCT13172XL-3	2		2	10.858	1.002	2.003	0.950	1.900	T3CW F-2	7F-8F
145		APB-322	2mm厚鋁板	銀藍UCT13172XL-3	2		2	11.536	1.064	2.128	1.011	2.022	T3CW F-2	7F-8F
146		APB-501	2mm厚鋁板	銀藍UCT13172XL-3	2		2	15.242	1.406	2.812	1.343	2.686	T5CW A-2	7F-8F
147		APB-502	2mm厚鋁板	銀藍UCT13172XL-3	2		2	12.214	1.127	2.253	1.072	2.143	T5CW A-1	7F-8F
148		APB-503	2mm厚鋁板	銀藍UCT13172XL-3	2		2	7.987	0.737	1.474	0.693	1.386	T5CW N-1	7F-8F
149		APB-504	2mm厚鋁板	銀藍UCT13172XL-3	2		2	13.479	1.243	2.487	1.185	2.370	T5CW N-1	7F-8F
150		APB-505	2mm厚鋁板	銀藍UCT13172XL-3	2		2	10.700	0.987	1.974	0.936	1.872	T5CW M-2	7F-8F
151		APB-506	2mm厚鋁板	銀藍UCT13172XL-3	2		2	10.700	0.987	1.974	0.936	1.872	T5CW M-2	7F-8F
152		APB-507	2mm厚鋁板	銀藍UCT13172XL-3	2		2	13.479	1.243	2.487	1.185	2.370	T5CW M-2	7F-8F
153		APB-508	2mm厚鋁板	銀藍UCT13172XL-3	2		2	9.705	0.895	1.791	0.847	1.694	T5CW M-2	7F-8F
154		APB-509	2mm厚鋁板	銀藍UCT13172XL-3	2		2	13.344	1.231	2.462	1.173	2.346	T5CW M-1	7F-8F
155		APB-510	2mm厚鋁板	銀藍UCT13172XL-3	2		2	13.344	1.231	2.462	1.173	2.346	T5CW L-2	7F-8F
156		APB-511	2mm厚鋁板	銀藍UCT13172XL-3	2		2	6.993	0.645	1.290	0.604	1.208	T5CW L-1	7F-8F
157		APB-512	2mm厚鋁板	銀藍UCT13172XL-3	2		2	13.457	1.241	2.483	1.183	2.366	T5CW L-1	7F-8F
158		APB-513	2mm厚鋁板	銀藍UCT13172XL-3	2		2	10.722	0.989	1.978	0.938	1.876	T5CW L-1	7F-8F
159		APB-514	2mm厚鋁板	銀藍UCT13172XL-3	2		2	5.501	0.507	1.015	0.470	0.940	T5CW JK-1	7F-8F
160		APB-515	2mm厚鋁板	銀藍UCT13172XL-3	2		2	5.501	0.507	1.015	0.470	0.940	T5CW JK-1	7F-8F
161		APB-516	2mm厚鋁板	銀藍UCT13172XL-3	2		2	6.270	0.578	1.157	0.539	1.078	T5CW JK-1	7F-8F
162		APB-517	2mm厚鋁板	銀藍UCT13172XL-3	2		2	14.926	1.377	2.754	1.315	2.629	T5CW H-3	7F-8F
163		APB-518	2mm厚鋁板	銀藍UCT13172XL-3	2		2	13.479	1.243	2.487	1.185	2.370	T5CW H-2	7F-8F
164		APB-519	2mm厚鋁板	銀藍UCT13172XL-3	2		2	10.700	0.987	1.974	0.936	1.872	T5CW H-2	7F-8F
165		APB-520	2mm厚鋁板	銀藍UCT13172XL-3	2		2	9.117	0.841	1.682	0.794	1.588	T5CW G-1	7F-8F
166		APB-521	2mm厚鋁板	銀藍UCT13172XL-3	2		2	9.795	0.904	1.807	0.855	1.710	T5CW F-2	7F-8F

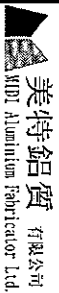

美特鋁質 有限公司

工程號: J-837	計算: 胡堯芳	日期:	27/12/2018	送呈: 胡哥
地盤名稱: 龍塘裕民坊	核對: 謝永林	日期:		副本:
項目類別: TI/T3/T31-6-8-8-8-8-8	批准:	日期:		
修改版次: A	A/C Code:	總V.R.:	323.28	總重量: 1923.98
BM編號: 837-CW-M01-B-AP01				批圖號碼: 7556/18 井圖資料詳見

序號	修改內容	鋁板圖號	鋁板名稱	顏色	實用	後備	總數	總重量	單件展開面積		單件V.F.		備註	樓層
									平方米	總展開面積	平方米	總V.F.		
192		APB-28a	2mm厚鋁板	MILL	1		1	2.057	0.379	0.379	0.000	0.000	T3CW A-1	7F-8F
193		APB-28a	2mm厚鋁板	MILL	1		1	2.057	0.379	0.379	0.000	0.000	T5CW N-1	7F-8F
194		APB-28a	2mm厚鋁板	MILL	1		1	2.057	0.379	0.379	0.000	0.000	T5CW M-2	7F-8F
195		APB-28a	2mm厚鋁板	MILL	1		1	2.057	0.379	0.379	0.000	0.000	T5CW L-1	7F-8F
196		APB-28a	2mm厚鋁板	MILL	1		1	2.057	0.379	0.379	0.000	0.000	T5CW H-2	7F-8F
197		APB-28a	2mm厚鋁板	MILL	2		2	4.114	0.379	0.759	0.000	0.000	T5CW C-1	7F-8F
198		APB-SD-101	2mm厚鋁板	銀藍UCT13172XL-3	2		2	4.772	0.440	0.880	0.406	0.812	T1CW G-1	7F-8F
199		APB-SD-103	2mm厚鋁板	銀藍UCT13172XL-3	2		2	3.966	0.366	0.732	0.335	0.670	T1CW F-2	7F-8F
200	改分格寬度	APB-SD-104	2mm厚鋁板	銀藍UCT13172XL-3	2		2	5.100	0.470	0.941	0.435	0.869	T1CW E-1	7F-8F
201		APB-SD-105	2mm厚鋁板	銀藍UCT13172XL-3	2		2	4.690	0.433	0.865	0.399	0.797	T1CW D-1	7F-8F
202		APB-SD-106	2mm厚鋁板	銀藍UCT13172XL-3	2		2	4.007	0.370	0.739	0.339	0.677	T1CW A-2	7F-8F
203		APB-SD-107	2mm厚鋁板	銀藍UCT13172XL-3	2		2	4.922	0.454	0.908	0.419	0.838	T1CW D-1	7F-8F
204		APB-SD-108	2mm厚鋁板	銀藍UCT13172XL-3	2		2	6.807	0.628	1.256	0.585	1.169	T1CW A-3	7F-8F
205		APB-SD-109	2mm厚鋁板	銀藍UCT13172XL-3	2		2	5.319	0.491	0.981	0.454	0.908	T1CW A-2	7F-8F
206		APB-SD-110	2mm厚鋁板	銀藍UCT13172XL-3	2		2	5.319	0.491	0.981	0.454	0.908	T1CW B-2	7F-8F
207		APB-SD-111	2mm厚鋁板	銀藍UCT13172XL-3	2		2	7.627	0.704	1.407	0.657	1.313	T1CW B-1	7F-8F
208		APB-SD-112	2mm厚鋁板	銀藍UCT13172XL-3	2		2	5.469	0.505	1.009	0.467	0.934	T1CW C-1	7F-8F
209		APB-SD-113	2mm厚鋁板	銀藍UCT13172XL-3	2		2	4.554	0.420	0.840	0.387	0.773	T1CW C-1	7F-8F
210		APB-SD-114	2mm厚鋁板	銀藍UCT13172XL-3	2		2	4.922	0.454	0.908	0.419	0.838	T1CW M-2	7F-8F

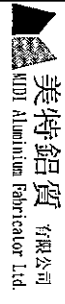

美特鋁質有限公司

工程號: J-837
地盤名稱: 觀塘裕民坊

計算: 鞠章芳
核對: 謝永林

日期: 27/12/2018

日期:
日期:
日期:

送呈: 胡哥
副本:

地盤用鋁板B.M.表

項目類別: T1/T3/T5/T7-8-9-10-11-12

批准:

日期:
日期:
日期:

總重量: 1923.98

此單依據: 19536/18 拆圖表附件

BM編號: 837-CW-M01-B-AP01

修改版次: A


A/C Code:

總V.F.:

323.28

總重量: 1923.98

序號	修改內容	鋁板圖號	鋁板名稱	顏色	實用	後備	總數	總重量	單件展開面積		總展開面積		備註	樓層
									平方米	平方米	單件V.F.	總V.F.		
211		APB-SD-115	2mm厚鋁板	銀藍UCT13172XL-3	2		2	4.007	0.370	0.739	0.339	0.677	T1CW M-1	7F-8F
212		APB-SD-116	2mm厚鋁板	銀藍UCT13172XL-3	2		2	4.007	0.370	0.739	0.339	0.677	T1CW L-2	7F-8F
213		APB-SD-117	2mm厚鋁板	銀藍UCT13172XL-3	2		2	4.922	0.454	0.908	0.419	0.838	T1CW L-1	7F-8F
214		APB-SD-118	2mm厚鋁板	銀藍UCT13172XL-3	2		2	4.922	0.454	0.908	0.419	0.838	T1CW K-2	7F-8F
215	刪除	APB-SD-119	2mm厚鋁板	銀藍UCT13172XL-3	0		0	0.000	0.281	0.000	0.255	0.000	T1CW K-1	7F-8F
216	刪除	APB-SD-120	2mm厚鋁板	銀藍UCT13172XL-3	0		0	0.000	0.281	0.000	0.255	0.000	T1CW J-2	7F-8F
217		APB-SD-121	2mm厚鋁板	銀藍UCT13172XL-3	2		2	5.059	0.467	0.933	0.431	0.862	T1CW J-1	7F-8F
218		APB-SD-122	2mm厚鋁板	銀藍UCT13172XL-3	2		2	6.015	0.555	1.110	0.515	1.030	T1CW H-2	7F-8F
219		APB-SD-123	2mm厚鋁板	銀藍UCT13172XL-3	2		2	4.226	0.390	0.780	0.358	0.716	T1CW H-2	7F-8F
220		APB-SD-301	2mm厚鋁板	銀藍UCT13172XL-3	2		2	7.285	0.672	1.344	0.627	1.253	T3CW F-1	7F-8F
221		APB-SD-302	2mm厚鋁板	銀藍UCT13172XL-3	2		2	6.193	0.571	1.143	0.531	1.061	T3CW E-1	7F-8F
222		APB-SD-303	2mm厚鋁板	銀藍UCT13172XL-3	2		2	4.376	0.404	0.807	0.371	0.742	T3CW M-2	7F-8F
223		APB-SD-304	2mm厚鋁板	銀藍UCT13172XL-3	2		2	4.007	0.370	0.739	0.339	0.677	T3CW L-2	7F-8F
224		APB-SD-305	2mm厚鋁板	銀藍UCT13172XL-3	2		2	5.196	0.479	0.959	0.443	0.886	T3CW L-1	7F-8F
225		APB-SD-306	2mm厚鋁板	銀藍UCT13172XL-3	2		2	4.922	0.454	0.908	0.419	0.838	T3CW K-2	7F-8F
226		APB-SD-307	2mm厚鋁板	銀藍UCT13172XL-3	2		2	4.007	0.370	0.739	0.339	0.677	T3CW K-1	7F-8F
227		APB-SD-308	2mm厚鋁板	銀藍UCT13172XL-3	2		2	4.513	0.416	0.833	0.383	0.766	T3CW J-2	7F-8F
228		APB-SD-309	2mm厚鋁板	銀藍UCT13172XL-3	2		2	4.007	0.370	0.739	0.339	0.677	T3CW J-1	7F-8F
229		APB-SD-311	2mm厚鋁板	銀藍UCT13172XL-3	2		2	4.281	0.395	0.790	0.363	0.725	T3CW H-1	7F-8F
230		APB-SD-312	2mm厚鋁板	銀藍UCT13172XL-3	2		2	4.007	0.370	0.739	0.339	0.677	T3CW C-2	7F-8F
231		APB-SD-313	2mm厚鋁板	銀藍UCT13172XL-3	2		2	4.922	0.454	0.908	0.419	0.838	T3CW C-1	7F-8F
232		APB-SD-314	2mm厚鋁板	銀藍UCT13172XL-3	2		2	7.381	0.681	1.362	0.635	1.270	T3CW B-2	7F-8F
233		APB-SD-315	2mm厚鋁板	銀藍UCT13172XL-3	2		2	4.772	0.440	0.880	0.406	0.812	T3CW B-2	7F-8F
234		APB-SD-316	2mm厚鋁板	銀藍UCT13172XL-3	2		2	4.772	0.440	0.880	0.406	0.812	T3CW A-1	7F-8F
235		APB-SD-317	2mm厚鋁板	銀藍UCT13172XL-3	2		2	6.835	0.631	1.261	0.587	1.174	T3CW A-1	7F-8F
236		APB-SD-318	2mm厚鋁板	銀藍UCT13172XL-3	2		2	4.272	0.394	0.788	0.362	0.724	T3CW D-1	7F-8F
237		APB-SD-319	2mm厚鋁板	銀藍UCT13172XL-3	2		2	4.007	0.370	0.739	0.339	0.677	T3CW D-1	7F-8F
238		APB-SD-320	2mm厚鋁板	銀藍UCT13172XL-3	2		2	4.007	0.370	0.739	0.339	0.677	T3CW G-1	7F-8F

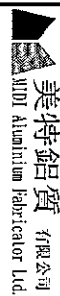

美特鋁質有限公司

地盤用鋁板B.M.表

項目編號: T1/T3/T5/T7-銀藍鋁板

工程號: J-837
地盤名稱: 觀塘裕民坊

計算: 鞠章芳
核對: 謝永林
批准:

日期: 27/12/2018
日期:
日期:

總重量: 1923.98
323.28

送呈: 胡哥
副本:

位置: 樓層

序號	修改內容	鋁板圖號	鋁板名稱	顏色	實用	後備	總數	總重量	單件展開面積		總展開面積		備註	樓層
									平方米	平方米	平方米	平方米		
239		APB-SD-321	2mm厚鋁板	銀藍UCT13172XL-3	2		2	4.281	0.395	0.790	0.363	0.725	T3CW G-1	7F-8F
240		APB-SD-501	2mm厚鋁板	銀藍UCT13172XL-3	2		2	5.605	0.517	1.034	0.479	0.958	T5CW N-1	7F-8F
241		APB-SD-502	2mm厚鋁板	銀藍UCT13172XL-3	2		2	6.698	0.618	1.236	0.575	1.150	T5CW M-2	7F-8F
242		APB-SD-503	2mm厚鋁板	銀藍UCT13172XL-3	2		2	5.332	0.492	0.984	0.455	0.910	T5CW L-1	7F-8F
243		APB-SD-504	2mm厚鋁板	銀藍UCT13172XL-3	2		2	3.707	0.342	0.684	0.312	0.624	T5CW JK-1	7F-8F
244		APB-SD-505	2mm厚鋁板	銀藍UCT13172XL-3	2		2	4.772	0.440	0.880	0.406	0.812	T5CW H-2	7F-8F
245		APB-SD-506	2mm厚鋁板	銀藍UCT13172XL-3	2		2	4.922	0.454	0.908	0.419	0.838	T5CW H-1	7F-8F
246		APB-SD-507	2mm厚鋁板	銀藍UCT13172XL-3	2		2	4.649	0.429	0.858	0.395	0.790	T5CW G-2	7F-8F
247		APB-SD-508	2mm厚鋁板	銀藍UCT13172XL-3	2		2	4.007	0.370	0.739	0.339	0.677	T5CW G-1	7F-8F
248		APB-SD-509	2mm厚鋁板	銀藍UCT13172XL-3	2		2	4.007	0.370	0.739	0.339	0.677	T5CW F-2	7F-8F
249		APB-SD-510	2mm厚鋁板	銀藍UCT13172XL-3	2		2	4.922	0.454	0.908	0.419	0.838	T5CW F-1	7F-8F
250		APB-SD-511	2mm厚鋁板	銀藍UCT13172XL-3	2		2	5.059	0.467	0.933	0.431	0.862	T5CW E-2	7F-8F
251		APB-SD-512	2mm厚鋁板	銀藍UCT13172XL-3	2		2	4.007	0.370	0.739	0.339	0.677	T5CW E-1	7F-8F
252		APB-SD-513	2mm厚鋁板	銀藍UCT13172XL-3	2		2	4.007	0.370	0.739	0.339	0.677	T5CW D-2	7F-8F
253		APB-SD-514	2mm厚鋁板	銀藍UCT13172XL-3	2		2	5.059	0.467	0.933	0.431	0.862	T5CW D-1	7F-8F
254		APB-SD-515	2mm厚鋁板	銀藍UCT13172XL-3	2		2	4.649	0.429	0.858	0.395	0.790	T5CW C-1	7F-8F
255	刪除	APB-SD-516	2mm厚鋁板	銀藍UCT13172XL-3	0		0	0.000	0.382	0.000	0.351	0.000	T5CW C-1	7F-8F
256		APB-SD-517	2mm厚鋁板	銀藍UCT13172XL-3	2		2	5.218	0.481	0.963	0.445	0.890	T5CW C-1	7F-8F
257		APB-SD-518	2mm厚鋁板	銀藍UCT13172XL-3	2		2	7.900	0.729	1.458	0.681	1.361	T5CW A-3	7F-8F
258		APB-01X	2mm厚鋁板	銀藍UCT13172XL-3	2		2	4.489	0.414	0.828	0.380	0.761	T1CW B-1	7F-8F
259		APB-312	2mm厚鋁板	銀藍UCT13172XL-3	2		2	17.055	1.573	3.147	1.506	3.012	T3CW H-3	7F-8F
260		APB-119	2mm厚鋁板	銀藍UCT13172XL-3	2		2	8.331	0.769	1.537	0.725	1.449	T1CW B-1	7F-8F
261		APB-SD-310	2mm厚鋁板	銀藍UCT13172XL-3	2		2	7.247	0.669	1.337	0.624	1.248	T3CW H-2	7F-8F
262							總計:	1923.98		354.98		323.28		

圖則登記表 DRAWING REGISTER									
工程名稱 Project Title: 觀塘裕民坊 T1/T3/T5座7F-8F幕牆背板		年 月 日	接收日期 Receiving Date (適用於客戶圖則)						
工程編號 Project No: J-837									
分發予 Distributed To									
		年 月 日	18	18					
			12	12					
			20	27					
圖則編號 Drg. No.	圖則名稱 Drawing Title		修訂編號 Revision No.						
APB-01	背板-拆圖	1	-	-					
APB-01(1)	背板-拆圖數據尺寸	2	-	A					
APB-01(2)	背板-拆圖數據尺寸	3	-	-					
APB-101	背板-拆圖	4	-	A					
APB-101(1)	背板-拆圖數據尺寸	5	-	A					
APB-101(2)	背板-拆圖數據尺寸	6	-	A					
APB-28	背板-拆圖	7	-	-					
APB-28a	背板-拆圖	8	-	-					
APB-SD-101	背板-拆圖	9	-	-					
APB-SD-101(1)	背板-拆圖數據尺寸	10	-	A					
APB-SD-101(2)	背板-拆圖數據尺寸	11	-	A					
APB-01X	背板-拆圖	12	-	-					
APB-119	背板-拆圖	13	-	-					
APB-SD-310	背板-拆圖	14	-	-					
J837-CW-2101	位置圖	15	-	-					
J837-CW-2102	位置圖	16	-	-					

圖則登記表 DRAWING REGISTER									
工程名稱 Project Title: 觀塘裕民坊 T1/T3/T5座7F-8F幕牆背板		接收日期 Receiving Date (適用於客戶圖則)							
工程編號 Project No: J-837		年							
分發予 Distributed To		月							
		日							
		年	18	18					
		月	12	12					
		日	20	27					
		修訂編號 Revision No.							
圖則編號 Drg. No.	圖則名稱 Drawing Title								
J837-CW-2103	位置圖	17	-	A					
J837-CW-2104	位置圖	18	-	-					
J837-CW-2105	位置圖	19	-	A					
J837-CW-2106	位置圖	20	-	A					
J837-CW-2107	位置圖	21	-	-					
J837-CW-2108	位置圖	22	-	A					
J837-CW-2109	位置圖	23	-	A					
J837-CW-2110	位置圖	24	-	A					
J837-CW-2111	位置圖	25	-	A					
J837-CW-2112	位置圖	26	-	A					
J837-CW-2113	位置圖	27	-	A					
J837-CW-2301	位置圖	28	-	-					
J837-CW-2302	位置圖	29	-	-					
J837-CW-2303	位置圖	30	-	-					
J837-CW-2304	位置圖	31	-	-					
J837-CW-2305	位置圖	32	-	-					
J837-CW-2306	位置圖	33	-	-					
J837-CW-2307	位置圖	34	-	-					
J837-CW-2308	位置圖	35	-	-					

圖則登記表 DRAWING REGISTER											
工程名稱 Project Title: 觀塘裕民坊 T1/T3/T5座7F-8F幕牆背板		年 月 日	接收日期 Receiving Date (適用於客戶圖則)								
工程編號 Project No: J-837											
分發予 Distributed To											
		年 月 日	18	18							
			12	12							
			20	27							
		修訂編號 Revision No.									
圖則編號 Drg. No.	圖則名稱 Drawing Title										
J837-CW-2309	位置圖	36	-	-							
J837-CW-2310	位置圖	37	-	-							
J837-CW-2311	位置圖	38	-	-							
J837-CW-2312	位置圖	39	-	-							
J837-CW-2501	位置圖	40	-	-							
J837-CW-2502	位置圖	41	-	-							
J837-CW-2503	位置圖	42	-	-							
J837-CW-2504	位置圖	43	-	-							
J837-CW-2505	位置圖	44	-	-							
J837-CW-2506	位置圖	45	-	-							
J837-CW-2507	位置圖	46	-	-							
J837-CW-2508	位置圖	47	-	-							
J837-CW-2509	位置圖	48	-	-							
J837-CW-2510	位置圖	49	-	-							
J837-CW-2511	位置圖	50	-	-							
J837-CW-2512	位置圖	51	-	A							

EG-DWG3



美特鋁質 有限公司
MIDI Aluminium Fabricator Ltd.

工程號 J-837 地盤 觀塘裕民坊


依EI/9536/18 E版修改

物料編號	L	數量	M	X	N	EQ	分格尺寸	使用位置	樓層	修改
530	6	300	X	1	115	650	T1CWF-1	7F-8F		
530	4	300	X	1	115	650	T1CWF-2	7F-8F		
530	4	300	X	1	115	650	T1CWE-1	7F-8F	改數量	
530	6	300	X	1	115	650	T1CWD-1	7F-8F		
530	2	300	X	1	115	650	T1CWA-3	7F-8F		
530	8	300	X	1	115	650	T1CWA-2	7F-8F		
530	6	300	X	1	115	650	T1CWB-2	7F-8F		
530	6	300	X	1	115	650	T1CWC-1	7F-8F		
530	2	300	X	1	115	650	T1CWM-2	7F-8F		
530	2	300	X	1	115	650	T1CWM-1	7F-8F		
530	2	300	X	1	115	650	T1CWL-2	7F-8F		
530	2	300	X	1	115	650	T1CWL-1	7F-8F		
530	2	300	X	1	115	650	T1CWK-2	7F-8F		
530	2	300	X	1	115	650	T1CWK-1	7F-8F		
530	2	300	X	1	115	650	T1CWJ-2	7F-8F		
530	2	300	X	1	115	650	T1CWJ-1	7F-8F		
530	6	300	X	1	115	650	T1CWH-2	7F-8F		
合計	64									
330	4	250	X	1	40	450	T1CWH-1	7F-8F		
330	4	250	X	1	40	450	T1CWF-2	7F-8F		
330	4	250	X	1	40	450	T1CWE-2	7F-8F		
330	2	250	X	1	40	450	T1CWD-1	7F-8F		
330	4	250	X	1	40	450	T1CWA-1	7F-8F		
330	4	250	X	1	40	450	T1CWB-3	7F-8F		
330	2	250	X	1	40	450	T1CWC-1	7F-8F		
330	2	250	X	1	40	450	T1CWM-1	7F-8F		
330	2	250	X	1	40	450	T1CWL-2	7F-8F		
330	2	250	X	1	40	450	T1CWH-2	7F-8F		
合計	30									
280	2	200	X	1	40	400	T1CWJ-2	7F-8F	取消	
280	0	200	X	1	40	400	T1CW K-1	7F-8F	取消	
280	0	200	X	1	40	400	T1CWJ-2	7F-8F	取消	
APB-16	430	2	300	X	1	65	550	T1CW A-1	7F-8F	
APB-26	405	0	300	X	1	52.5	525	T1CWE-1	7F-8F	取消
APB-29	955	2	250	X	3	102.5	1075.0	T1CWG-1	7F-8F	
APB-30	205	2	100	X	1	52.5	325	T1CW K-1	7F-8F	新增
APB-30	205	2	100	X	1	52.5	325	T1CWJ-2	7F-8F	新增

物料編號	L	數量	M	X	N	EQ	分格尺寸	使用位置	樓層	
530	4	300	X	1	115	650	T3CWF-1	7F-8F		
530	6	300	X	1	115	650	T3CWE-1	7F-8F		
530	2	300	X	1	115	650	T3CWM-2	7F-8F		
530	2	300	X	1	115	650	T3CWM-1	7F-8F		
530	2	300	X	1	115	650	T3CWL-2	7F-8F		
530	2	300	X	1	115	650	T3CWL-1	7F-8F		
530	2	300	X	1	115	650	T3CWK-2	7F-8F		
530	2	300	X	1	115	650	T3CWK-1	7F-8F		
530	2	300	X	1	115	650	T3CWJ-1	7F-8F		
530	2	300	X	1	115	650	T3CWH-3	7F-8F		
530	4	300	X	1	115	650	T3CWH-1	7F-8F		
530	2	300	X	1	115	650	T3CWC-2	7F-8F		
530	2	300	X	1	115	650	T3CWC-1	7F-8F		
530	8	300	X	1	115	650	T3CWB-2	7F-8F		
530	8	300	X	1	115	650	T3CWA-1	7F-8F		
合計	50									
330	4	250	X	1	40	450	T3CWF-1	7F-8F		
330	2	250	X	1	40	450	T3CWE-1	7F-8F		
330	2	250	X	1	40	450	T3CWM-1	7F-8F		
330	2	250	X	1	40	450	T3CWL-2	7F-8F		
330	2	250	X	1	40	450	T3CWK-1	7F-8F		
330	2	250	X	1	40	450	T3CWJ-1	7F-8F		
330	2	250	X	1	40	450	T3CWC-2	7F-8F		
330	4	250	X	1	40	450	T3CWB-1	7F-8F		
330	4	250	X	1	40	450	T3CWA-2	7F-8F		
330	4	250	X	1	40	450	T3CWD-1	7F-8F		
330	4	250	X	1	40	450	T3CWG-1	7F-8F		
330	4	250	X	1	40	450	T3CWF-2	7F-8F		
合計	38									
APB-16	430	2	300	X	1	65	550	T3CWF-2	7F-8F	


名稱	鋁板拆圖	制圖	鞠章芳	2018.12.12	修改	A	
材料	2mm厚鋁板	復核			日期	2012.12.27	
顏色	銀藍UCT13172XL-3	批准			圖號	APB-01(1)	

工程號 J-837 地盤 觀塘裕民坊

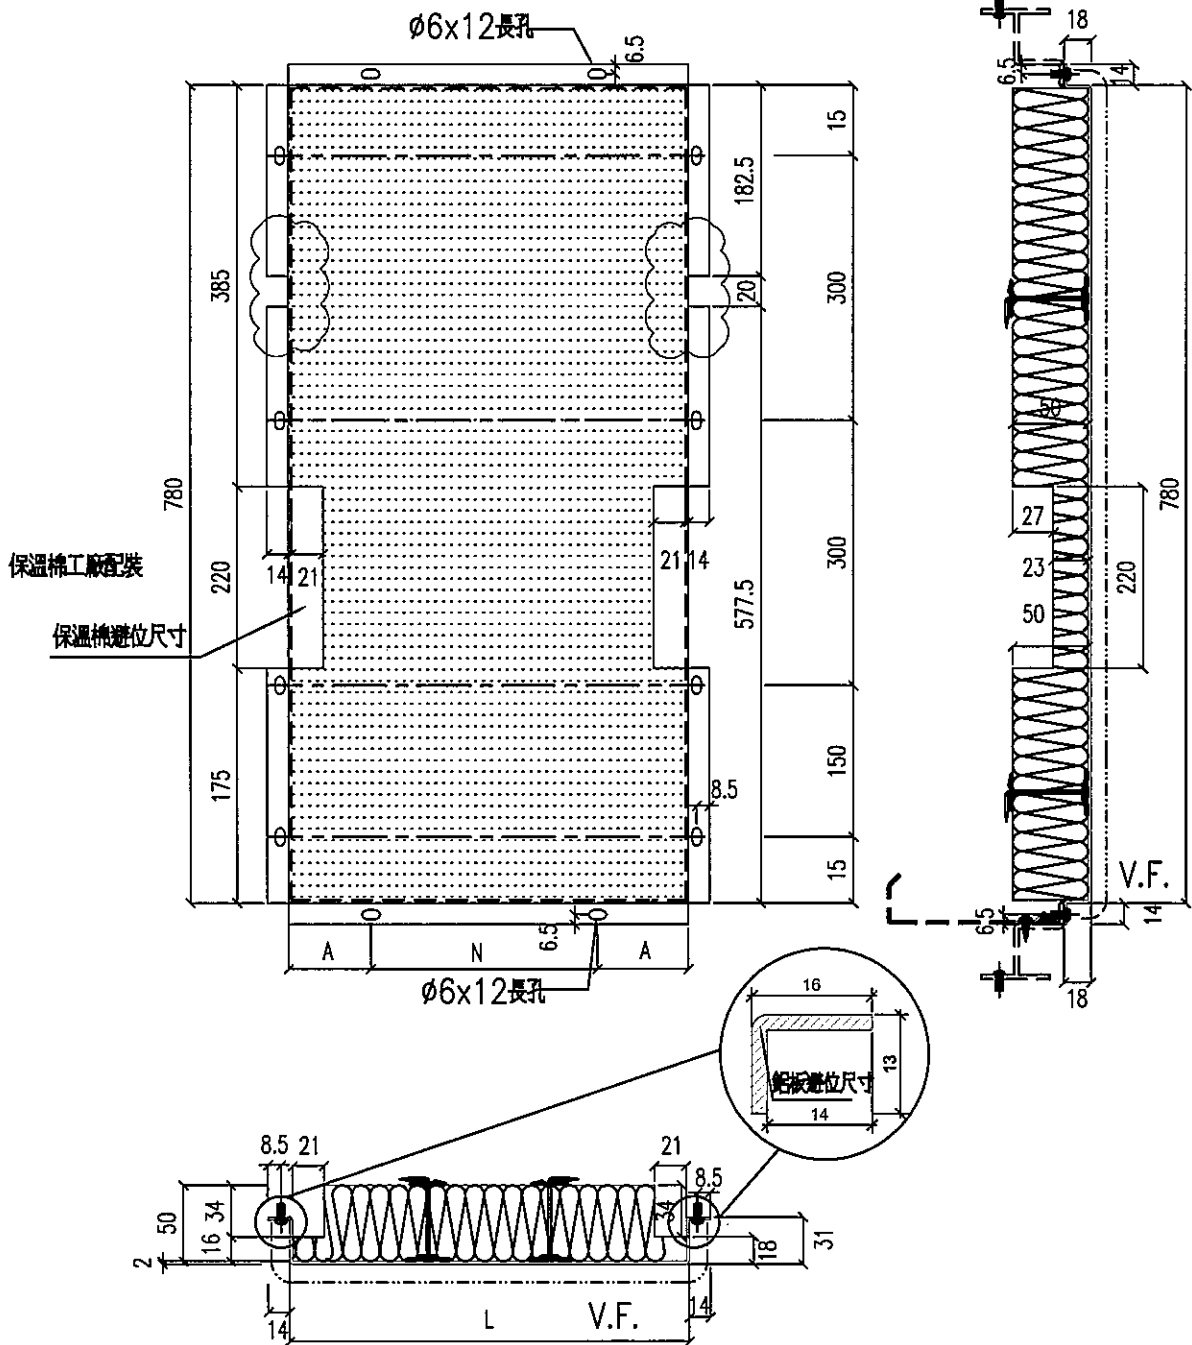

名稱	鋁板拆圖	制圖	鞠章芳	2018.12.12	修改	A		
材料	2mm厚鋁板	復核			日期	2012.12.27		
顏色	銀藍UCT13172XL-3	批准			圖號	APB-101		

EG-DWG3

 美特鋁質 有限公司 MIDI Aluminium Fabri				物料編號	L	數量	M	X	N	EQ	分格尺寸	使用位置	樓層	修改	
工程號 J-837 地盤 觀塘 依E/9536/18 E版修改				APB-101	1590	2	300	X	5	45	1710.0	T1CW H-1	7F-8F	
				APB-102	1590	2	300	X	5	45	1710.0	T1CW G-2	7F-8F	
				APB-103	1405	2	300	X	4	102.5	1525.0	T1CW G-1	7F-8F	
				APB-104	1022.5	2	300	X	3	61.25	1142.5	T1CW G-1	7F-8F	
				APB-105	1537.5	2	280	X	5	68.75	1657.5	T1CW F-2	7F-8F	
				APB-106	922.5	2	250	X	3	86.25	1042.5	T1CW F-2	7F-8F	
				APB-107	635	2	250	X	2	67.5	755.0	T1CW E-2	7F-8F	
				APB-108	1560	2	280	X	5	80	1680.0	T1CW E-2	7F-8F	
				APB-109	1572.5	2	280	X	5	86.25	1692.5	T1CW E-1	7F-8F	
				APB-110	690	2	300	X	2	45	810.0	T1CW D-1	7F-8F	
				APB-111	922.5	2	250	X	3	86.25	1042.5	T1CW A-2	7F-8F	
				APB-112	1405	2	300	X	4	102.5	1525.0	T1CW A-2	7F-8F	
APB-113	1405	2	300	X	4	102.5	1525.0	T1CW A-2	7F-8F	
APB-114	1790	2	280	X	6	55	1910.0	T1CW A-1	7F-8F	
APB-115	880	2	250	X	3	65	1000.0	T1CW A-1	7F-8F	
APB-116	1590	2	300	X	5	45	1710.0	T1CW B-3	7F-8F	
APB-117	1880	2	300	X	6	40	2000.0	T1CW B-2	7F-8F	
APB-118	1547.5	2	280	X	5	73.75	1667.5	T1CW B-2	7F-8F	
APB-120	1097.5	2	300	X	3	98.75	1217.5	T1CW C-1	7F-8F	
APB-121	1405	2	300	X	4	102.5	1525.0	T1CW C-1	7F-8F	
APB-122	997.5	2	300	X	3	48.75	1117.5	T1CW M-1	7F-8F	
APB-123	997.5	2	300	X	3	48.75	1117.5	T1CW L-2	7F-8F	
APB-124	997.5	2	300	X	3	48.75	1117.5	T1CW K-1	7F-8F	改寬度	
APB-125	997.5	2	300	X	3	48.75	1117.5	T1CW J-2	7F-8F	改寬度	
APB-126	1022.5	2	300	X	3	61.25	1142.5	T1CW H-2	7F-8F	
APB-127	1405	2	300	X	4	102.5	1525.0	T1CW H-2	7F-8F	
APB-128	472.5	2	300	X	1	86.25	592.5	T1CW K-1	7F-8F	新增	
APB-129	472.5	2	300	X	1	86.25	592.5	T1CW J-2	7F-8F	新增	
物料編號	L	數量	M	X	N	EQ	分格尺寸	使用位置	樓層	
APB-301	987.5	2	300	X	3	43.75	1107.5	T3CWF-1	7F-8F	
APB-302	1405	2	300	X	4	102.5	1525.0	T3CWF-1	7F-8F	
APB-303	1405	2	300	X	4	102.5	1525.0	T3CWF-1	7F-8F	
APB-304	1405	2	300	X	4	102.5	1525.0	T3CWE-1	7F-8F	
APB-305	1022.5	2	300	X	3	61.25	1142.5	T3CWE-1	7F-8F	
APB-306	865	2	250	X	3	57.5	985.0	T3CWE-1	7F-8F	
APB-307	997.5	2	300	X	3	48.75	1117.5	T3CWM-1	7F-8F	
APB-308	647.5	2	250	X	2	73.75	767.5	T3CWM-1	7F-8F	
APB-309	997.5	2	300	X	3	48.75	1117.5	T3CWL-2	7F-8F	
APB-310	997.5	2	300	X	3	48.75	1117.5	T3CWK-1	7F-8F	
APB-311	922.5	2	250	X	3	86.25	1042.5	T3CWL-1	7F-8F	
APB-313	922.5	2	250	X	3	86.25	1042.5	T3CWH-1	7F-8F	
APB-314	997.5	2	300	X	3	48.75	1117.5	T3CWC-2	7F-8F	
APB-315	1022.5	2	300	X	3	61.25	1142.5	T3CWB-2	7F-8F	
APB-316	1405	2	300	X	4	102.5	1525.0	T3CWB-2	7F-8F	
APB-317	1440	2	260	X	5	70	1560.0	T3CWB-1	7F-8F	
APB-318	1440	2	260	X	5	70	1560.0	T3CWA-2	7F-8F	
APB-319	1405	2	300	X	4	102.5	1525.0	T3CWA-1	7F-8F	
APB-320	1022.5	2	300	X	3	61.25	1142.5	T3CWA-1	7F-8F	
APB-321	1115	2	250	X	4	57.5	1235.0	T3CWF-2	7F-8F	
APB-322	1190	2	250	X	4	95	1310.0	T3CWF-2	7F-8F	
名稱	鋁板拆圖			制圖	葉章芳	2018.12.12	修改	A	
材料	2mm厚鋁板			復核				日期	2012.12.27	
顏色	銀藍UCT13172XL-3			批准				圖號	APB-101(1)	

EG-DWG3

 美特鋁質 有限公司
MIDI Aluminium Fabricator Ltd.

工程號	J-837	地盤	觀塘裕民坊
-----	-------	----	-------

物料編號	L	數量	M	X	N	EQ	分格尺寸	使用位置	樓層	修改
APB-501	1600	2	300	X	5	50	1720.0	T5CWA-2	7F-8F	
APB-502	1265	2	250	X	4	132.5	1385.0	T5CWA-1	7F-8F	
APB-503	797.5	2	300	X	2	98.75	917.5	T5CWN-1	7F-8F	
APB-504	1405	2	300	X	4	102.5	1525.0	T5CWN-1	7F-8F	
APB-505	1097.5	2	300	X	3	98.75	1217.5	T5CWN-1	7F-8F	
APB-506	1097.5	2	300	X	3	98.75	1217.5	T5CWM-2	7F-8F	
APB-507	1405	2	300	X	4	102.5	1525.0	T5CWM-2	7F-8F	
APB-508	987.5	2	300	X	3	43.75	1107.5	T5CWM-2	7F-8F	
APB-509	1390	2	300	X	4	95	1510.0	T5CWM-1	7F-8F	
APB-510	1390	2	300	X	4	95	1510.0	T5CWL-2	7F-8F	
APB-511	687.5	2	300	X	2	43.75	807.5	T5CWL-1	7F-8F	
APB-512	1402.5	2	300	X	4	101.3	1522.5	T5CWL-1	7F-8F	
APB-513	1100	2	300	X	3	100	1220.0	T5CWL-1	7F-8F	
APB-514	522.5	2	300	X	1	111.3	642.5	T5CWJK-1	7F-8F	
APB-515	522.5	2	300	X	1	111.3	642.5	T5CWJK-1	7F-8F	
APB-516	607.5	2	250	X	2	53.75	727.5	T5CWJK-1	7F-8F	
APB-517	1565	2	280	X	5	82.5	1685.0	T5CWH-3	7F-8F	
APB-518	1405	2	300	X	4	102.5	1525.0	T5CWH-2	7F-8F	
APB-519	1097.5	2	300	X	3	98.75	1217.5	T5CWH-2	7F-8F	
APB-520	922.5	2	250	X	3	86.25	1042.5	T5CWG-1	7F-8F	
APB-521	997.5	2	300	X	3	48.75	1117.5	T5CWF-2	7F-8F	
APB-522	997.5	2	300	X	3	48.75	1117.5	T5CWE-1	7F-8F	
APB-523	997.5	2	300	X	3	48.75	1117.5	T5CWD-2	7F-8F	
APB-524	1040	2	300	X	3	70	1160.0	T5CWC-1	7F-8F	
APB-525	1462.5	2	250	X	5	106.3	1582.5	T5CWA-3	7F-8F	
APB-526	1462.5	2	250	X	5	106.3	1582.5	T5CWA-3	7F-8F	
APB-527	987.5	2	300	X	3	43.75	1107.5	T5CWA-3	7F-8F	
APB-528	672.5	2	250	X	2	86.25	792.5	T5CWC-1	7F-8F	新增

名稱	鋁板拆圖	制圖	黃章芳	2018.12.12	修改	A	
材料	2mm厚鋁板	復核			日期	2012.12.27	
顏色	銀藍UCT13172XL-3	批准			圖號	APB-101(2)	

EG-DWG3

物料編號	L	數量	M	X	N	A	分格尺寸	使用位置	樓層	修改
APB-SD-101	787.5	2	300	X	2	93.75	907.5	T1CW G-1	7F-8F	
APB-SD-103	640.0	2	250	X	2	70	760.0	T1CW F-2	7F-8F	
APB-SD-104	847.5	2	250	X	3	48.75	967.5	T1CW E-1	7F-8F	改寬度
APB-SD-105	772.5	2	300	X	2	86.25	892.5	T1CW D-1	7F-8F	
APB-SD-106	647.5	2	250	X	2	73.75	767.5	T1CW D-1	7F-8F	
APB-SD-107	815.0	2	300	X	2	107.5	935	T1CW D-1	7F-8F	
APB-SD-108	1160.0	2	250	X	4	80	1280.0	T1CW A-3	7F-8F	
APB-SD-109	887.5	2	250	X	3	68.75	1007.5	T1CW A-2	7F-8F	
APB-SD-110	887.5	2	250	X	3	68.75	1007.5	T1CWB-2	7F-8F	
APB-SD-111	1310.0	2	300	X	4	55	1430.0	T1CWB-1	7F-8F	
APB-SD-112	915.0	2	250	X	3	82.5	1035.0	T1CWC-1	7F-8F	
APB-SD-113	747.5	2	300	X	2	73.75	867.5	T1CWC-1	7F-8F	
APB-SD-114	815.0	2	300	X	2	107.5	935.0	T1CWM-2	7F-8F	
APB-SD-115	647.5	2	250	X	2	73.75	767.5	T1CWM-1	7F-8F	
APB-SD-116	647.5	2	250	X	2	73.75	767.5	T1CWL-2	7F-8F	
APB-SD-117	815.0	2	300	X	2	107.5	935.0	T1CWL-1	7F-8F	
APB-SD-118	815.0	2	300	X	2	107.5	935.0	T1CWK-2	7F-8F	
APB-SD-119	472.5	0	300	X	1	86.25	592.5	T1CWK-1	7F-8F	取消
APB-SD-120	472.5	0	300	X	1	86.25	592.5	T1CWJ-2	7F-8F	取消
APB-SD-121	840.0	2	250	X	3	45	960.0	T1CWJ-1	7F-8F	
APB-SD-122	1015.0	2	300	X	3	57.5	1135.0	T1CWH-2	7F-8F	
APB-SD-123	687.5	2	300	X	2	43.75	807.5	T1CWH-2	7F-8F	

物料編號	L	數量	M	X	N	A	分格尺寸	使用位置	樓層
APB-SD-301	1247.5	2	290	X	4	43.75	1367.5	T3CWF-1	7F-8F
APB-SD-302	1047.5	2	300	X	3	73.75	1167.5	T3CWE-1	7F-8F
APB-SD-303	715.0	2	300	X	2	57.5	835.0	T3CWM-2	7F-8F
APB-SD-304	647.5	2	250	X	2	73.75	767.5	T3CWL-2	7F-8F
APB-SD-305	865.0	2	250	X	3	57.5	985.0	T3CWL-1	7F-8F
APB-SD-306	815.0	2	300	X	2	107.5	935.0	T3CWK-2	7F-8F
APB-SD-307	647.5	2	250	X	2	73.75	767.5	T3CWK-1	7F-8F
APB-SD-308	740.0	2	300	X	2	70	860.0	T3CWJ-2	7F-8F
APB-SD-309	647.5	2	250	X	2	73.75	767.5	T3CWJ-1	7F-8F
APB-SD-311	697.5	2	250	X	2	98.75	817.5	T3CWH-1	7F-8F
APB-SD-312	647.5	2	250	X	2	73.75	767.5	T3CWC-2	7F-8F
APB-SD-313	815.0	2	300	X	2	107.5	935.0	T3CWC-1	7F-8F
APB-SD-314	1265.0	2	290	X	4	52.5	1385.0	T3CWB-2	7F-8F
APB-SD-315	787.5	2	300	X	2	93.75	907.5	T3CWB-2	7F-8F
APB-SD-316	787.5	2	300	X	2	93.75	907.5	T3CWA-1	7F-8F
APB-SD-317	1165.0	2	250	X	4	82.5	1285.0	T3CWA-1	7F-8F
APB-SD-318	696.0	2	300	X	2	48	816.0	T3CWD-1	7F-8F
APB-SD-319	647.5	2	250	X	2	73.75	767.5	T3CWD-1	7F-8F
APB-SD-320	647.5	2	250	X	2	73.75	767.5	T3CWG-1	7F-8F
APB-SD-321	697.5	2	250	X	2	98.75	817.5	T3CWG-1	7F-8F

名稱	鋁板拆圖	制圖	鞠章芳	2018.12.12	修改	A	
材料	2mm厚鋁板	復核			日期	2012.12.27	
顏色	銀藍UCT13172XL-3	批准			圖號	APB-SD-101(1)	

EG-DWG3




美特鋁質 有限公司
MIDI Aluminium Fabricator Ltd.



工程號 J-837 地盤 麗禧花園

物料編號	L	數量	M	X	N	A	分格尺寸	使用位置	樓層	修改
APB-SD-501	940.0	2	250	X	3	95	1060.0	T5CW N-1	7F-8F	
APB-SD-502	1140.0	2	250	X	4	70	1260.0	T5CW M-2	7F-8F	
APB-SD-503	890.0	2	250	X	3	70	1010.0	T5CW L-1	7F-8F	
APB-SD-504	592.5	2	250	X	2	46.25	712.5	T5CW JK-1	7F-8F	
APB-SD-505	787.5	2	300	X	2	93.75	907.5	T5CW H-2	7F-8F	
APB-SD-506	815.0	2	300	X	2	107.5	935.0	T5CW H-1	7F-8F	
APB-SD-507	765.0	2	300	X	2	82.5	885.0	T5CW G-2	7F-8F	
APB-SD-508	647.5	2	250	X	2	73.75	767.5	T5CW G-1	7F-8F	
APB-SD-509	647.5	2	250	X	2	73.75	767.5	T5CW F-2	7F-8F	
APB-SD-510	815.0	2	300	X	2	107.5	935.0	T5CW F-1	7F-8F	
APB-SD-511	840.0	2	250	X	3	45	960.0	T5CW E-2	7F-8F	
APB-SD-512	647.5	2	250	X	2	73.75	767.5	T5CW E-1	7F-8F	
APB-SD-513	647.5	2	250	X	2	73.75	767.5	T5CW D-2	7F-8F	
APB-SD-514	840.0	2	250	X	3	45	960.0	T5CW D-1	7F-8F	
APB-SD-515	765.0	2	300	X	2	82.5	885.0	T5CW C-1	7F-8F	
APB-SD-516	672.5	0	250	X	2	86.25	792.5	T5CW C-1	7F-8F	取消
APB-SD-517	869.0	2	250	X	3	59.5	989.0	T5CW C-1	7F-8F	
APB-SD-518	1360.0	2	300	X	4	80	1480.0	T5CW A-3	7F-8F	

名稱	鋁板拆圖	制圖	鞠章芳	2018.12.12	修改	A	
材料	2mm厚鋁板	復核			日期	2012.12.27	
顏色	銀藍UCT13172XL-3	批准			圖號	APB-SD-101(2)	

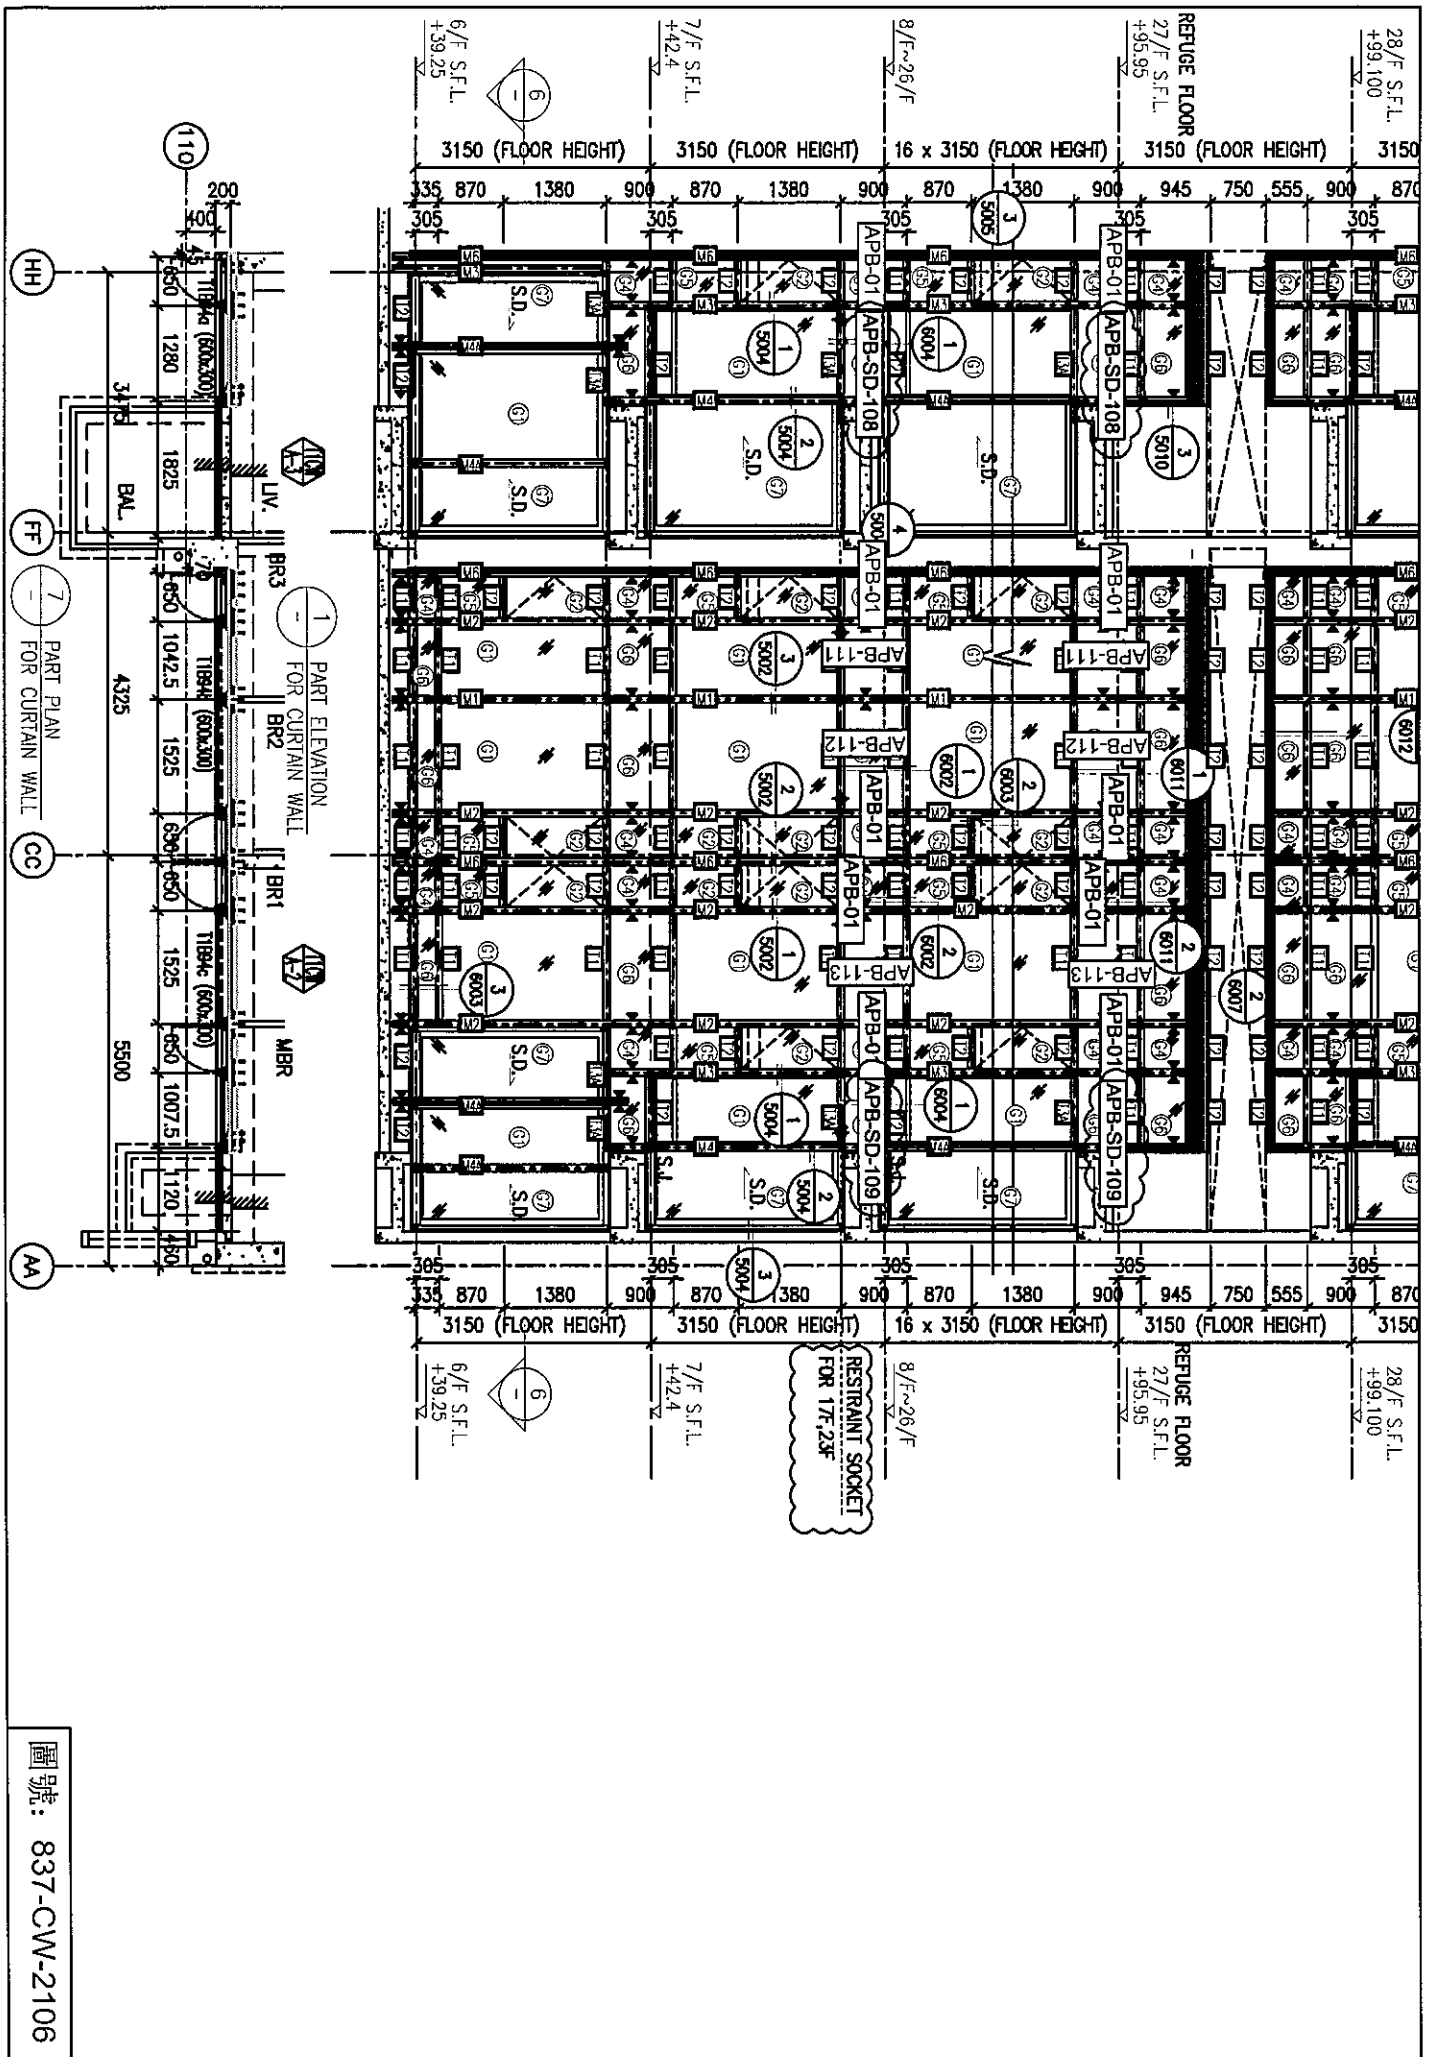


圖號: 837-CW-2106

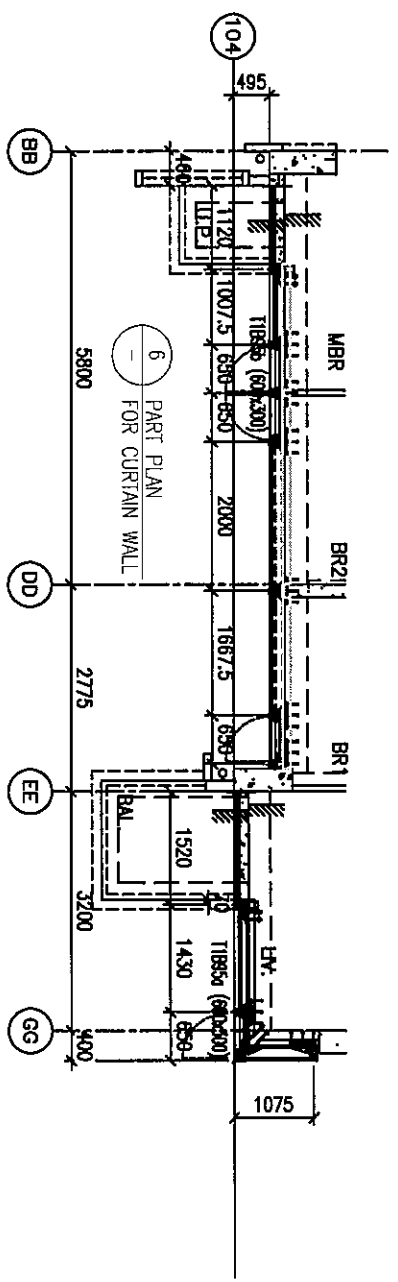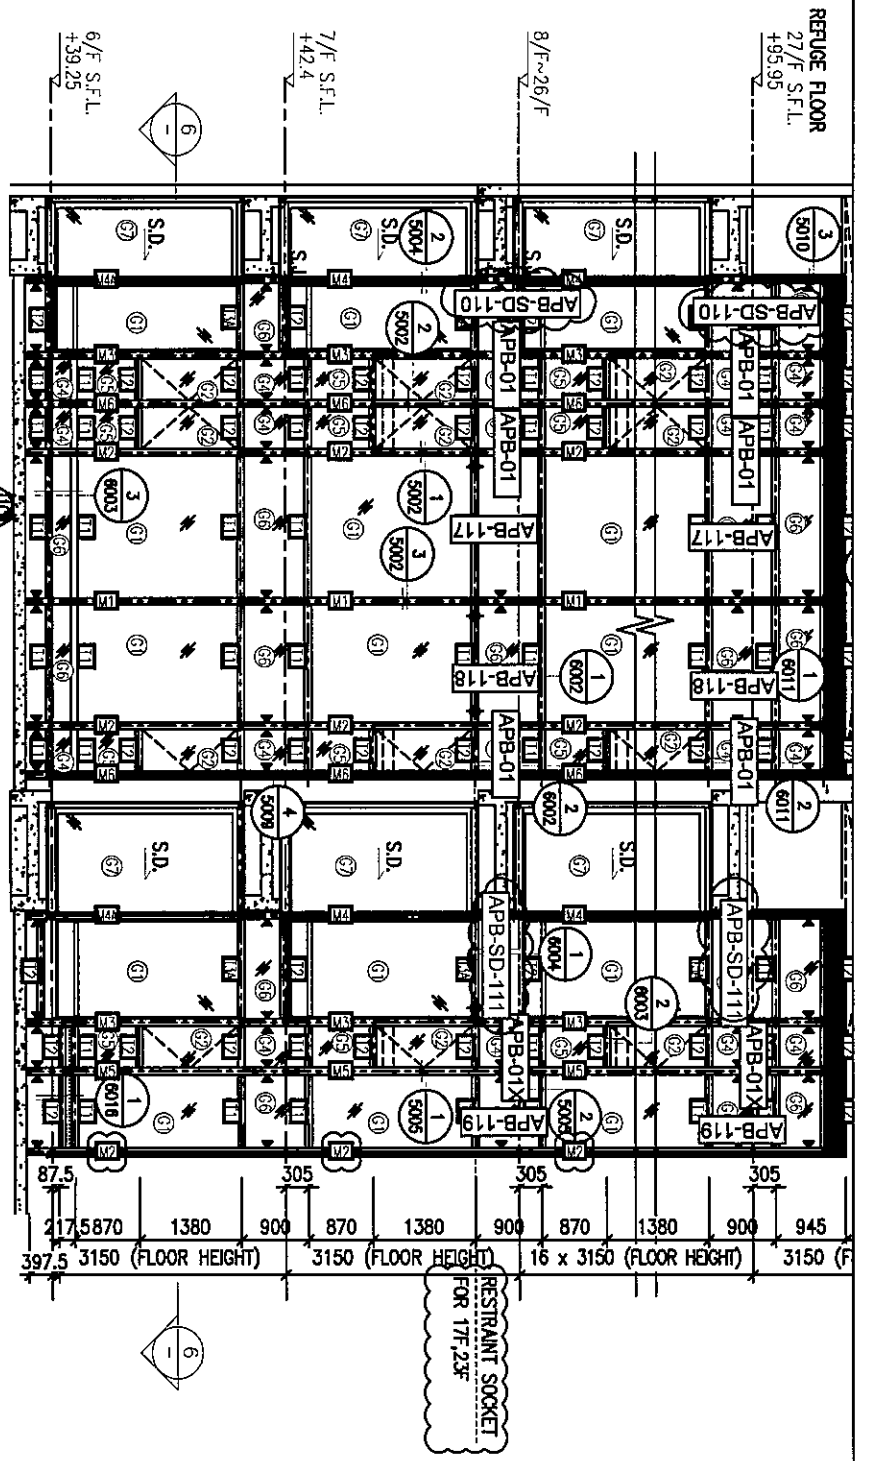

1 PART ELEVATION FOR CURTAIN WALL

圖號: 837-CW-2108

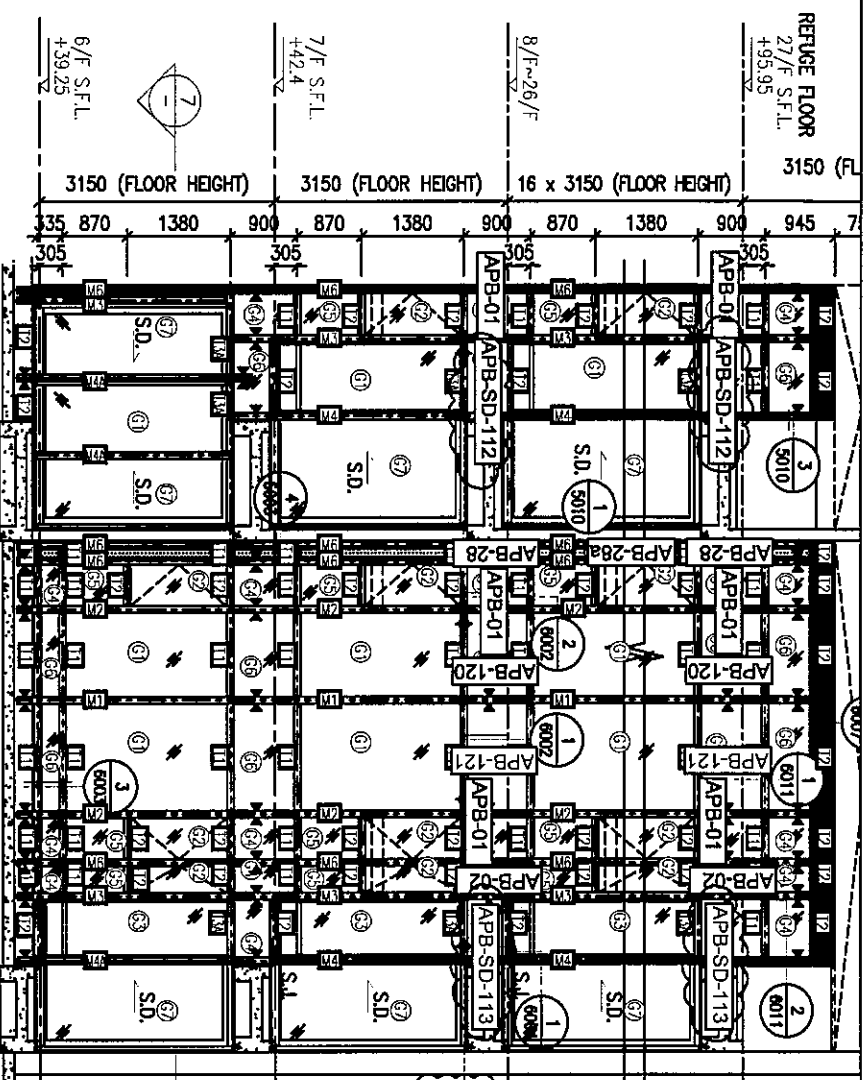

REFUGE FLOOR
27/F S.F.L.
+95.95

6/F S.F.L.
+39.25

7/F S.F.L.
+42.4

8/F S.F.L.
+45.6


3150 (FLOOR HEIGHT) 3150 (FLOOR HEIGHT) 16 x 3150 (FLOOR HEIGHT)


RESTRAINT SOCKET,
FOR 17F, 23F

1 PART ELEVATION
FOR CURTAIN WALL


7 PART PLAN
FOR CURTAIN WALL

8 PART PLAN
FOR CURTAIN WALL

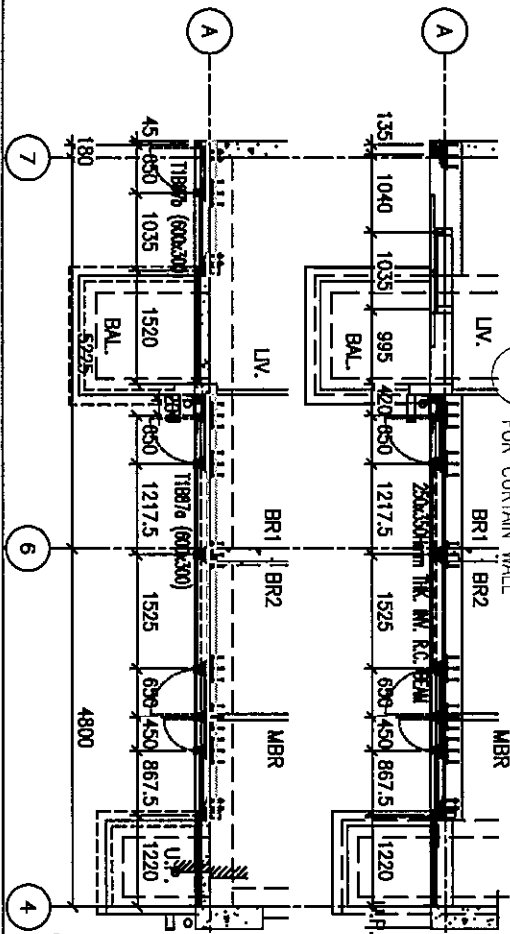

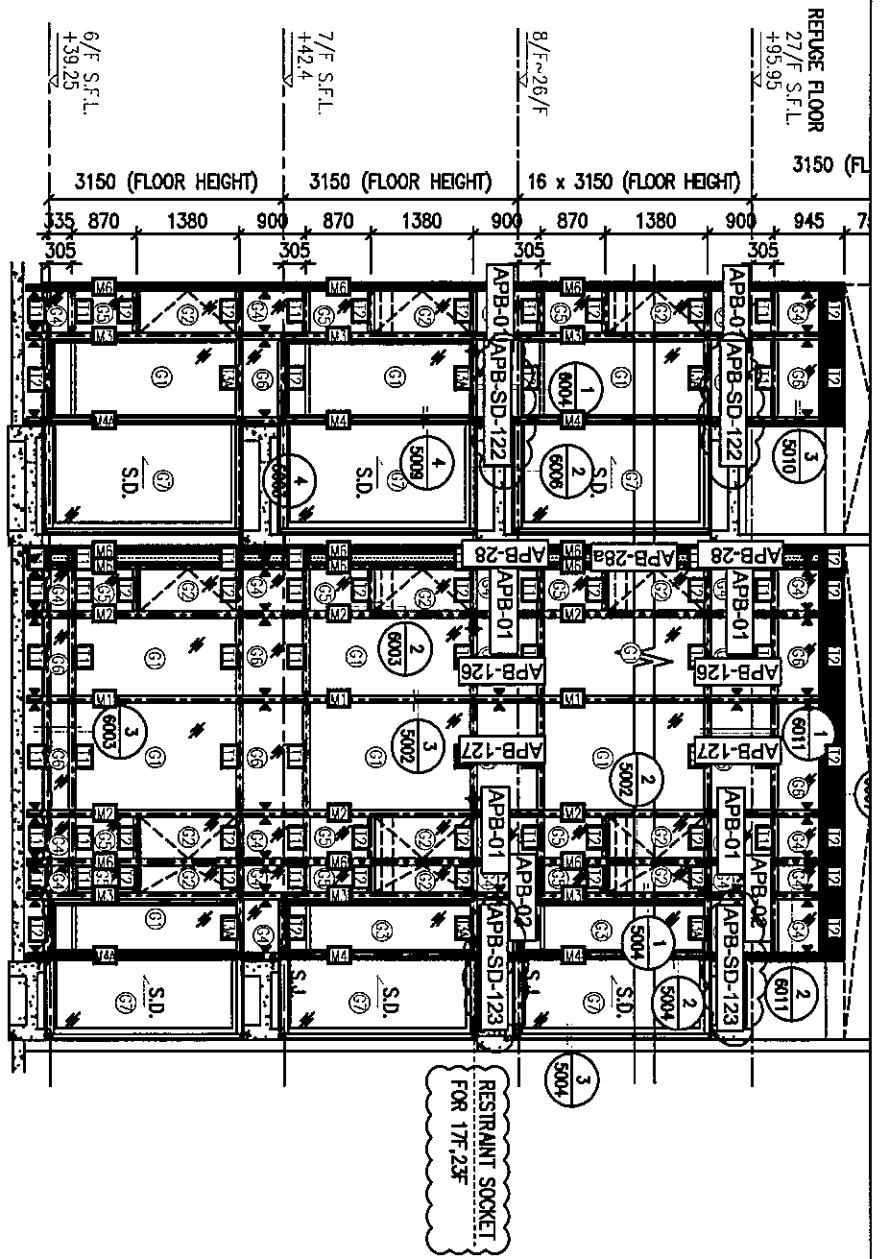

1 PART ELEVATION FOR CURTAIN WALL

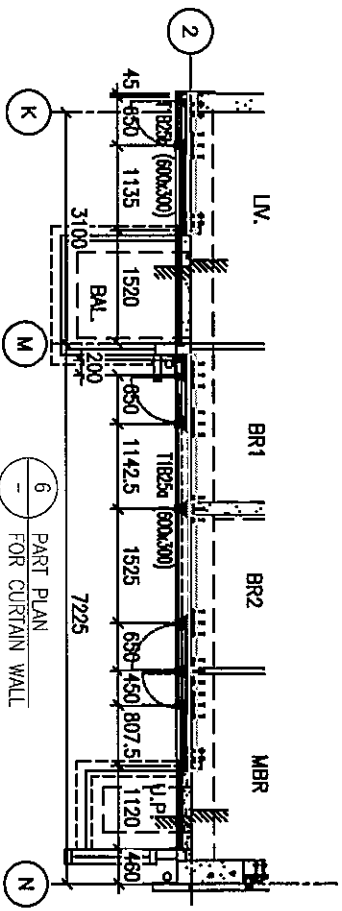

圖號: 837-CW-2113

