



工程指示 / 要求簡箋(E.I.)

工程指示編號：EI / 10067 / 18

修改版次：B

工程編號：J - 837

工程名稱：觀塘裕民坊

工程項目：幕牆 玻璃線及副框做法

收件人：生統 / 永林

發件人：Eric Liu

日期：07/01/2019

要求提供 /  確認 事項：

- |                                    |                                     |                               |
|------------------------------------|-------------------------------------|-------------------------------|
| <input type="checkbox"/> 初步鋁料 B.M. | <input type="checkbox"/> 加工拆圖，然後生產  | <input type="checkbox"/> 尺寸表  |
| <input type="checkbox"/> 正式鋁料 B.M. | <input type="checkbox"/> 技術上資料 / 指示 | <input type="checkbox"/> 報價   |
| <input type="checkbox"/> 配件 B.M.   | <input type="checkbox"/> 樣辦或貨品說明書   | <input type="checkbox"/> 分判合約 |
| <input type="checkbox"/> 其他：_____  |                                     |                               |

內容：

請留意以下拆圖注意事項：

- 1) X85560 玻璃線要追齊橫料
- 2) 生窗欄河槽要加頂膠蓋，永林請計算數量及提供拆圖
- 3) 地盤留意：外玻璃線改做後拍，取代 EI10067A，其餘不變
- 4) 副框底腳位界 12mm 腳，供現場啣膠用

謝謝！

請在 2019/1/11 前完成上列要求。

附： 4 頁

以上項目為：

- 原合約工程包                       原合約工程加 / 減賬                       新工程報價

原因：-

分發東莞各部門：

- ( ) 生產技術總監  連附件     技術部  連附件 *永林*    ( ) 生產部     連附件    ( ) 機械設計部  連附件  
 ( ) 採購部     連附件    ( ) 生產統籌部  連附件 *梅*  
 ( ) 質檢部     連附件    ( ) 會計部     連附件    ( ) 報關組     連附件    ( ) 其他 \_\_\_\_\_  連附件

分發香港各部門：


- ( ) 行政部  連附件    ( ) 會計部  連附件    ( ) 統籌部  連附件    ( ) 工程部地盤科文  連附件 *炳奇*  
 ( ) 採購部  連附件    ( ) QS 部  連附件    ( ) 維修部  連附件    ( ) 其他 \_\_\_\_\_  連附件

傳遞編號：

發件人簽署：

HK 0056 / 19

項目經理簽署：

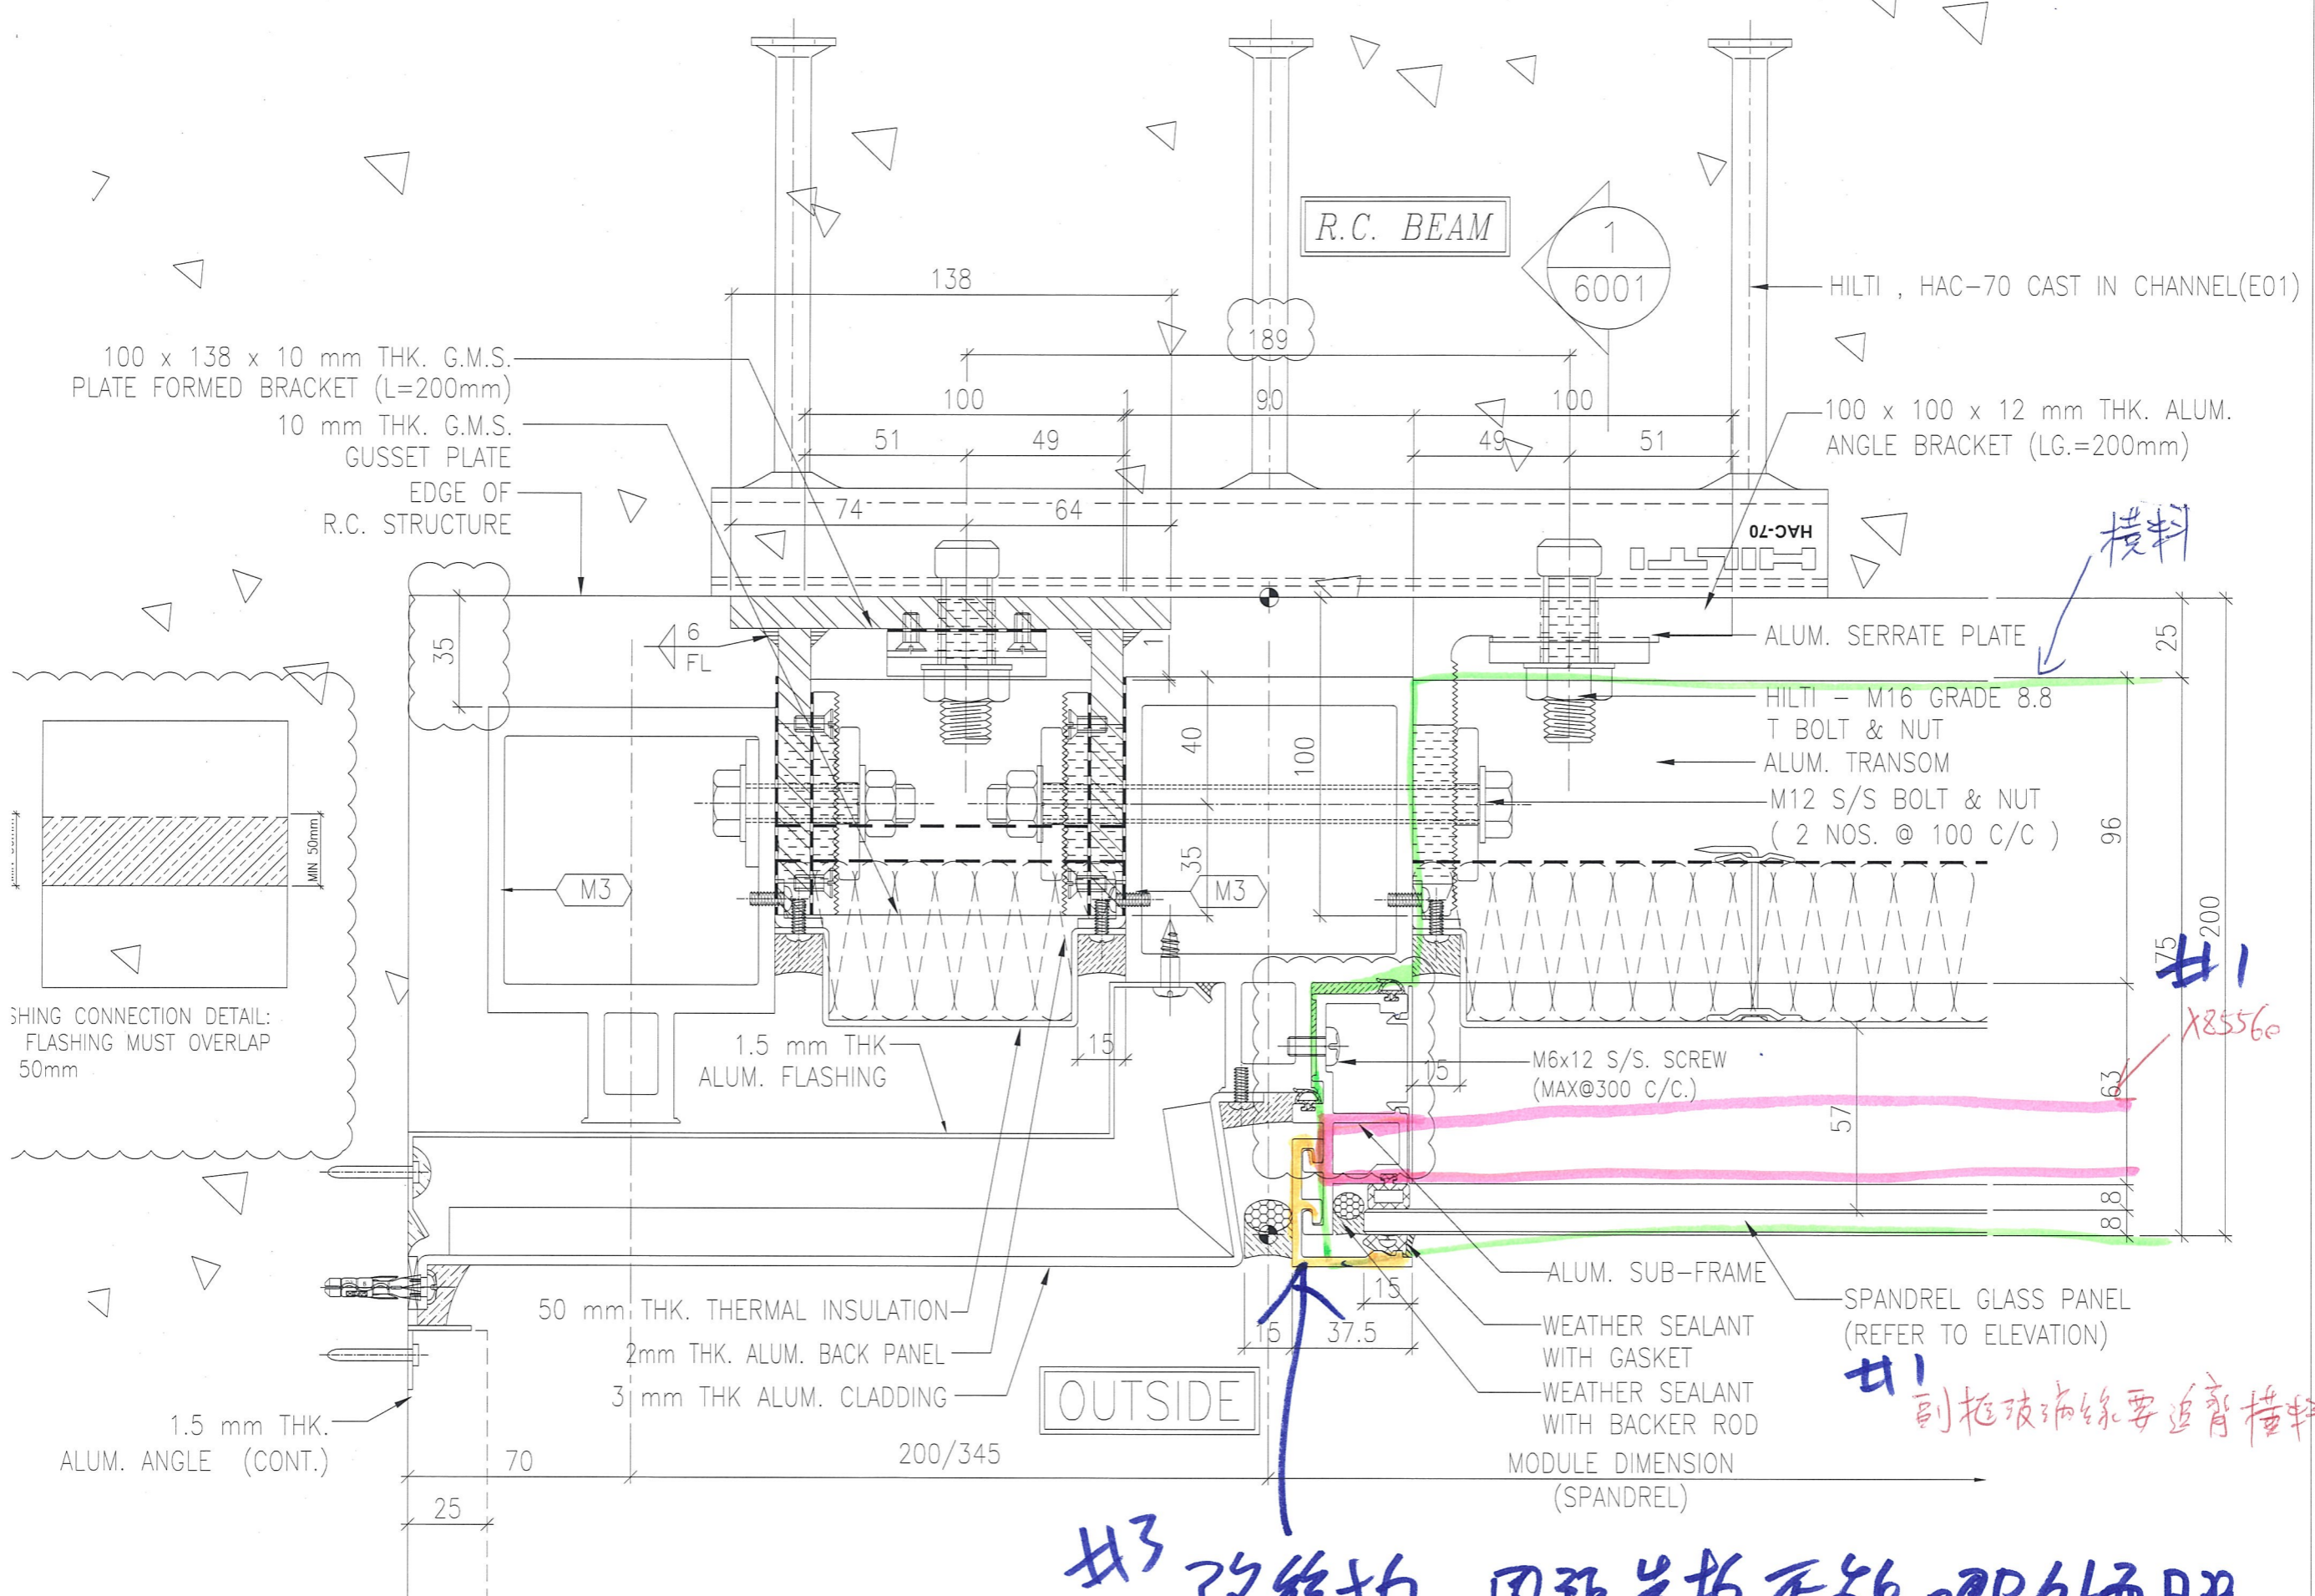

橫料

副框玻璃線要追齊橫料

改修拍，因強先拍不能吧外面膠


4  
5003 TYPICAL MULLION DETAIL  
CURTAIN WALL




6003


欄河槽頂加膠蓋

材料：請提供加工層及數量  
作開換膠

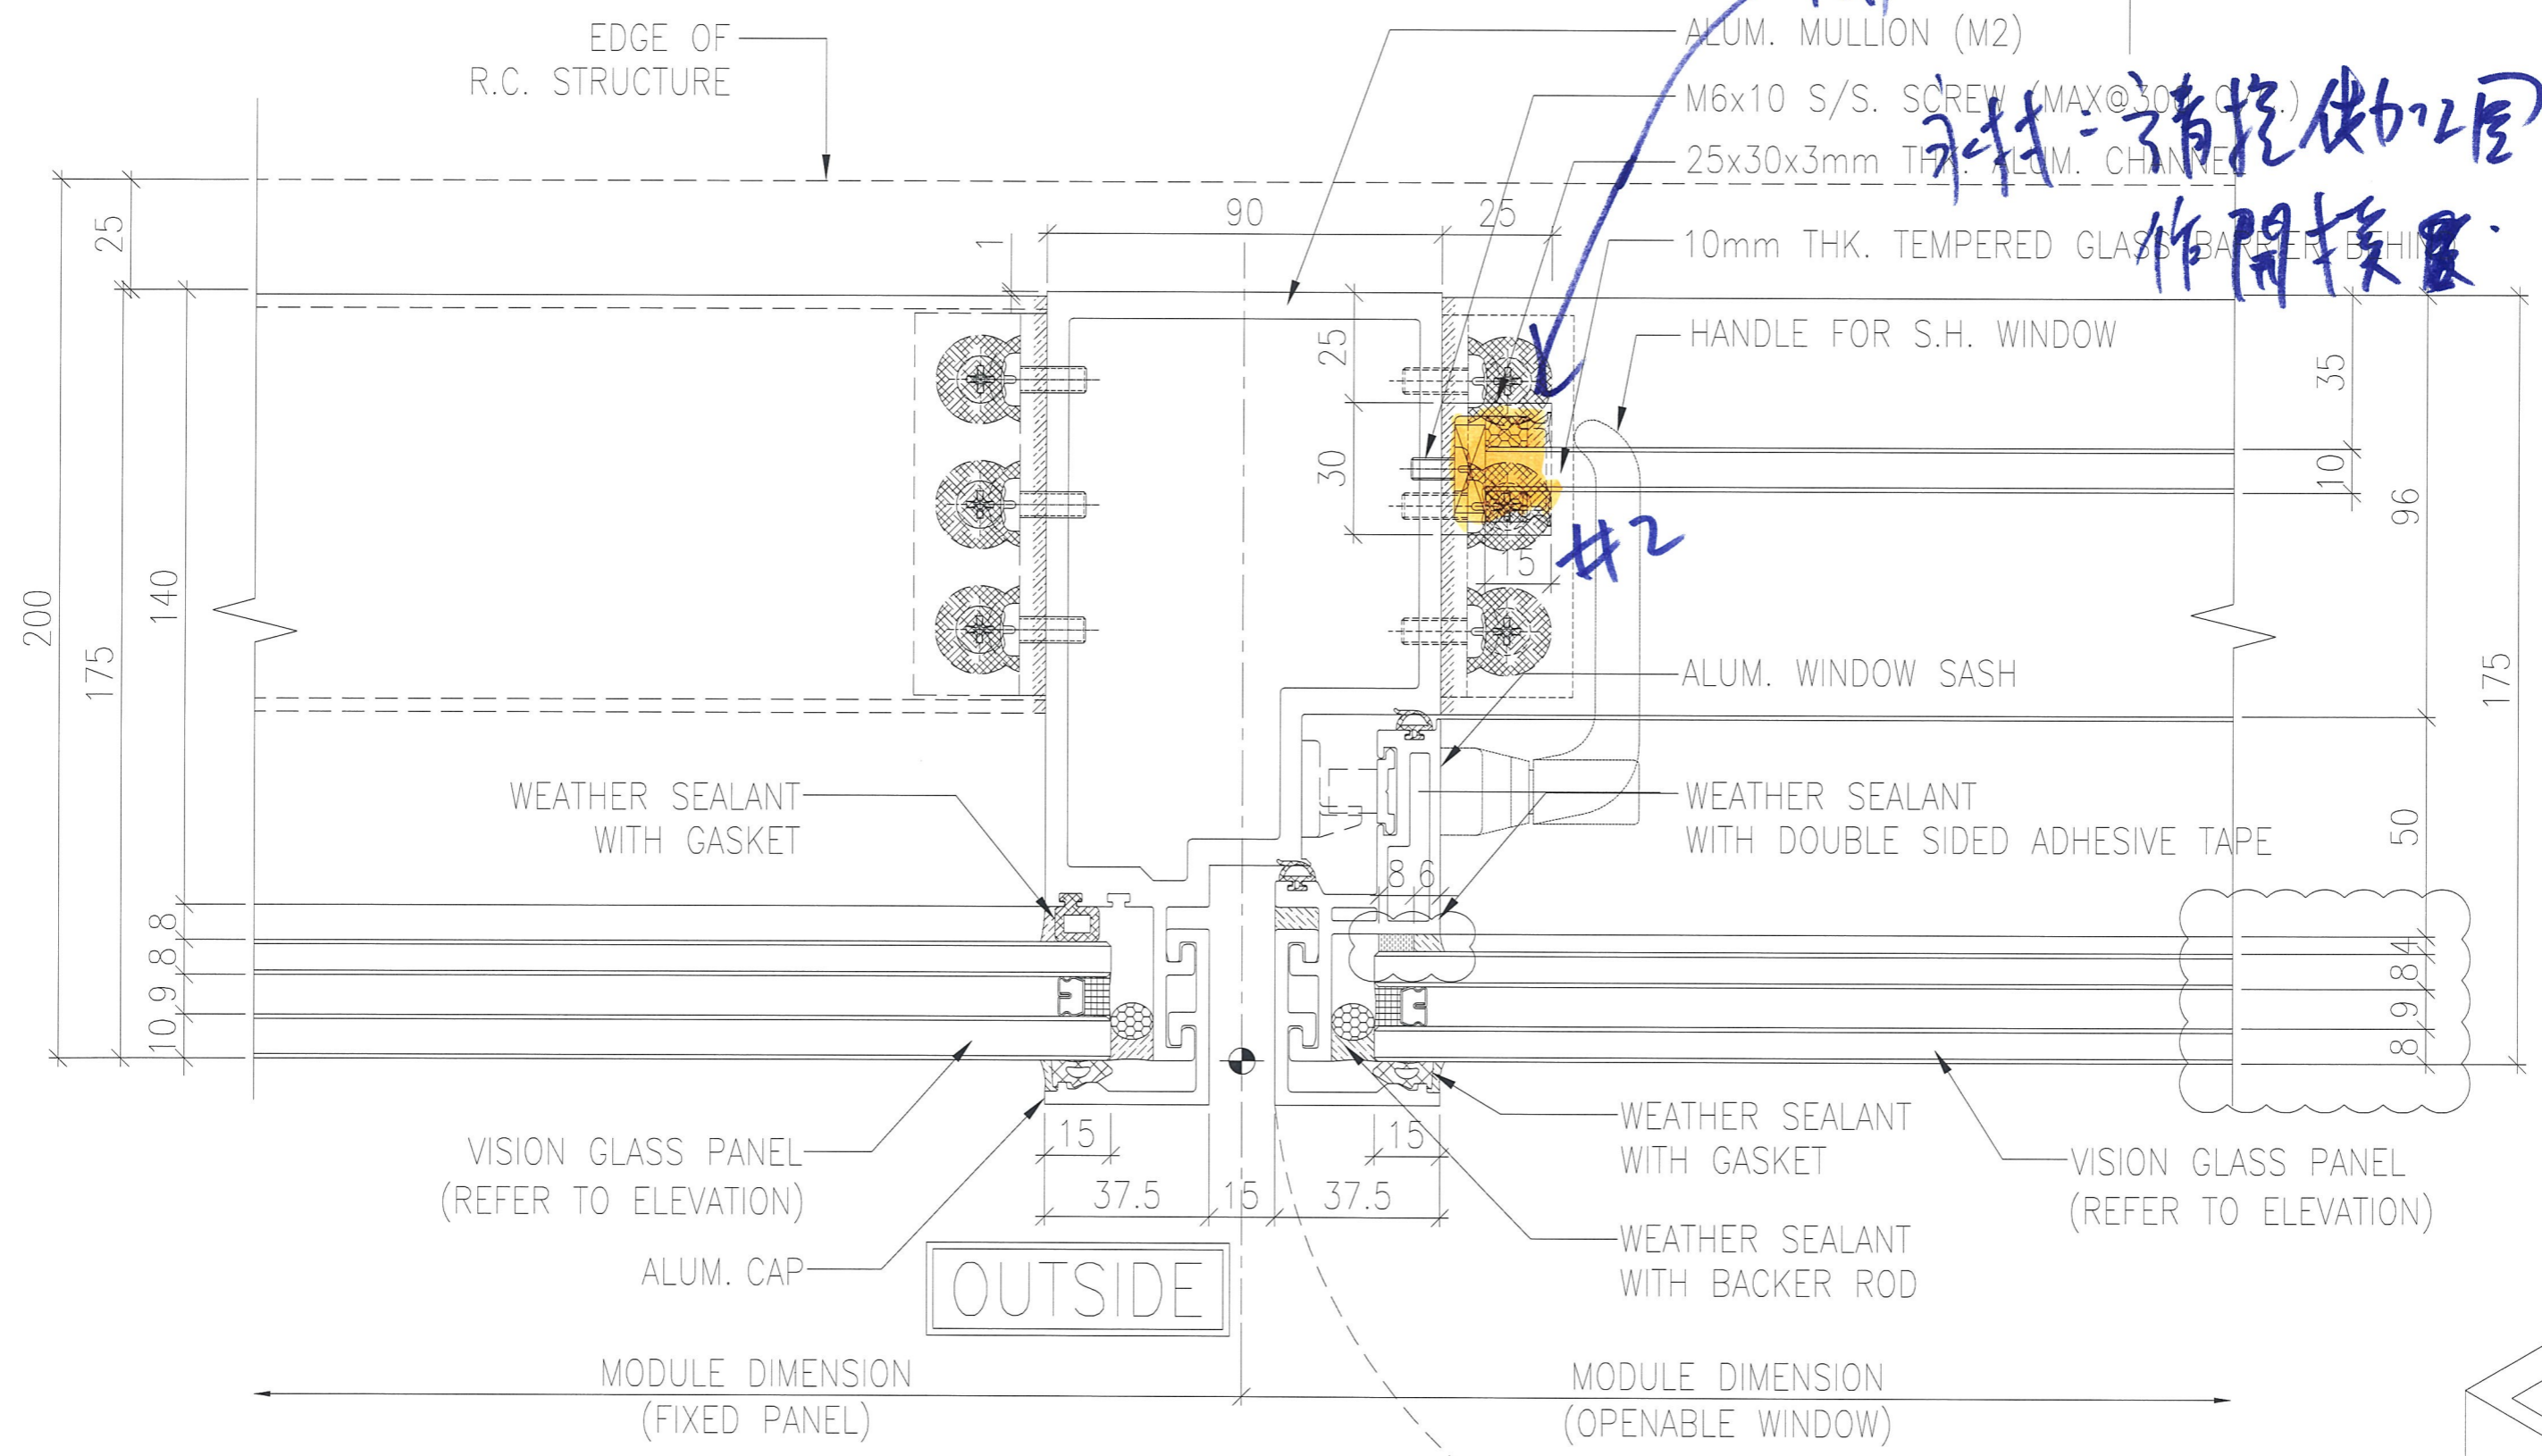

1 TYPICAL MULLION DETAIL  
5002 CURTAIN WALL

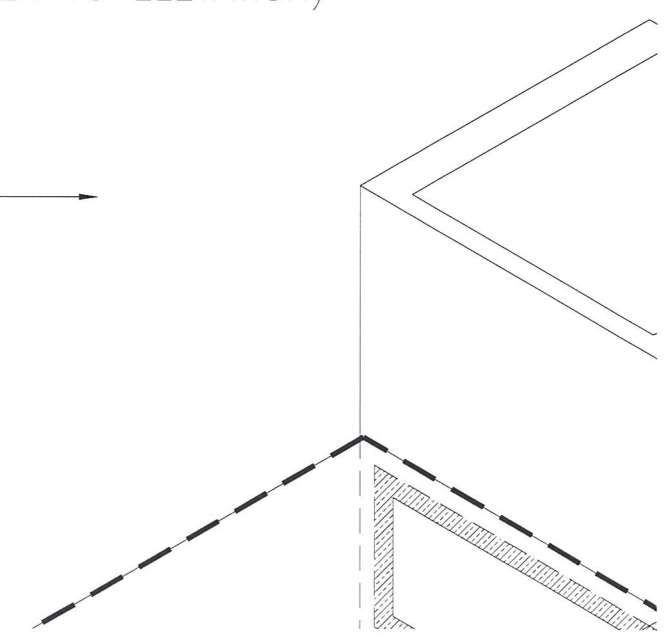

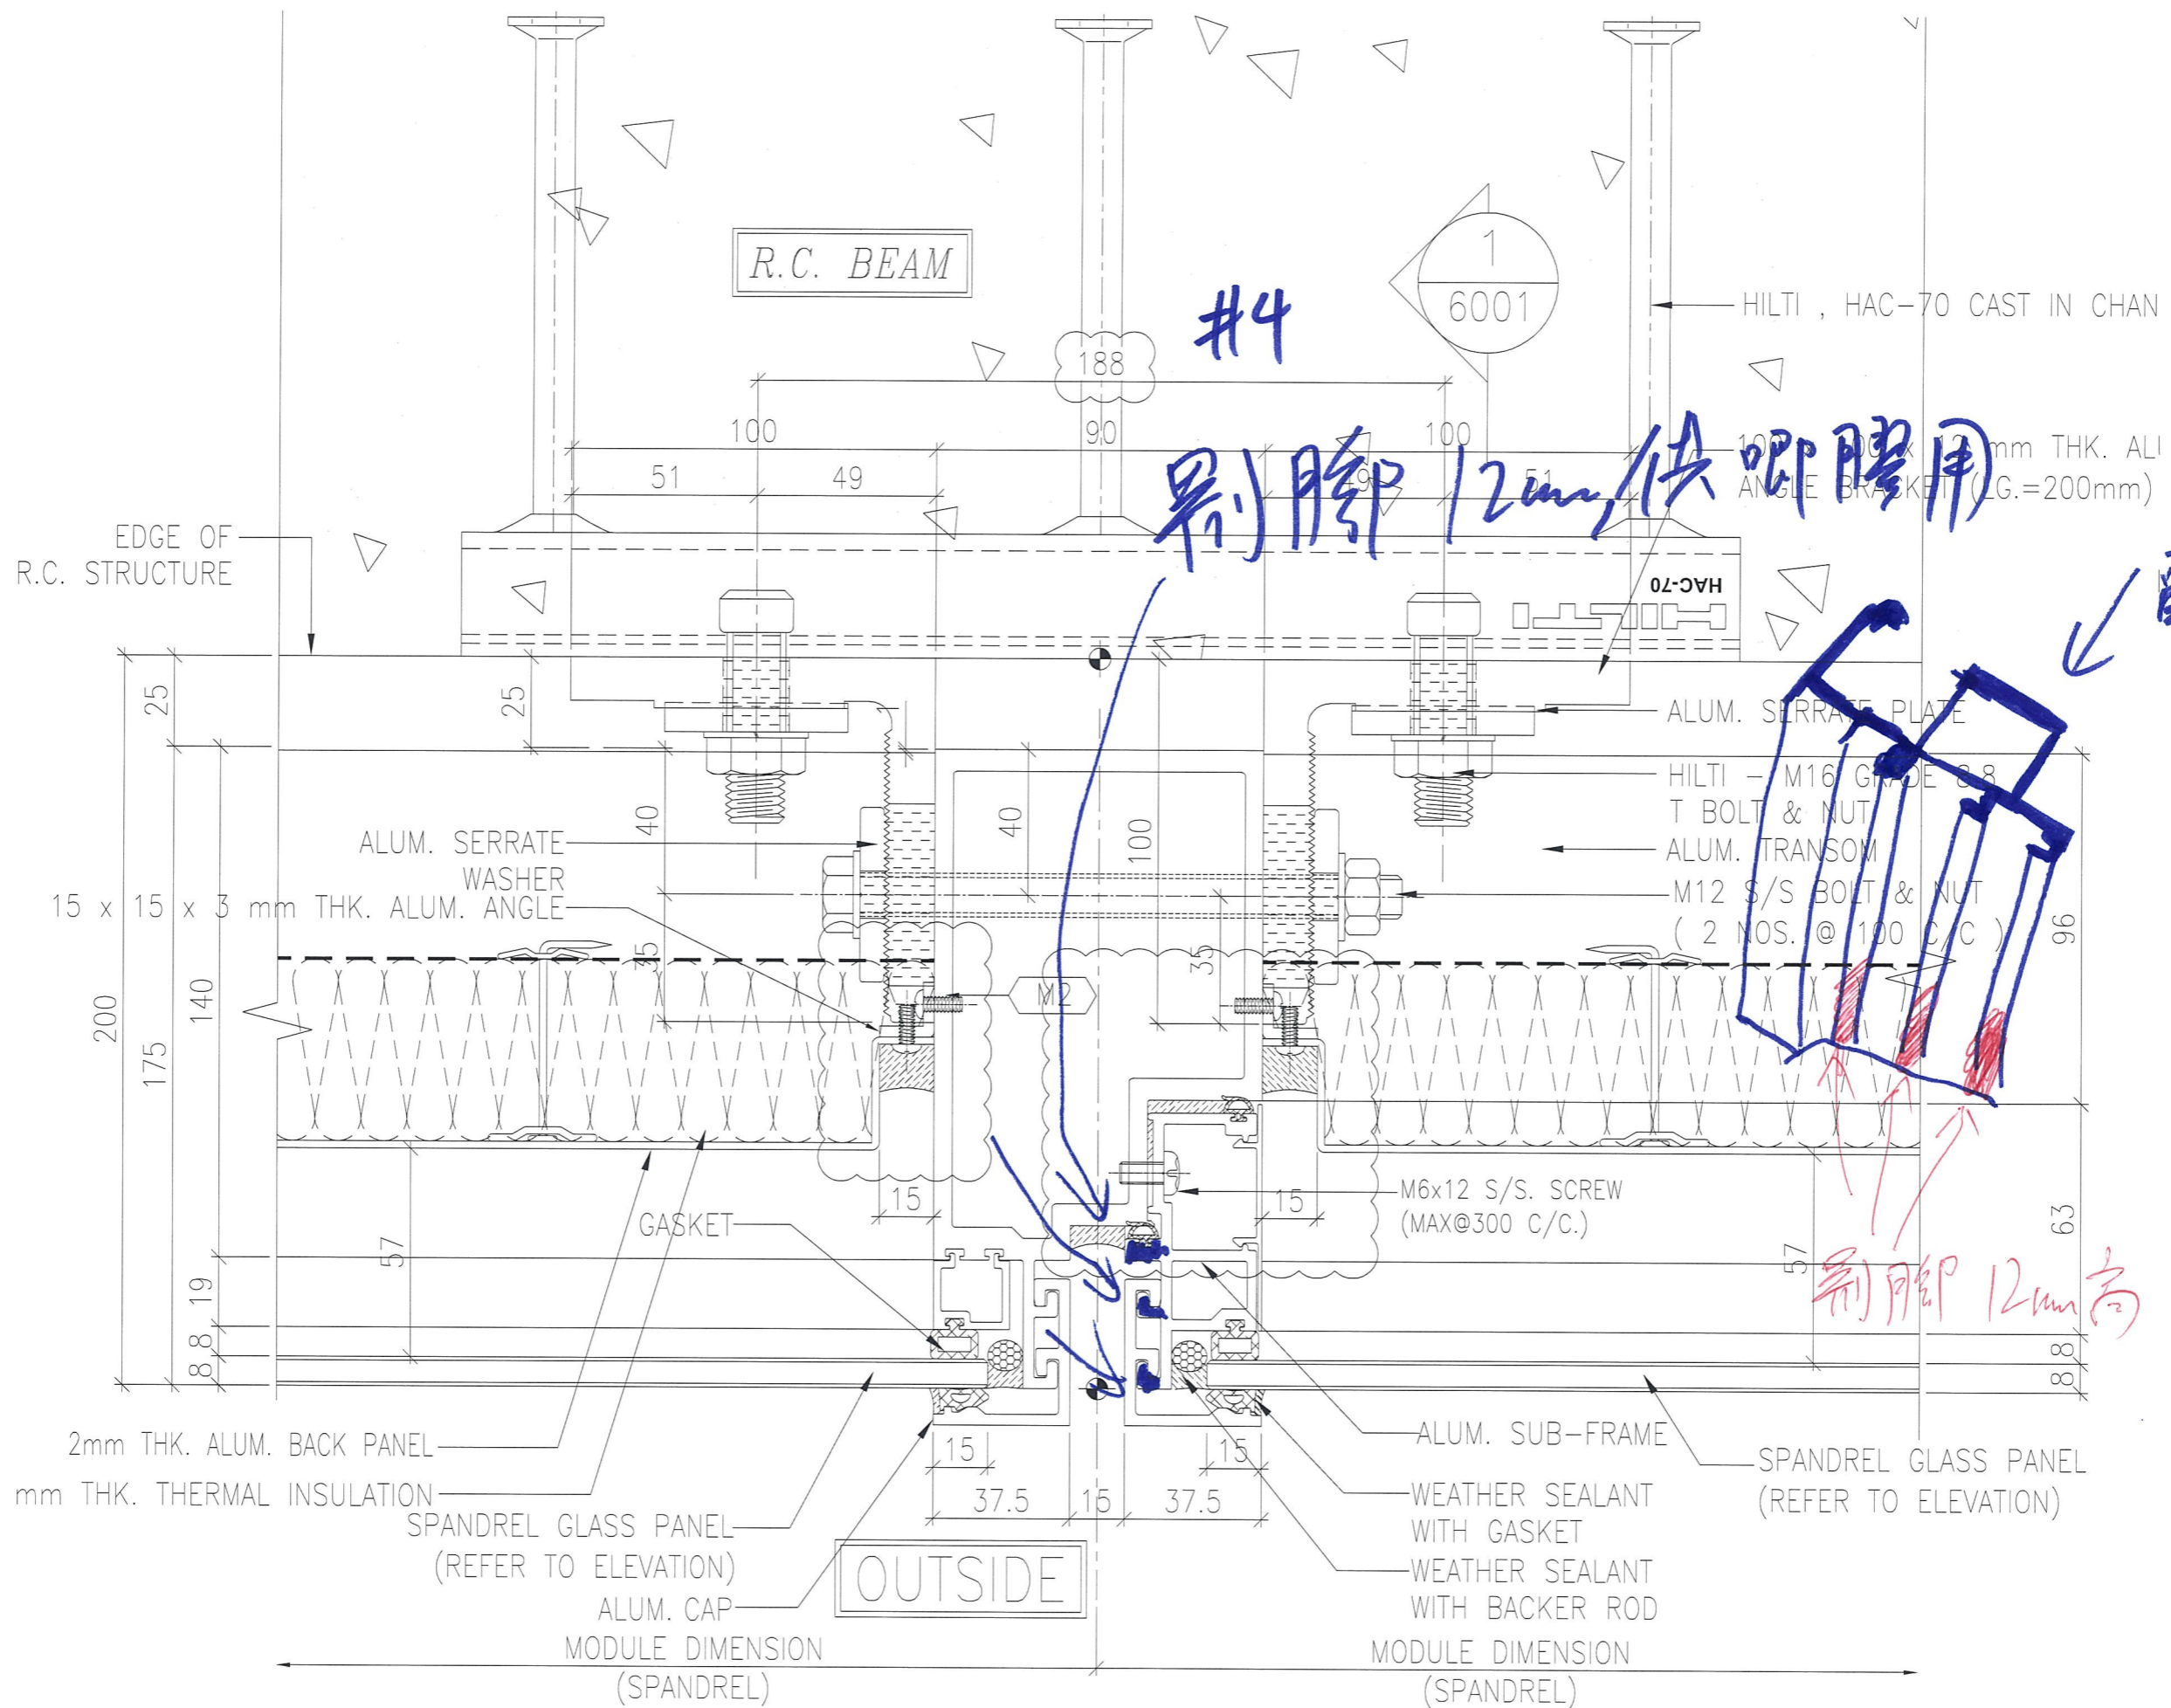

R.C. BEAM

#4

1  
6001

HILTI, HAC-70 CAST IN CHAN

100 x 100 x 3 mm THK. ALI ANGLE BRACKET (L.G.=200mm)

剔脚 12mm 供脚膠用

剔框

EDGE OF R.C. STRUCTURE

HAC-70

ALUM. SERRATE PLATE

HILTI - M16 GRADE 8.8 T BOLT & NUT

ALUM. TRANSOM

M12 S/S BOLT & NUT (2 NOS. @ 100 C/C)

ALUM. SERRATE WASHER

15 x 15 x 3 mm THK. ALUM. ANGLE

M6x12 S/S. SCREW (MAX@300 C/C.)

GASKET

剔脚 12mm 高

2mm THK. ALUM. BACK PANEL

mm THK. THERMAL INSULATION

SPANDREL GLASS PANEL (REFER TO ELEVATION)

ALUM. CAP

MODULE DIMENSION (SPANDREL)

OUTSIDE

ALUM. SUB-FRAME

WEATHER SEALANT WITH GASKET

WEATHER SEALANT WITH BACKER ROD

SPANDREL GLASS PANEL (REFER TO ELEVATION)

MODULE DIMENSION (SPANDREL)

1  
5003

TYPICAL MULLION DETAIL CURTAIN WALL