



工程指示 / 要求簡箋(E.I.)

工程指示編號：EI / 10067 / 18

修改版次：C

工程編號：J - 837

工程名稱：觀塘裕民坊

工程項目：幕牆 玻璃線及副框做法

收件人：生統 / 永林

發件人：Eric Liu

日期：13/02/2019

要求提供 / 確認 事項：

- | | | |
|------------------------------------|-------------------------------------|-------------------------------|
| <input type="checkbox"/> 初步鋁料 B.M. | <input type="checkbox"/> 加工拆圖，然後生產 | <input type="checkbox"/> 尺寸表 |
| <input type="checkbox"/> 正式鋁料 B.M. | <input type="checkbox"/> 技術上資料 / 指示 | <input type="checkbox"/> 報價 |
| <input type="checkbox"/> 配件 B.M. | <input type="checkbox"/> 樣辦或貨品說明書 | <input type="checkbox"/> 分判合約 |
| <input type="checkbox"/> 其他：_____ | | |

內容：

請留意以下拆圖注意事項：

C 版: 請留意 單玻插線在死牆底位置要開 5MM 直徑孔，去水用
死牆頂位置單玻插線不用開，以免入水

謝謝！

永林 = 請留意修改拆圖

請在 2019/2/18 前完成上列要求。

附： 2 頁

以上項目為：

- 原合約工程包 原合約工程加 / 減賬 新工程報價

原因：-

分發東莞各部門：

- () 生產技術總監 連附件 (/) 技術部 連附件 *永林* () 生產部 連附件 () 機械設計部 連附件
 () 採購部 連附件 (/) 生產統籌部 連附件 *梅*
 () 質檢部 連附件 () 會計部 連附件 () 報關組 連附件 () 其他 _____ 連附件

分發香港各部門：


- () 行政部 連附件 () 會計部 連附件 () 統籌部 連附件 (/) 工程部地盤科文 連附件 *煙哥/良/豪*
 () 採購部 連附件 () QS 部 連附件 () 維修部 連附件 () 其他 _____ 連附件

傳遞編號：

發件人簽署：
Eric Liu

HK 0366 /19

項目經理簽署：
PP

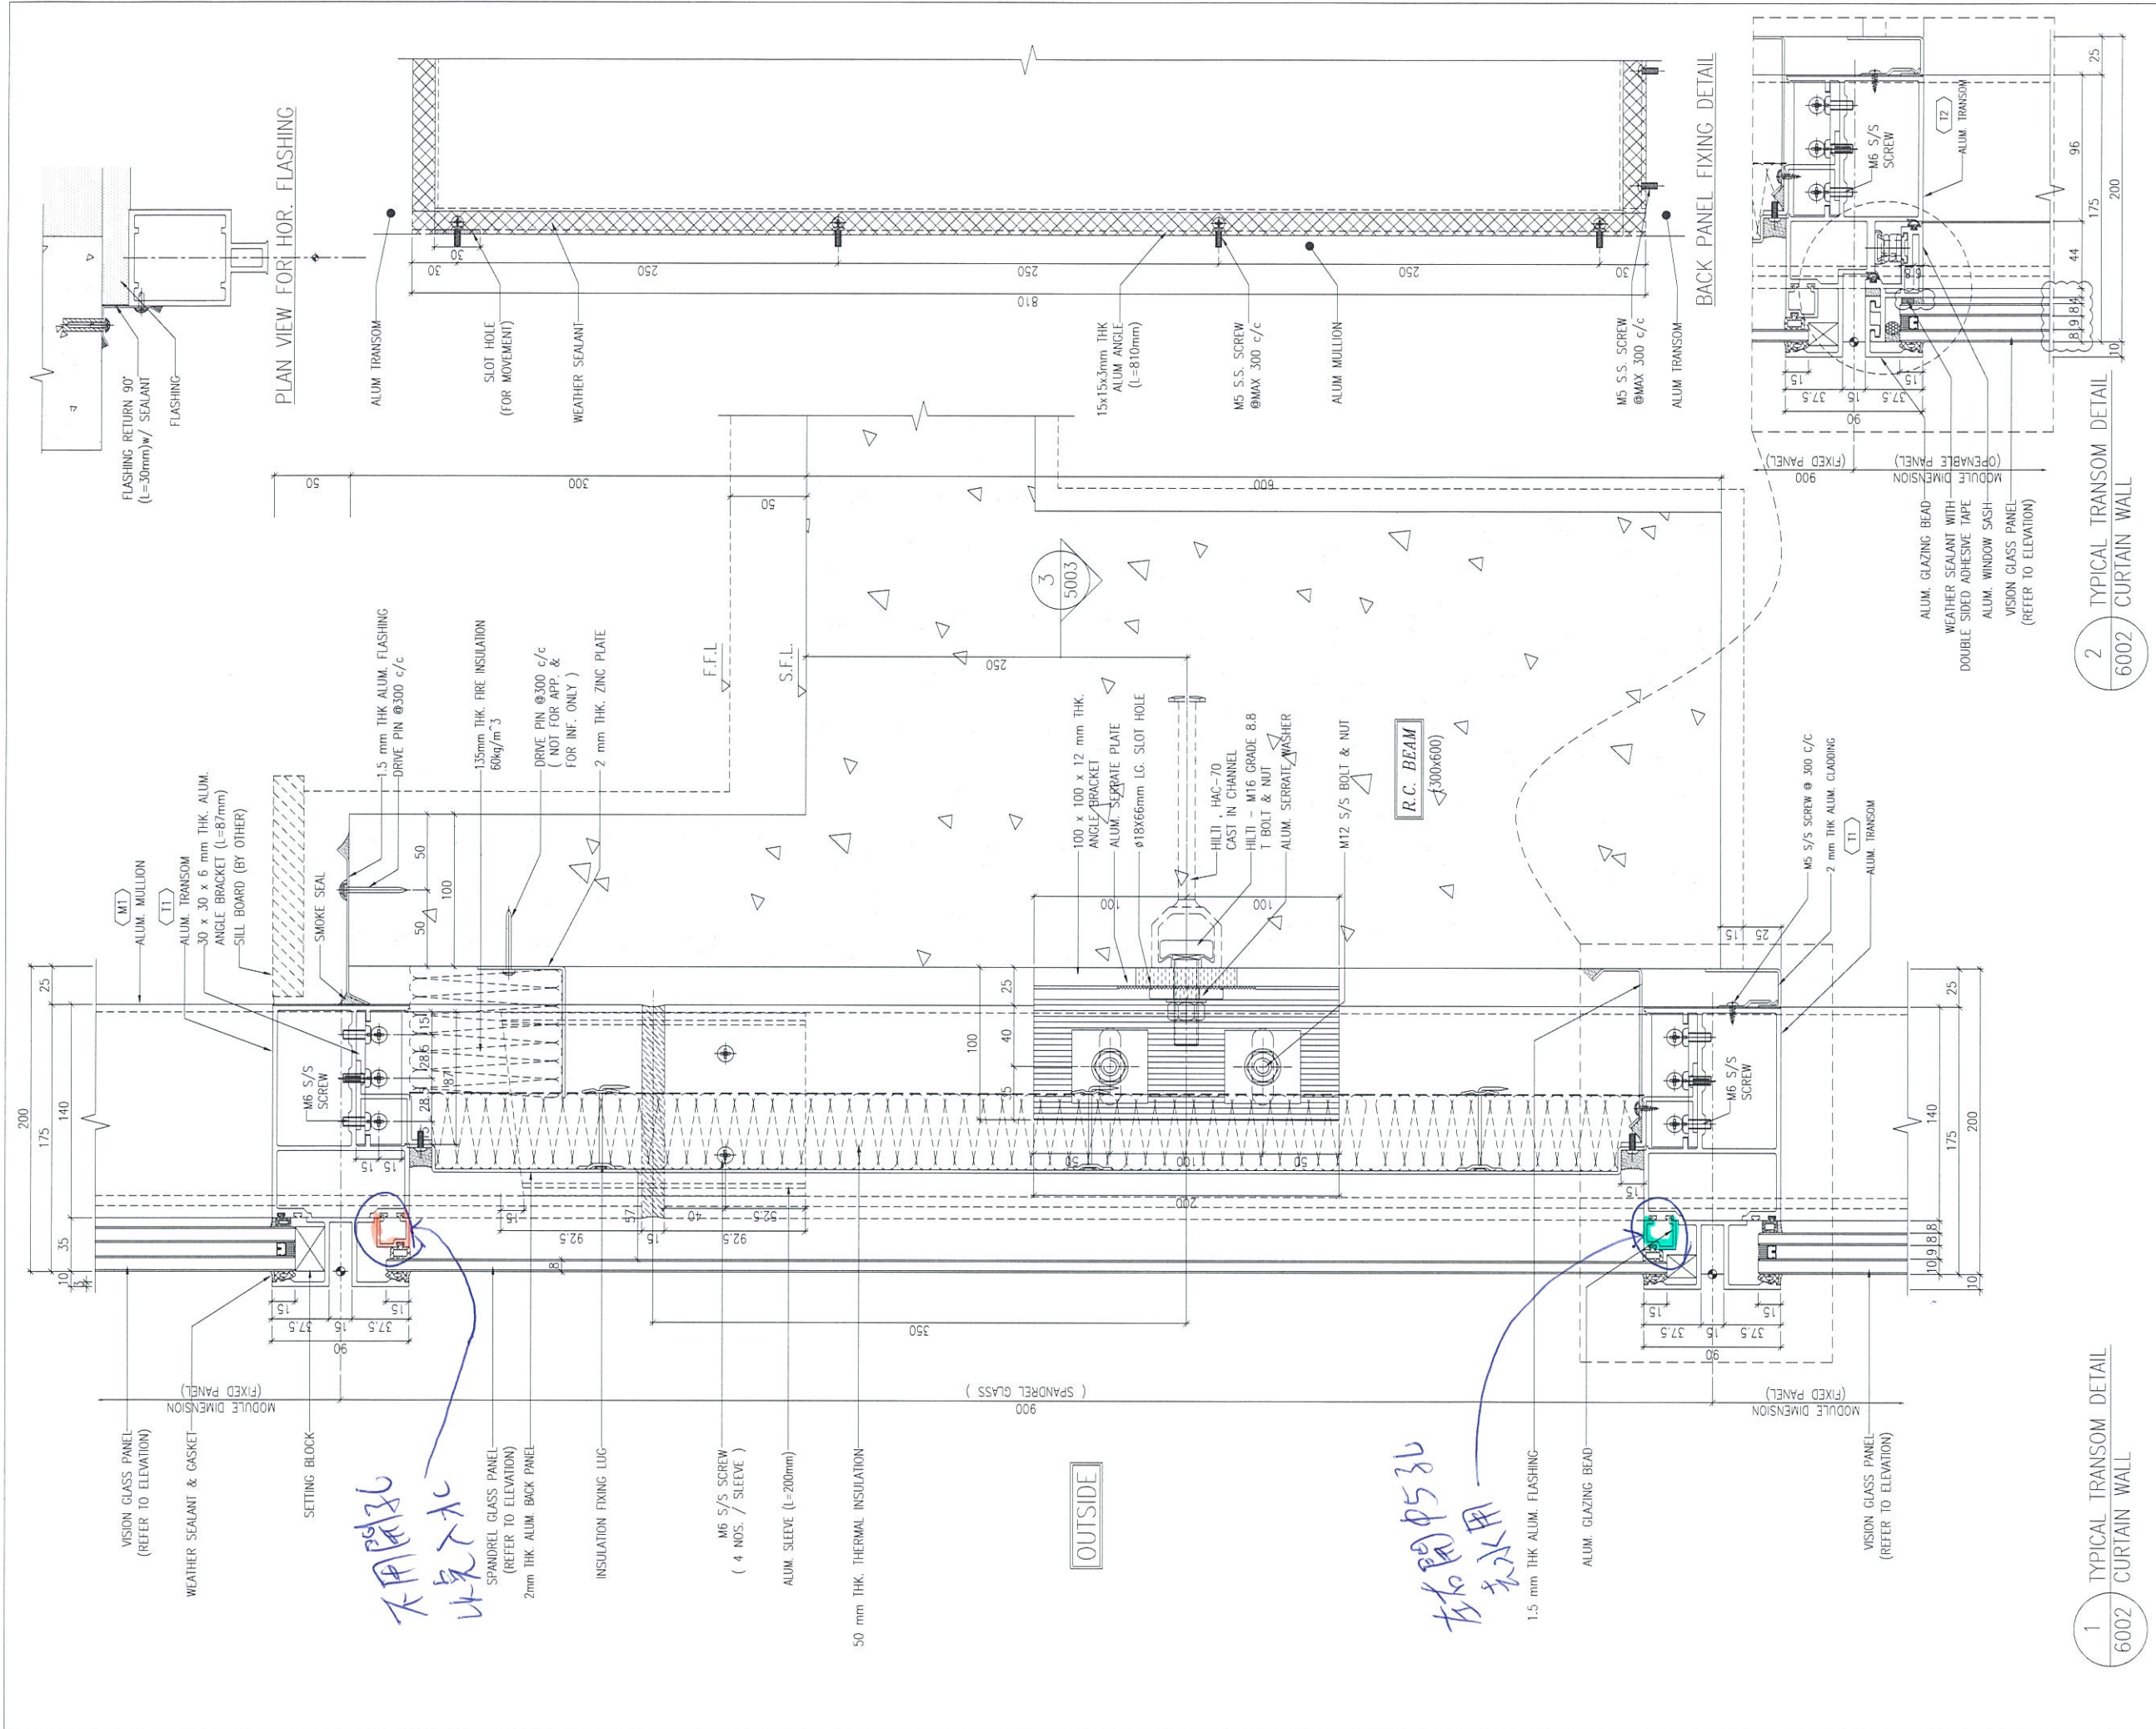

1 TYPICAL TRANSOM DETAIL
6002 CURTAIN WALL

2 TYPICAL TRANSOM DETAIL
6002 CURTAIN WALL

B.D. REF :

CLIENT :
 信和置業有限公司
 Sino Land Company Limited

ARCHITECT :
 WONG TUNG & PARTNERS LIMITED
 ARCHITECTS & PLANNERS

MAIN CONTRACTOR :
 CR Construction Company Limited

STRUCTURAL ENGINEER :
 AECOM

FAÇADE CONSULTANT:
 AECOM

NOTE :
 1. ALL DIMENSIONS ARE IN mm.
 2. ALL ELEVATIONS ARE VIEWED FROM OUTSIDE.
 3. ALL DIMENSIONS TO BE VERIFIED ON SITE BEFORE FABRICATION.

LEGEND :
 X1 --- DETAIL MARK NO.
 X001 --- REFER SHEET NO.
 1. F.F.L. --- FINISHED FLOOR LEVEL
 2. S.F.L. --- STRUCTURAL FLOOR LEVEL
 3. Ⓡ --- REVERSED DETAIL

NO.	DATE	REVISED	BY
D	22/12/2018	GENERAL REVISED	
C	04/12/2018	GENERAL REVISED	
B	24/11/2018	GENERAL REVISED	
A	10/9/2018	GENERAL REVISED	

JOB NO. : J-837
 PROJECT :
 URA KWUN TONG TOWN CENTRE
 REDEVELOPMENT (AREA 2 & 3) AT
 NKIL 6514, KWUN TONG, KWLOON

TITLE :
 TYPICAL TRANSOM DETAIL
 FOR CURTAIN WALL

DATE : 13-JUL-18 SCALE : 1:2 (A1)
 DRAWN BY : ASING CHECKED BY : -

美特鋁質有限公司
 MIDI ALUMINIUM FABRICATOR LTD.
 Units 6-8, Sunray Industrial Centre, 1/F
 610 Cha Kwo Ling Road, Kowloon
 Tel:23489211-4 Fax:(852)27727666

DWG NO. : J837-CW-6002 REV. : D



美特鋁質有限公司
MIDI Aluminium Fabricator Ltd.






工程號 J-837 地盤 觀塘裕民坊

物料編號	L	層數	每層	總數量	分格尺寸	使用位置	樓層
UN-HM1	601	33	2	66	650	T3CW-E-1	10F~25F, 29F~50F
	601	33	2	66	650	T3CW-M-2	10F~25F, 29F~50F
	601	33	2	66	650	T3CW-L-2	10F~25F, 29F~50F
	601	33	2	66	650	T3CW-L-1	10F~25F, 29F~50F
	601	33	2	66	650	T3CW-K-2	10F~25F, 29F~50F
	601	33	2	66	650	T3CW-C-1	10F~25F, 29F~50F
	601	33	2	66	650	T3CW-B-2	10F~25F, 29F~50F
	601	33	4	132	650	T3CW-A-1	10F~25F, 29F~50F
UN-HM2	401	33	2	66	450	T3CW-M-1	10F~25F, 29F~50F
	401	33	2	66	450	T3CW-J-2	10F~25F, 29F~50F
	401	33	2	66	450	T3CW-B-1	10F~25F, 29F~50F
	401	33	2	66	450	T3CW-A-2	10F~25F, 29F~50F

參考用

生窗死牆位用

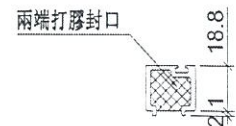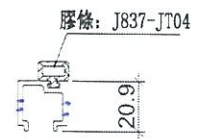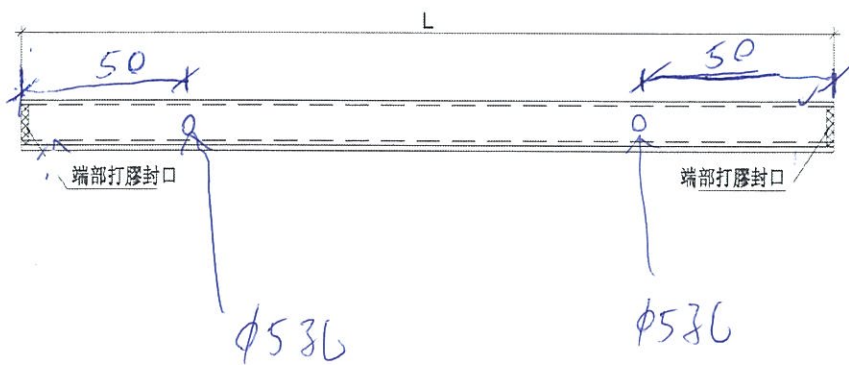

端部打膠示意圖

名稱	單玻插線	制圖	陳俊賢	2018.10.21	修改		
材料	X85560	復核	謝永林	2019.01.31	日期		
顏色	EC-DG-S332054 (3塗)	批准			圖號	UN-HM1	